



B1 SITUAÇÃO BLOCO B1
ESCALA 1/500




B2 SITUAÇÃO BLOCO B2
ESCALA 1/500


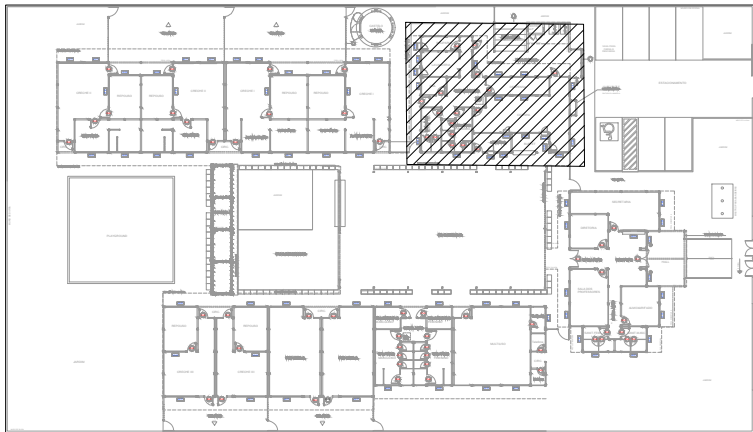


B1 MAPEAMENTO ESQUADRIAS
ESCALA 1/75

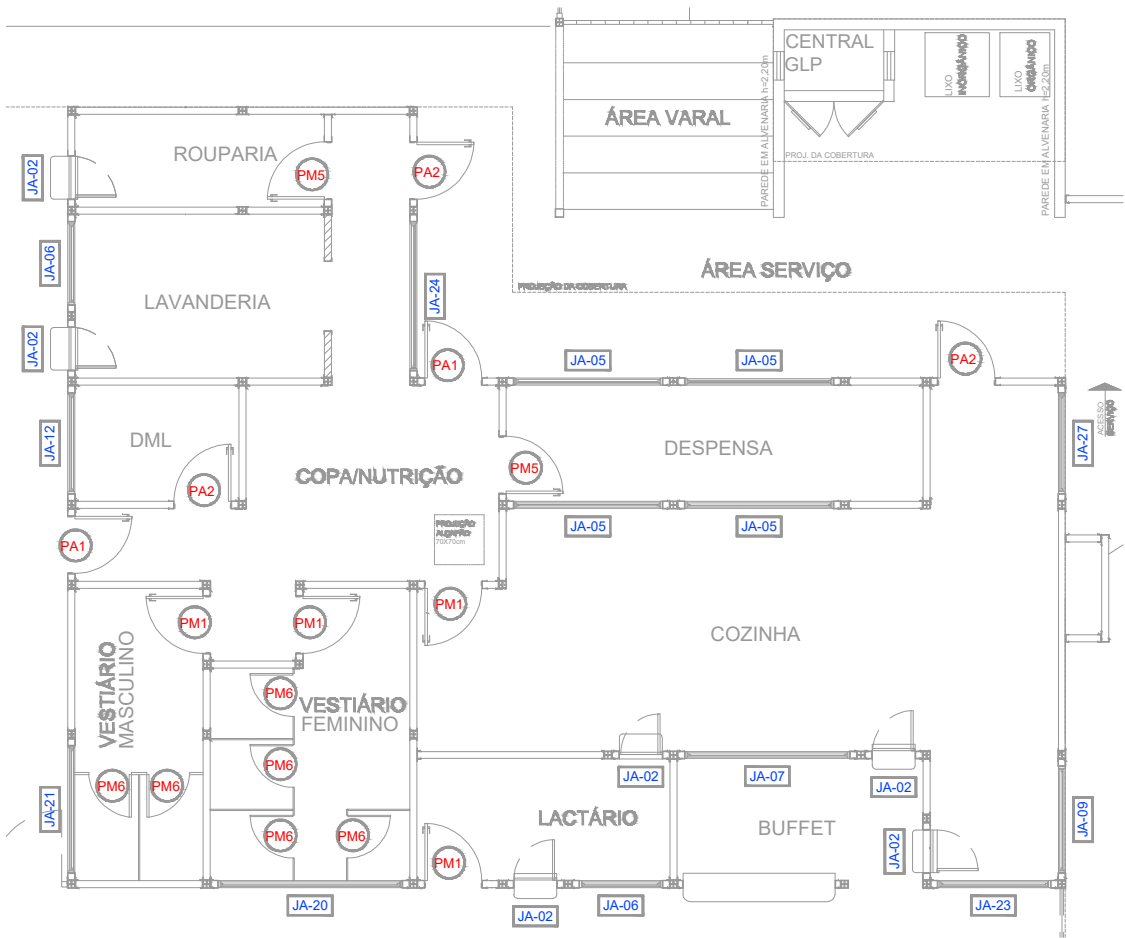


B2 MAPEAMENTO ESQUADRIAS
ESCALA 1/75

 GESTÃO & ASSESSORIA EM ARQUITETURA		PRANCHA: 01
OBRA: CRECHE TIPO B	ÁREA: 1058,14m ²	DATA: MAIO/2025
CLIENTE: FUNDO NACIONAL DE DESENVOLVIMENTO DA EDUCAÇÃO	ESCALA: INDICADA	REVISÃO: 02
DESCRIÇÃO: MAPEAMENTO DE ESQUADRIAS PORTAS, JANELAS E VIDRO FIXO	AS BUILT TATIANA GONÇALVES	ELABORADO EM AÇO 2014 ZILKA FERREIRA ANDRETTA

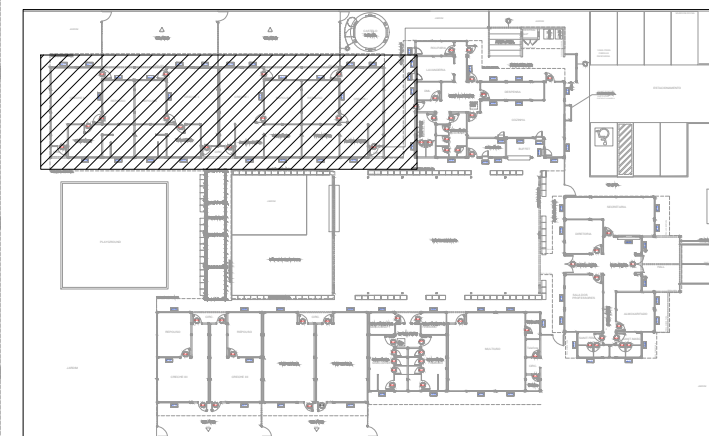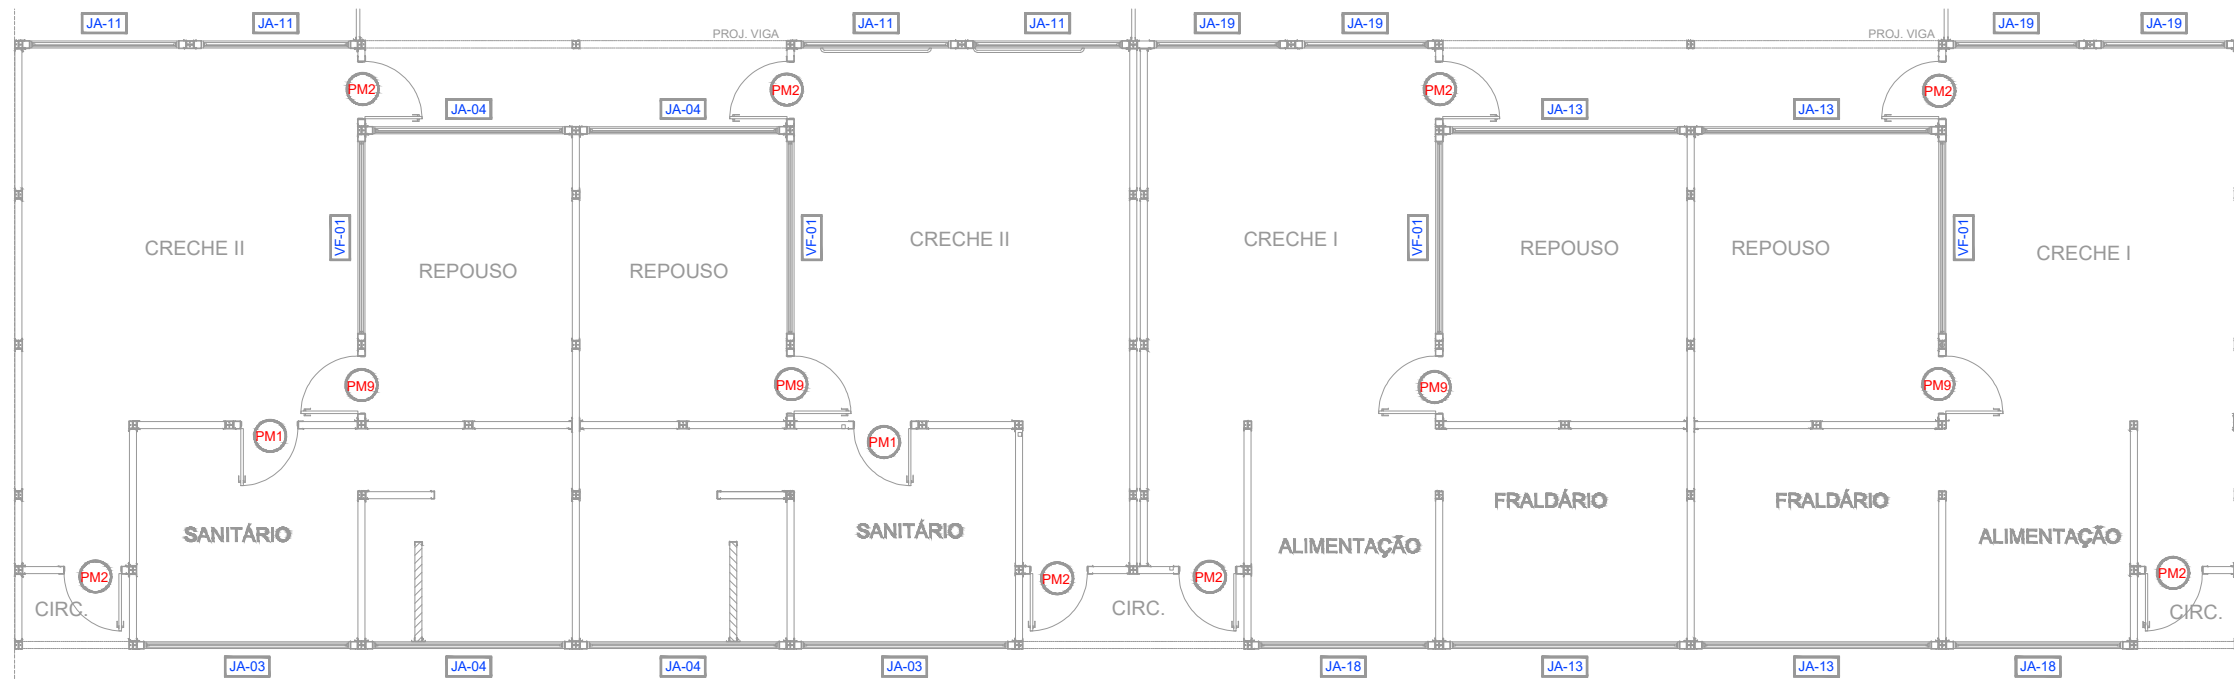


B3 SITUAÇÃO BLOCO B3
ESCALA 1/500


B3 MAPEAMENTO ESQUADRIAS
ESCALA 1/75

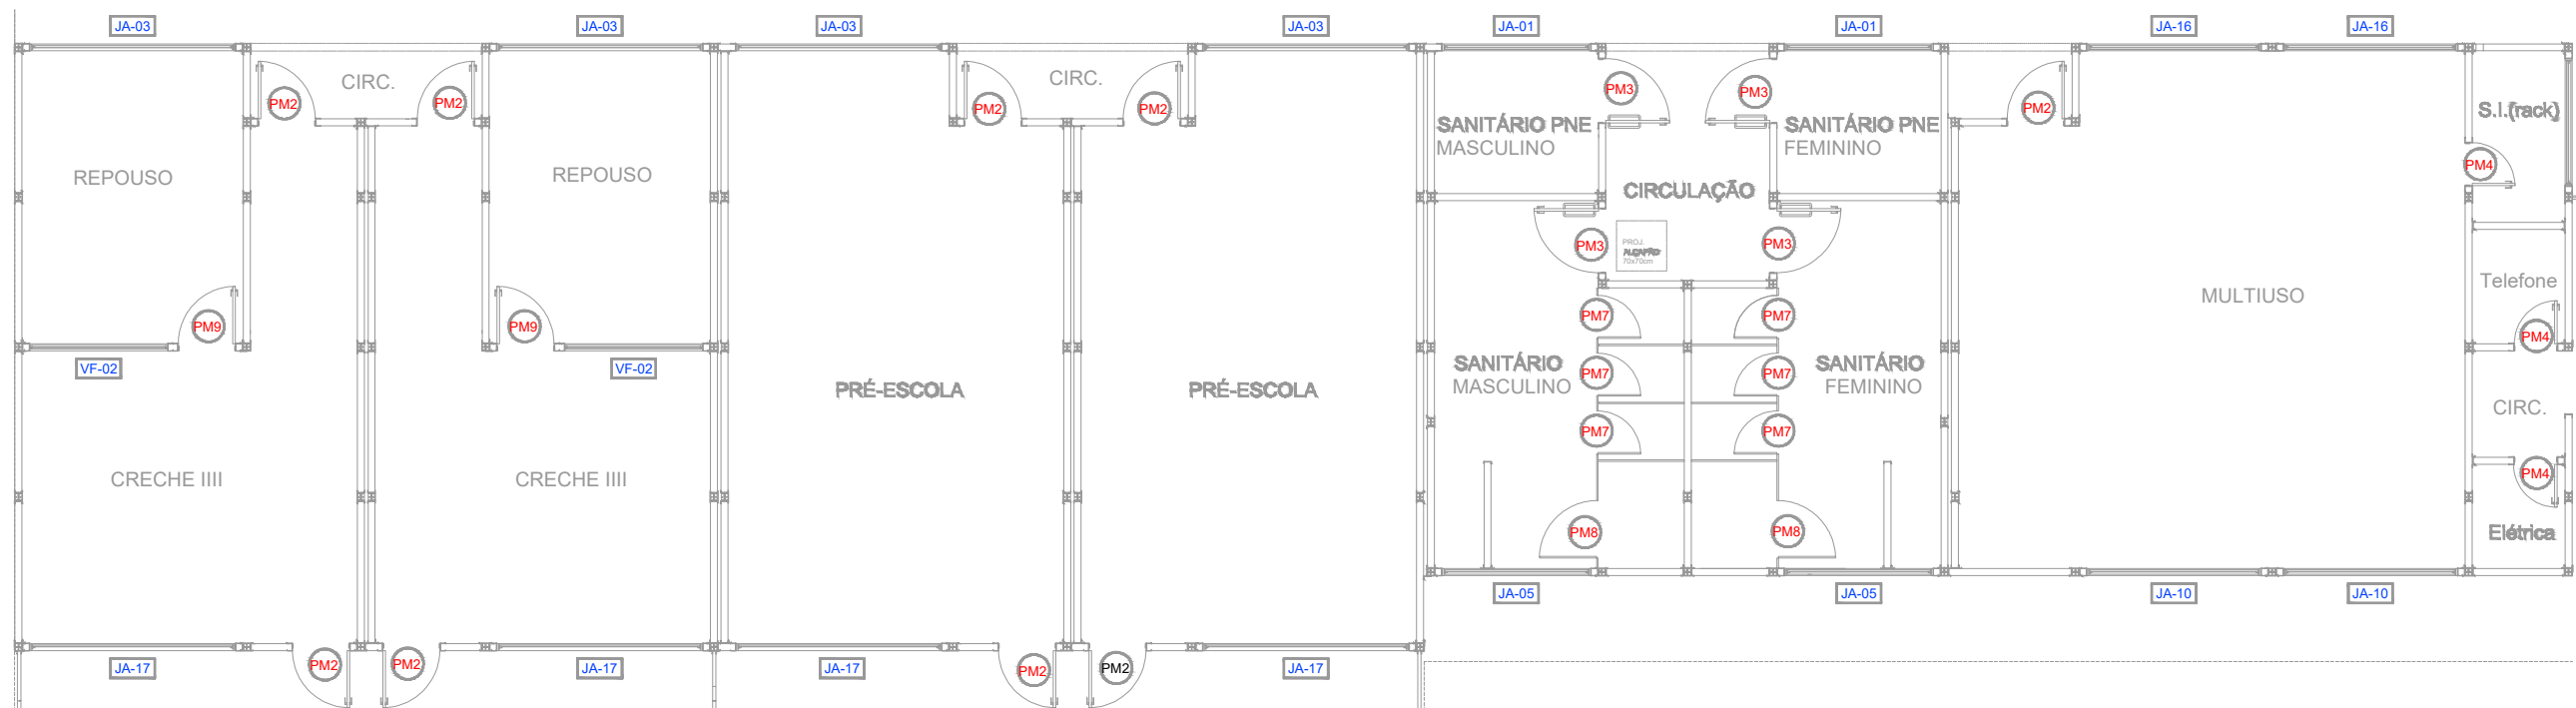

B4 MAPEAMENTO ESQUADRIAS
ESCALA 1/75

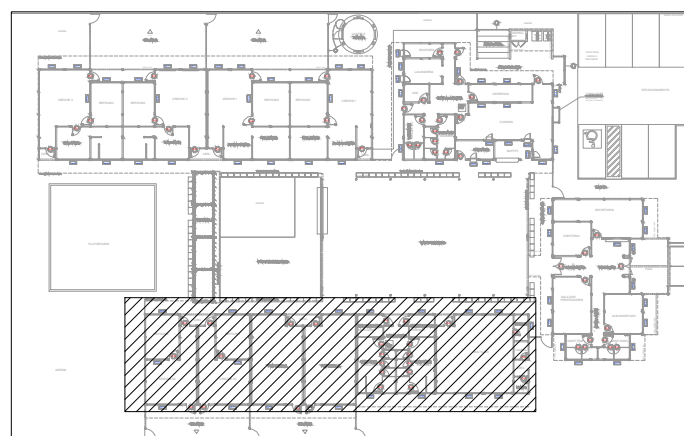

B4 SITUAÇÃO BLOCO B4
ESCALA 1/500

 GESTÃO & ASSESSORIA EM ARQUITETURA		PRANCHA: 02
OBRA: CRECHE TIPO B	ÁREA: 1058,14m ²	DATA: MAIO/2025
CLIENTE: FUNDO NACIONAL DE DESENVOLVIMENTO DA EDUCAÇÃO	ESCALA: INDICADA	REVISÃO: 02
DESCRIÇÃO: MAPEAMENTO DE ESQUADRIAS PORTAS, JANELAS E VIDRO FIXO	AS BUILT TATIANA GONÇALVES	ELABORADO EM AGO 2014 ZILKA FERREIRA ANDRETTA