
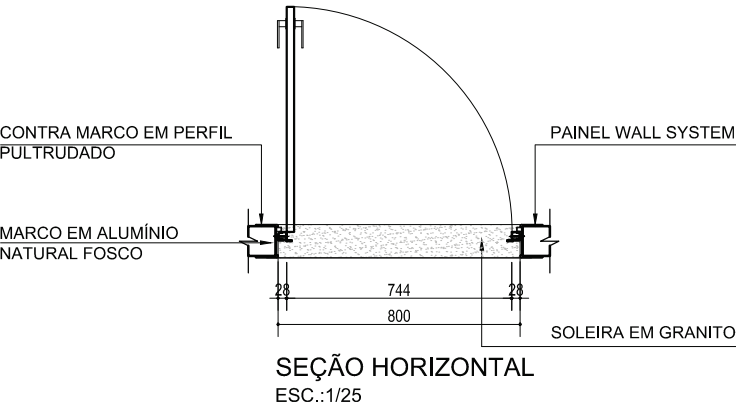
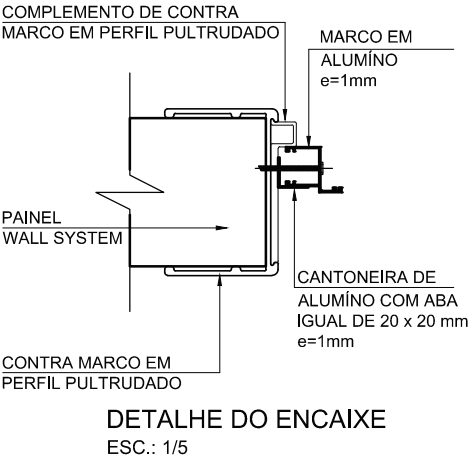


ABERTURA:

ABRE PARA DENTRO DO AMBIENTE - PARA ESQUERDA

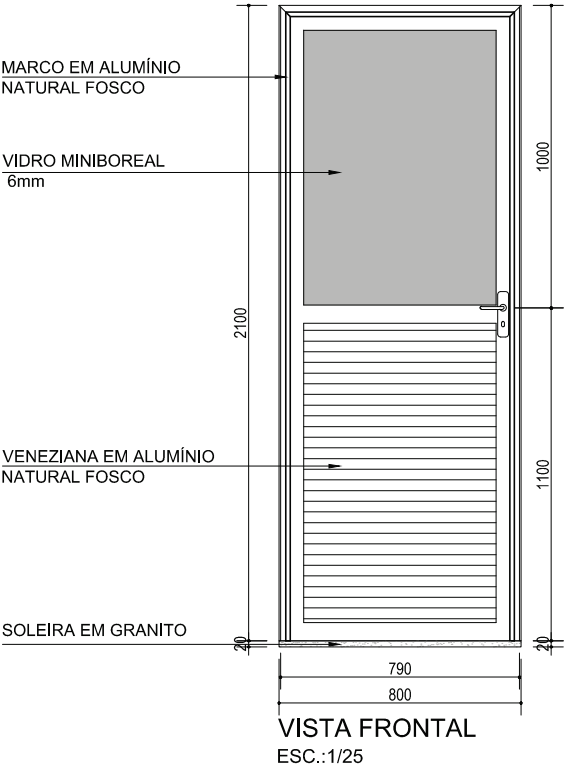

PA1

- QUANTIDADE: - 03
DIMENSÕES DO VÃO: - 800 x 2110 mm
DIM. DO CONJUNTO: - 790 x 2100 mm
DETALHE: - Visor de vidro miniboreal + veneziana
- Circulação
AMBIENTES: - Circulação



PRANCHA:

01

OBRA:
CRECHE TIPO B

ÁREA:
1058,14m²

DATA:
MAIO/2025

CLIENTE:
FUNDO NACIONAL DE DESENVOLVIMENTO DA EDUCAÇÃO

ESCALA:
S/E

REVISÃO:
02




DESCRIÇÃO:
DESENHO DE FABRICAÇÃO
Porta de Alumínio - PA01

AS BUILT
TATIANA GONÇALVES

ELABORADO POR
PAULA VASQUES

ABERTURA:

ABRE PARA FORA DO AMBIENTE - PARA DIREITA

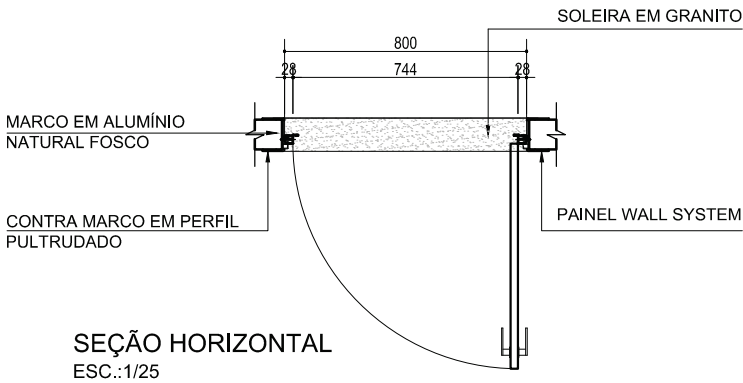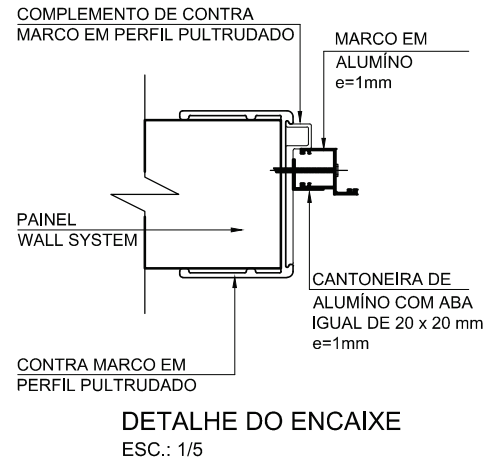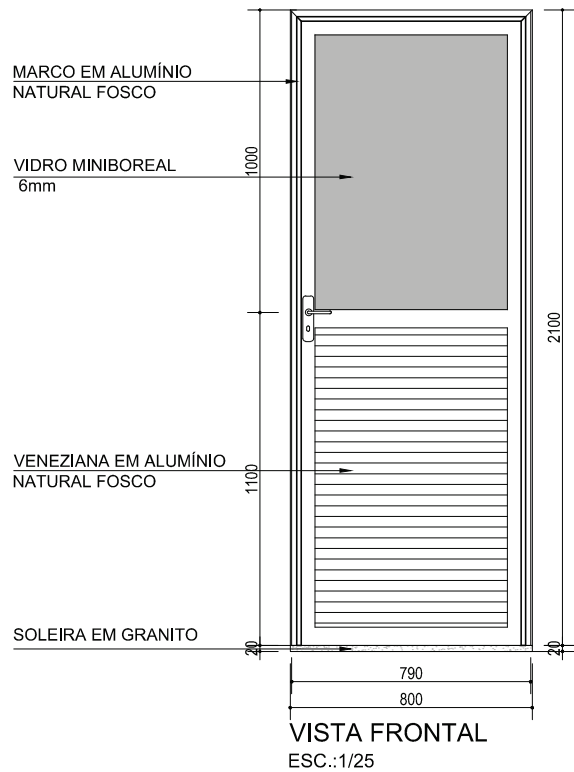

PA1

- QUANTIDADE: - 03
DIMENSÕES DO VÃO: - 800 x 2110 mm
DIM. DO CONJUNTO: - 790 x 2100 mm
DETALHE: - Visor de vidro miniboreal + veneziana
AMBIENTES: - Copa e Circulação





PRANCHA:
02

OBRA: CRECHE TIPO B	ÁREA: 1058,14m ²	DATA: MAIO/2025
CLIENTE: FUNDO NACIONAL DE DESENVOLVIMENTO DA EDUCAÇÃO	ESCALA: S/E	REVISÃO: 02
DESCRIÇÃO: DESENHO DE FABRICAÇÃO Porta de Alumínio - PA01	AS BUILT TATIANA GONÇALVES	ELABORADO POR PAULA VASQUES

ABERTURA:

ABRE PARA FORA DO AMBIENTE - PARA DIREITA

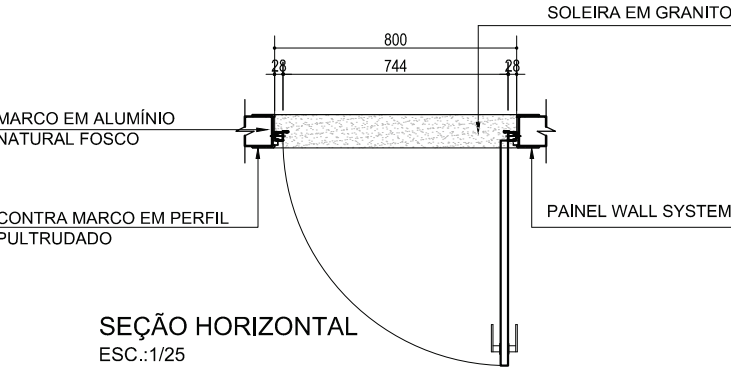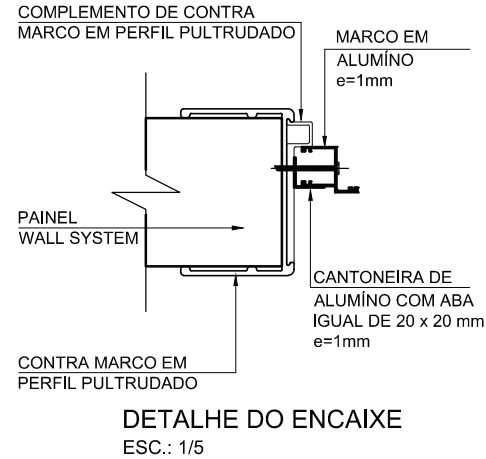

PA2

QUANTIDADE: - 02
DIMENSÕES DO VÃO: - 800 x 2110 mm
DIM. DO CONJUNTO: - 790 x 2100 mm
DETALHE: - De veneziana
AMBIENTES: - Cozinha



PRANCHA:
03

OBRA:
CRECHE TIPO B

ÁREA:
1058,14m²

DATA:
MAIO/2025

CLIENTE:
FUNDO NACIONAL DE DESENVOLVIMENTO DA EDUCAÇÃO

ESCALA:
S/E

REVISÃO:
02



DESCRIÇÃO:
DESENHO DE FABRICAÇÃO
Porta de Alumínio - PA02

AS BUILT
TATIANA GONÇALVES

ELABORADO POR
PAULA VASQUES

ABERTURA:

ABRE PARA DENTRO DO AMBIENTE - PARA DIREITA

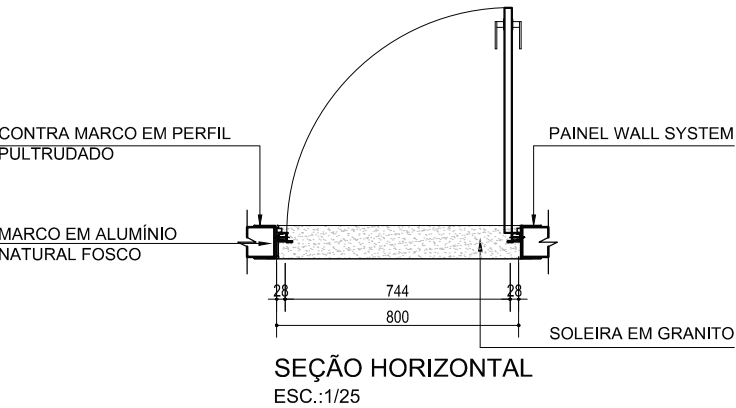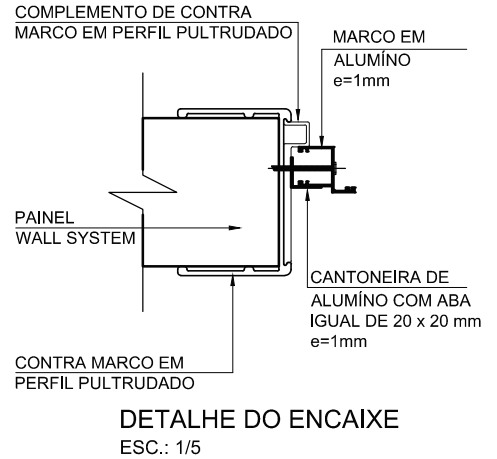

PA2

QUANTIDADE: - 02
DIMENSÕES DO VÃO: - 800 x 2110 mm
DIM. DO CONJUNTO: - 790 x 2100 mm
DETALHE: - De veneziana
AMBIENTES: - DML



PRANCHA:

04

OBRA:
CRECHE TIPO B

ÁREA:
1058,14m²

DATA:
MAIO/2025

CLIENTE:
FUNDO NACIONAL DE DESENVOLVIMENTO DA EDUCAÇÃO


ESCALA:
S/E

REVISÃO:
02

DESCRIÇÃO:
DESENHO DE FABRICAÇÃO
Porta de Alumínio - PA02


AS BUILT
TATIANA GONÇALVES

ELABORADO POR
PAULA VASQUES

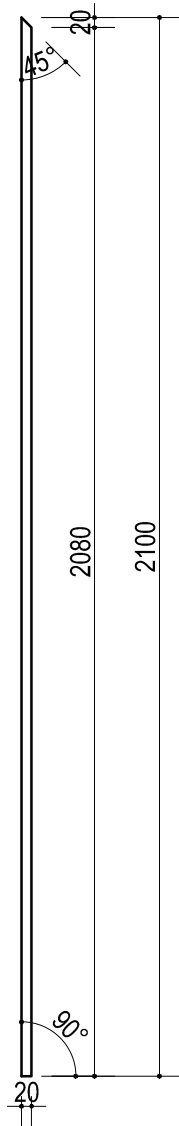


CT1

QUANTIDADE:
10 unidades
COMPRIMENTO:
2100mm

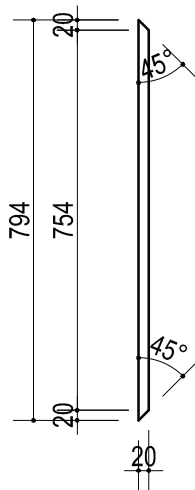


CT2

QUANTIDADE:
05 unidades
COMPRIMENTO:
794mm

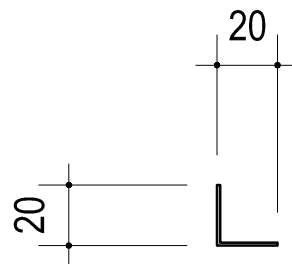

CANTONEIRA DE
ALUMÍNIO e=1mm

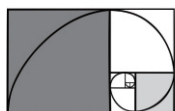

GESTÃO & ASSESSORIA EM ARQUITETURA

t&M

PRANCHA:

05

OBRA:
CRECHE TIPO B

ÁREA:
1058,14m²

DATA:
MAIO/2025

CLIENTE:
FUNDO NACIONAL DE DESENVOLVIMENTO DA EDUCAÇÃO

ESCALA:
S/E

REVISÃO:
02

DESCRIÇÃO:
DESENHO DE FABRICAÇÃO
Cantoneiras

AS BUILT
TATIANA GONÇALVES

ELABORADO POR
PAULA VASQUES