



LEGENDA DE GRADES METÁLICAS					
REF.	Dimensões (cm)		Quant.	BLOCO	AMBIENTES
	Largura	Altura			
GR-01	265	210	01		entre B2 e B3
GR-02	149	210	01		Área de serviço
GR-03	338	210	01		entre B1 e B2
GR-04	211	210	01		entre B1 e B4
GF-01	100	110	03	B3	Solário
GF-02	100	110	02	B4	Solário
GF-03	100	170	01	B4	Solário

<div><div>t&M GESTÃO & ASSESSORIA EM ARQUITETURA</div></div>	PRANCHA: 00	
OBRA: CRECHE TIPO B	ÁREA: 1058,14m²	DATA: MAIO/2025
CLIENTE: FUNDO NACIONAL DE DESENVOLVIMENTO DA EDUCAÇÃO	ESCALA: INDICADA	REVISÃO: 02
DESCRIÇÃO: PLANTA DE LOCALIZAÇÃO - PLANTA PORTÕES E GRADIS	AS BUILT TATIANA GONÇALVES	ELABORADO POR: PAULA VASQUES

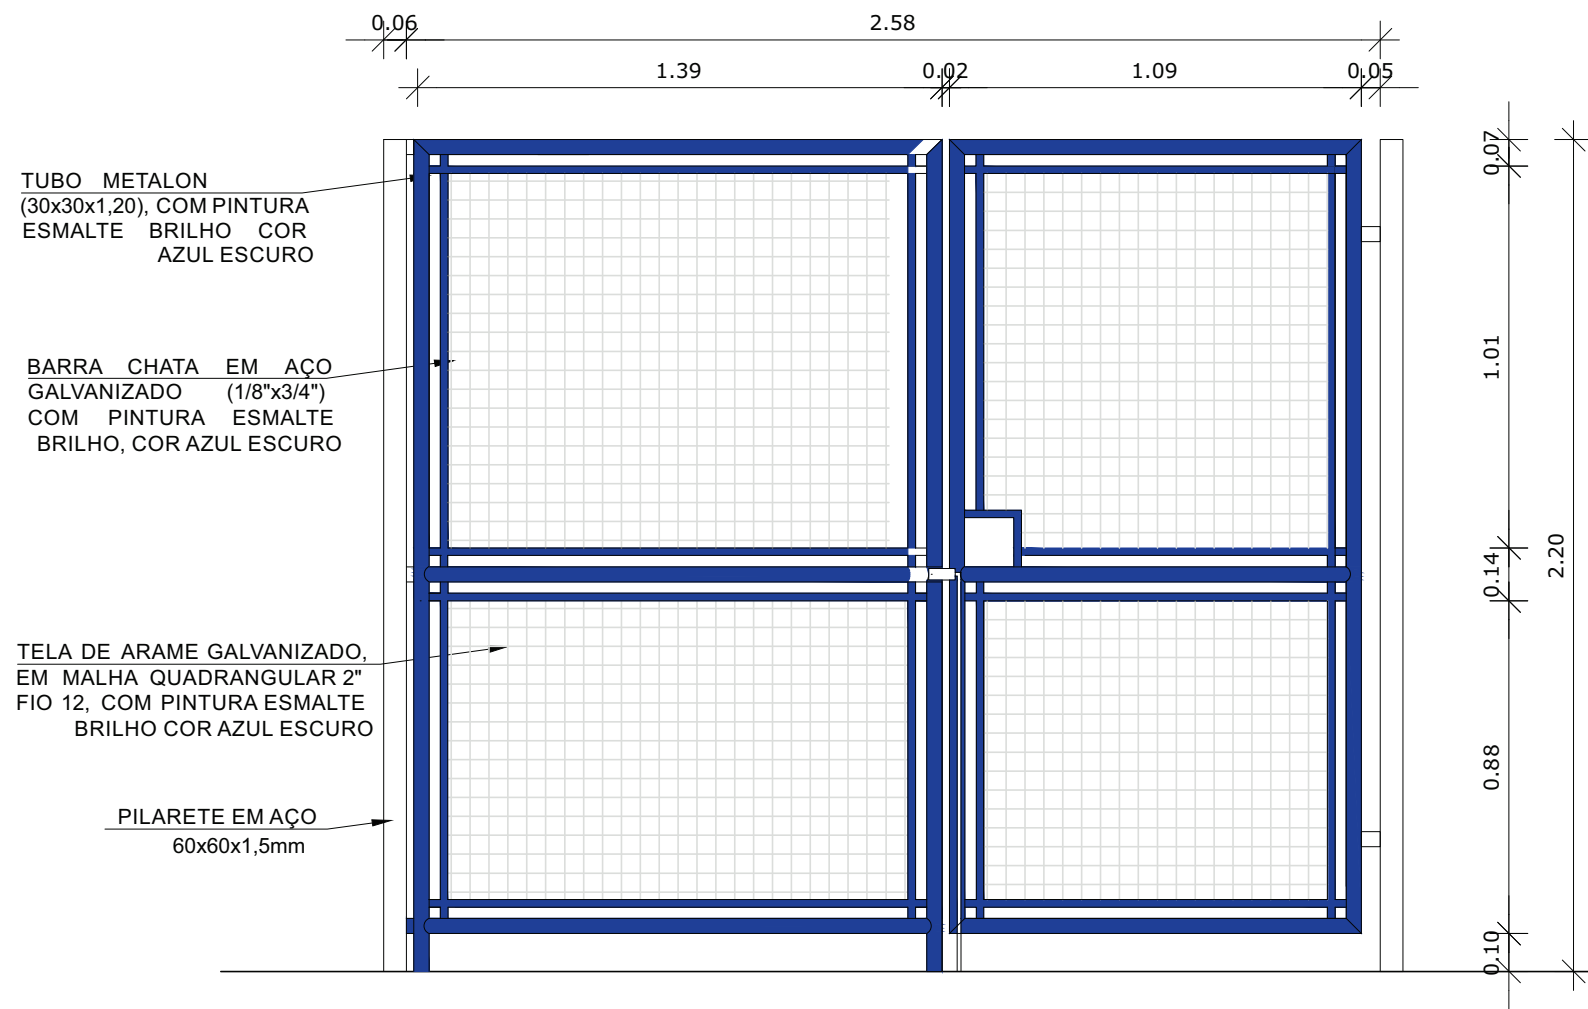

ELEVAÇÃO FRONTAL
esc: 1/20

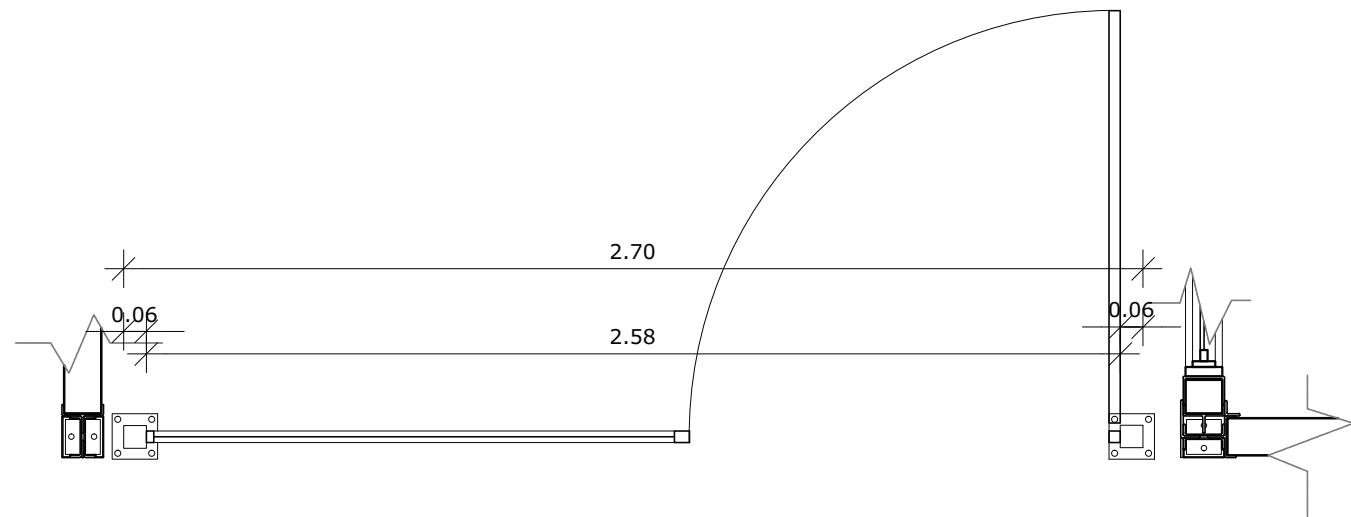

PLANTA BAIXA
esc: 1/20

FIXAÇÃO CHUMBADORES TECBOLD TB

CHAPA 160mm x 160mm
(#9,5mm)
COS AR COR 300

Broca 3/8"

1 - Fazer furo com broca de diâmetro igual ao do chumbador (3/8").

ARRUELA LISA CHUMBADOR
MOD. CB 3/8" x 3/5"
cód. 6450342
ref. OM12070

2 - Coloque o chumbador (3/8"), montando com porca e arruela, através da sapata do pilar

3 - Girando a porca haverá a expansão da presilha, fixando a peça.


CI (#2mm)
COS AR COR 300




CHAPA 160mm x 160mm
(#9,5mm)
COS AR COR 300

ARRUELA LISA CHUMBADOR
MOD. CB 3/8"x3.1/2" (PARAFUSO, ARRUELA LISA, JAQUETA, CONE E PROLONGADOR)

GR-1

Quantidade: 01
Dimensões: 2,70mm x 2,10m
Gradil fixo: metálico
Pintura: esmalte brilho, cor azul escuro

 GESTÃO & ASSESSORIA EM ARQUITETURA		PRANCHA:
		01
OBRA: CRECHE TIPO B	ÁREA: 1058,14m²	DATA: MAIO/2025
CLIENTE: FUNDO NACIONAL DE DESENVOLVIMENTO DA EDUCAÇÃO	ESCALA: INDICADA	REVISÃO: 02
DESCRIÇÃO: GRADIL METÁLICO - GR1	AS BUILT	ELABORADO POR:
	TATIANA GONÇALVES	PAULA VASQUES

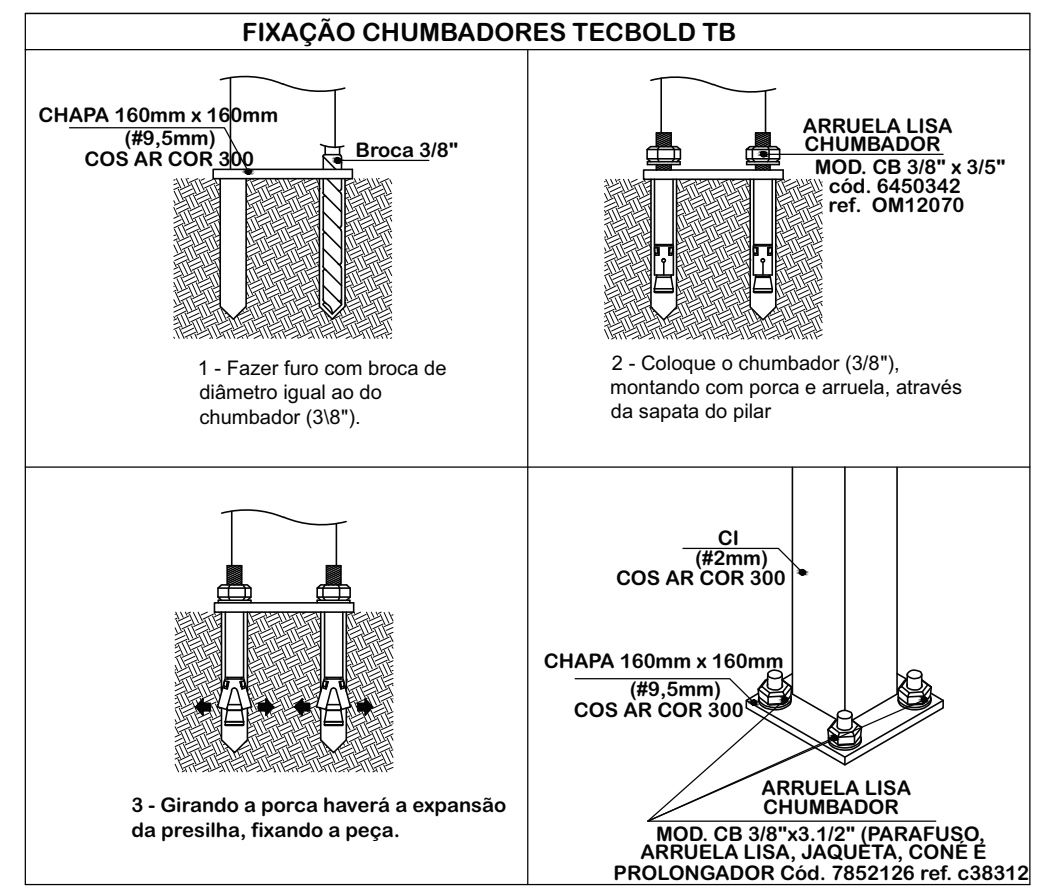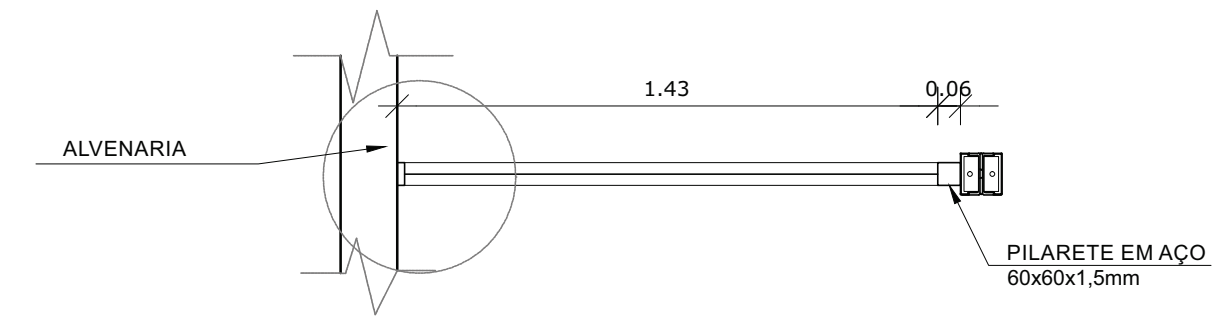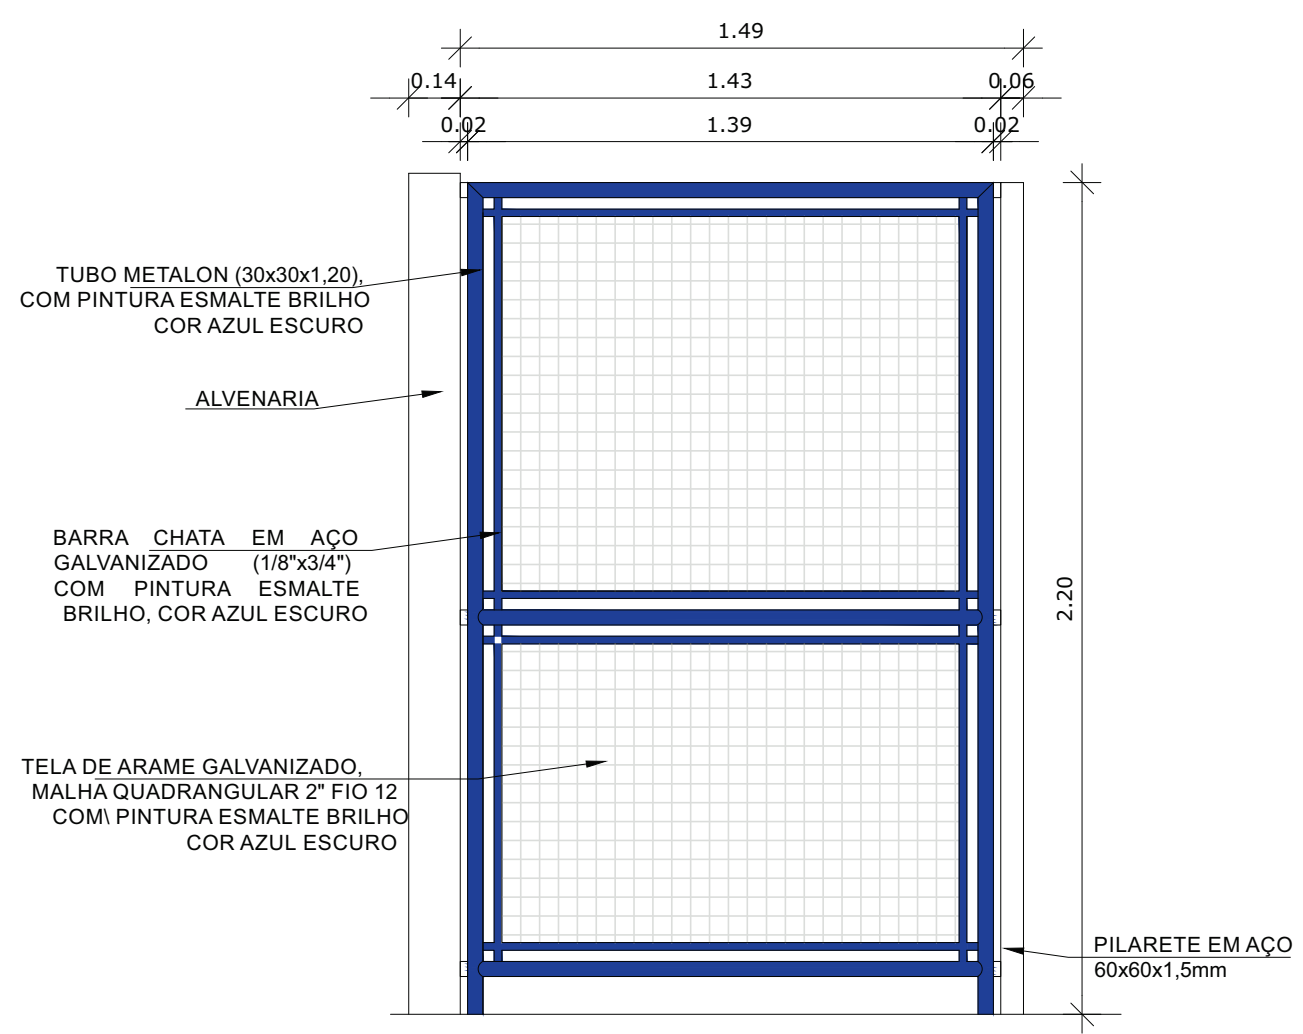

GR-2


Quantidade: 01

Dimensões: 1,49 x 2,10m

Gradil fixo: metálico

Pintura: esmalte brilho, cor azul escuro

<div><div><div></div><div>t&M</div><div>GESTÃO & ASSESSORIA EM ARQUITETURA</div></div></div>		PRANCHA: <div>02</div>
OBRA: CRECHE TIPO B	ÁREA: 1058,14m²	DATA: MAIO/2025
CLIENTE: FUNDO NACIONAL DE DESENVOLVIMENTO DA EDUCAÇÃO	ESCALA: INDICADA	REVISÃO: 02
DESCRIÇÃO: GRADIL METÁLICO - GR2	AS BUILT	ELABORADO POR:
	TATIANA GONÇALVES	PAULA VASQUES

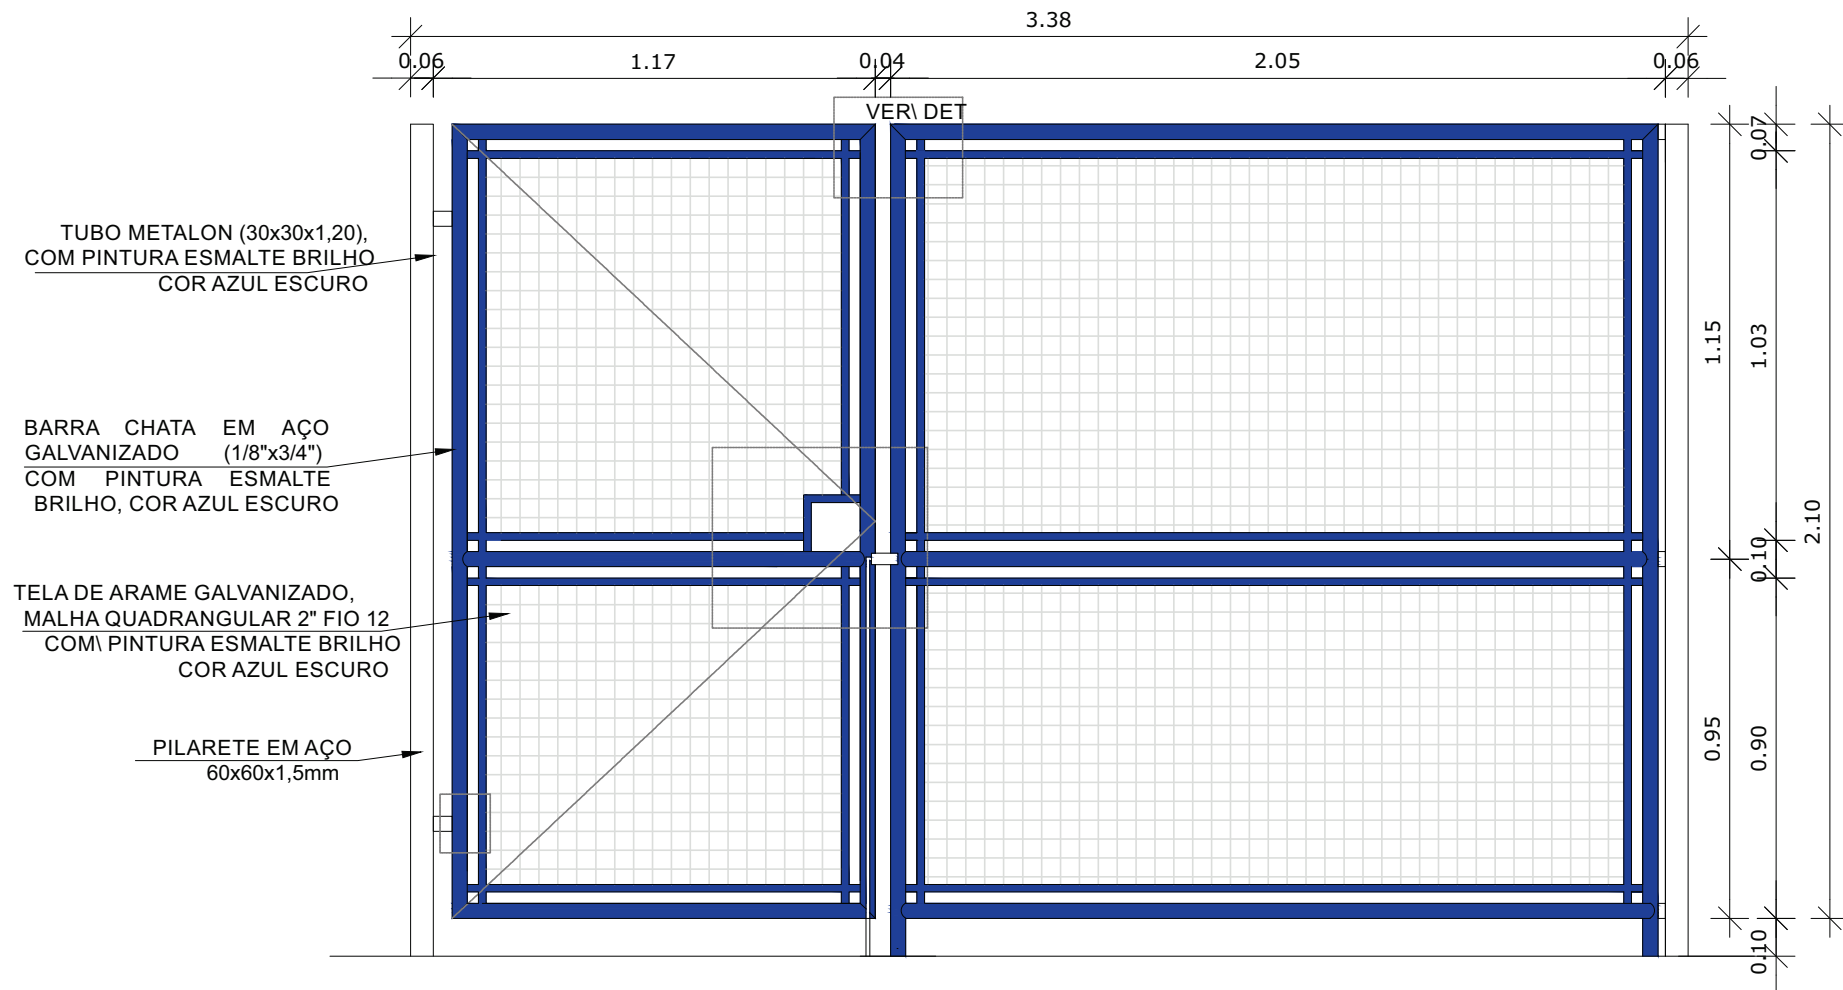

TUBO METALON (30x30x1,20),
COM PINTURA ESMALTE BRILHO
COR AZUL ESCURO

BARRA CHATA EM AÇO
GALVANIZADO (1/8"x3/4")
COM PINTURA ESMALTE
BRILHO, COR AZUL ESCURO

TELA DE ARAME GALVANIZADO,
MALHA QUADRANGULAR 2" FIO 12
COM PINTURA ESMALTE BRILHO
COR AZUL ESCURO

PILARETE EM AÇO
60x60x1,5mm


FIXAÇÃO CHUMBADORES TECBOLD TB

1 - Fazer furo com broca de diâmetro igual ao do chumbador (3/8").

2 - Coloque o chumbador (3/8"), montando com porca e arruela, através da sapata do pilar

3 - Girando a porca haverá a expansão da presilha, fixando a peça.




ARRUELA LISA CHUMBADOR
MOD. CB 3/8" x 3.1/2" (PARAFUSO, ARRUELA LISA, JAQUETA, CONE E PROLONGADOR) Cód. 7852126 ref. c38312

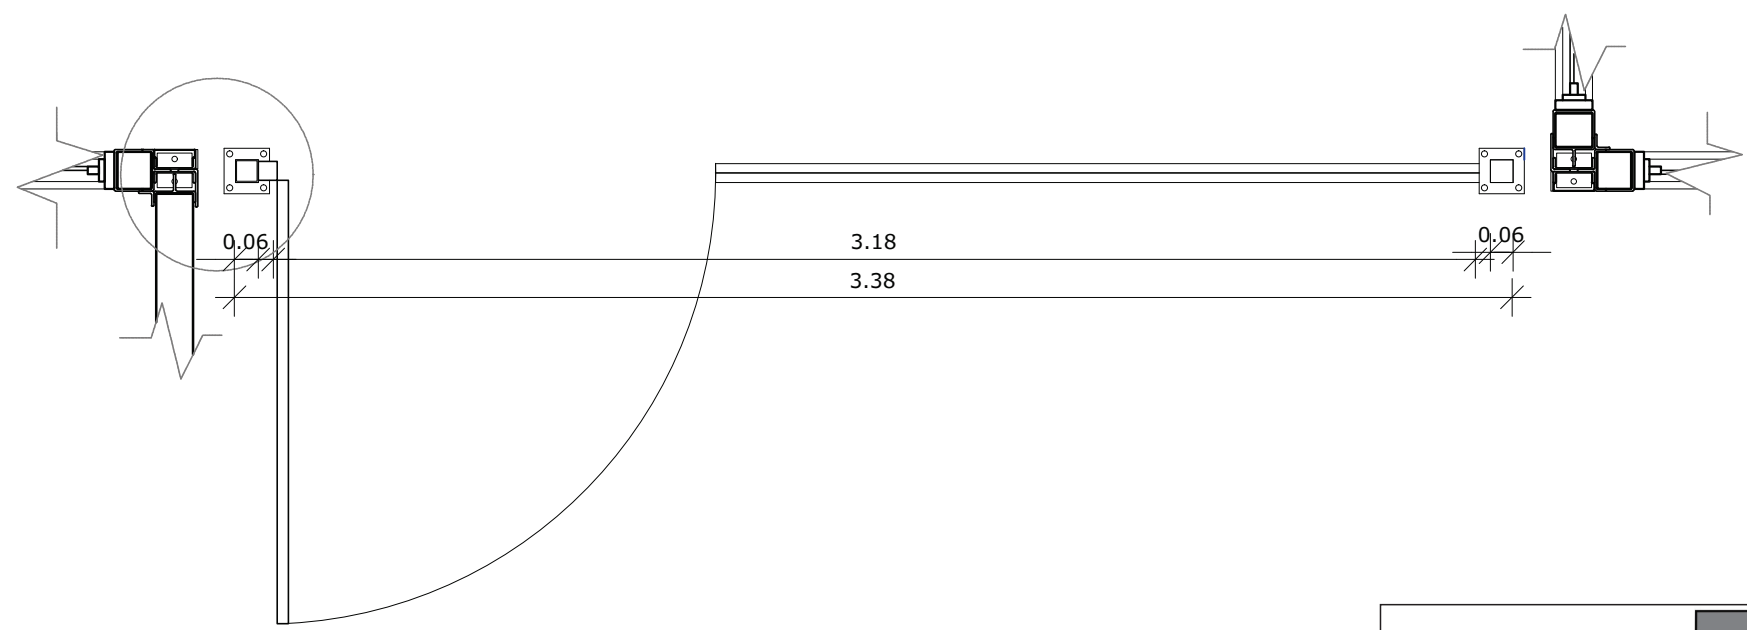

GR-3

Quantidade: 01
Dimensões: 3,38 x 2,10m
Gradil fixo: metálico
Pintura: esmalte brilho, cor azul escuro

		PRANCHA: 03
OBRA: CRECHE TIPO B	ÁREA: 1058,14m²	DATA: MAIO/2025
CLIENTE: FUNDO NACIONAL DE DESENVOLVIMENTO DA EDUCAÇÃO	ESCALA: INDICADA	REVISÃO: 02
DESCRIÇÃO: GRADIL METÁLICO - GR3	AS BUILT TATIANA GONÇALVES	ELABORADO POR: PAULA VASQUES

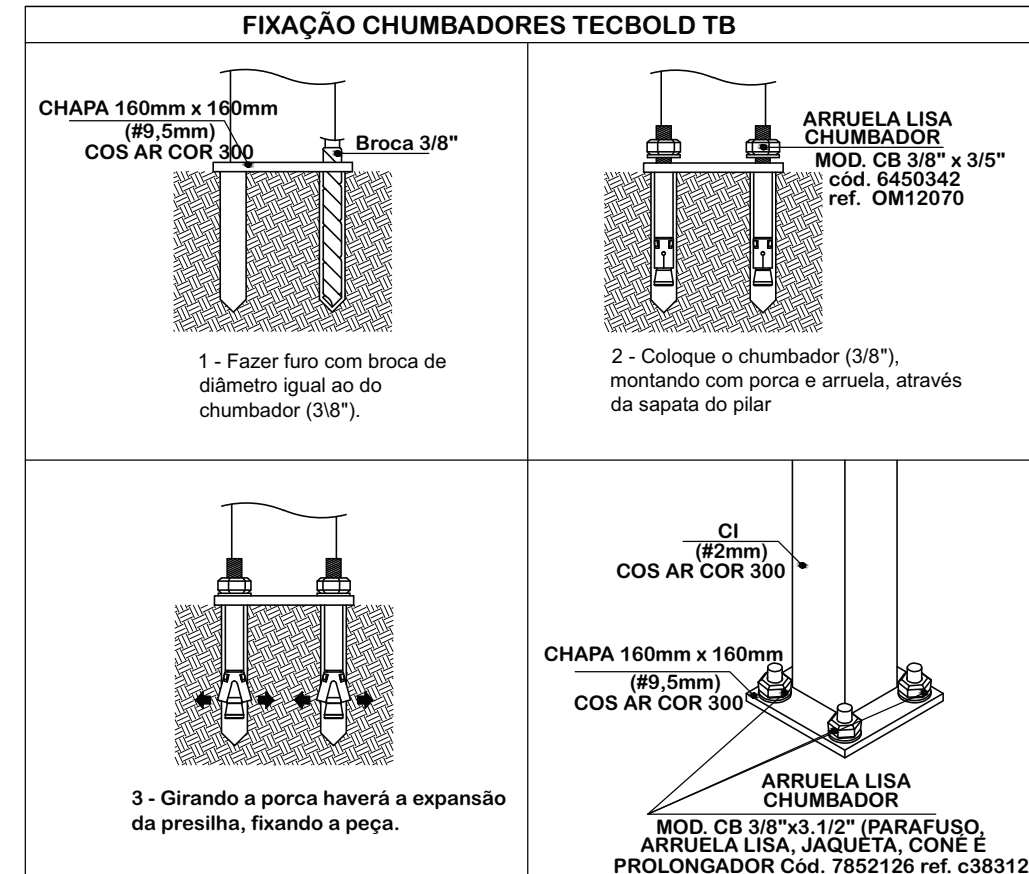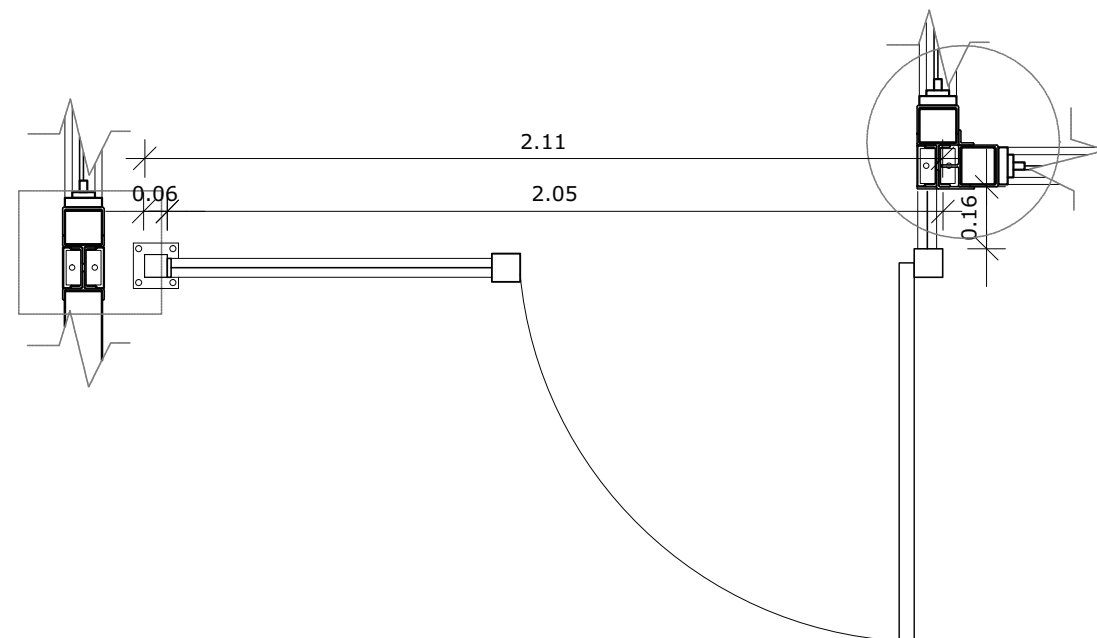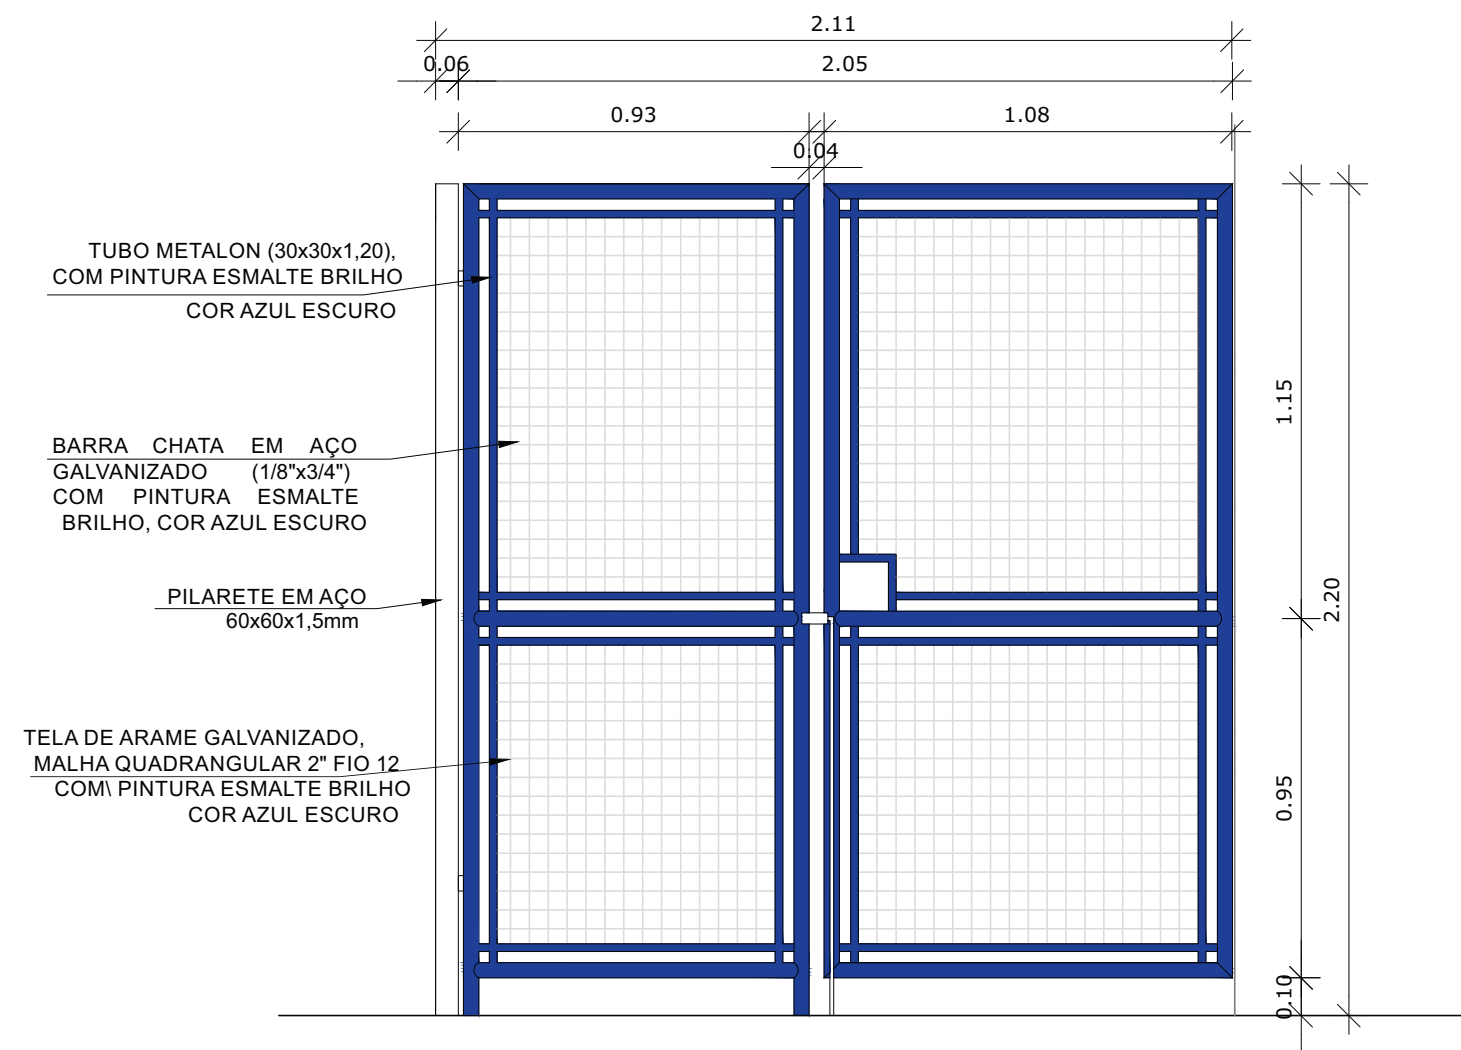



GR-4

Quantidade: 01
Dimensões: 2,11 x 2,10m
Gradil fixo: metálico
Pintura: esmalte brilho, cor azul escuro



PRANCHA:
04

OBRA: CRECHE TIPO B	ÁREA: 1058,14m²	DATA: MAIO/2025
CLIENTE: FUNDO NACIONAL DE DESENVOLVIMENTO DA EDUCAÇÃO	ESCALA: INDICADA	REVISÃO: 02
DESCRIÇÃO: GRADIL DE METALON - GR4	AS BUILT TATIANA GONÇALVES	ELABORADO POR: PAULA VASQUES

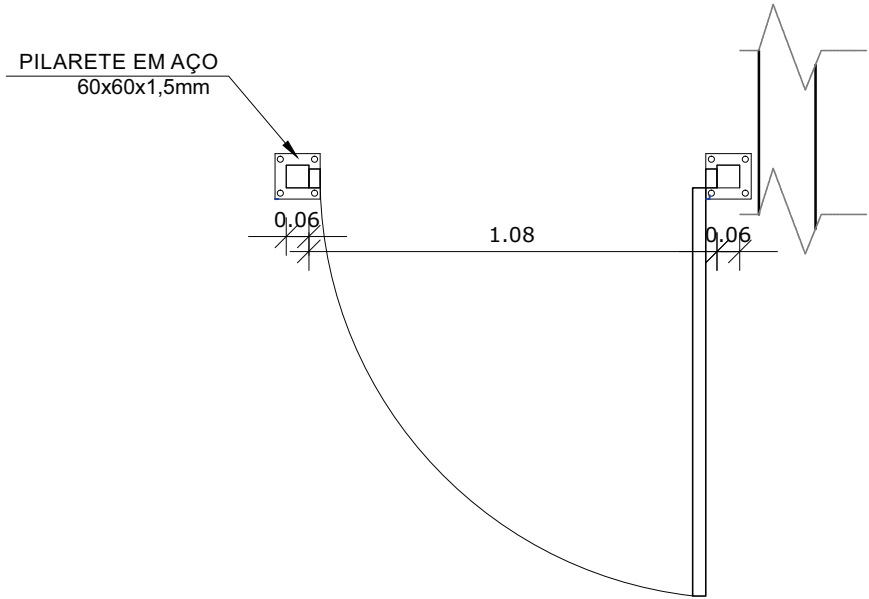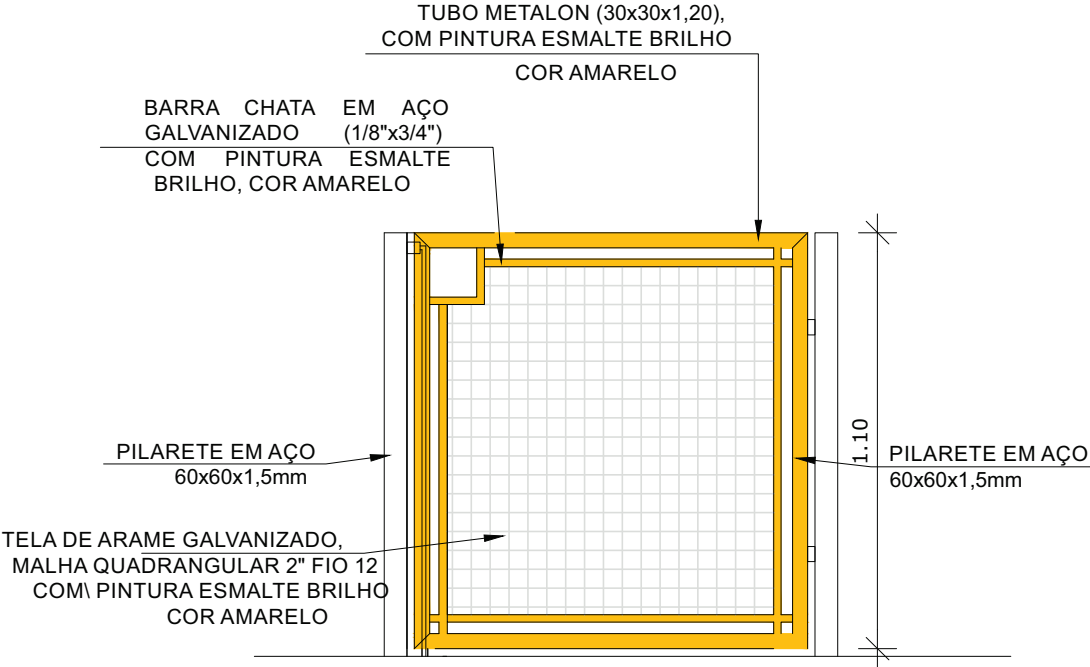

FIXAÇÃO CHUMBADORES TECBOLD TB

1 - Fazer furo com broca de diâmetro igual ao do chumbador (3/8").

2 - Coloque o chumbador (3/8"), montando com porca e arruela, através da sapata do pilar



3 - Girando a porca haverá a expansão da presilha, fixando a peça.

ARRUELA LISA CHUMBADOR
MOD. CB 3/8" x 3/5"
cód. 6450342
ref. OM12070

GF-1


Quantidade: 03
Dimensões: 1,00 x 1,10m
Portão: metálico
Pintura: esmalte brilho, cor amarelo




		PRANCHA:
		05
OBRA: CRECHE TIPO B	ÁREA: 1058,14m²	DATA: MAIO/2025
CLIENTE: FUNDO NACIONAL DE DESENVOLVIMENTO DA EDUCAÇÃO	ESCALA: INDICADA	REVISÃO: 02
DESCRIÇÃO: GRADIL DE METALON - GF1	AS BUILT TATIANA GONÇALVES	ELABORADO POR: PAULA VASQUES

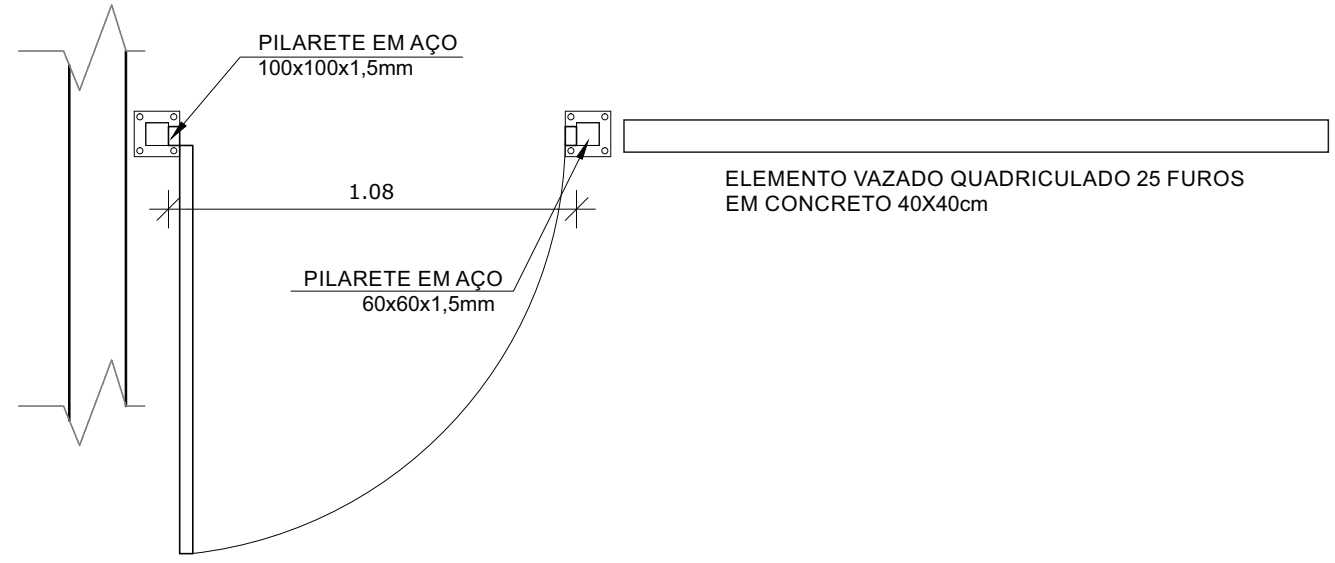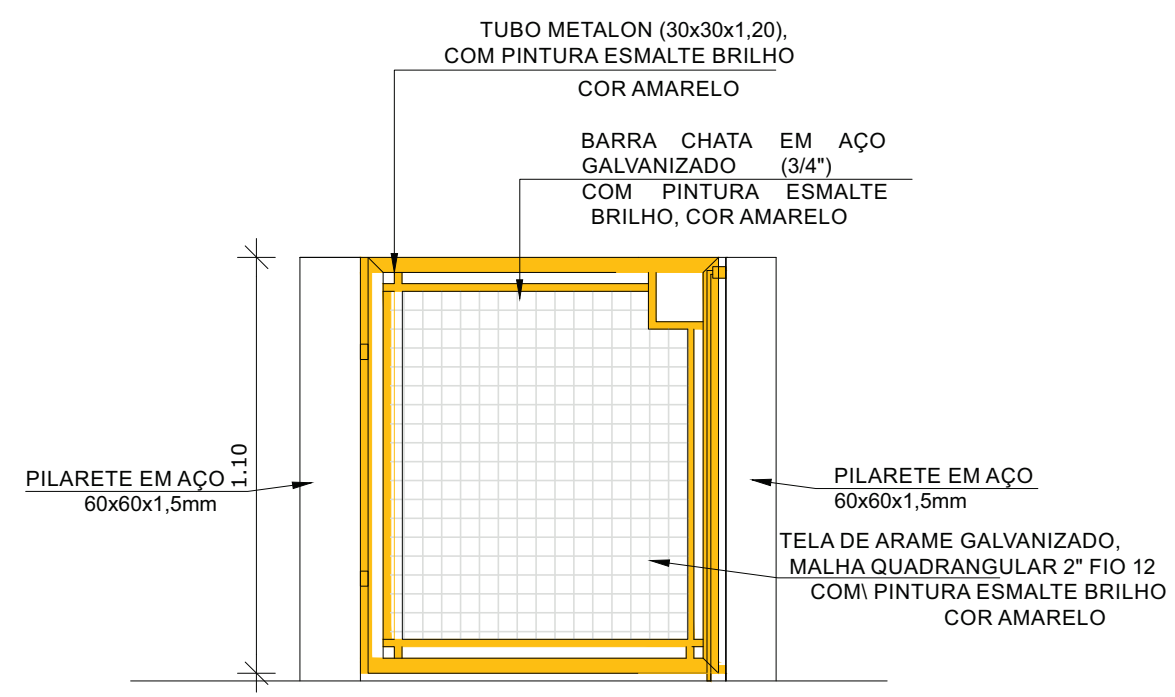

FIXAÇÃO CHUMBADORES TECBOLD TB	
<p>1 - Fazer furo com broca de diâmetro igual ao do chumbador (3/8").</p>	<p>2 - Coloque o chumbador (3/8"), montando com porca e arruela, através da sapata do pilar</p>
<p>3 - Girando a porca haverá a expansão da presilha, fixando a peça.</p>	<p>ARRUELA LISA CHUMBADOR MOD. CB 3/8" x 3/5" cód. 6450342 ref. OM12070</p> <p>ARRUELA LISA CHUMBADOR MOD. CB 3/8"x3.1/2" (PARAFUSO, ARRUELA LISA, JAQUETA, CONE E PROLONGADOR Cód. 7852126 ref. c38312</p>


GF-2	Quantidade: 02 Dimensões: 1,00 x 1,10m Portão: metálico Pintura: esmalte brilho, cor amarelo
------	---

 GESTÃO & ASSESSORIA EM ARQUITETURA		PRANCHA: 06
OBRA: CRECHE TIPO B	ÁREA: 1058,14m²	DATA: MAIO/2025
CLIENTE: FUNDO NACIONAL DE DESENVOLVIMENTO DA EDUCAÇÃO	ESCALA: INDICADA	REVISÃO: 02
DESCRIÇÃO: GRADIL DE METALON - GF2	AS BUILT TATIANA GONÇALVES	ELABORADO POR: PAULA VASQUES

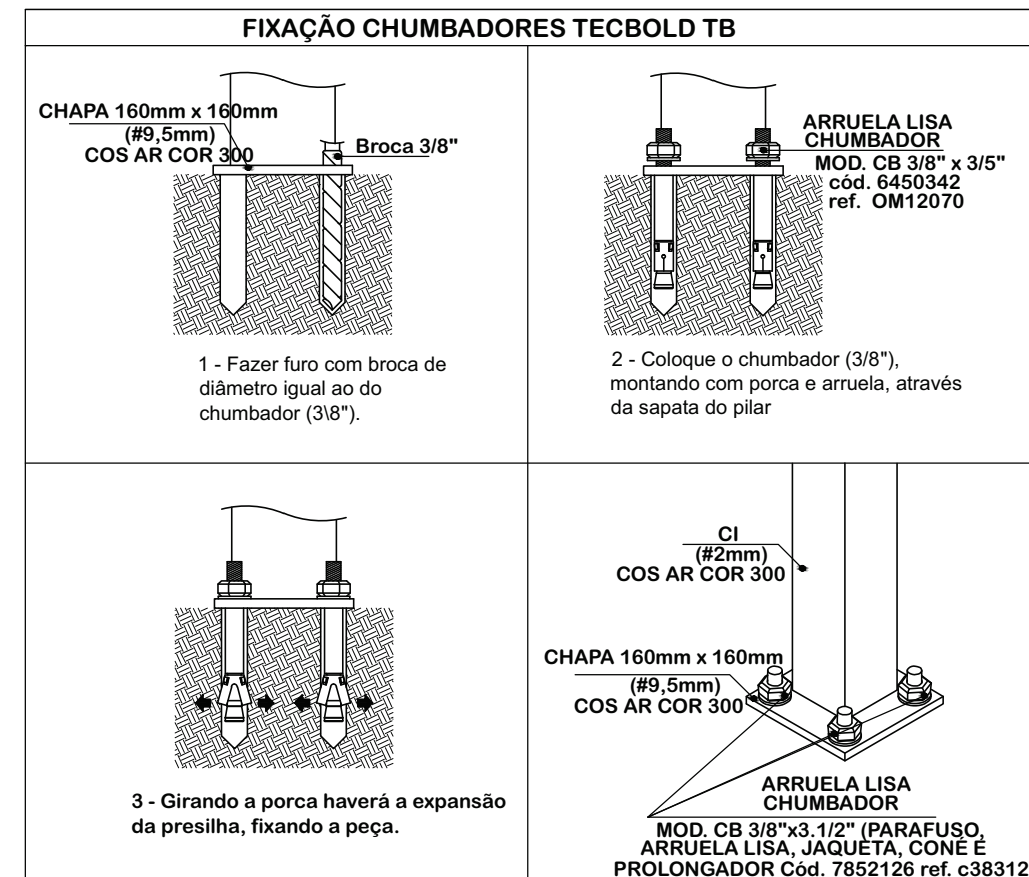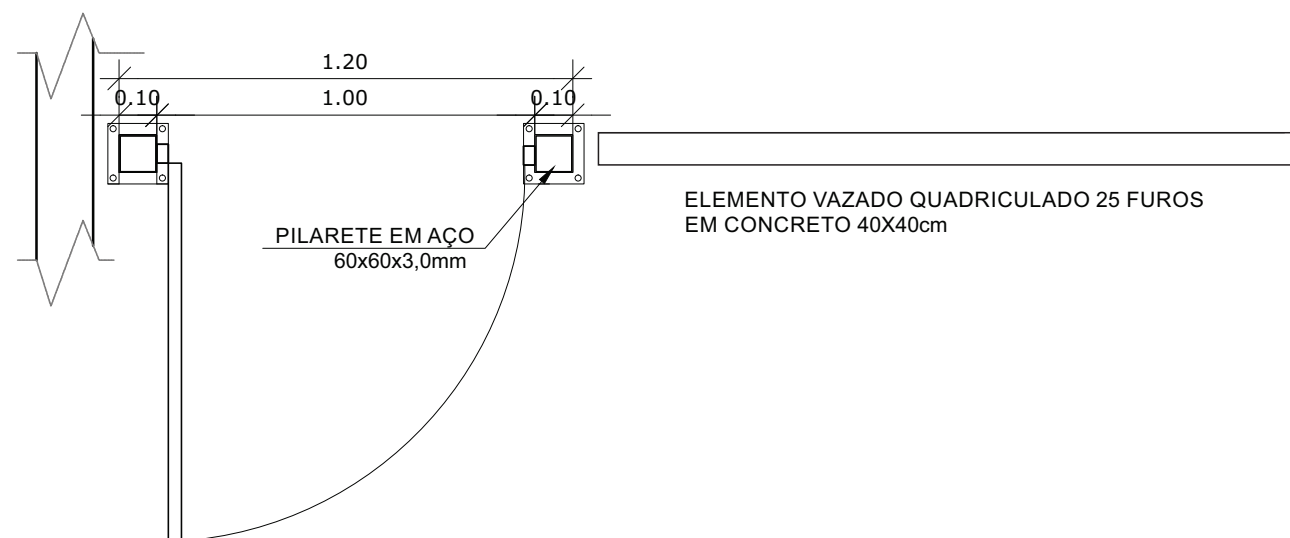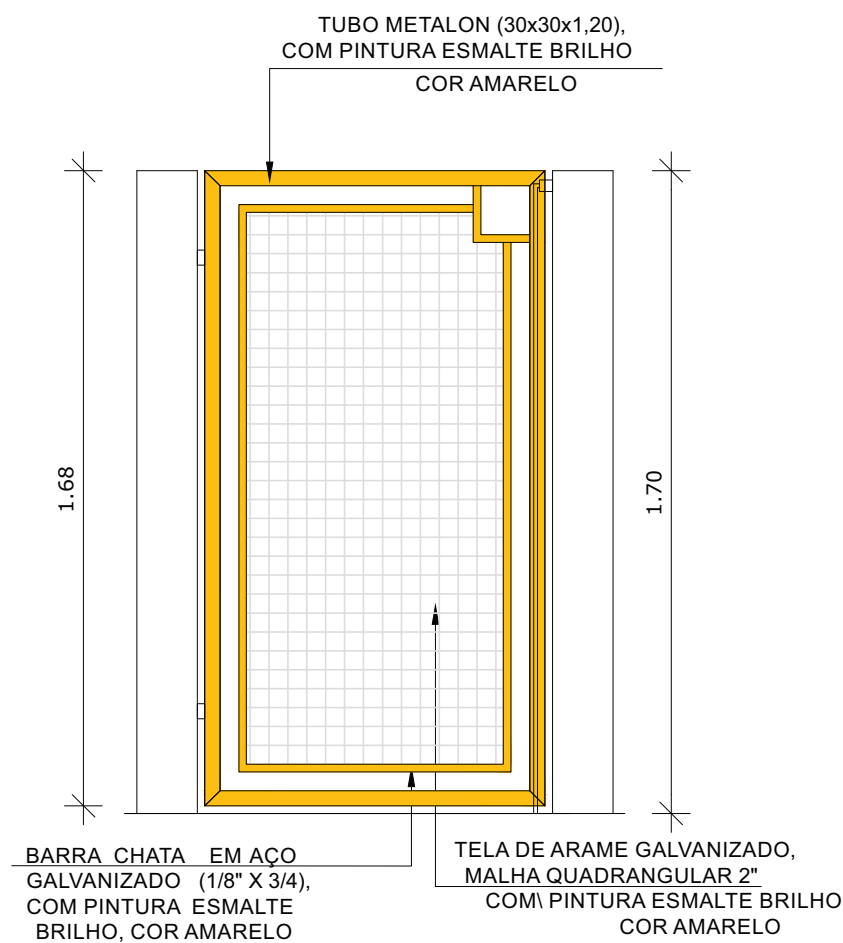

GF-3

Quantidade: 01
Dimensões: 1,00 x 1,70m
Portão: metálico
Pintura: esmalte brilho, cor amarelo

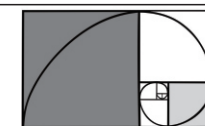

GESTÃO & ASSESSORIA EM ARQUITETURA

PRANCHA:

07

OBRA:
CRECHE TIPO B

ÁREA:
1058,14m²

DATA:
MAIO/2025

CLIENTE:
FUNDO NACIONAL DE DESENVOLVIMENTO DA EDUCAÇÃO




ESCALA:
INDICADA

REVISÃO:
02

DESCRIÇÃO:
GRADIL DE METALON- GF3

AS BUILT
TATIANA GONÇALVES

ELABORADO POR:
PAULA VASQUES

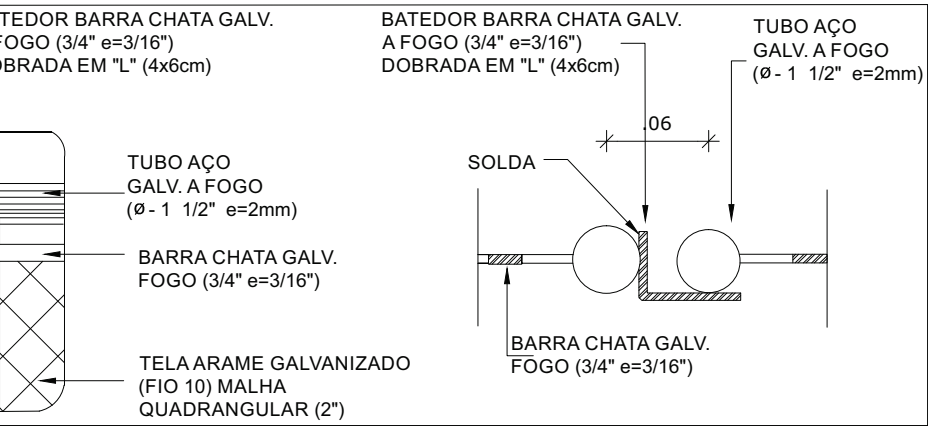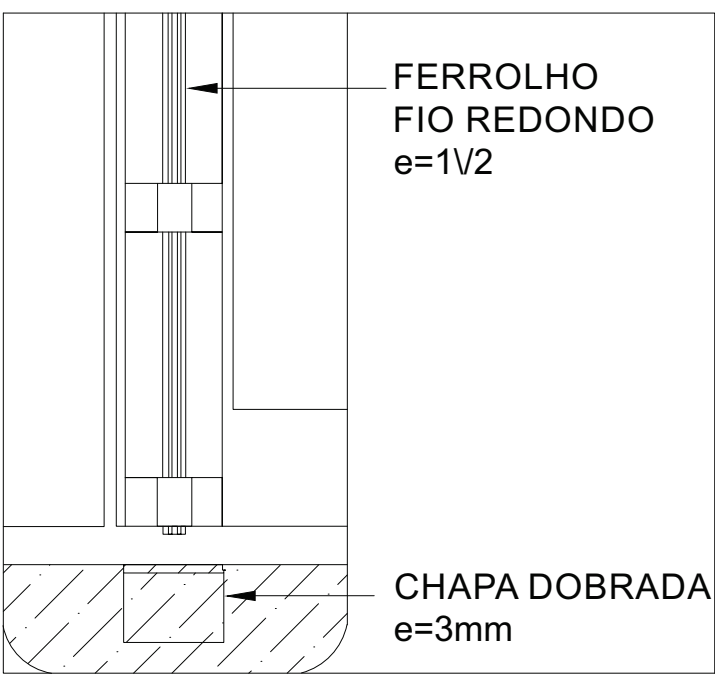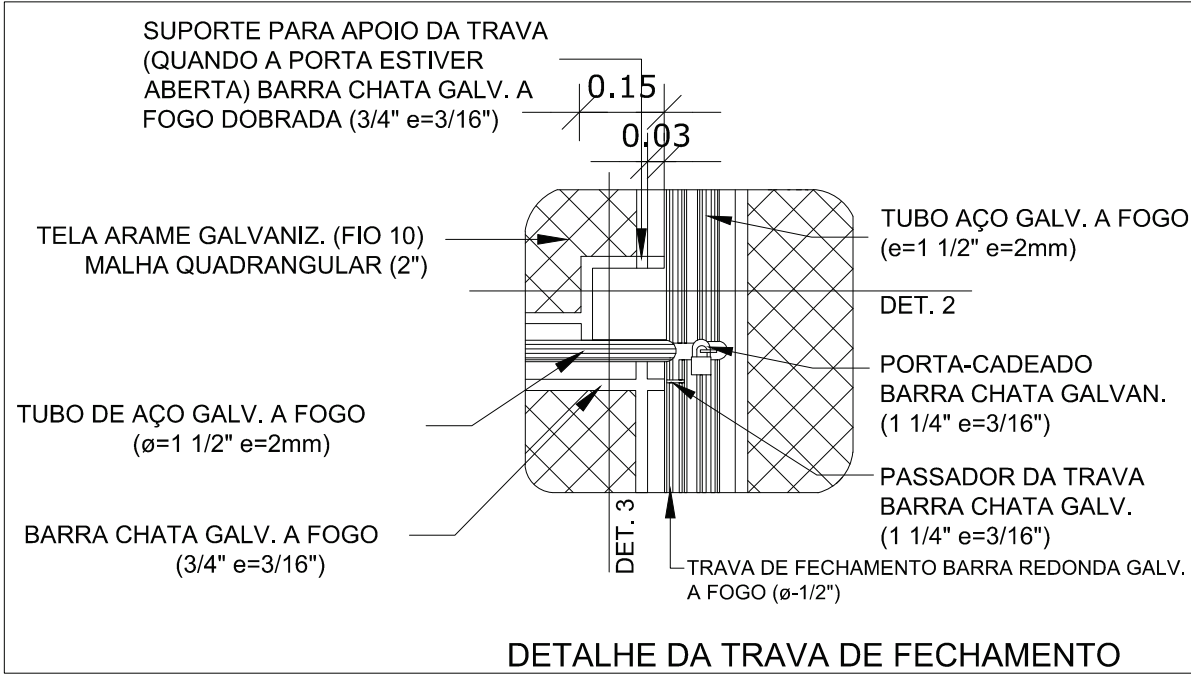

Gradil e Portão metálico composto de quadros estruturais em tubo de aço galvanizado a fogo, tipo industrial, requadros para fixação da tela em barra chata galvanizada e fechamento de tela de arame galvanizado em malha quadrangular com espaçamento de 2".

Dimensões: Quadros estruturais em tubo de aço galvanizado -ø = 1 1/2" e=2mm;

Requadros para fixação de tela em barra chata galvanizada - 3/4 e 3/16";



Batedor em barra chata galvanizada- 3/4 e=3/16"



Trava de fechamento em barra redonda galvanizada a fogo (ø =1/2")

Porta-cadeado em barra chata galvanizada (1 1/4" e=3/16");

Tela de arame galvanizada (fio 10= 3,4mm) em malha quadrangular com espaçamento de 2".


<div><div><div></div><div></div></div><div><div></div><div></div></div></div> <div>GESTÃO & ASSESSORIA EM ARQUITETURA</div>			PRANCHA:
			08
OBRA: CRECHE TIPO B	ÁREA: 1058,14m²	DATA: MAIO/2025	
CLIENTE: FUNDO NACIONAL DE DESENVOLVIMENTO DA EDUCAÇÃO	ESCALA: INDICADA	REVISÃO: 02	
DESCRIÇÃO: DETALHES GERAIS - GRADIL	AS BUILT	ELABORADO POR:	
	TATIANA GONÇALVES	PAULA VASQUES	

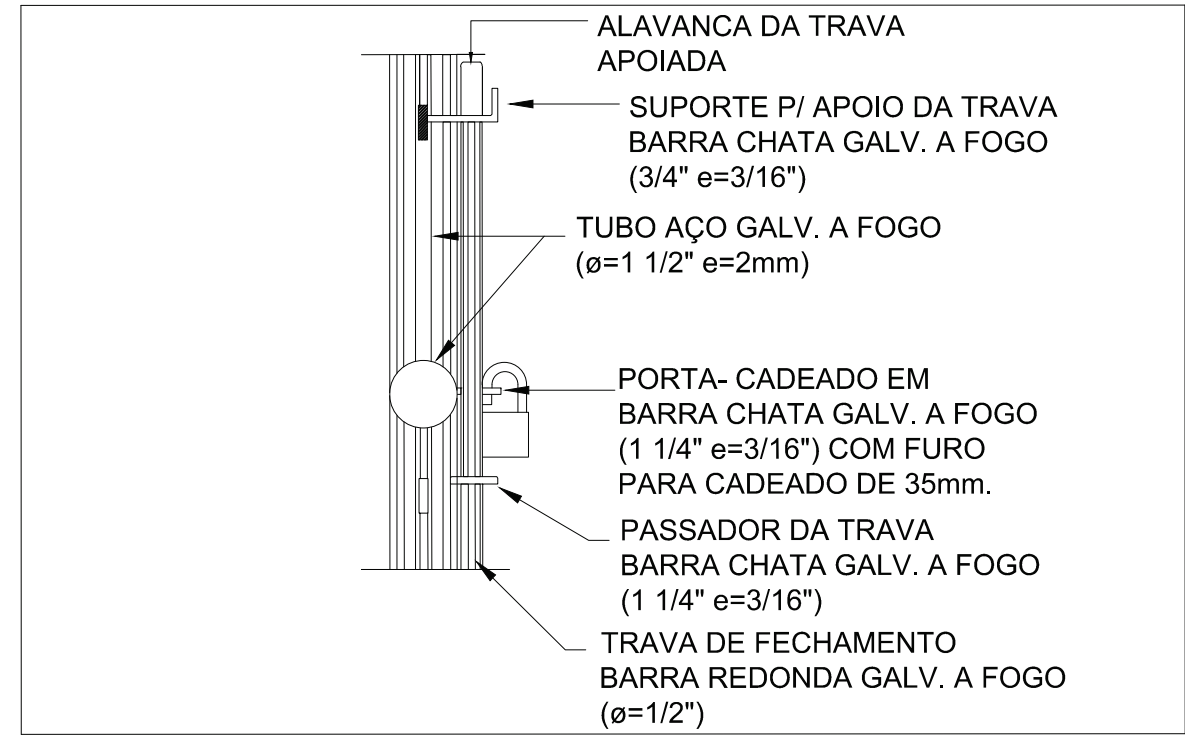
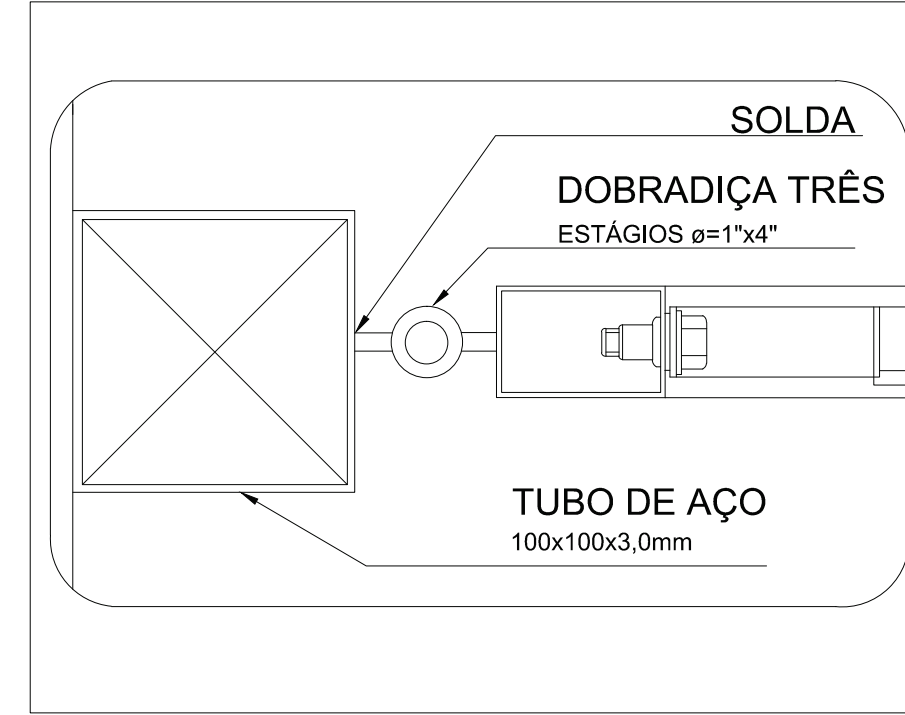


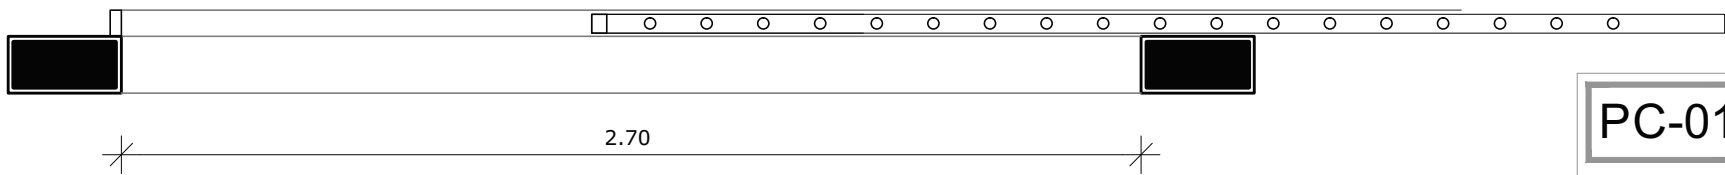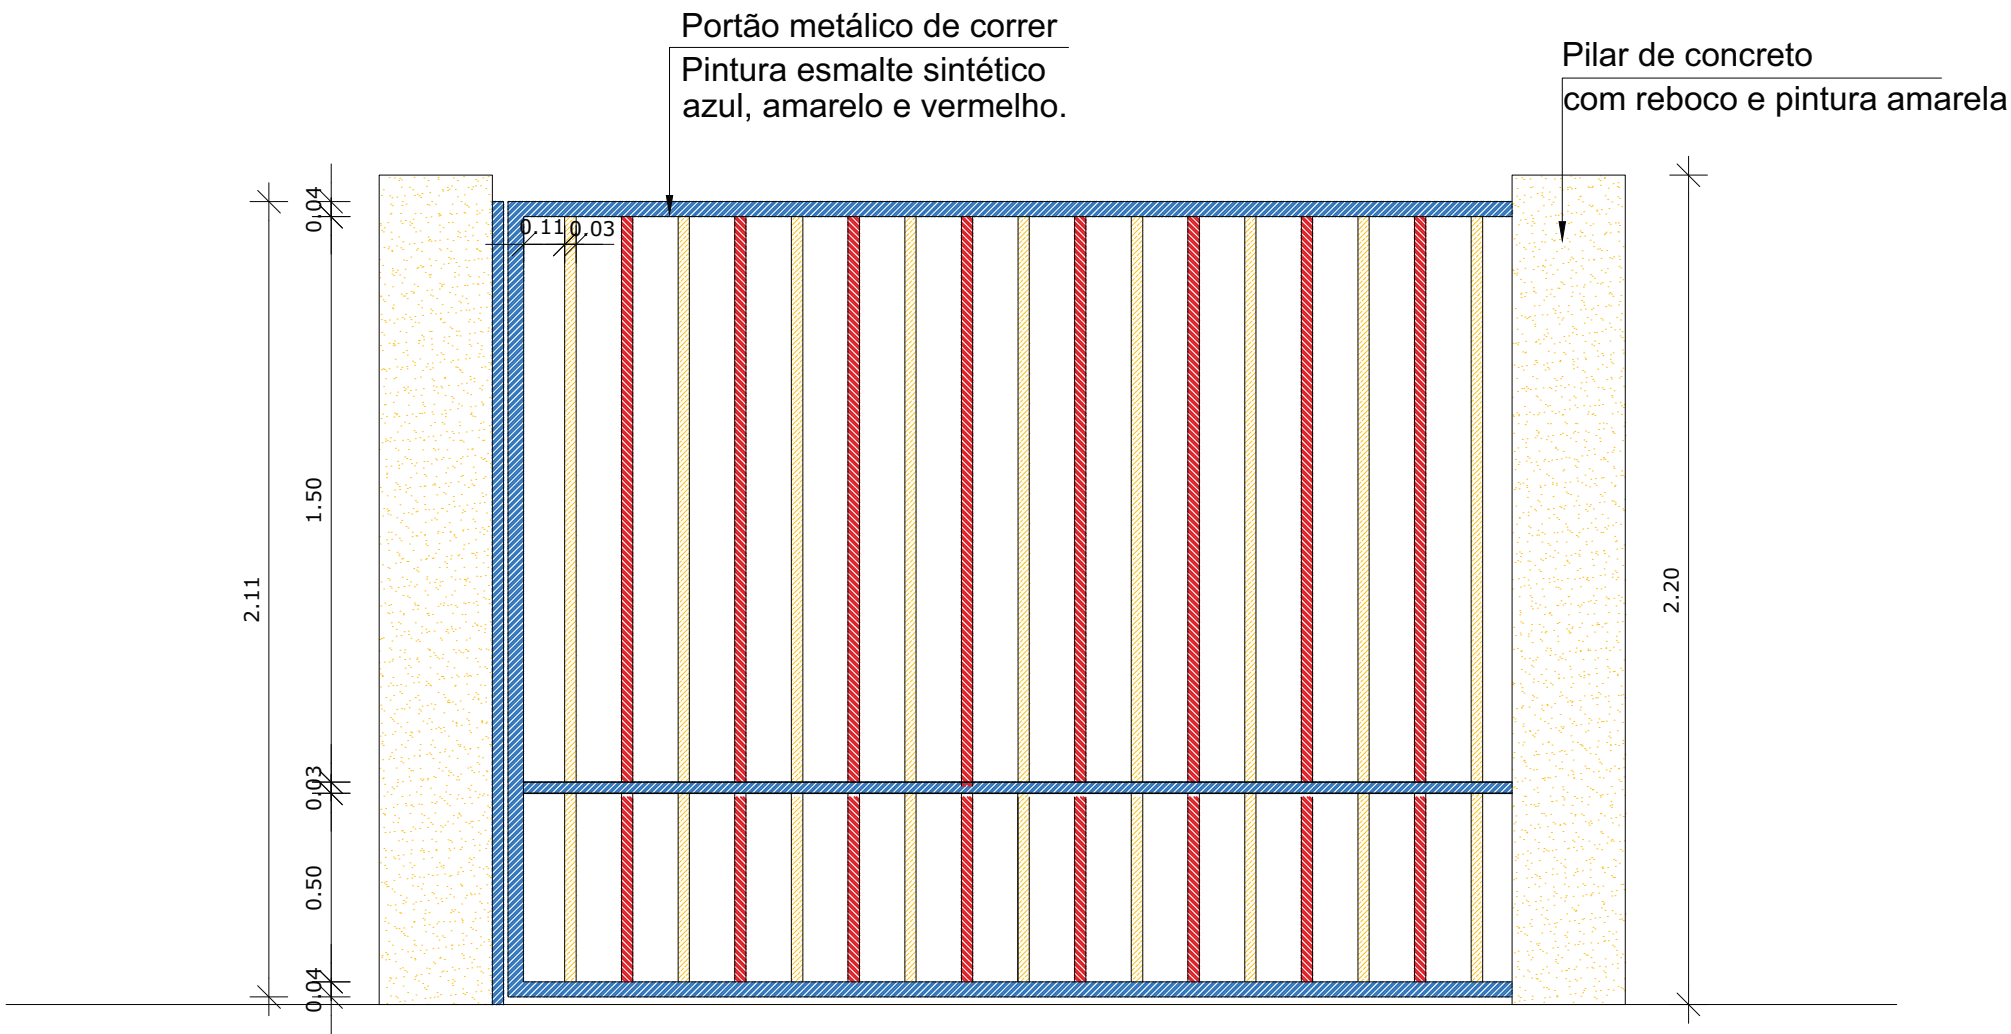

PC-01

Quantidade: 01
Sistema: de correr
Portão: metálico
Pintura: esmalte sintético, azul, amarelo e vermelho
Dimensão de fabricação do portão: 300x211
Ambientes: - entrada de veículos
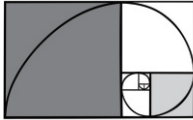
<div><div>GESTÃO & ASSESSORIA EM ARQUITETURA</div></div>		PRANCHA: 01
OBRA: CRECHE TIPO B	ÁREA: 1058,14m²	DATA: MAIO/2025
CLIENTE: FUNDO NACIONAL DE DESENVOLVIMENTO DA EDUCAÇÃO	ESCALA: INDICADA	REVISÃO: 02
DESCRIÇÃO: PORTÃO DE CORRER - ENTRADA PC-01-A	AS BUILT	ELABORADO POR:
	TATIANA GONÇALVES	PAULA VASQUES

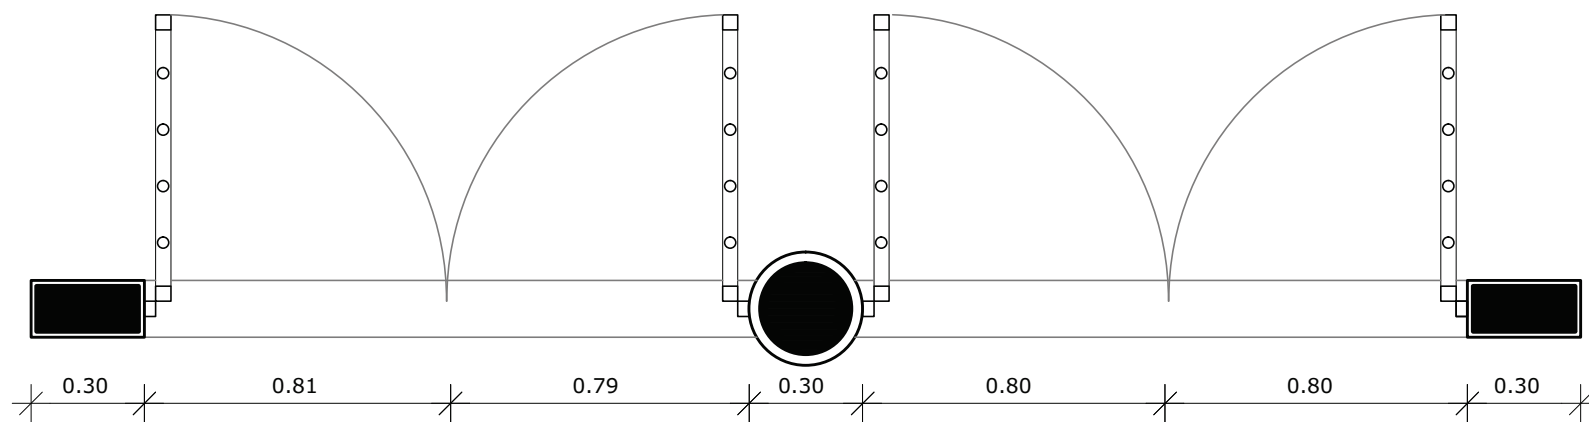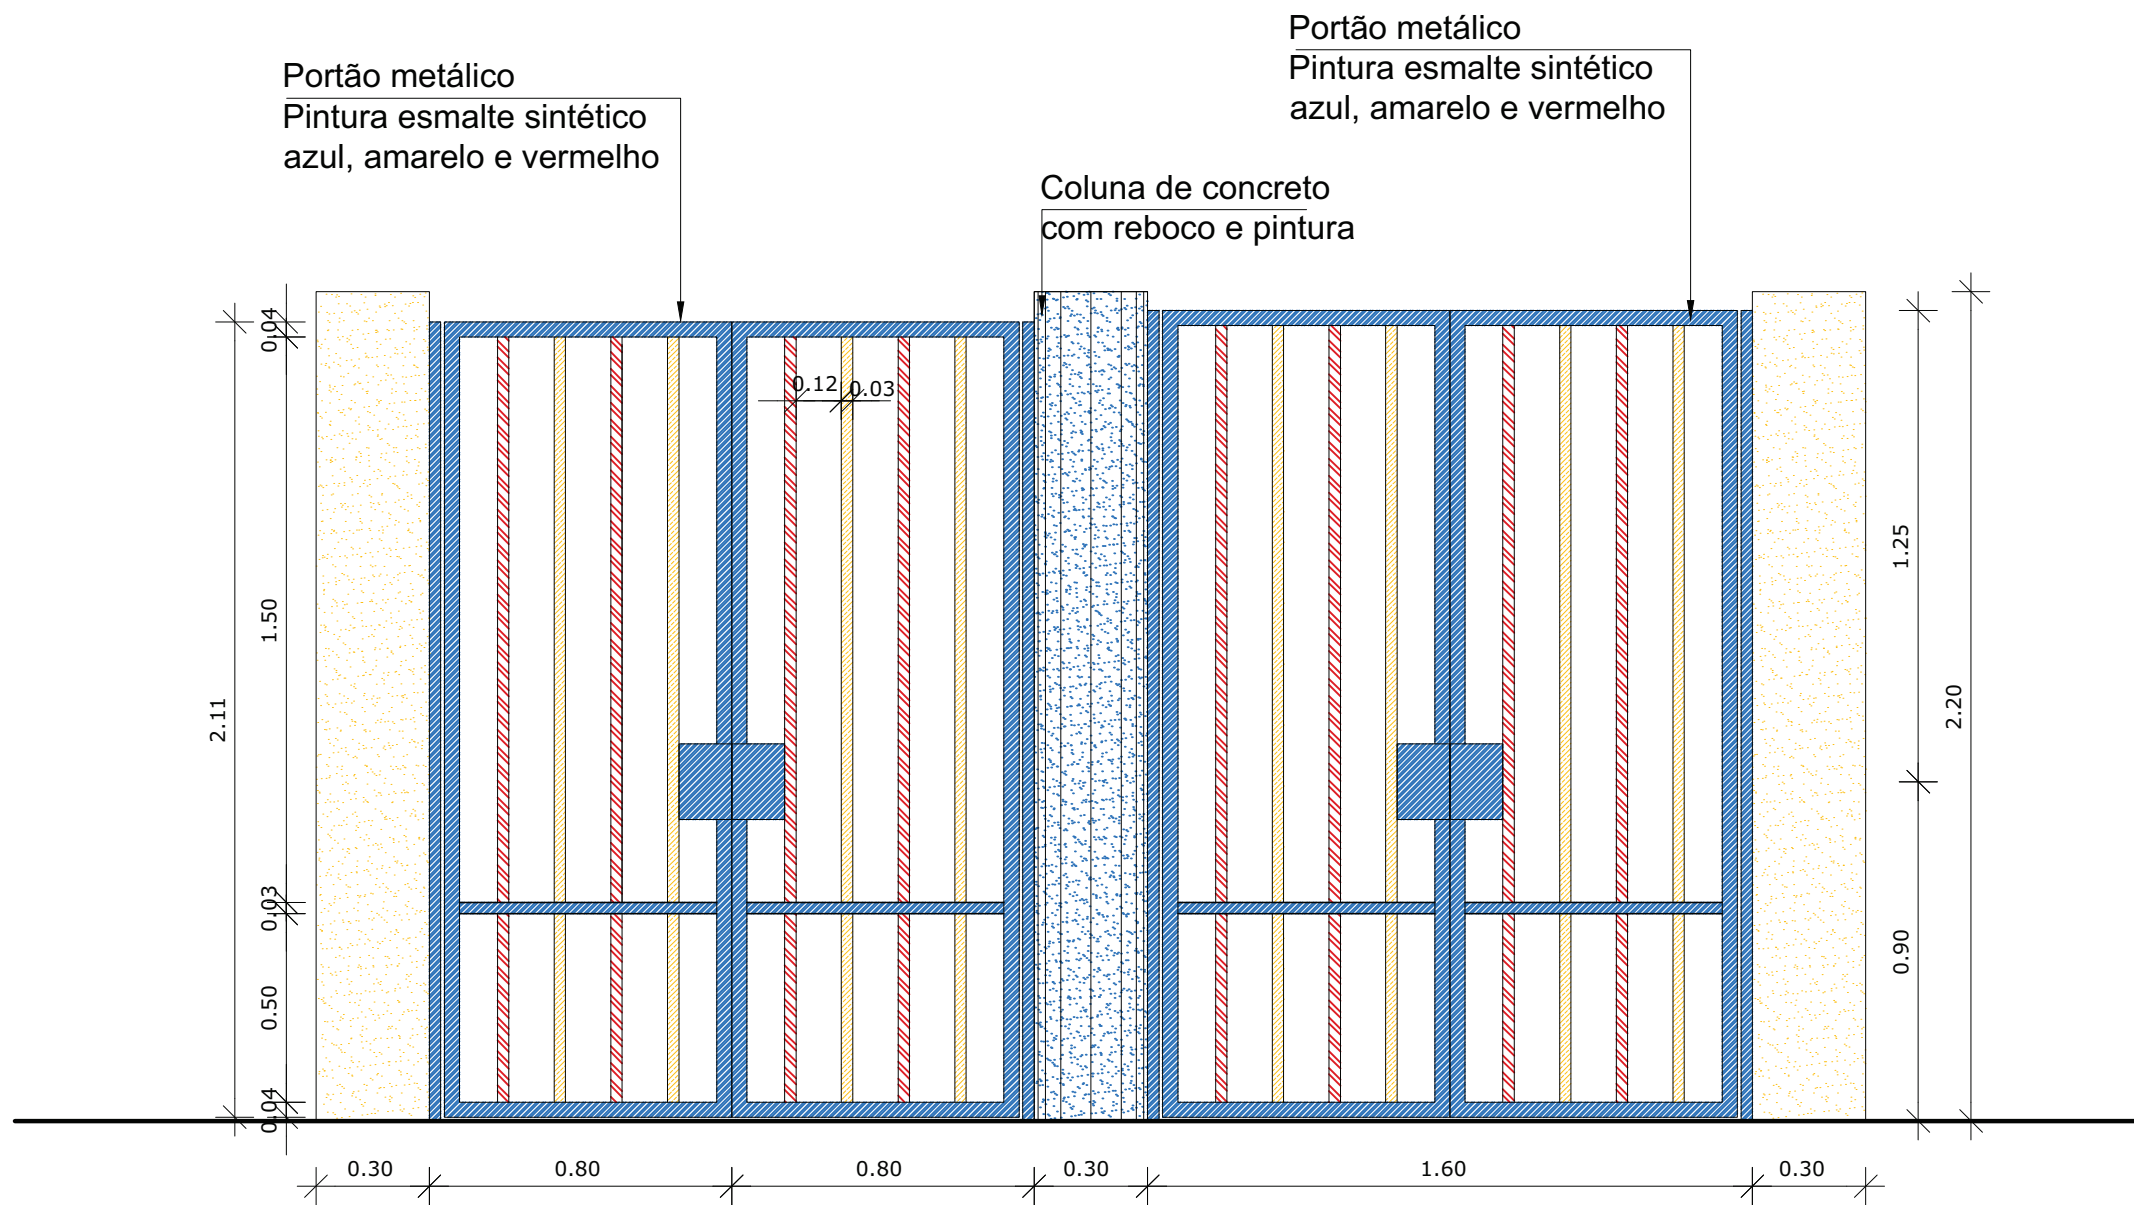

PE-01

Quantidade: 02 portões


Sistema: de abrir

Portão: metálico

Pintura: esmalte sintético, azul, amarelo e vermelho

Dimensão de fabricação do portão: 160x211

Ambientes: - entrada de pedestres

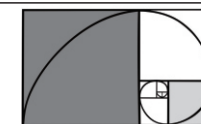

GESTÃO & ASSESSORIA EM ARQUITETURA

OBRA:

CRECHE TIPO B

CLIENTE:

FUNDO NACIONAL DE DESENVOLVIMENTO DA EDUCAÇÃO

DESCRIÇÃO:

PORTÃO EXTERNO DE ABRIR - ENTRADA PE-01

ÁREA:

1058,14m²

ESCALA:

INDICADA

AS BUILT

TATIANA GONÇALVES

PRANCHA:

02

DATA:



MAIO/2025

REVISÃO:


02

ELABORADO POR:

PAULA VASQUES

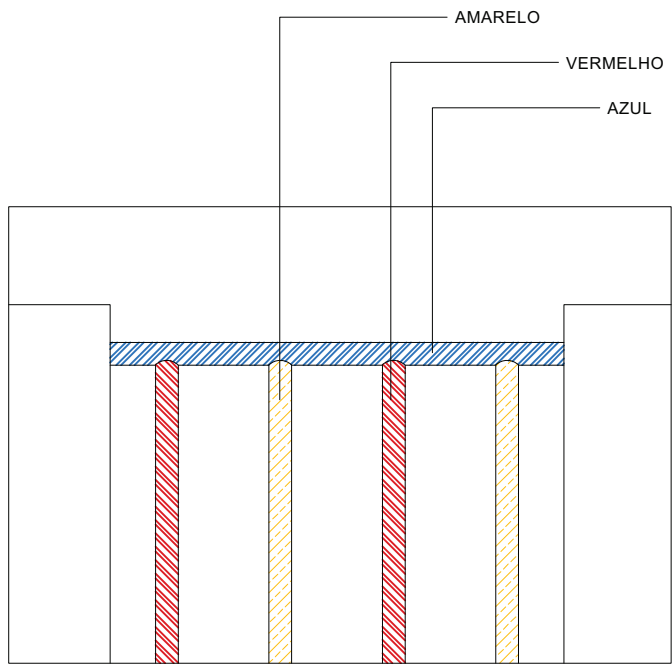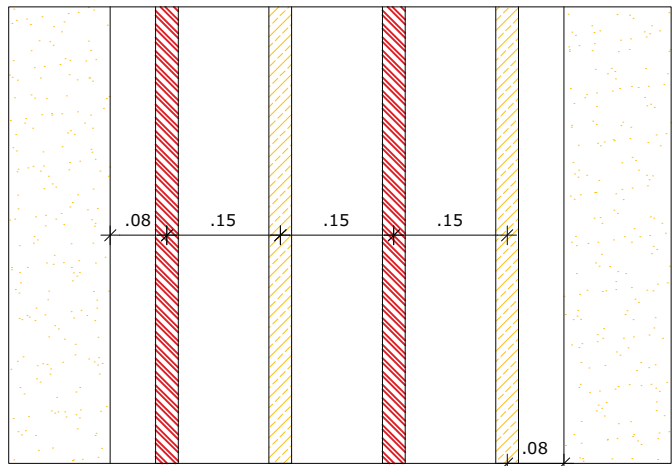


DETALHES DO GRADIL
escala 1:100

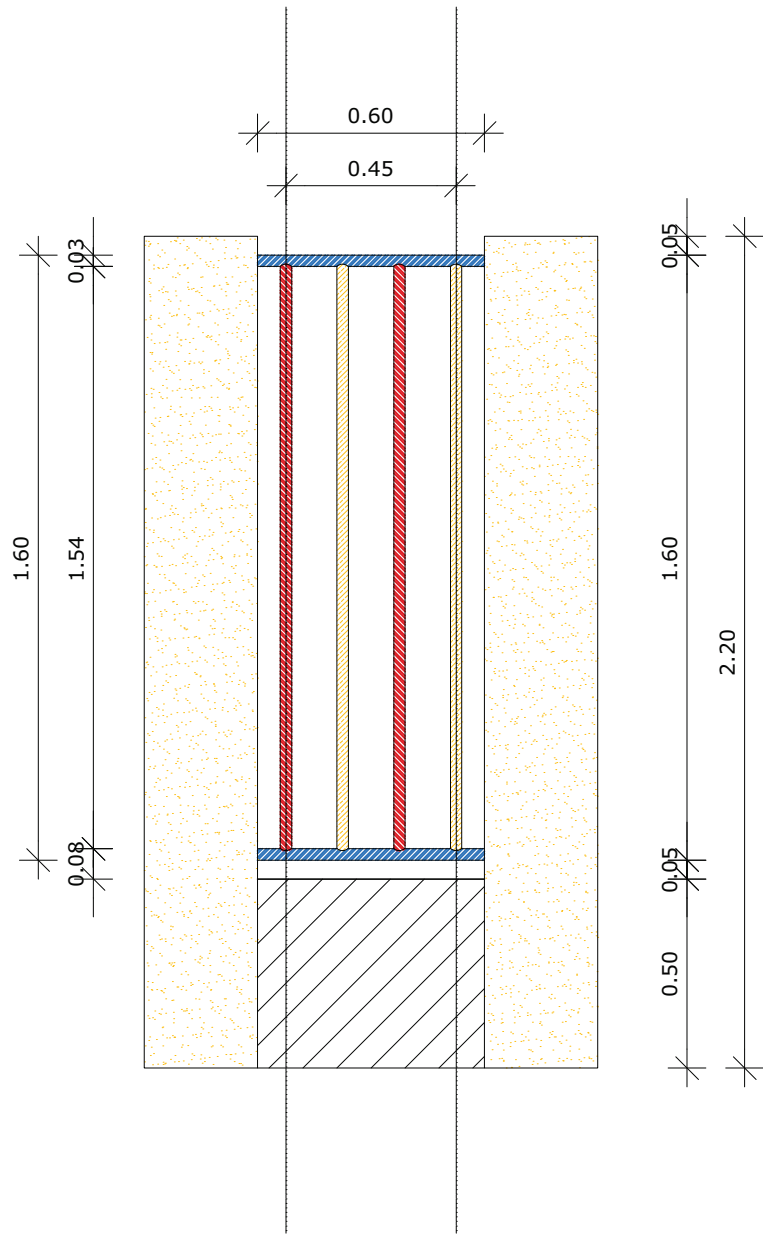

GRD-01

Quantidade: 03
Sistema: fixo


Pintura: esmalte sintético azul, amarelo e vermelho
Dimensão de fabricação do gradil: 600x1600
Ambientes: fachada principal

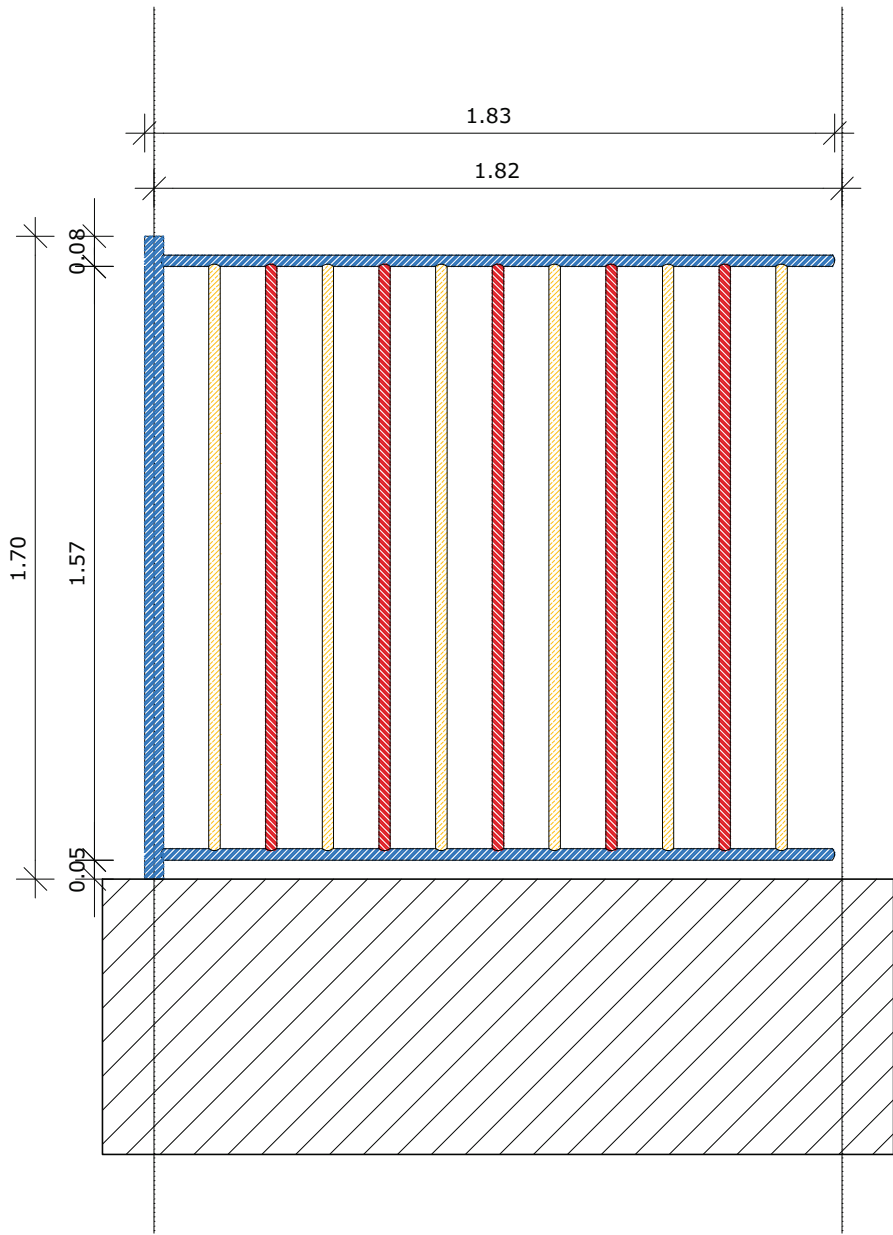

GRD-02

Quantidade: 17
Sistema: fixo

Pintura: esmalte sintético azul, amarelo e vermelho
Dimensão de fabricação do gradil: 600x1600
Ambientes: fachada principal

 GESTÃO & ASSESSORIA EM ARQUITETURA		PRANCHA: 03
OBRA: CRECHE TIPO B	ÁREA: 1058,14m²	DATA: MAIO/2025
CLIENTE: FUNDO NACIONAL DE DESENVOLVIMENTO DA EDUCAÇÃO	ESCALA: INDICADA	REVISÃO: 02
DESCRIÇÃO: GRADIL DA FACHADA PRINCIPAL - MÓDULOS GRD01 e GRD02	AS BUILT TATIANA GONÇALVES	ELABORADO POR: PAULA VASQUES