


SOL-05

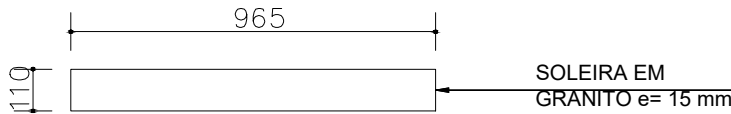

SOLEIRA DE GRANITO


QUANTIDADE: 01 UNIDADE

DIMENSÃO: 0,965 x 0,11 m

BLOCO: B2

PASSAGEM: LAVANDERIA

SOL-06

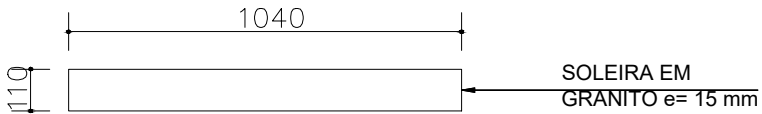


SOLEIRA DE GRANITO

QUANTIDADE: 01 UNIDADE

DIMENSÃO: 1,04 x 0,11 m

BLOCO: B2

PASSAGEM: BUFFET

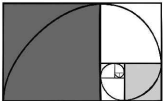


GESTÃO & ASSESSORIA EM ARQUITETURA

t&M

OBRA: CRECHE TIPO B	ÁREA: 1058,14m²	PRANCHA: <div>01</div>
CLIENTE: FUNDO NACIONAL DE DESENVOLVIMENTO DA EDUCAÇÃO	ESCALA: INDICADA	REVISÃO: 02
DESCRIÇÃO: DETALHAMENTO DE PEÇAS EM GRANITO - SOLEIRAS	AS BUILT TATIANA GONÇALVES	ELABORADO EM FEV 2014 RAFAEL ROUSSENQ

SOL-01

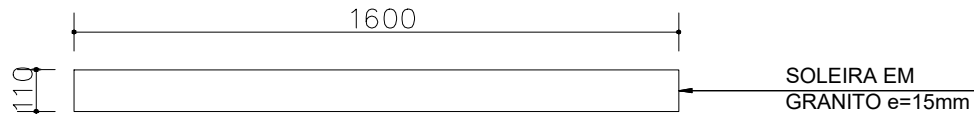

SOLEIRA DE GRANITO


QUANTIDADE: 02 UNIDADES

DIMENSÃO: 1,60 x 0,11 m

BLOCO: B1

PORTA: PV01

SOL-02

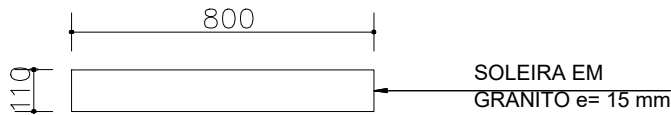

SOLEIRA DE GRANITO


QUANTIDADE: 36 UNIDADES

DIMENSÃO: 0,80 x 0,11 m

BLOCO: B1,B2,B3 e B4

PORTA: PA1, PA2, PM1, PM2, PM5

SOL-03

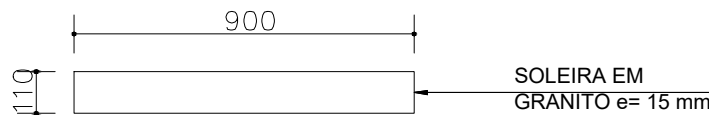

SOLEIRA DE GRANITO


QUANTIDADE: 02 UNIDADES

DIMENSÃO: 0,90 x 0,11 m

BLOCO: B4

PORTA: PM03

SOL-04

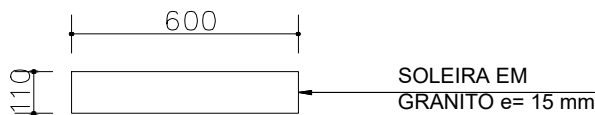

SOLEIRA DE GRANITO

QUANTIDADE: 03 UNIDADES

DIMENSÃO: 0,60 x 0,11 m

BLOCO: B4


PORTA: PM04



PRANCHA:	02
DATA:	MAIO/2025
REVISÃO:	02
ELABORADO EM FEV 2014	
RAFAEL ROUSSENQ	

OBRA:	CRECHE TIPO B	ÁREA:	1058,14m²
CLIENTE:	FUNDO NACIONAL DE DESENVOLVIMENTO DA EDUCAÇÃO	ESCALA:	INDICADA
DESCRIÇÃO:	DETALHAMETO DE PEÇAS EM GRANITO - SOLEIRAS	AS BUILT	
		TATIANA GONÇALVES	

S-01

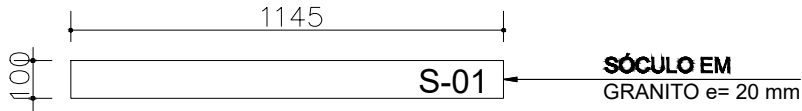

SÓCULO DE GRANITO


QUANTIDADE: 02 UNIDADES

DIMENSÃO: 1,145 x 0,10 m

BLOCO: B2

BANCADA: B14

S-02

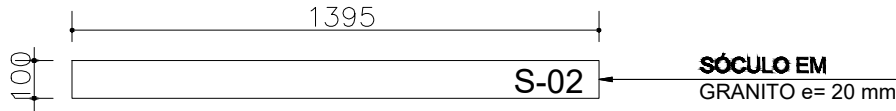

SÓCULO DE GRANITO


QUANTIDADE: 01 UNIDADE

DIMENSÃO: 1,395 x 0,10 m

BLOCO: B2

BANCADA: B14

S-03

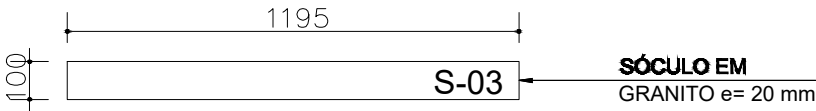

SÓCULO DE GRANITO


QUANTIDADE: 01 UNIDADE

DIMENSÃO: 1,195 x 0,10 m

BLOCO: B2

BANCADA: B14

S-04

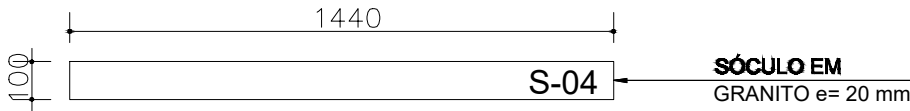


SÓCULO DE GRANITO

QUANTIDADE: 01 UNIDADE

DIMENSÃO: 1,44 x 0,10 m

BLOCO: B2

BANCADA: B16

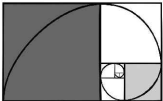

t&M


GESTÃO & ASSESSORIA EM ARQUITETURA

PRANCHA:

03

OBRA: CRECHE TIPO B	ÁREA: 1058,14m²	DATA: MAIO/2025
CLIENTE: FUNDO NACIONAL DE DESENVOLVIMENTO DA EDUCAÇÃO	ESCALA: INDICADA	REVISÃO: 02
DESCRIÇÃO: DETALHAMETO DE PEÇAS EM GRANITO - SÓCULOS	AS BUILT TATIANA GONÇALVES	ELABORADO EM FEV 2014 RAFAEL ROUSSENQ

S-05

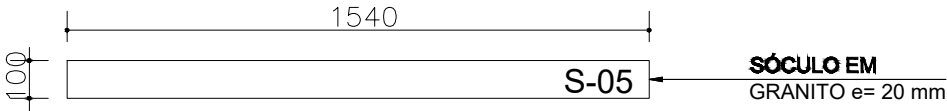

SÓCULO DE GRANITO


QUANTIDADE: 01 UNIDADE

DIMENSÃO: 1,54 x 0,10 m

BLOCO: B2

BANCADA: B16

S-06

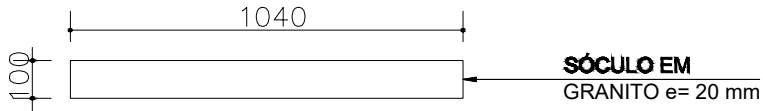

SÓCULO DE GRANITO


QUANTIDADE: 02 UNIDADES

DIMENSÃO: 1,04 x 0,10 m

BLOCO: B2

BANCADA: B17

S-07

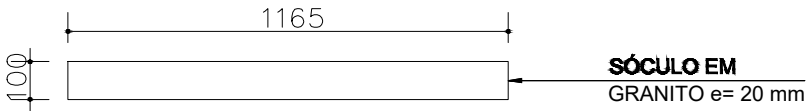

SÓCULO DE GRANITO


QUANTIDADE: 01 UNIDADE

DIMENSÃO: 1,165 x 0,10 m

BLOCO: B2

BANCADA: B18

S-08

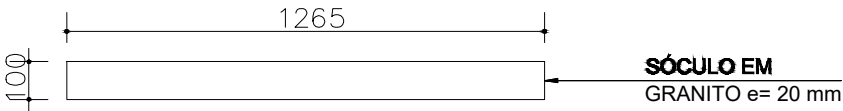

SÓCULO DE GRANITO

QUANTIDADE: 01 UNIDADE

DIMENSÃO: 1,265 x 0,10 m

BLOCO: B2

BANCADA: B18



PRANCHA:	
04	
OBRA:	CRECHE TIPO B
ÁREA:	1058,14m²
CLIENTE:	FUNDO NACIONAL DE DESENVOLVIMENTO DA EDUCAÇÃO
ESCALA:	INDICADA
DESCRIÇÃO:	DETALHAMETO DE PEÇAS EM GRANITO - SÓCULOS
AS BUILT	TATIANA GONÇALVES
REVISÃO:	02
ELABORADO EM	FEV 2014
RAFAEL ROUSSENQ	

S-09

1705

100

SÓCULO EM
GRANITO e= 20 mm

SÓCULO DE GRANITO

QUANTIDADE: 02 UNIDADES

DIMENSÃO: 1,705 x 0,10 m

BLOCO: B2

BANCADA: B19

S-10

1010

100

SÓCULO EM
GRANITO e= 20 mm

SÓCULO DE GRANITO

QUANTIDADE: 01 UNIDADE

DIMENSÃO: 1,01 x 0,10 m

BLOCO: B2

PRATELEIRA: PT3

S-11

1660

100

SÓCULO EM
GRANITO e= 20 mm

SÓCULO DE GRANITO

QUANTIDADE: 02 UNIDADES

DIMENSÃO: 1,66 x 0,10 m

BLOCO: B2

PRATELEIRA: PT4 e PT10

<div><div></div><div>GESTÃO & ASSESSORIA EM ARQUITETURA</div></div>		PRANCHA: <div>05</div>
OBRA: CRECHE TIPO B	ÁREA: 1058,14m²	DATA: MAIO/2025
CLIENTE: FUNDO NACIONAL DE DESENVOLVIMENTO DA EDUCAÇÃO	ESCALA: INDICADA	REVISÃO: 02
DESCRIÇÃO: DETALHAMETO DE PEÇAS EM GRANITO - SÓCULOS	AS BUILT TATIANA GONÇALVES	ELABORADO EM FEV 2014 RAFAEL ROUSSENQ

B01A

BANCADA DE GRANITO

QUANTIDADE: 02 UNIDADES

DIMENSÃO: 4,50 x 0,60 m

BLOCO: B3

LOCAL: CRECHE II e CRECHE I


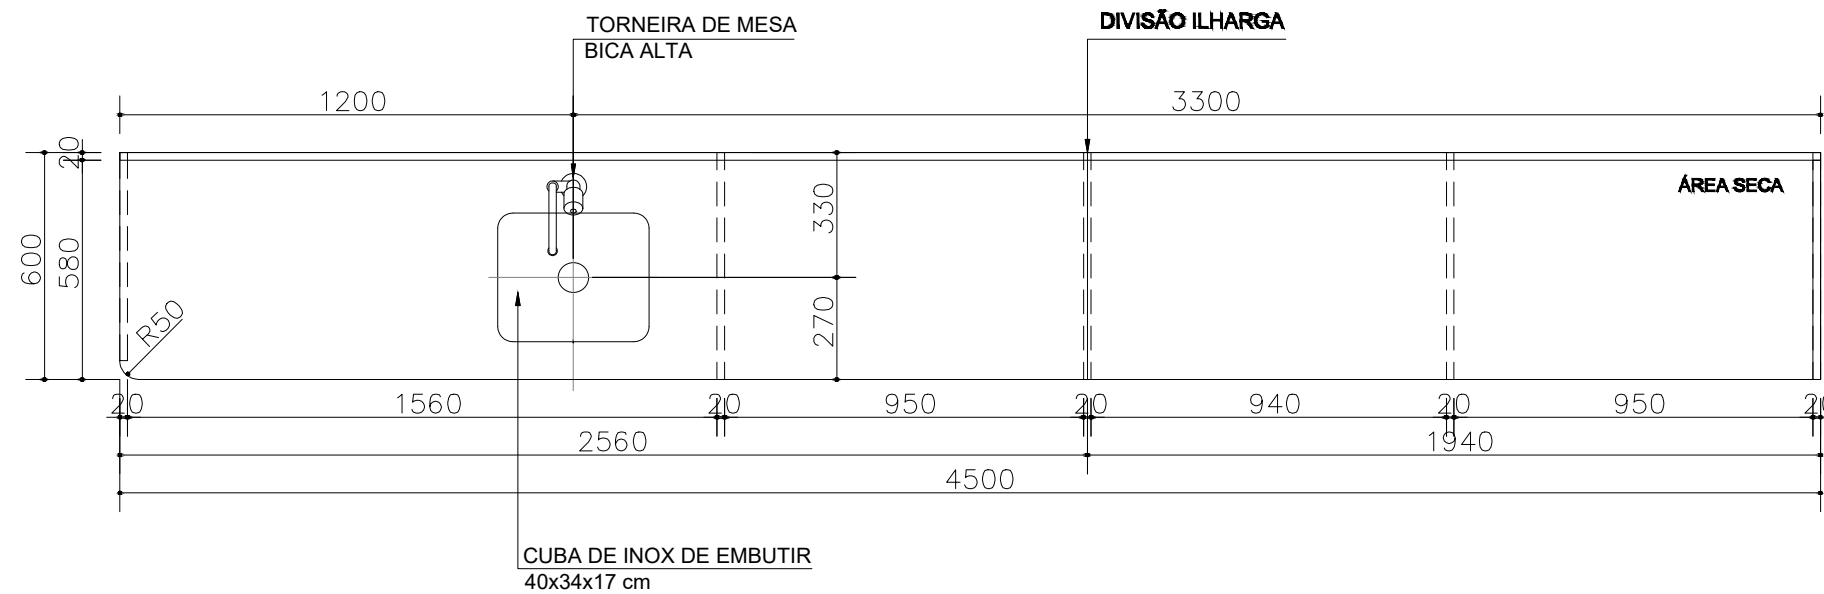

VISTA SUPERIOR
ESC: 1/20

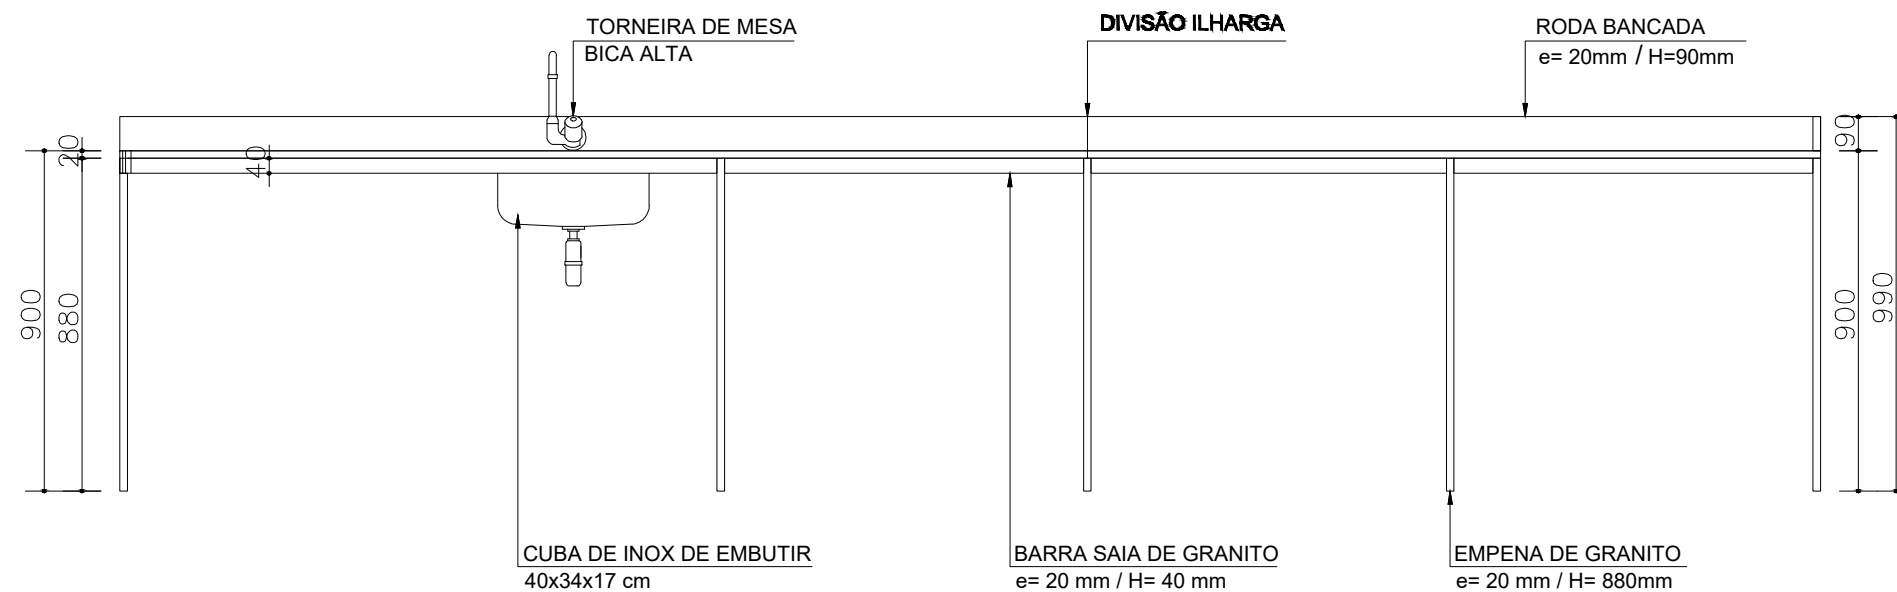

VISTA FRONTAL
ESC: 1/20

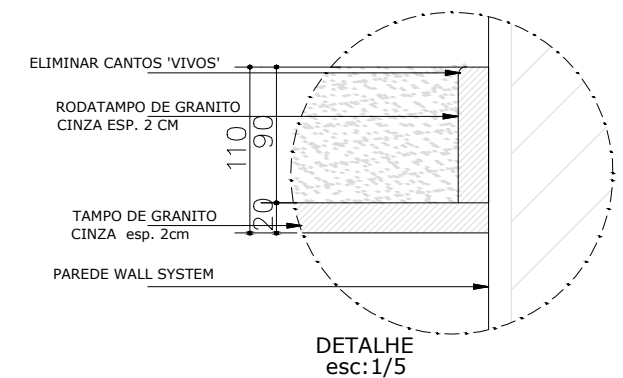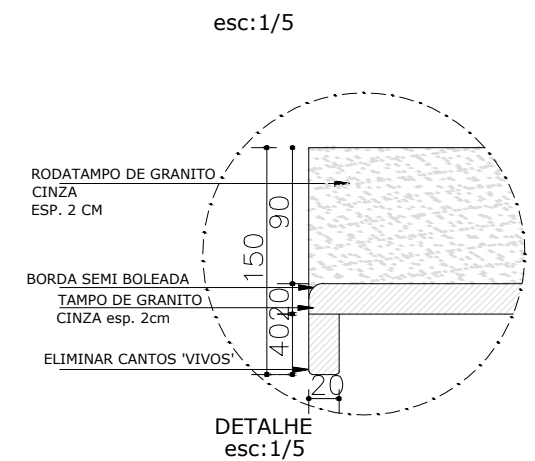

<div><div>GESTÃO & ASSESSORIA EM ARQUITETURA</div></div>		<div>PRANCHA:</div> <div>06</div>
<div>OBRA:</div> <div>CRECHE TIPO B</div>	<div>ÁREA:</div> <div>1058,14m²</div>	<div>DATA:</div> <div>MAIO/2025</div>
<div>CLIENTE:</div> <div>FUNDO NACIONAL DE DESENVOLVIMENTO DA EDUCAÇÃO</div>	<div>ESCALA:</div> <div>INDICADA</div>	<div>REVISÃO:</div> <div>02</div>
<div>DESCRIÇÃO:</div> <div>DETALHAMENTO DE PEÇAS EM GRANITO - BANCADAS</div>	<div>AS BUILT</div>	<div>ELABORADO EM FEV 2014</div>
	<div>TATIANA GONÇALVES</div>	<div>RAFAEL ROUSSENO</div>

B01B


BANCADA DE GRANITO

QUANTIDADE: 02 UNIDADES


DIMENSÃO: 4,50 x 0,60 m

BLOCO: B3




LOCAL: CRECHE II e CRECHE I

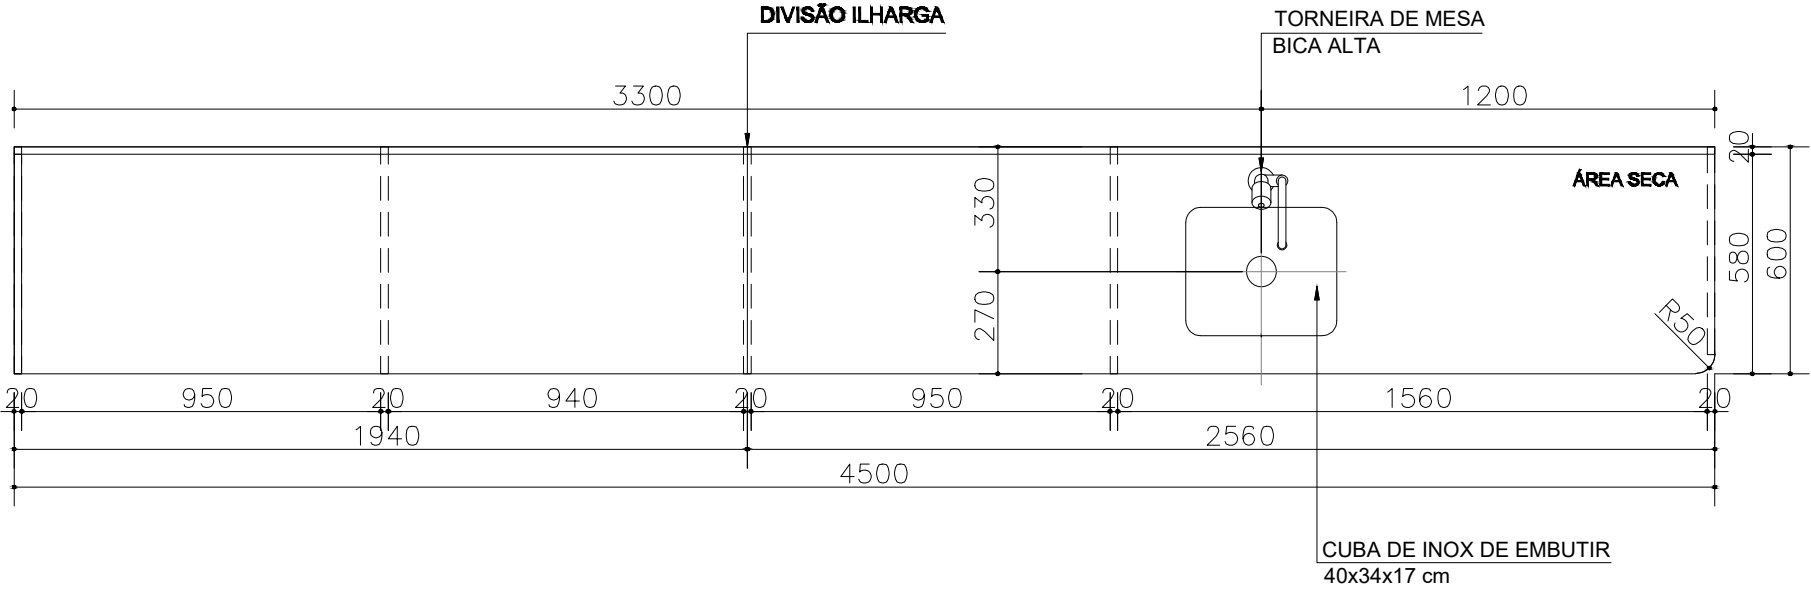

VISTA SUPERIOR
ESC: 1/20

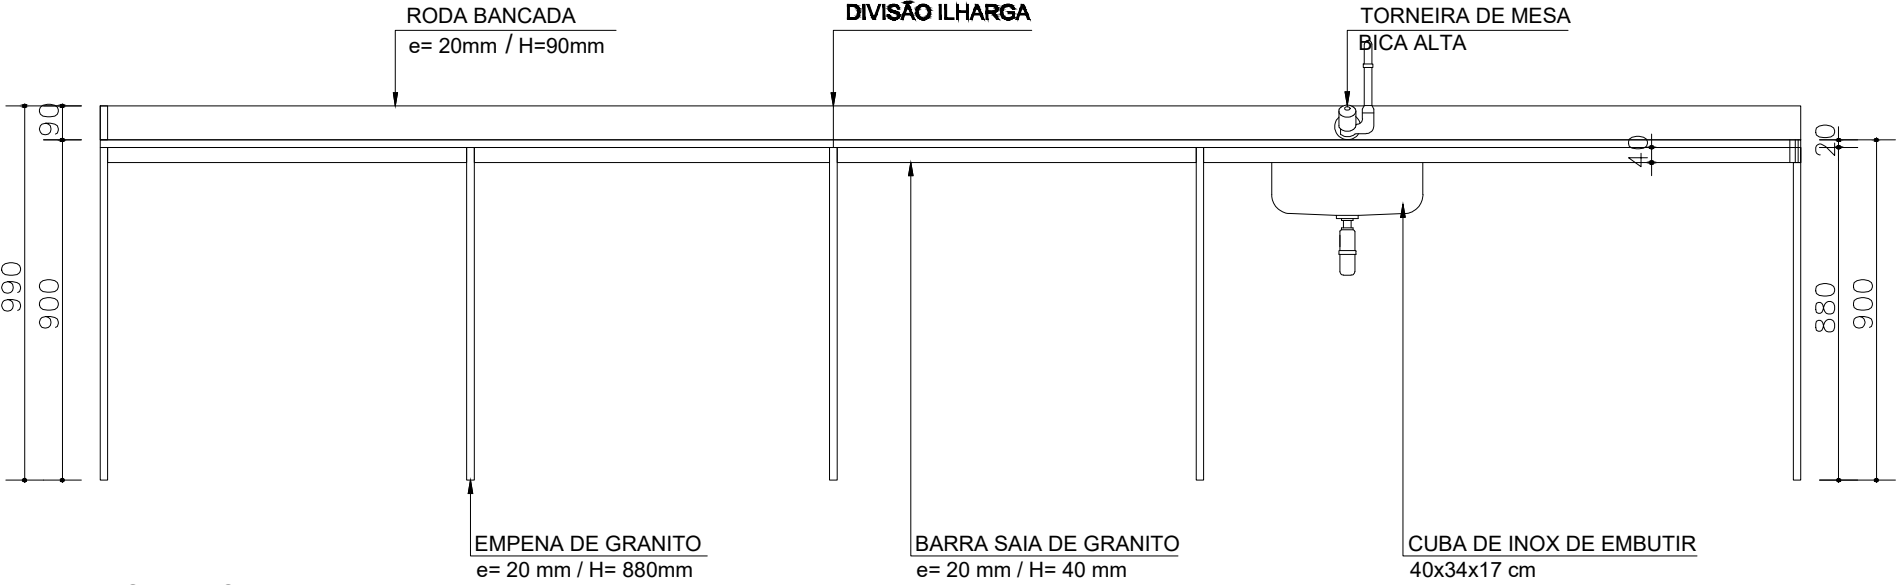

VISTA FRONTAL
ESC: 1/20

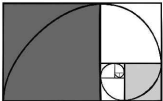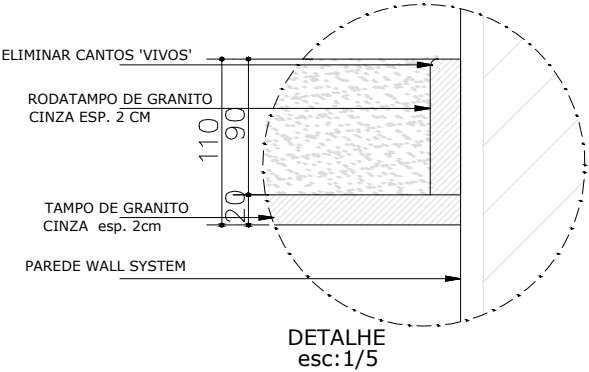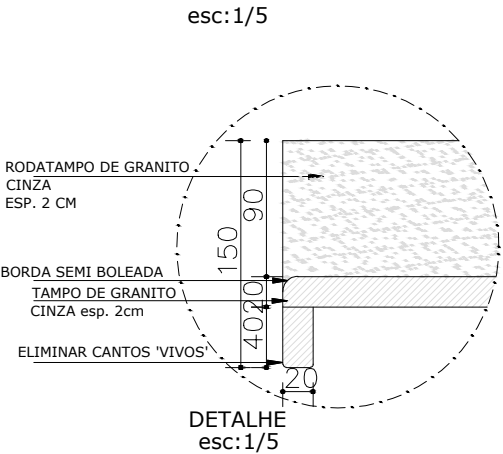

GESTÃO & ASSESSORIA EM ARQUITETURA

OBRA: CRECHE TIPO B	ÁREA: 1058,14m ²	PRANCHA: 07
CLIENTE: FUNDO NACIONAL DE DESENVOLVIMENTO DA EDUCAÇÃO	ESCALA: INDICADA	DATA: MAIO/2025
DESCRIÇÃO: DETALHAMETO DE PEÇAS EM GRANITO - BANCADAS	AS BUILT TATIANA GONÇALVES	REVISÃO: 02 ELABORADO EM FEV 2014 RAFAEL ROUSSENQ

B02A





BANCADA DE GRANITO


QUANTIDADE: 01 UNIDADE

DIMENSÃO: 2,00 x 0,53 m



BLOCO: B3

LOCAL: **SANITÁRIO CRECHE II**

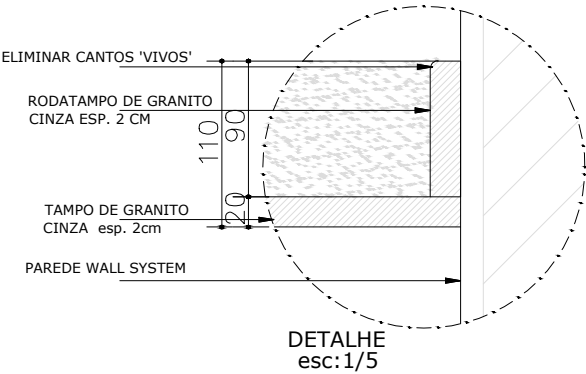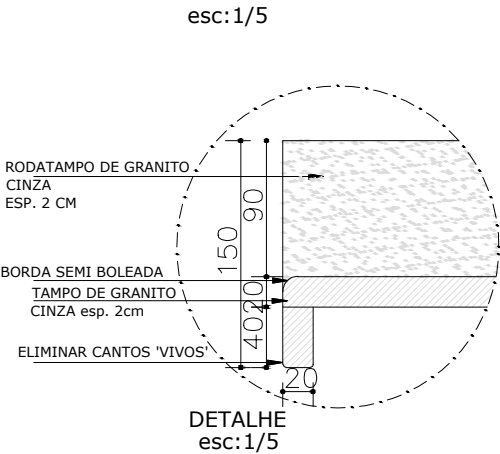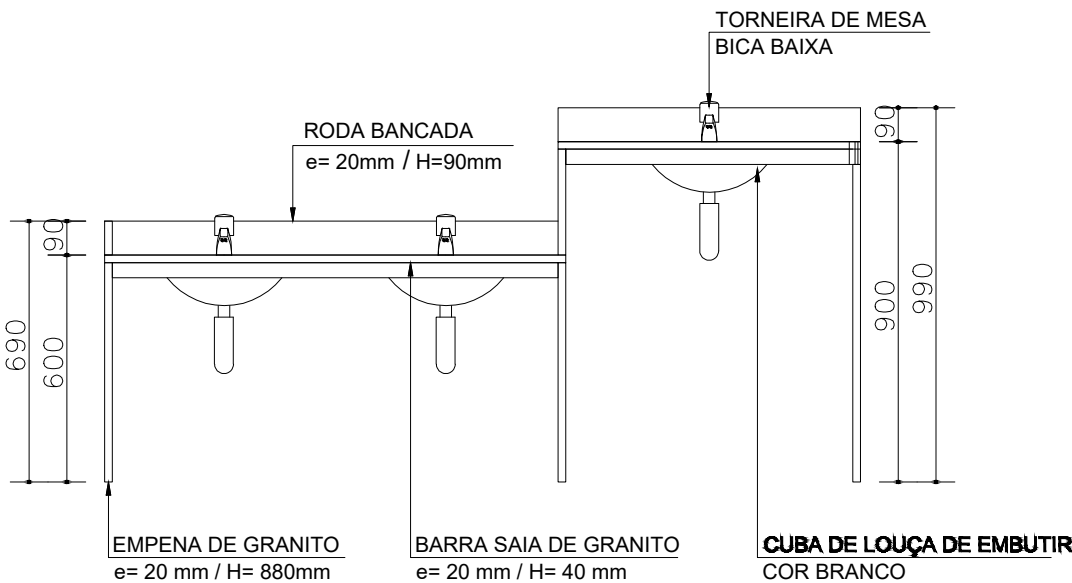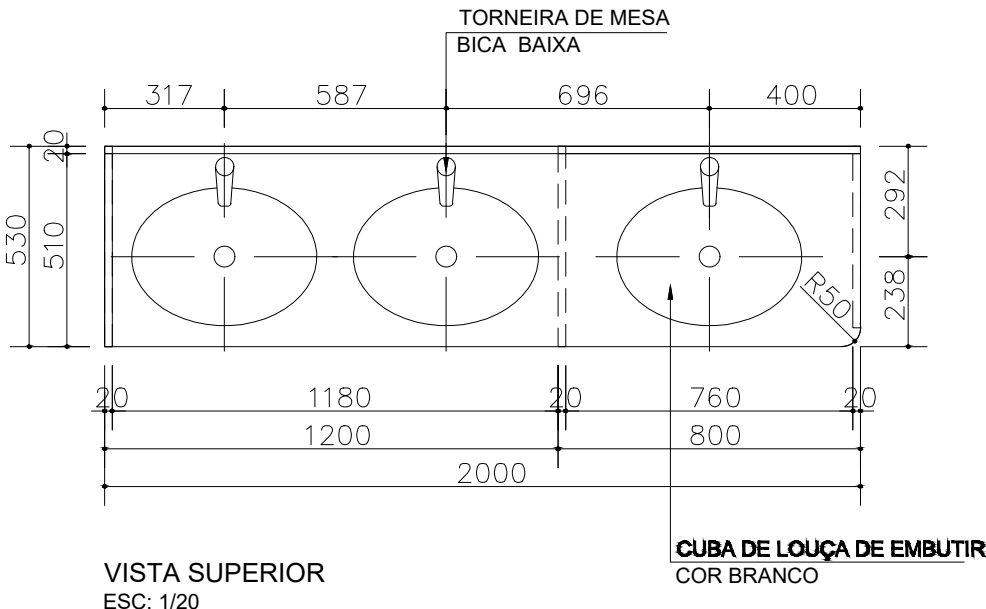

 GESTÃO & ASSESSORIA EM ARQUITETURA		PRANCHA: 08
OBRA: CRECHE TIPO B	ÁREA: 1058,14m²	DATA: MAIO/2025
CLIENTE: FUNDO NACIONAL DE DESENVOLVIMENTO DA EDUCAÇÃO	ESCALA: INDICADA	REVISÃO: 02
DESCRIÇÃO: DETALHAMETO DE PEÇAS EM GRANITO - BANCADAS	AS BUILT TATIANA GONÇALVES	ELABORADO EM FEV 2014 RAFAEL ROUSSENQ

B02B

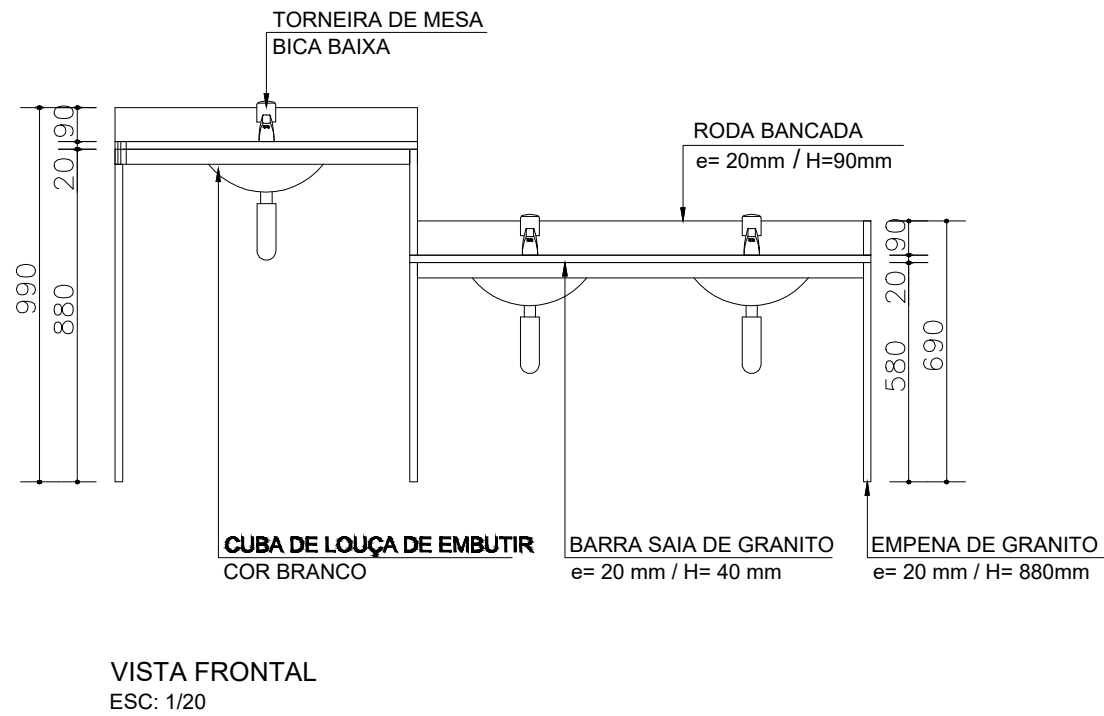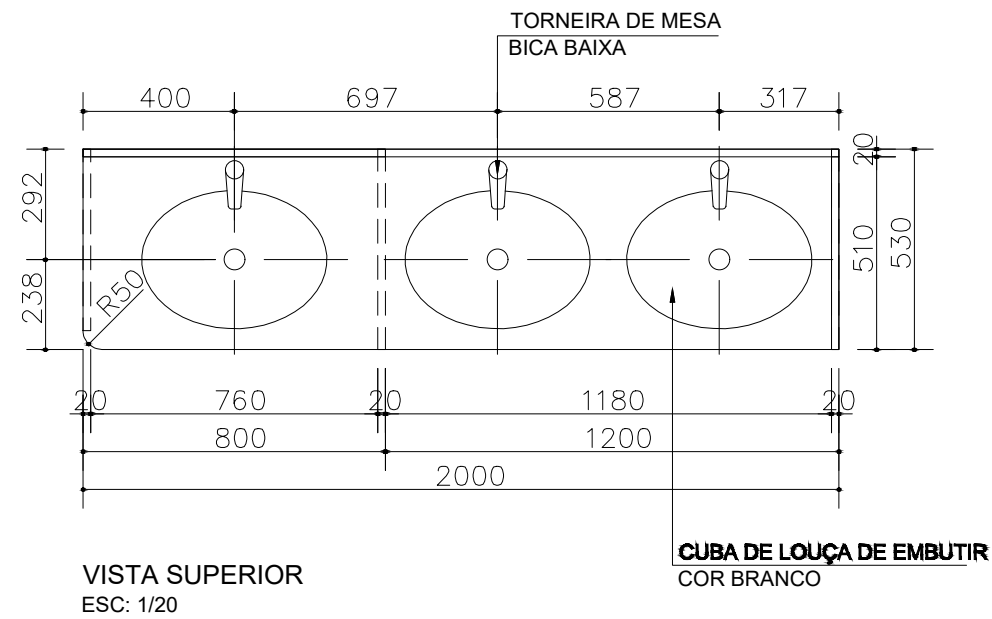



BANCADA DE GRANITO

QUANTIDADE: 01 UNIDADE

DIMENSÃO: 2,00 x 0,53 m

BLOCO: B3

LOCAL: **SANITÁRIO CRECHE II**

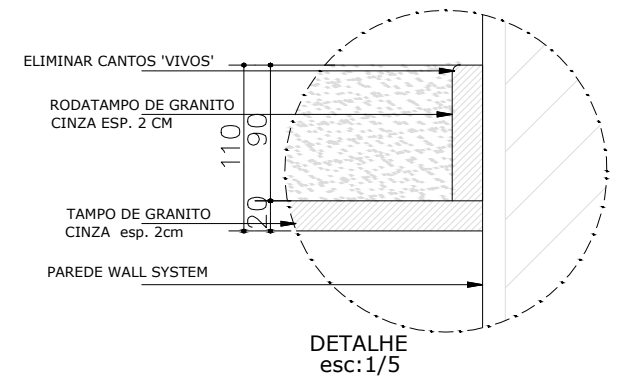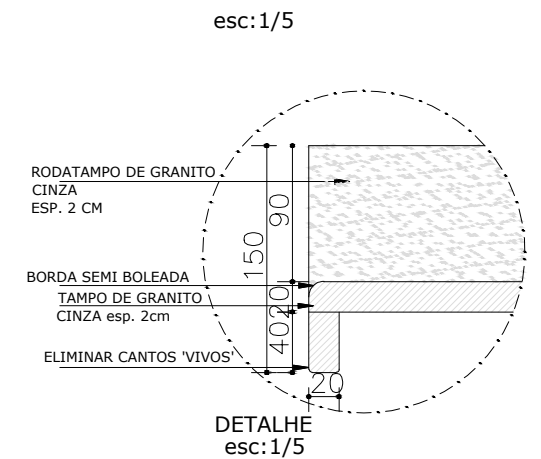

PRANCHA:
09

OBRA: CRECHE TIPO B	ÁREA: 1058,14m²	DATA: MAIO/2025
CLIENTE: FUNDO NACIONAL DE DESENVOLVIMENTO DA EDUCAÇÃO	ESCALA: INDICADA	REVISÃO: 02
DESCRIÇÃO: DETALHAMETO DE PEÇAS EM GRANITO - BANCADAS	AS BUILT TATIANA GONÇALVES	ELABORADO EM FEV 2014 RAFAEL ROUSSENQ

B03


BANCADA DE GRANITO

QUANTIDADE: 02 UNIDADES


DIMENSÃO: 2,95 x 0,65 m

BLOCO: B3


LOCAL: **SANITÁRIO CRECHE II**

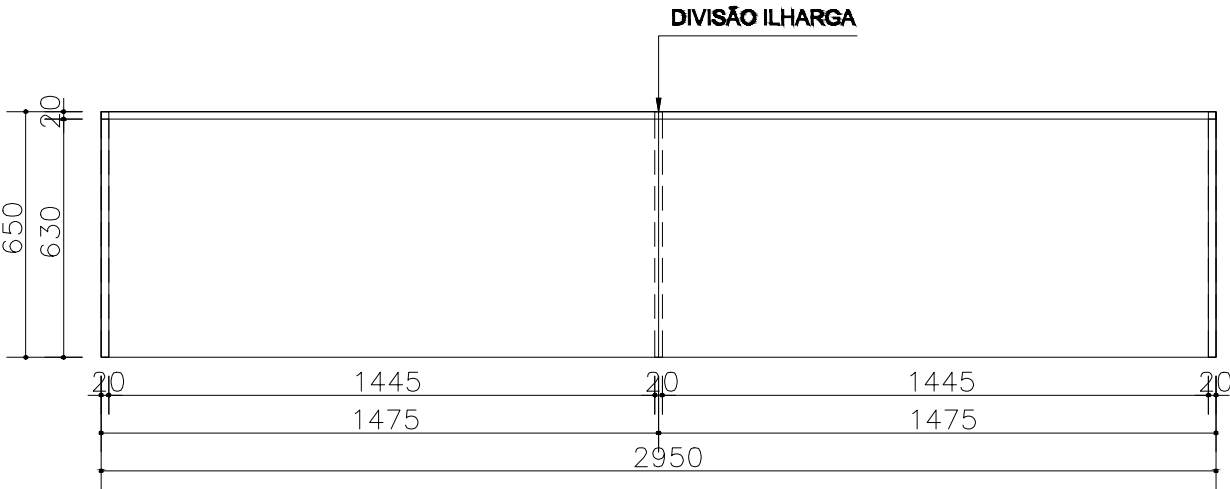


VISTA SUPERIOR
ESC: 1/20

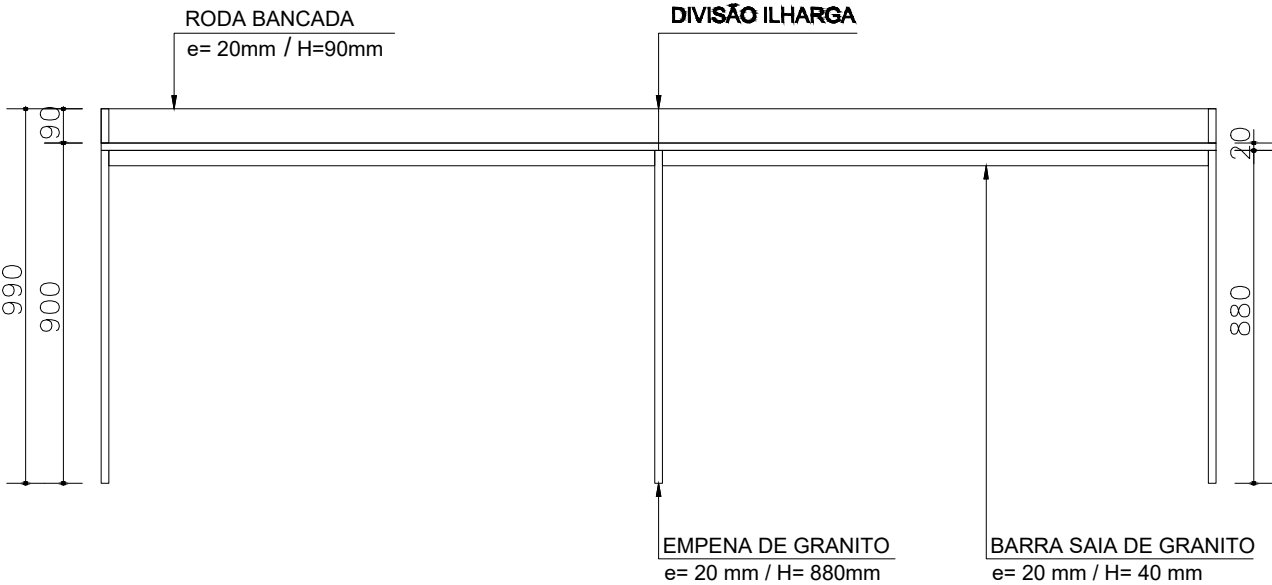

VISTA FRONTAL
ESC: 1/20

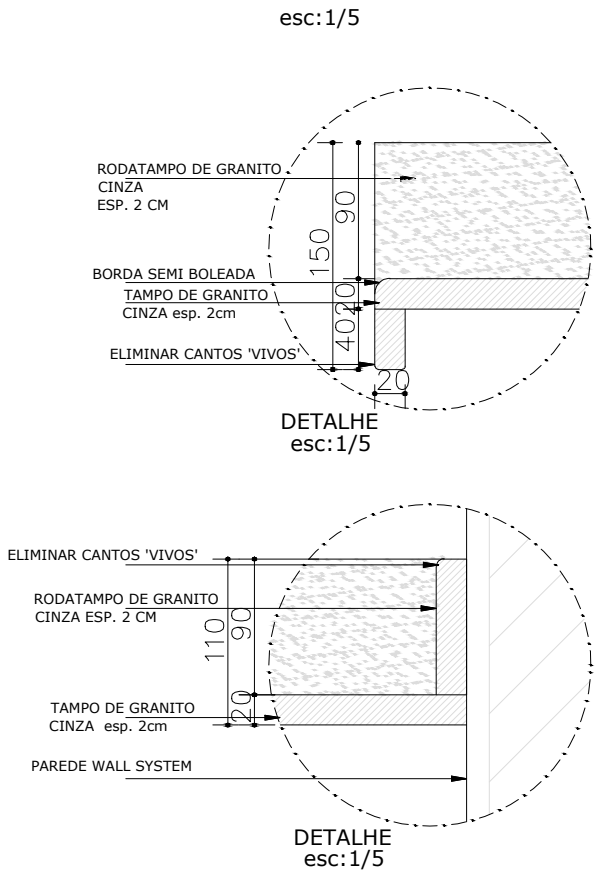

 GESTÃO & ASSESSORIA EM ARQUITETURA		PRANCHA: 10
OBRA: CRECHE TIPO B	ÁREA: 1058,14m²	DATA: MAIO/2025
CLIENTE: FUNDO NACIONAL DE DESENVOLVIMENTO DA EDUCAÇÃO	ESCALA: INDICADA	REVISÃO: 02
DESCRIÇÃO: DETALHAMETO DE PEÇAS EM GRANITO - BANCADAS	AS BUILT TATIANA GONÇALVES	ELABORADO EM FEV 2014 RAFAEL ROUSSENQ

B04


BANCADA DE GRANITO

QUANTIDADE: 02 UNIDADES


DIMENSÃO: 1,185 x 0,65 m

BLOCO: B3



LOCAL: **SANITÁRIO CRECHE II**

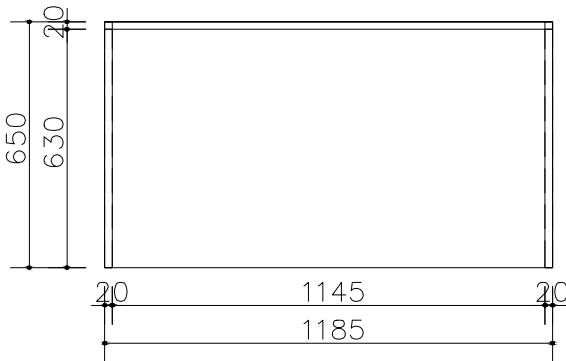


VISTA SUPERIOR
ESC: 1/20

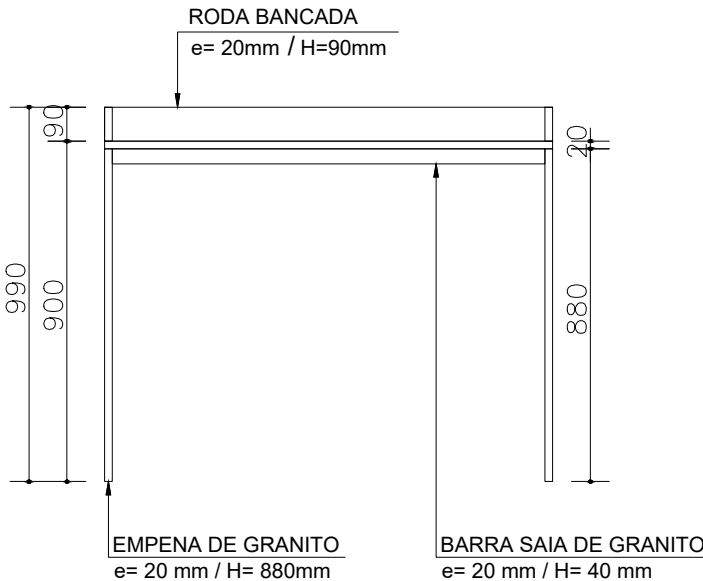

VISTA FRONTAL
ESC: 1/20

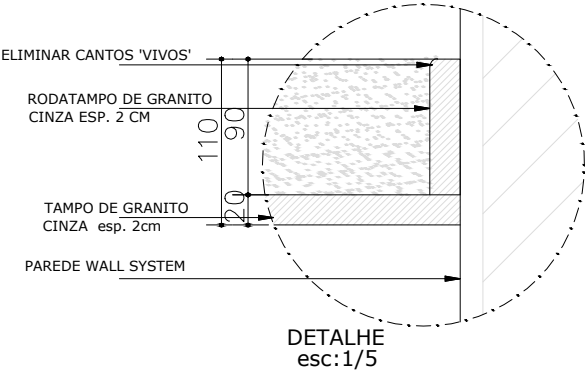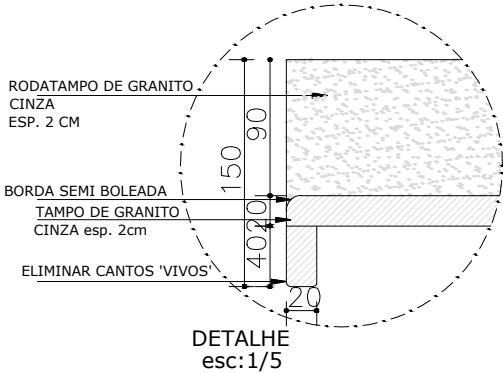

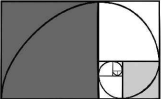
<div><div><div><div>t&M</div><div>GESTÃO & ASSESSORIA EM ARQUITETURA</div></div></div></div>		PRANCHA: <div>11</div>
OBRA: CRECHE TIPO B	ÁREA: 1058,14m²	DATA: MAIO/2025
CLIENTE: FUNDO NACIONAL DE DESENVOLVIMENTO DA EDUCAÇÃO	ESCALA: INDICADA	REVISÃO: 02
DESCRIÇÃO: DETALHAMETO DE PEÇAS EM GRANITO - BANCADAS	AS BUILT TATIANA GONÇALVES	ELABORADO EM FEV 2014 RAFAEL ROUSSENQ


B05A




CORTE AA
ESC: 1/20

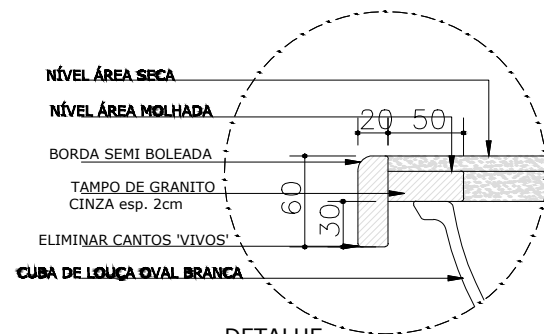


DETALHE
esc:1/5

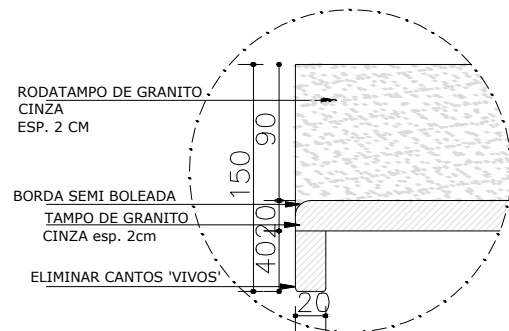

DETALHE
esc:1/5

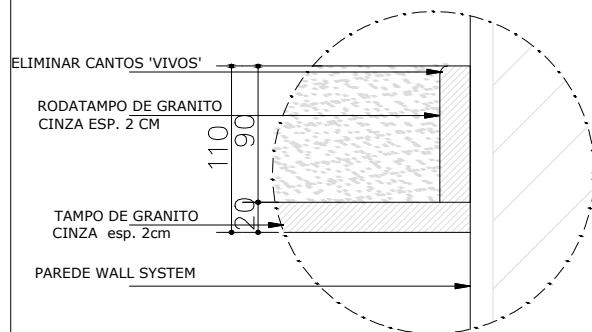

DETALHE
esc:1/5

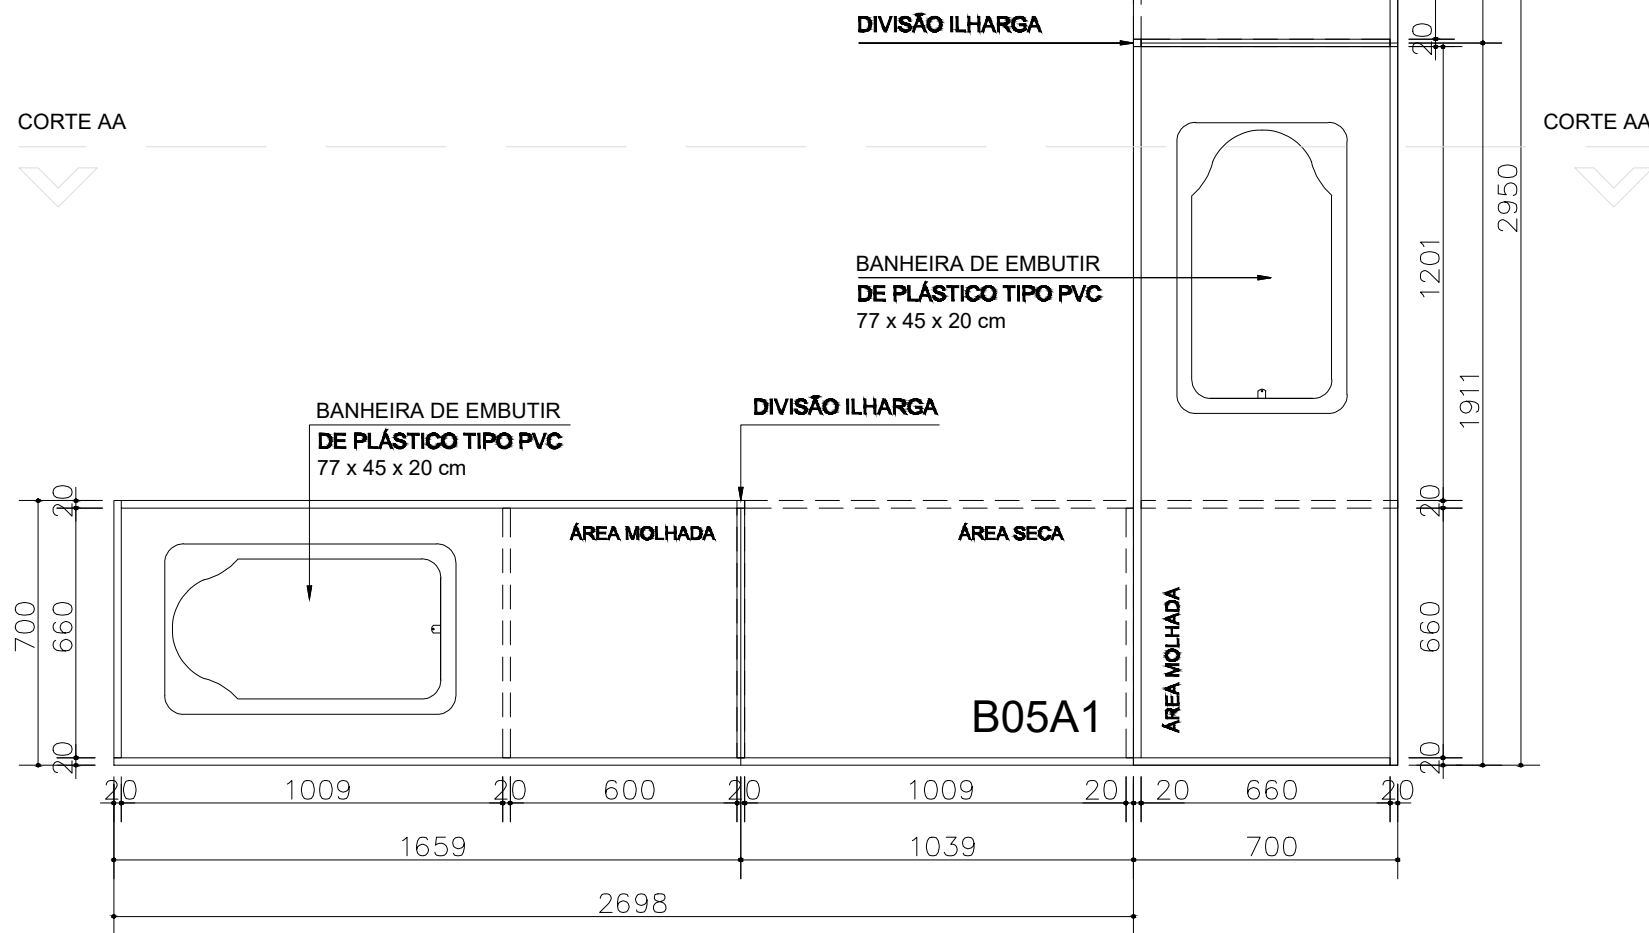

VISTA SUPERIOR
ESC: 1/20


BANCADA DE GRANITO

QUANTIDADE: 01 UNIDADE

DIMENSÃO: 2,95 x 0,70 m

BLOCO: B3

LOCAL: **SANITÁRIO CRECHE II**



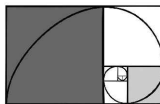


GESTÃO & ASSESSORIA EM ARQUITETURA

OBRA: CRECHE TIPO B	ÁREA: 1058,14m²	PRANCHA: 12
CLIENTE: FUNDO NACIONAL DE DESENVOLVIMENTO DA EDUCAÇÃO	ESCALA: INDICADA	DATA: MAIO/2025
DESCRIÇÃO: DETALHAMETO DE PEÇAS EM GRANITO - BANCADAS	AS BUILT TATIANA GONÇALVES	REVISÃO: 02 ELABORADO EM FEV 2014 RAFAEL ROUSSENQ



LOCAL: **SANITÁRIO CRECHE II**

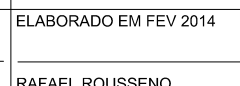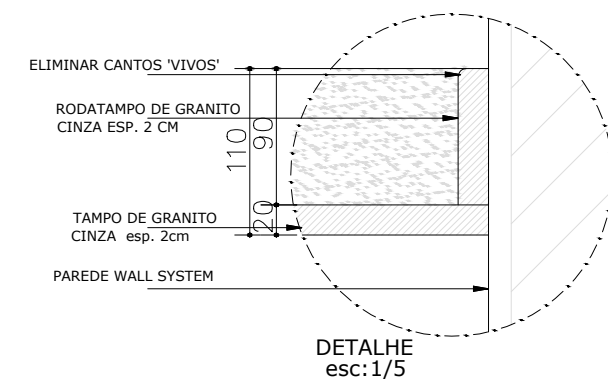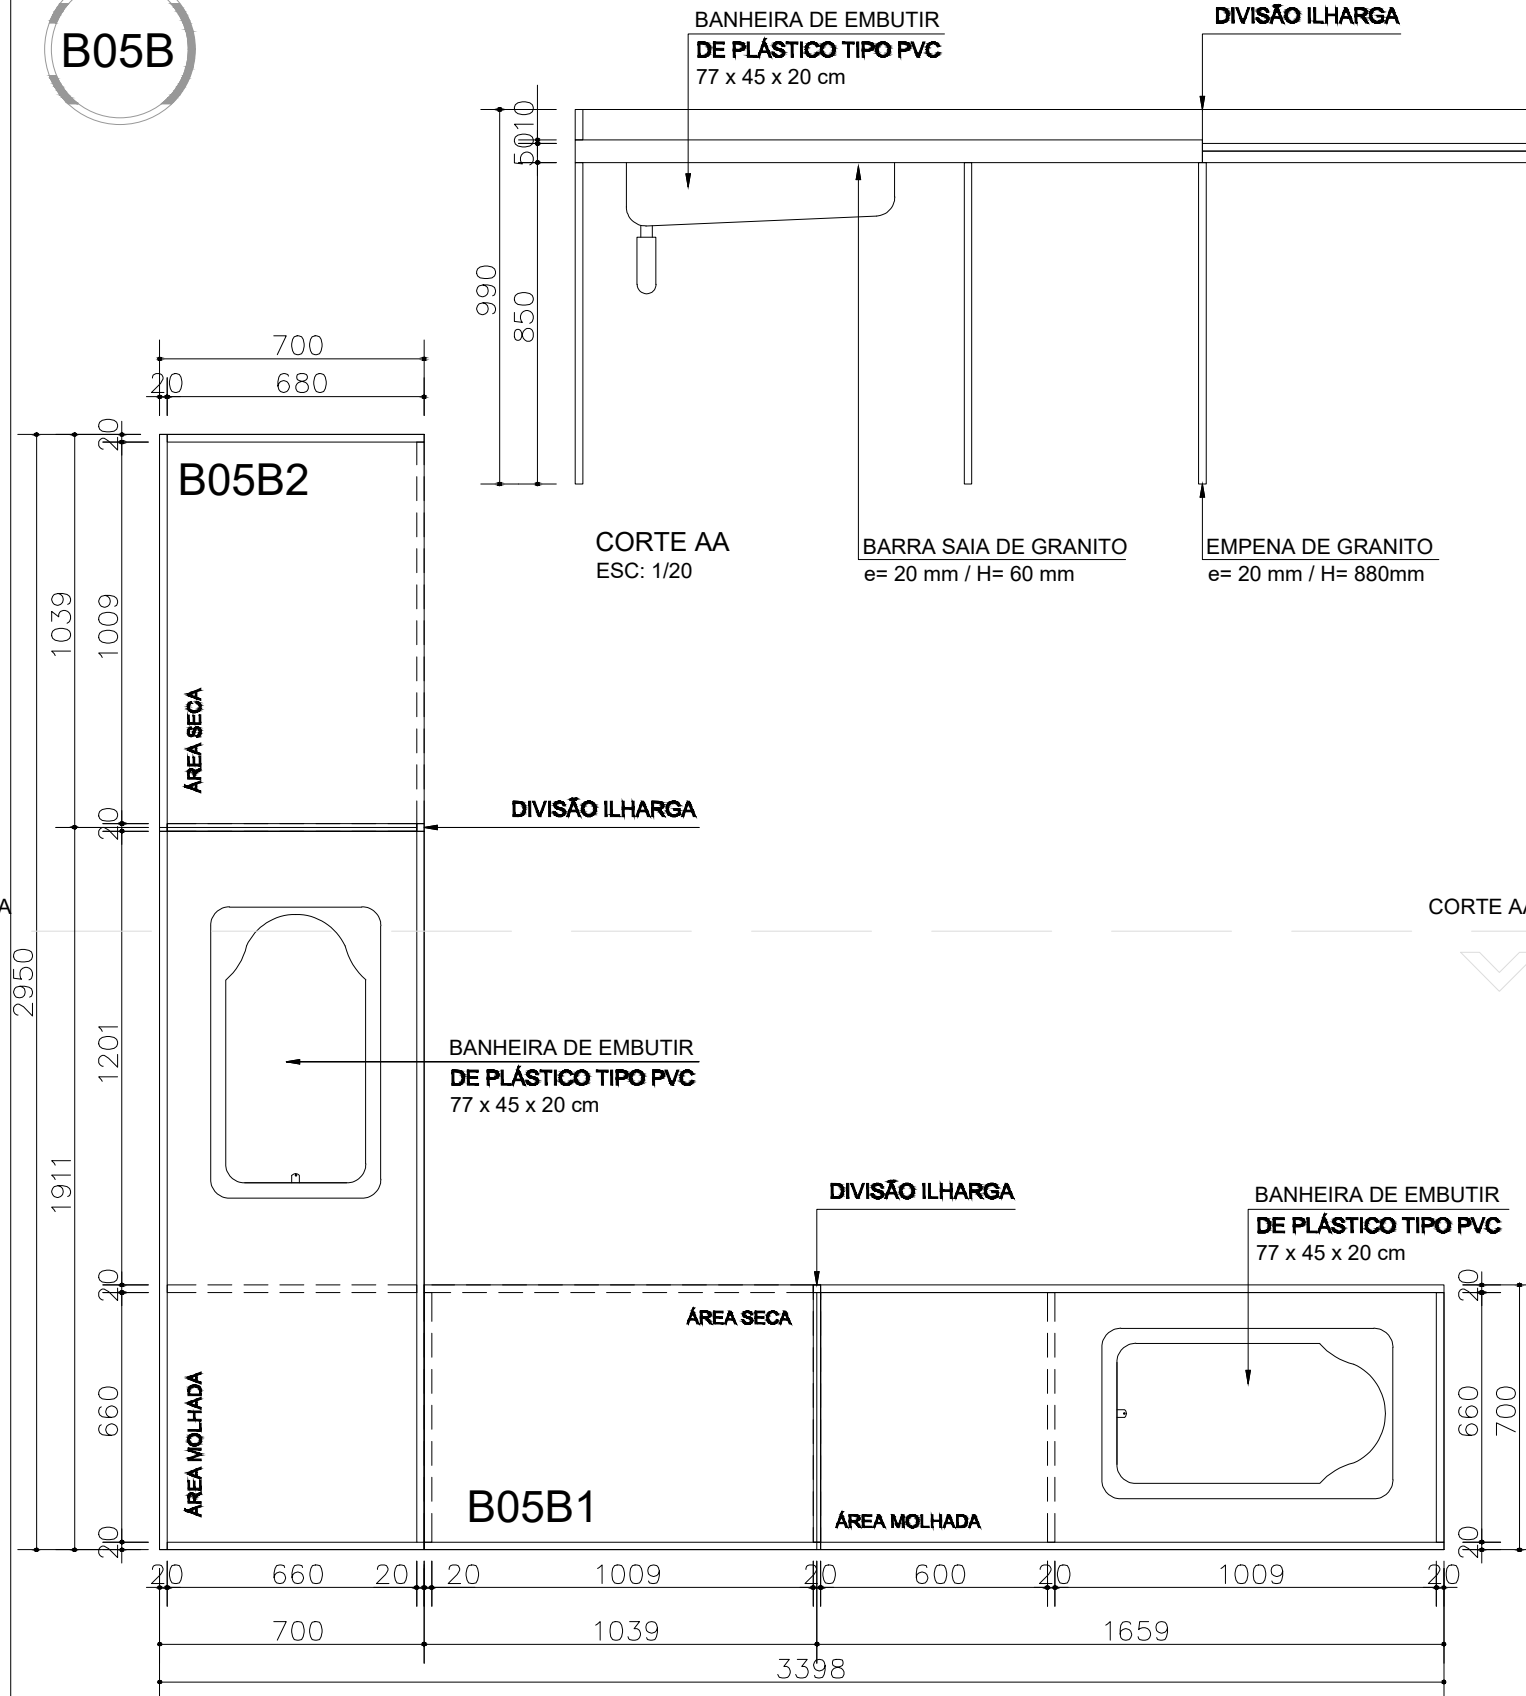

B06A





BANCADA DE GRANITO


QUANTIDADE: 01 UNIDADE

DIMENSÃO: 3,40 x 0,60 m

BLOCO: B4

LOCAL: CRECHE III

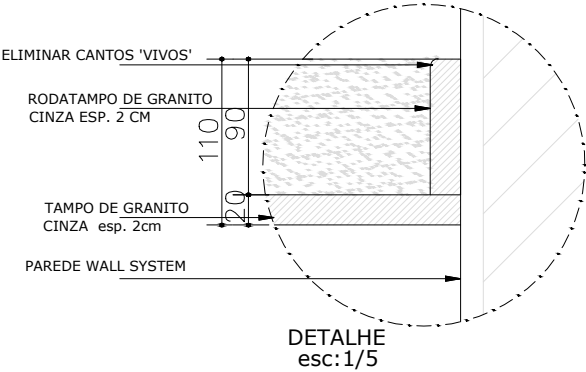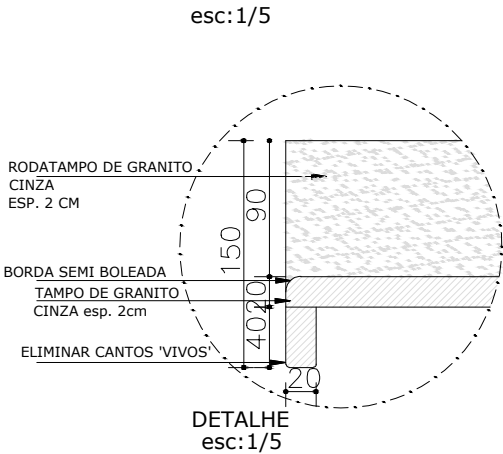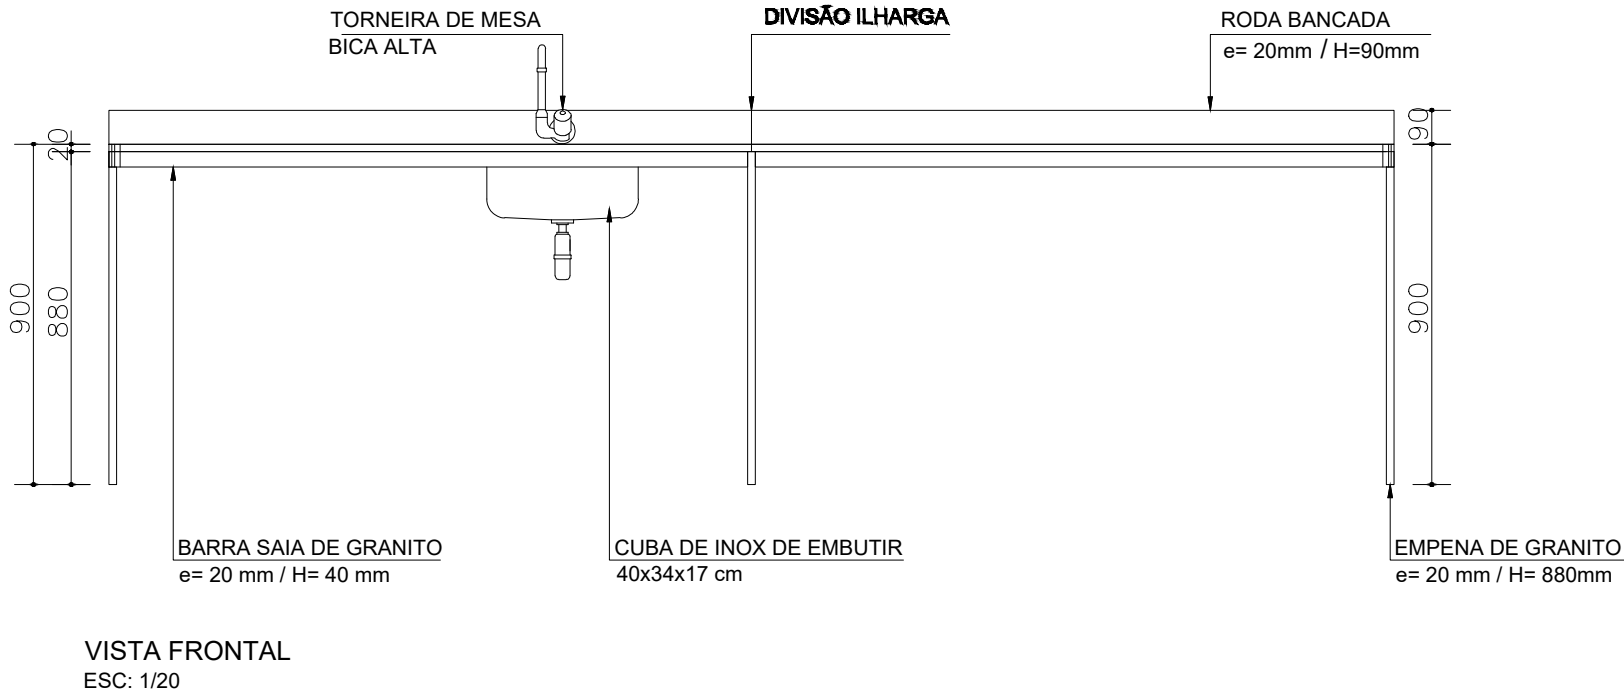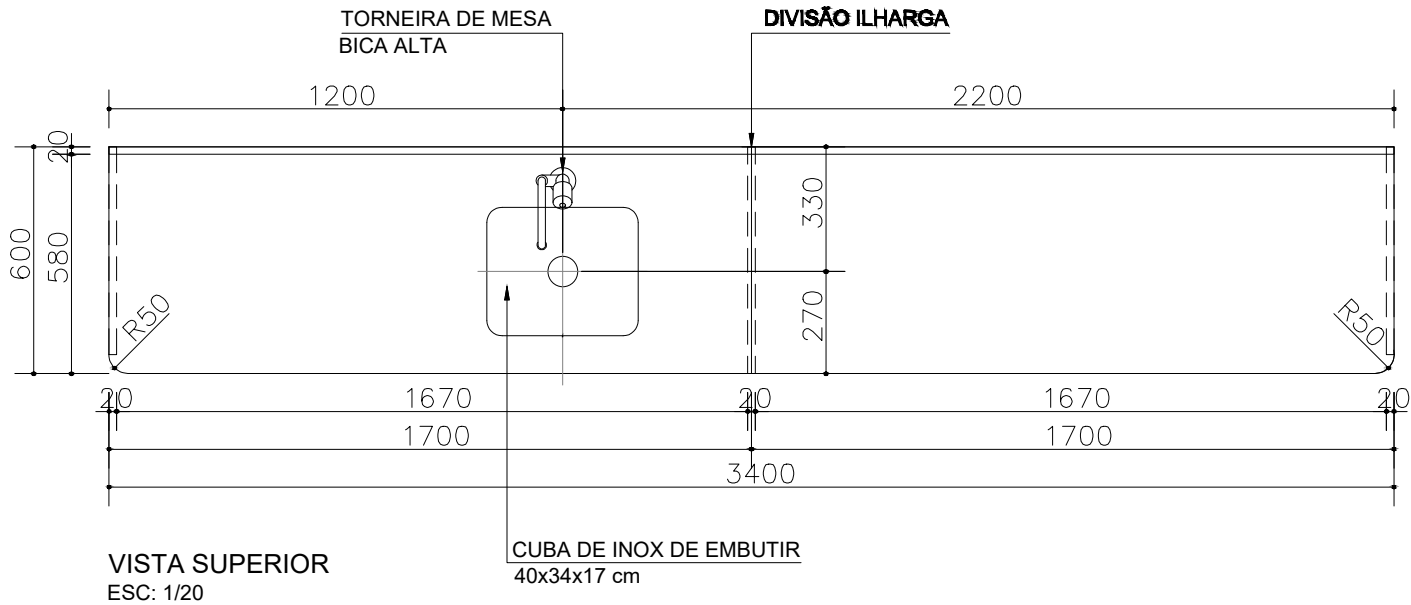

		PRANCHA:
		14
OBRA: CRECHE TIPO B	ÁREA: 1058,14m²	DATA: MAIO/2025
CLIENTE: FUNDO NACIONAL DE DESENVOLVIMENTO DA EDUCAÇÃO	ESCALA: INDICADA	REVISÃO: 02
DESCRIÇÃO: DETALHAMETO DE PEÇAS EM GRANITO - BANCADAS	AS BUILT TATIANA GONÇALVES	ELABORADO EM FEV 2014 RAFAEL ROUSSENQ


B06B

QUANTIDADE: 01 UNIDADE

BLOCO: B4

Technical drawing of a kitchen island (Ilharg) showing dimensions and components. The drawing includes a top view and a side view. The top view shows a rectangular island with a width of 600 mm and a length of 3400 mm. The island is divided into two sections: a larger section on the left (2200 mm long) and a smaller section on the right (1200 mm long). The island has a central sink area with a faucet. The side view shows the island's height of 580 mm and a depth of 20 mm. The island has rounded corners with a radius of R50. The drawing is labeled with dimensions and components: DIVISÃO ILHARGA, TORNEIRA DE MESA BICA ALTA, and R50.

CUBA DE INOX DE EMBUTIR
40x34x17 cm

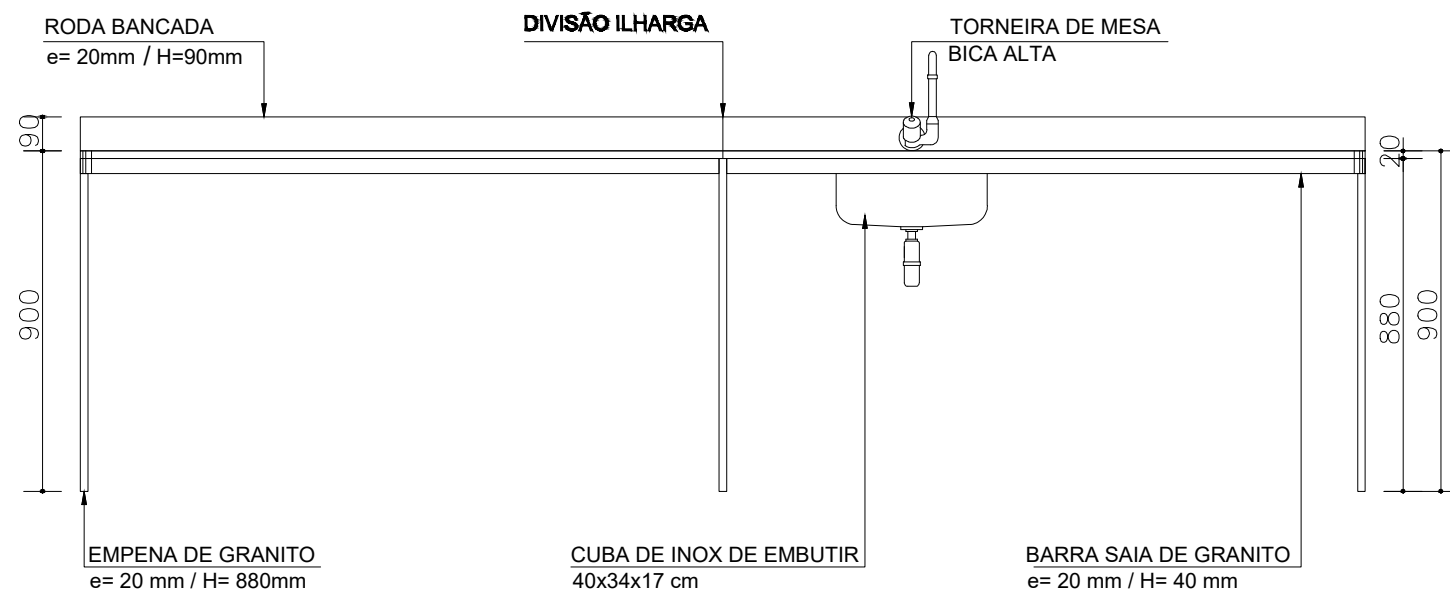

ELIMINAR CANTOS 'VIVOS'

RODATAMPO DE GRANITO
CINZA ESP. 2 CM

110 90

TAMPO DE GRANITO
CINZA esp. 2cm

20

PAREDE WALL SYSTEM

DETALHE
esc: 1/5

<div><div>t&M GESTÃO & ASSESSORIA EM ARQUITETURA</div></div>		PRANCHA: 15
OBRA: CRECHE TIPO B	ÁREA: 1058,14m²	DATA: MAIO/2025
CLIENTE: FUNDO NACIONAL DE DESENVOLVIMENTO DA EDUCAÇÃO	ESCALA: INDICADA	REVISÃO: 02
DESCRIÇÃO: DETALHAMETO DE PEÇAS EM GRANITO - BANCADAS	AS BUILT	ELABORADO EM FEV 2014
	TATIANA GONÇALVES	RAFAEL ROUSSENO

B07A


BANCADA DE GRANITO

QUANTIDADE: 01 UNIDADE

DIMENSÃO: 3,02 x 0,53 m


BLOCO: B4

LOCAL: SANIT. INFANTIL MASC.

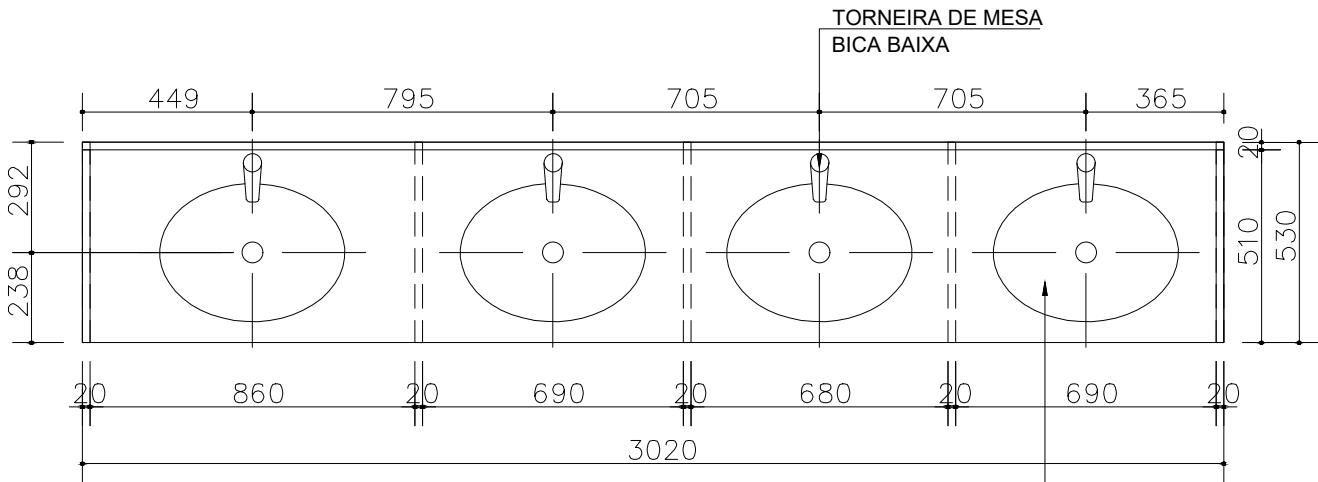

VISTA SUPERIOR
ESC: 1/20

CUBA DE LOUÇA DE EMBUTIR
COR BRANCO

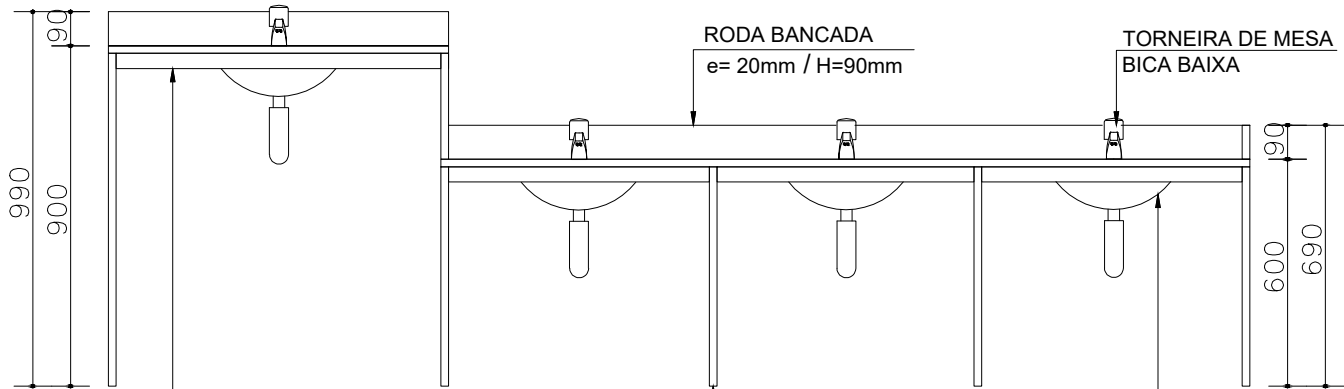

BARRA SAIA DE GRANITO
e= 20 mm / H= 40 mm

RODA BANCADA
e= 20mm / H=90mm


EMPENA DE GRANITO
e= 20 mm / H= 580mm

TORNEIRA DE MESA
BICA BAIXA


CUBA DE LOUÇA DE EMBUTIR
COR BRANCO

VISTA FRONTAL
ESC: 1/20


esc:1/5

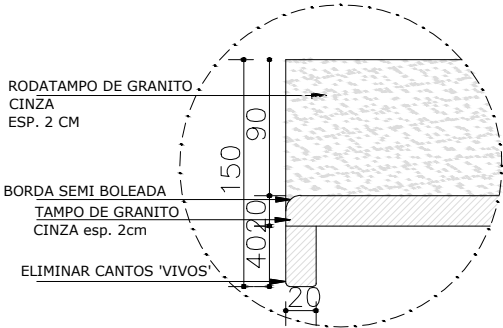

DETALHE
esc:1/5

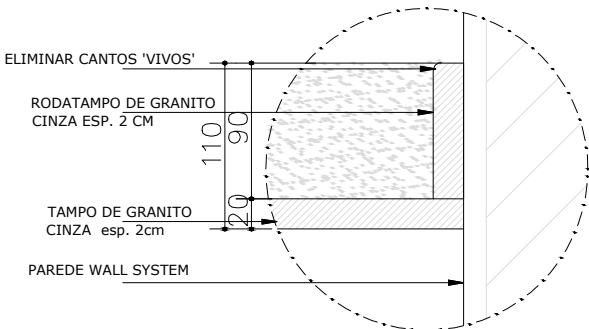

DETALHE
esc:1/5

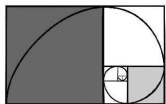

GESTÃO & ASSESSORIA EM ARQUITETURA

t&M

PRANCHA:

16

OBRA:
CRECHE TIPO B

ÁREA:
1058,14m²

DATA:
MAIO/2025

CLIENTE:
FUNDO NACIONAL DE DESENVOLVIMENTO DA EDUCAÇÃO

ESCALA:
INDICADA

REVISÃO:
02

DESCRIÇÃO:
DETALHAMETO DE PEÇAS EM GRANITO - BANCADAS

AS BUILT
TATIANA GONÇALVES

ELABORADO EM FEV 2014
RAFAEL ROUSSENQ

B07B


BANCADA DE GRANITO

QUANTIDADE: 01 UNIDADE

DIMENSÃO: 3,02 x 0,53 m


BLOCO: B4

LOCAL: SANIT. INFANTIL FEM.


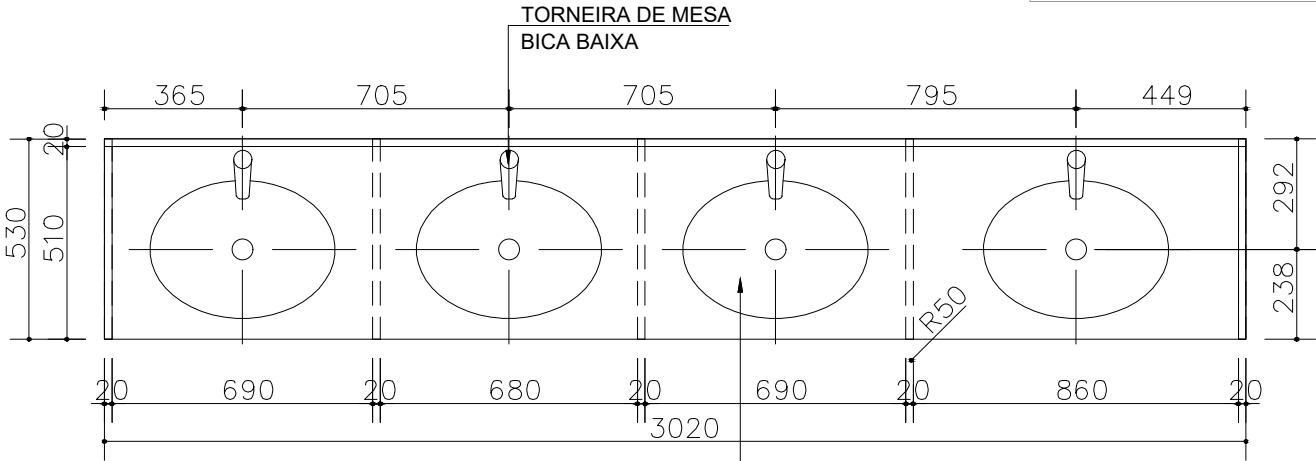


VISTA SUPERIOR
ESC: 1/20

CUBA DE LOUÇA DE EMBUTIR
COR BRANCO

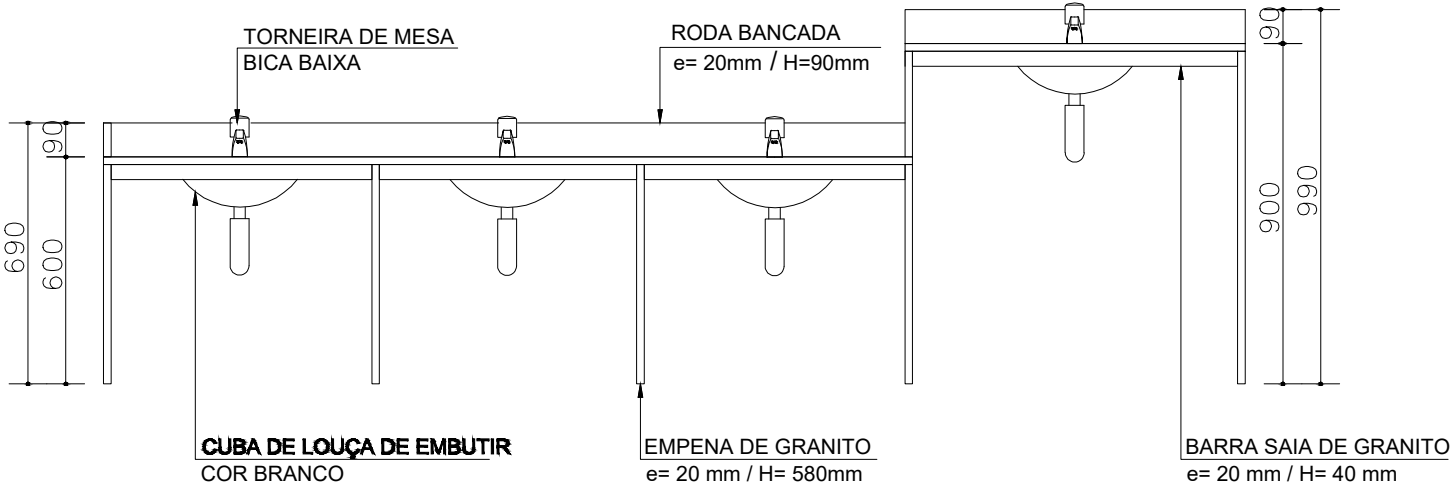

VISTA FRONTAL

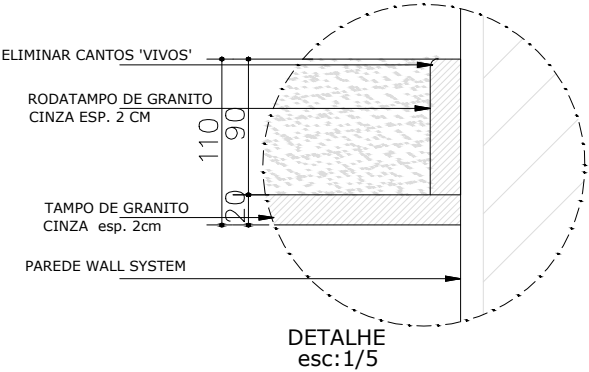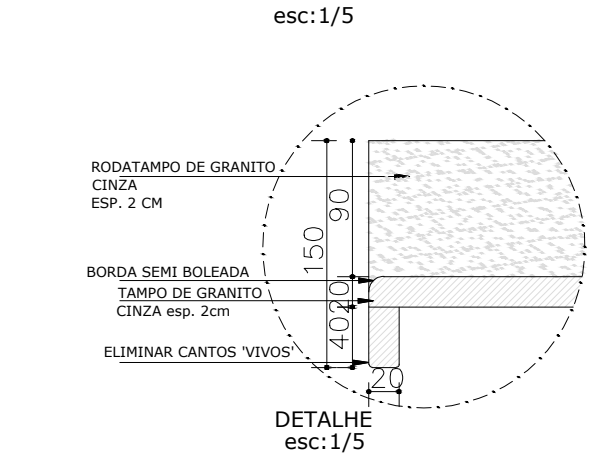

OBRA: CRECHE TIPO B	ÁREA: 1058,14m²	PRANCHA: 17
CLIENTE: FUNDO NACIONAL DE DESENVOLVIMENTO DA EDUCAÇÃO	ESCALA: INDICADA	DATA: MAIO/2025
DESCRIÇÃO: DETALHAMETO DE PEÇAS EM GRANITO - BANCADAS	AS BUILT TATIANA GONÇALVES	REVISÃO: 02 ELABORADO EM FEV 2014 RAFAEL ROUSSENQ

B08A


BANCADA DE GRANITO

QUANTIDADE: 01 UNIDADE


DIMENSÃO: 1,15 x 0,53 m

BLOCO: B1

LOCAL: SANIT. MASC. E FEM.

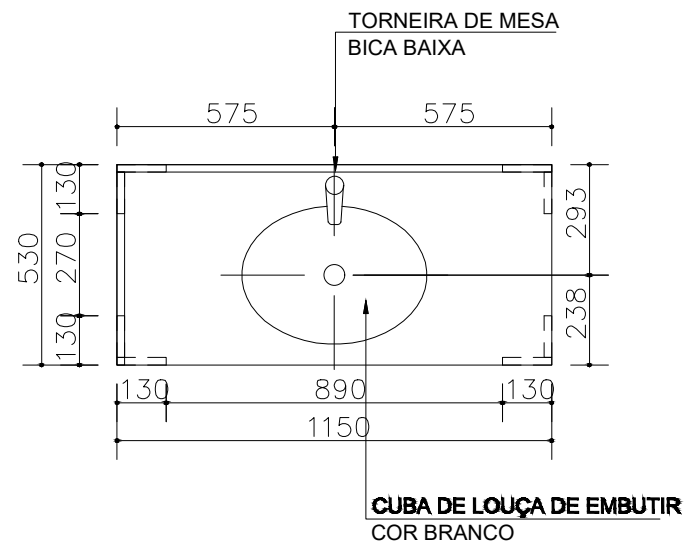

VISTA SUPERIOR
ESC: 1/20

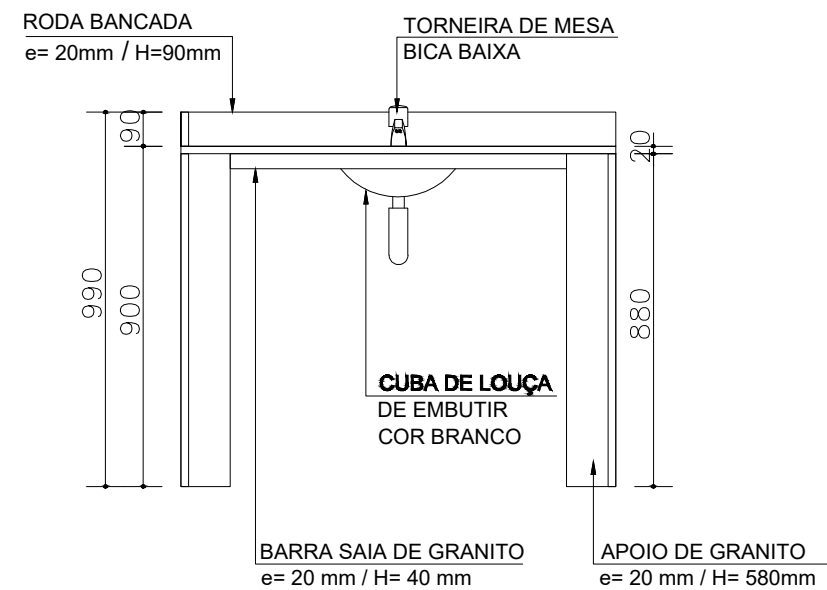

VISTA FRONTAL
ESC: 1/20

B08B


BANCADA DE GRANITO

QUANTIDADE: 01 UNIDADE


DIMENSÃO: 1,15 x 0,53 m

BLOCO: B1




LOCAL: SANIT. MASC. E FEM.

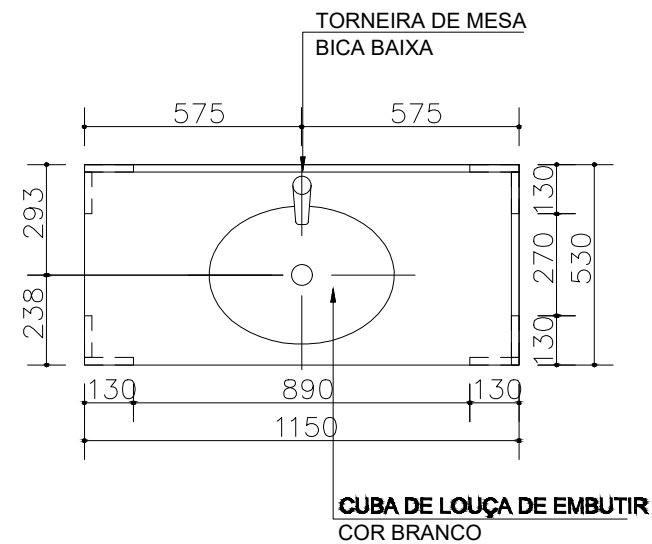

VISTA SUPERIOR
ESC: 1/20

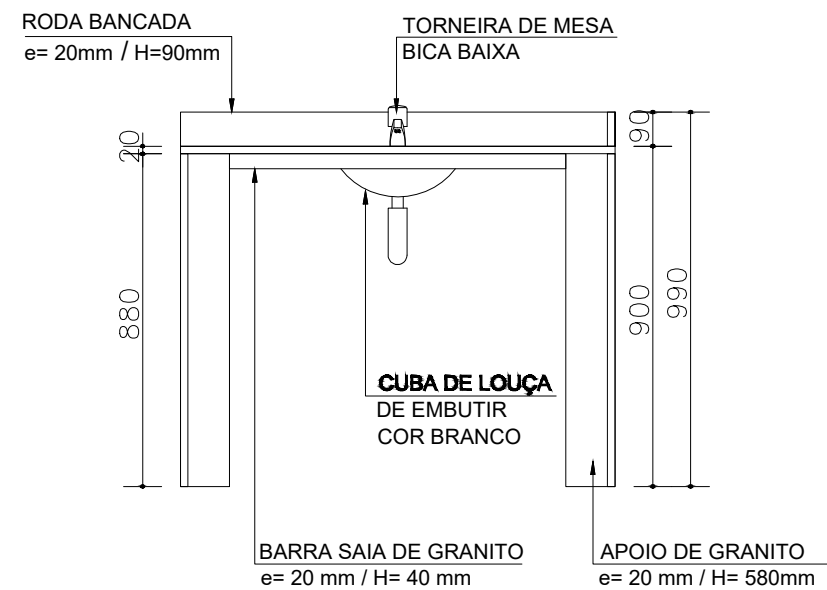

VISTA FRONTAL
ESC: 1/20

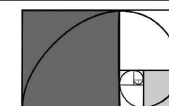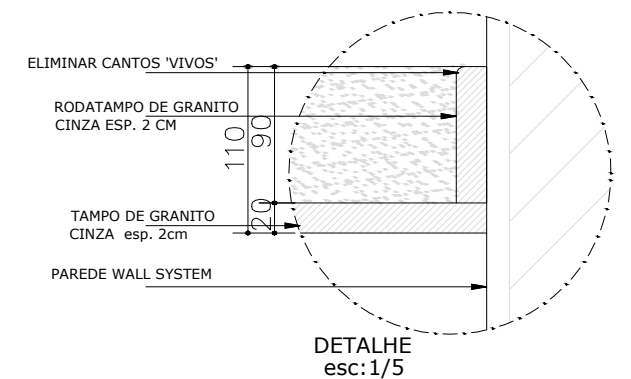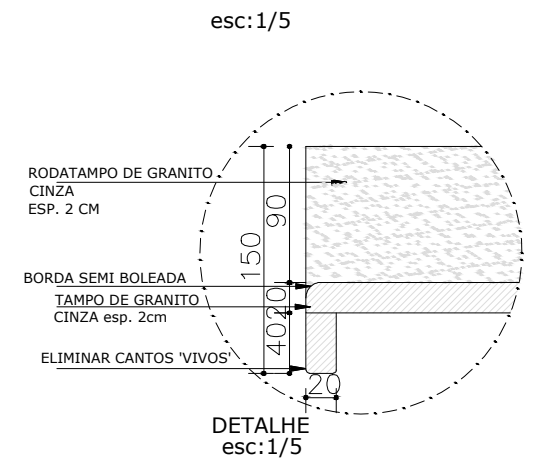

GESTÃO & ASSESSORIA EM ARQUITETURA

t&M

PRANCHA:

18

OBRA:
CRECHE TIPO B

ÁREA:
1058,14m²

DATA:
MAIO/2025

CLIENTE:
FUNDO NACIONAL DE DESENVOLVIMENTO DA EDUCAÇÃO

ESCALA:
INDICADA

REVISÃO:
02

DESCRIÇÃO:
DETALHAMETO DE PEÇAS EM GRANITO - BANCADAS

AS BUILT
TATIANA GONÇALVES

ELABORADO EM FEV 2014
RAFAEL ROUSSENQ

B09


BANCADA DE GRANITO

QUANTIDADE: 01 UNIDADE


DIMENSÃO: 2,08 x 0,4 m

BLOCO: B1

LOCAL: SECRETARIA

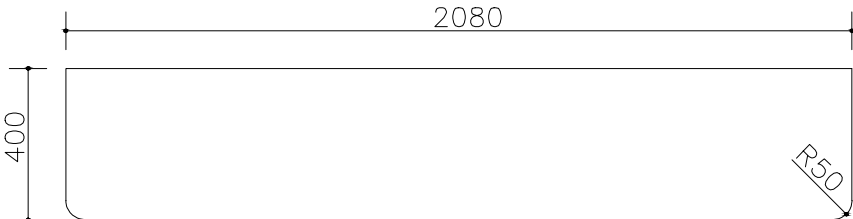

VISTA SUPERIOR
ESC: 1/20

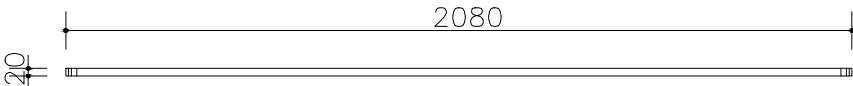

VISTA FRONTAL
ESC: 1/20

B10


BANCADA DE GRANITO

QUANTIDADE: 01 UNIDADE

DIMENSÃO: 1,05 x 0,53 m

BLOCO: B2

LOCAL: VESTIÁRIO MASC.

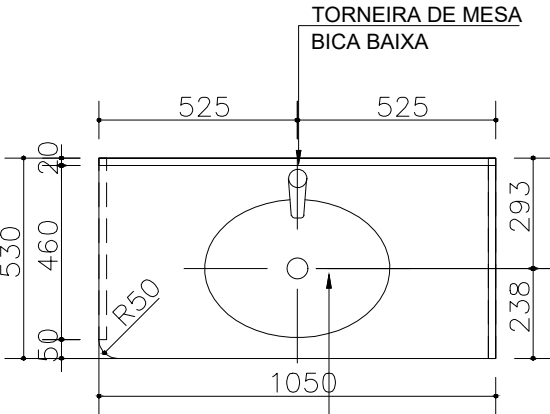

VISTA SUPERIOR
ESC: 1/20

TORNEIRA DE MESA
BICA BAIXA

CUBA DE LOUÇA DE EMBUTIR
COR BRANCO

RODA BANCADA
e= 20mm / H=90mm

TORNEIRA DE MESA
BICA BAIXA




CUBA DE LOUÇA
DE EMBUTIR
COR BRANCO

BARRA SAIA DE GRANITO
e= 20 mm / H= 40 mm


EMPENA DE GRANITO
e= 20 mm / H= 880mm

VISTA FRONTAL
ESC: 1/20


esc:1/5

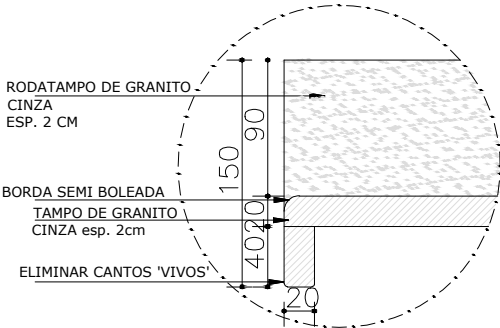


DETALHE
esc:1/5

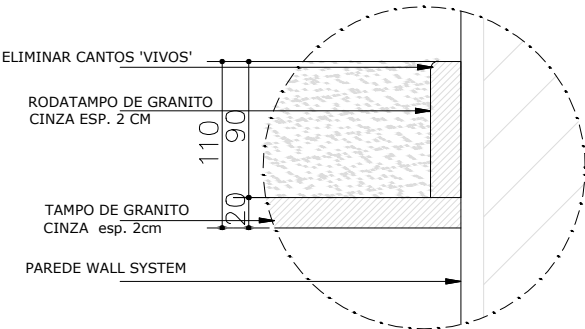

DETALHE
esc:1/5

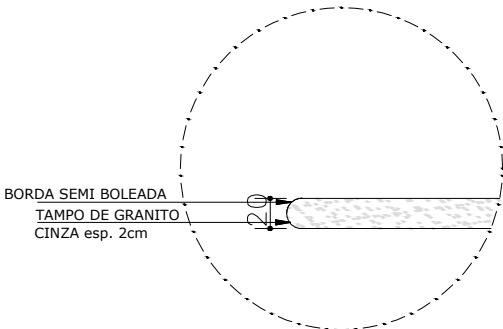

DETALHE
esc:1/5

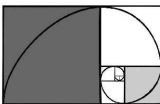

GESTÃO & ASSESSORIA EM ARQUITETURA

OBRA: CRECHE TIPO B	ÁREA: 1058,14m²	PRANCHA: 19
CLIENTE: FUNDO NACIONAL DE DESENVOLVIMENTO DA EDUCAÇÃO	ESCALA: INDICADA	DATA: MAIO/2025
DESCRIÇÃO: DETALHAMETO DE PEÇAS EM GRANITO - BANCADAS	AS BUILT TATIANA GONÇALVES	REVISÃO: 02 ELABORADO EM FEV 2014 RAFAEL ROUSSENQ

B11



BANCADA DE GRANITO

QUANTIDADE: 01 UNIDADE

DIMENSÃO: 1,30 x 0,53 m

BLOCO: B2

LOCAL: VESTIÁRIO FEM.

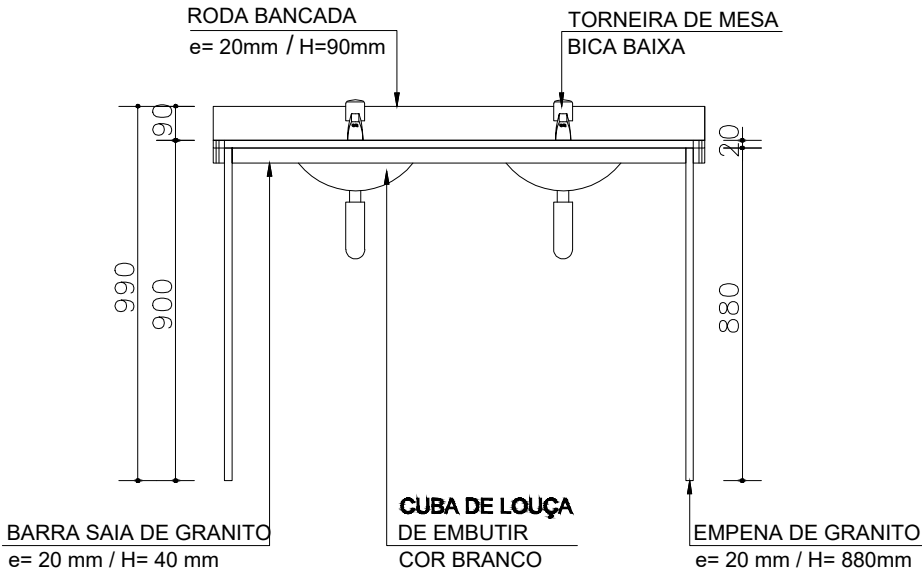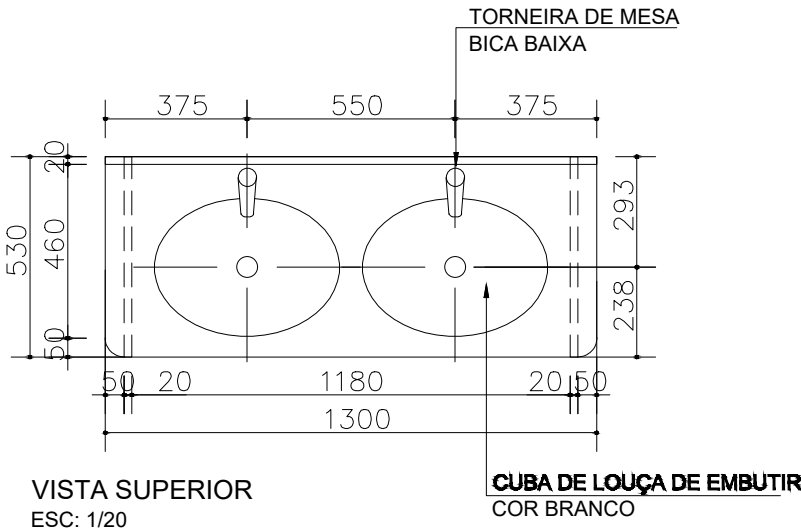

B12






BANCADA DE GRANITO

QUANTIDADE: 01 UNIDADE

DIMENSÃO: 1,50 x 0,60 m

BLOCO: B2

LOCAL: LACTÁRIO

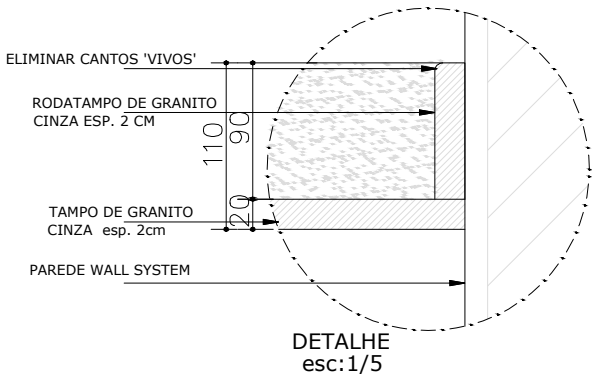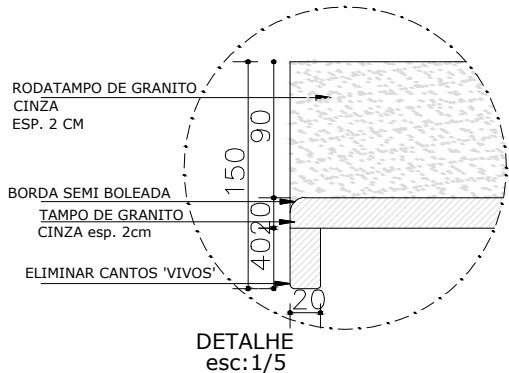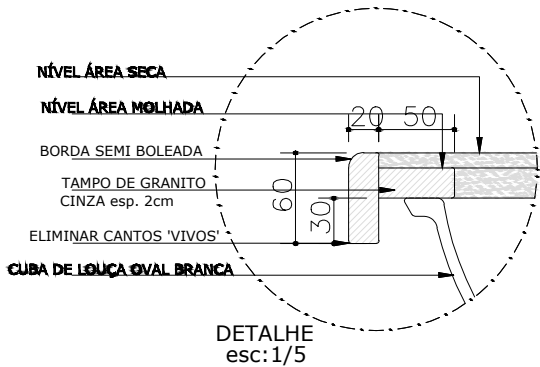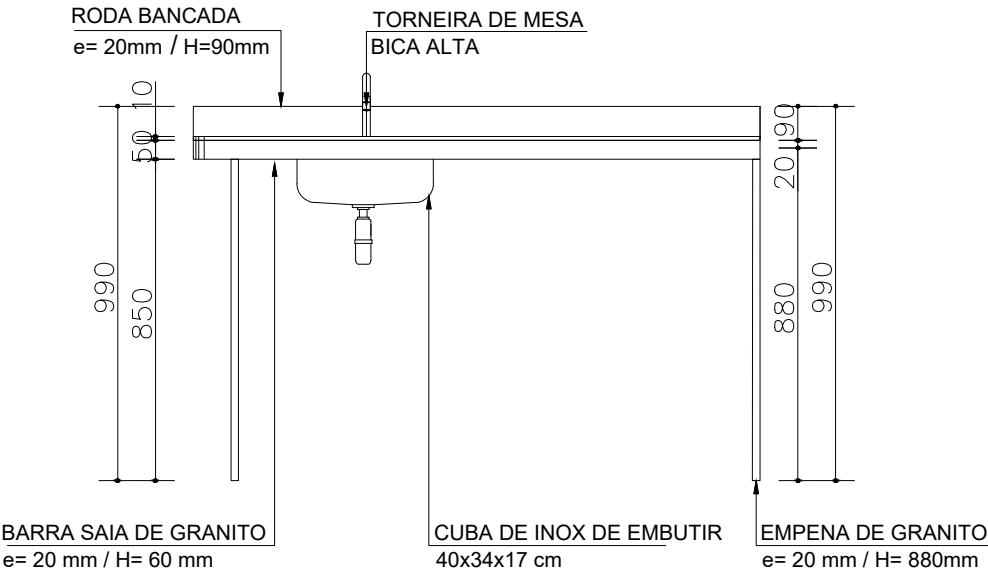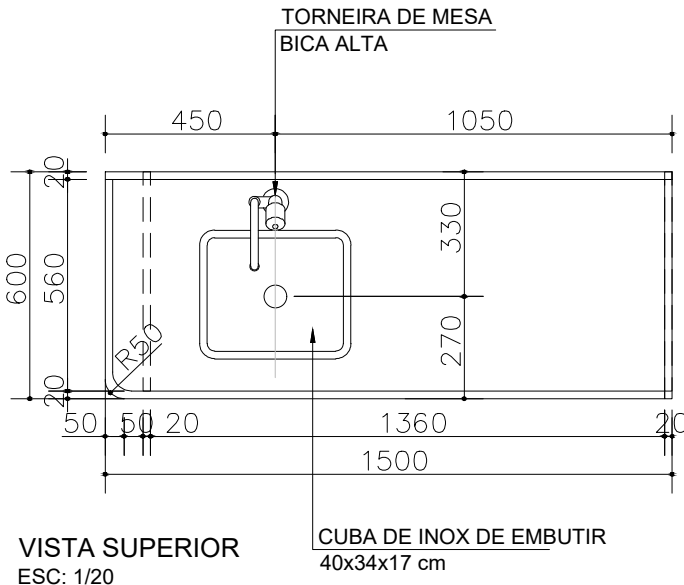

OBRA: CRECHE TIPO B	ÁREA: 1058,14m²	DATA: MAIO/2025
CLIENTE: FUNDO NACIONAL DE DESENVOLVIMENTO DA EDUCAÇÃO	ESCALA: INDICADA	REVISÃO: 02
DESCRIÇÃO: DETALHAMETO DE PEÇAS EM GRANITO - BANCADAS	AS BUILT TATIANA GONÇALVES	ELABORADO EM FEV 2014 RAFAEL ROUSSENQ

B13

BANCADA DE GRANITO

QUANTIDADE: 01 UNIDADE

DIMENSÃO: 2,13 x 0,40 m

BLOCO: B2

LOCAL: BUFFET

B15


BANCADA DE GRANITO

QUANTIDADE: 01 UNIDADES


DIMENSÃO: 1,775 x 0,40 m

BLOCO: B2


LOCAL: COZINHA

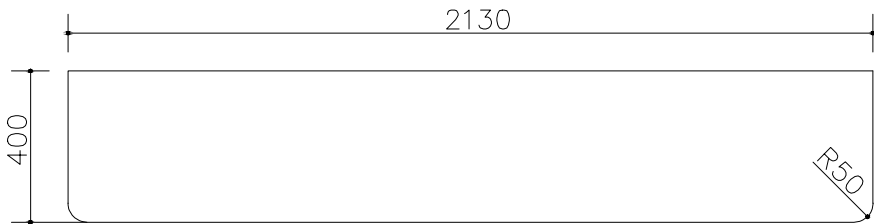

VISTA SUPERIOR
ESC: 1/20

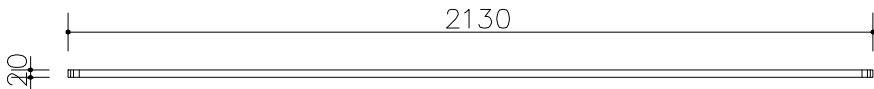


VISTA FRONTAL
ESC: 1/20

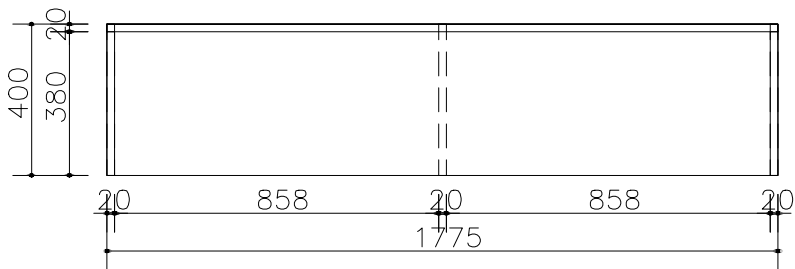

VISTA SUPERIOR
ESC: 1/20


RODA BANCADA
e= 20mm / H=90mm

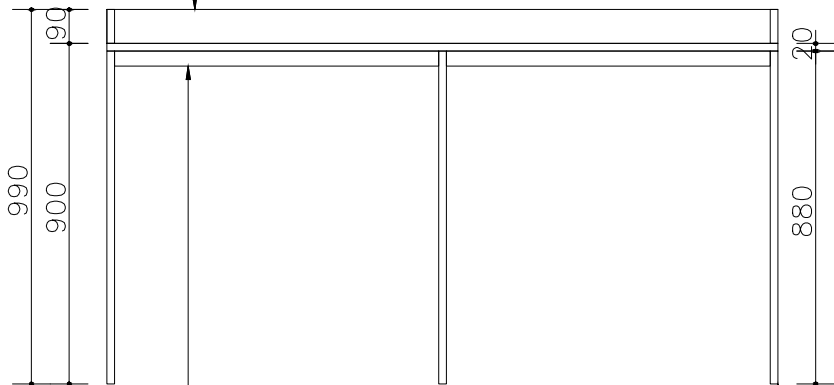


BARRA SAIA DE GRANITO
e= 20 mm / H= 60 mm

VISTA FRONTAL
ESC: 1/20


EMPENA DE GRANITO
e= 20 mm / H= 880mm

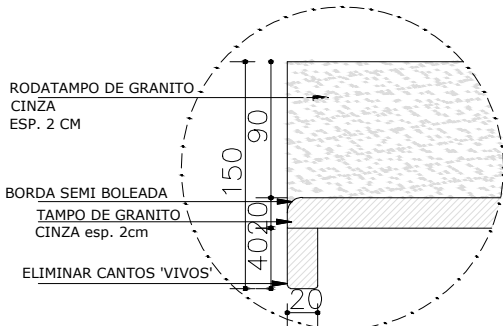


DETALHE
esc:1/5

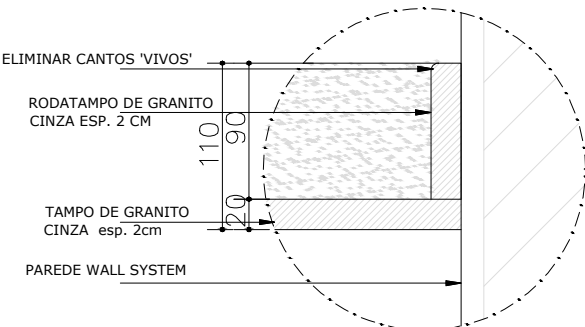

DETALHE
esc:1/5

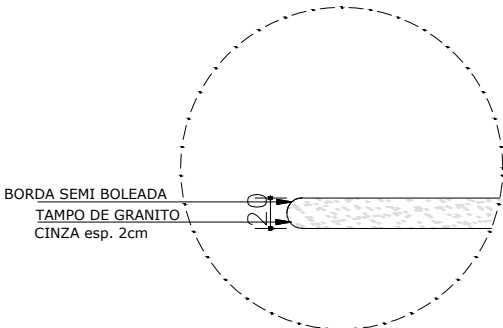

DETALHE
esc:1/5

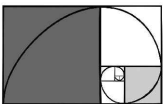

GESTÃO & ASSESSORIA EM ARQUITETURA

OBRA: CRECHE TIPO B	ÁREA: 1058,14m²	PRANCHA: 21
CLIENTE: FUNDO NACIONAL DE DESENVOLVIMENTO DA EDUCAÇÃO	ESCALA: INDICADA	DATA: MAIO/2025
DESCRIÇÃO: DETALHAMETO DE PEÇAS EM GRANITO - BANCADAS	AS BUILT TATIANA GONÇALVES	REVISÃO: 02 ELABORADO EM FEV 2014 RAFAEL ROUSSENQ

B14


BANCADA DE GRANITO

QUANTIDADE: 01 UNIDADE


DIMENSÃO: 5,20 x 0,60 m

BLOCO: B2



LOCAL: COZINHA

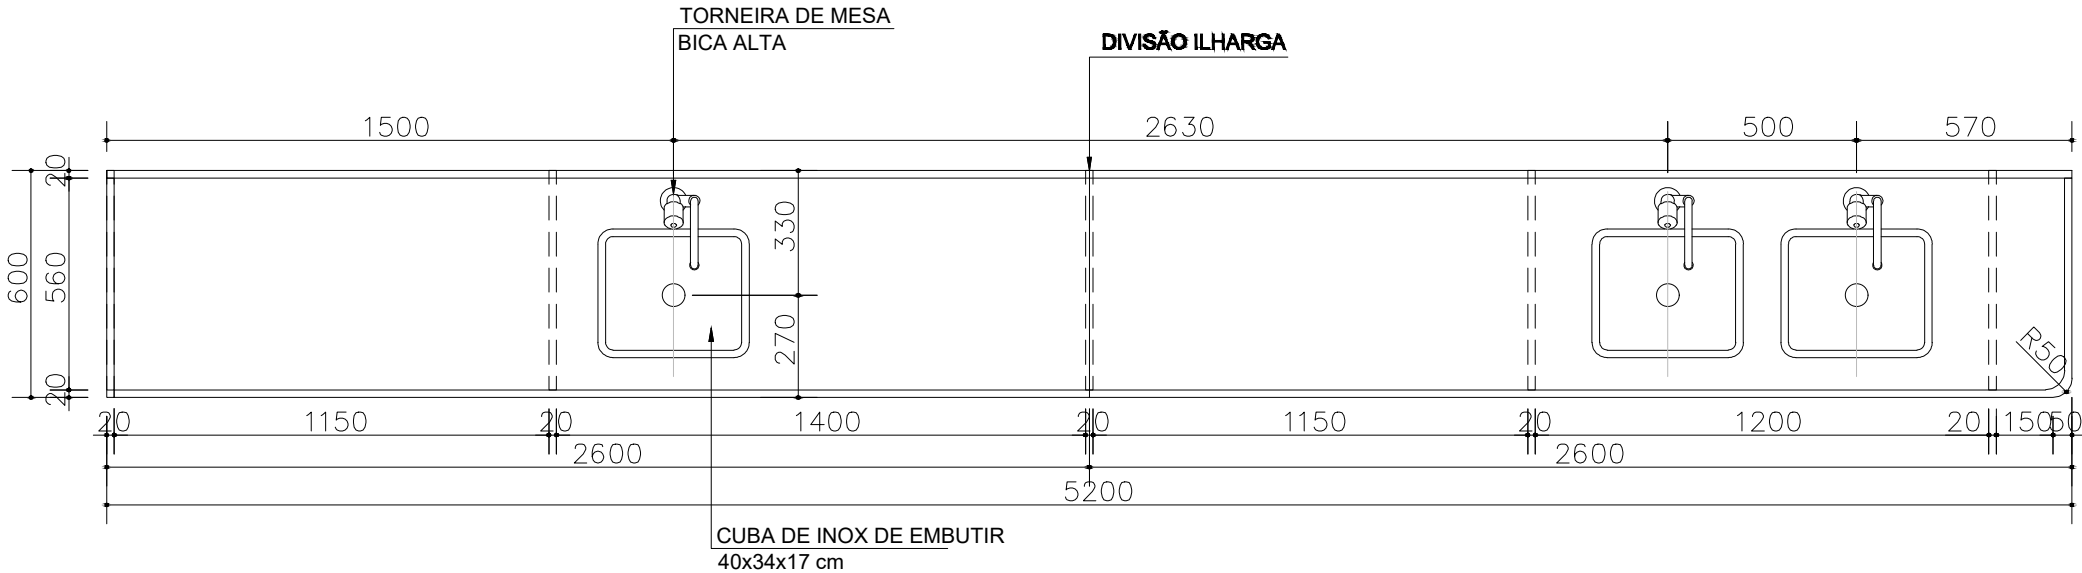


VISTA SUPERIOR
ESC: 1/20

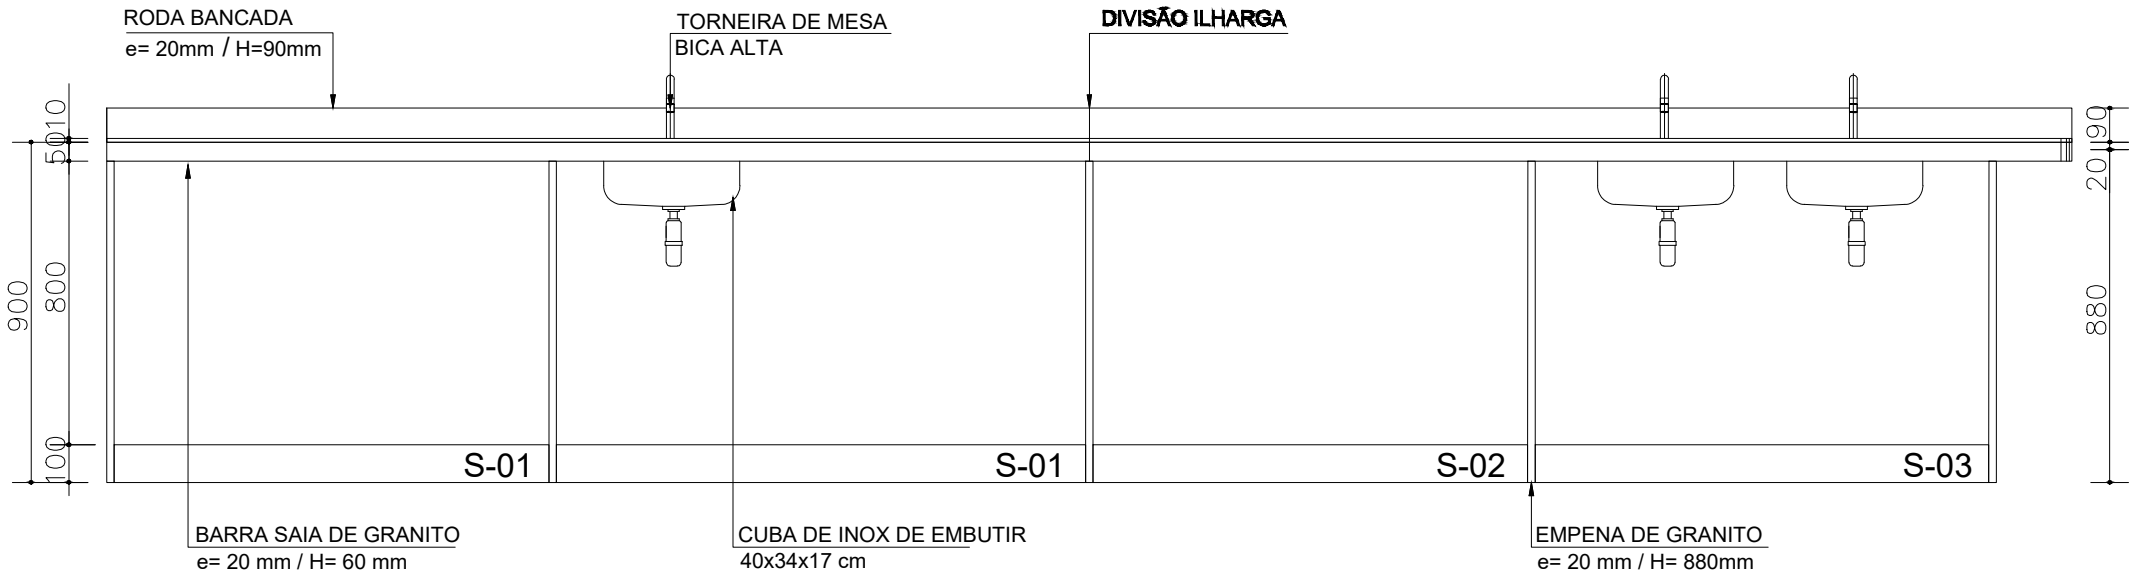

VISTA FRONTAL
ESC: 1/20

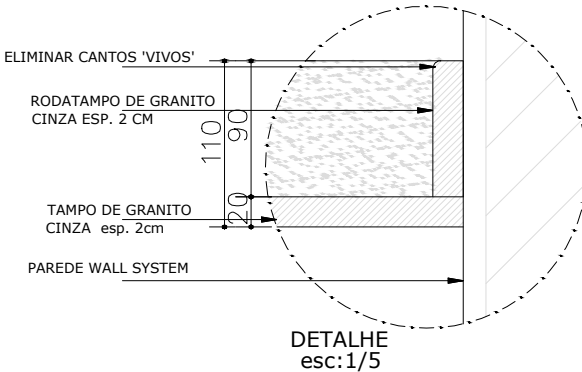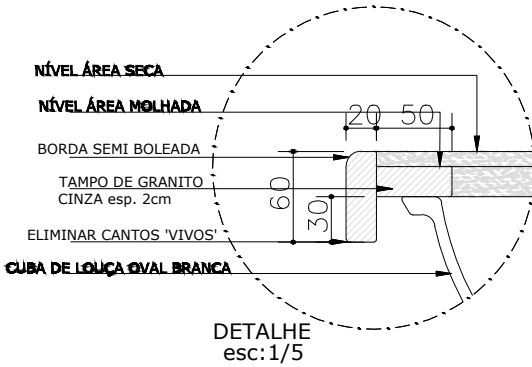

 GESTÃO & ASSESSORIA EM ARQUITETURA		PRANCHA: 22
OBRA: CRECHE TIPO B	ÁREA: 1058,14m²	DATA: MAIO/2025
CLIENTE: FUNDO NACIONAL DE DESENVOLVIMENTO DA EDUCAÇÃO	ESCALA: INDICADA	REVISÃO: 02
DESCRIÇÃO: DETALHAMETO DE PEÇAS EM GRANITO - BANCADAS	AS BUILT TATIANA GONÇALVES	ELABORADO EM FEV 2014 RAFAEL ROUSSENQ





BANCADA DE GRANITO


QUANTIDADE: 01 UNIDADE

DIMENSÃO: 3,15 x 0,70 m

BLOCO: B2

LOCAL: COZINHA

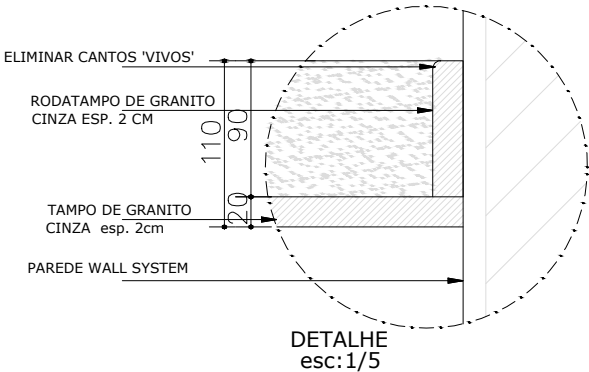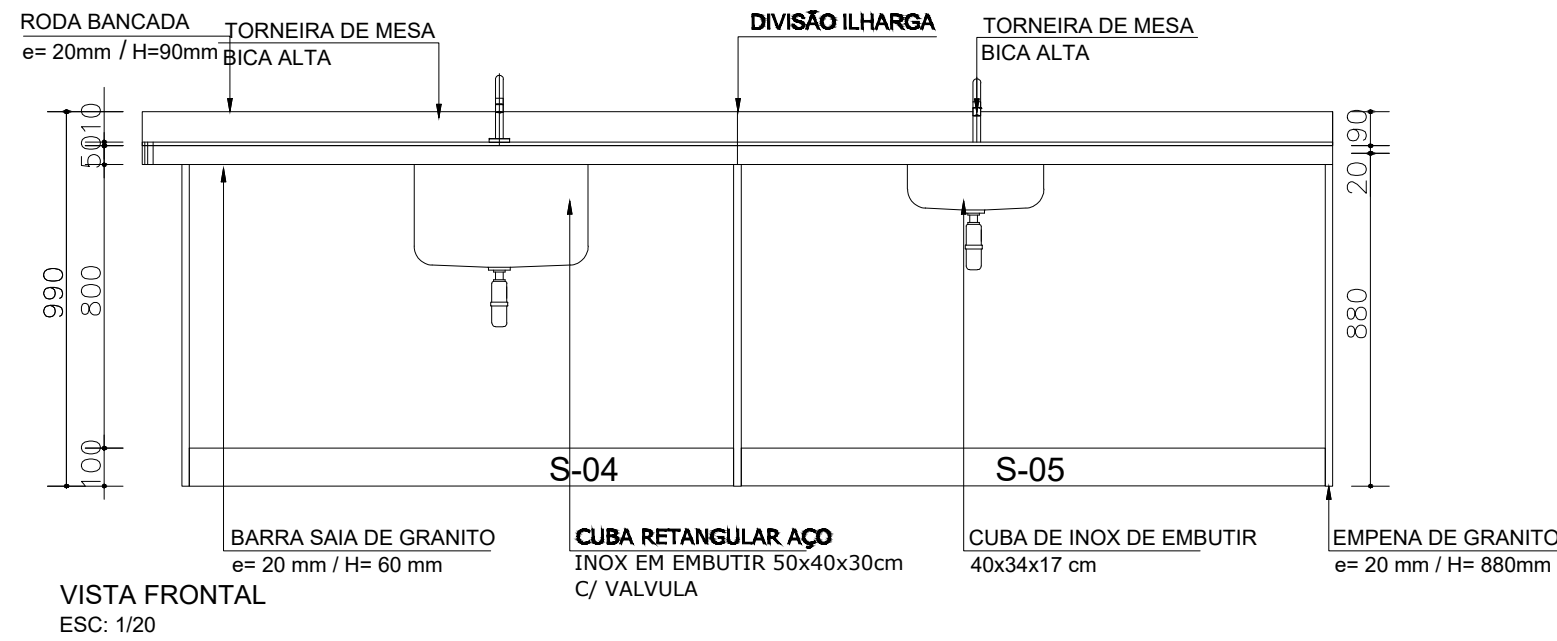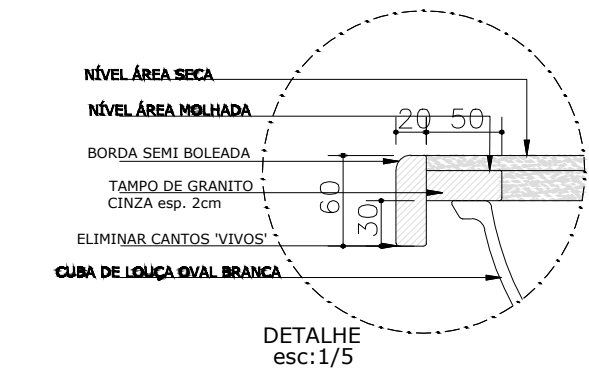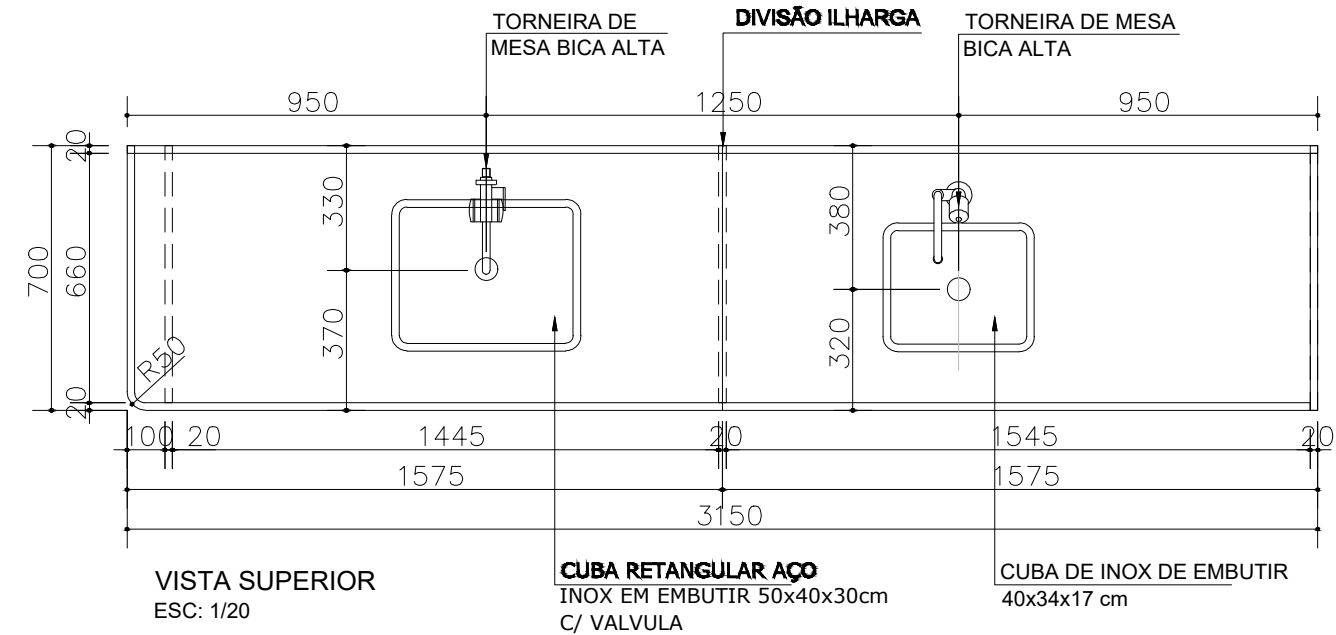

 GESTÃO & ASSESSORIA EM ARQUITETURA		PRANCHA: 23
OBRA: CRECHE TIPO B	ÁREA: 1058,14m²	DATA: MAIO/2025
CLIENTE: FUNDO NACIONAL DE DESENVOLVIMENTO DA EDUCAÇÃO	ESCALA: INDICADA	REVISÃO: 02
DESCRIÇÃO: DETALHAMETO DE PEÇAS EM GRANITO - BANCADAS	AS BUILT TATIANA GONÇALVES	ELABORADO EM FEV 2014 RAFAEL ROUSSENQ

BANCADA DE GRANITO





QUANTIDADE: 01 UNIDADE


DIMENSÃO: 2,25 x 0,60 m

BLOCO: B2

LOCAL: COZINHA

B17

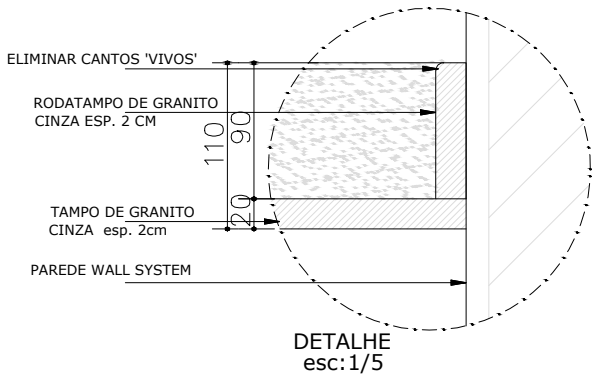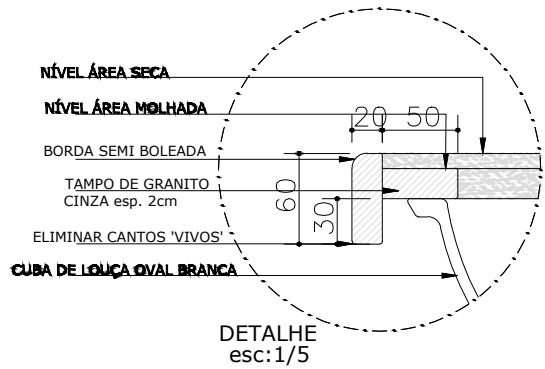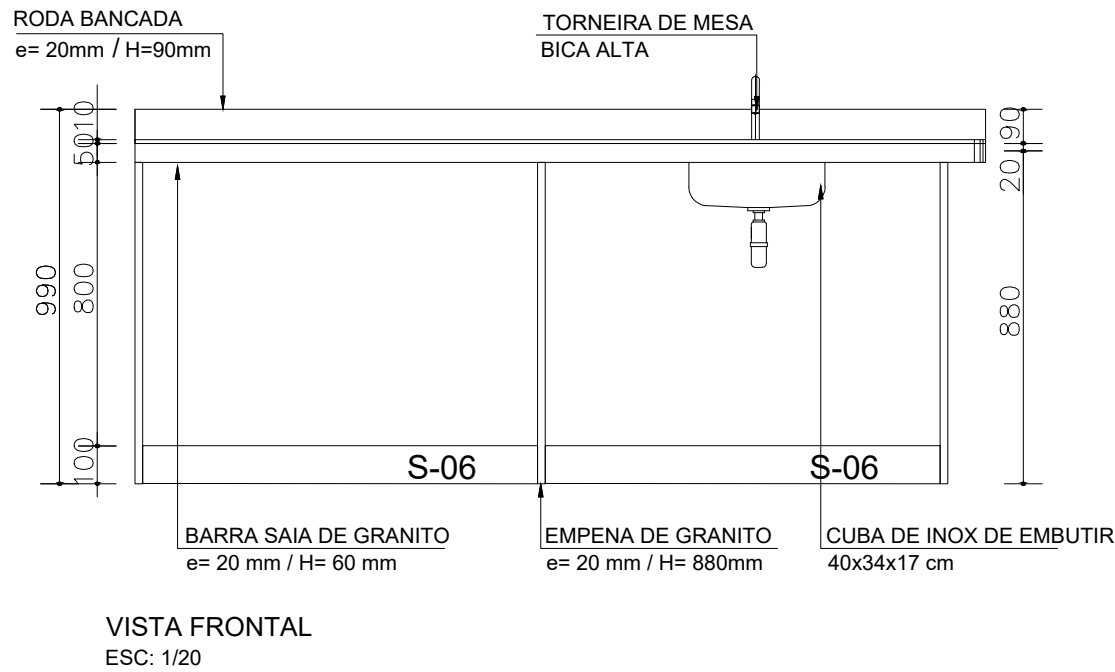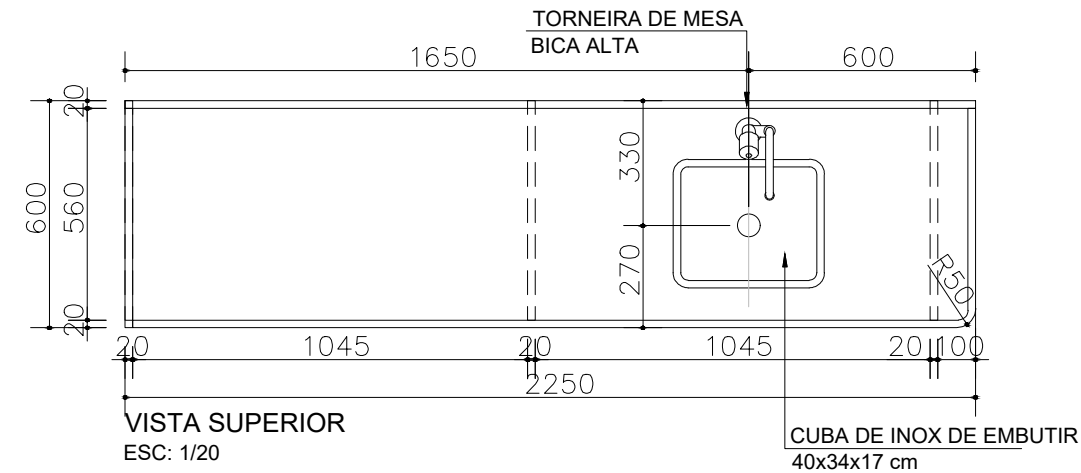

 GESTÃO & ASSESSORIA EM ARQUITETURA		PRANCHA: 24
OBRA: CRECHE TIPO B	ÁREA: 1058,14m²	DATA: MAIO/2025
CLIENTE: FUNDO NACIONAL DE DESENVOLVIMENTO DA EDUCAÇÃO	ESCALA: INDICADA	REVISÃO: 02
DESCRIÇÃO: DETALHAMETO DE PEÇAS EM GRANITO - BANCADAS	AS BUILT TATIANA GONÇALVES	ELABORADO EM FEV 2014 RAFAEL ROUSSENQ

B18





BANCADA DE GRANITO


QUANTIDADE: 01 UNIDADE

DIMENSÃO: 2,60 x 0,60 m

BLOCO: B2

LOCAL: COZINHA

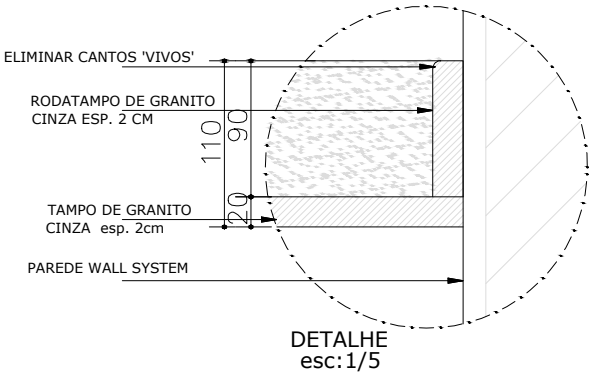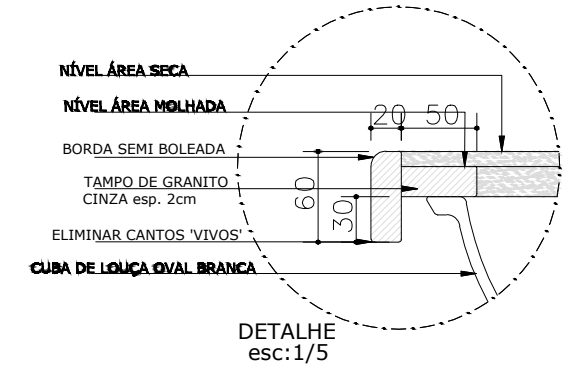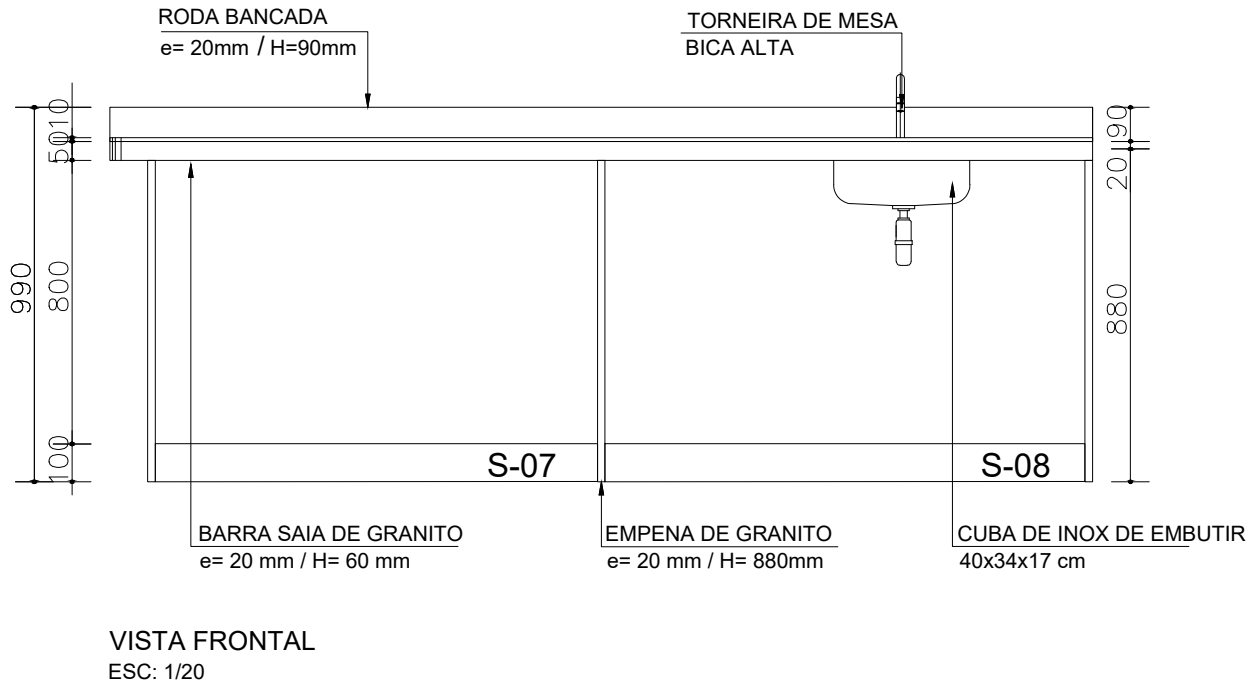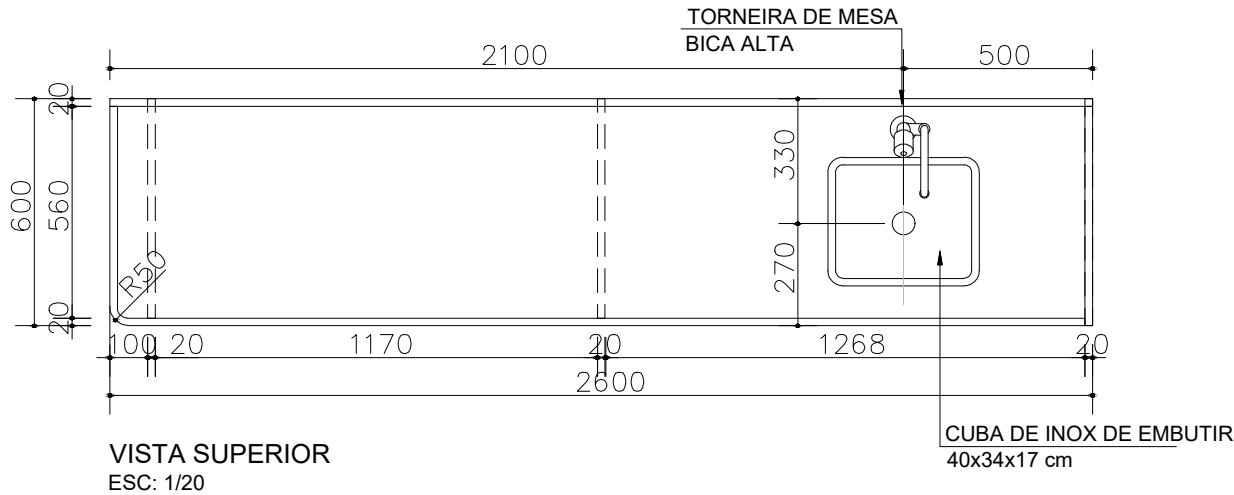
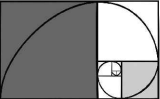
<div><div></div><div><div>t&M</div><div>GESTÃO & ASSESSORIA EM ARQUITETURA</div></div></div>		PRANCHA: <div>25</div>
OBRA: CRECHE TIPO B	ÁREA: 1058,14m²	DATA: MAIO/2025
CLIENTE: FUNDO NACIONAL DE DESENVOLVIMENTO DA EDUCAÇÃO	ESCALA: INDICADA	REVISÃO: 02
DESCRIÇÃO: DETALHAMETO DE PEÇAS EM GRANITO - BANCADAS	AS BUILT	ELABORADO EM FEV 2014
	TATIANA GONÇALVES	RAFAEL ROUSSENQ

B19


BANCADA DE GRANITO

QUANTIDADE: 01 UNIDADE

DIMENSÃO: 3,475 x 0,60 m

BLOCO: B2



LOCAL: LAVANDERIA

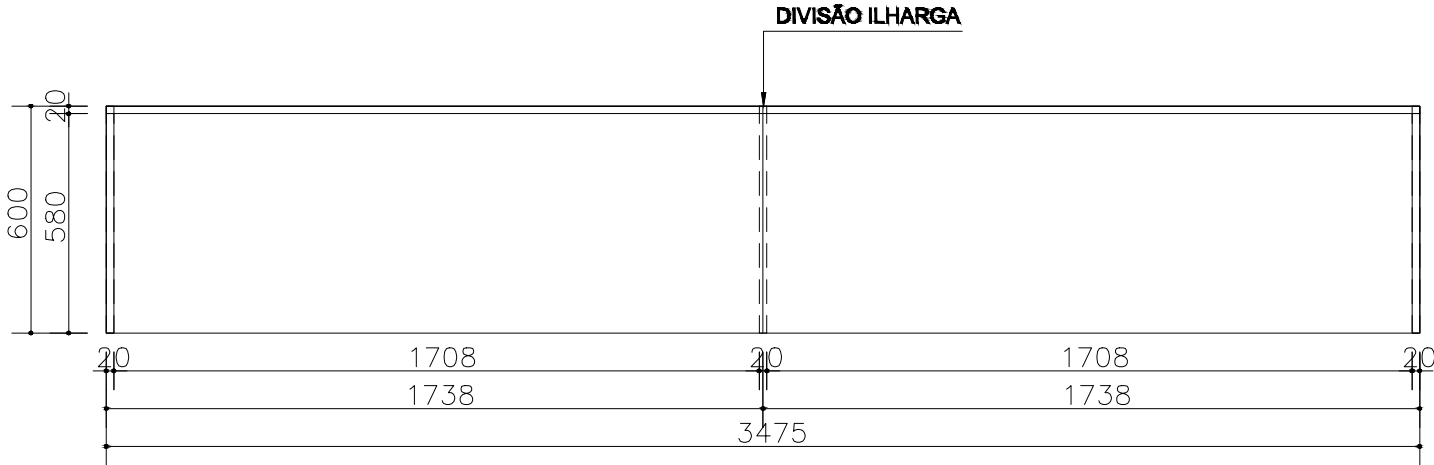


VISTA SUPERIOR
ESC: 1/20



VISTA FRONTAL
ESC: 1/20

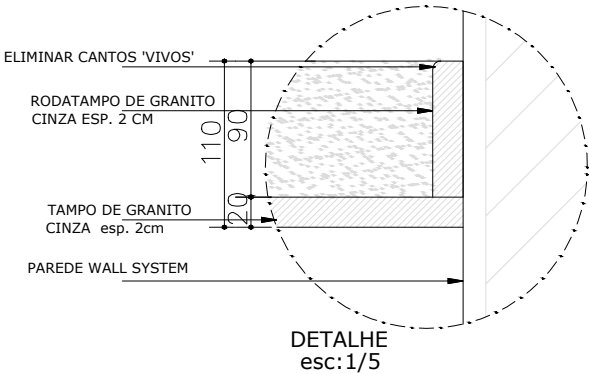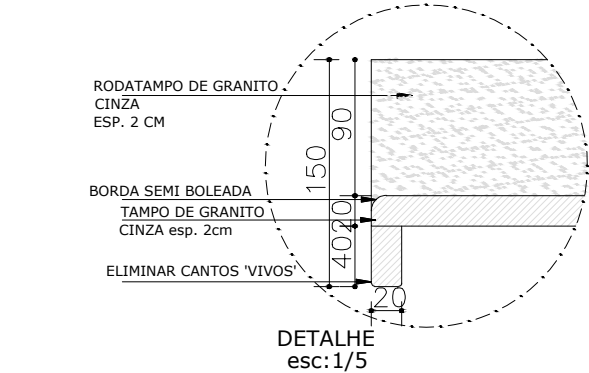
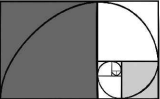
<div><div></div><div><div>t&M</div><div>GESTÃO & ASSESSORIA EM ARQUITETURA</div></div></div>		PRANCHA: <div>26</div>
OBRA: CRECHE TIPO B	ÁREA: 1058,14m²	DATA: MAIO/2025
CLIENTE: FUNDO NACIONAL DE DESENVOLVIMENTO DA EDUCAÇÃO	ESCALA: INDICADA	REVISÃO: 02
DESCRIÇÃO: DETALHAMETO DE PEÇAS EM GRANITO - BANCADAS	AS BUILT TATIANA GONÇALVES	ELABORADO EM FEV 2014 RAFAEL ROUSSENQ

B20


BANCADA DE GRANITO

QUANTIDADE: 01 UNIDADE

DIMENSÃO: 4,80 x 0,70 m


BLOCO: B2

LOCAL: PÁTIO DE SERVIÇOS

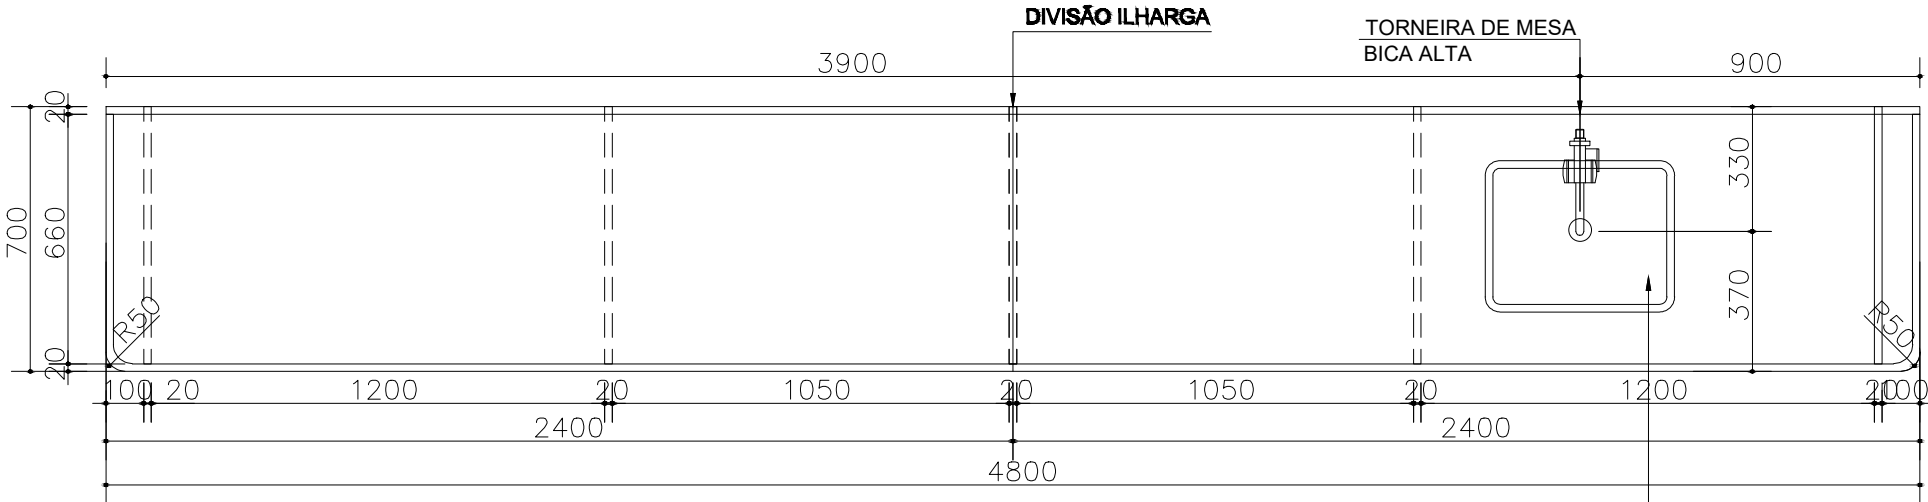

VISTA SUPERIOR
ESC: 1/20

CUBA RETANGULAR
AÇO INOX EM EMBUTIR
50x40x30cm C/ VALVULA

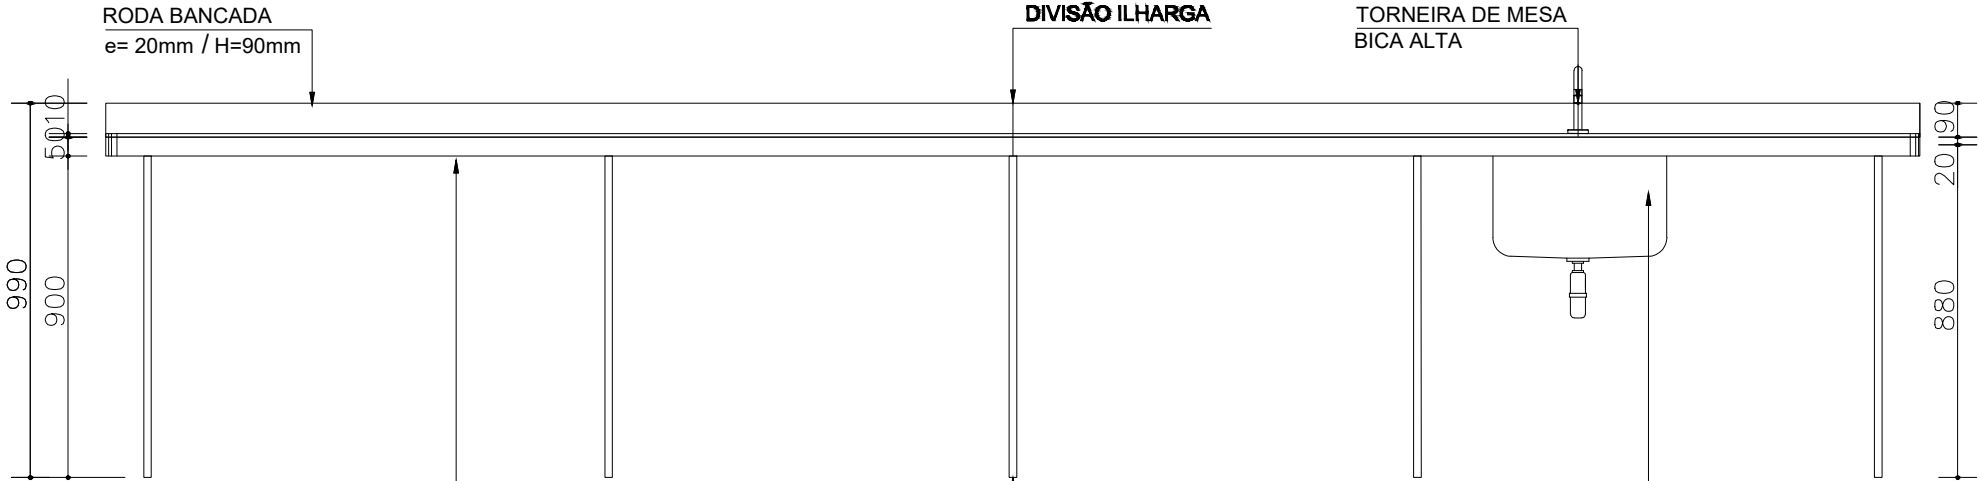


VISTA FRONTAL
ESC: 1/20


BARRA SAIA DE GRANITO
e= 20 mm / H= 60 mm

EMPENA DE GRANITO
e= 20 mm / H= 880mm

CUBA RETANGULAR AÇO
INOX EM EMBUTIR 50x40x30cm
C/ VALVULA

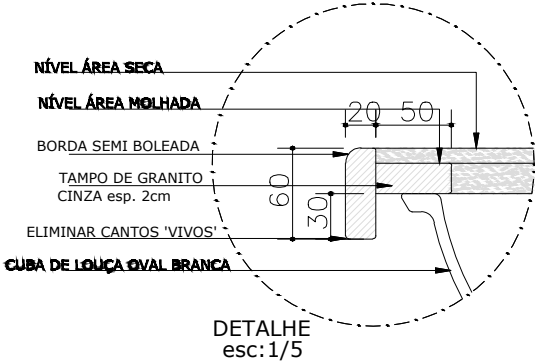

DETALHE
esc: 1/5

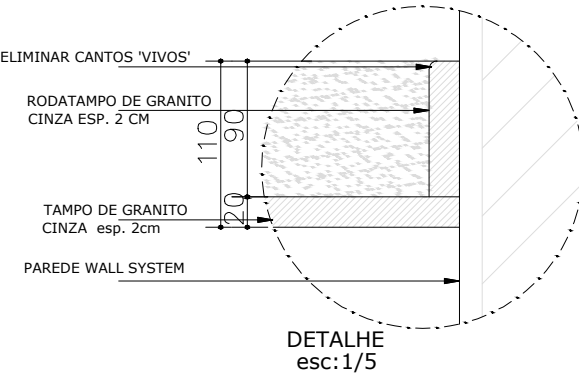

DETALHE
esc: 1/5



PRANCHA:

27

OBRA:
CRECHE TIPO B

ÁREA:
1058,14m²

DATA:
MAIO/2025

CLIENTE:
FUNDO NACIONAL DE DESENVOLVIMENTO DA EDUCAÇÃO

ESCALA:
INDICADA

REVISÃO:
02

DESCRIÇÃO:
DETALHAMETO DE PEÇAS EM GRANITO - BANCADAS

AS BUILT
TATIANA GONÇALVES

ELABORADO EM FEV 2014
RAFAEL ROUSSENQ

B21



BANCADA DE GRANITO

QUANTIDADE: 01 UNIDADE

DIMENSÃO: 1,30 x 0,53 m

BLOCO: B2

LOCAL: **PÁTIO DESCOBERTO**

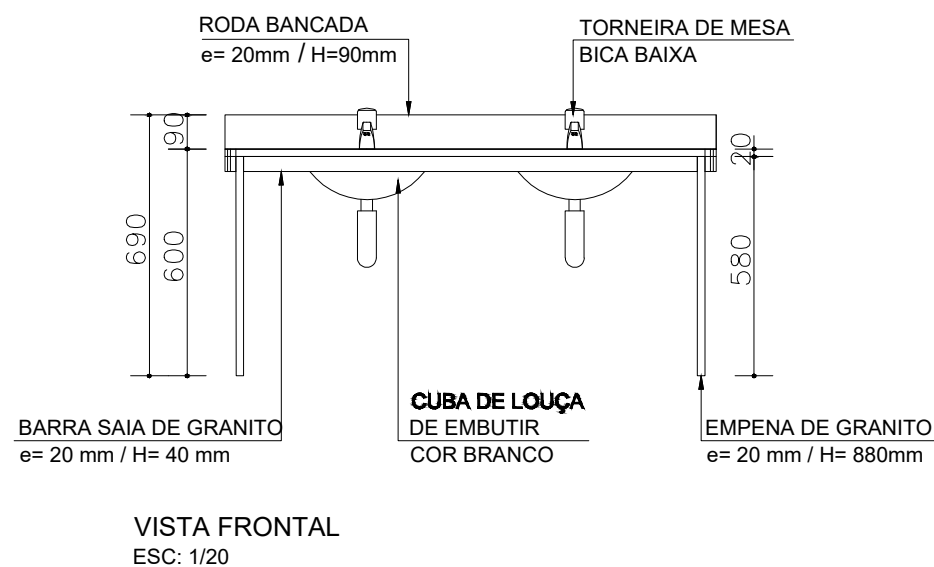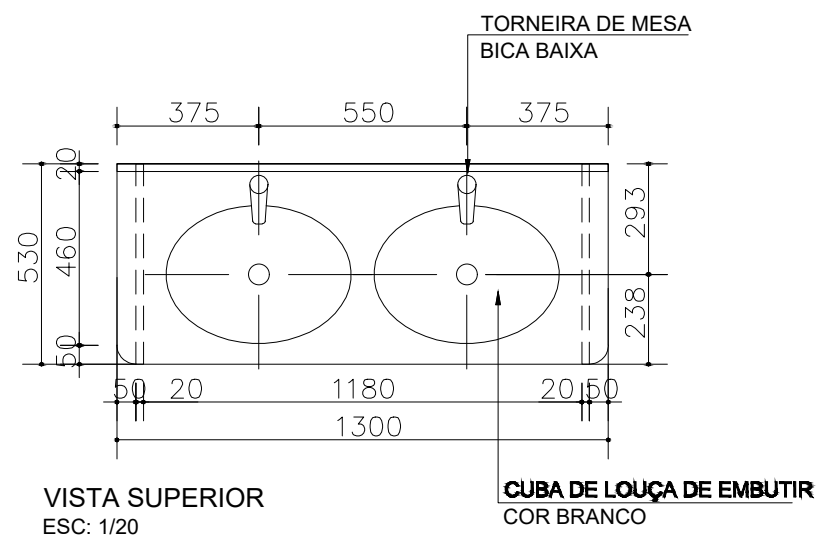

B22






BANCADA DE GRANITO

QUANTIDADE: 06 UNIDADES

DIMENSÃO: 0,60 x 0,35 m

BLOCO: B2

LOCAL: **COZINHA, LAV., LACTÁRIO**

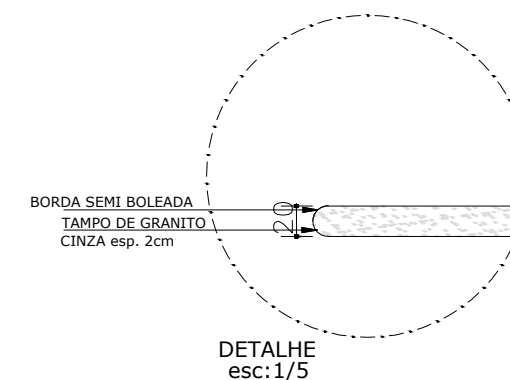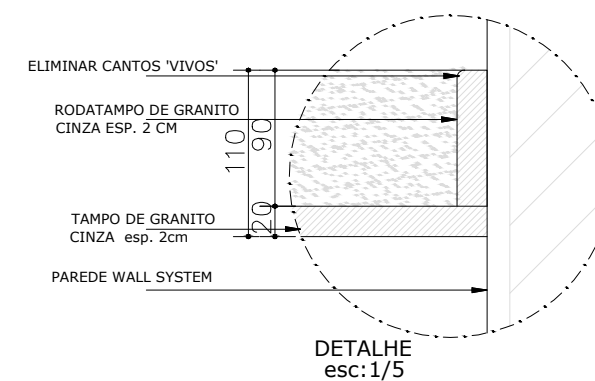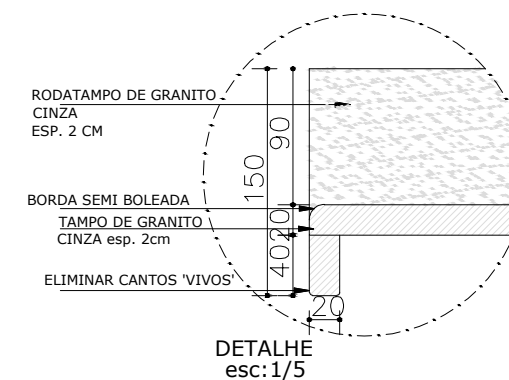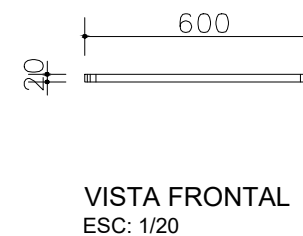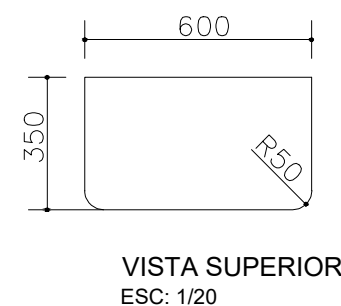

<div></div>		PRANCHA: 28
OBRA: CRECHE TIPO B	ÁREA: 1058,14m²	DATA: MAIO/2025
CLIENTE: FUNDO NACIONAL DE DESENVOLVIMENTO DA EDUCAÇÃO	ESCALA: INDICADA	REVISÃO: 02
DESCRIÇÃO: DETALHAMETO DE PEÇAS EM GRANITO - BANCADAS	AS BUILT TATIANA GONÇALVES	ELABORADO EM FEV 2014 RAFAEL ROUSSENO

B23


BANCADA DE GRANITO

QUANTIDADE: 01 UNIDADE


DIMENSÃO: 0,60 x 0,15 m

BLOCO: B2

LOCAL: LACTÁRIO

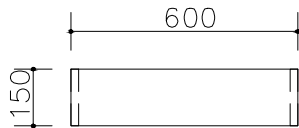

VISTA SUPERIOR
ESC: 1/20

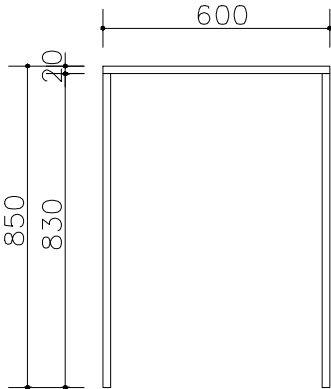

VISTA FRONTAL
ESC: 1/20

B24


BANCADA DE GRANITO

QUANTIDADE: 01 UNIDADE


DIMENSÃO: 1,20 x 0,30 m

BLOCO: B2


LOCAL: COZINHA

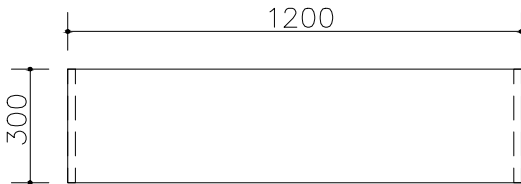


VISTA SUPERIOR
ESC: 1/20

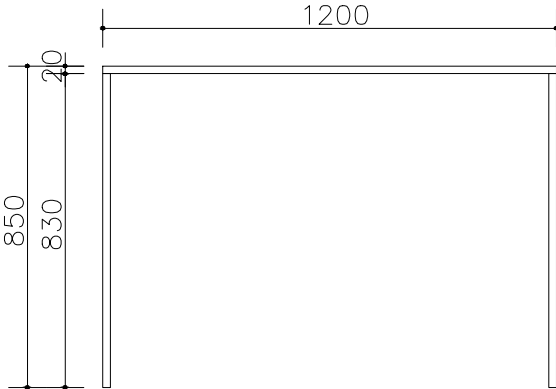


VISTA FRONTAL
ESC: 1/20

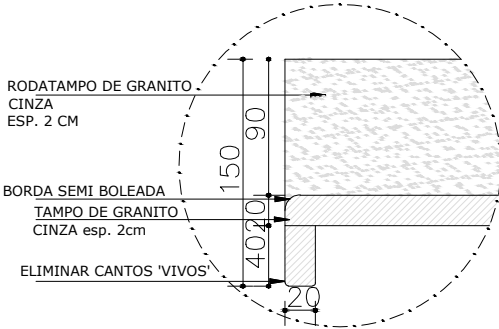


DETALHE
esc:1/5

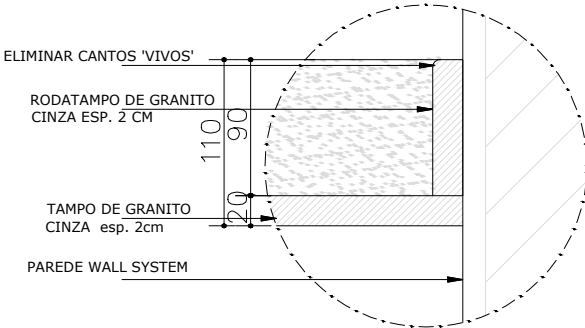

DETALHE
esc:1/5
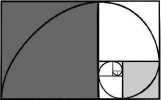
<div><div></div><div><div>t&M</div><div>GESTÃO & ASSESSORIA EM ARQUITETURA</div></div></div>		PRANCHA: <div>29</div>
OBRA: CRECHE TIPO B	ÁREA: 1058,14m²	DATA: MAIO/2025
CLIENTE: FUNDO NACIONAL DE DESENVOLVIMENTO DA EDUCAÇÃO	ESCALA: INDICADA	REVISÃO: 02
DESCRIÇÃO: DETALHAMETO DE PEÇAS EM GRANITO - BANCADAS	AS BUILT	ELABORADO EM FEV 2014
	TATIANA GONÇALVES	RAFAEL ROUSSENQ

DV01

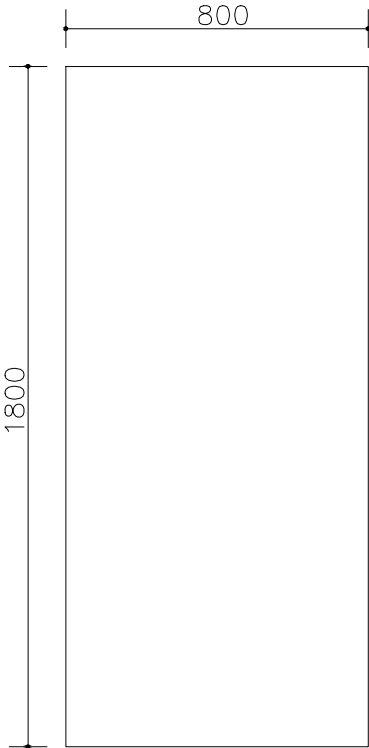

DIVISÓRIA DE GRANITO


QUANTIDADE: 02 UNIDADES

DIMENSÃO: 800 x 1800 mm

BLOCO: B1

LOCAL: SANIT. MASC./ SANIT. FEM.

DV02

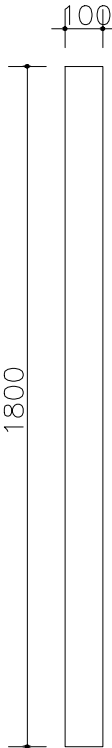


DIVISÓRIA DE GRANITO

QUANTIDADE: 02 UNIDADES

DIMENSÃO: 100 x 1800 mm

BLOCO: B1


LOCAL: SANIT. MASC./ SANIT. FEM.

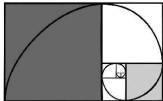

GESTÃO & ASSESSORIA EM ARQUITETURA

OBRA: CRECHE TIPO B	ÁREA: 1058,14m²	PRANCHA: 30
CLIENTE: FUNDO NACIONAL DE DESENVOLVIMENTO DA EDUCAÇÃO	ESCALA: INDICADA	DATA: MAIO/2025
DESCRIÇÃO: DETALHAMETO DE PEÇAS EM GRANITO - DIVISÓRIAS	AS BUILT TATIANA GONÇALVES	REVISÃO: 02 ELABORADO EM FEV 2014 RAFAEL ROUSSENQ

DV03

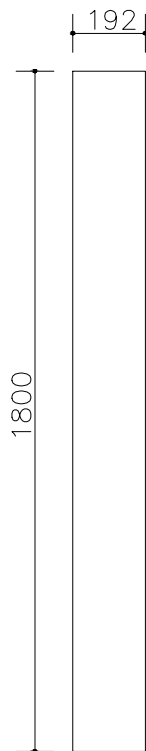

DIVISÓRIA DE GRANITO


QUANTIDADE: 02 UNIDADES

DIMENSÃO: 192 x 1800 mm

BLOCO: B1

LOCAL: SANIT. MASC./ SANIT. FEM.

DV04

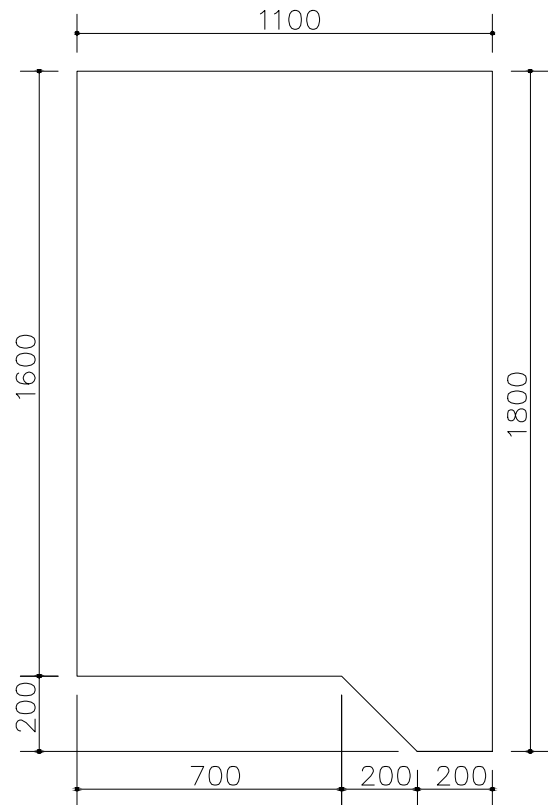


DIVISÓRIA DE GRANITO

QUANTIDADE: 02 UNIDADES

DIMENSÃO: 1100 x 1800 mm

BLOCO: B1

LOCAL: SANIT. MASC./ SANIT. FEM.

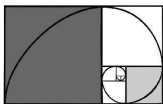

GESTÃO & ASSESSORIA EM ARQUITETURA

t&M

PRANCHA:

31

OBRA:
CRECHE TIPO B

ÁREA:
1058,14m²

DATA:
MAIO/2025

CLIENTE:
FUNDO NACIONAL DE DESENVOLVIMENTO DA EDUCAÇÃO

ESCALA:
INDICADA


REVISÃO:
02

DESCRIÇÃO:
DETALHAMETO DE PEÇAS EM GRANITO - DIVISÓRIAS

AS BUILT
TATIANA GONÇALVES


ELABORADO EM FEV 2014
RAFAEL ROUSSENQ

DV05

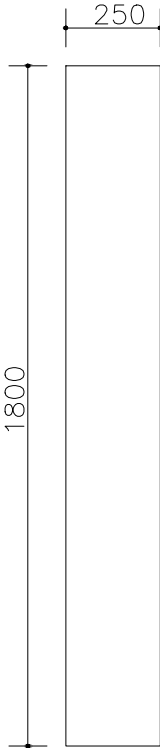


DIVISÓRIA DE GRANITO
QUANTIDADE: 02 UNIDADES
DIMENSÃO: 250 x 1800 mm
BLOCO: B2
LOCAL: VEST. MASC

DV06

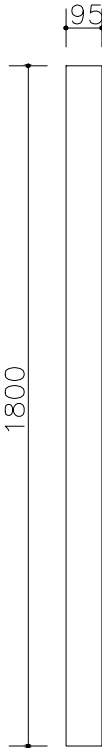

DIVISÓRIA DE GRANITO
QUANTIDADE: 01 UNIDADE
DIMENSÃO: 95 x 1800 mm
BLOCO: B2
LOCAL: VEST. MASC

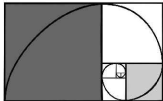

GESTÃO & ASSESSORIA EM ARQUITETURA

t&M

OBRA:
CRECHE TIPO B

ÁREA:
1058,14m²

CLIENTE:
FUNDO NACIONAL DE DESENVOLVIMENTO DA EDUCAÇÃO


ESCALA:
INDICADA

DESCRIÇÃO:
DETALHAMETO DE PEÇAS EM GRANITO - DIVISÓRIAS

AS BUILT
TATIANA GONÇALVES

PRANCHA:	32
DATA:	MAIO/2025
REVISÃO:	02
ELABORADO EM FEV 2014	
RAFAEL ROUSSENQ	

DV07

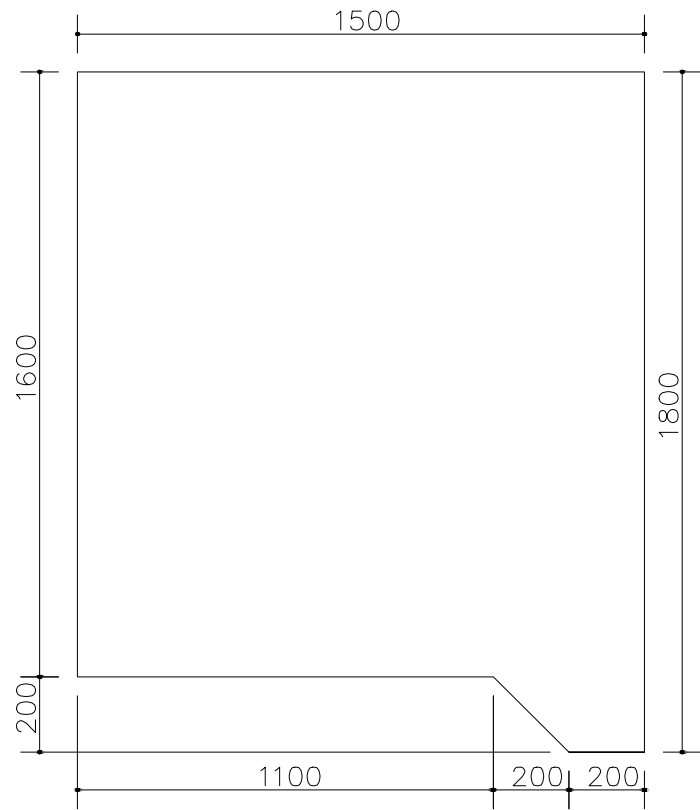

DIVISÓRIA DE GRANITO


QUANTIDADE: 01 UNIDADE

DIMENSÃO: 1500 x 1800 mm

BLOCO: B2

LOCAL: VEST. MASC

DV08

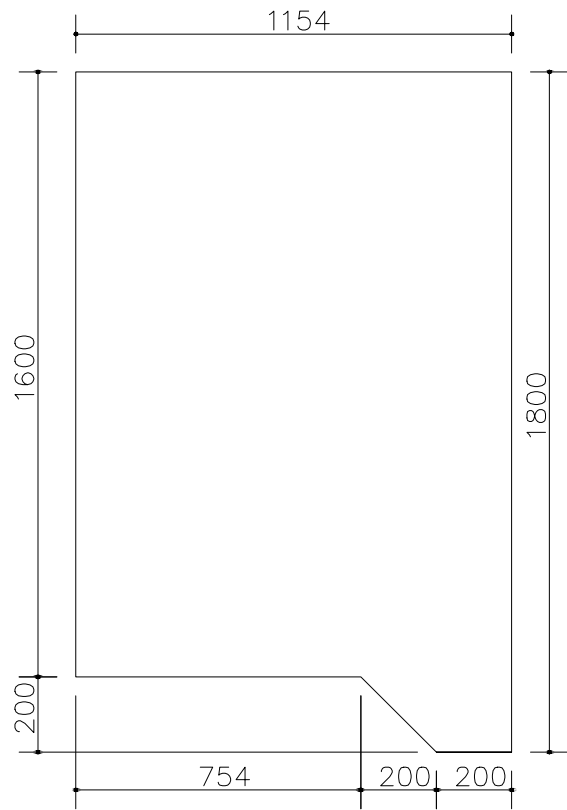


DIVISÓRIA DE GRANITO

QUANTIDADE: 01 UNIDADE

DIMENSÃO: 1154 x 1800 mm

BLOCO: B2


LOCAL: VEST. FEMININO

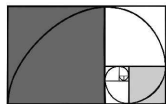

GESTÃO & ASSESSORIA EM ARQUITETURA

OBRA: CRECHE TIPO B	ÁREA: 1058,14m²	PRANCHA: 33
CLIENTE: FUNDO NACIONAL DE DESENVOLVIMENTO DA EDUCAÇÃO	ESCALA: INDICADA	DATA: MAIO/2025
DESCRIÇÃO: DETALHAMETO DE PEÇAS EM GRANITO - DIVISÓRIAS	AS BUILT TATIANA GONÇALVES	REVISÃO: 02 ELABORADO EM FEV 2014 RAFAEL ROUSSENQ

DV09

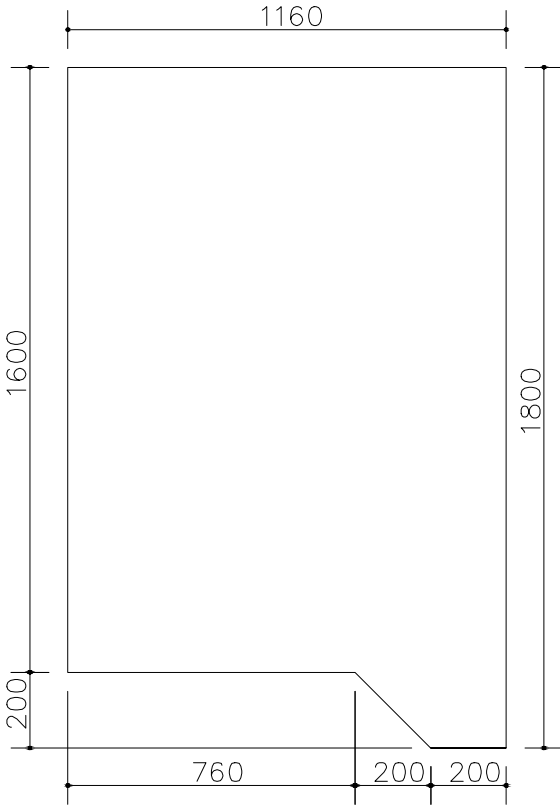

DIVISÓRIA DE GRANITO

QUANTIDADE: 01 UNIDADE

DIMENSÃO: 1160 x 1800 mm

BLOCO: B2

LOCAL: VEST. FEMININO

DV10



DIVISÓRIA DE GRANITO

QUANTIDADE: 02 UNIDADES

DIMENSÃO: 60 x 1800 mm


BLOCO: B2

LOCAL: VEST. FEMININO



OBRA: Creche Tipo B	ÁREA: 1058,14m²	ESCALA: 34
CLIENTE: FUNDO NACIONAL DE DESENVOLVIMENTO DA EDUCAÇÃO	ESCALA: INDICADA	DATA MAIO/2025
DESCRIÇÃO: DETALHAMETO DE PEÇAS EM GRANITO – DIVISÓRIAS	AS BUILT TATIANA GONÇALVES	REVISÃO: 02 ELABORADO EM FEV 2014 RAFAEL ROUSSENQ

DV11

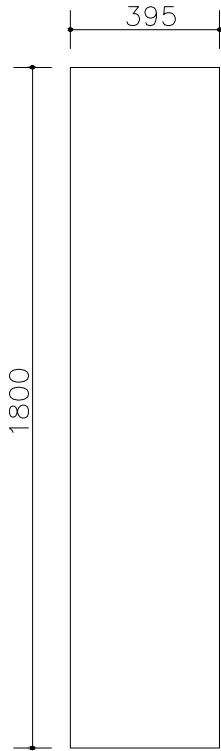

DIVISÓRIA DE GRANITO


QUANTIDADE: 02 UNIDADES

DIMENSÃO: 395 x 1800 mm

BLOCO: B2

LOCAL: VEST. FEMININO

DV12

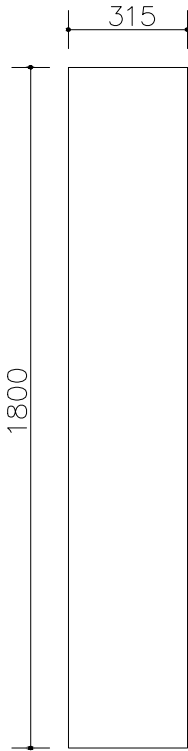


DIVISÓRIA DE GRANITO

QUANTIDADE: 02 UNIDADES

DIMENSÃO: 315 x 1800 mm

BLOCO: B2

LOCAL: VEST. FEMININO

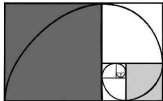

GESTÃO & ASSESSORIA EM ARQUITETURA

OBRA:
Creche Tipo B

ÁREA:
1058,14m²

CLIENTE:
FUNDO NACIONAL DE DESENVOLVIMENTO DA EDUCAÇÃO


ESCALA:
INDICADA

DESCRIÇÃO:
DETALHAMETO DE PEÇAS EM GRANITO – DIVISÓRIAS

AS BUILT
TATIANA GONÇALVES

ESCALA:	35
DATA	MAIO/2025
REVISÃO:	02
ELABORADO EM FEV 2014	
RAFAEL ROUSSENQ	

DV13

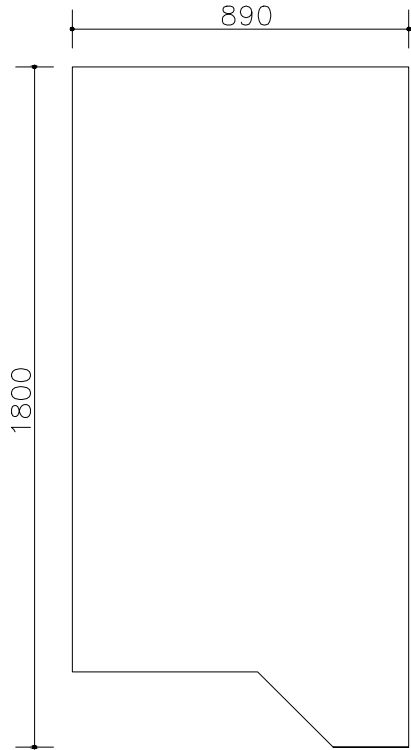

DIVISÓRIA DE GRANITO


QUANTIDADE: 02 UNIDADES

DIMENSÃO: 890 x 1800 mm

BLOCO: B2

LOCAL: VEST. FEMININO

DV14

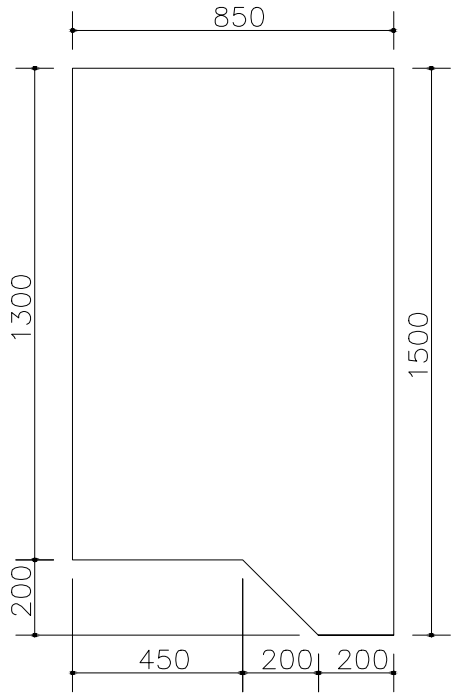


DIVISÓRIA DE GRANITO

QUANTIDADE: 04 UNIDADES

DIMENSÃO: 850 x 1500 mm

BLOCO: B3


LOCAL: **SANITÁRIOS CRECHE II**

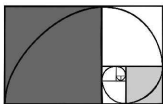

GESTÃO & ASSESSORIA EM ARQUITETURA


OBRA: Creche Tipo B	ÁREA: 1058,14m²	ESCALA: 36
CLIENTE: FUNDO NACIONAL DE DESENVOLVIMENTO DA EDUCAÇÃO	ESCALA: INDICADA	DATA MAIO/2025
DESCRIÇÃO: DETALHAMETO DE PEÇAS EM GRANITO – DIVISÓRIAS	AS BUILT TATIANA GONÇALVES	REVISÃO: 02 ELABORADO EM FEV 2014 RAFAEL ROUSSENQ

DV15

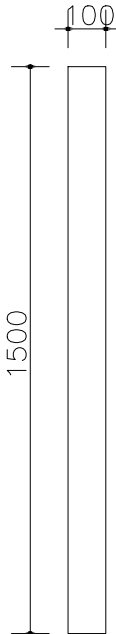


DIVISÓRIA DE GRANITO
QUANTIDADE: 02 UNIDADES
DIMENSÃO: 100 x 1500 mm
BLOCO: B4
LOCAL: SANIT. INF. MASC. E FEM.

DV16

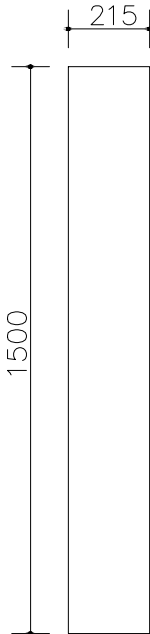

DIVISÓRIA DE GRANITO
QUANTIDADE: 06 UNIDADES
DIMENSÃO: 215 x 1500 mm
BLOCO: B4
LOCAL: SANIT. INF. MASC. E FEM.

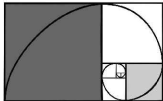

GESTÃO & ASSESSORIA EM ARQUITETURA

t&M

OBRA:
Creche Tipo B

ÁREA:
1058,14m²

CLIENTE:
FUNDO NACIONAL DE DESENVOLVIMENTO DA EDUCAÇÃO


ESCALA:
INDICADA

DESCRIÇÃO:
DETALHAMETO DE PEÇAS EM GRANITO – DIVISÓRIAS

AS BUILT
TATIANA GONÇALVES

ESCALA:	37
DATA	MAIO/2025
REVISÃO:	02
ELABORADO EM FEV 2014	
RAFAEL ROUSSENQ	

DV19

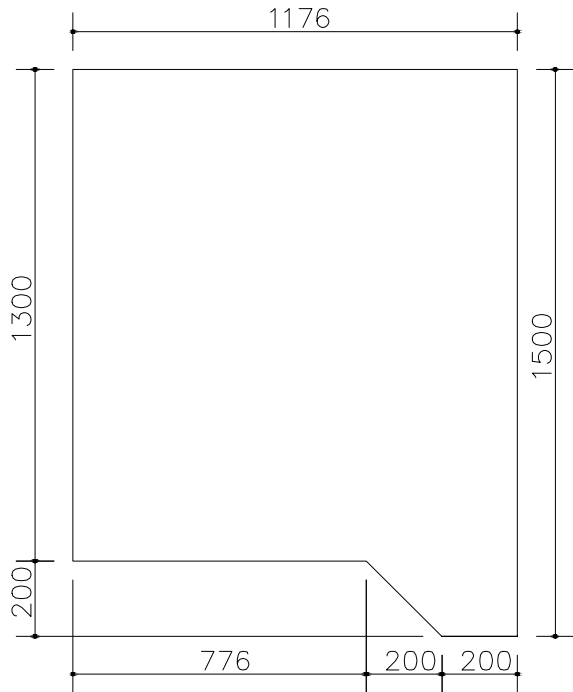

DIVISÓRIA DE GRANITO

QUANTIDADE: 02 UNIDADES

DIMENSÃO: 1176 x 1500 mm


BLOCO: B4

LOCAL: SANIT. INF. MASC. E FEM.



		ESCALA:
		38
OBRA:	ÁREA:	DATA
Creche Tipo B	1058,14m ²	MAIO/2025
CLIENTE:	ESCALA:	REVISÃO:
FUNDO NACIONAL DE DESENVOLVIMENTO DA EDUCAÇÃO	INDICADA	02
DESCRIÇÃO:	AS BUILT	ELABORADO EM FEV 2014
DETALHAMETO DE PEÇAS EM GRANITO – DIVISÓRIAS	TATIANA GONÇALVES	RAFAEL ROUSSENQ

DV17

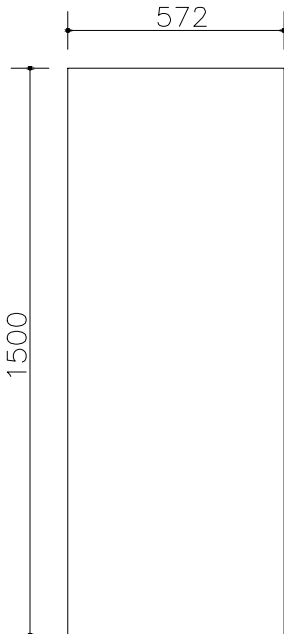

DIVISÓRIA DE GRANITO


QUANTIDADE: 02 UNIDADES

DIMENSÃO: 572 x 1500 mm

BLOCO: B4

LOCAL: SANIT. INF. MASC. E FEM.

DV18

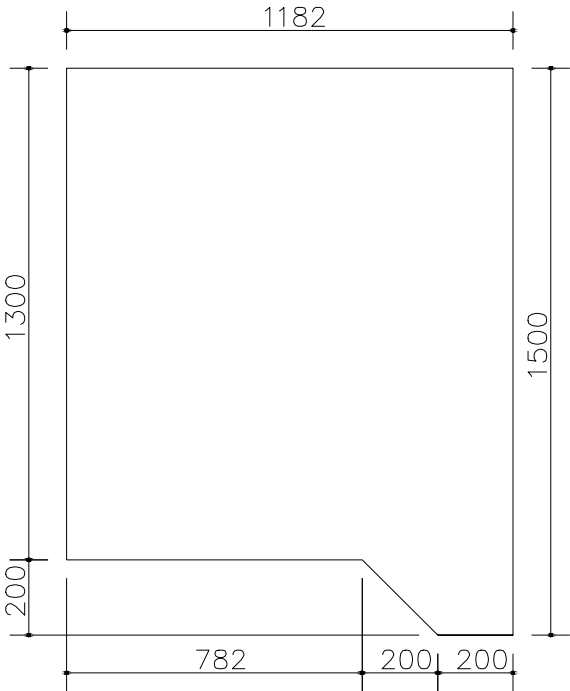


DIVISÓRIA DE GRANITO

QUANTIDADE: 04 UNIDADES

DIMENSÃO: 1182 x 1500 mm

BLOCO: B4

LOCAL: SANIT. INF. MASC. E FEM.

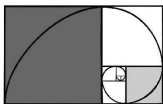

GESTÃO & ASSESSORIA EM ARQUITETURA

OBRA: CRECHE TIPO B	ÁREA: 1058,14m²	PRANCHA: 39
CLIENTE: FUNDO NACIONAL DE DESENVOLVIMENTO DA EDUCAÇÃO	ESCALA: INDICADA	DATA: MAIO/2025
DESCRIÇÃO: DETALHAMETO DE PEÇAS EM GRANITO - DIVISÓRIAS	AS BUILT TATIANA GONÇALVES	REVISÃO: 02 ELABORADO EM FEV 2014 RAFAEL ROUSSENQ