


2 AMPLIAÇÃO 02  
ESCALA: 1/25

----- LINHA LIMITE RADIER  
OBS.: TODAS AS MEDIDAS DE COTAS DOS TUBOS  
DEVEM SER EM FUNÇÃO DO RADIER.

LEGENDA

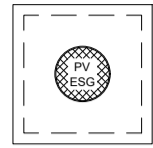


PV - POÇO DE VISITA - ESGOTO



CI - CAIXA DE INSPEÇÃO



CGE - CAIXA DE GORDURA ESPECIAL

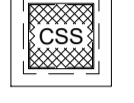

CSS - CAIXA SIFONADA DE SABÃO



Ralo Sifonado Cônico 100x40mm



Caixa Sifonada 100x100x50mm




Caixa Sifonada 150x150x50mm




Caixa Sifonada 150x185x75mm




INDICA TUBO DE VENTILAÇÃO

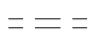

TUBULAÇÃO DE ESGOTO

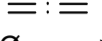


TUBULAÇÃO DE VENTILAÇÃO

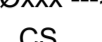

SENTIDO DO FLUXO DA TUBULAÇÃO




CAIXA SIFONADA

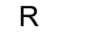

RALO SIFONADO



RALO CÔNICO

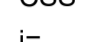


CAIXA DE GORDURA ESPECIAL




CAIXA SIFONADA DE SABÃO



INCLINAÇÃO (%)

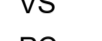

MÁQ. DE LAVAR ROUPA

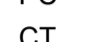


MÁQ. DE LAVAR LOUÇAS



VASO SANITÁRIO



PIA DE COZINHA

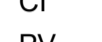

COTA DE TOPO



COTA DE FUNDO




UNIDADE DE HUNTER DE CONTRIBUIÇÃO



CAIXA DE INSPEÇÃO



POÇO DE VISITA

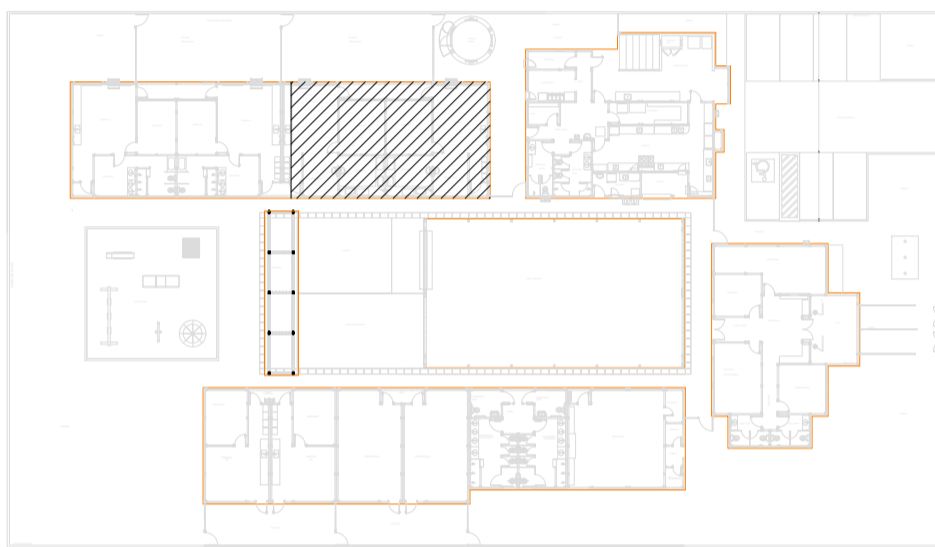

1 CROQUI DE REFERÊNCIA  
ESCALA: 1/500

FNDE

Fundo Nacional  
de Desenvolvimento  
da Educação

Ministério da  
Educação

GOVERNO FEDERAL  
**BRASIL**  
PAÍS RICO É PAÍS SEM POBREZA

PROJETO DE TRANSPOSIÇÃO - AS BUILT

PROPRIETÁRIO: PREFEITURA MUNICIPAL DE BOM JESUS

ENDEREÇO: PRAÇA AMÉRICA

MUNICÍPIO - UF: BOM JESUS - RS

PROPRIETÁRIO

TATIANA GONÇALVES

RESP. TÉCNICO AS BUILT:

CAU: A90413-9

PAULA B. F. VASQUES

AUTOR DO PROJETO:

CAU: A67256-6

DLFO

CBMDF

RA

OBSERVAÇÕES:

PROGRAMA PROINFÂNCIA - PROJETO TIPO B  
INSTALAÇÃO DE ESGOTO SANITÁRIO AS BUILT

COORDENAÇÃO  
CGEST - Coordenação  
Geral de Infraestrutura  
Educcional

BLOCO PEDAGÓGICO I - PLANTA BAIXA

HEG

REVISÃO  
R09  
ARQUIVO  
94-T&M-B-HEG-GERO-01a08\_R09

ESCALA  
1/25  
DATA EMISSÃO  
MAIO/2025

FRANCHA  
03/08