


LEGENDA	
	PV - POÇO DE VISITA - ESGOTO
	CI - CAIXA DE INSPEÇÃO
	CGE - CAIXA DE GORDURA ESPECIAL
	CSS - CAIXA SIFONADA DE SABÃO
	Ralo Sifonado Cônico 100x40mm
	Caixa Sifonada 100x100x50mm
	Caixa Sifonada 150x150x50mm
	Caixa Sifonada 150x185x75mm
	INDICA TUBO DE VENTILAÇÃO
	TUBULAÇÃO DE ESGOTO
	TUBULAÇÃO DE VENTILAÇÃO
	SENTO DO FLUXO DA TUBULAÇÃO
	CAIXA SIFONADA
	RALO SIFONADO
	RALO CÔNICO
	CAIXA DE GORDURA ESPECIAL
	CAIXA SIFONADA DE SABÃO
	INCLINAÇÃO (%)
	MAQ. DE LAVAR ROUPA
	MAQ. DE LAVAR LOUÇAS
	VASO SANITÁRIO
	PIA DE COZINHA
	COTA DE TOPO
	COTA DE FUNDO
	UNIDADE DE HUNTER DE CONTRIBUIÇÃO
	CAIXA DE INSPEÇÃO
	POÇO DE VISITA



1 CROQUI DE REFERÊNCIA
ESCALA: 1/500

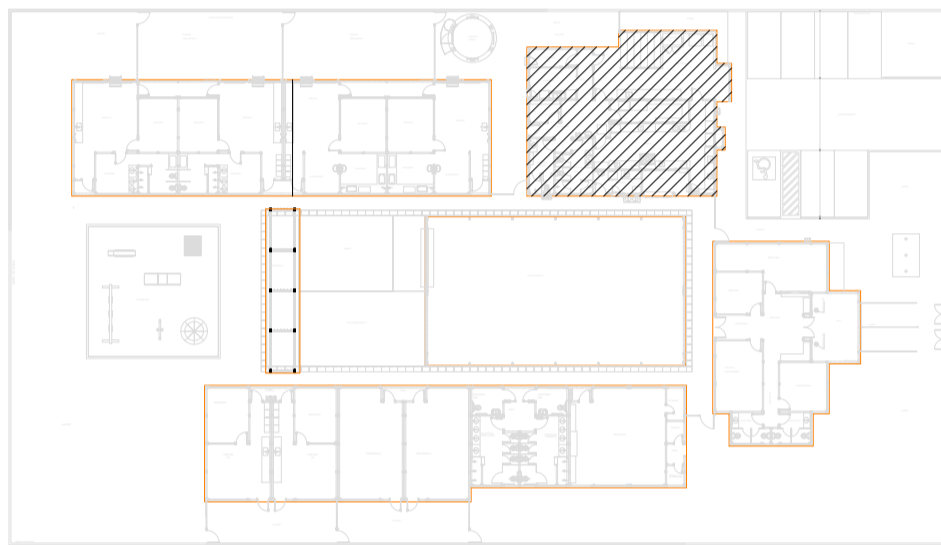

PROJETO DE TRANSPOSIÇÃO - AS BUILT

PROPRIETÁRIO: PREFEITURA MUNICIPAL DE BOM JESUS
ENDEREÇO: PRAÇA AMÉRICA
MUNICÍPIO - UF: BOM JESUS - RS

PROPRIETÁRIO
TATIANA GONÇALVES
RESP. TÉCNICO AS BUILT: CAU: A90413-9
PAULA B. F. VASQUES
AUTOR DO PROJETO: CAU: A67756-6

DLFO	CBMDF
	RA

OBSERVAÇÕES:

PROGRAMA PROINFÂNCIA - PROJETO TIPO B
INSTALAÇÃO DE ESGOTO SANITÁRIO AS BUILT

COORDENAÇÃO CGEST - Coordenação Geral de Infraestrutura Educcional	BLOCO DE SERVIÇOS - PLANTA BAIXA	HEG
REVISÃO R09	ESCALA 1/25	FRANCHA
FORMATO 950 mm x 594 mm	ARQUIVO 94-T&M-B-HEG-GERO-01a08_R09	DATA EMISSÃO MAIO/2025
		04/08

2 AMPLIAÇÃO 03
ESCALA: 1/25

3
08/08
LINHA LIMITE RADIER
OBS.: TODAS AS MEDIDAS DE COTAS DOS TUBOS
DEVEM SER EM FUNÇÃO DO RADIER.