
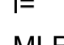


1 AMPLIAÇÃO 06
ESCALA: 1/25

LINHA LIMITE RADIER
OBS.: TODAS AS MEDIDAS DE COTAS DOS TUBOS
DEVEM SER EM FUNÇÃO DO RADIER.

LEGENDA	
	PV - POÇO DE VISITA - ESGOTO
	CI - CAIXA DE INSPEÇÃO
	CGE - CAIXA DE GORDURA ESPECIAL
	CSS - CAIXA SIFONADA DE SABÃO
	Ralo Sifonado Cônico 100x40mm
	Caixa Sifonada 100x100x50mm
	Caixa Sifonada 150x150x50mm
	Caixa Sifonada 150x150x75mm
	INDICA TUBO DE VENTILAÇÃO
	TUBULAÇÃO DE ESGOTO
	TUBULAÇÃO DE VENTILAÇÃO
	SENTIDO DO FLUXO DA TUBULAÇÃO
	CS - CAIXA SIFONADA
	RS - RALO SIFONADO
	RALO CÔNICO
	CAIXA DE GORDURA ESPECIAL
	CAIXA SIFONADA DE SABÃO
	INCLINAÇÃO (%)
	MÁQ. DE LAVAR ROUPA
	MÁQ. DE LAVAR LOUÇAS
	VASO SANITÁRIO
	PIA DE COZINHA
	COTA DE TOPO
	COTA DE FUNDO
	UNIDADE DE HUNTER DE CONTRIBUIÇÃO
	CAIXA DE INSPEÇÃO
	POÇO DE VISITA

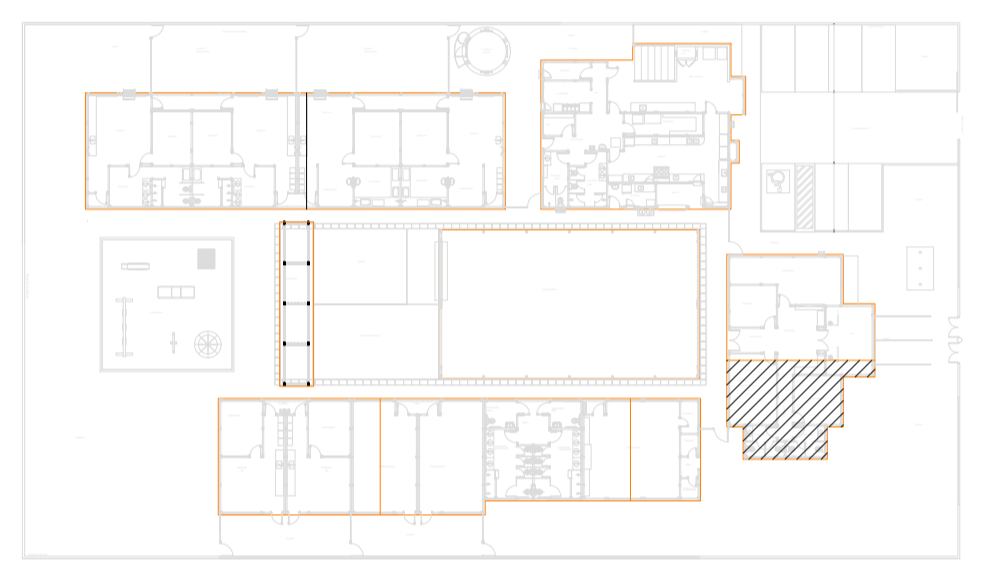

7 CROQUI DE REFERÊNCIA
ESCALA: 1/500

FNDE
Fundo Nacional de Desenvolvimento da Educação

Ministério da Educação

GOVERNO FEDERAL
BRASIL
PAÍS RICO É PAÍS SEM POBREZA

PROJETO DE TRANSPOSIÇÃO - AS BUILT

PROPRIETÁRIO: PREFEITURA MUNICIPAL DE BOM JESUS

ENDEREÇO: PRAÇA AMÉRICA

MUNICÍPIO - UF: BOM JESUS - RS

PROPRIETÁRIO
TATIANA GONÇALVES
RESP. TÉCNICO AS BUILT: CAU: A90413-9

PAULA B. F. VASQUES
AUTOR DO PROJETO: CAU: A67756-6

DLFO

CBMDF

RA

OBSERVAÇÕES:

PROGRAMA PROINFÂNCIA - PROJETO TIPO B

INSTALAÇÃO DE ESGOTO SANITÁRIO AS BUILT

COORDENAÇÃO
CGEST - Coordenação Geral de Infraestrutura Educacional

BLOCO ADMINISTRATIVO - PLANTA BAIXA

HEG

REVISÃO
R09

ARQUIVO
94-T&M-B-HEG-GERO-01a08_R09

ESCALA
1/25

DATA EMISSÃO
MAIO/2025

FRANCHA
07/08