




CRECHE I/ALIM.
VISTA (LD)

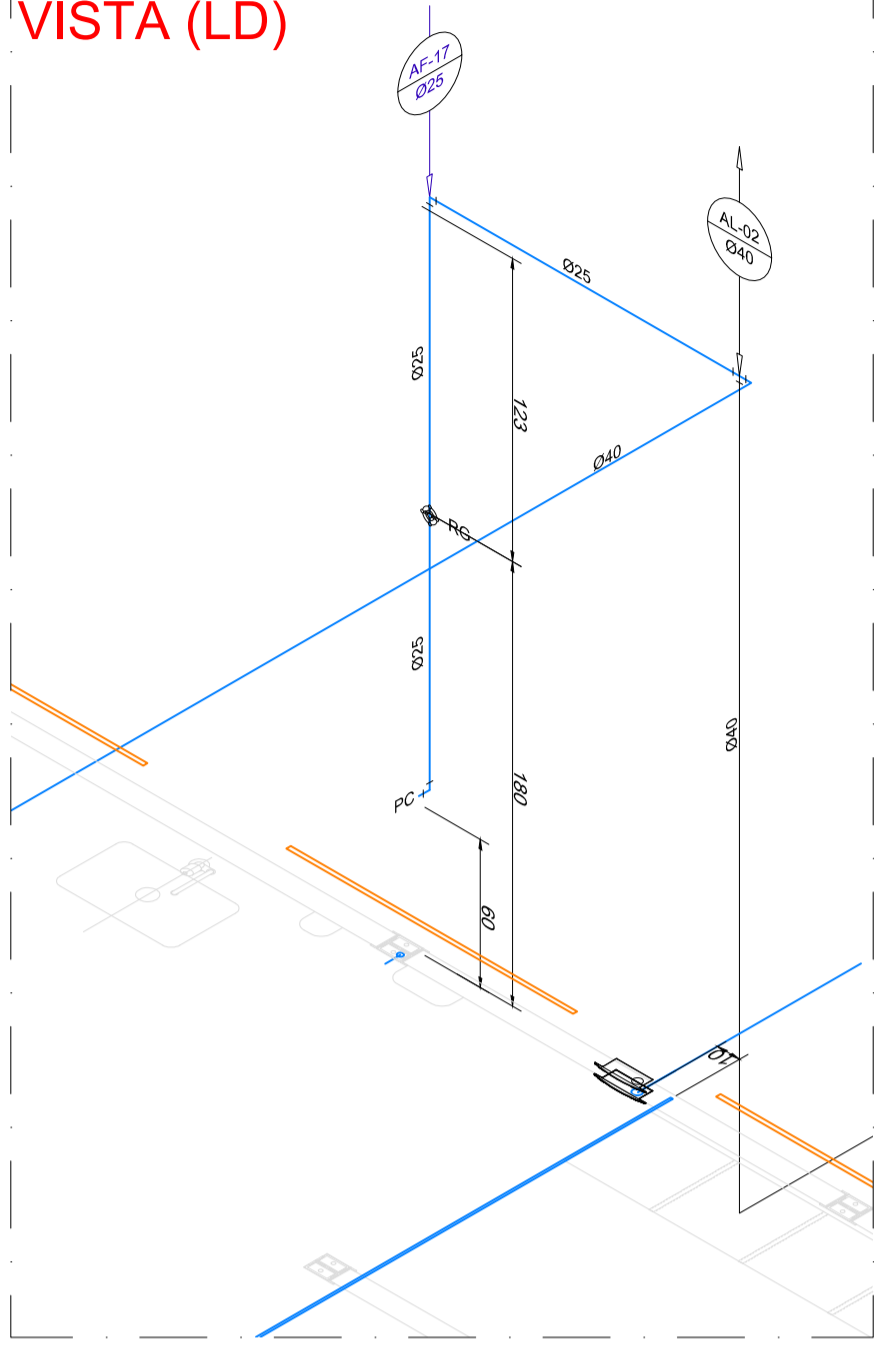


VEST. MASC./PIA
VISTA (LE)

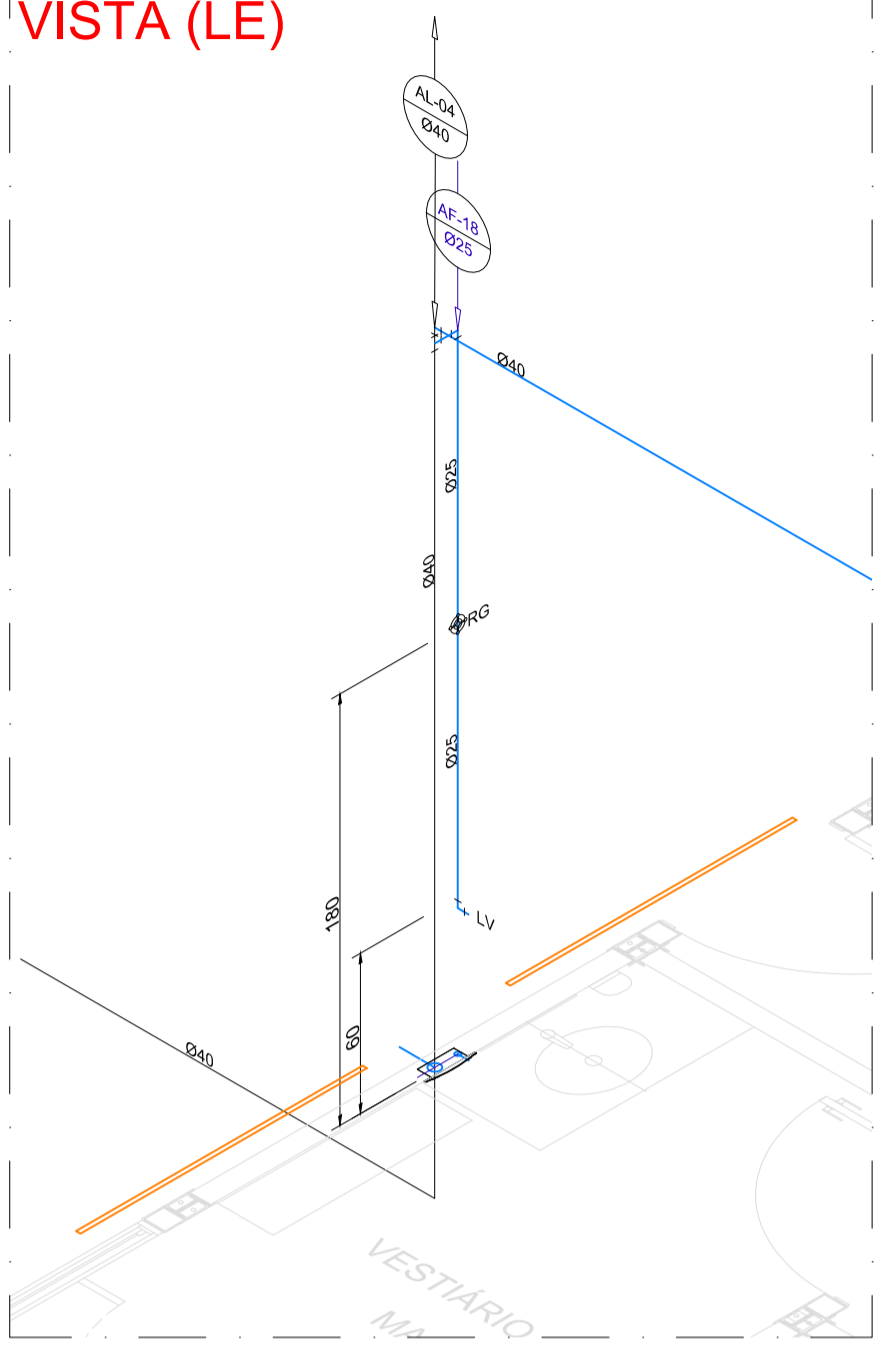


VEST. MASC./CHUVEIRO
VISTA (LE)

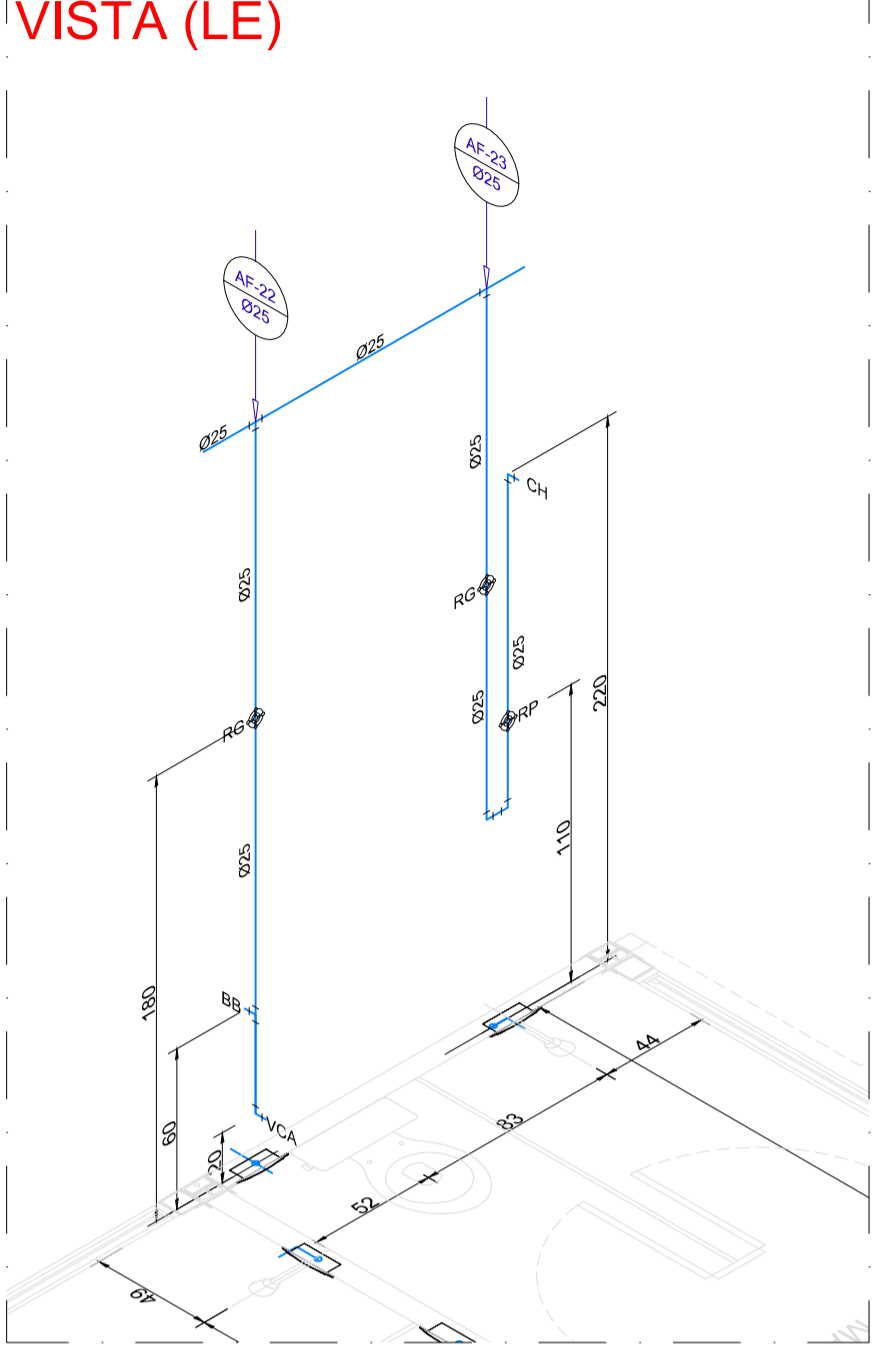

LAVANDERIA
VISTA (LE)

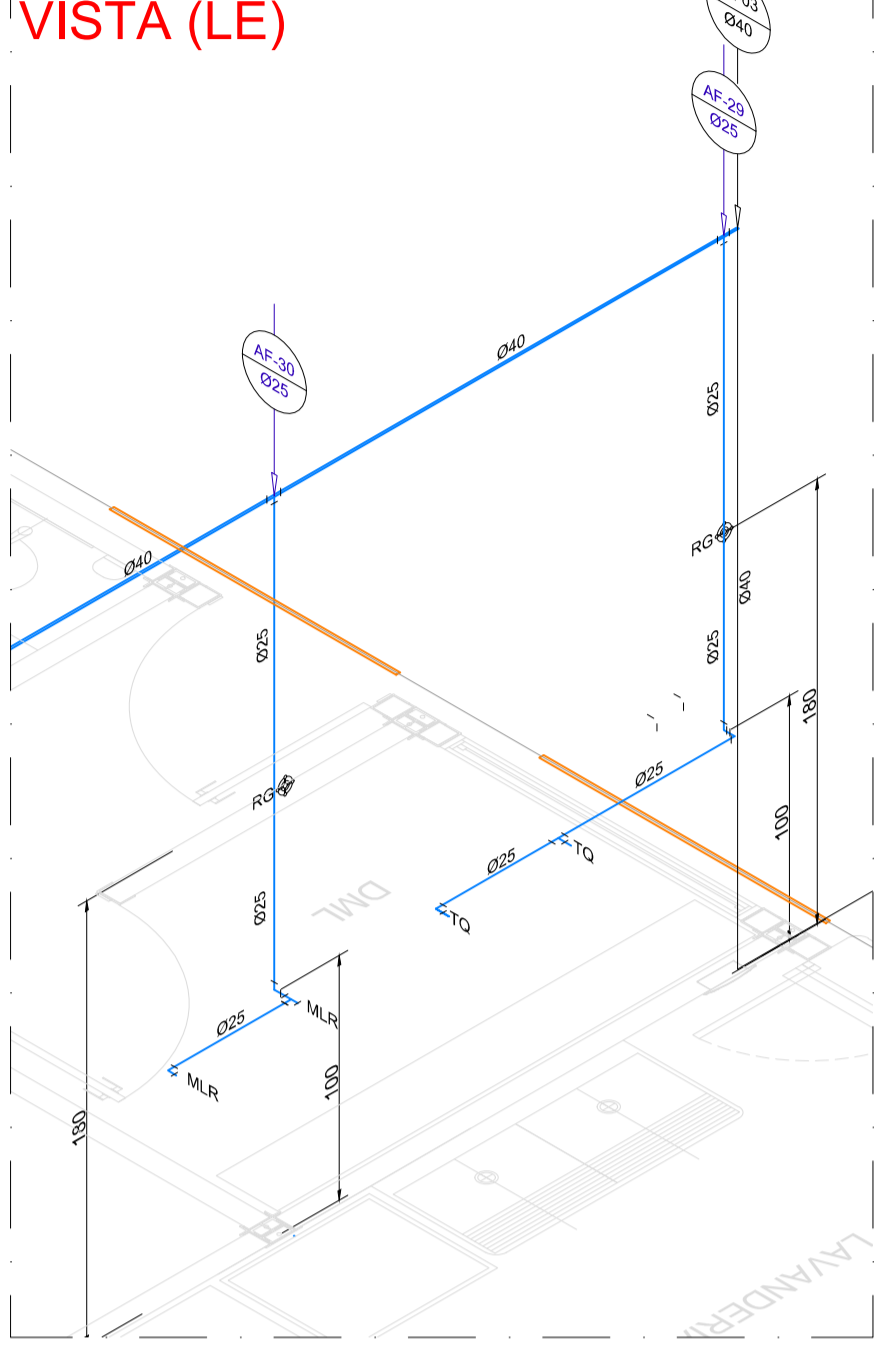

VEST. FEM./CHUVEIRO
VISTA (LE)

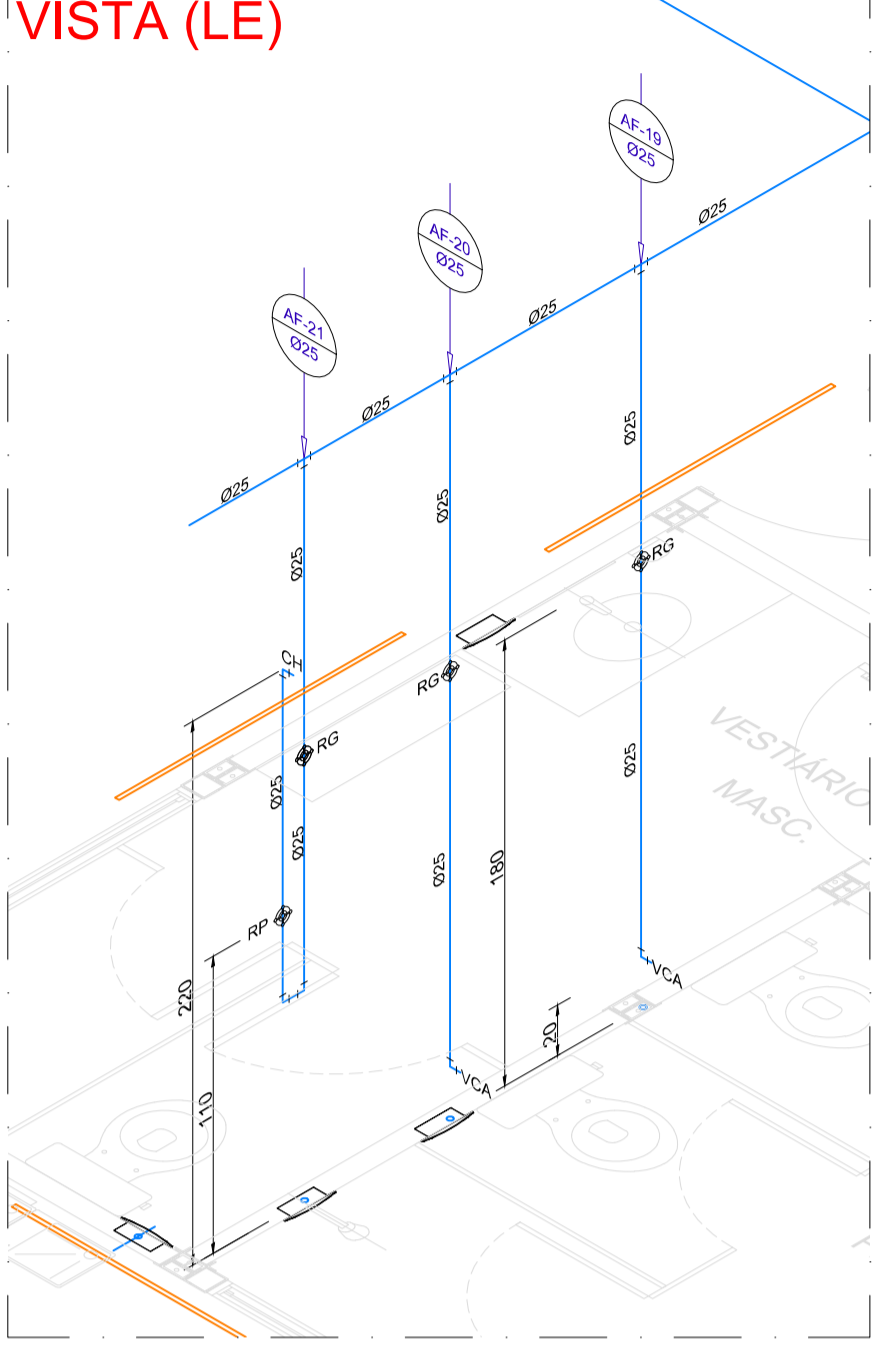

1 ISO 11 - ALIMENTAÇÃO CRECHE I


2 ISO 12 - VESTIÁRIO MASCULINO

3 ISO 13 - VESTIÁRIO MASCULINO


4 ISO 14 - LAVANDERIA

5 ISO 15 - VESTIÁRIO FEMININO


VEST. FEM./PIA
VISTA (LE)

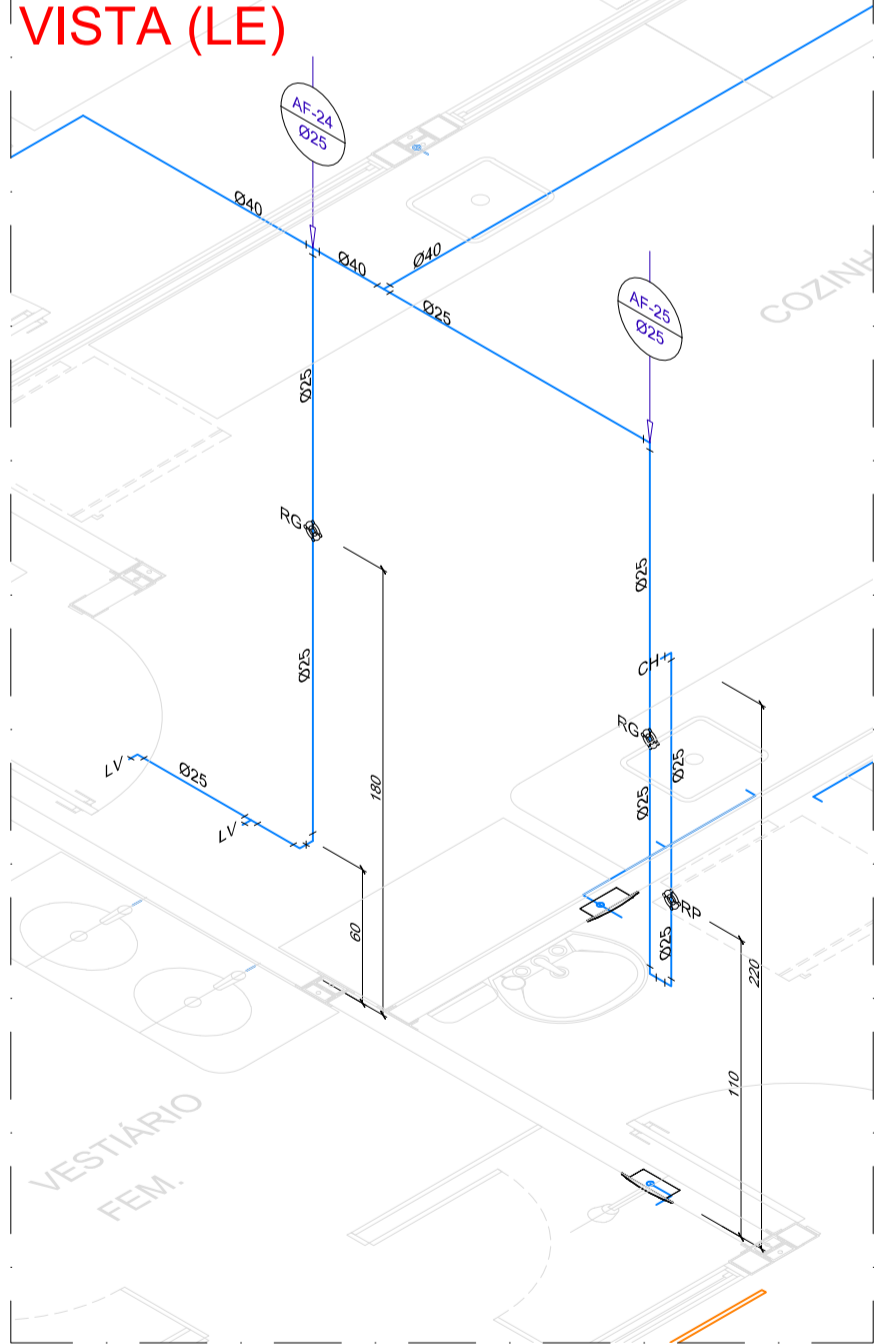


COPA/NUTRIÇÃO
VISTA (LD)

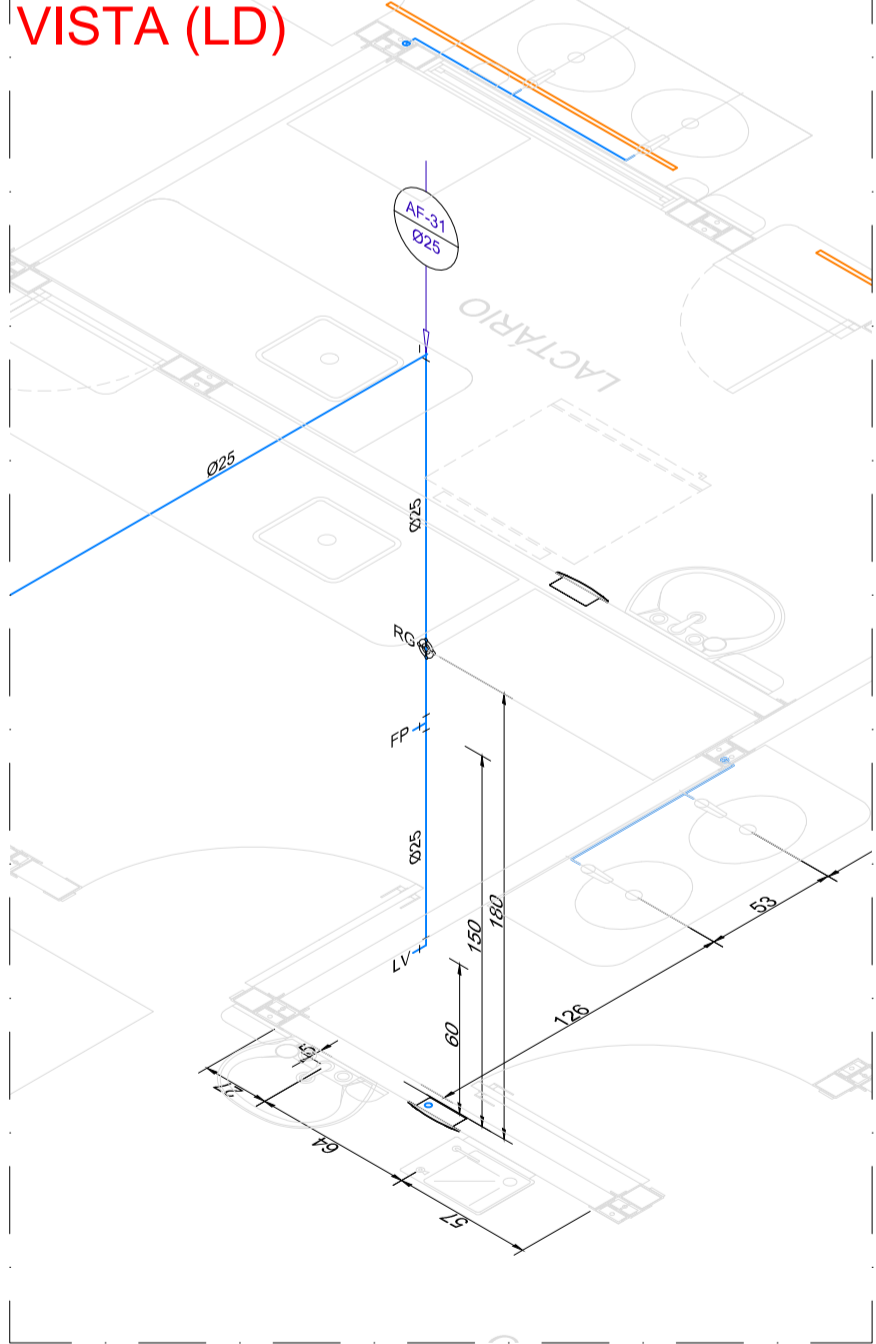


COZINHA
VISTA (LD)

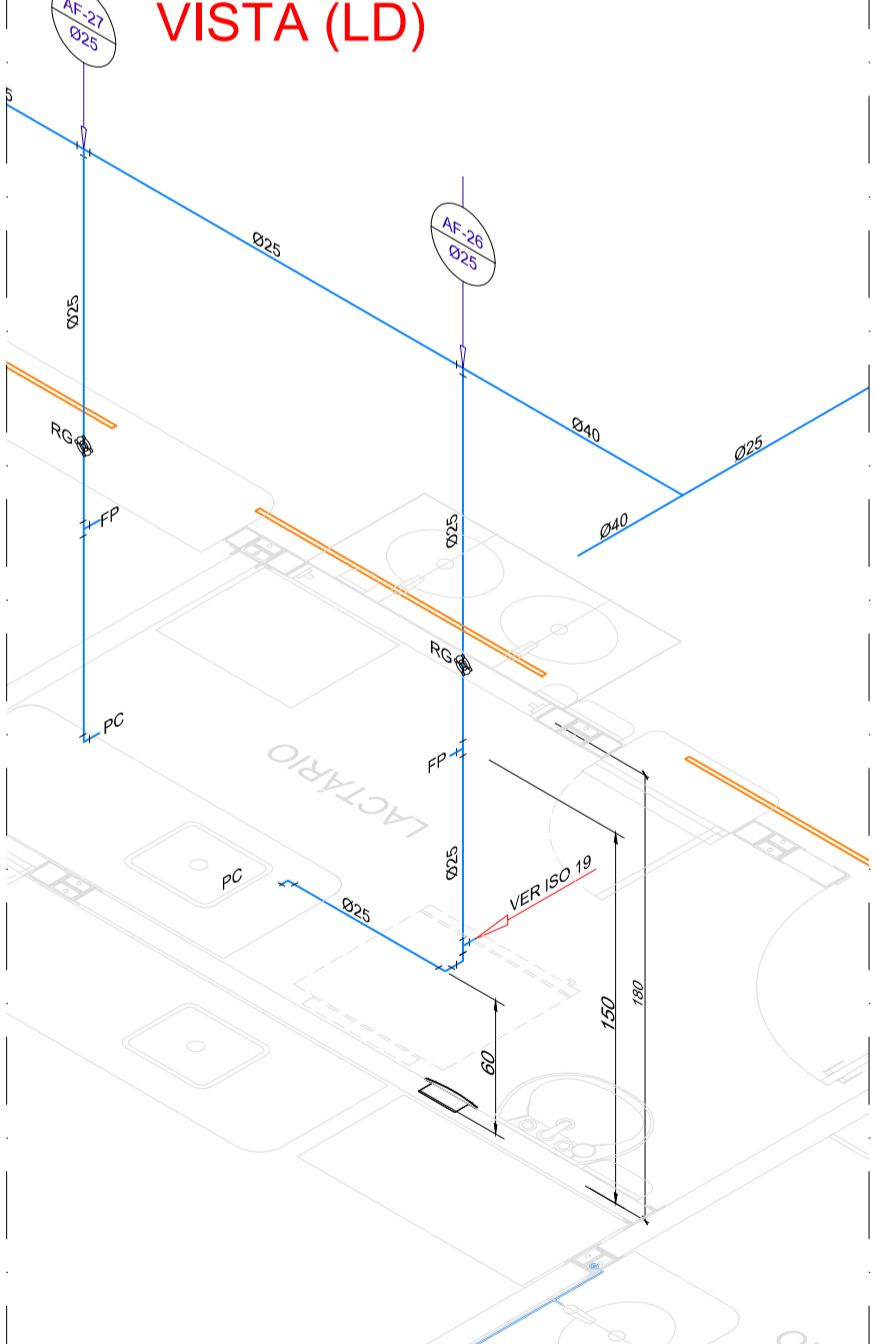

LACTÁRIO
VISTA (LE)

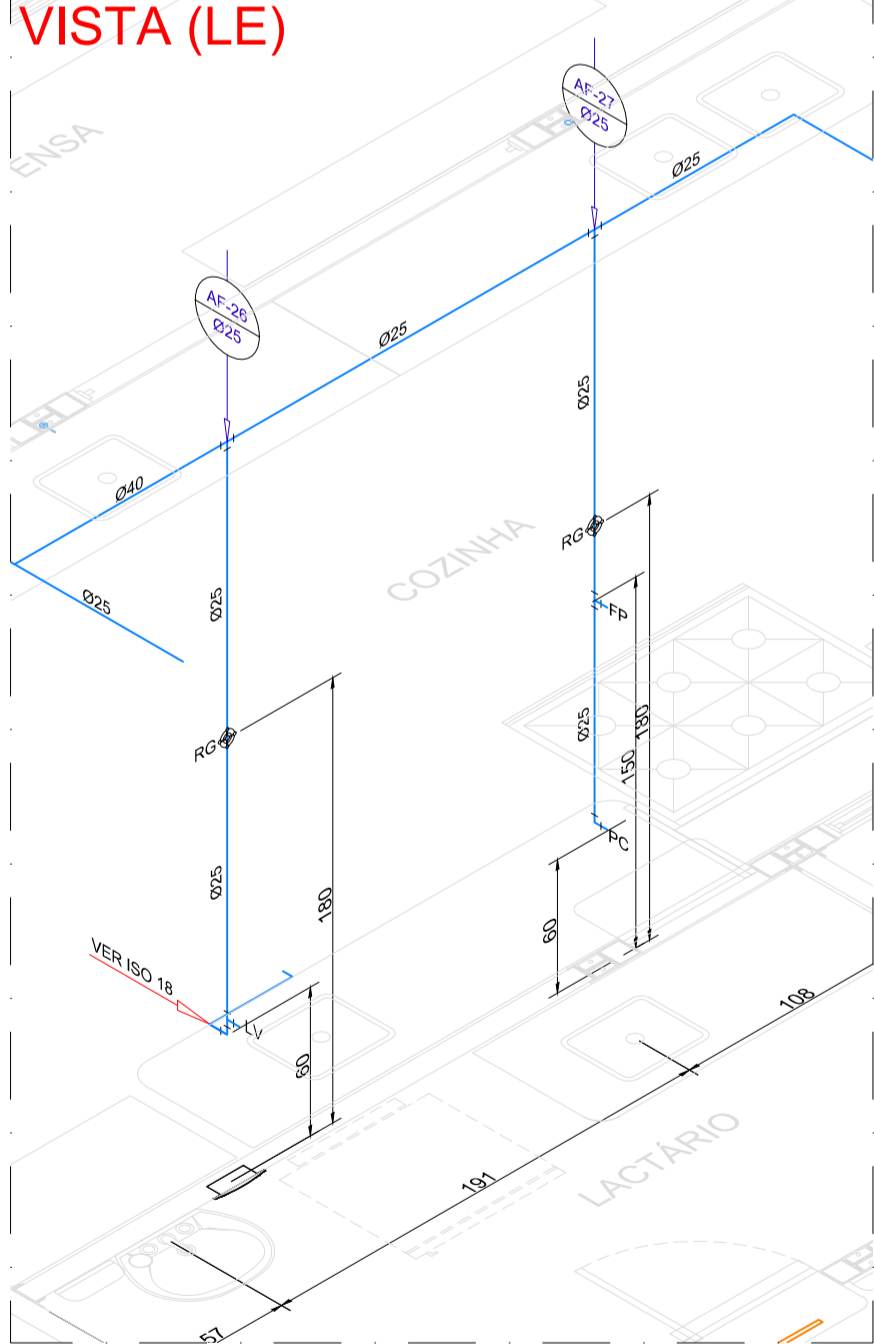

ÁREA DE SERVIÇO
VISTA (LD)

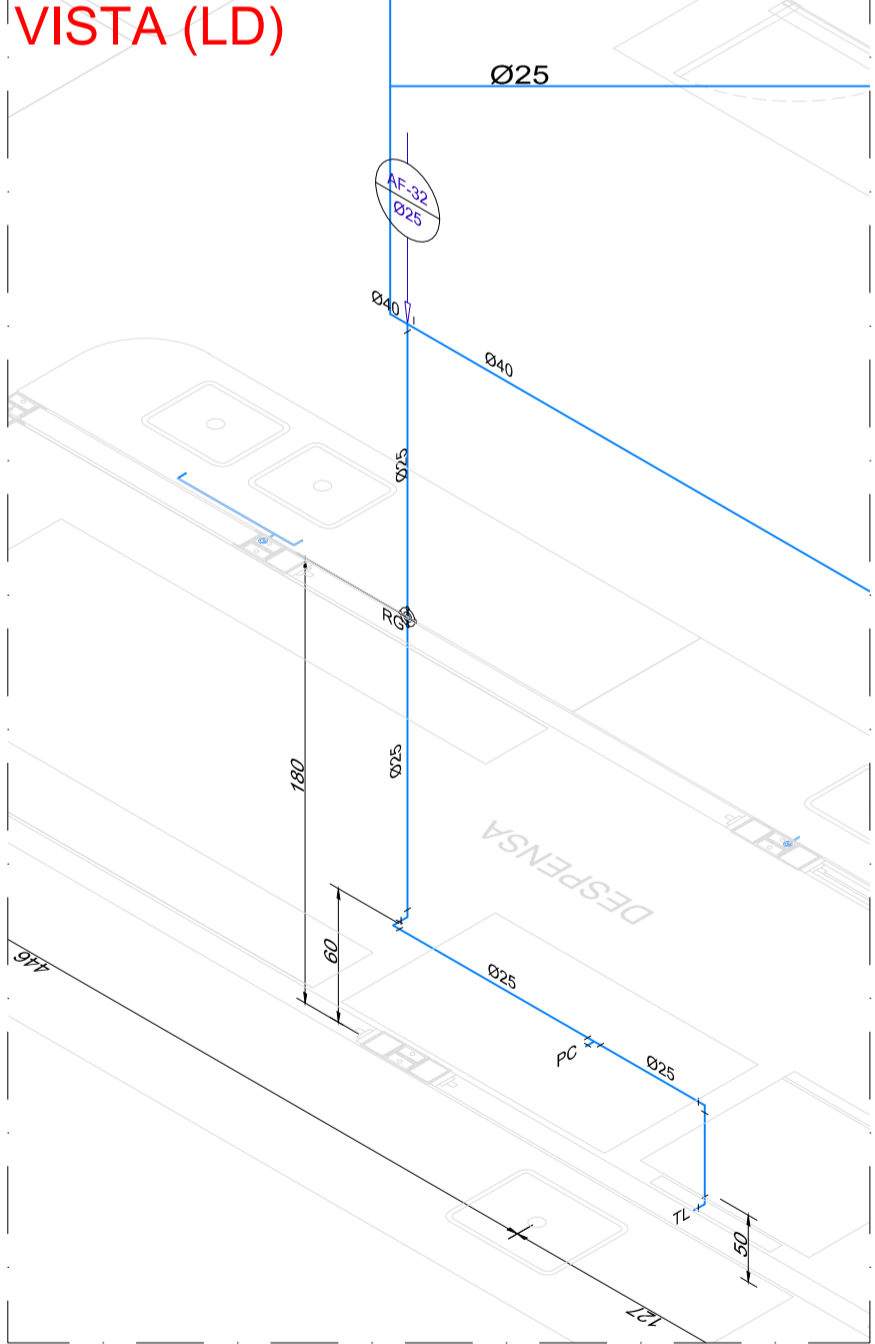

6 ISO 16 - LACTÁRIO

7 ISO 17 - COPA NUTRIÇÃO

8 ISO 18 - COPA NUTRIÇÃO

9 ISO 19 - COPA NUTRIÇÃO

10 ISO 20 - CIRC. SAÍDA DO LIXO

LEGENDA DE ÁGUA	
SIMBOLOGIA	DESCRIÇÃO
	TUBULAÇÃO PARA ÁGUA FRIA
	HIDRÔMETRO GERAL DE ENTRADA
BB	BEBEDOURO
LV	LAVATÓRIO
FP	FILTRO DE PAREDE
VCA	VASO COM CAIXA ACOPLADA
VS	VASO SANITÁRIO
MLR	MAQUINA DE LAVAR ROUPA
PC	PIA DE COZINHA
DH	DUCHA HIGIÊNICA
RP	REGISTRO DE PRESSÃO
RG	REGISTRO DE GAVETA
TL	TORNEIRA DE PRESSÃO Ø3/4" PARA LIMPEZA A 50cm DO PISO
TJ	TORNEIRA DE PRESSÃO Ø3/4" PARA JARDIM A 50cm DO PISO
CH	CHUVEIRO
TQ	TANQUE
VCA	VASO COM CAIXA ACOPLADA
AE	INDICAÇÃO DE COLUNA DE ÁGUA FRIA
ISO	INDICAÇÃO DE VISTA ISOMÉTRICA

- NOTAS:
- AS TUBULAÇÕES E CONEXÕES DO ALIMENTADOR PREDIAL, DA REDE PREDIAL DE DISTRIBUIÇÃO E DAS LINHAS DE SUÇÃO E RECALQUE DE ÁGUA FRIA SERÃO EM PVC RÍGIDO SOLDÁVEL CLASSE 15, MARCA TIGRE OU SIMILAR, AMANCO OU EQUIVALENTE, EXCETO NAS PROXIMIDADES DAS BOMBAS;
 - AS TUBULAÇÕES E CONEXÕES DAS LINHAS DE SUÇÃO E RECALQUE DE ÁGUA, PRÓXIMAS ÀS BOMBAS, SERÃO EM FERRO GALVANIZADO, MARCA TUPY, MANNESMANN OU EQUIVALENTE;
 - O DIMENSIONAMENTO DO ALIMENTADOR E RAMAL PREDIAL FOI FEITO COM BASE NUMA PRESSÃO MÍNIMA DE 40 mca (CONFORME NBRM5628/ABNT);
 - OS REGISTROS DE GAVETA DEVERÃO SER METÁLICOS TIPO DOCOL, TIGRE OU SIMILAR OU EQUIVALENTE;
 - O HIDRÔMETRO DEVERÁ SER DO TIPO MULTIUSO, DIÂMETRO NOMINAL 25 mm E DESCARGA CARACTERÍSTICA DE 3 m³/h, CIASEY OU EQUIVALENTE, PADRÃO DA CONCESSIONÁRIA LOCAL, INSTALADO COM CAVALETE A, NO MÁXIMO, 1,50 m DE DISTÂNCIA DA FRENTE DO TERRENO;
 - AS BOMBAS DE ÁGUA POTÁVEL TERÃO POTÊNCIA DE 3/4 CV, H_{man}=15mca, Q=5m³/h, MONO-ESTÁGIO, TRIFÁSICAS, 60 Hz, FABRICAÇÃO: THEBE (REF. TH-16), KSB OU EQUIVALENTE, A TENSÃO DE ALIMENTAÇÃO SERÁ 380/220V OU 220/127V, DEPENDENDO DO SISTEMA DA CONCESSIONÁRIA DE ENERGIA ELÉTRICA;
 - A CASA DE BOMBAS SERÁ LOCALIZADA NO RESERVATÓRIO (CONFORME DETALHE), AO NÍVEL DO TERRENO;
 - O RESERVATÓRIO FOI DIMENSIONADO COM DOIS COMPARTIMENTOS DE ÁGUA POTÁVEL, COM CAPACIDADE PARA 21.000 LITROS (NÍVEL 01) E 15.000 LITROS (NÍVEL 02), COM DIMENSÕES DEFINIDAS NO PROJETO DE ARQUITETURA;
 - O RESERVATÓRIO D'ÁGUA SERÁ EXECUTADO CONFORME PROJETO ESPECÍFICO;
 - TODA FURAÇÃO NO RESERVATÓRIO PARA PASSAGEM DOS TUBOS DEVERÁ SER FEITA CONFORME RECOMENDAÇÃO DO FABRICANTE, EM ALGUNS CASOS, ADAPTAÇÕES PODEM SER NECESSÁRIAS ÀS INDICAÇÕES DESTE PROJETO;
 - PONTOS TERMINAIS RECEBEM PEÇAS COM BUCHA DE LATÃO;
 - TESTAR PREVIAMENTE A REDE COM 2x A MÁXIMA PRESSÃO DE TRABALHO POR PERÍODO NÃO INFERIOR A 48h;
 - LOUÇAS E METAIS: VER PROJETO DE ARQUITETURA;
 - CHECAR, QUANDO DA AQUISIÇÃO DAS LOUÇAS, OS PONTOS DEFINIDOS;
 - OS REGISTROS BRUTOS PODEM SER SUBSTITUÍDOS POR REGISTRO DE ESFERA PVC DA TIGRE OU SIMILAR;
 - TODA A TUBULAÇÃO É INDICADA EM MILÍMETROS.

PROJETO DE TRANSPOSIÇÃO - AS BUILT

PROPRIETÁRIO: PREFEITURA MUNICIPAL DE BOM JESUS

ENDEREÇO: PRAÇA AMÉRICA

MUNICÍPIO - UF: BOM JESUS - RS

PROPRIETÁRIO

TATIANA GONÇALVES

RESP. TÉCNICO AS BUILT:

CAU: A90413-9

PAULA B. F. VASQUES

AUTOR DO PROJETO:

CAU: A87759-6

DLFO

CBMDF

RA

OBSERVAÇÕES:

PROGRAMA PROINFÂNCIA - PROJETO TIPO B

INSTALAÇÃO DE ÁGUA FRIA AS BUILT

COORDENAÇÃO CGEST - Coordenação Geral de Infraestrutura Educativa	ISOMÉTRICAS 11 A 20		HAG
REVISÃO R.09	ESCALA 1:25	PRANCHAS	
FORMATO 840 mm x 595 mm	ARQUIVO 94-T&M-C-B-HAG-GER-01a07_R09	DATA EMISSÃO MAIO/2025	04/07