
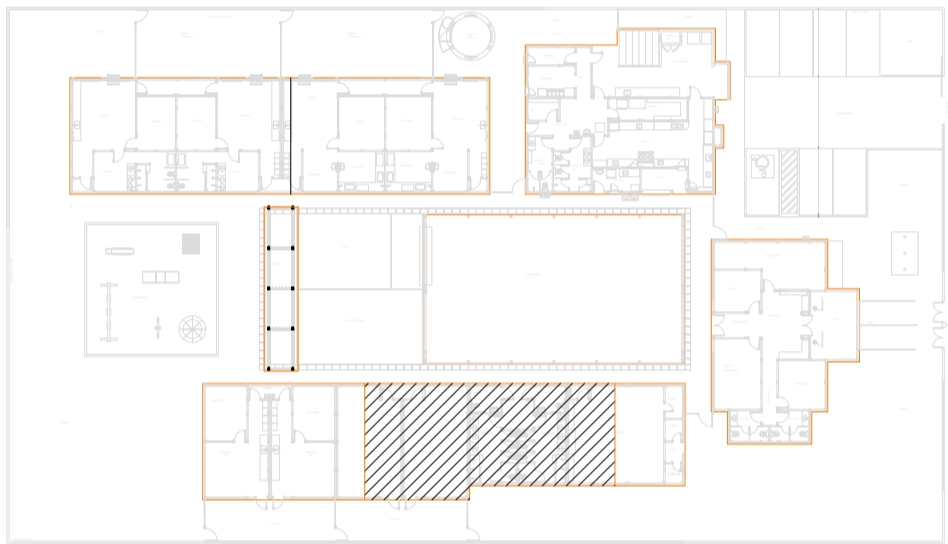


2 AMPLIAÇÃO 05
ESCALA: 1/25

----- LINHA LIMITE RADIER
OBS.: TODAS AS MEDIDAS DE COTAS DOS TUBOS
DEVEM SER EM FUNÇÃO DO RADIER.

LEGENDA

	PV - POÇO DE VISITA - ESGOTO		INDICA TUBO DE VENTILAÇÃO
	CI - CAIXA DE INSPEÇÃO		TUBULAÇÃO DE ESGOTO
	CGE - CAIXA DE GORDURA ESPECIAL		TUBULAÇÃO DE VENTILAÇÃO
	CSS - CAIXA SIFONADA DE SABÃO		SENTIDO DO FLUXO DA TUBULAÇÃO
	Ralo Sifonado Cônico 100x40mm		CAIXA SIFONADA
	Caixa Sifonada 100x100x50mm		RALO SIFONADO
	Caixa Sifonada 150x150x50mm		RALO CÔNICO
	Caixa Sifonada 150x185x75mm		CAIXA DE GORDURA ESPECIAL
			CAIXA SIFONADA DE SABÃO
			INCLINAÇÃO (%)
			MÁQ. DE LAVAR ROUPA
			MÁQ. DE LAVAR LOUÇAS
			VASO SANITÁRIO
			PIA DE COZINHA
			COTA DE TOPO
			COTA DE FUNDO
			UNIDADE DE HUNTER DE CONTRIBUIÇÃO
			CAIXA DE INSPEÇÃO
			POÇO DE VISITA



1 CROQUI DE REFERÊNCIA
ESCALA: 1/500



PROJETO DE TRANSPOSIÇÃO - AS BUILT

PROPRIETÁRIO: PREFEITURA MUNICIPAL DE BOM JESUS
ENDEREÇO: PRAÇA AMÉRICA
MUNICÍPIO - UF: BOM JESUS - RS

PROPRIETÁRIO
TATIANA GONÇALVES
RESP. TÉCNICO AS BUILT: CAU: A90413-9
PAULA B. F. VASQUES
AUTOR DO PROJETO: CAU: A67726-6

DLFO
CBMDF
RA

OBSERVAÇÕES:

PROGRAMA PROINFÂNCIA - PROJETO TIPO B
INSTALAÇÃO DE ESGOTO SANITÁRIO AS BUILT

COORDENAÇÃO CGEST - Coordenação Geral de Infraestrutura Educativa	BLOCO PEDAGÓGICO II - PLANTA BAIXA	HEG
REVISÃO R09	ESCALA 1/25	FRANCHA
ARQUIVO 94-T&M-B-HEG-GERO-01a08_R09	DATA EMISSÃO MAIO/2025	06/08
FORMATO 950 mm x 594 mm		