


2 AMPLIAÇÃO 01
ESCALA: 1/25

----- LINHA LIMITE RADIER
OBS.: TODAS AS MEDIDAS DE COTAS DOS TUBOS
DEVEM SER EM FUNÇÃO DO RADIER.

LEGENDA

	PV - POÇO DE VISITA - ESGOTO		INDICA TUBO DE VENTILAÇÃO
	CI - CAIXA DE INSPEÇÃO		TUBULAÇÃO DE ESGOTO
	CGE - CAIXA DE GORDURA ESPECIAL		TUBULAÇÃO DE VENTILAÇÃO
	CSS - CAIXA SIFONADA DE SABÃO		SENTIDO DO FLUXO DA TUBULAÇÃO
	Ralo Sifonado Cônico 100x40mm	CS	CAIXA SIFONADA
	Caixa Sifonada 100x100x50mm	R	RALO SIFONADO
	Caixa Sifonada 150x150x50mm	CGE	CAIXA DE GORDURA ESPECIAL
	Caixa Sifonada 150x185x75mm	CSS	CAIXA SIFONADA DE SABÃO
		i=	INCLINAÇÃO (%)
		MLR	MÁQ. DE LAVAR ROUPA
		MLL	MÁQ. DE LAVAR LOUÇAS
		VS	VASO SANITÁRIO
		PC	PIA DE COZINHA
		CT	COTA DE TOPO
		CF	COTA DE FUNDO
		UHC	UNIDADE DE HUNTER DE CONTRIBUIÇÃO
		CI	CAIXA DE INSPEÇÃO
		PV	POÇO DE VISITA

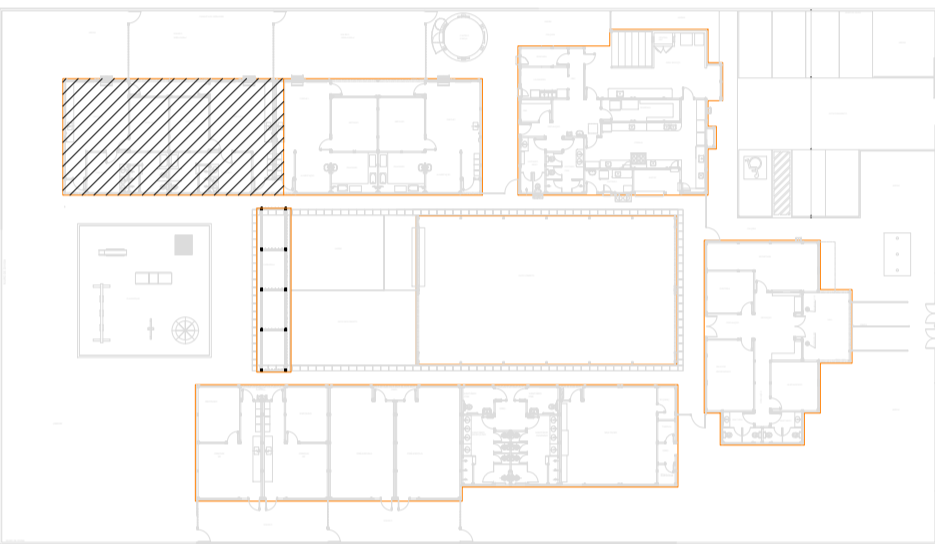

1 CROQUI DE REFERÊNCIA
ESCALA: 1/500

PROJETO DE TRANSPOSIÇÃO - AS BUILT

PROPRIETÁRIO: PREFEITURA MUNICIPAL DE BOM JESUS
ENDEREÇO: PRAÇA AMÉRICA
MUNICÍPIO - UF: BOM JESUS - RS

PROPRIETÁRIO
TATIANA GONÇALVES
RESP. TÉCNICO AS BUILT: CAU: A80413-9
PAULA B. F. VASQUES
AUTOR DO PROJETO: CAU: A67756-6

DLFO CBMDF
RA

OBSERVAÇÕES:

PROGRAMA PROINFÂNCIA - PROJETO TIPO B
INSTALAÇÃO DE ESGOTO SANITÁRIO AS BUILT

COORDENAÇÃO CGEST - Coordenação Geral de Infraestrutura Educacional	BLOCO PEDAGÓGICO I - PLANTA BAIXA AS BUILT	HEG
REVISÃO R.07/R.08	ESCALA 1/25	PRANCHAS 02/08
FORMATO 950 mm x 594 mm	ARQUIVO 94-T&M-B-HEG-GERO-01a08_R09	DATA EMISSÃO MAIO/2025