




TELA - JA-06

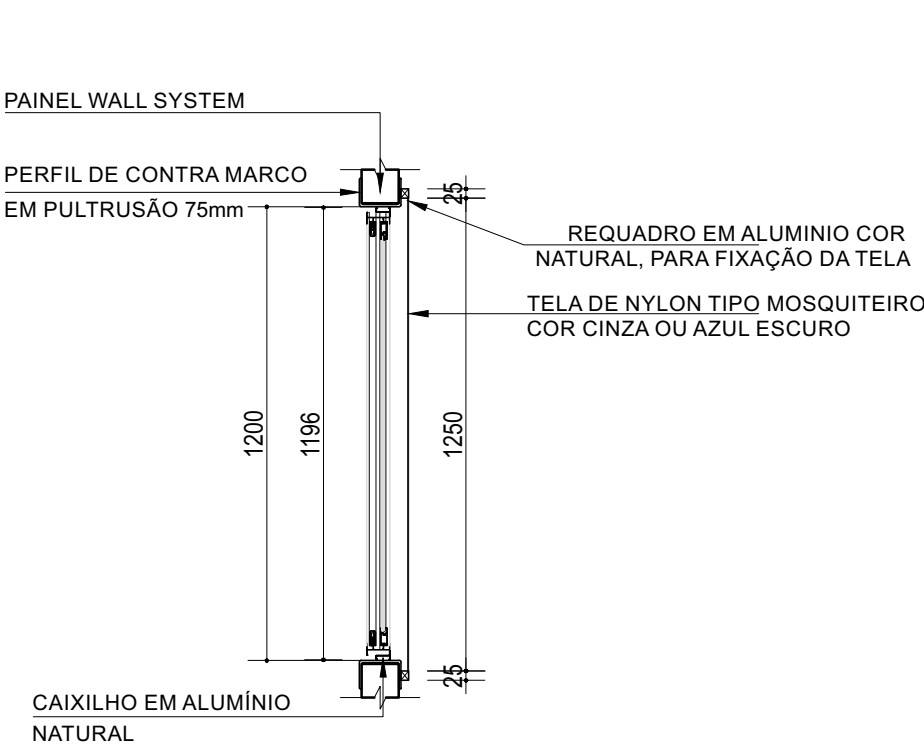


SEÇÃO VERTICAL

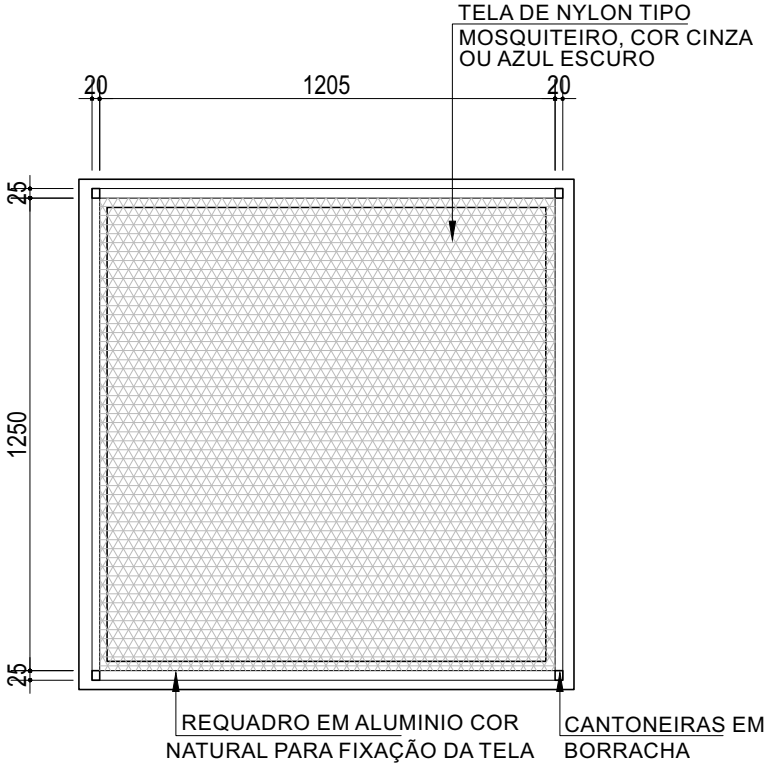




VISTA FRONTAL

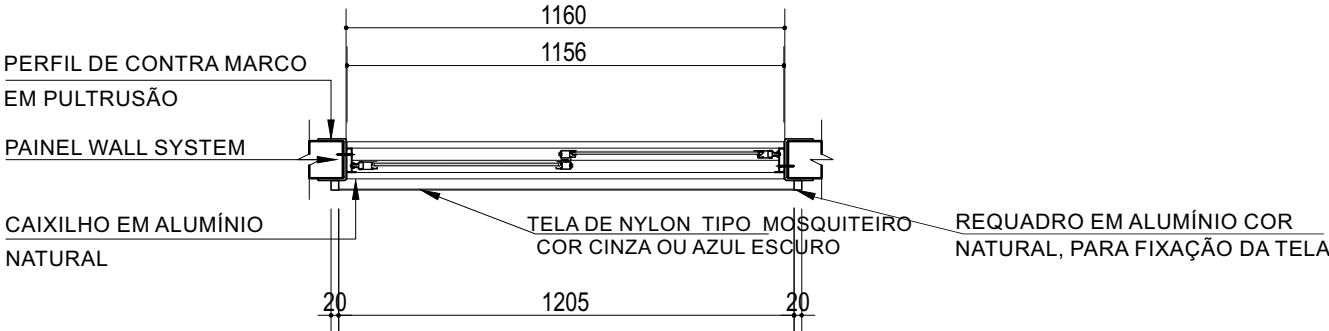

SEÇÃO HORIZONTAL


 GESTÃO & ASSESSORIA EM ARQUITETURA		PRANCHA:
OBRA: CRECHE TIPO B		01
CLIENTE: FUNDO NACIONAL DE DESENVOLVIMENTO DA EDUCAÇÃO	ÁREA: 1058,14m²	DATA: MAIO/2025
DESCRIÇÃO: DETALHAMENTO DE TELAS PARA JANELAS TELA - JA-06	ESCALA: 1:20	REVISÃO: 02
	AS BUILT TATIANA GONÇALVES	ELABORADO POR: ZILKA ANDRETT

TELA - JA-07

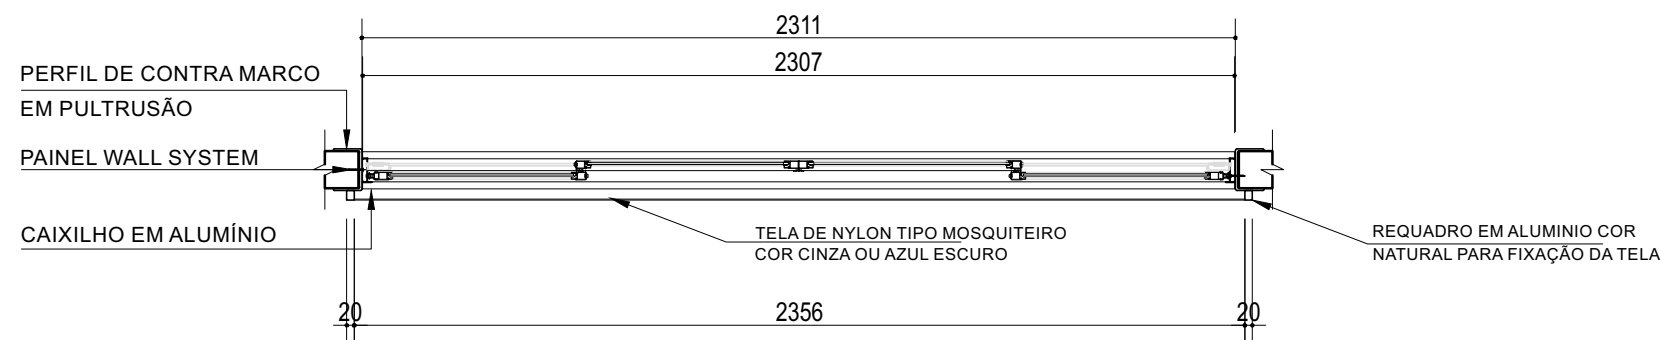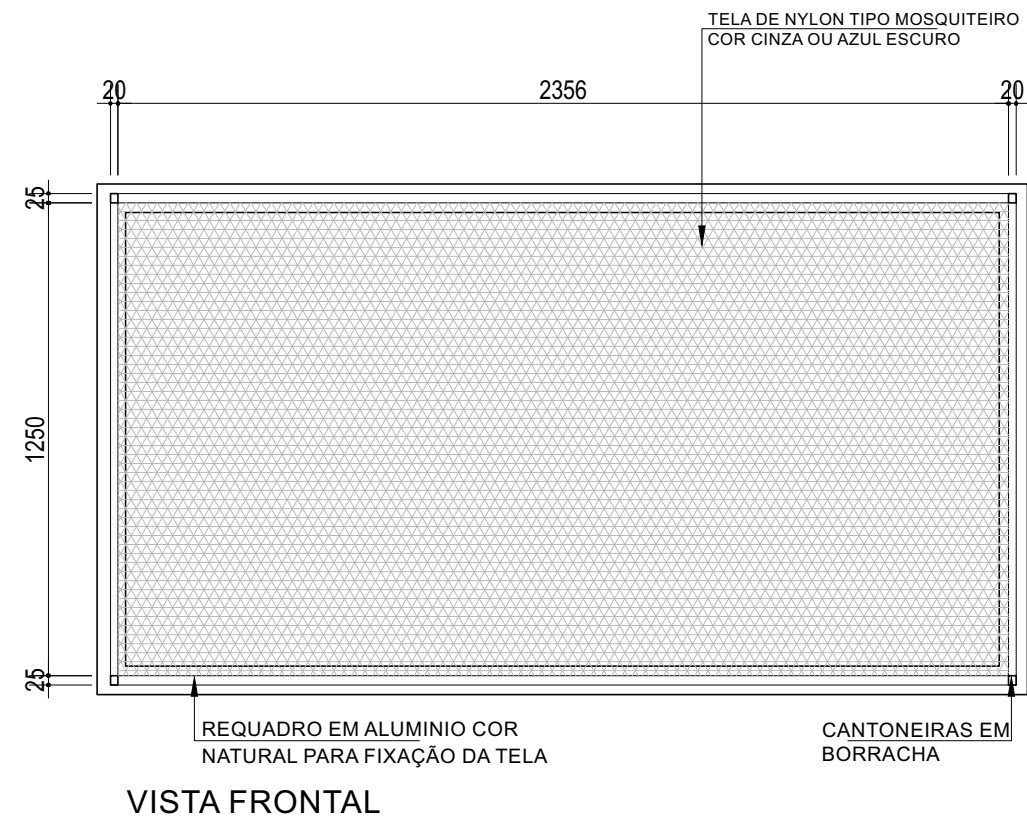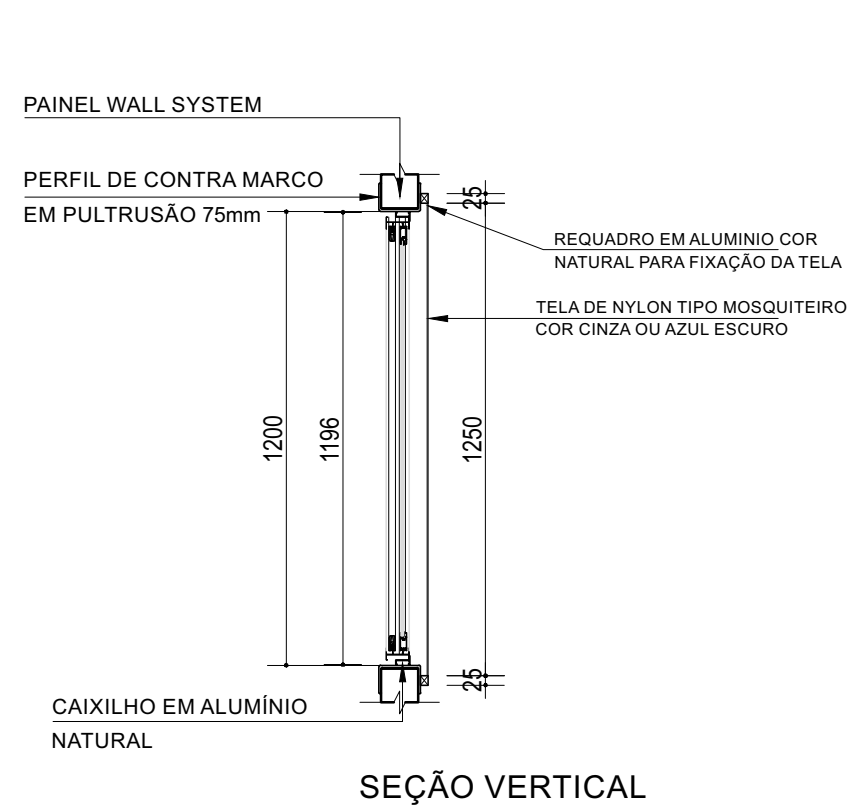


<div><div><div></div><div>t&M</div><div>GESTÃO & ASSESSORIA EM ARQUITETURA</div></div></div>		PRANCHA: <div>02</div>
OBRA: CRECHE TIPO B	ÁREA: 1058,14m²	DATA: MAIO/2025
CLIENTE: FUNDO NACIONAL DE DESENVOLVIMENTO DA EDUCAÇÃO	ESCALA: 1:20	REVISÃO: 02
DESCRIÇÃO: DETALHAMENTO DE TELAS PARA JANELAS TELA - JA-07	AS BUILT	ELABORADO POR:
	TATIANA GONÇALVES	ZILKA ANDRETT


TELA - JA-09

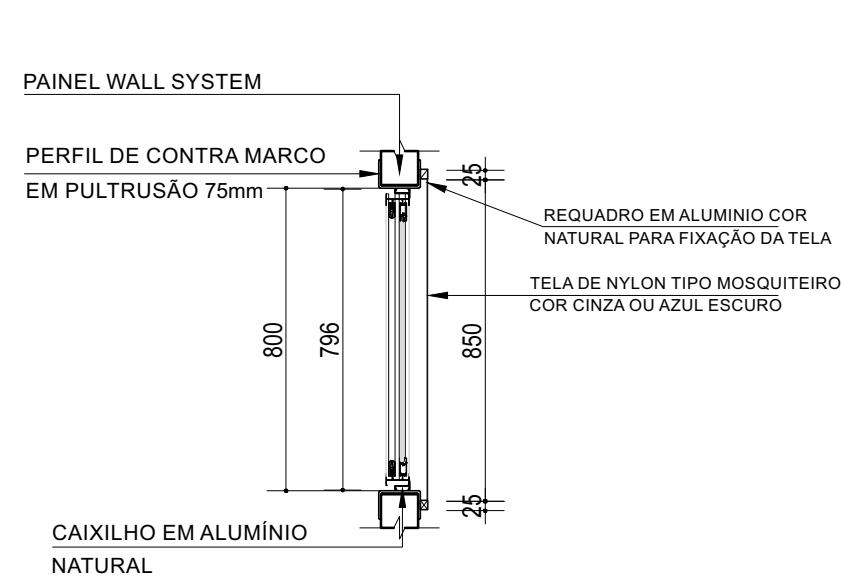


SEÇÃO VERTICAL

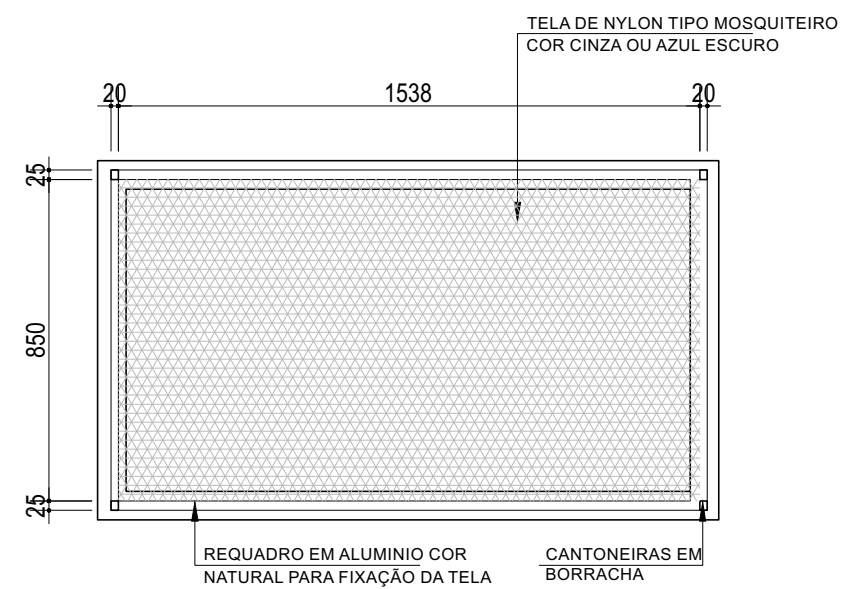


VISTA FRONTAL

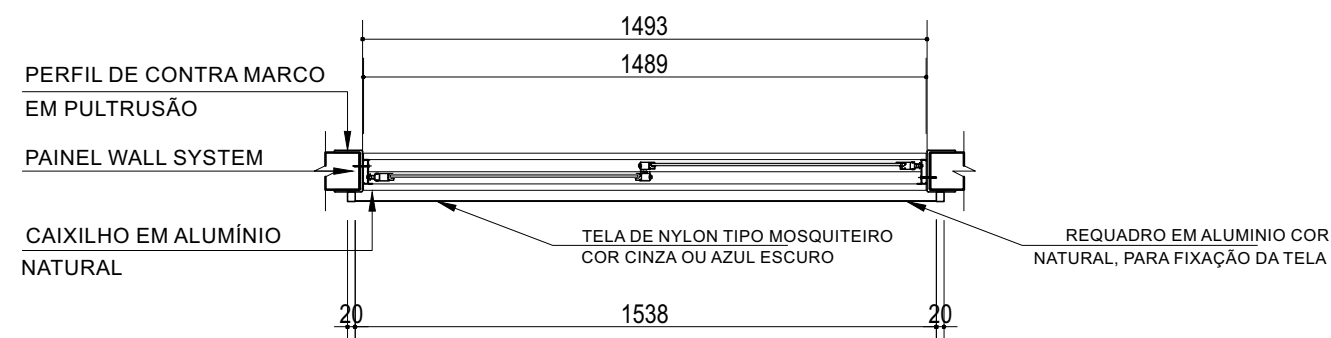


SEÇÃO HORIZONTAL
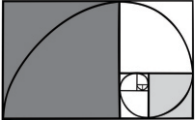
<div><div><div>GESTÃO & ASSESSORIA EM ARQUITETURA</div></div><div></div></div>		PRANCHA:
OBRA: CRECHE TIPO B		03
CLIENTE: FUNDO NACIONAL DE DESENVOLVIMENTO DA EDUCAÇÃO	ÁREA: 1058,14m²	DATA: MAIO/2025
DESCRIÇÃO: DETALHAMENTO DE TELAS PARA JANELAS TELA - JA-09	ESCALA: 1:20	REVISÃO: 02
	AS BUILT TATIANA GONÇALVES	ELABORADO POR: ZILKA ANDRETT


TELA - JA-23

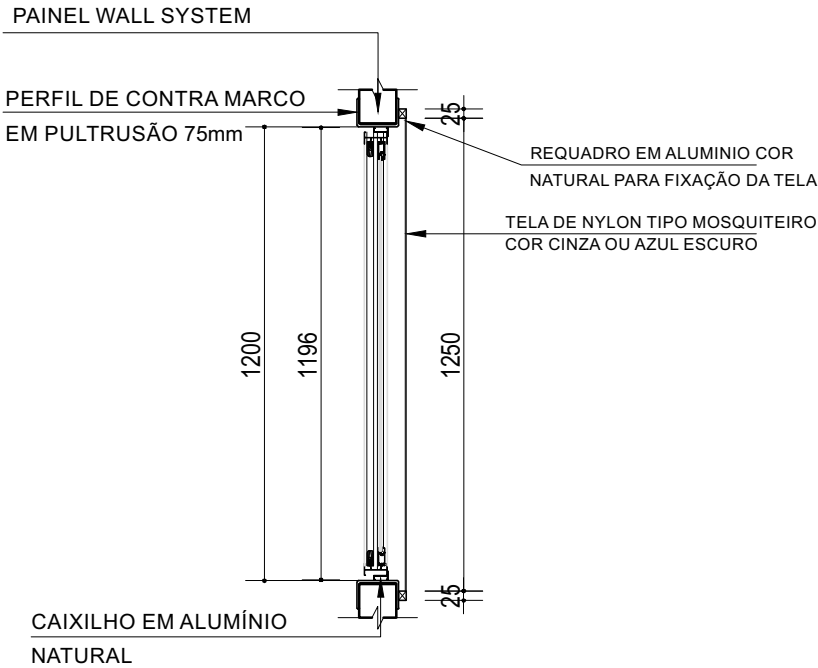

SEÇÃO VERTICAL

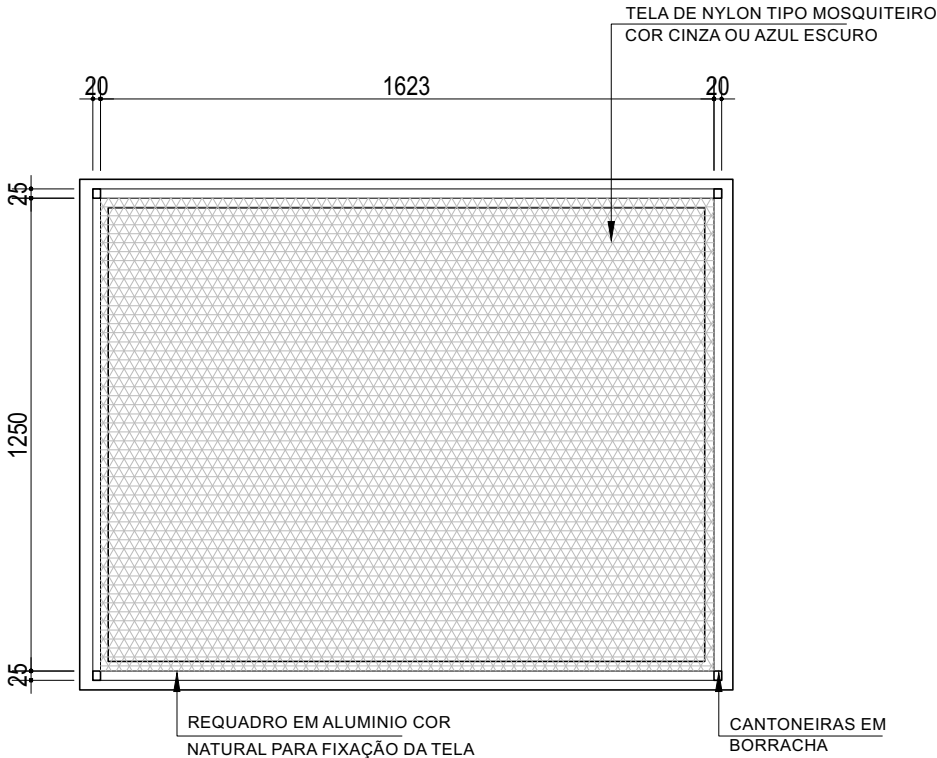




VISTA FRONTAL

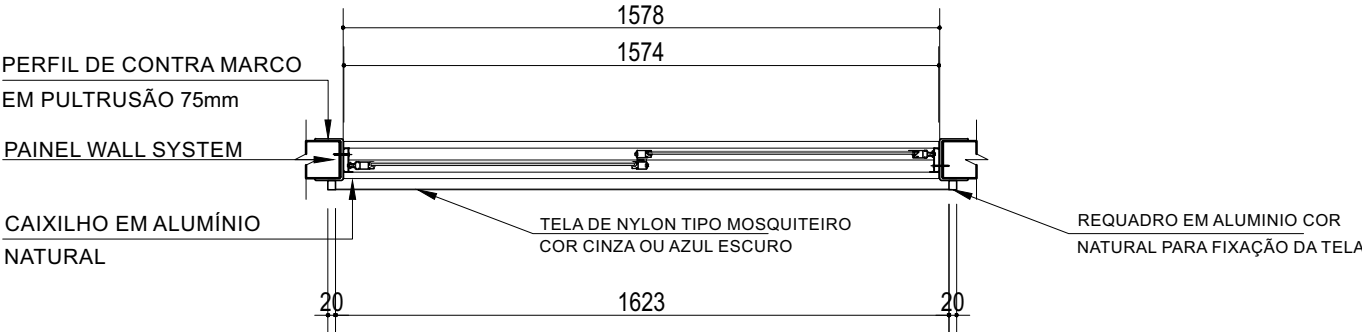


SEÇÃO HORIZONTAL

<div><div><div><div>t&M</div><div>GESTÃO & ASSESSORIA EM ARQUITETURA</div></div></div></div>			PRANCHA: <div>04</div>	
OBRA: CRECHE TIPO B		ÁREA: 1058,14m²	DATA: MAIO/2025	
CLIENTE: FUNDO NACIONAL DE DESENVOLVIMENTO DA EDUCAÇÃO		ESCALA: 1:20	REVISÃO: 02	
DESCRIÇÃO: DETALHAMENTO DE TELAS PARA JANELAS TELA - JA-23		AS BUILT TATIANA GONÇALVES	ELABORADO POR: ZILKA ANDRETT	

TELA - JA-27

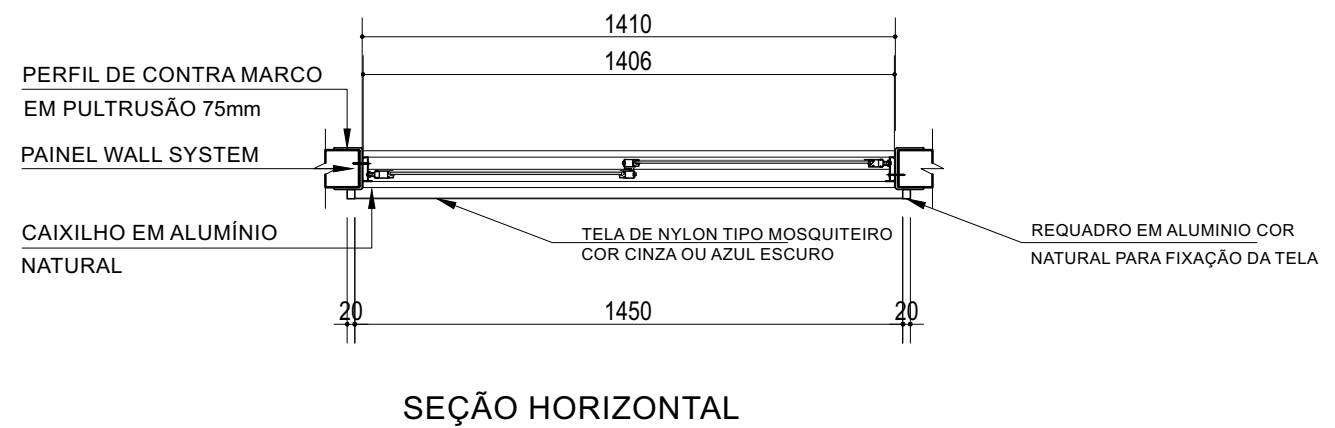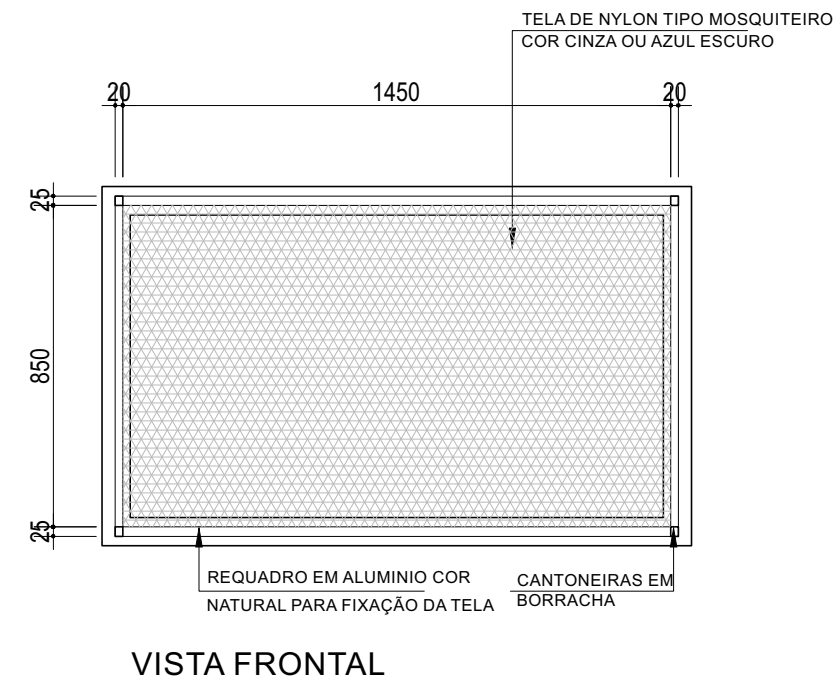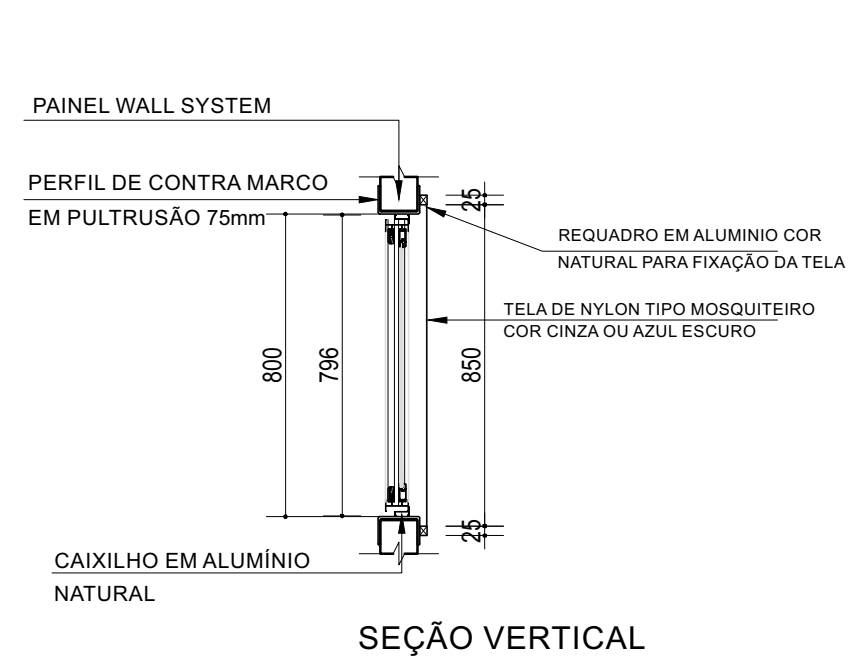

 GESTÃO & ASSESSORIA EM ARQUITETURA		PRANCHA: 05
OBRA: CRECHE TIPO B	ÁREA: 1058,14m²	DATA: MAIO/2025
CLIENTE: FUNDO NACIONAL DE DESENVOLVIMENTO DA EDUCAÇÃO	ESCALA: 1:20	REVISÃO: 02
DESCRIÇÃO: DETALHAMENTO DE TELAS PARA JANELAS TELA - JA-27	AS BUILT TATIANA GONÇALVES	ELABORADO POR: ZILKA ANDRETT

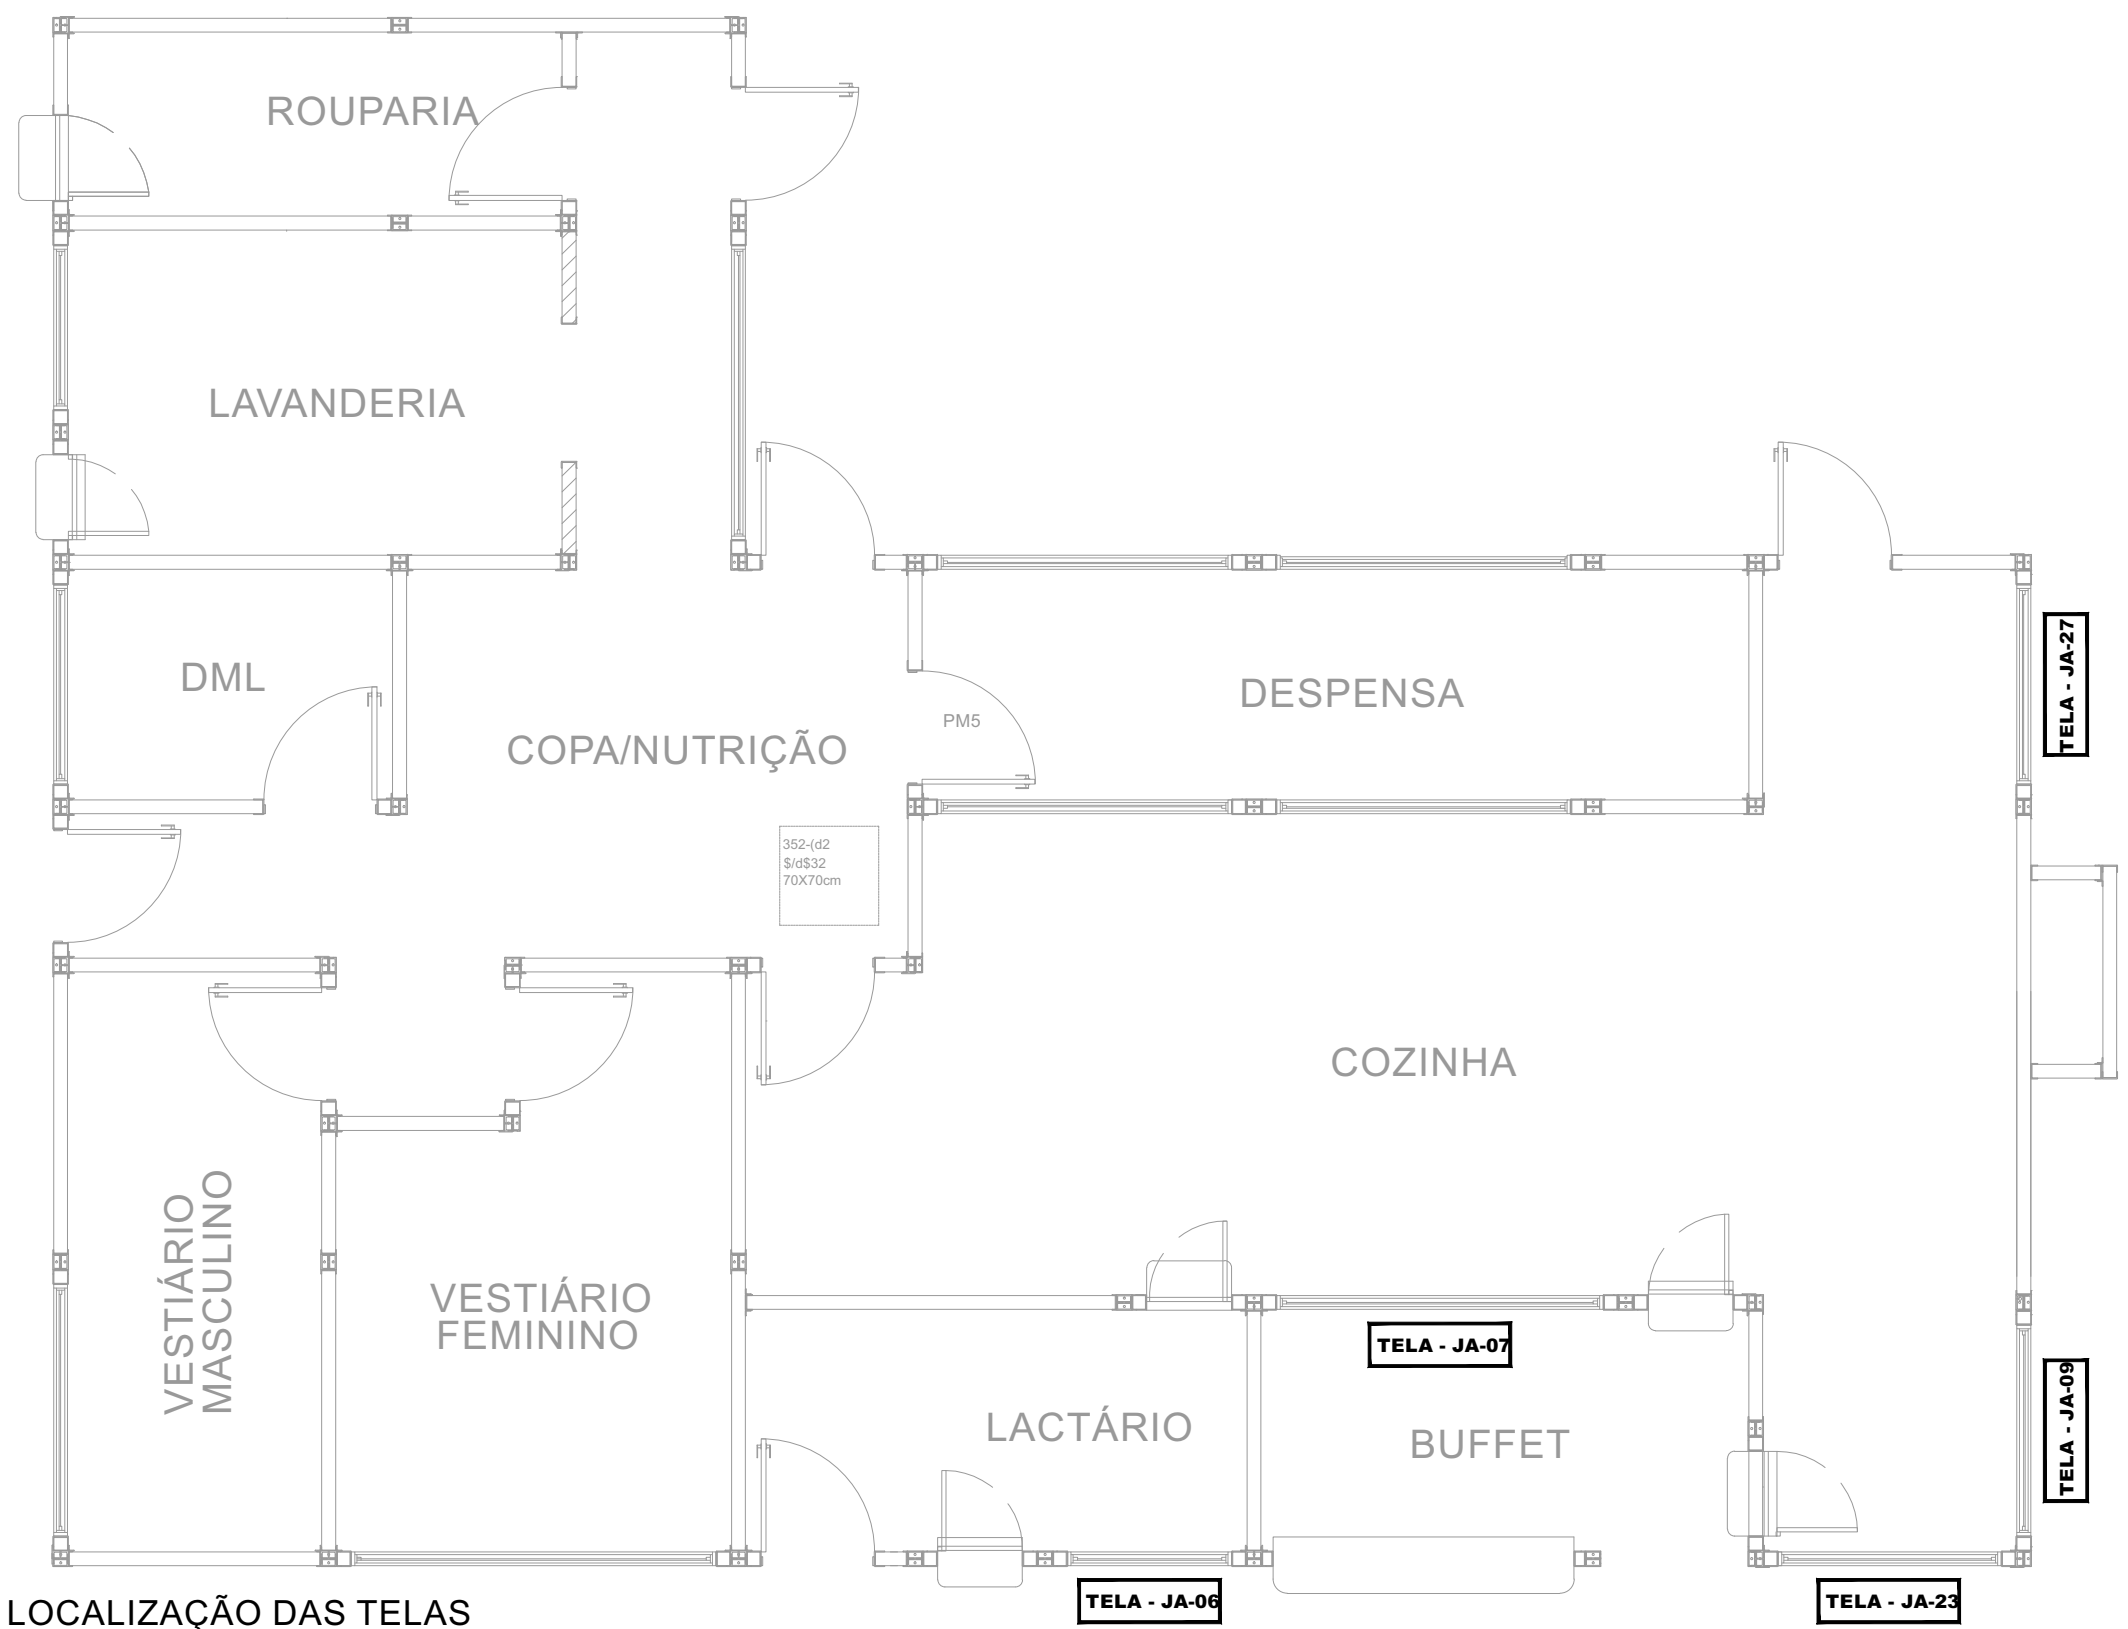

PLANTA DE LOCALIZAÇÃO DAS TELAS
ESCALA 1:50

<div><div></div><div>GESTÃO & ASSESSORIA EM ARQUITETURA</div></div>		PRANCHA: <div>06</div>
OBRA: CRECHE TIPO B	ÁREA: 1058,14m²	DATA: MAIO/2025
CLIENTE: FUNDO NACIONAL DE DESENVOLVIMENTO DA EDUCAÇÃO	ESCALA: 1:20	REVISÃO: 02
DESCRIÇÃO: DETALHAMENTO DE TELAS PARA JANELAS MAPEAMENTO DAS TELAS - BLOCO 02	AS BUILT	ELABORADO POR:
	TATIANA GONÇALVES	ZILKA ANDRETT