

VISTA FRONTAL
ESC: 1/20


ESPELHOS

QUANTIDADE: 02 UNIDADES

DIMENSÃO: 0,70 x 0,77m

BLOCO: B1

LOCAL: SANITÁRIO FEM. E MASC.

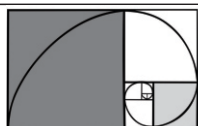

GESTÃO & ASSESSORIA EM ARQUITETURA

t&M

PRANCHA:

01

OBRA:

CRECHE TIPO B

ÁREA:

1058,14m²

DATA:

MAIO/2025

CLIENTE:

FUNDO NACIONAL DE DESENVOLVIMENTO DA EDUCAÇÃO

ESCALA:

INDICADA

REVISÃO:

01

DESCRIÇÃO:


**DIMENSIONAL ESPELHOS
ESPELHO 01**

AS BUILT

TATIANA GONÇALVES

ELABORADO POR:

ZILKA ANDRETT

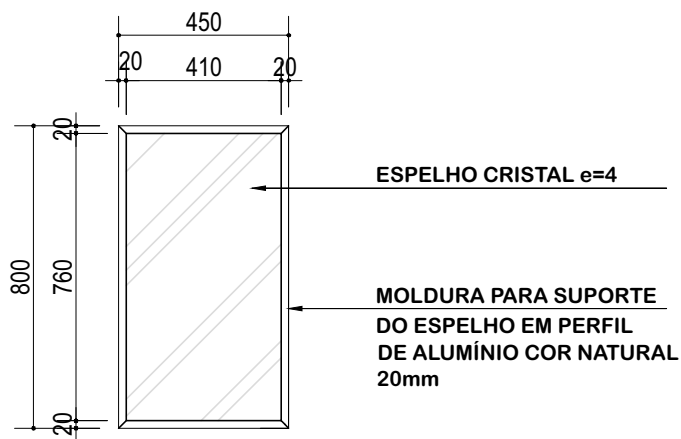

VISTA FRONTAL
ESC: 1/20


ESPELHOS

QUANTIDADE: 03 UNIDADES

DIMENSÃO: 0,45 x 0,80m

BLOCO: B2

LOCAL: VESTIÁRIO MASC. E FEM.

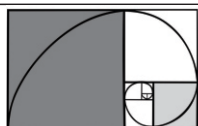

GESTÃO & ASSESSORIA EM ARQUITETURA

t&M

PRANCHA:

02

OBRA:

CRECHE TIPO B

ÁREA:

1058,14m²

DATA:

MAIO/2025

CLIENTE:

FUNDO NACIONAL DE DESENVOLVIMENTO DA EDUCAÇÃO

ESCALA:

INDICADA

REVISÃO:

01

DESCRIÇÃO:


**DIMENSIONAL ESPELHOS
ESPELHO 02**

AS BUILT

TATIANA GONÇALVES

ELABORADO POR:

ZILKA ANDRETT

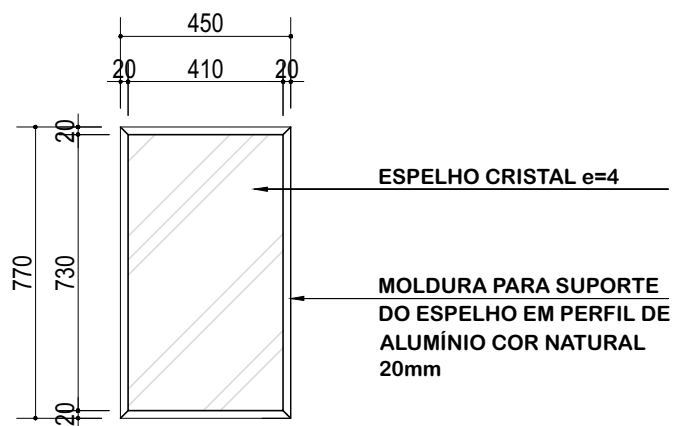

VISTA FRONTAL
ESC: 1/20


ESPELHOS

QUANTIDADE: 14 UNIDADES


BLOCO: B3 E B4

LOCAL: SANIT. CRECHE II, SANIT. INF. MASC.

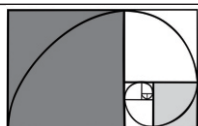

GESTÃO & ASSESSORIA EM ARQUITETURA

t&M

PRANCHA:

03

OBRA:

CRECHE TIPO B

ÁREA:

1058,14m²

DATA:

MAIO/2025

CLIENTE:

FUNDO NACIONAL DE DESENVOLVIMENTO DA EDUCAÇÃO

ESCALA:

INDICADA

REVISÃO:

01

DESCRIÇÃO:


**DIMENSIONAL ESPELHOS
ESPELHO 03**

AS BUILT

TATIANA GONÇALVES

ELABORADO POR:

ZILKA ANDRETT

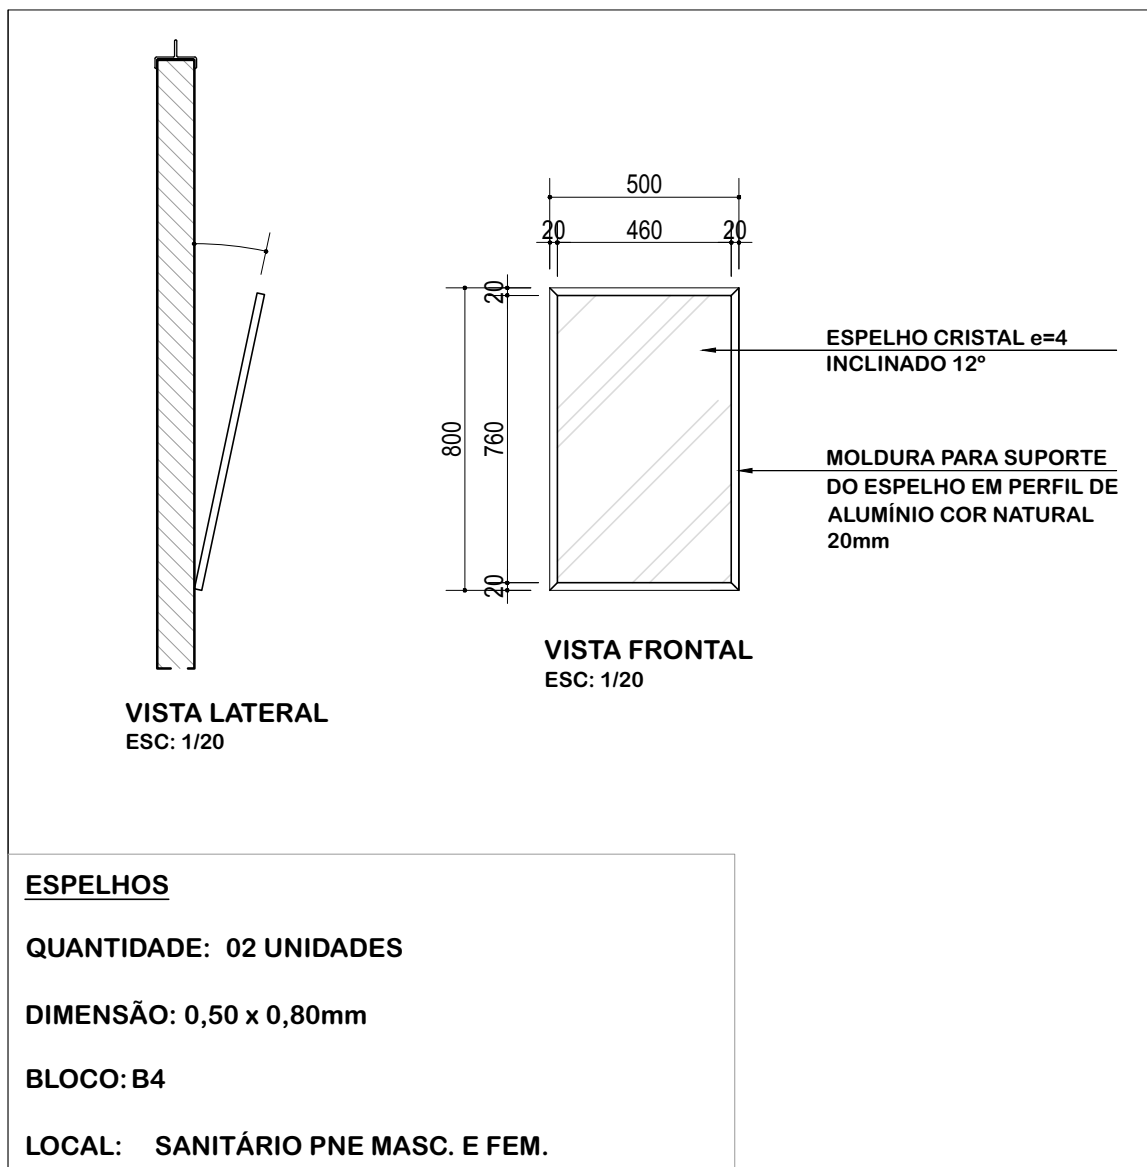

 t&M GESTÃO & ASSESSORIA EM ARQUITETURA		PRANCHA:
		04
OBRA:	ÁREA:	DATA:
CRECHE TIPO B	1058,14m ²	MAIO/2025
CLIENTE:	ESCALA:	REVISÃO:
FUNDO NACIONAL DE DESENVOLVIMENTO DA EDUCAÇÃO	INDICADA	01
DESCRIÇÃO:	AS BUILT	ELABORADO POR:
DIMENSIONAL ESPELHOS		
ESPELHO 04	TATIANA GONÇALVES	ZILKA ANDRETT