

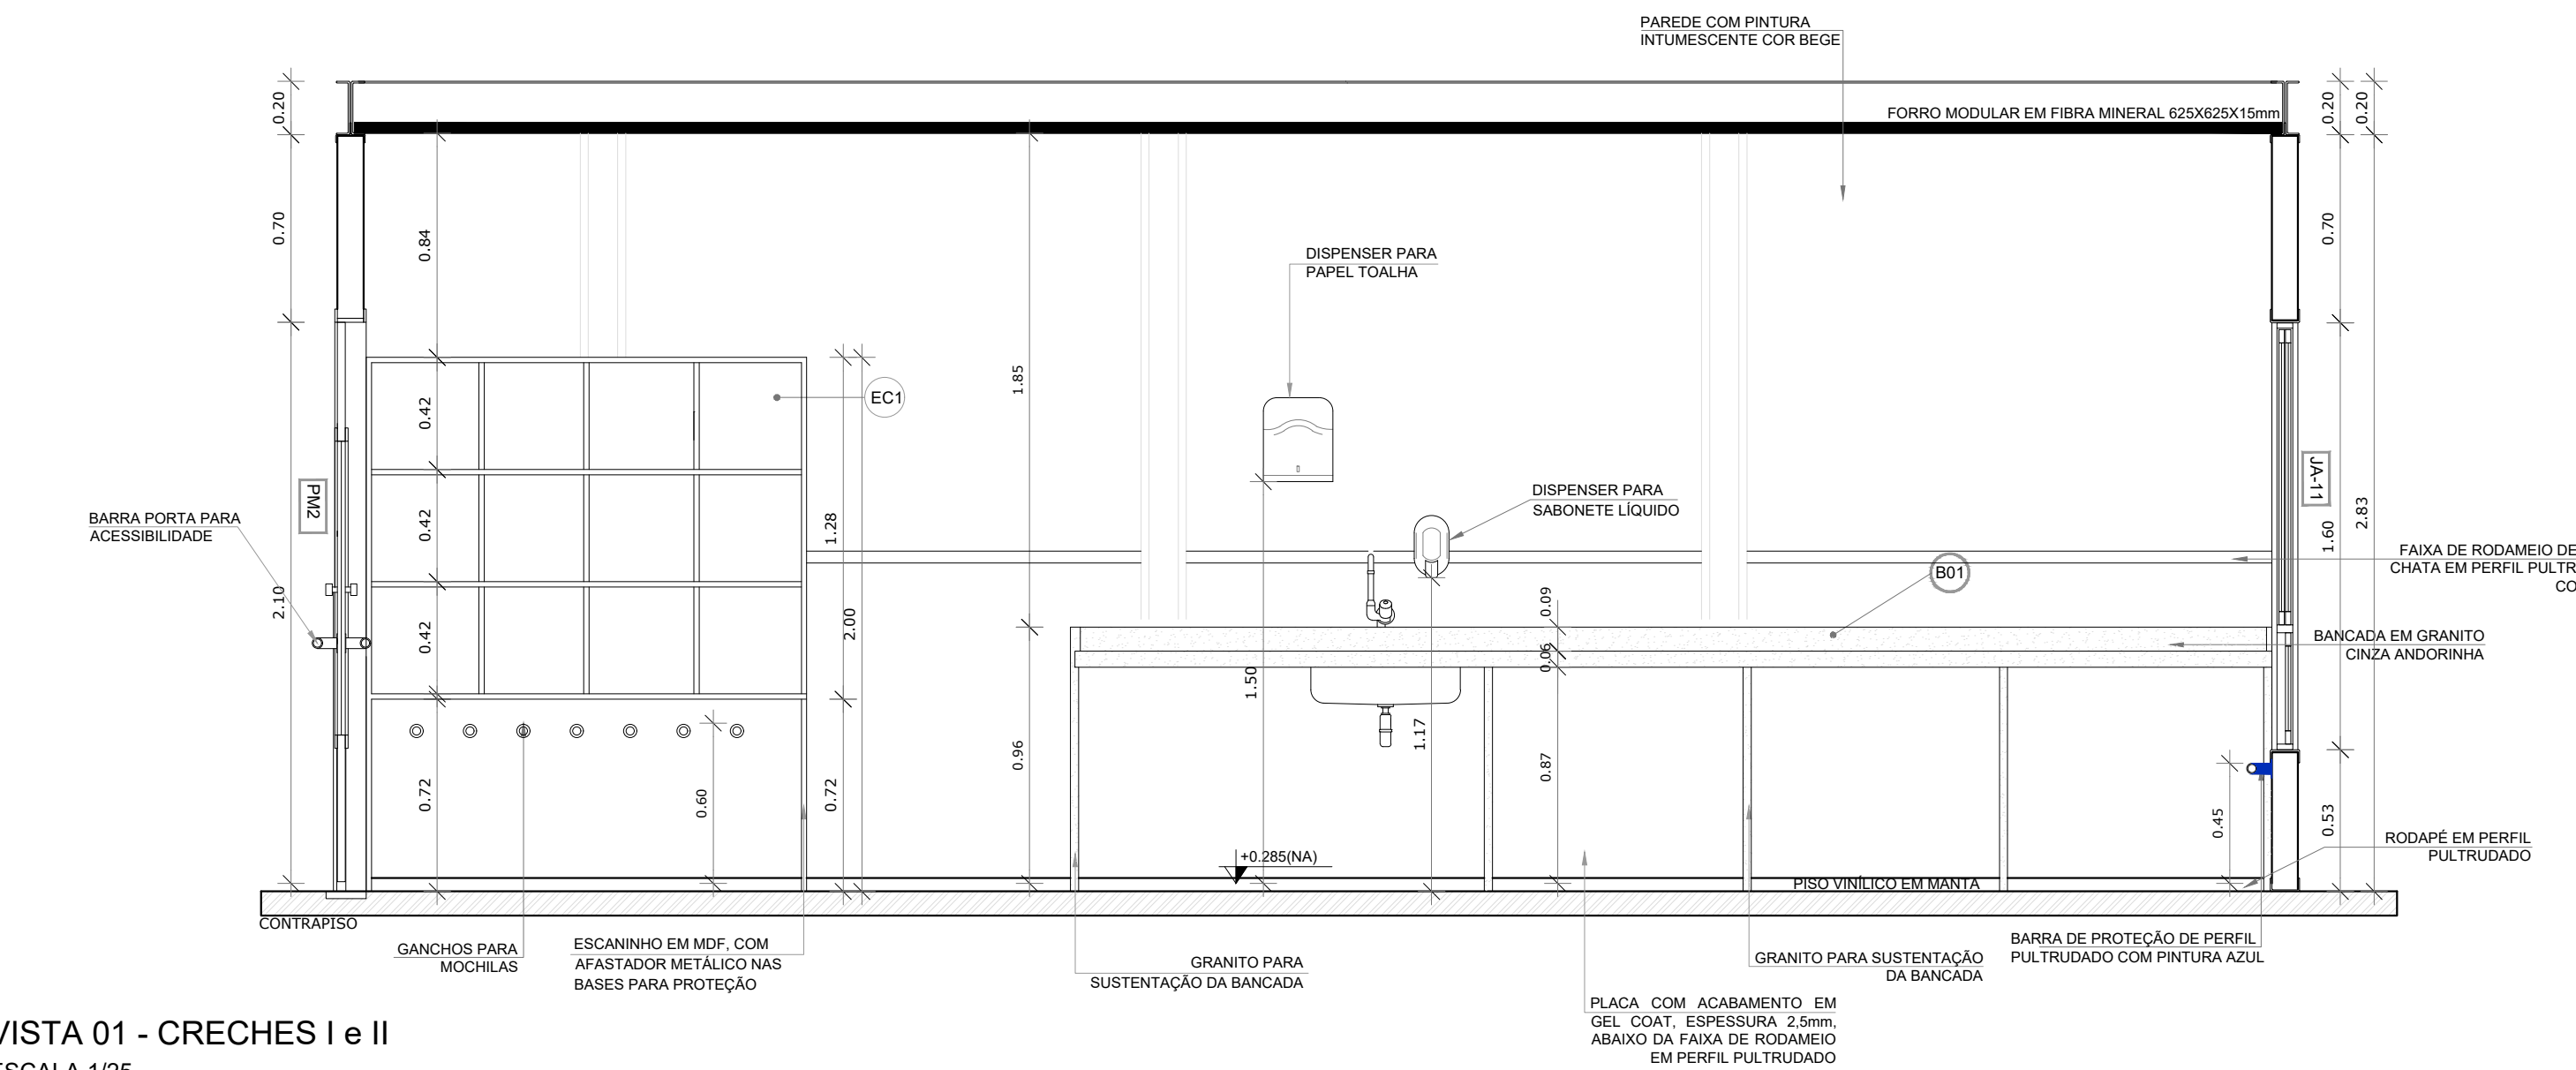
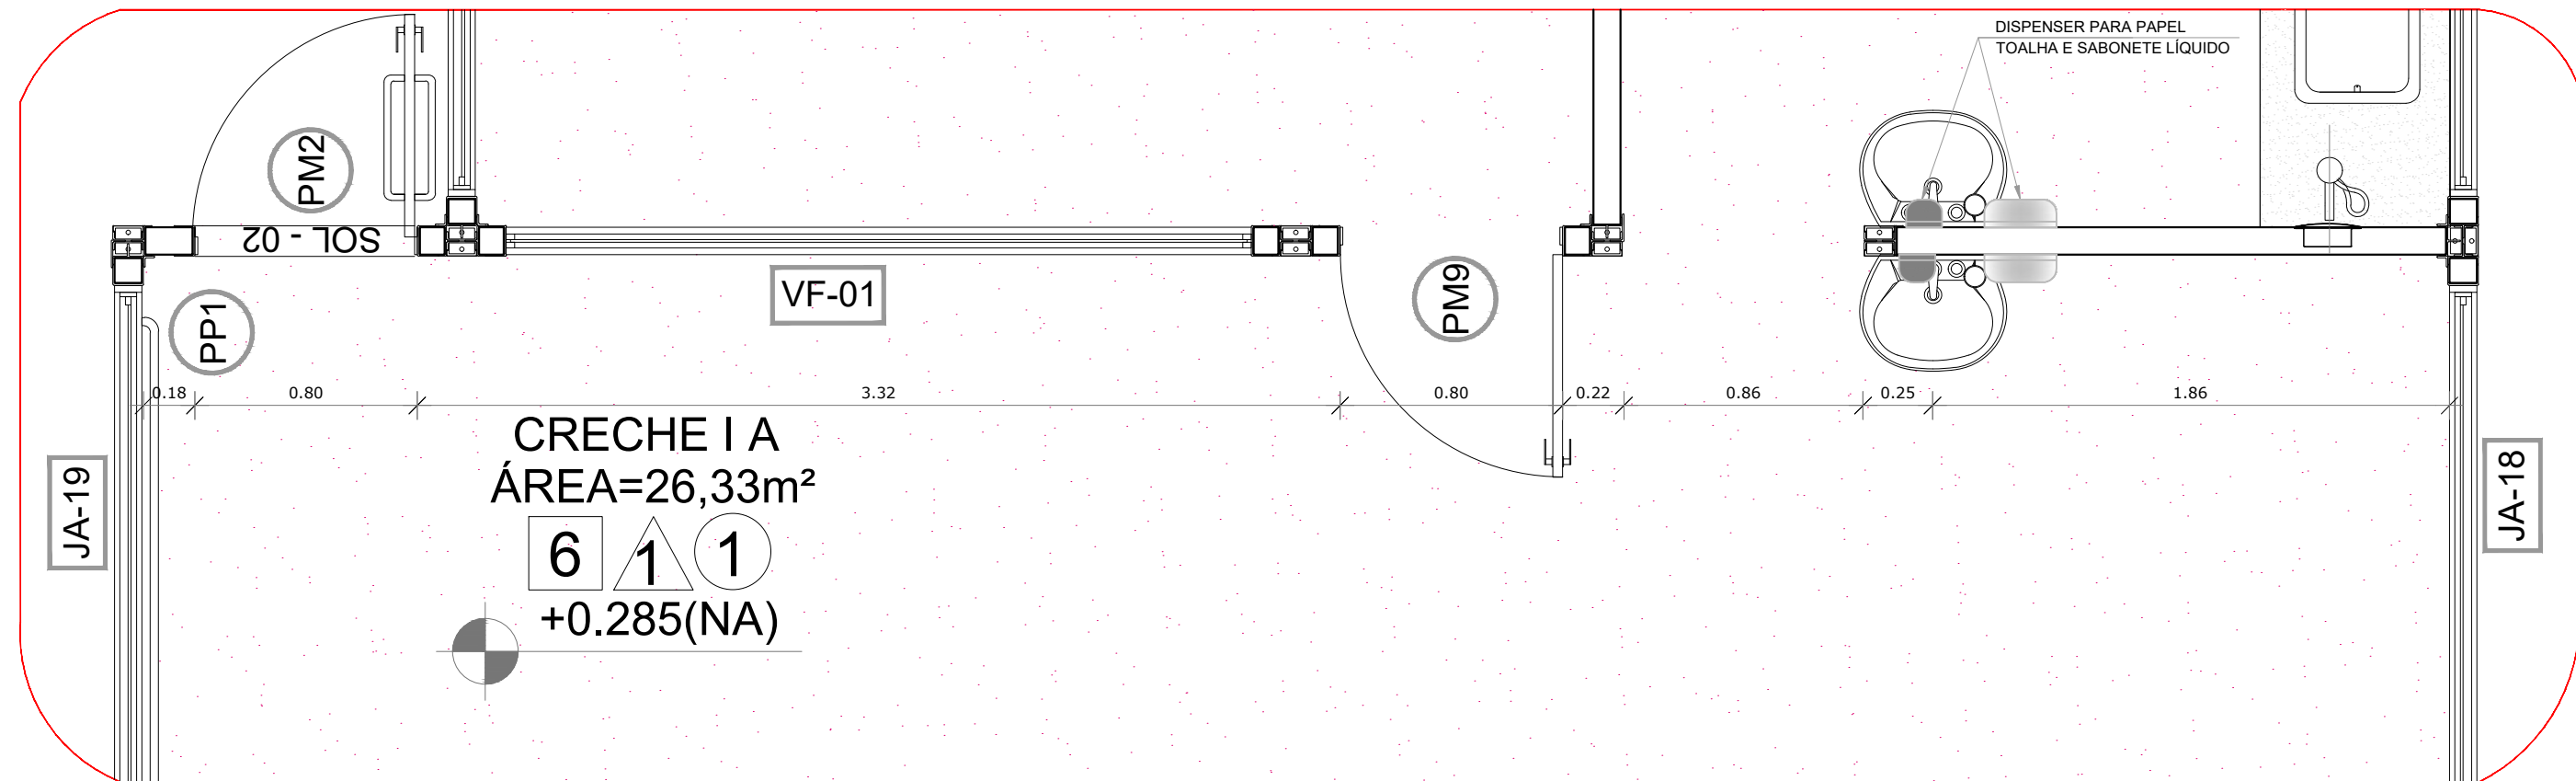



2 PLANTA BAIXA AMPLIADA - BLOCO PEDAGÓGICO I  
ESCALA 1/75

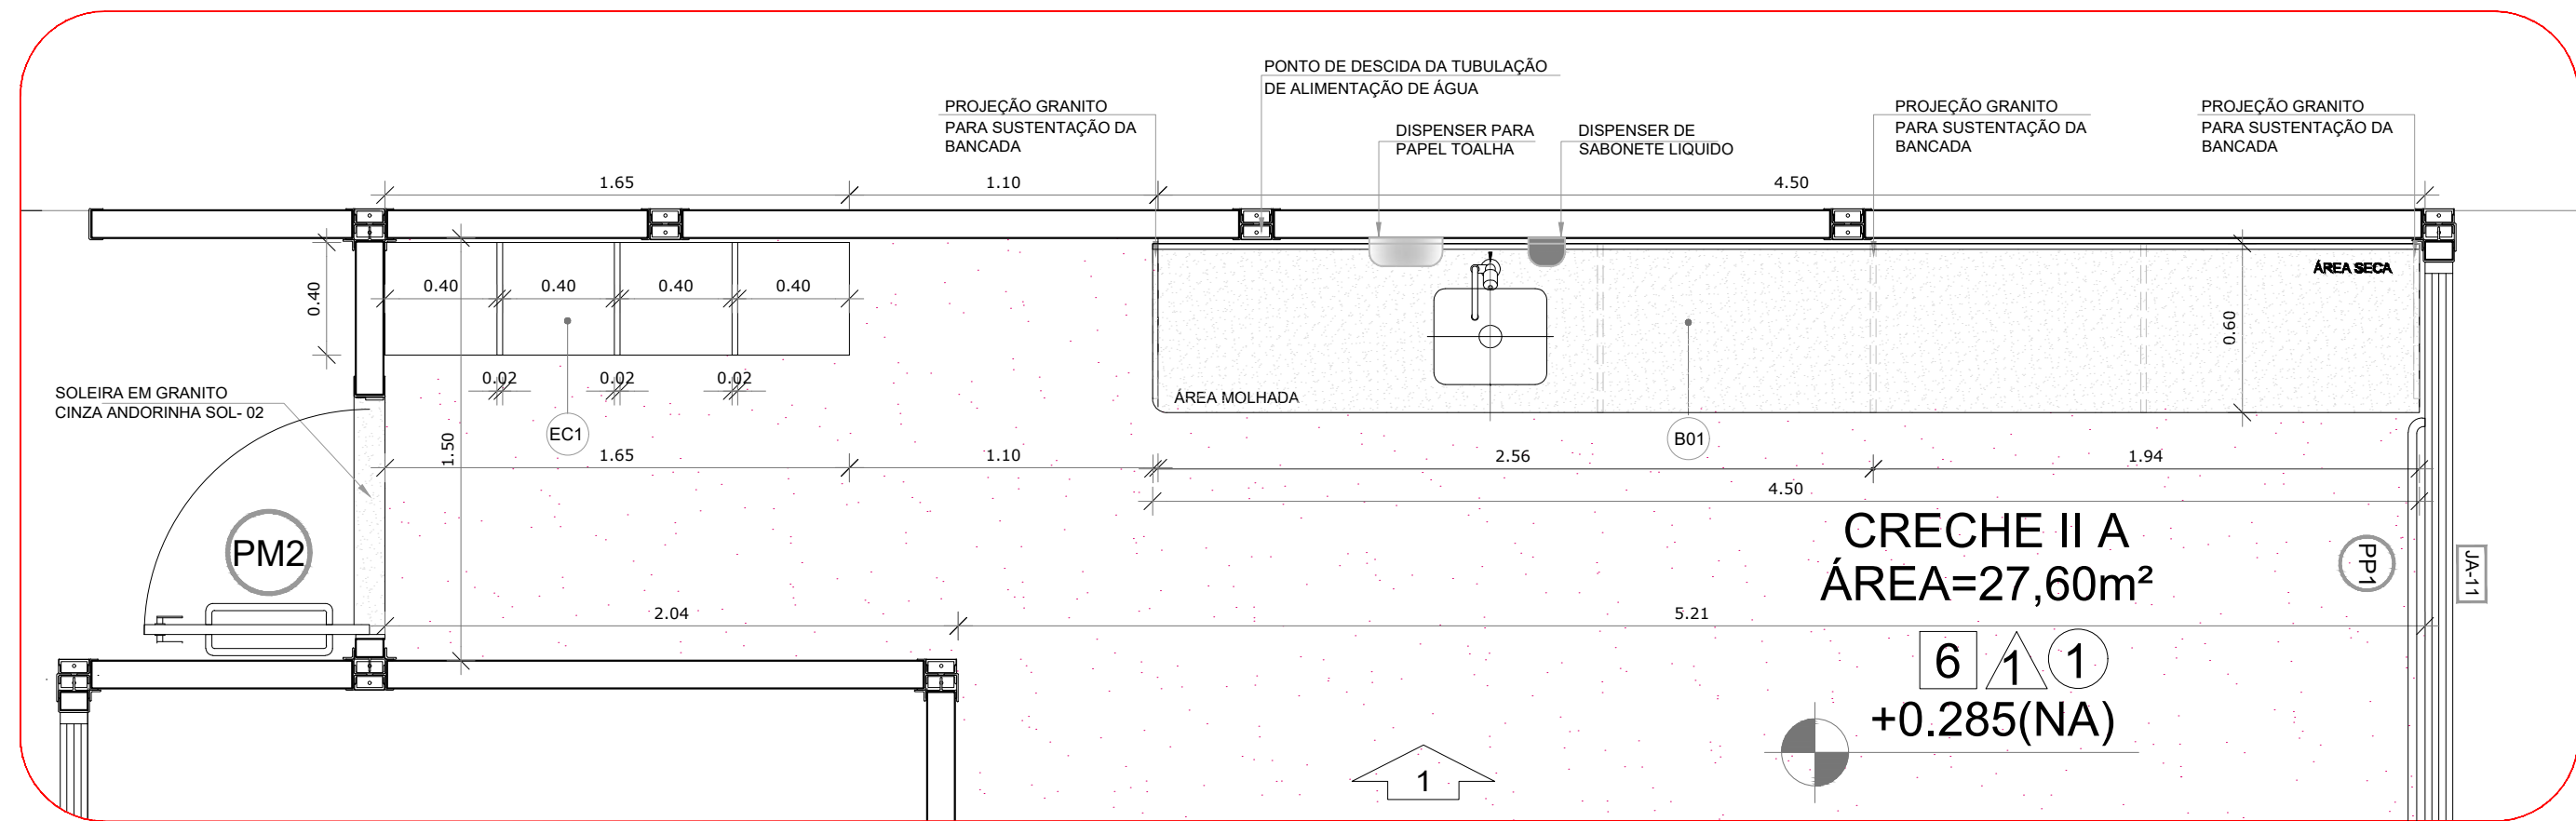

2 VISTA 01 - CRECHES I e II  
ESCALA 1/25

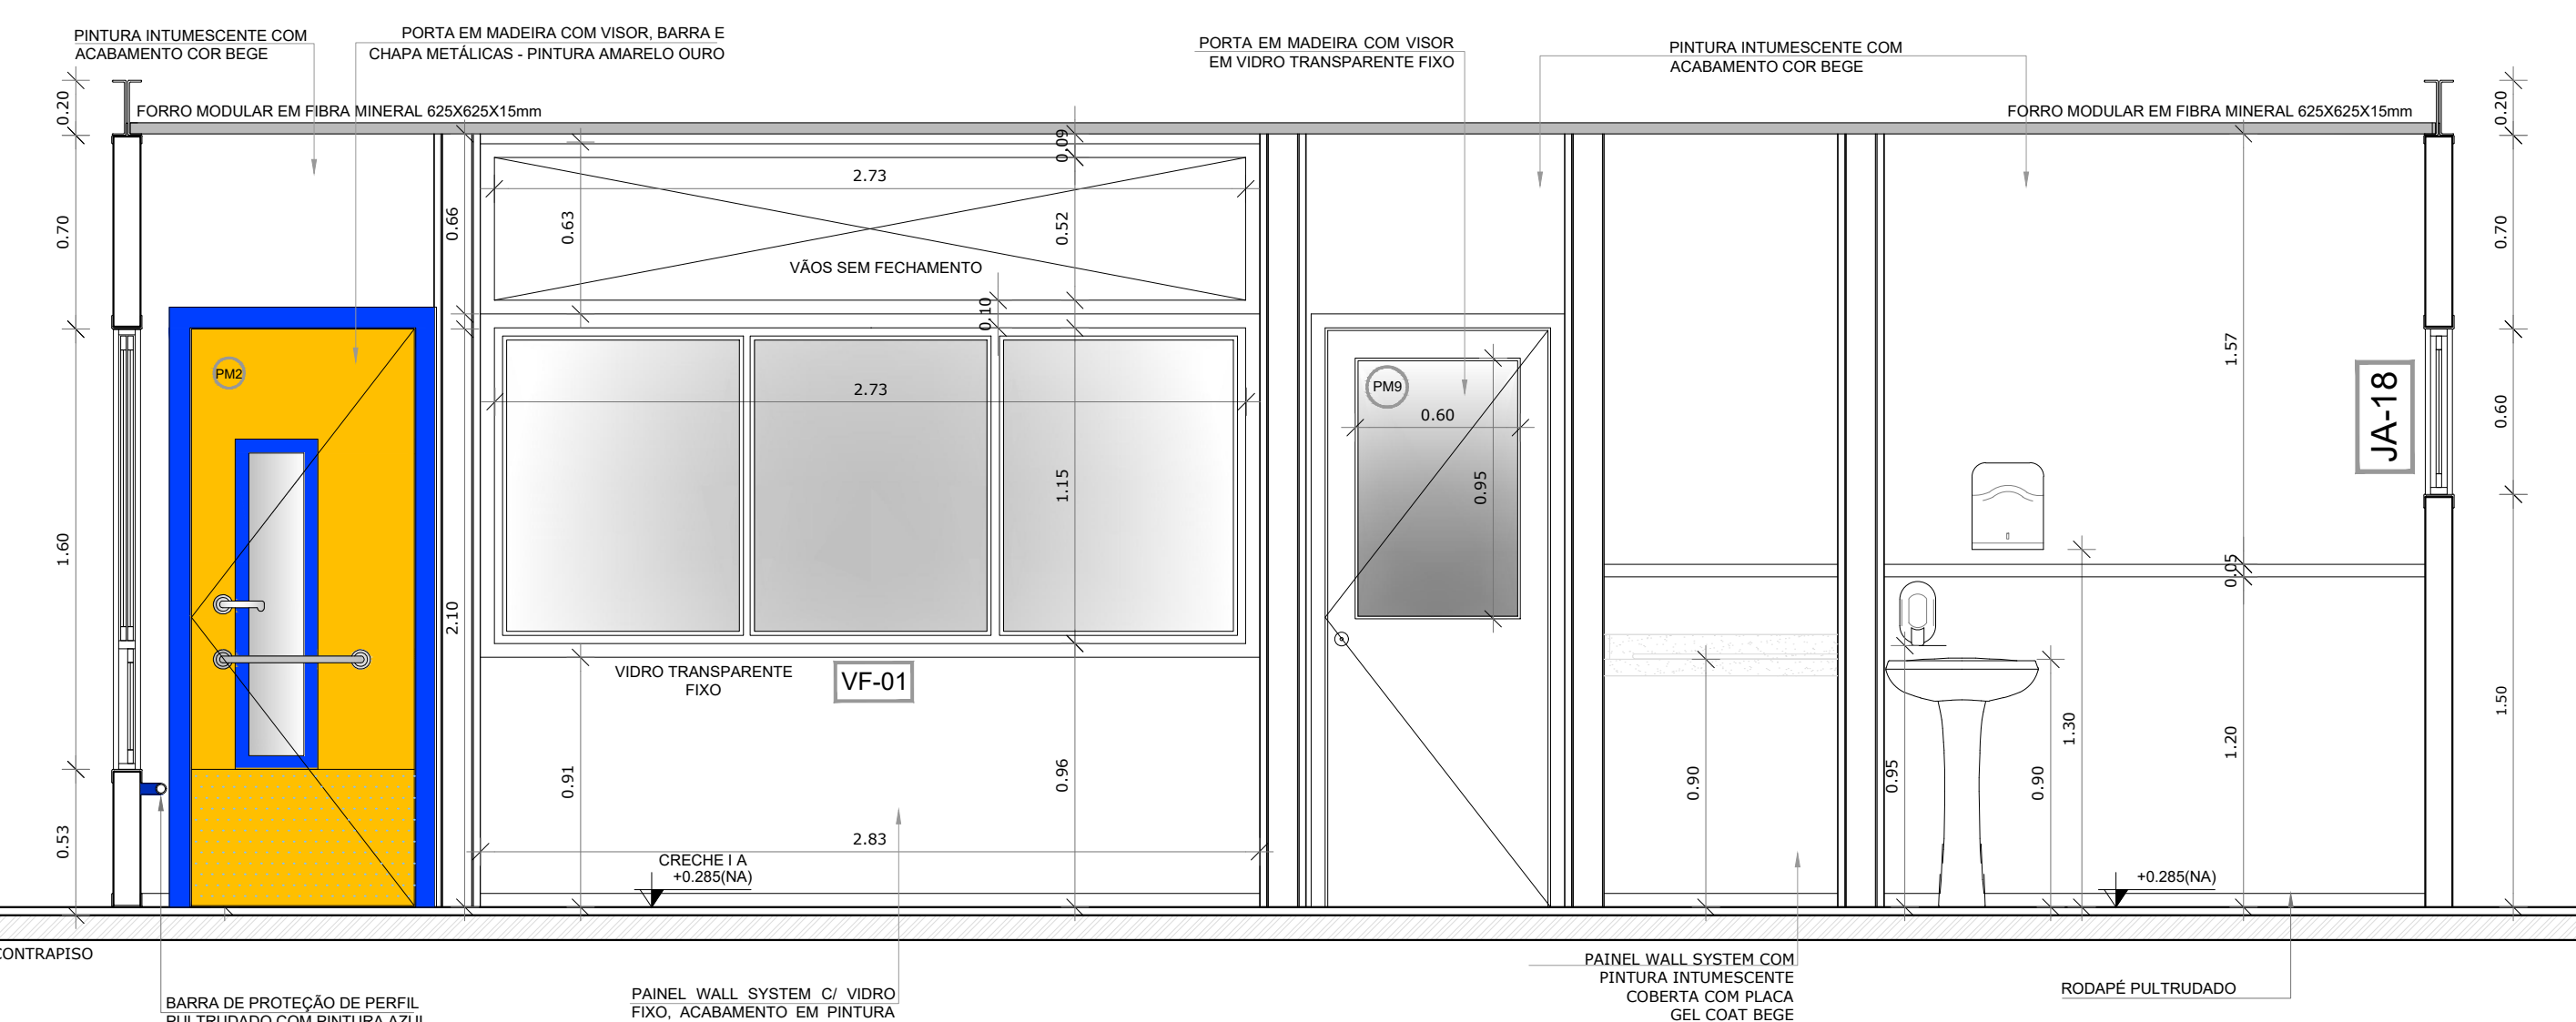

3 VISTA 02 - DIVISÓRIAS LEVES CRECHES I e II  
ESCALA 1/25

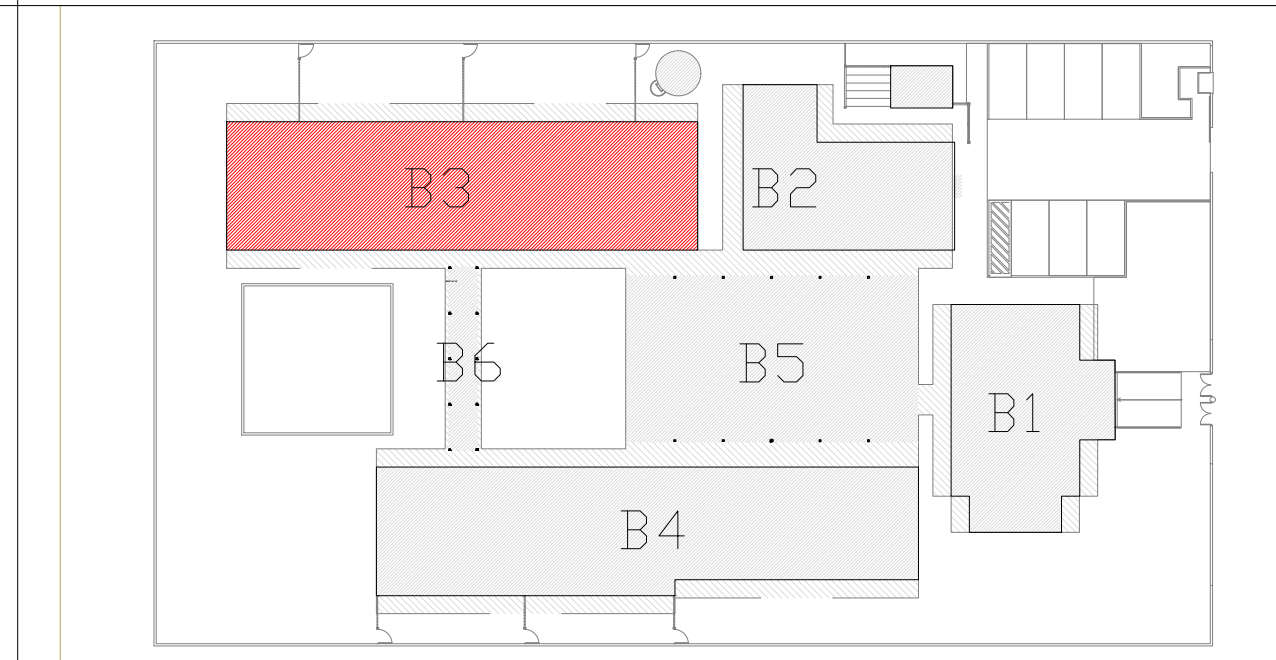

1 CROQUI DE REFERÊNCIA  
ESCALA 1/500

BANCADAS	NOTAS
GRANITO CINZA ANDORINHA - esp. 2 cm - 4,50 x 0,50 m - APOIO CRECHES I e II	- DIMENSÕES EM METROS, MEDIDAS E COTAS EM METROS
GRANITO CINZA ANDORINHA - esp. 2 cm - 4,50 x 0,50 m - APOIO CRECHES I e II	- VERIFICAR POSIÇÃO EXATA DOS PILARES NO PROJETO ESTRUTURAL
GRANITO CINZA ANDORINHA - esp. 2 cm - 2,00x0,53m / H=0,6 m - SANITÁRIO CRECHE II	- VERIFICAR DETALHES CONSTRUTIVOS PERTINENTES NAS PRANCHAS DE DETALHAMENTO
GRANITO CINZA ANDORINHA - esp. 2 cm - 2,85x0,65m / H=0,6 m - SANITÁRIO CRECHE II	- ALTERAÇÕES NESTE PROJETO SOMENTE COM AUTORIZAÇÃO EXPRESSA DA RESPONSÁVEL PELO PROJETO AS BUILT E DO FIDE
GRANITO CINZA ANDORINHA - esp. 2 cm - 1,18x0,65m / H=0,6 m - SANITÁRIO CRECHE II	
GRANITO CINZA ANDORINHA - esp. 2 cm - 2,85x0,70m / H=0,6 m - SANITÁRIO CRECHE I	
GRANITO CINZA ANDORINHA - esp. 2 cm - 2,85x0,70m / H=0,6 m - SANITÁRIO CRECHE II	

PRATELEIRAS DE MADEIRAS	REFERÊNCIAS:
PRATELEIRA DE MADEIRA - espessura 18 mm - 1,85 mHx0,40 m - CRECHE I e II	- PLANILHA DE QUANTITATIVOS
	- ESPECIFICAÇÕES TÉCNICAS DO PROJETO DE ARQUITETURA
	- MEMORIAL DESCRITIVO

SOLEIRAS
sol. co: GRANITO CINZA ANDORINHA (x06) - espessura 1,5cm - 0,80x0,11m - PA1, PA2, PM1, PM2, PM5

DIVISÓRIAS - DV
GRANITO CINZA ANDORINHA (x4) - espessura 2 cm e H=1,50m - SANITÁRIO CRECHE II

LEGENDA
ESPECIFICAÇÕES
1 - ORIENTADO DESEMPENHADO
2 - CERÂMICA 40x40 cm, PEI-4, COR BRANCO ANTIDESMANANTE
3 - BLOCOS INTERTRAVADOS DE CONCRETO
4 - GRAMADO
5 - ÁREA
6 - PISO VINÍLICO EM MANTA APLICADO COM AUTONVELANTE

PARTE - Painel Wall System e = 97mm
1 - PLACA GEL COAT REDE COLADA NA PARTE INFERIOR DO PAINEL COM PINTURA INTUMESCENTE BEGE
2 - PLACA GEL COAT REDE COLADA COM ACABAMENTO EM PINTURA INTUMESCENTE DO PISO AO TETO
3 - PINTURA POLIURETÂNICA AZUL H=65cm APLICADA A PARTIR DO PISO NA FACE EXTERNA DO PAINEL
4 - PINTURA INTUMESCENTE BEGE

TETO - PLACA FIBRA MINERAL e =1,5cm e FORRO DE GESSO ACARTONADO (RU)
1 - FORRO MODULAR MINERAL MEDINDO 62,5X62,5X1,5cm BORDA RETA
2 - FORRO INCLINADO MODULAR MINERAL MEDINDO 62,5X62,5X1,5cm BORDA RETA
3 - FORRO EM GESSO ACARTONADO COM PINTURA INTUMESCENTE

<b>FADE</b> <b>Fundo Nacional de Desenvolvimento da Educação</b>	<b>Ministério da Educação</b>	<b>GOVERNO FEDERAL</b>
		<b>BRASIL</b>
		<b>PAÍS RICO E PAÍS SEM POBREZA</b>

## PROJETO DE TRANSPOSIÇÃO - AS BUILT

PROPRIETÁRIO: PREFEITURA MUNICIPAL DE BOM JESUS	:
ENDEREÇO: PRAÇA AMÉRICA	:
MUNICÍPIO - UF: BOM JESUS - RS	:

PROPRIETÁRIO	:
TATIANA GONÇALVES	:
RESP. TÉCNICO AS BUILT	CAU A 90413-9
PAULA B.F. VASQUES	:
AUTOR DO PROJETO	CAU A67796-6

DLFO	CREA
	RA

OBSERVAÇÕES:

PROGRAMA PROINFÂNCIA - PROJETO TIPO B			
PROJETO DE ARQUITETURA - AS BUILT			
COORDENAÇÃO  CGEST - Coordenação Geral de Infraestrutura Educcional		AMPLIAÇÃO BLOCO PEDAGÓGICO I  PLANTA BAIXA E VISTA 01 e 02	
		ARQ	
FORMATO  A1 (840X594)	REVISÃO R.06	ESCALA INDICADA	PRANCHAS  19/33
	ARQUIVO 94-T&M-S-ARQ-AMP-BLC3-19_R06	DATA EMISSÃO MAIO/2025	