




2 PLANTA BAIXA
ESCALA 1/25

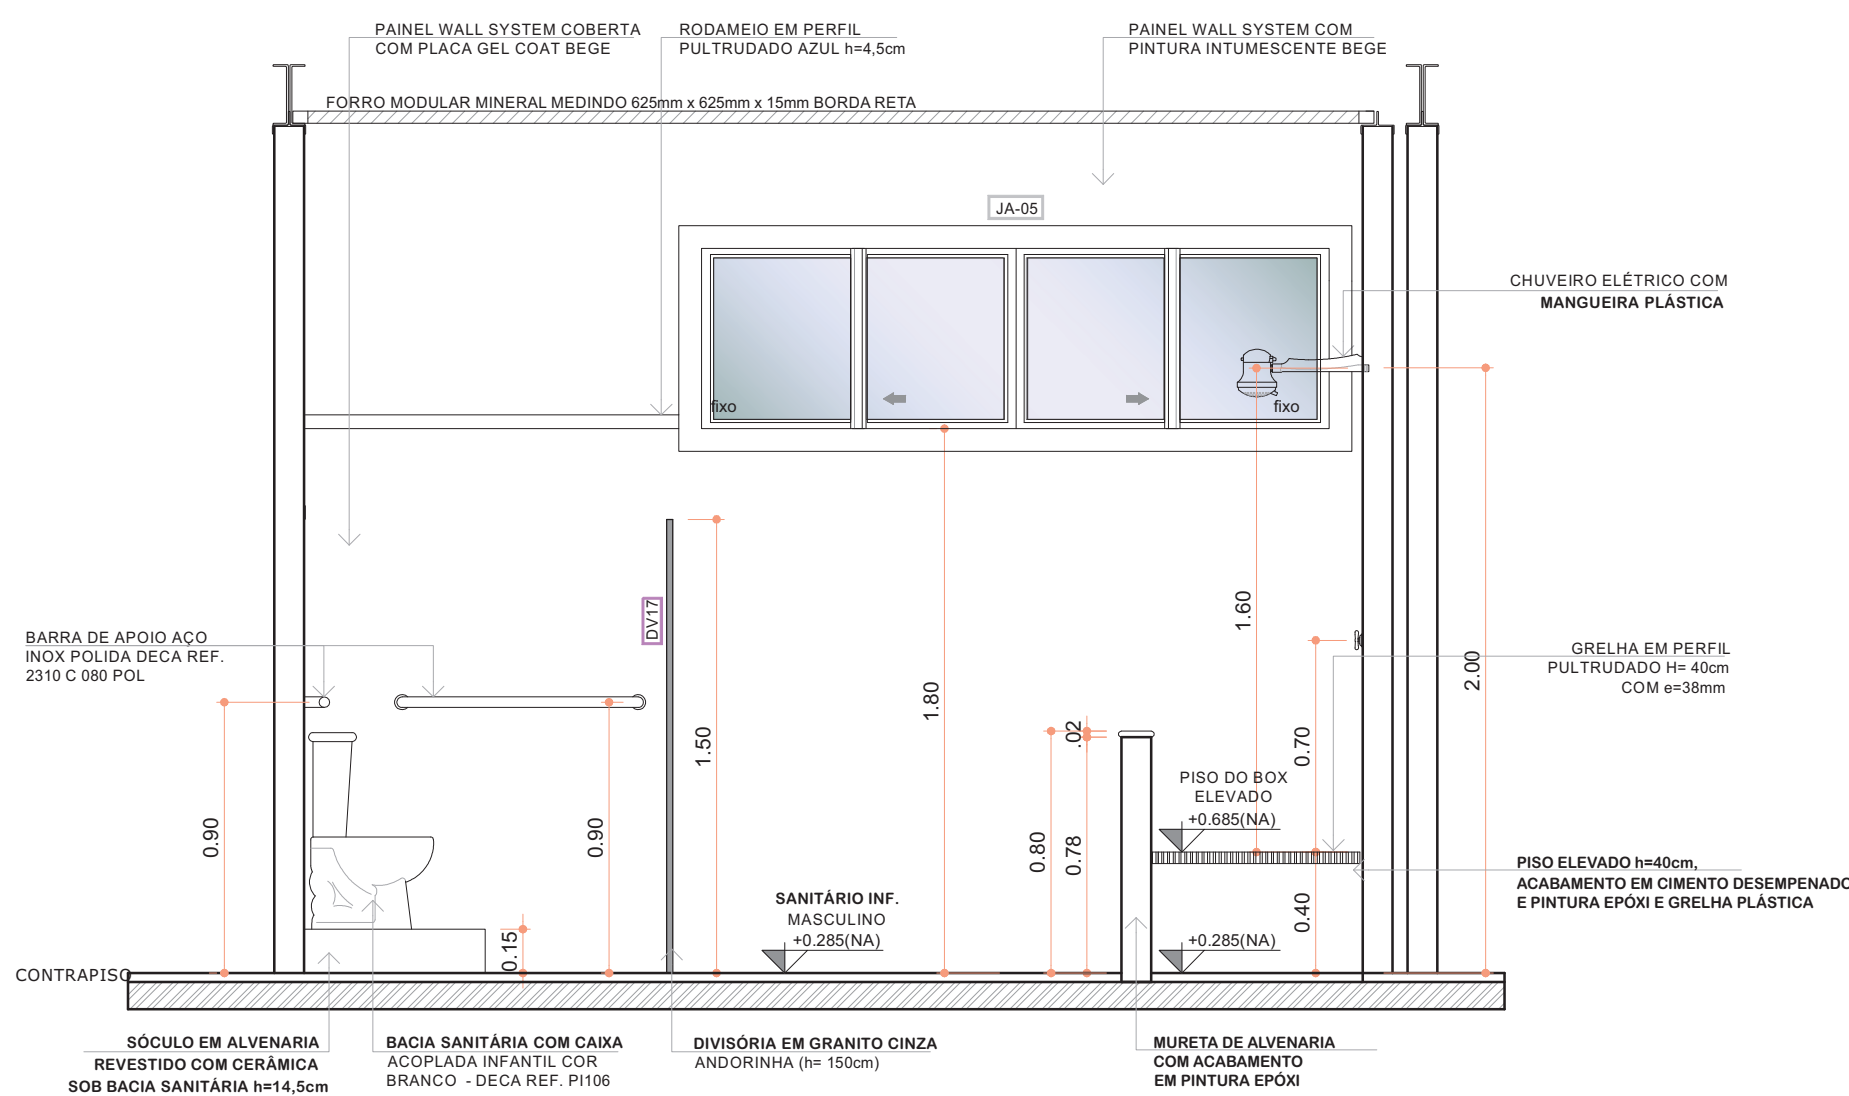


5 VISTA 03 - SANITÁRIO INFANTIL MASCULINO
ESCALA 1/25

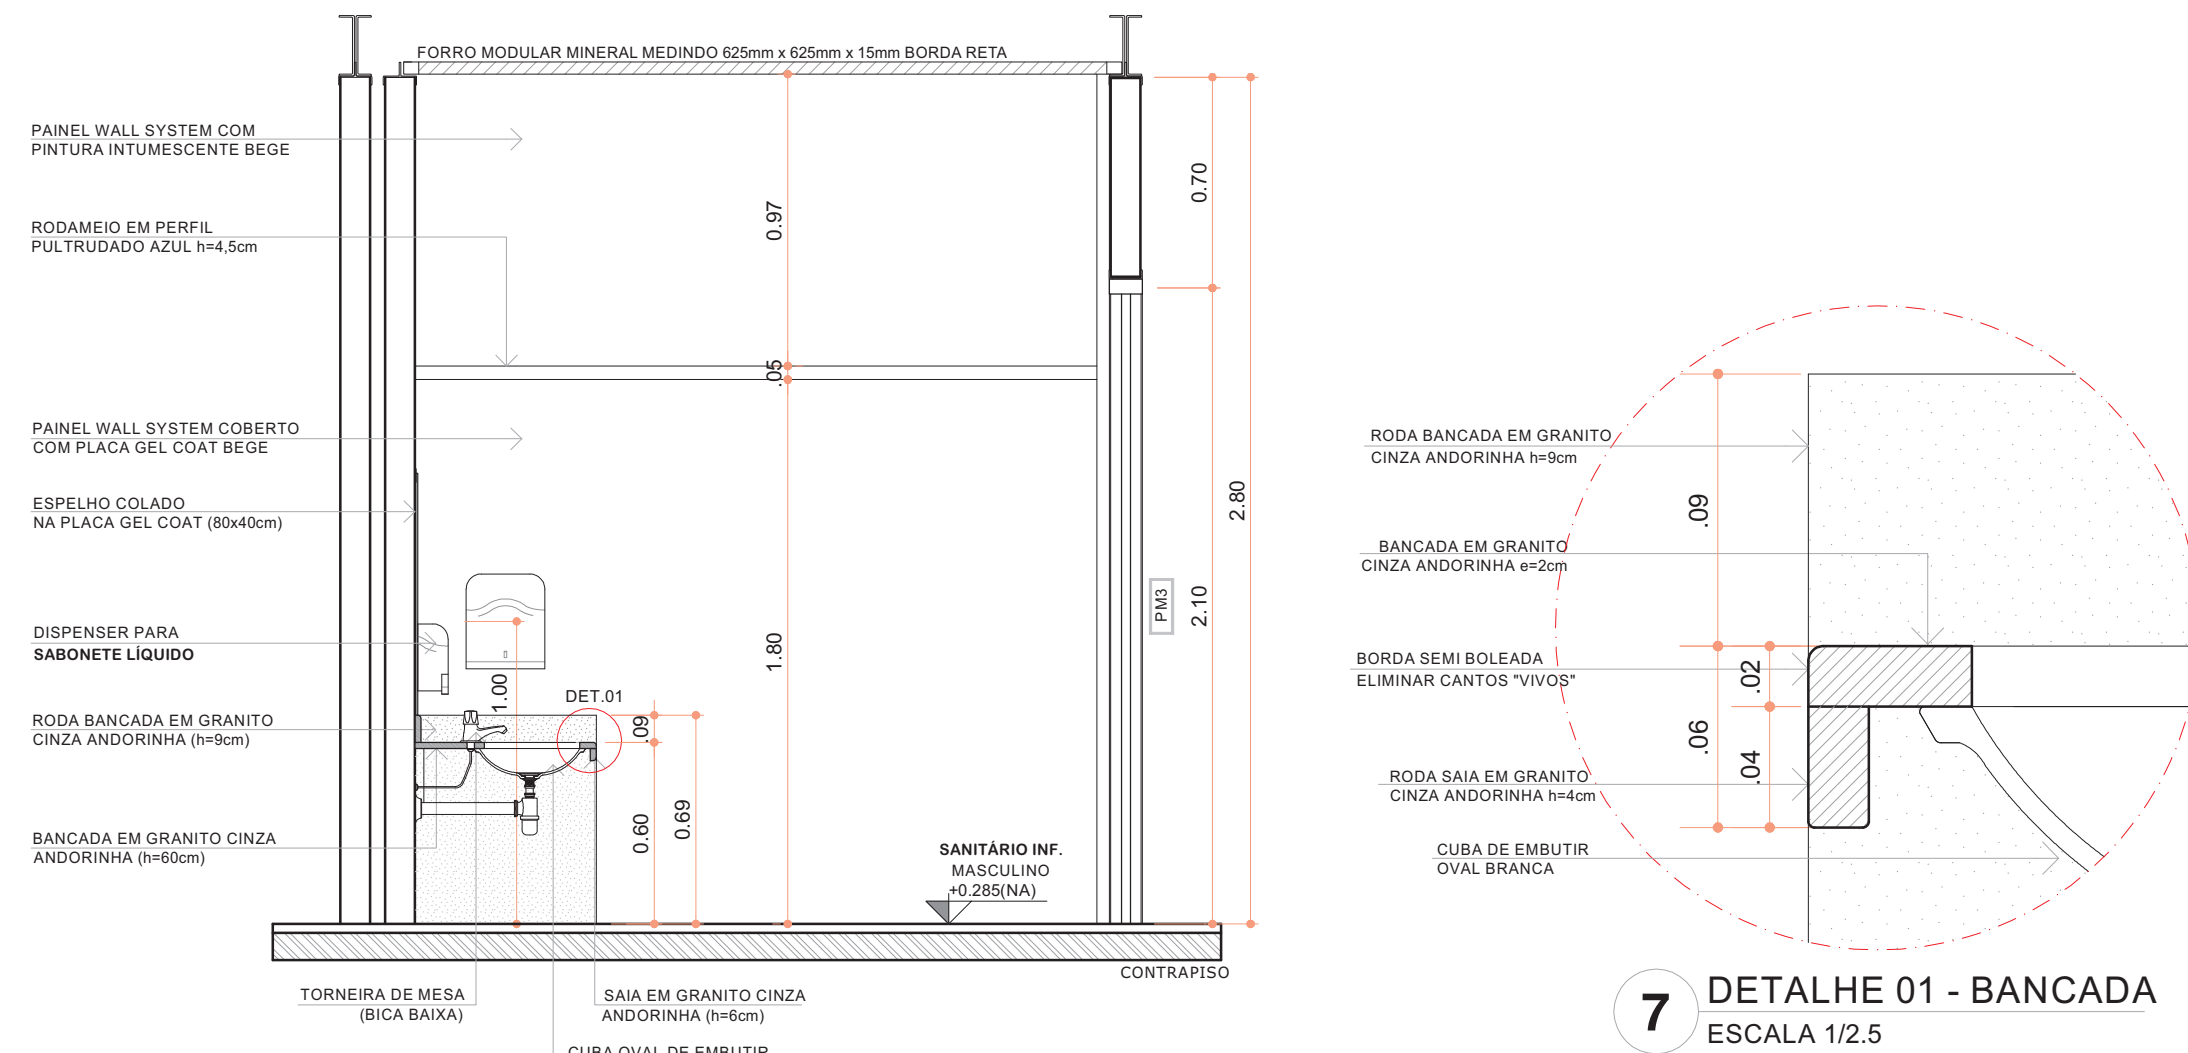


3 VISTA 01 - SANITÁRIO INFANTIL MASCULINO
ESCALA 1/25

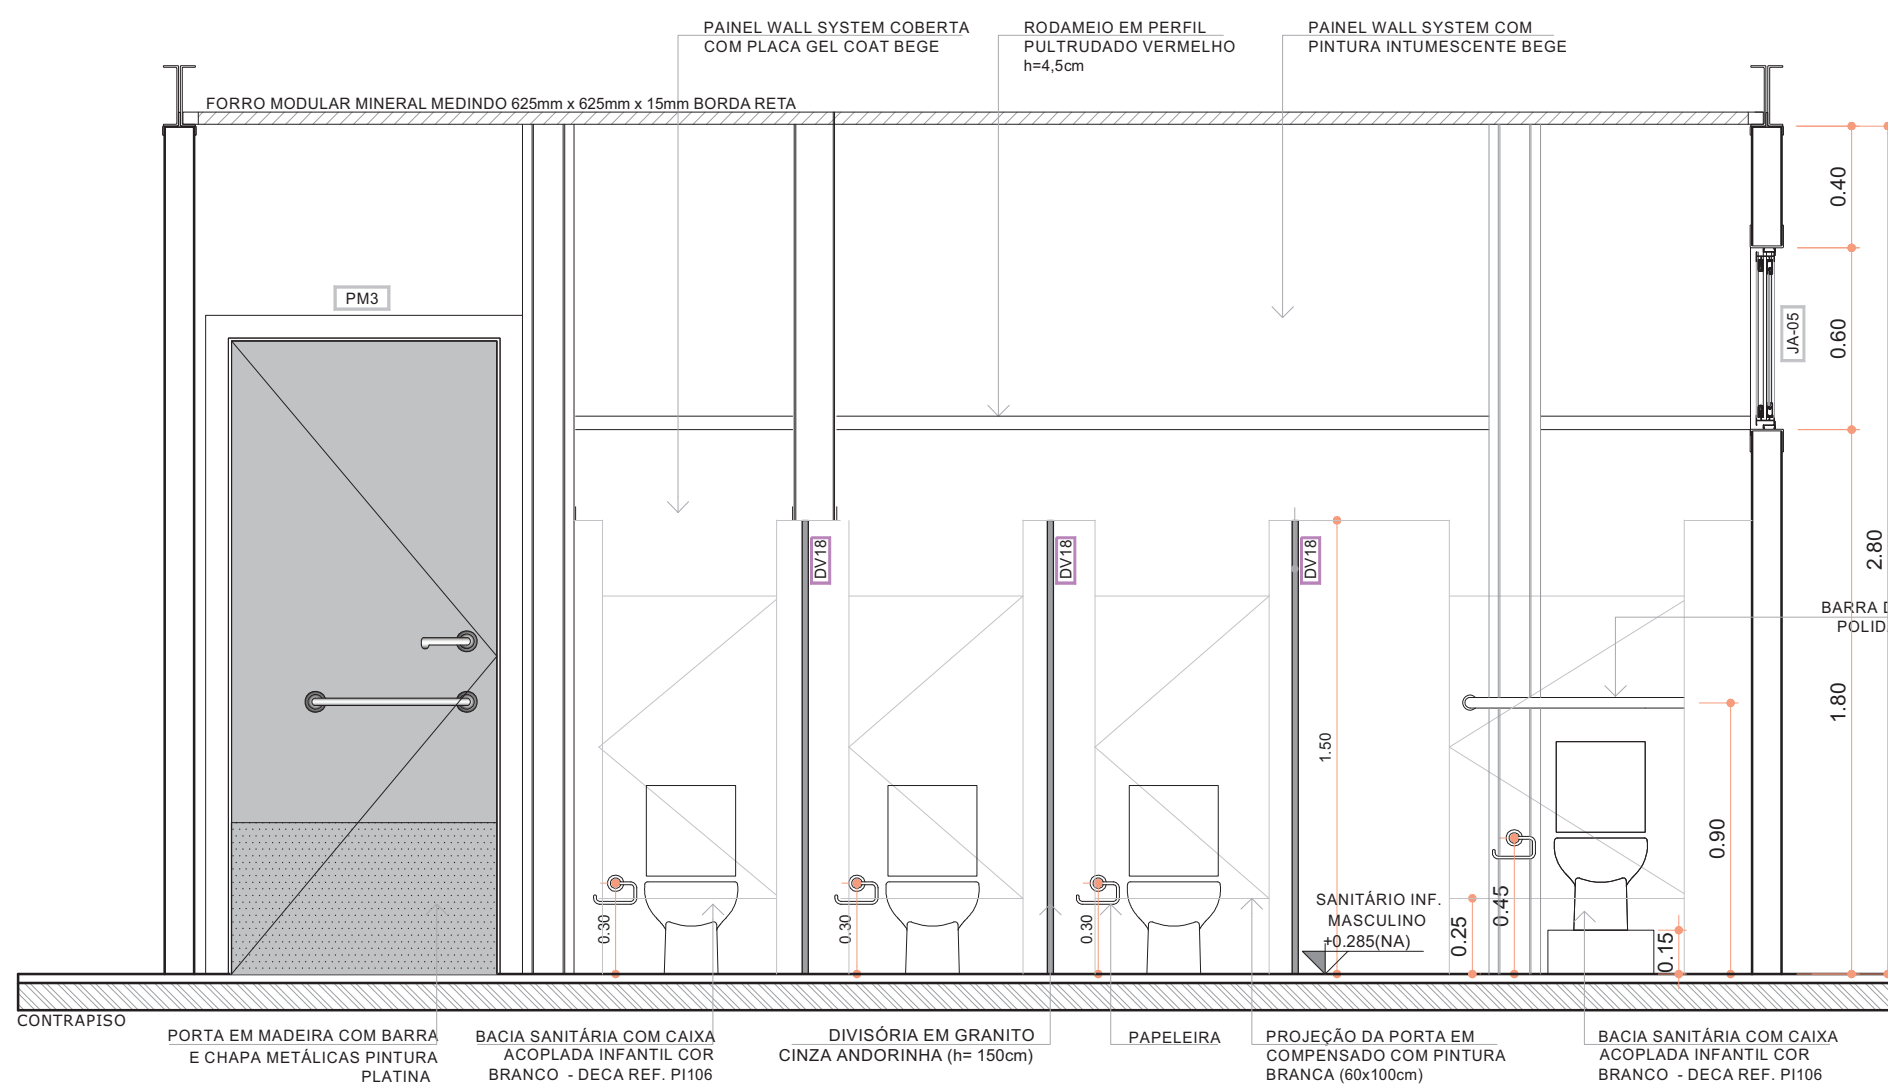

4 VISTA 02 - SANITÁRIO INFANTIL MASCULINO
ESCALA 1/25

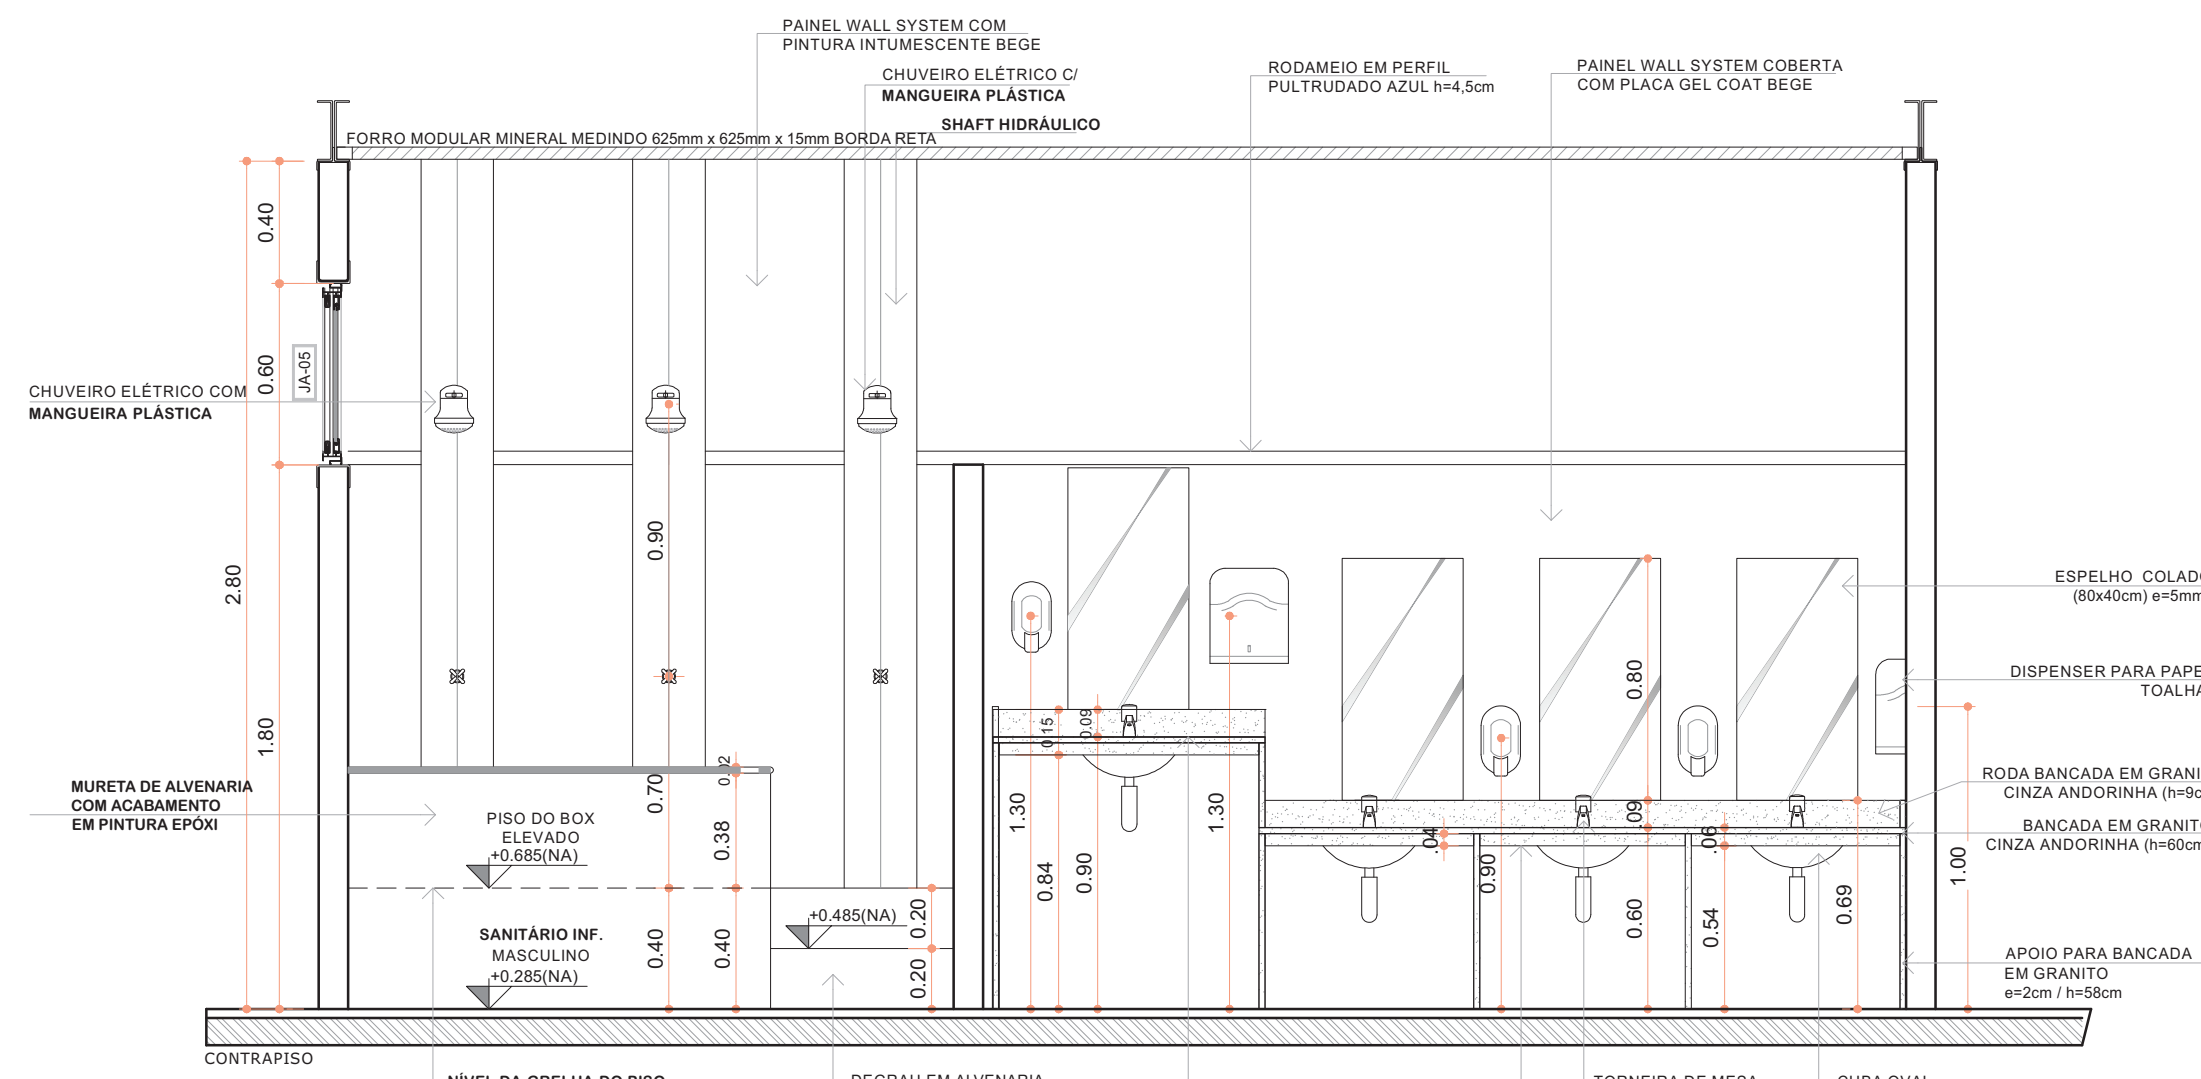

6 VISTA 04 - SANITÁRIO INFANTIL MASCULINO
ESCALA 1/25

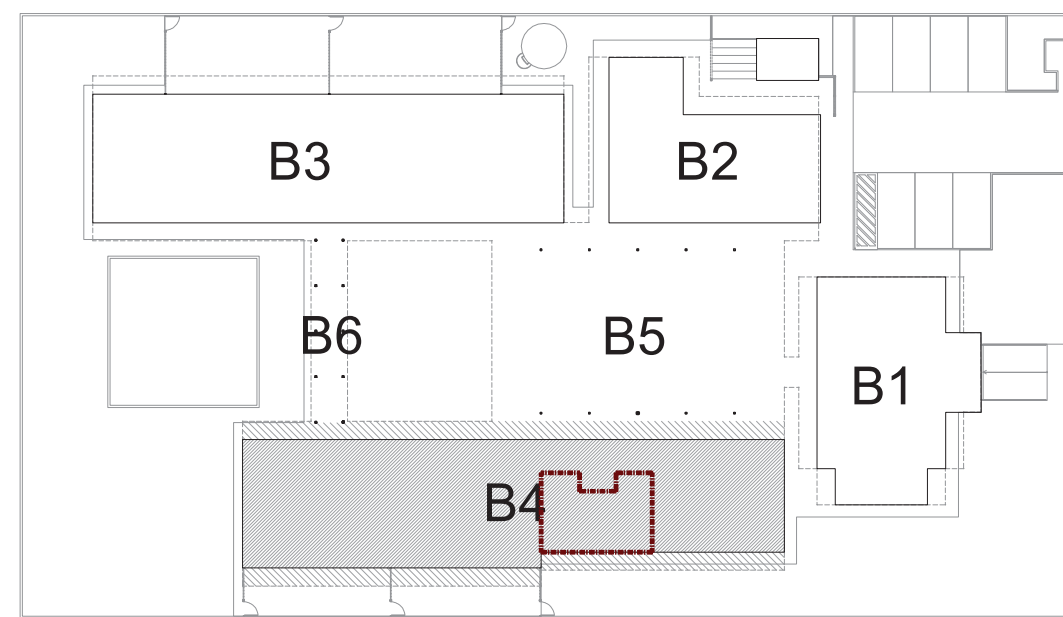

1 CROQUI DE REFERÊNCIA
ESCALA 1/500

BANCADAS	
	GRANITO CINZA ANDORINHA - esp. 2 cm - 3.02x0.60m / H=0.6 m - SANIT. INF. MASC. E FEM.
	GRANITO CINZA ANDORINHA - esp. 2 cm - 3.02x0.60m / H=0.6 m - SANIT. INF. FEMININO
SOLEIRAS	
80x80 - GRANITO CINZA ANDORINHA (x2) - espessura 2 cm - 0.90x0.11m - PM03	
DIVISÓRIAS - DV	
	DV18 - GRANITO CINZA ANDORINHA (x2) - espessura 2 cm x H=1.50m - SANIT. INF. MASC. E FEM.
	DV19 - GRANITO CINZA ANDORINHA (x4) - espessura 2 cm x H=1.50m - SANIT. INF. MASC. E FEM.
	DV17 - GRANITO CINZA ANDORINHA (x2) - espessura 2 cm x H=1.50m - SANIT. INF. MASC. E FEM.
	DV18 - GRANITO CINZA ANDORINHA (x4) - espessura 2 cm x H=1.50m - SANIT. INF. MASC. E FEM.
	DV19 - GRANITO CINZA ANDORINHA (x2) - espessura 2 cm x H=1.50m - SANIT. INF. MASC. E FEM.

LEGENDA	
ESPECIFICAÇÕES	
	PISO
1 - CIMENTADO DESEMPENADO	6 - PISO VINÍLICO EM MANTA COM AUTONVELANTE
2 - CERÂMICA 40x40 cm, PEI-4, COR BRANCO, ANTIDERRAPANTE	
3 - BLOCO INTERTRAVADO DE CONCRETO	
4 - GRAMADO	
5 - AREIA	
	PARADE - Painel Wall System e= 97mm

1 - PLACA GEL COAT BEGE COLADA, COM PINTURA INTUMESCENTE BEGE.	
2 - PLACA GEL COAT BEGE COLADA, COM PINTURA INTUMESCENTE DO PISO AO TETO.	
3 - PINTURA POLIURETÂNICA AZUL, H=40cm APLICADA A PARTIR DO PISO NA FACE EXTERNA DO PAINEL.	
4 - PINTURA INTUMESCENTE BEGE	
	TETO - PLACA FIBRA MINERAL e=15mm
1 - FORRO MODULAR MINERAL MEDINDO 625mm x 625mm x 15mm BORDA RETA	
2 - FORRO INCLINADO MODULAR MINERAL MEDINDO 625mm x 625mm x 15mm BORDA RETA	
3 - FORRO DE GESSO ACARTONADO PLACA VERDE RU	

NOTAS	
- DIMENSÕES EM METROS, MEDIDAS E COTAS EM METROS;	
- VERIFICAR POSIÇÃO EXATA DOS PILARES NO PROJETO ESTRUTURAL;	
- VERIFICAR DETALHES CONSTRUTIVOS PERTINENTES NAS PRANCHAS DE DETALHAMENTO;	
- ALTERAÇÕES NESTE PROJETO SOMENTE COM AUTORIZAÇÃO DO RESPONSÁVEL TÉCNICO PELO AS BUILT E DO FNDE.	

REFERÊNCIAS:	
- PLANILHA DE QUANTITATIVOS;	
- ESPECIFICAÇÕES TÉCNICAS DO PROJETO DE ARQUITETURA	
- MEMORIAL DESCRITIVO.	

FNDE <i>Fundo Nacional de Desenvolvimento da Educação</i>	Ministério da Educação	GOVERNO FEDERAL BRASIL PAÍS RICO E PAÍS SEM POBREZA
--	------------------------	---

PROJETO DE TRANSPOSIÇÃO - AS BUILT

PROPRIETÁRIO:	PREFEITURA MUNICIPAL DE BOM JESUS
ENDEREÇO:	PRAÇA AMÉRICA
MUNICÍPIO - UF:	BOM JESUS - RS
PROPRIETÁRIO	
TATIANA GONÇALVES	
RESP. TÉCNICO AS BUILT	CAU A90413-9
PAULA B.F. VASQUES	
AUTOR DO PROJETO	CAU A67756-6

DLFO	CREA
	RA
OBSERVAÇÕES:	

PROGRAMA PROINFÂNCIA - PROJETO TIPO B	
PROJETO DE ARQUITETURA	

PROGRAMA PROINFÂNCIA - PROJETO TIPO B			
PROJETO DE ARQUITETURA			
COORDENAÇÃO	AMPLIAÇÃO BLOCO MULTIUSO - AS BUILT		ARQ
CGEST - Coordenação Geral de Infraestrutura Educacional	SANITÁRIO INFANTIL MASCULINO		
	REVISÃO	ESCALA	PRANCHA
	R.06	INDICADA	
FORMATO	ARQUIVO	DATA EMISSÃO	
A1 (840X594)	94-T&M-B-ARQ-AMP-BLC4-25_R06	MAIO/2025	25/33