




1 PLANTA BAIXA - PORTÃO DE ACESSO
ESCALA 1/75

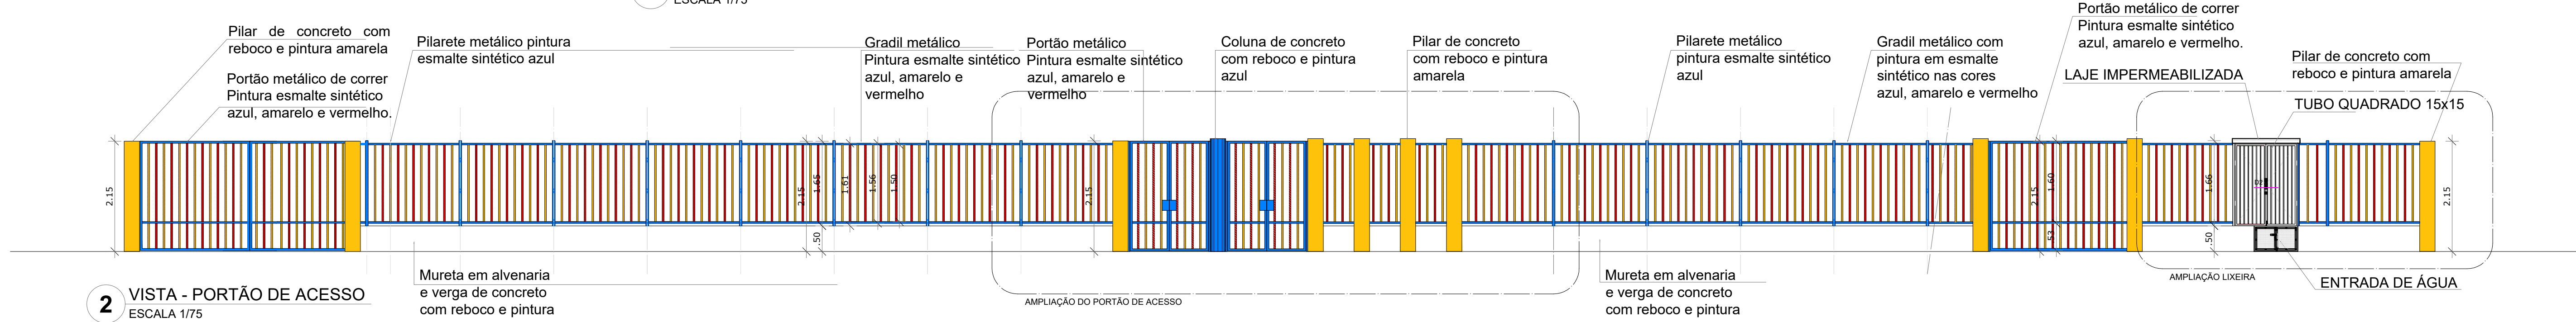


2 VISTA - PORTÃO DE ACESSO
ESCALA 1/75

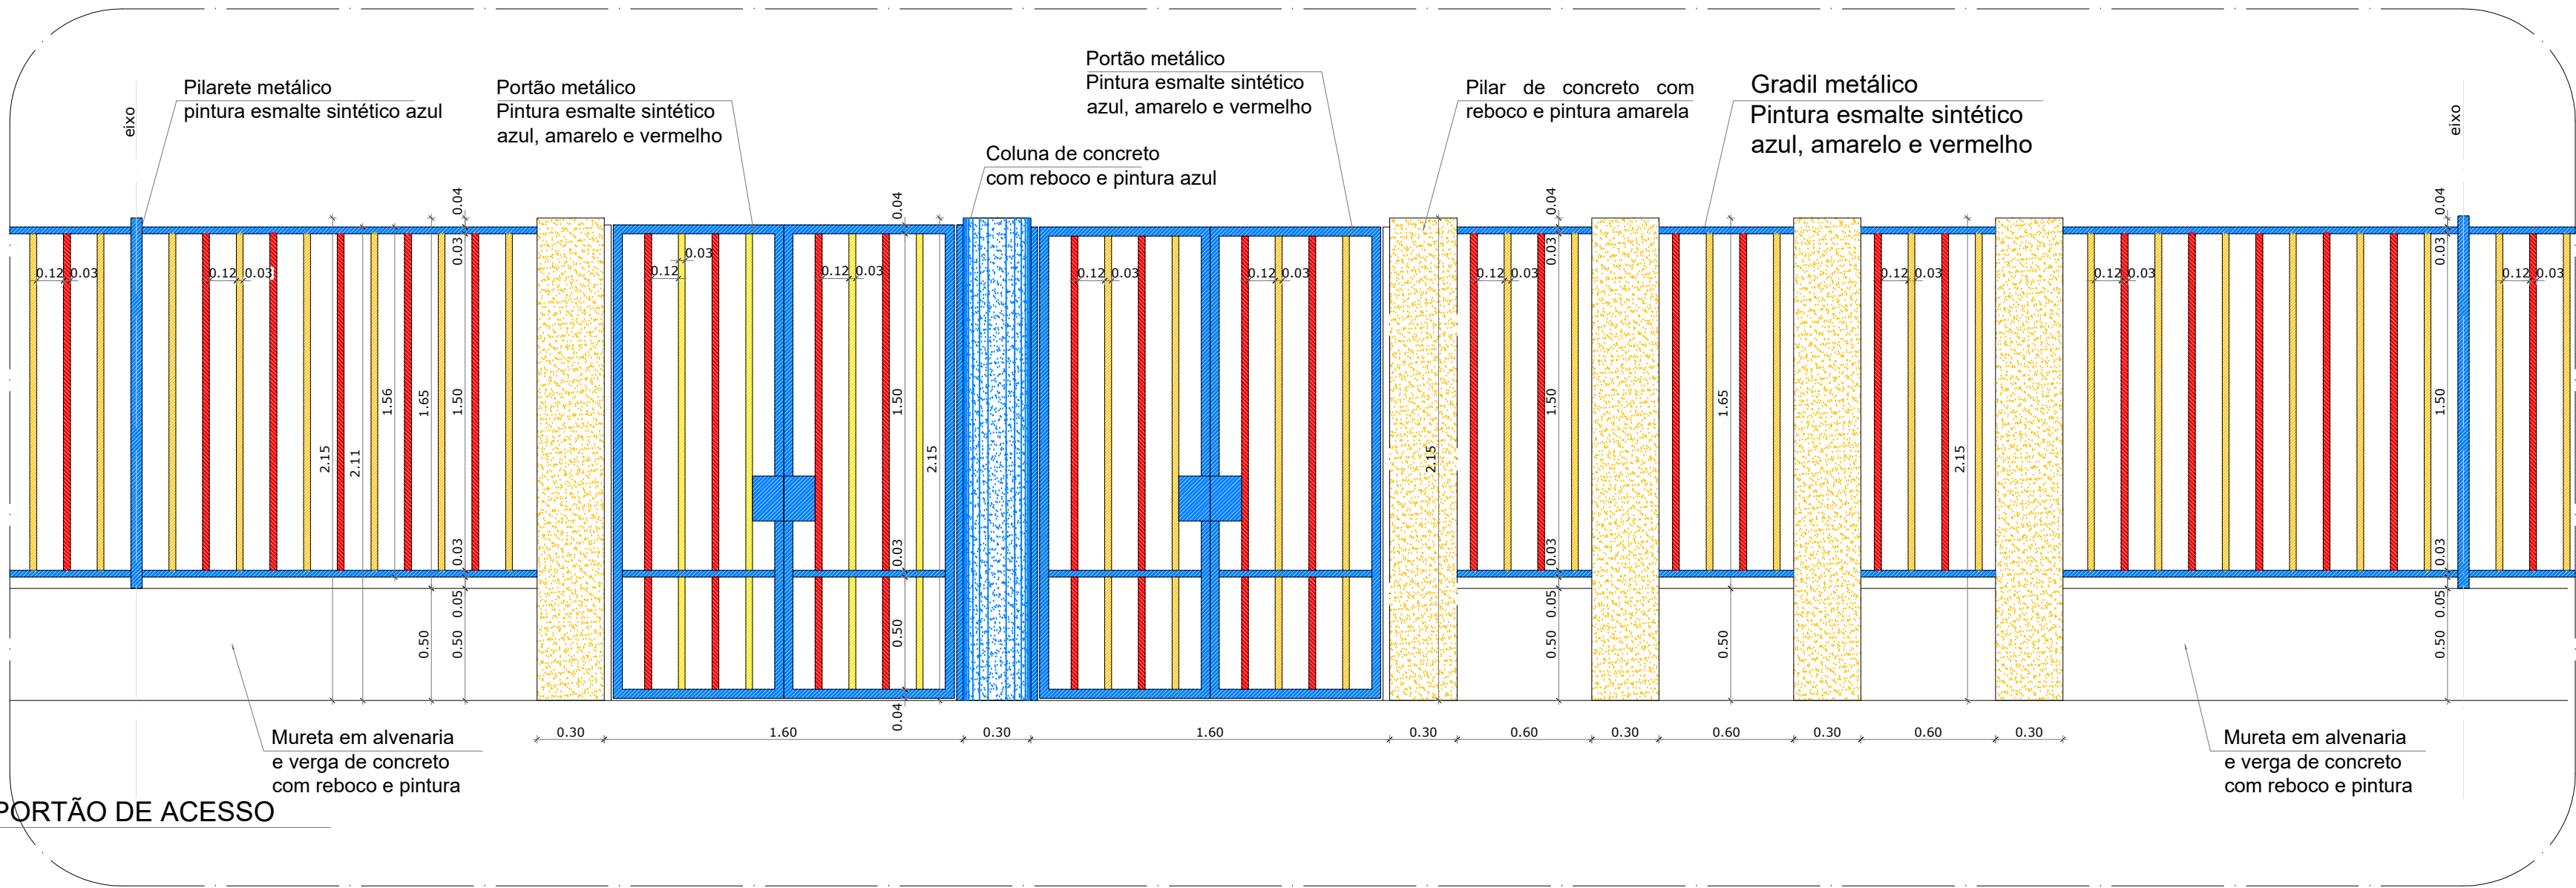


3 AMPLIAÇÃO - PORTÃO DE ACESSO
ESCALA 1/25

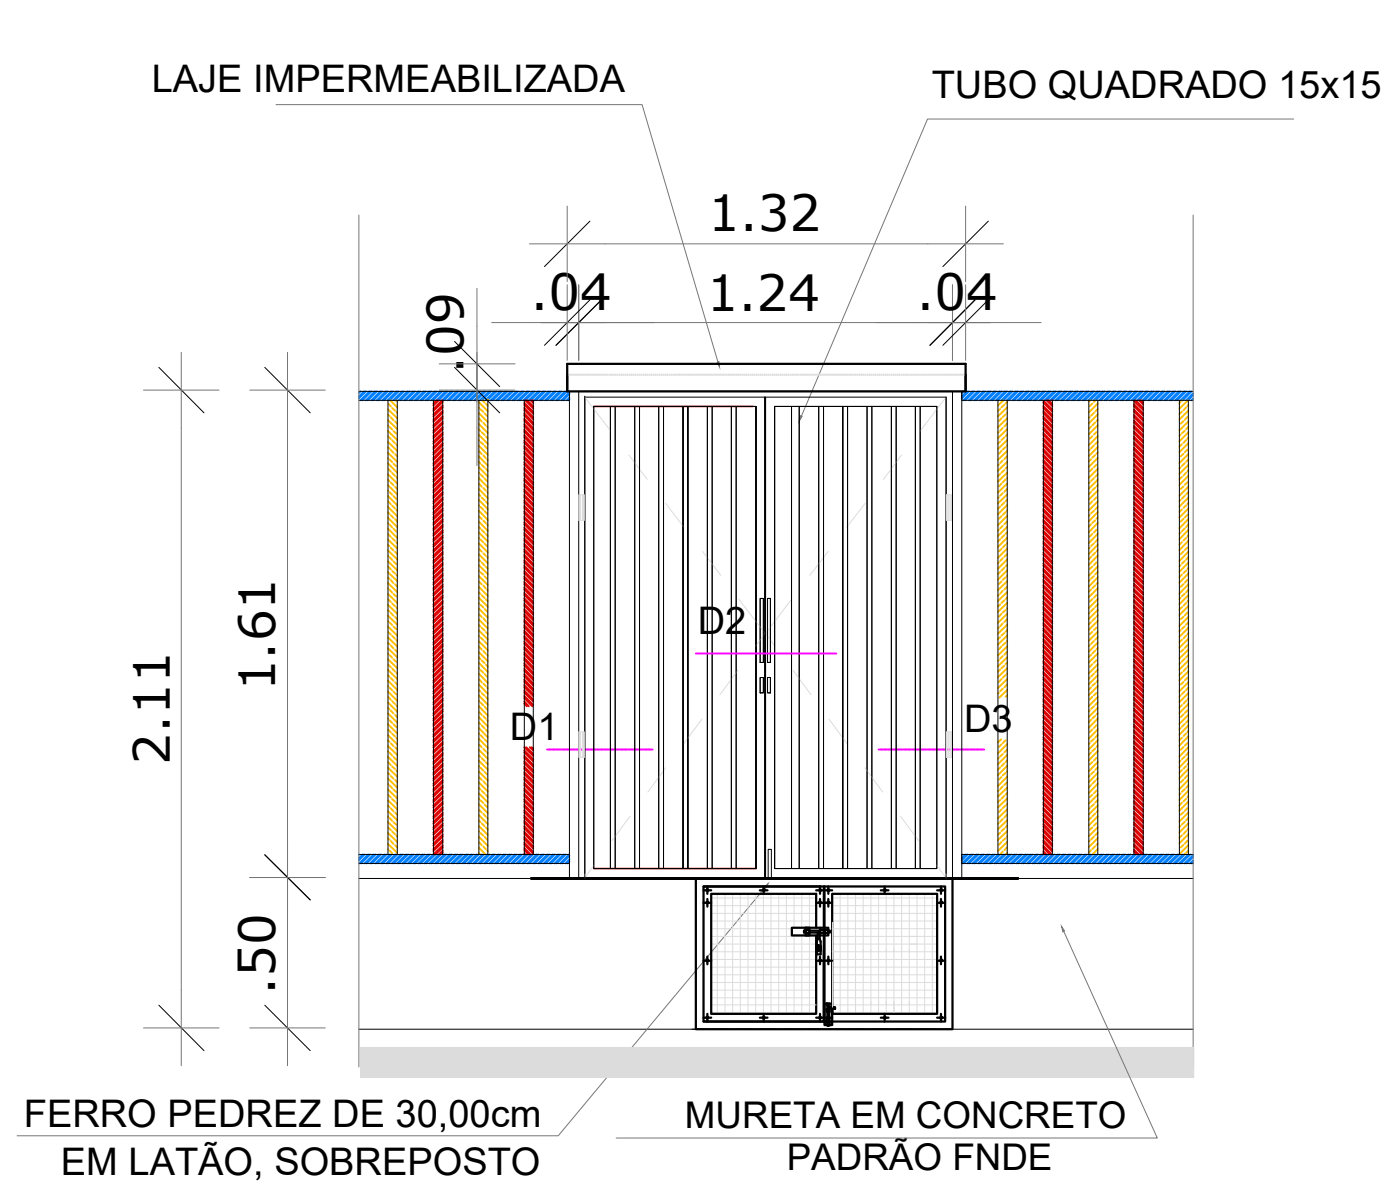


4 VISTA EXTERNA LIXEIRA
ESCALA 1/20

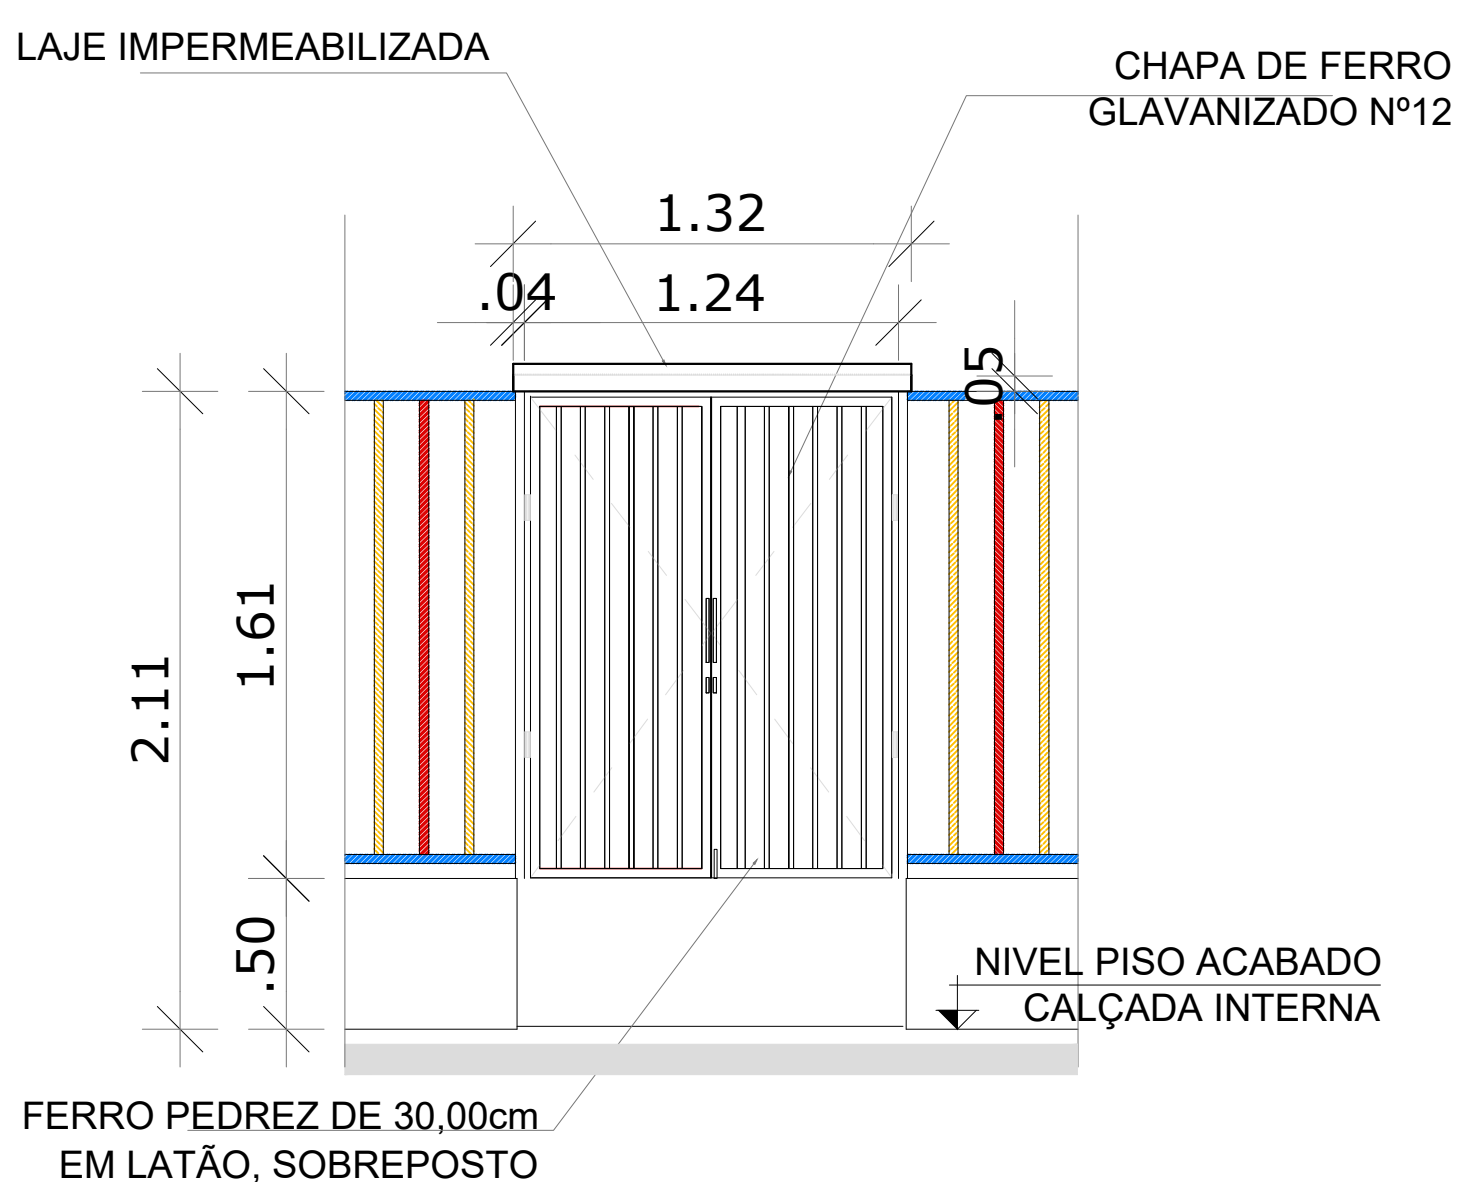


5 VISTA INTERNA LIXEIRA
ESCALA 1/20

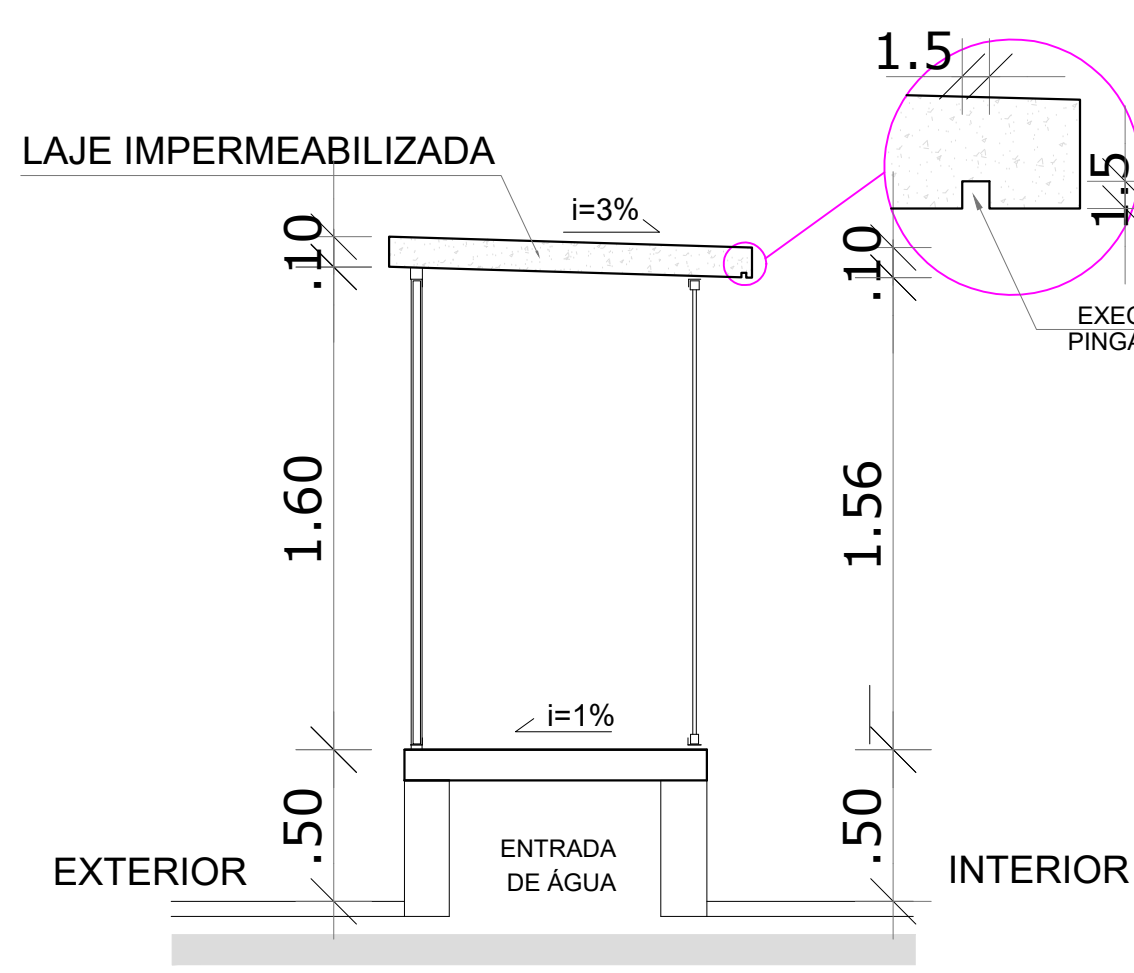


6 CORTE A LIXEIRA
ESCALA 1/20

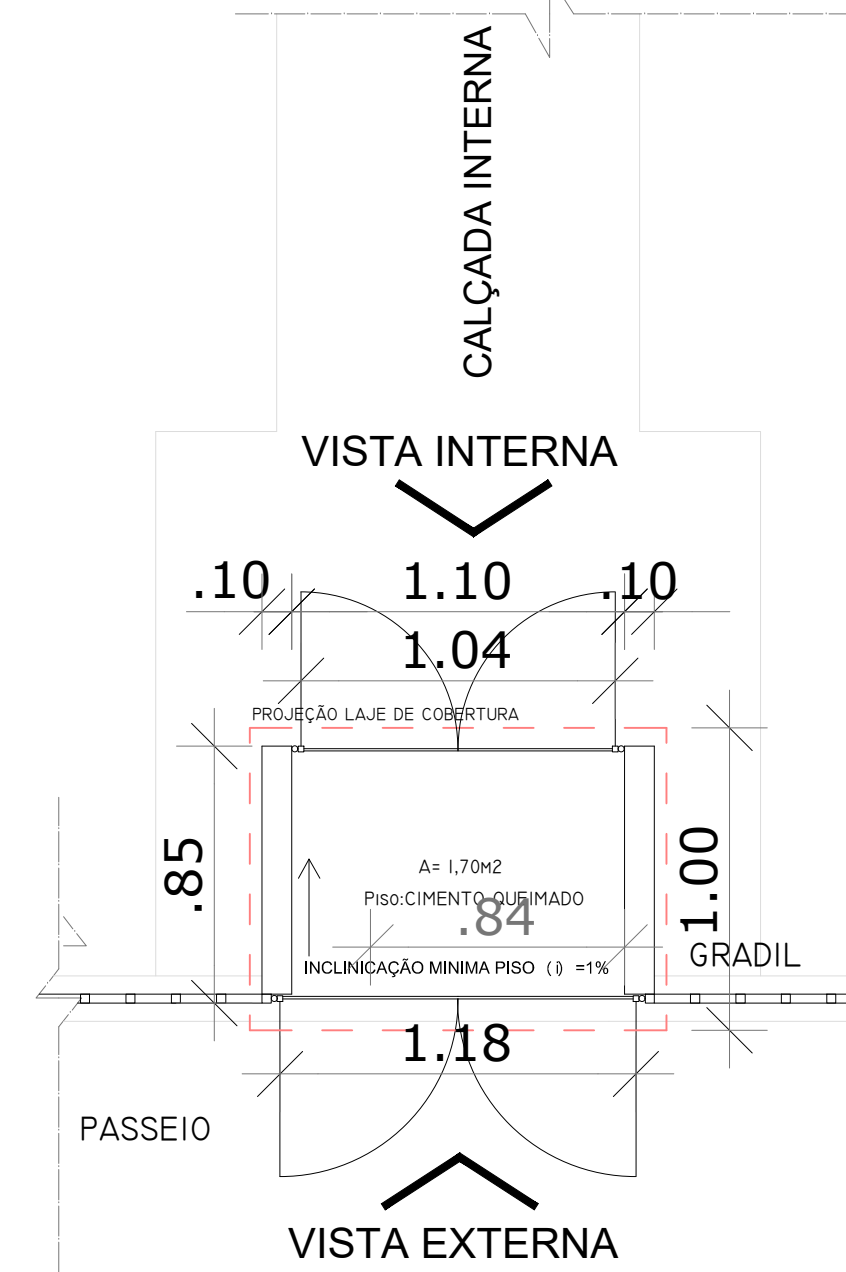


7 PLANTA - ABRIGO DE RESÍDUOS
ESCALA 1/20

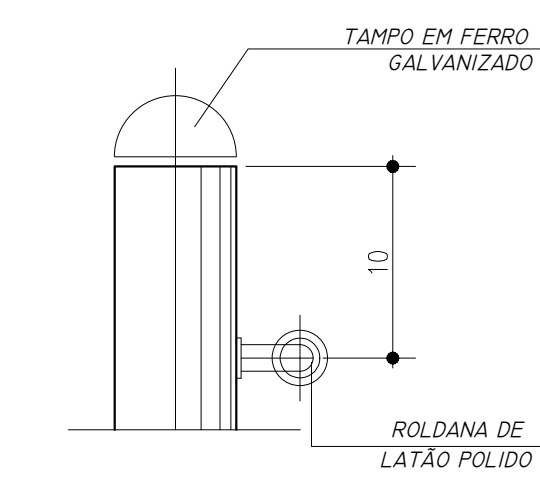


8 DETALHE 1
SEM ESCALA

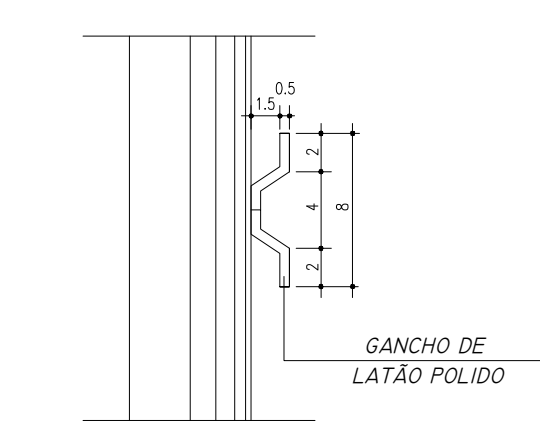

9 DETALHE 2
SEM ESCALA

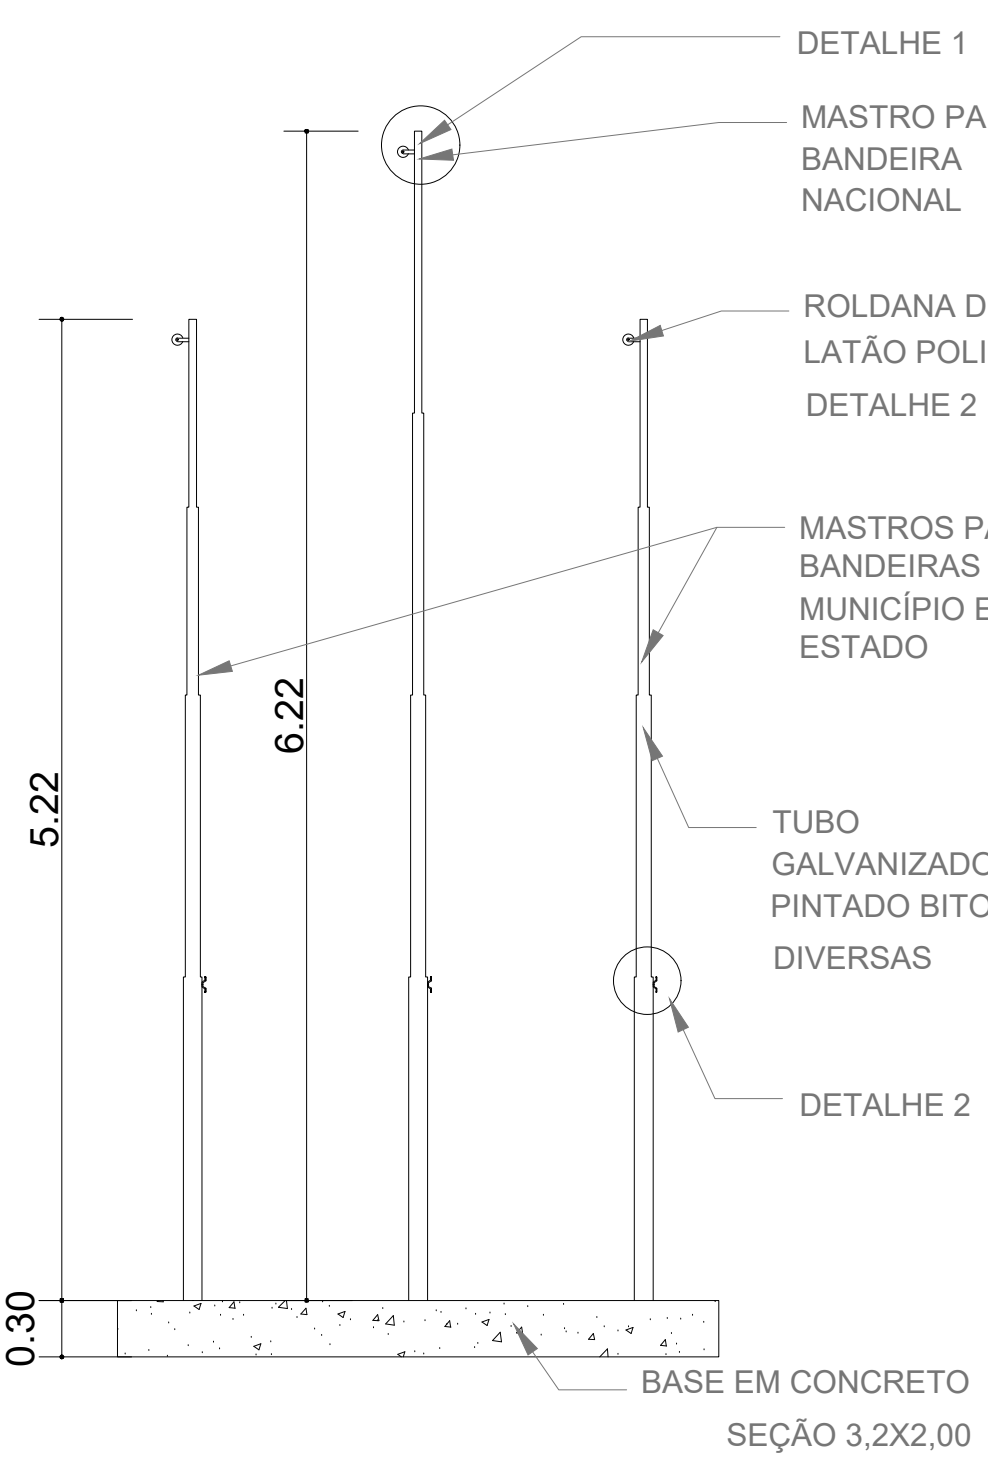

10 VISTA FRONTAL MASTRO DAS MADEIRAS
SEM ESCALA

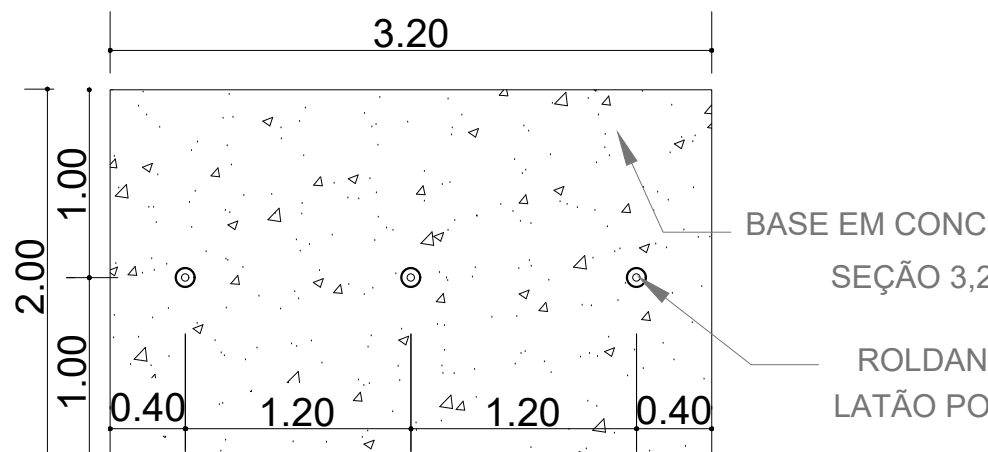

11 PLANTA - MASTROS BANDEIRAS
SEM ESCALA


NOTAS

- DIMENSÕES EM METROS;
- COTAS DE NÍVEL EM METROS;
- VERIFICAR POSIÇÃO EXATA DOS PILARES NO PROJETO ESTRUTURAL;
- VERIFICAR DETALHES CONSTRUTIVOS PERTINENTES NAS PRANCHAS DE DETALHAMENTO;
- ALTERAÇÕES NESTE PROJETO SOMENTE COM AUTORIZAÇÃO EXPRESSA RESPONSÁVEL TÉCNICO PELO AS BUILT E DO FNDE.

REFERÊNCIAS:

- MEMORIAL DESCRITIVO DO PROJETO;
- PLANILHA DE SERVIÇOS;
- CADERNO DE ENCARGOS

LEGENDA:	
	INDICAÇÃO NÍVEL PLANTA E CORTE
	INDICAÇÃO DE VISTAS
	INDICAÇÃO DE CORTES
	ESPECIFICAÇÕES DE MATERIAIS
	INDICAÇÃO DE FACHADAS
	INDICAÇÃO DE EIXOS
	INDICAÇÃO DE PORTAS E JANELAS
	INDICAÇÃO DE ELEMENTOS (BANCADAS, PRATELEIRAS E ETC.)

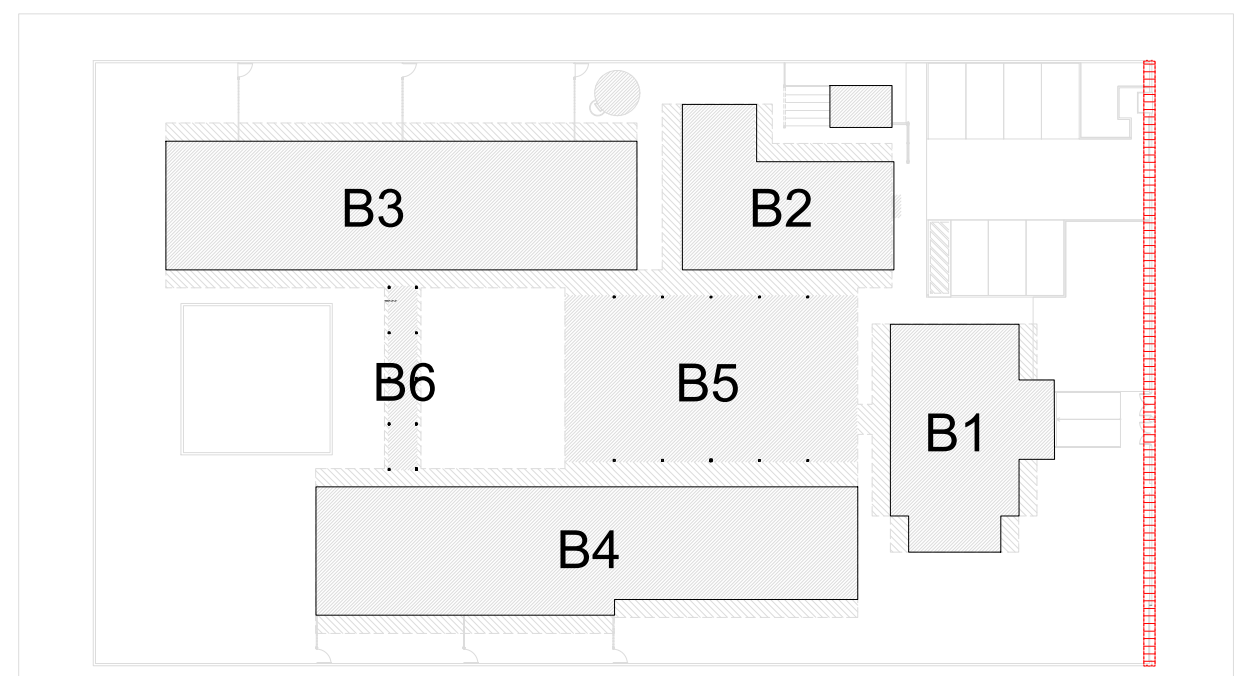

1 CROQUI DE REFERÊNCIA
ESCALA 1/500



PROJETO DE TRANSPOSIÇÃO - AS BUILT

PROPRIETÁRIO: : PREFEITURA MUNICIPAL DE BOM JESUS
ENDEREÇO: PRAÇA AMÉRICA
MUNICÍPIO - UF: BOM JESUS - RS

PROPRIETÁRIO
TATIANA GONÇALVES
RESP. TÉCNICO AS BUILT
PAULA B.F. VASQUES
AUTOR DO PROJETO

CAU A90413-9
CAU A67756-6

DLFO

CREA

RA

OBSERVAÇÕES:

PROGRAMA PROINFÂNCIA - PROJETO TIPO B PROJETO DE ARQUITETURA AS BUILT

COORDENAÇÃO
CGEST - Coordenação
Geral de Infraestrutura
Educativa

DETALHAMENTO PORTÃO DE ENTRADA

ARQ

REVISÃO
R.06
ARQUIVO

ESCALA
INDICADA
DATA EMISSÃO
MAG/2025

PRANCHAS
33/33