


NOTAS

- DIMENSÕES EM METROS;
- COTAS DE NÍVEL EM METROS;
- VERIFICAR POSIÇÃO EXATA DOS PILARES NO PROJETO ESTRUTURAL;
- VERIFICAR DETALHES CONSTRUTIVOS PERTINENTES NAS PRANCHAS DE DETALHAMENTO;
- ALTERAÇÕES NESTE PROJETO SOMENTE COM AUTORIZAÇÃO EXPRESSA DO RESPONSÁVEL DO AS BUILT E DO FNDE.

REFERÊNCIAS:

- MEMORIAL DESCRITIVO DO PROJETO;
- PLANILHA DE QUANTITATIVOS;

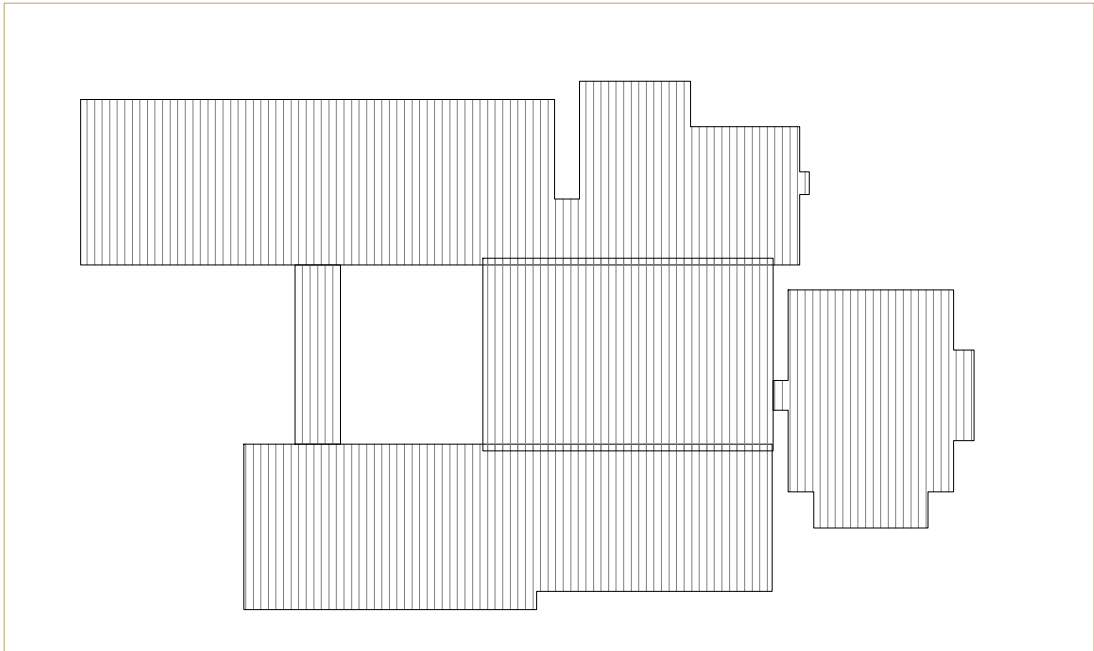

1 CROQUI DE REFERÊNCIA  
ESCALA 1/500



PROJETO DE TRANPOSIÇÃO - AS BUILT

PROPRIETÁRIO : PREFEITURA MUNICIPAL BOM JESUS  
ENDEREÇO: PRAÇA AMÉRICA  
MUNICÍPIO – UF: BOM JESUS – RS

PROPRIETÁRIO  
TATIANA GONÇALVES  
RESP. TÉCNICO AS BUILT CAU A90413-9  
PAULA B.F. VASQUES  
AUTOR DO PROJETO CAU A67756-6

DLFO  
CREA  
RA

OBSERVAÇÕES:

PROGRAMA PROINFÂNCIA - PROJETO TIPO B  
PROJETO DE ARQUITETURA

COORDENAÇÃO CGEST - Coordenação Geral de Infraestrutura Educativa	PLANTA BAIXA - LAYOUT EQUIPAMENTO_AS BUILT	ARQ
REVISÃO R 06	ESCALA 1/100	PRANCHA
FORMATO A1 (840x594)	ARQUIVO 94-T&M-B-AQ-LYT-GERO-02A03_R06	03/33
	DATA EMISSÃO ABRIL, 2025	

AMBIENTES	EQUIPAM	QTD	DESCRIÇÃO
BLOCO DE SERVIÇOS	FZ	01	FREZER VERTICAL DE USO DOMESTICO - LINHA BRANCA DIM: 55,3x47x1,69 cm
COZINHA/DESPENSA/COPA/LACTÁRIO/ÁREA DE SERVIÇO EXTERNA	RF	01	GELADEIRA DE USO DOMESTICO FROSTFREE 410L LINHA BRANCA DIM: 70,2x73,3x186,5 cm
	RF2	01	GELADEIRA DE USO DOMESTICO FROSTFREE 250L - LINHA BRANCA DIM: 52,5x54,4x154,4 cm
	RF3	01	GELADEIRA VERTICAL INDUSTRIAL 4 PORTAS 1000L, EM AÇO INOX DIM: 125x75x 180cm
	FG	01	FOGÃO INDUSTRIAL 06 BOCAS QUEIMADORES DUPLS COM FORNO DE CÂMERA E BANHO MARIA ACORLADOS DIM: 107x84x83cm
	FG2	01	FOGÃO DE 04 BOCAS DE USO DOMESTICO - LINHA BRANCA DIM: 63x51x87cm

LV	01	MÁQUINA DE LAVAR LOUÇAS DIM: 50,5x50,5x100cm
CO	01	COPA INDUSTRIAL 3MRS DE EXAUSTÃO TIPO "LHA" 120x90 COM DESGARDA CIRCULAR DE 19,5 cm
MI	02	MICROONDAS 3XL - LINHA BRANCA DIM: 50x40x28cm
BS	02	ESTERILIZADOR PARA MAMADERAS PARA MICROONDAS DIM: 20x18cm
LI	01	LIQUIDIFICADOR INDUSTRIAL CAPACIDADE DE 8L
LI2	03	LIQUIDIFICADOR DE USO DOMESTICO COM 2 VELOCIDADES
EP	01	ESPRESSOEDOR DE FRUTAS
BL	01	BALANÇA DE PRATO COM CAPACIDADE PARA 15 KG DIM: 32,5x36,15x20cm
BL2	01	BALANÇA PLATIFORMA 150 KG DIM: 43x61cm

BT	01	BATEDERA PLANETÁRIA SL
BT2	01	BATEDERA PLANETÁRIA 20L
MT	01	MULTIPROCESSADOR DE ALIMENTOS
CT	01	CENTRÍFUGA DE FRUTAS DE 800W
MX	01	MIXER DE ALIMENTOS
CP	01	CAFETEIRA DE 1000W
PR	01	PURIFICADOR DE ÁGUA - REFRIGERADO
EX	01	EXAUSTORVENTILADOR INDUSTRIAL DIM: DIAMETRO 40cm

LAVANDERIA	MA	01	MÁQUINA DE LAVAR ROUPAS DE 8 KILOS - LINHA BRANCA DIM: 62x67x103,5cm
	FR	02	FERRO ELÉTRICO A SECO
	SC	01	SECADORA DE ROUPAS - LINHA BRANCA DIM: 80x64x85cm
DEMAIS ESPAÇOS	CL	02	CARRIO COLETOR DE LIXO - CAPACIDADE 120L
	LY	02	CONJUNTO DE LIXEIRA PARA COLETA SELETIVA EM FIBRA DE VIDRO CAPACIDADE DE 50L
	LX2	08	LIXEIRA DE 50L COM PEDAL CAPACIDADE DE 50L
	BB	05	BERBEDOURO ELÉTRICO CONJUGADO POTÊNCIA 125 - 145W

BLOCOS ADM / PEDAGÓGICOS E MULTUSO	QC	02	QUADRO DE AVISOS EM METAL DIM: 150x85cm
	DM	08	QUADRO MURAL DE FELTRO DIM: 120x80cm
	DB	06	QUADRO BRANCO TIPO LOUSA MAGNÉTICO DIM: 20x120cm
	DB2	02	QUADRO BRANCO TIPO LOUSA MAGNÉTICO DIM: 30x150cm
	AR	01	APARELHO DE AR CONDICIONADO SPLIT 30.000BTU'S
	AR2	01	APARELHO DE AR CONDICIONADO SPLIT 18.000BTU'S
	AR3	02	APARELHO DE AR CONDICIONADO SPLIT 12.000BTU'S
	TV	02	TELEVISOR DE LCD DE 32" COM ENTRADA PARA HDTV
	EV	02	APARELHO DE DVD
	VP	15	VENTILADOR DE PAREDE
	MS	09	APARELHO DE SOM TIPO MICROSYSTEM COM ENTRADA USB E CARTÃO DE MEMÓRIA