



2 PLANTA BAIXA  
ESCALA 1/25


4 DETALHES VESTIÁRIO  
VISTAS VESTIÁRIO (01 A 06)

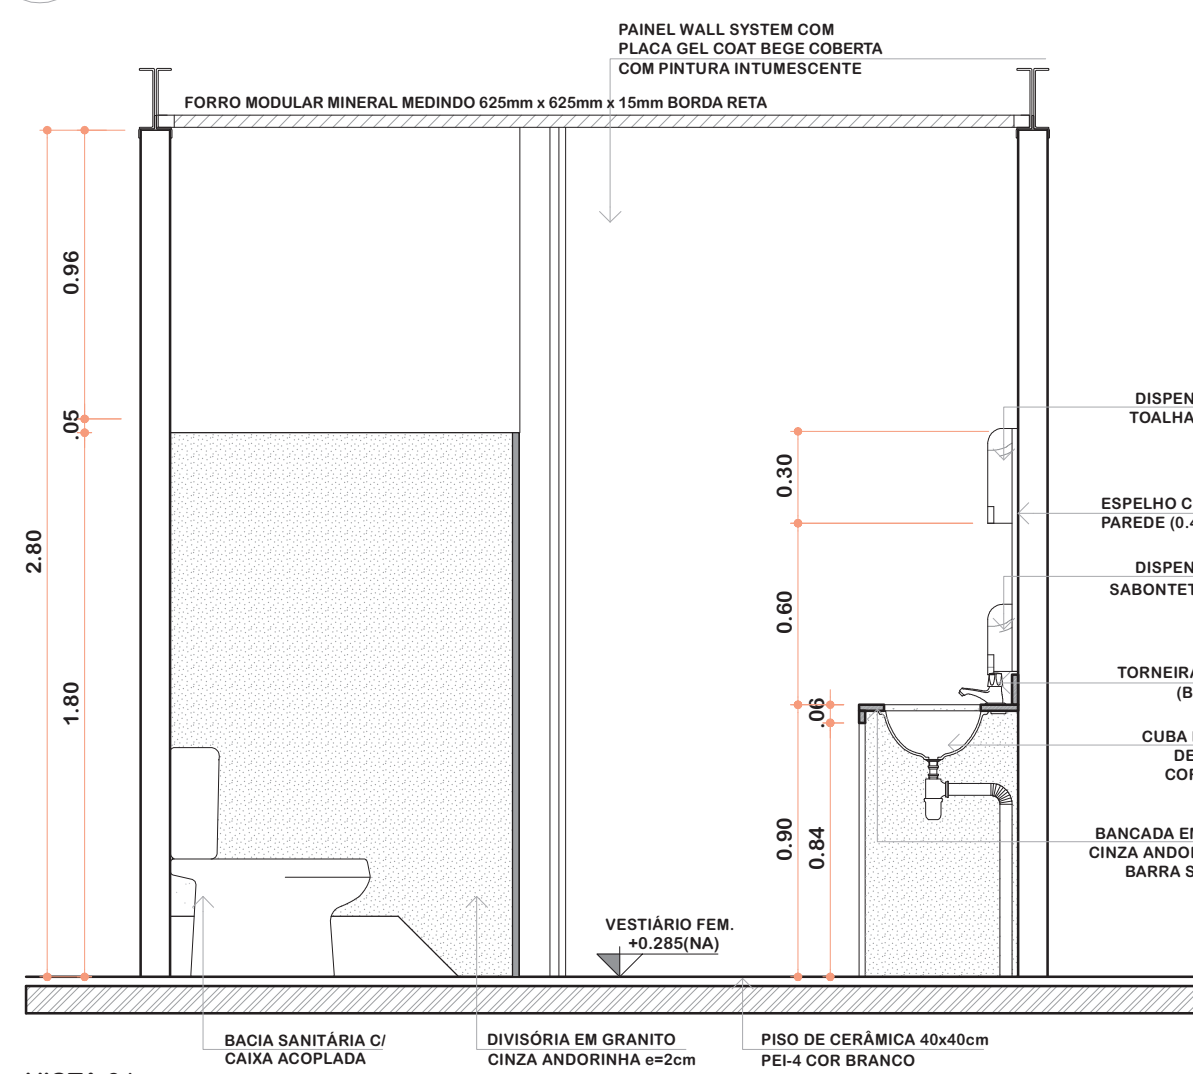

VISTA 01  
ESC.: 1/25

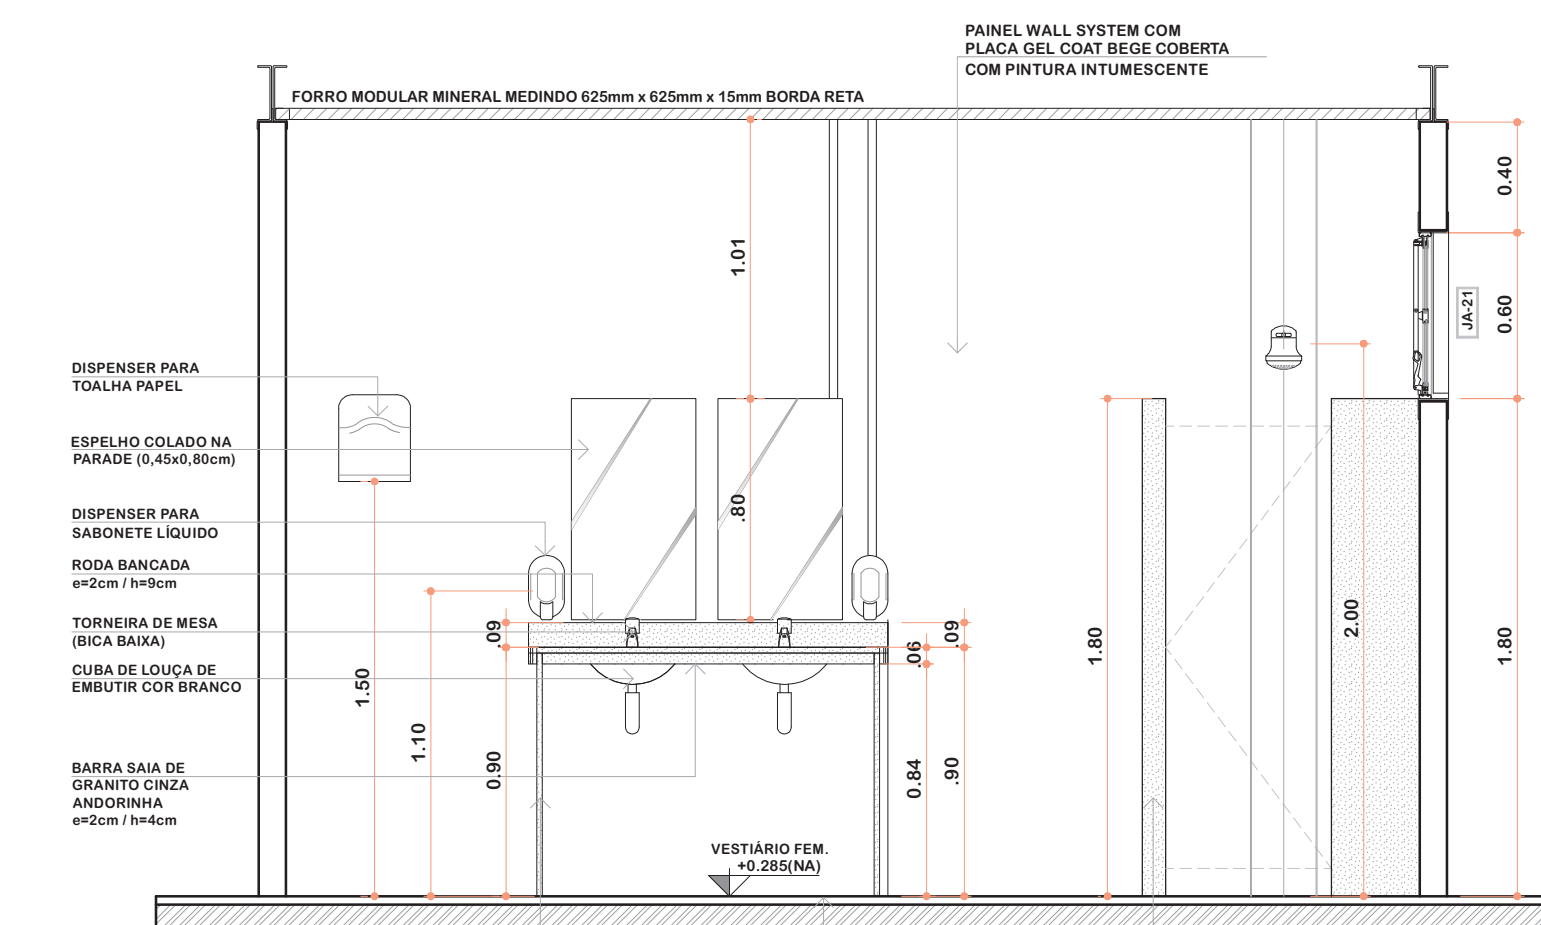


VISTA 04  
ESC.: 1/25

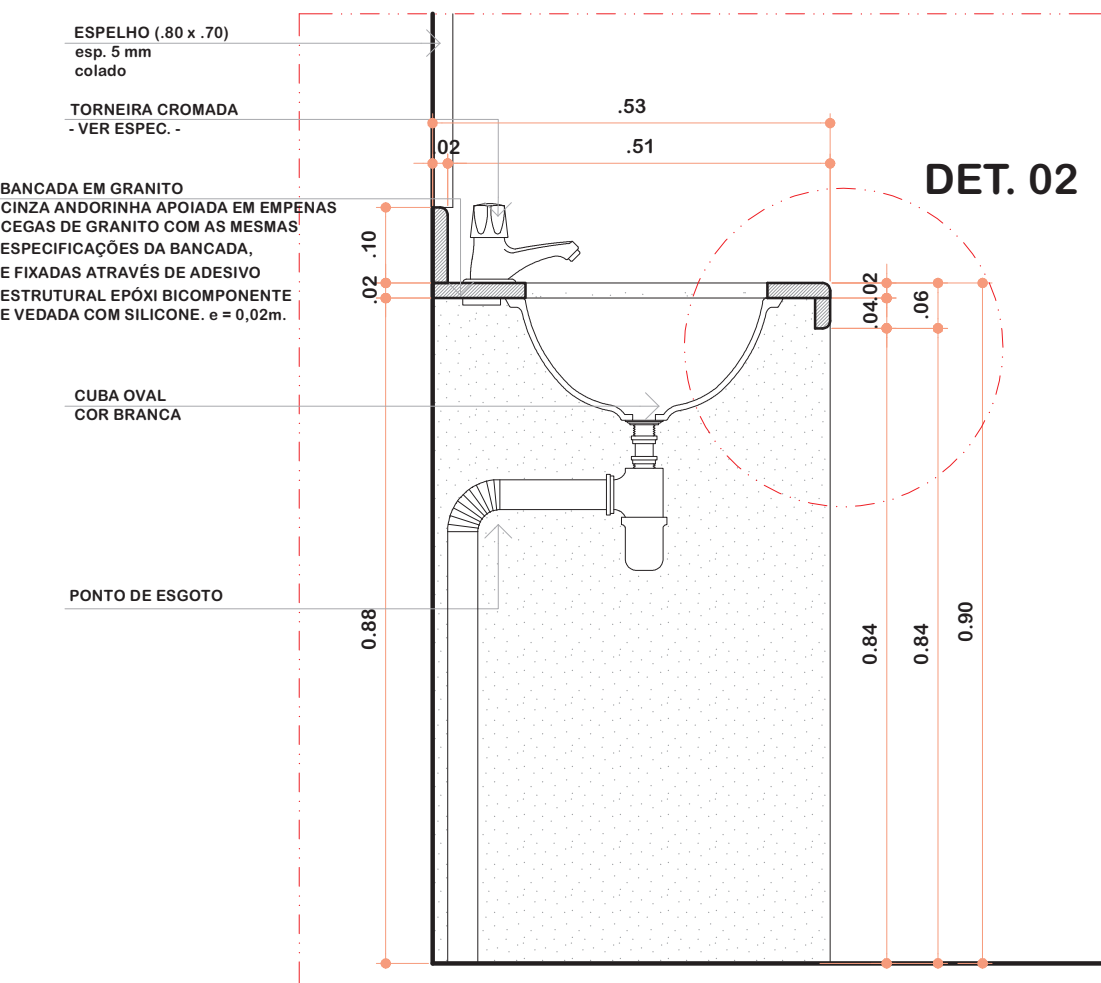


DET. 02


3 DETALHES VESTIÁRIO  
(01 ao 04)

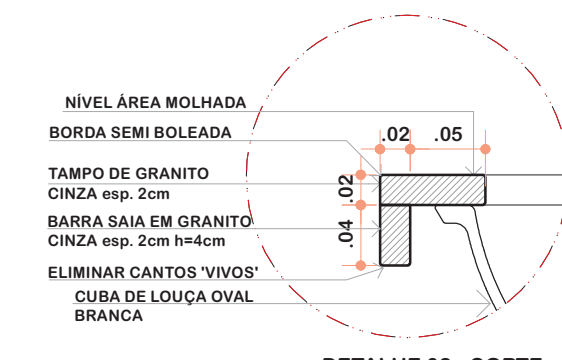


DETALHE 01 - CORTE  
bancada de granito  
esc.: 1/10

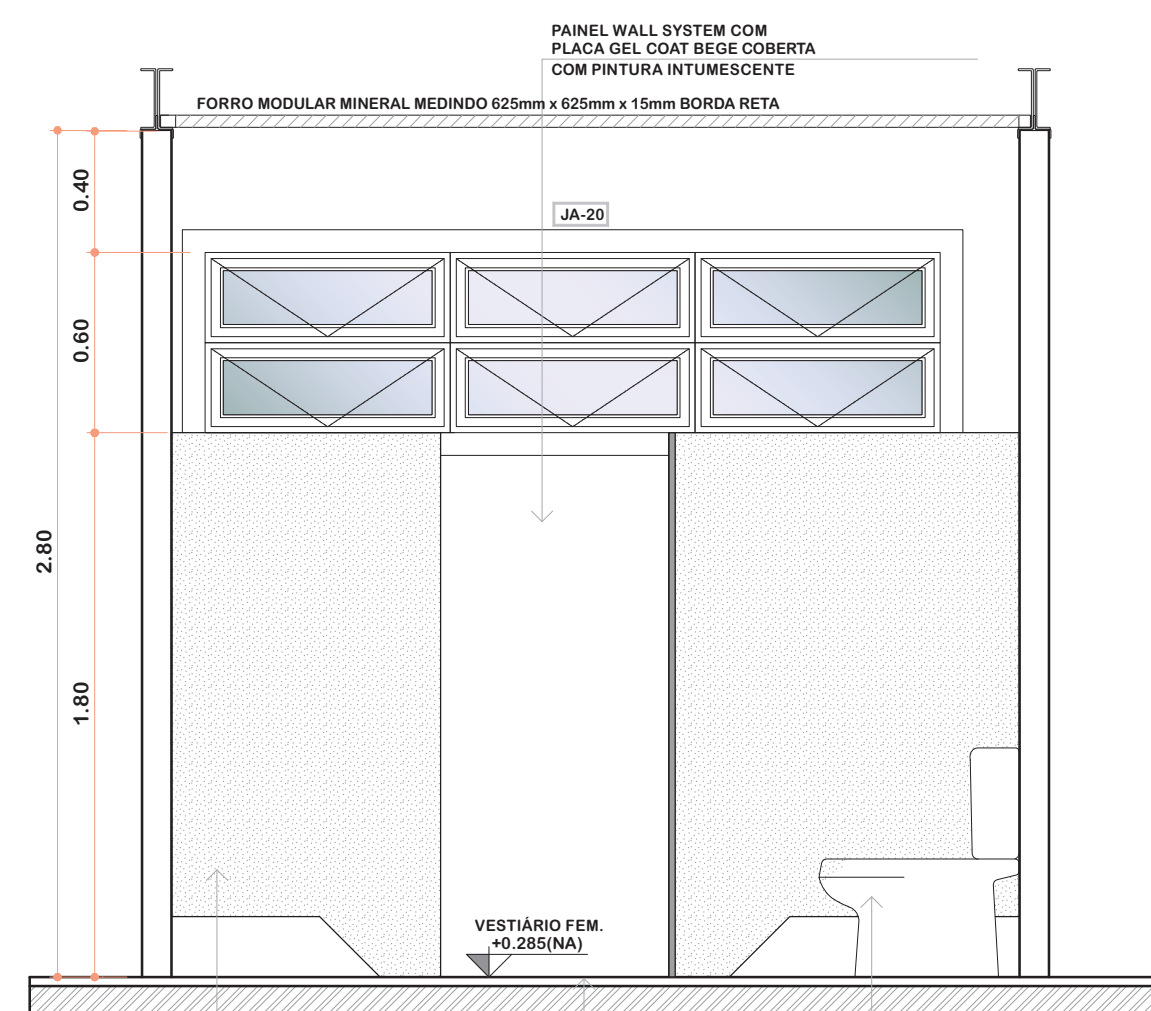


VISTA 02  
ESC.: 1/25

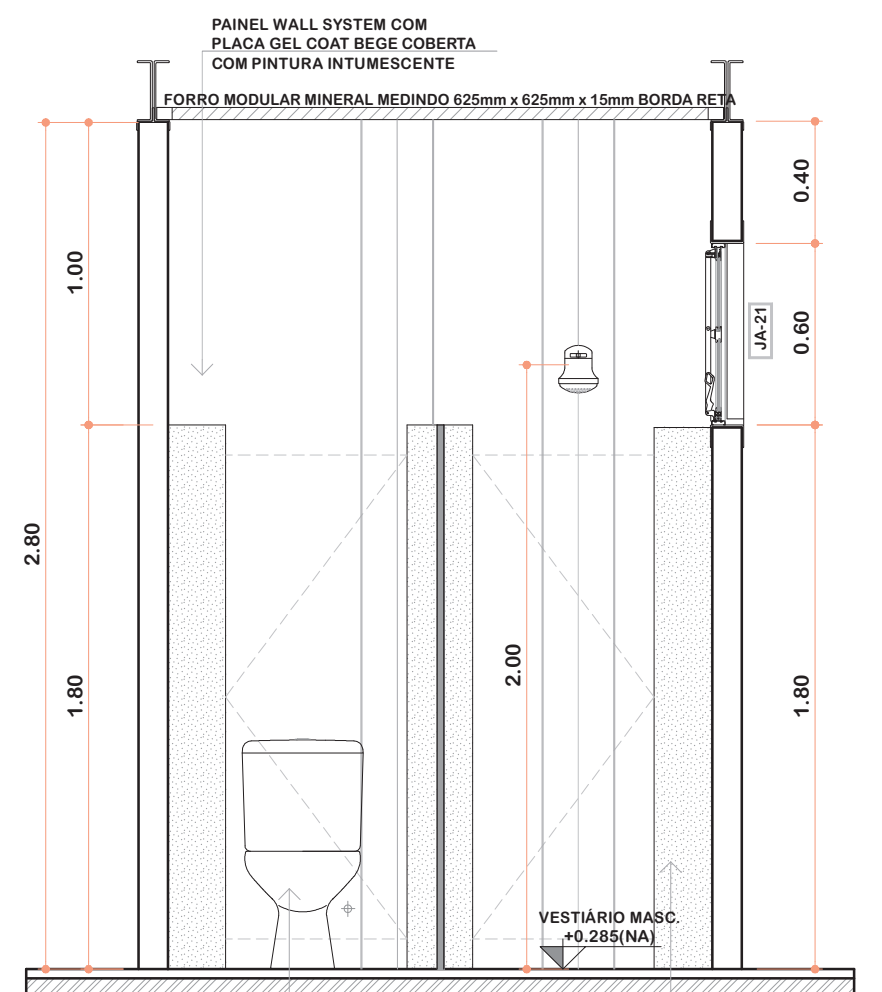


VISTA 05  
ESC.: 1/25

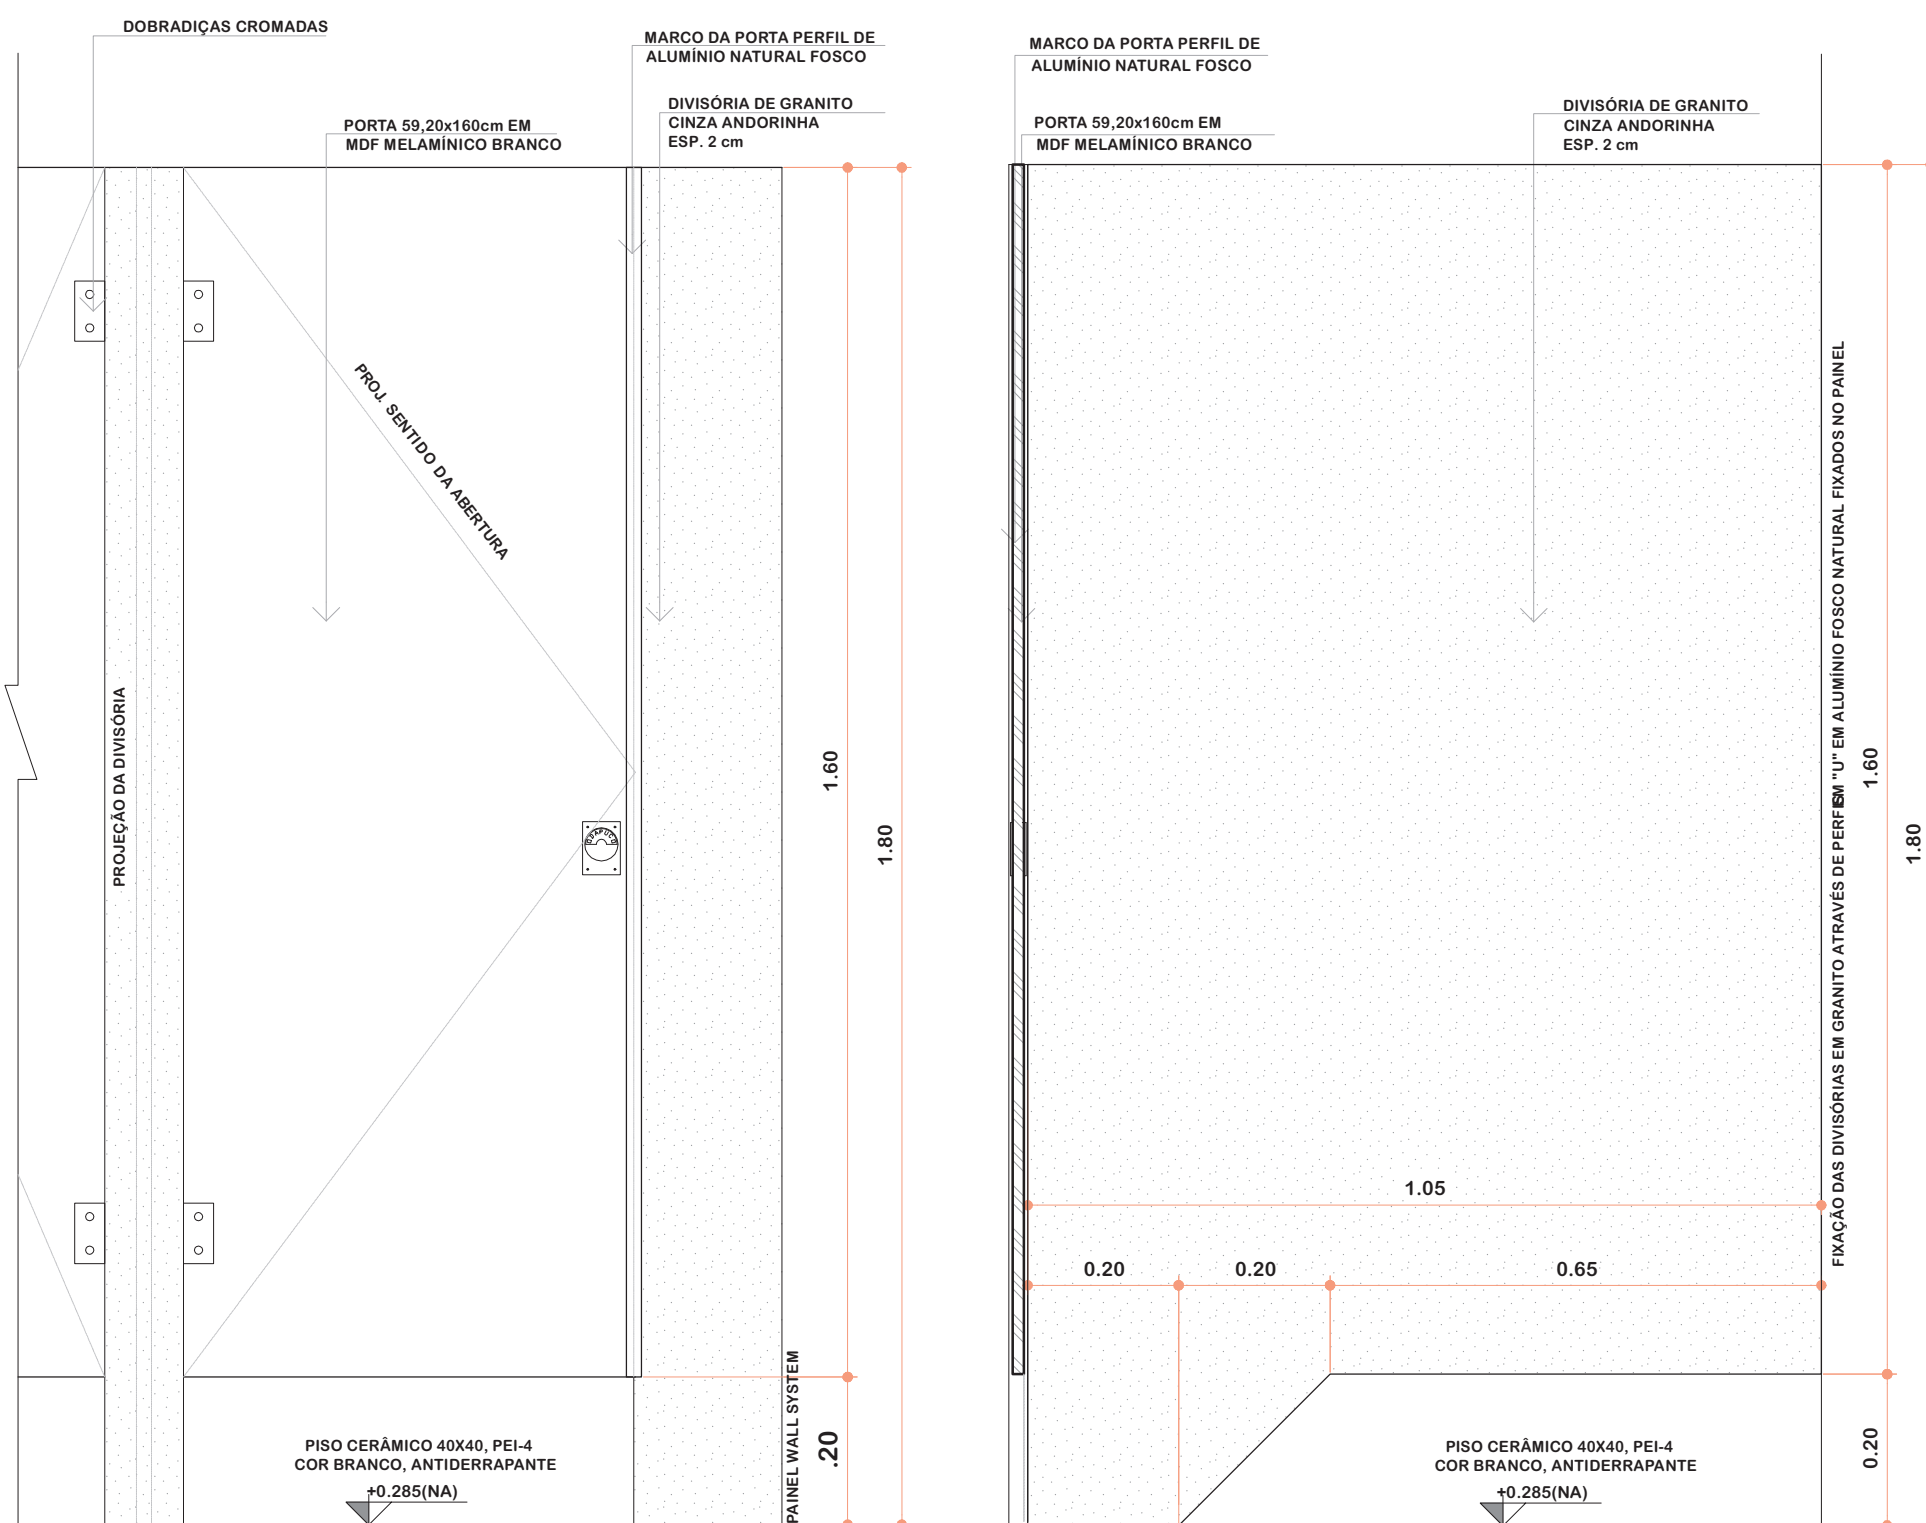


DETALHE 03  
divisória de granito  
esc.: 1/10

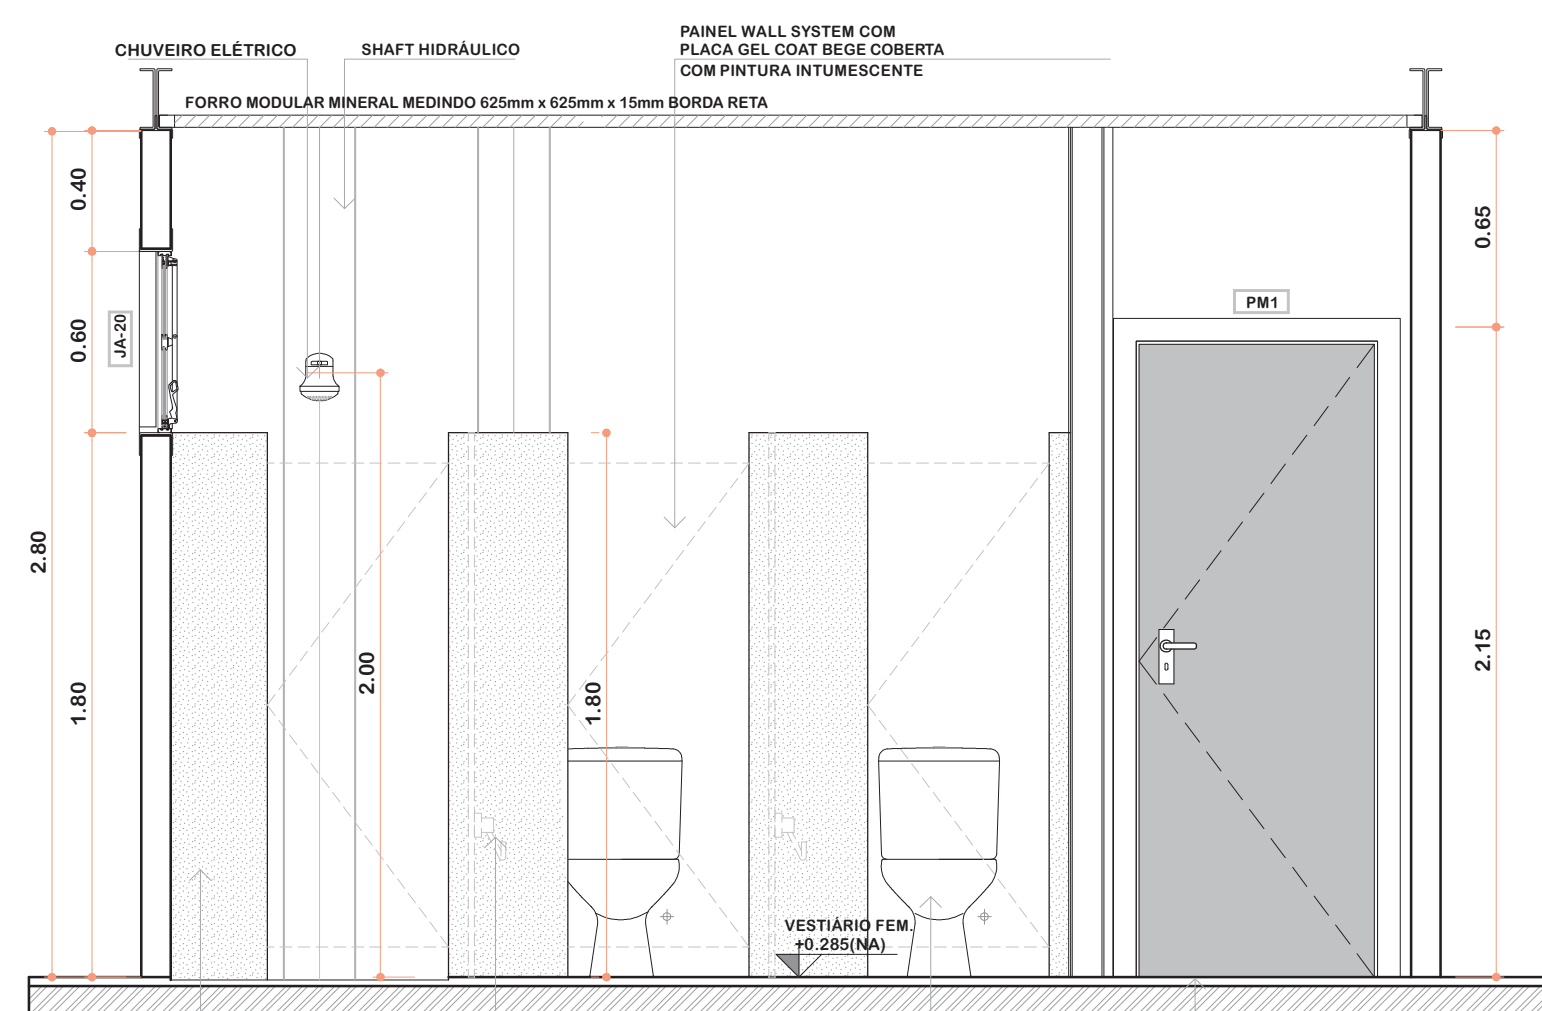

VISTA 03  
ESC.: 1/25

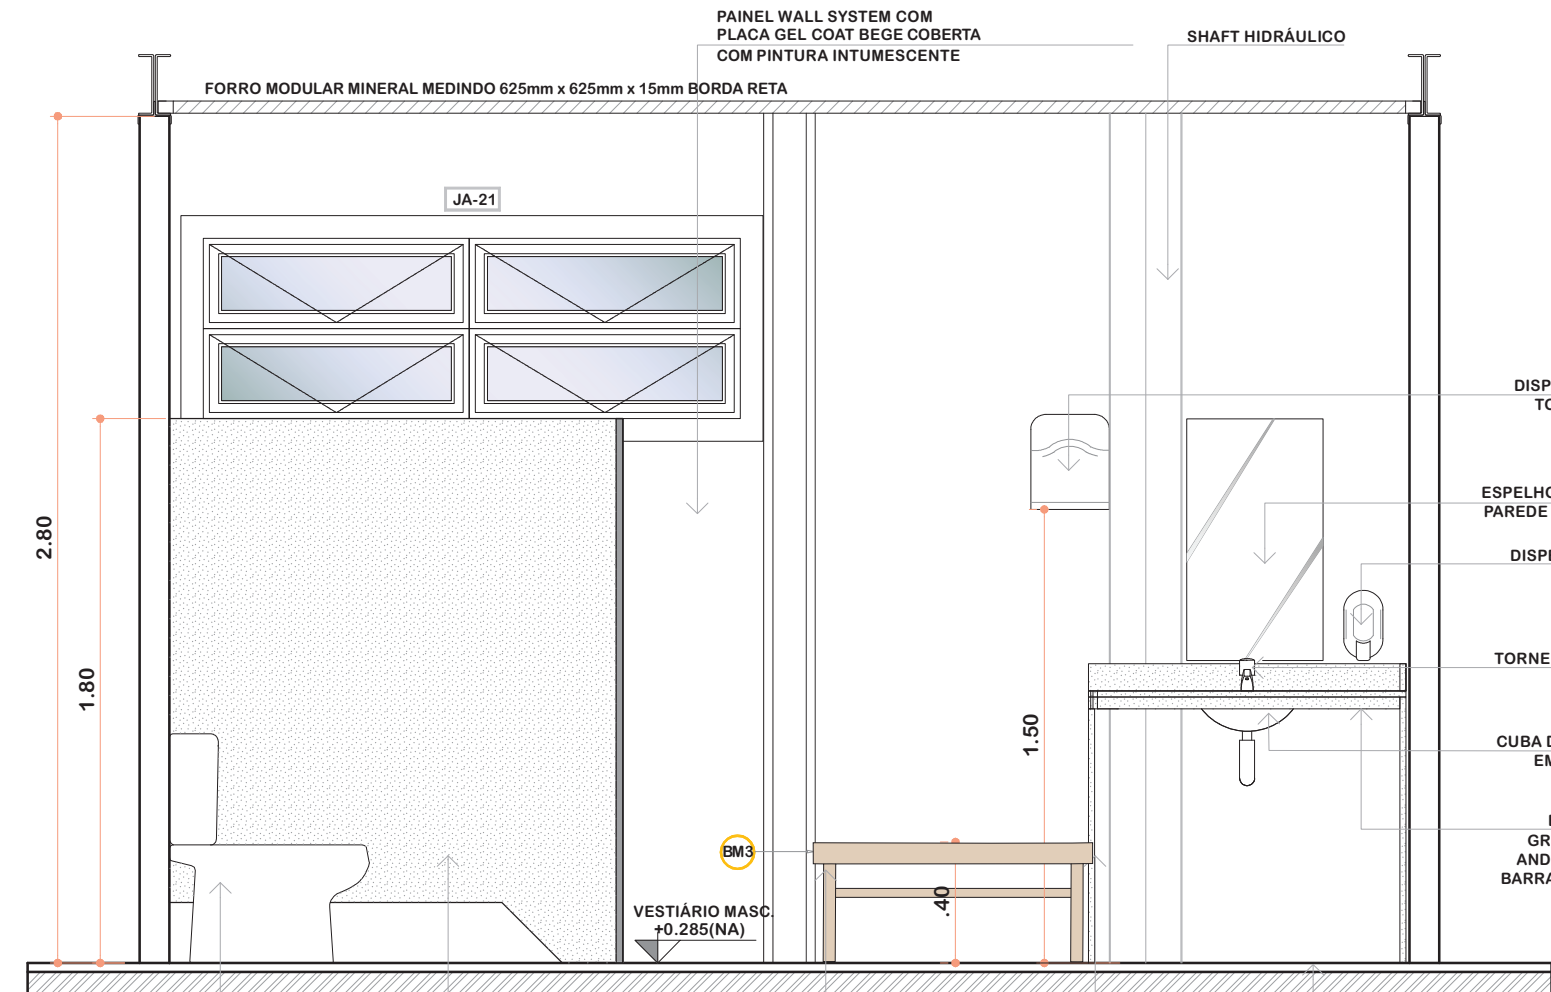

VISTA 06  
ESC.: 1/25

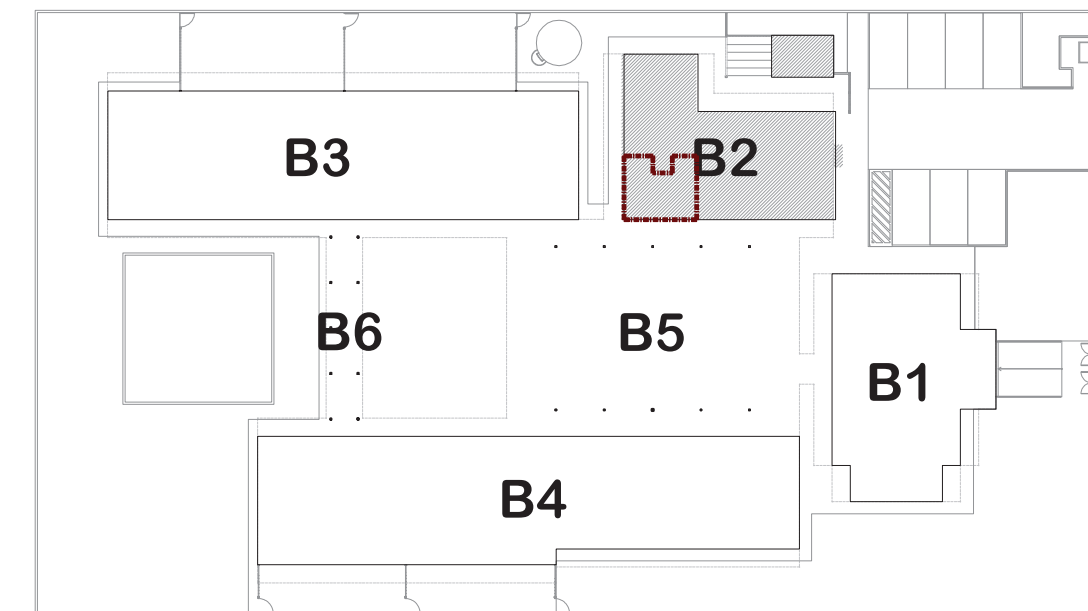

1 CROQUI DE REFERÊNCIA  
ESCALA 1/500

BANCADAS	
GRANITO CINZA ANDORINHA - esp. 2 cm - 1,15x0,53mH=0,9 m - VEST. MASC	GRANITO CINZA ANDORINHA - esp. 2 cm - 1,15x0,53mH=0,9 m - VEST. FEM

SOLEIRAS	
GRANITO CINZA ANDORINHA (x36) - espessura 1,5cm - 0,80x0,11m - PAZ, PM1, PM2, PM5	

DIVISÓRIAS - DV	
GRANITO CINZA ANDORINHA (x2) - espessura 2 cm e H=1,80m - VESTIÁRIO MASC	GRANITO CINZA ANDORINHA (x2) - espessura 2cm e H= 1,80m - VESTIÁRIO FEM.
GRANITO CINZA ANDORINHA (x1) - espessura 2 cm e H=1,80m - VESTIÁRIO MASC	GRANITO CINZA ANDORINHA (x2) - espessura 2cm e H= 1,80m - VESTIÁRIO FEM.
GRANITO CINZA ANDORINHA (x1) - espessura 2 cm e H=1,80m - VESTIÁRIO MASC	GRANITO CINZA ANDORINHA (x2) - espessura 2cm e H= 1,80m - VESTIÁRIO FEM.
GRANITO CINZA ANDORINHA (x1) - espessura 2 cm e H=1,80m - VESTIÁRIO FEMININO	GRANITO CINZA ANDORINHA (x2) - espessura 2cm e H= 1,80m - VESTIÁRIO FEM.

BANCO EM MADEIRA	
BANCO EM MADEIRA - VESTIÁRIO MASCULINO - 0,90x0,42m	

LEGENDA	
ESPECIFICAÇÕES	

PISO	6 - PISO VINÍLICO EM MANTA COM AUTONIVELANTE
1 - CIMENTADO DESEMPENADO	
2 - CERÂMICA 40x40 cm, PEI-4, COR BRANCO ANTIDERRAPANTE	
3 - BLOCO INTERTRAVADO DE CONCRETO	
4 - GRAMADO	
5 - AREIA	

PAREDE - Painel Wall System e=97mm	
1 - PLACA GEL COAT BEGE COLADA, COM PINTURA INTUMESCENTE BEGE.	
2 - PLACA GEL COAT BEGE COLADA, COM PINTURA INTUMESCENTE DO PISO AO TETO.	
3 - PINTURA POLIURETÂNICA AZUL H=40cm APLICADA A PARTIR DO PISO NA FACE EXTERNA DO PAINEL.	
4 - PINTURA INTUMESCENTE BEGE	

TETO - PLACA FIBRA MINERAL e=15mm	
1 - FORRO MODULAR MINERAL MEDINDO 625mm x 625mm x 15mm BORDA RETA	
2 - FORRO INCLINADO MODULAR MINERAL MEDINDO 625mm x 625mm x 15mm BORDA RETA	
3 - FORRO DE GESSO ACARTONADO PLACA VERDE RU	

NOTAS	
- DIMENSÕES EM METROS, MEDIDAS E COTAS EM METROS;	
- VERIFICAR POSIÇÃO EXATA DOS PILARES NO PROJETO ESTRUTURAL;	
- VERIFICAR DETALHES CONSTRUTIVOS PERTINENTES NAS PRANCHAS DE DETALHAMENTO;	
- ALTERAÇÕES NESTE PROJETO SOMENTE COM AUTORIZAÇÃO DO RESPONSÁVEL TÉCNICO PELO AS BUILT E DO FNDE.	

REFERÊNCIAS:	
- PLANILHA DE QUANTITATIVOS;	
- ESPECIFICAÇÕES TÉCNICAS DO PROJETO DE ARQUITETURA;	
- MEMORIAL DESCRITIVO.	

FUNDAMENTO NACIONAL DE DESENVOLVIMENTO DA EDUCAÇÃO	
Ministério da Educação	
GOVERNO FEDERAL	
BRASIL	
PAÍS RICO E PAÍS SEM POBREZA	

PROJETO DE TRANSPOSIÇÃO - AS BUILT	
------------------------------------	--

PROPRIETÁRIO: PREFEITURA MUNICIPAL DE BOM JESUS	
---	--

ENDEREÇO: PRAÇA AMÉRICA	
-------------------------	--

MUNICÍPIO - UF: BOM JESUS - RS	
--------------------------------	--

PROPRIETÁRIO	
TATIANA GONÇALVES	CAU A90413-9
RESP. TÉCNICO AS BUILT	

PAULA B.F. VASQUES	CAU A67756-6
AUTOR DO PROJETO	

DLFO	CREA
------	------

OBSERVAÇÕES:	
--------------	--

PROGRAMA PROINFÂNCIA - PROJETO TIPO B	
PROJETO DE ARQUITETURA	

COORDENAÇÃO	
CGEST - Coordenação Geral de Infraestrutura Educacional	

AMPLIAÇÃO BLOCO DE SERVIÇOS - AS BUILT	
AMPLIAÇÃO VESTIÁRIOS	

REVISÃO	ESCALA	PRANCHA
R 06	INDICADA	

ARQUIVO	DATA EMISSÃO	16/33
A1 (940X594)	ABRIL/2025	