



2 PLANTA BAIXA
ESCALA 1/50

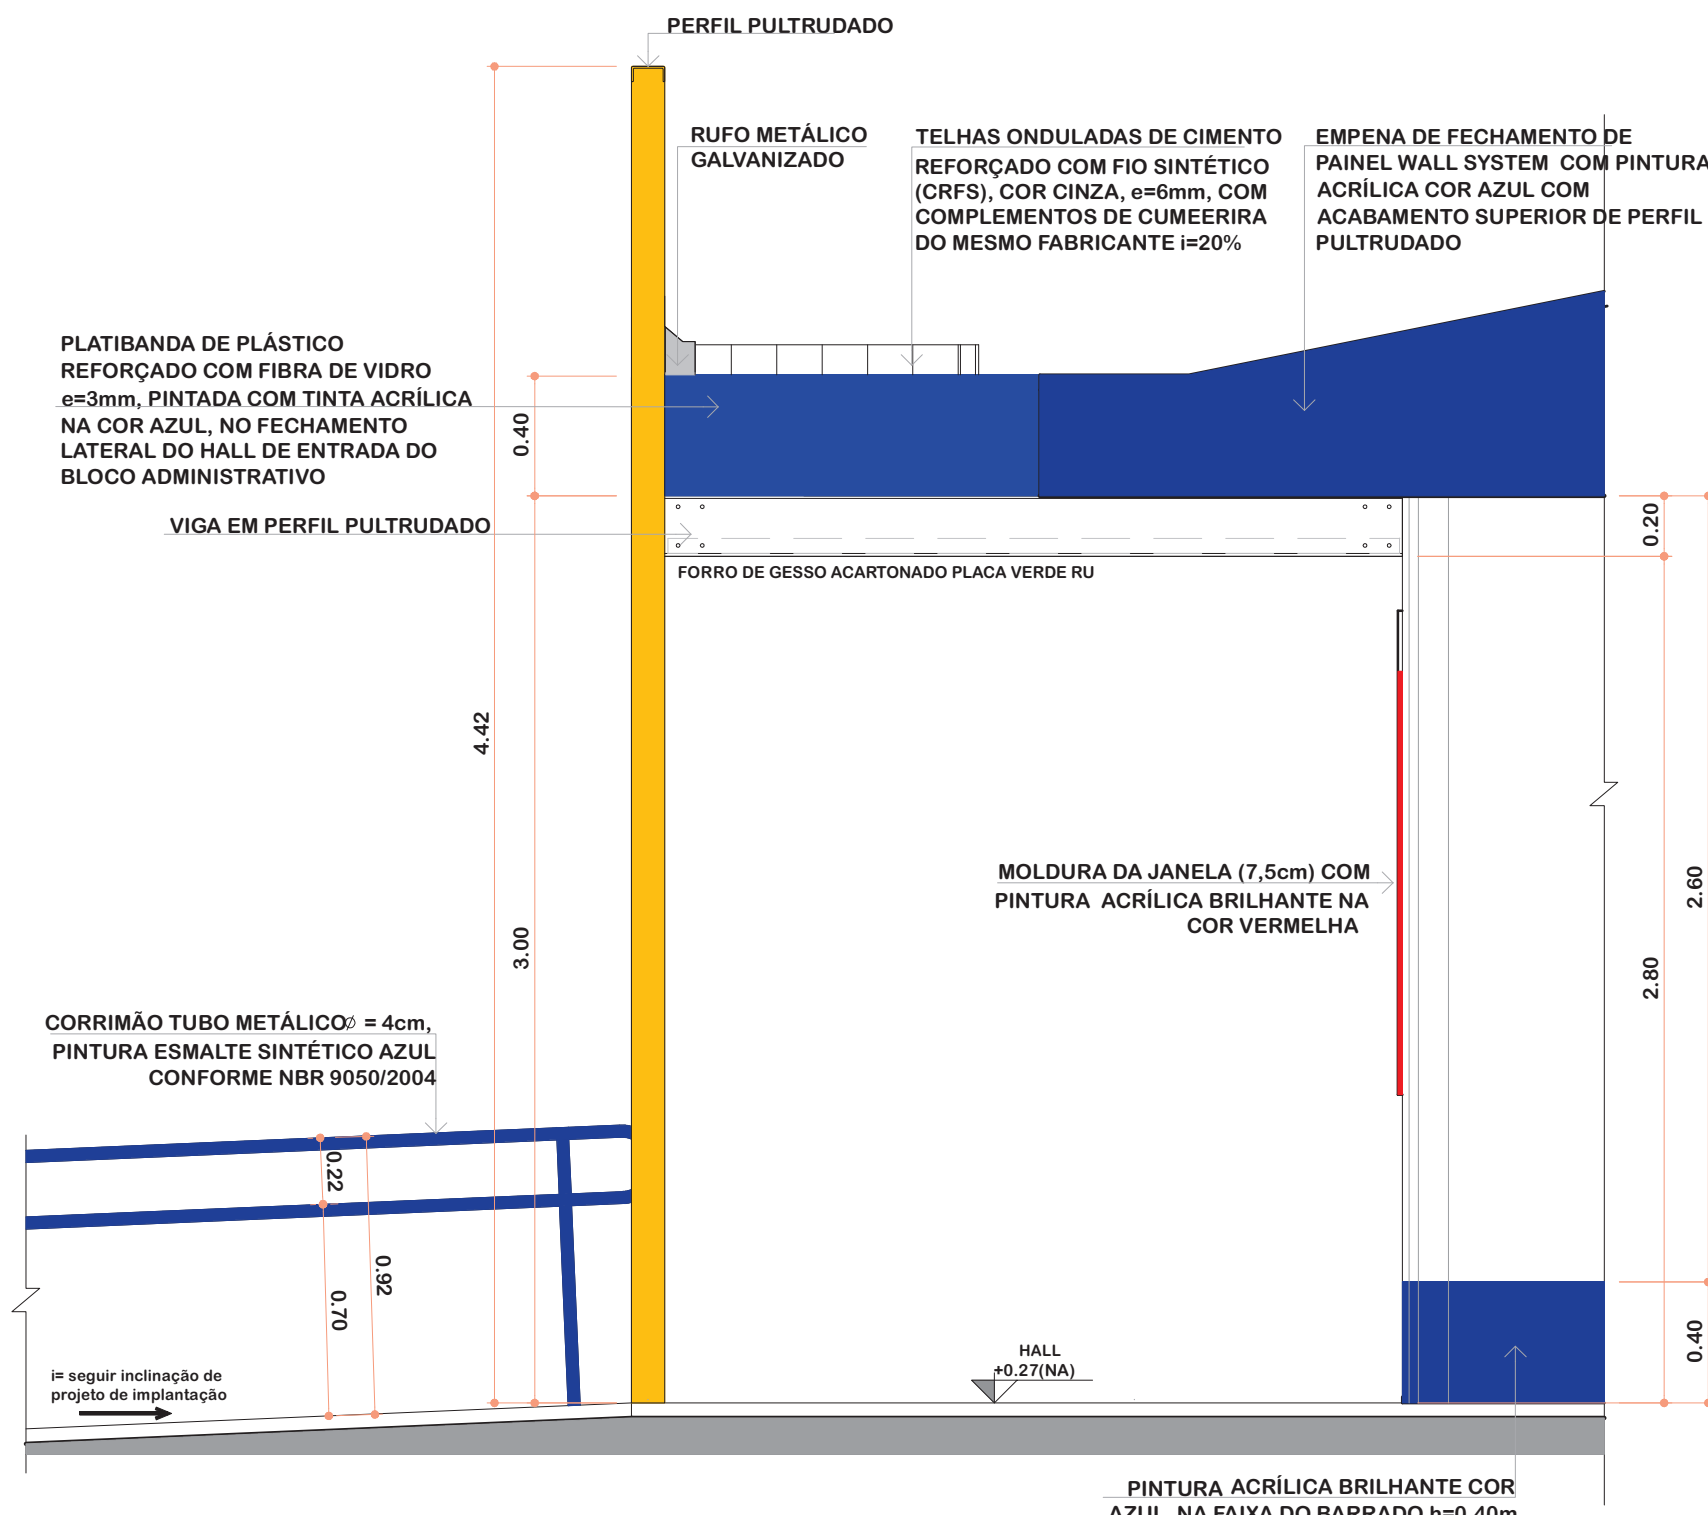

3 AMPLIAÇÃO 02 FACHADA - ACESSO PRINCIPAL
ESCALA 1/25

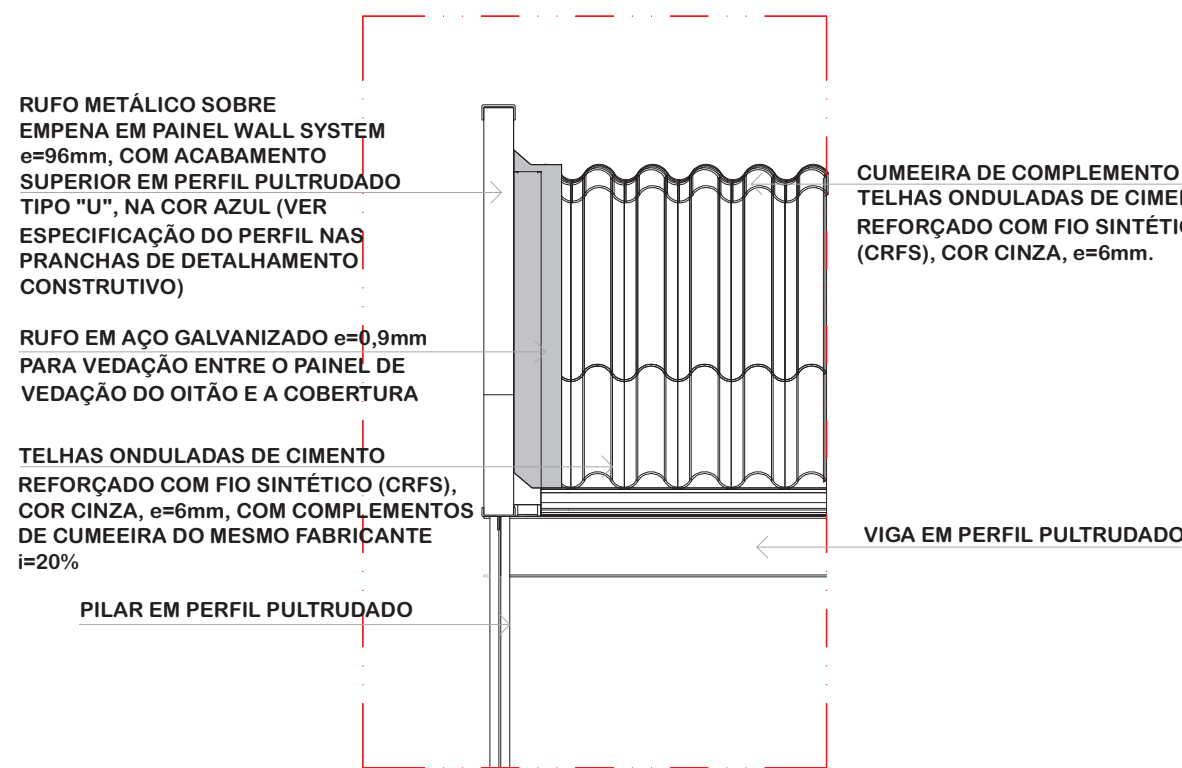

4 AMPLIAÇÃO DO ACABAMENTO DA EMPENA LATERAL
ESCALA 1/25



5 AMPLIAÇÃO 01 FACHADA - ACESSO PRINCIPAL
ESCALA 1/50



1 CROQUI DE REFERÊNCIA
ESCALA 1/500

BANCADAS	
GRANITO CINZA ANDORINHA - esp. 2 cm - 1,15x0,50m/ H=0,9 m - SANITÁRIO FEMININO	GRANITO CINZA ANDORINHA - esp. 2 cm - 2,08x0,40m/ H=0,9 m - SECRETARIA
PT - PRATELEIRA EM MADEIRA COM REVESTIMENTO MELAMÍNICO COR BRANCO	
PRATELEIRA DE MADEIRA- espessura 18 mm - 3,47m / P=0,4 m - ALMOXARIFADO	
BANCOS EM MADEIRA	
BANCO EM MADEIRA - RECEPÇÃO	BANCO EM MADEIRA - RECEPÇÃO
SOLEIRAS	
sol.01 GRANITO CINZA ANDORINHA (x2) - espessura 1,5cm - 1,60x0,11m - PV01	
sol.02 GRANITO CINZA ANDORINHA (x36) - espessura 2 cm - 0,80x0,11m - PA1, PA2, PM1, PM2, PM5	
DIVISÓRIAS - DV	
DV1 GRANITO CINZA ANDORINHA (x2) - e=2cm e H=1,80m SANIT. MASC./ SANIT. FEM.	DV2 GRANITO CINZA ANDORINHA (x2) - e=2cm e H=1,80m SANIT. MASC./ SANIT. FEM.
DV3 GRANITO CINZA ANDORINHA (x2) - e=2cm e H=1,80m SANIT. MASC./ SANIT. FEM.	DV4 GRANITO CINZA ANDORINHA (x2) - e=2cm e H=1,80m SANIT. MASC./ SANIT. FEM.
LEGENDA	
ESPECIFICAÇÕES	
PISO	
1 - CIMENTADO DESEMPENADO	
2 - CERÂMICA 40x40 cm, PEI-4, COR BRANCO ANTIDERRAPANTE	
3 - BLOCO INTERTRAVADO DE CONCRETO	
4 - GRAMADO	
5 - AREIA	
PAREDE - Painel Wall System e=97mm	
1 - PLACA GEL COAT BEGE COLADA, COM PINTURA INTUMESCENTE BEGE.	
2 - PLACA GEL COAT BEGE COLADA, COM PINTURA INTUMESCENTE DO PISO AO TETO.	
3 - PINTURA POLIURETÂNICA AZUL H=40cm APLICADA A PARTIR DO PISO NA FACE EXTERNA DO PAINEL	
4 - PINTURA INTUMESCENTE BEGE	
TETO - PLACA FIBRA MINERAL e=15mm	
1 - FORRO MODULAR MINERAL MEDINDO 625mm x 625mm x 15mm BORDA RETA	
2 - FORRO INCLINADO MODULAR MINERAL MEDINDO 625mm x 625mm x 15mm BORDA RETA	
3 - FORRO DE GESSO ACARTONADO PLACA VERDE RU	
NOTAS	
- DIMENSÕES EM METROS, MEDIDAS E COTAS EM METROS;	
- VERIFICAR POSIÇÃO EXATA DOS PILARES NO PROJETO ESTRUTURAL;	
- VERIFICAR DETALHES CONSTRUTIVOS PERTINENTES NAS PRANCHAS DE DETALHAMENTO;	
- ALTERAÇÕES NESTE PROJETO SOMENTE COM AUTORIZAÇÃO DO RESPONSÁVEL TÉCNICO PELO AS BUILT E DO FNDE.	
REFERÊNCIAS:	
- PLANILHA DE QUANTITATIVOS;	
- ESPECIFICAÇÕES TÉCNICAS DO PROJETO DE ARQUITETURA;	
- MEMORIAL DESCRITIVO.	



PROJETO DE TRANSPOSIÇÃO - AS BUILT

PROPRIETÁRIO: PREFEITURA MUNICIPAL DE BOM JESUS

ENDEREÇO: PRAÇA AMÉRICA

MUNICÍPIO – UF: BOM JESUS – RS

PROPRIETÁRIO

TATIANA GONÇALVES

RESP. TÉCNICO AS BUILT

CAU A90413–9

PAULA B.F. VASQUES

AUTOR DO PROJETO

CAU A67756–6

DLFO

CREA

RA

OBSERVAÇÕES:

PROGRAMA PROINFÂNCIA - PROJETO TIPO B PROJETO DE ARQUITETURA

COORDENAÇÃO		AMPLIAÇÃO BLOCO ADMINISTRATIVO - AS BUILT PLANTA BAIXA E FACHADAS		ARQ
CGEST - Coordenação Geral de Infraestrutura Educcional				
FORMATO	A1	REVISÃO	ESCALA	PRANCHA
		R.06	INDICADA	
ARQUIVO		DATA EMISSÃO	10/33	
94-T&M-B-ARQ-AMP-BLC1-10a12_R06		ABRIL/2025		