




2 PLANTA BAIXA
ESCALA 1/25

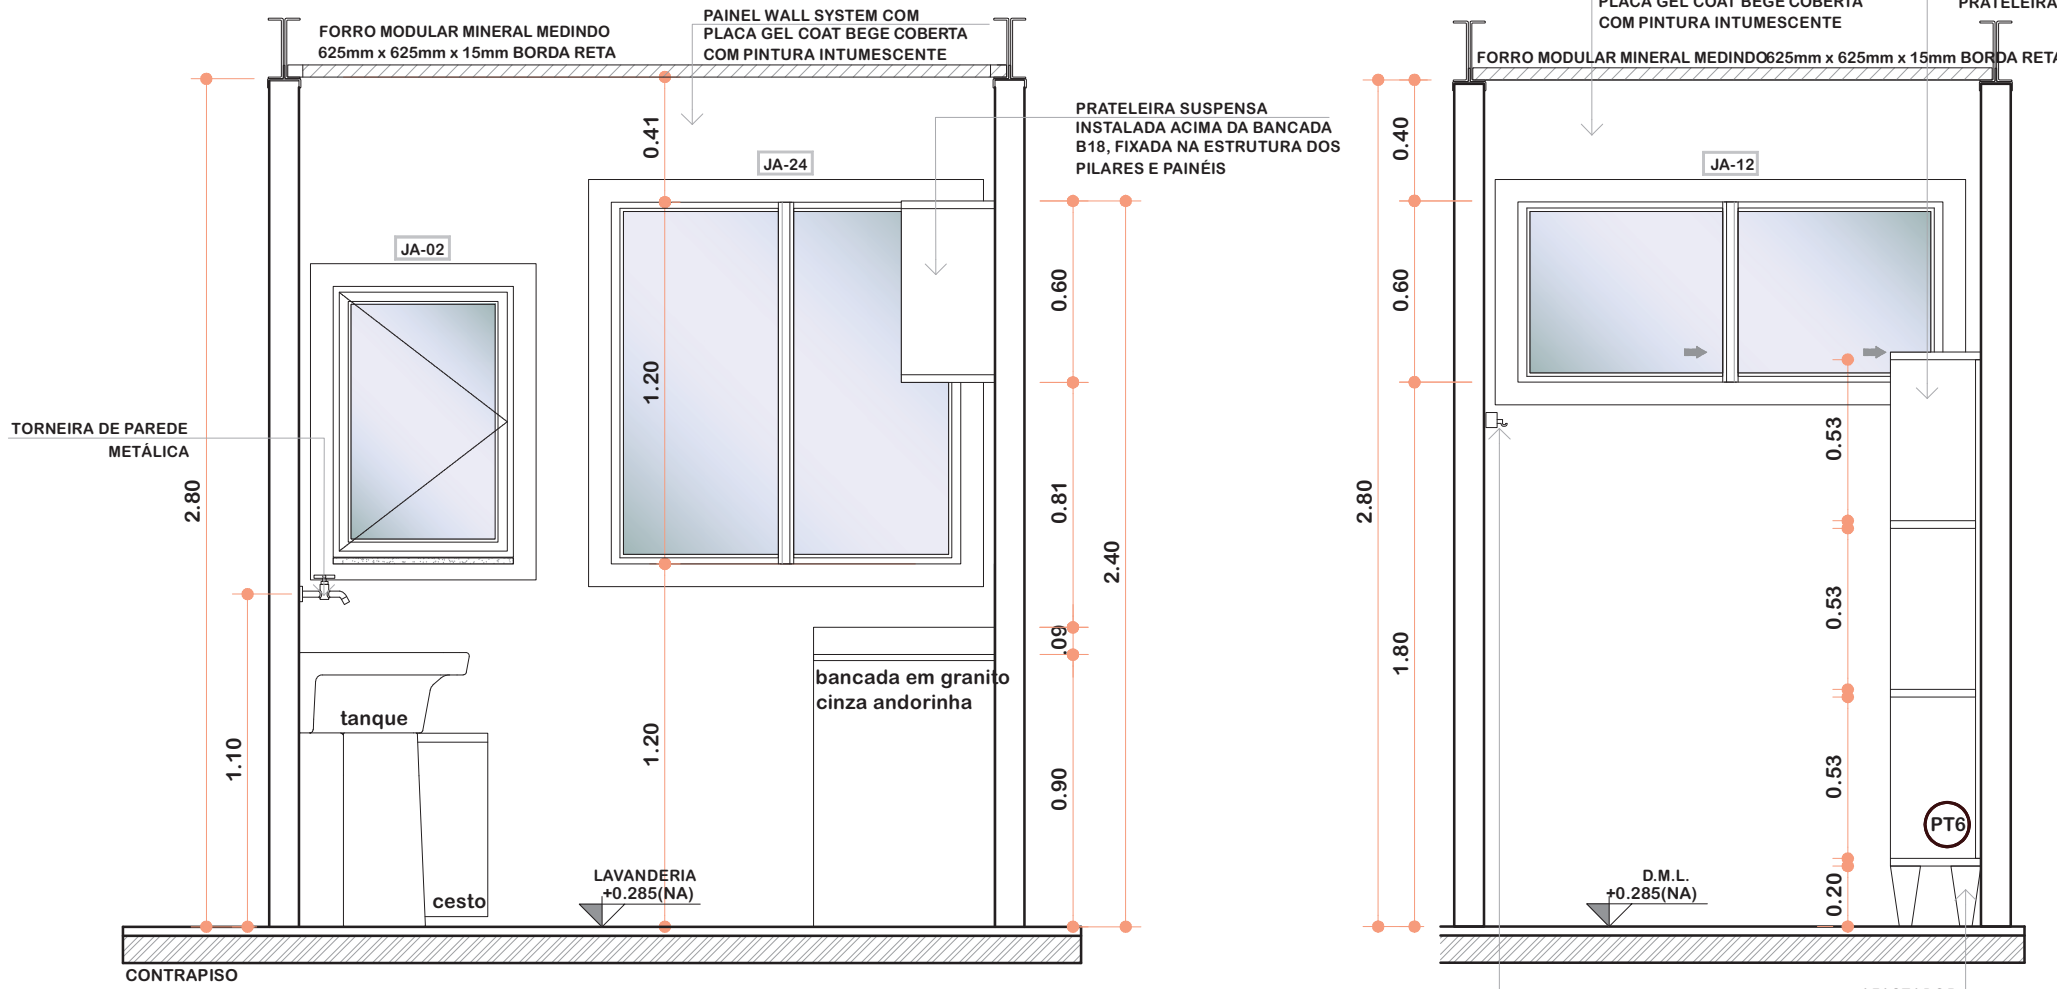


3 VISTA 02 - LAVANDERIA
ESCALA 1/25

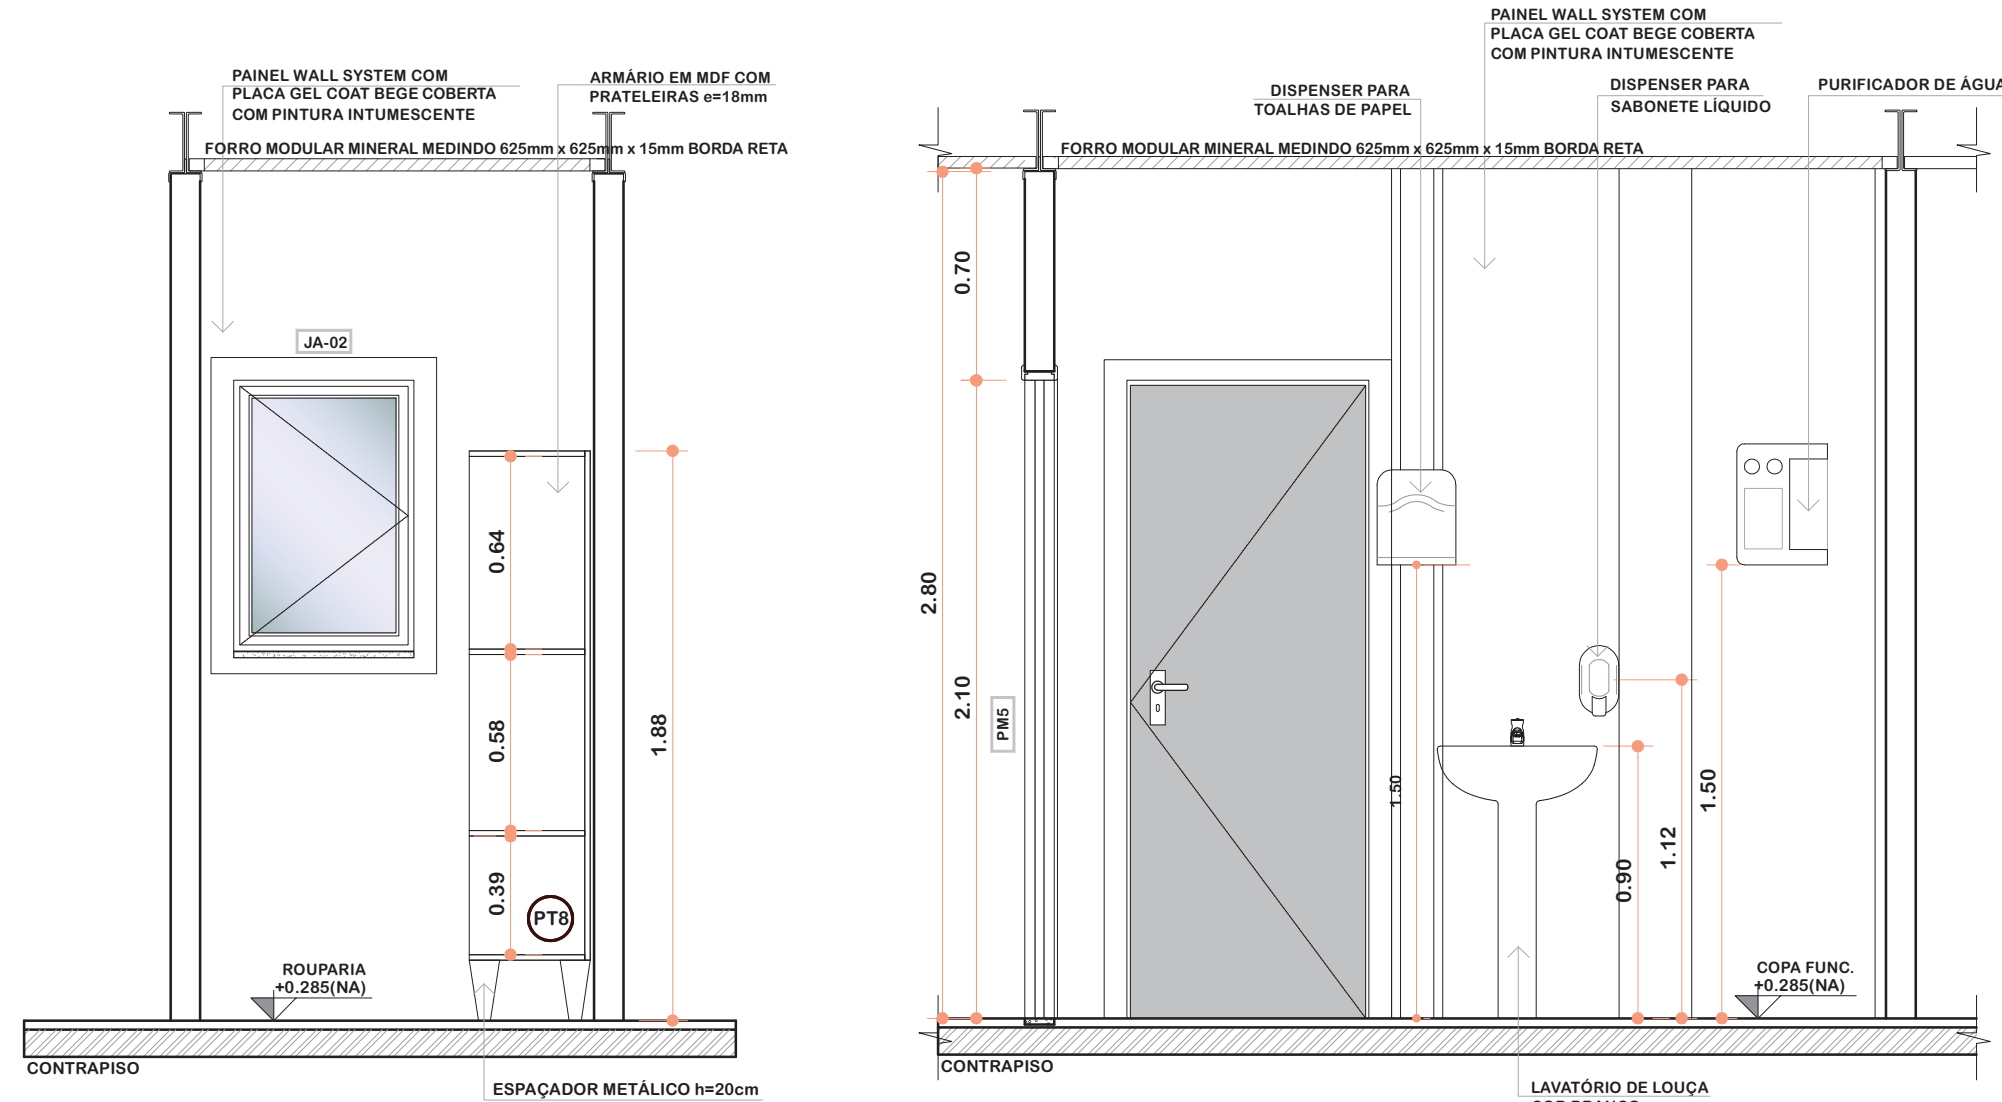


5 VISTA 04 - ROUPARIA
ESCALA 1/25

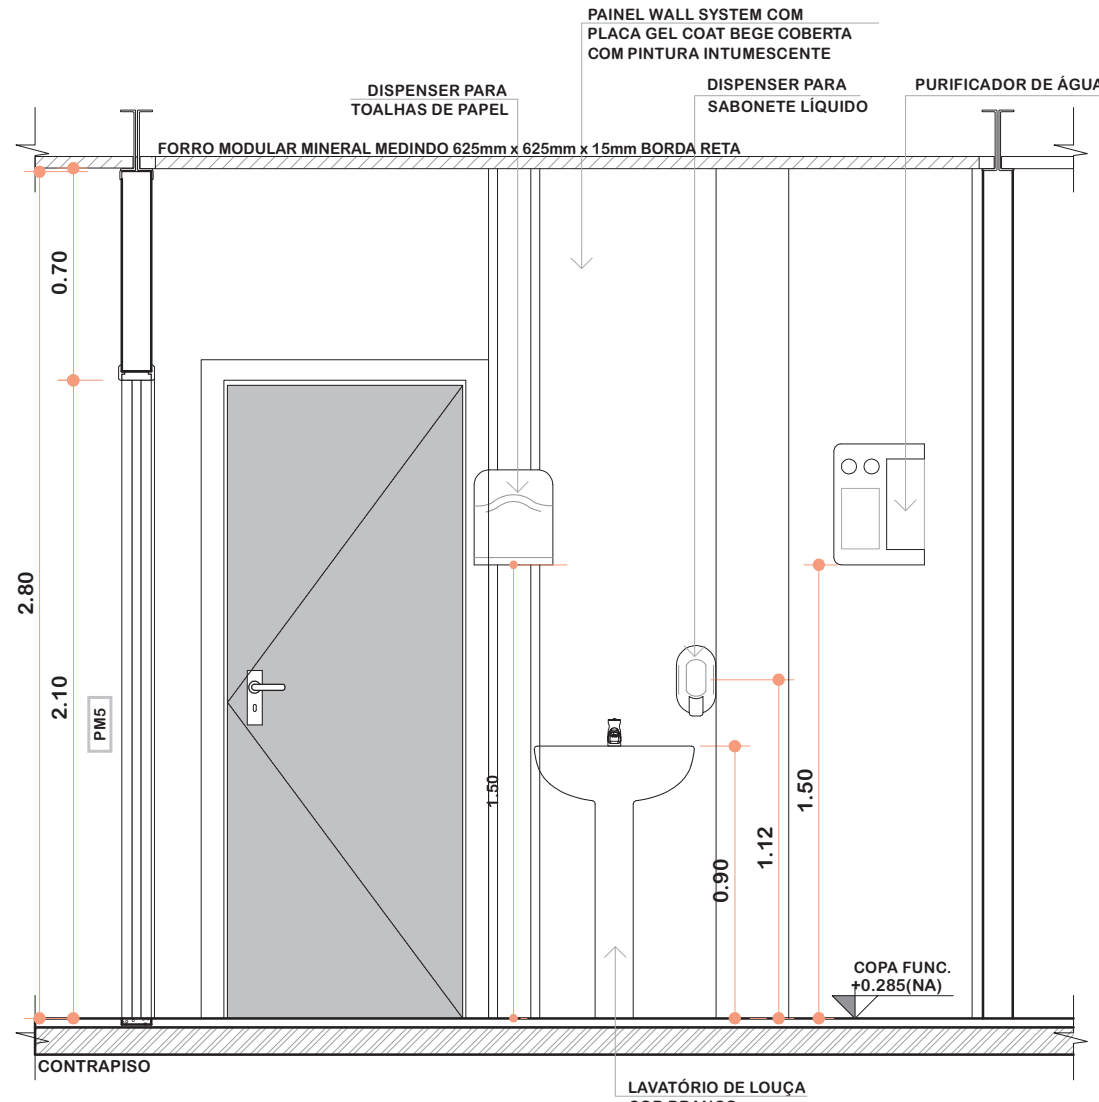


6 VISTA 05 - COPA FUNCIONÁRIOS
ESCALA 1/25

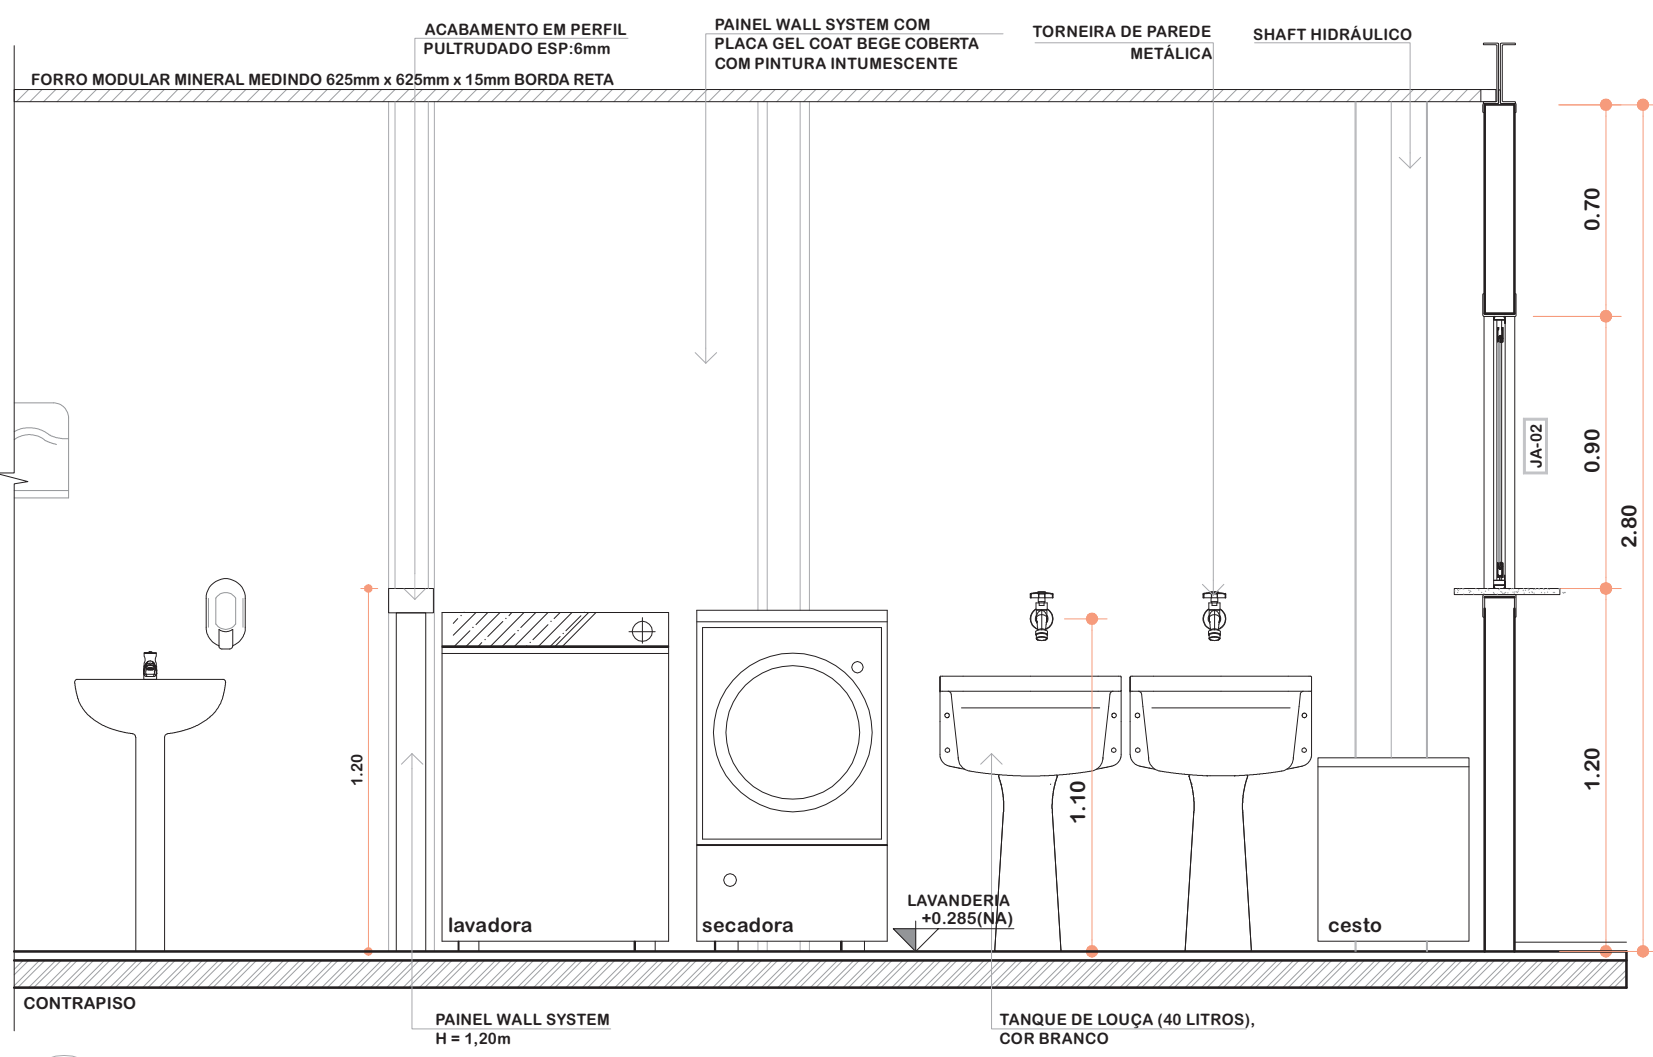

7 VISTA 01 - LAVANDERIA
ESCALA 1/25

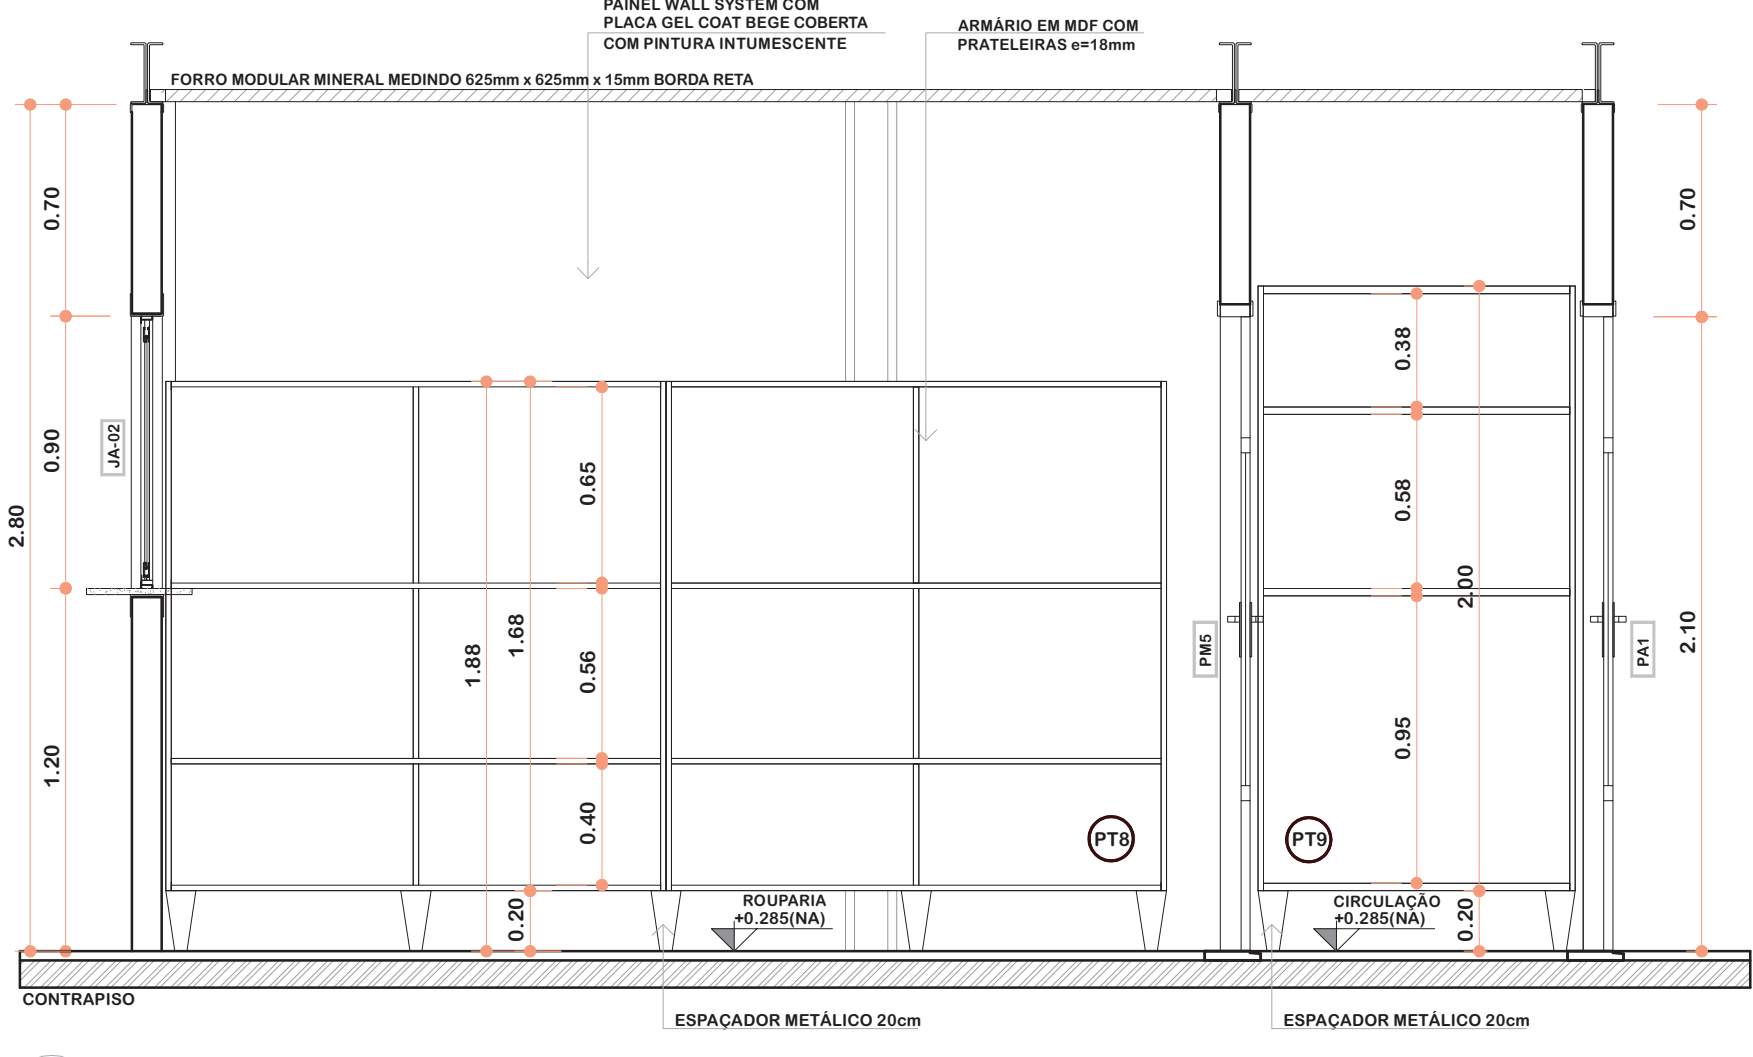

8 VISTA 03 - ROUPARIA
ESCALA 1/25

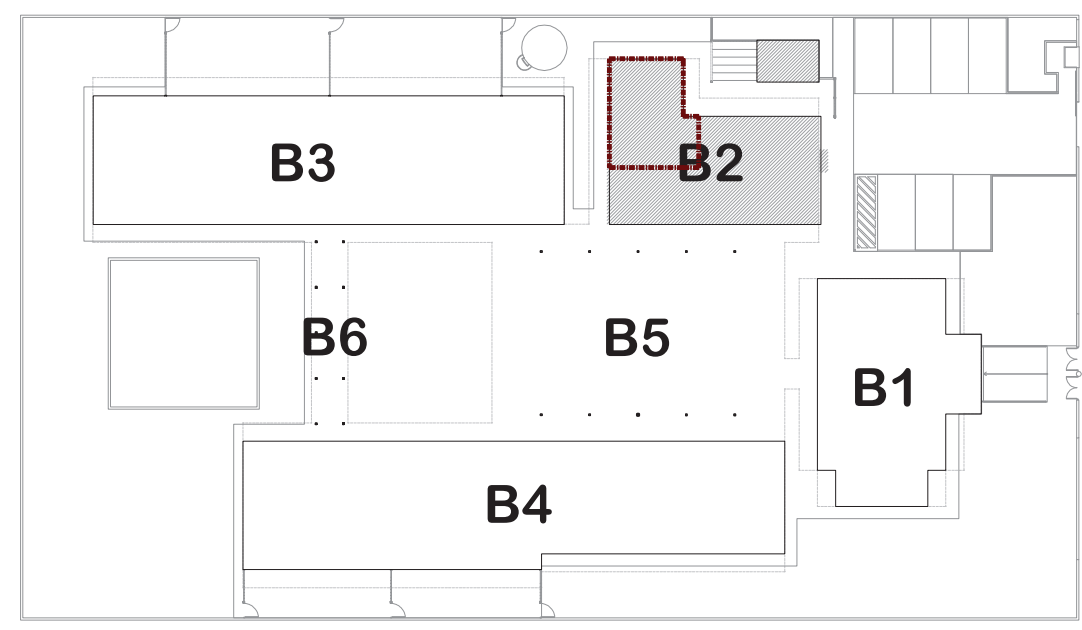

1 CROQUI DE REFERÊNCIA
ESCALA 1/500

BANCADAS	
PT9	GRANITO CINZA ANDORINHA - esp. 2 cm - 3,475x0,60m / H=0,9 m - LAVANDERIA
PT8	GRANITO CINZA ANDORINHA (x6) - esp. 2 cm - 0,60x0,35H=0,9 m - COZINHA, LAV., LACTÁRIO
SOLEIRAS	
sol.02	GRANITO CINZA ANDORINHA (x36) - espessura 1,5cm - 0,80x0,11m - PA1, PA2, PM1, PM2, PM5
sol.06	GRANITO CINZA ANDORINHA (x1) - espessura 1,5cm - 1,00x0,11m - LAVANDERIA
PT - PRATELEIRA DE MADEIRA COM REVESTIMENTO MELAMÍNICO COR BRANCO	
PT9	PRATELEIRA DE MADEIRA - esp. 18 mm - 2,25 ml / P=0,30 m - DML
PT8	PRATELEIRA DE MADEIRA - esp. 18 mm - 3,30 ml / P=0,40 m - ROUPARIA
PT7	PRATELEIRA DE MADEIRA - esp. 18 mm - 3,45 ml / P=0,60 m - LAVANDERIA
PT6	PRATELEIRA DE MADEIRA - esp. 18 mm - 1,05 ml / P=0,35 m - CIRCULAÇÃO SERVIÇO
LEGENDA	
ESPECIFICAÇÕES	
PISO	
1 - CIMENTADO DESEMPENADO	6 - PISO VINÍLICO EM MANTA COM AUTONIVELANTE
2 - CERÂMICA 40x40 cm, PEI-4, COR BRANCO ANTIDERRAPANTE	
3 - BLOCO INTERTRAVADO DE CONCRETO	
4 - GRAMADO	
5 - AREIA	
PAREDE - Painel Wall System e=97mm	
1 - PLACA GEL COAT BEGE COLADA, COM PINTURA INTUMESCENTE BEGE.	
2 - PLACA GEL COAT BEGE COLADA, COM PINTURA INTUMESCENTE DO PISO AO TETO.	
3 - PINTURA POLIURETÂNICA AZUL H=40cm APLICADA A PARTIR DO PISO NA FACE EXTERNA DO PAINEL.	
4 - PINTURA INTUMESCENTE BEGE	
TETO - PLACA FIBRA MINERAL e=15mm	
1 - FORRO MODULAR MINERAL MEDINDO 625mm x 625mm x 15mm BORDA RETA	
2 - FORRO INCLINADO MODULAR MINERAL MEDINDO 625mm x 625mm x 15mm BORDA RETA	
3 - FORRO DE GESSO ACARTONADO PLACA VERDE RU	
NOTAS	
- DIMENSÕES EM METROS, MEDIDAS E COTAS EM METROS;	
- VERIFICAR POSIÇÃO EXATA DOS PILARES NO PROJETO ESTRUTURAL;	
- VERIFICAR DETALHES CONSTRUTIVOS PERTINENTES NAS PRANCHAS DE DETALHAMENTO;	
- ALTERAÇÕES NESTE PROJETO SOMENTE COM AUTORIZAÇÃO DO RESPONSÁVEL TÉCNICO PELO AS BUILT E DO FNDE.	
REFERÊNCIAS:	
- PLANILHA DE QUANTITATIVOS;	
- ESPECIFICAÇÕES TÉCNICAS DO PROJETO DE ARQUITETURA	
- MEMORIAL DESCRITIVO.	

PROJETO DE TRANSPOSIÇÃO - AS BUILT

PROPRIETÁRIO: PREFEITURA MUNICIPAL DE BOM JESUS

ENDEREÇO: PRAÇA AMÉRICA

MUNICÍPIO – UF: BOM JESUS – RS

PROPRIETÁRIO

TATIANA GONÇALVES

RESP. TÉCNICO AS BUILT CAU A90413–9

PAULA B.F. VASQUES

AUTOR DO PROJETO CAU A67756–6

DLFO	CREA
	RA

OBSERVAÇÕES:

PROGRAMA PROINFANCIA - PROJETO TIPO B				
PROJETO DE ARQUITETURA				
COORDENAÇÃO		AMPLIAÇÃO BLOCO DE SERVIÇOS - AS BUILT AMPLIAÇÃO LAVANDERIA E ROUPARIA		ARQ
GEST - Coordenação geral de Infraestrutura educacional				
FORMATO	REVISÃO	ESCALA	PRANCHA	18/33
	R.06	INDICADA		
A1 (840X594)	ARQUIVO	DATA EMISSÃO		
	94-T&M-B-ARQ-AMP-BLC2-13a18_R06	ABRIL/2025		