




2 PLANTA BAIXA
ESCALA 1/25

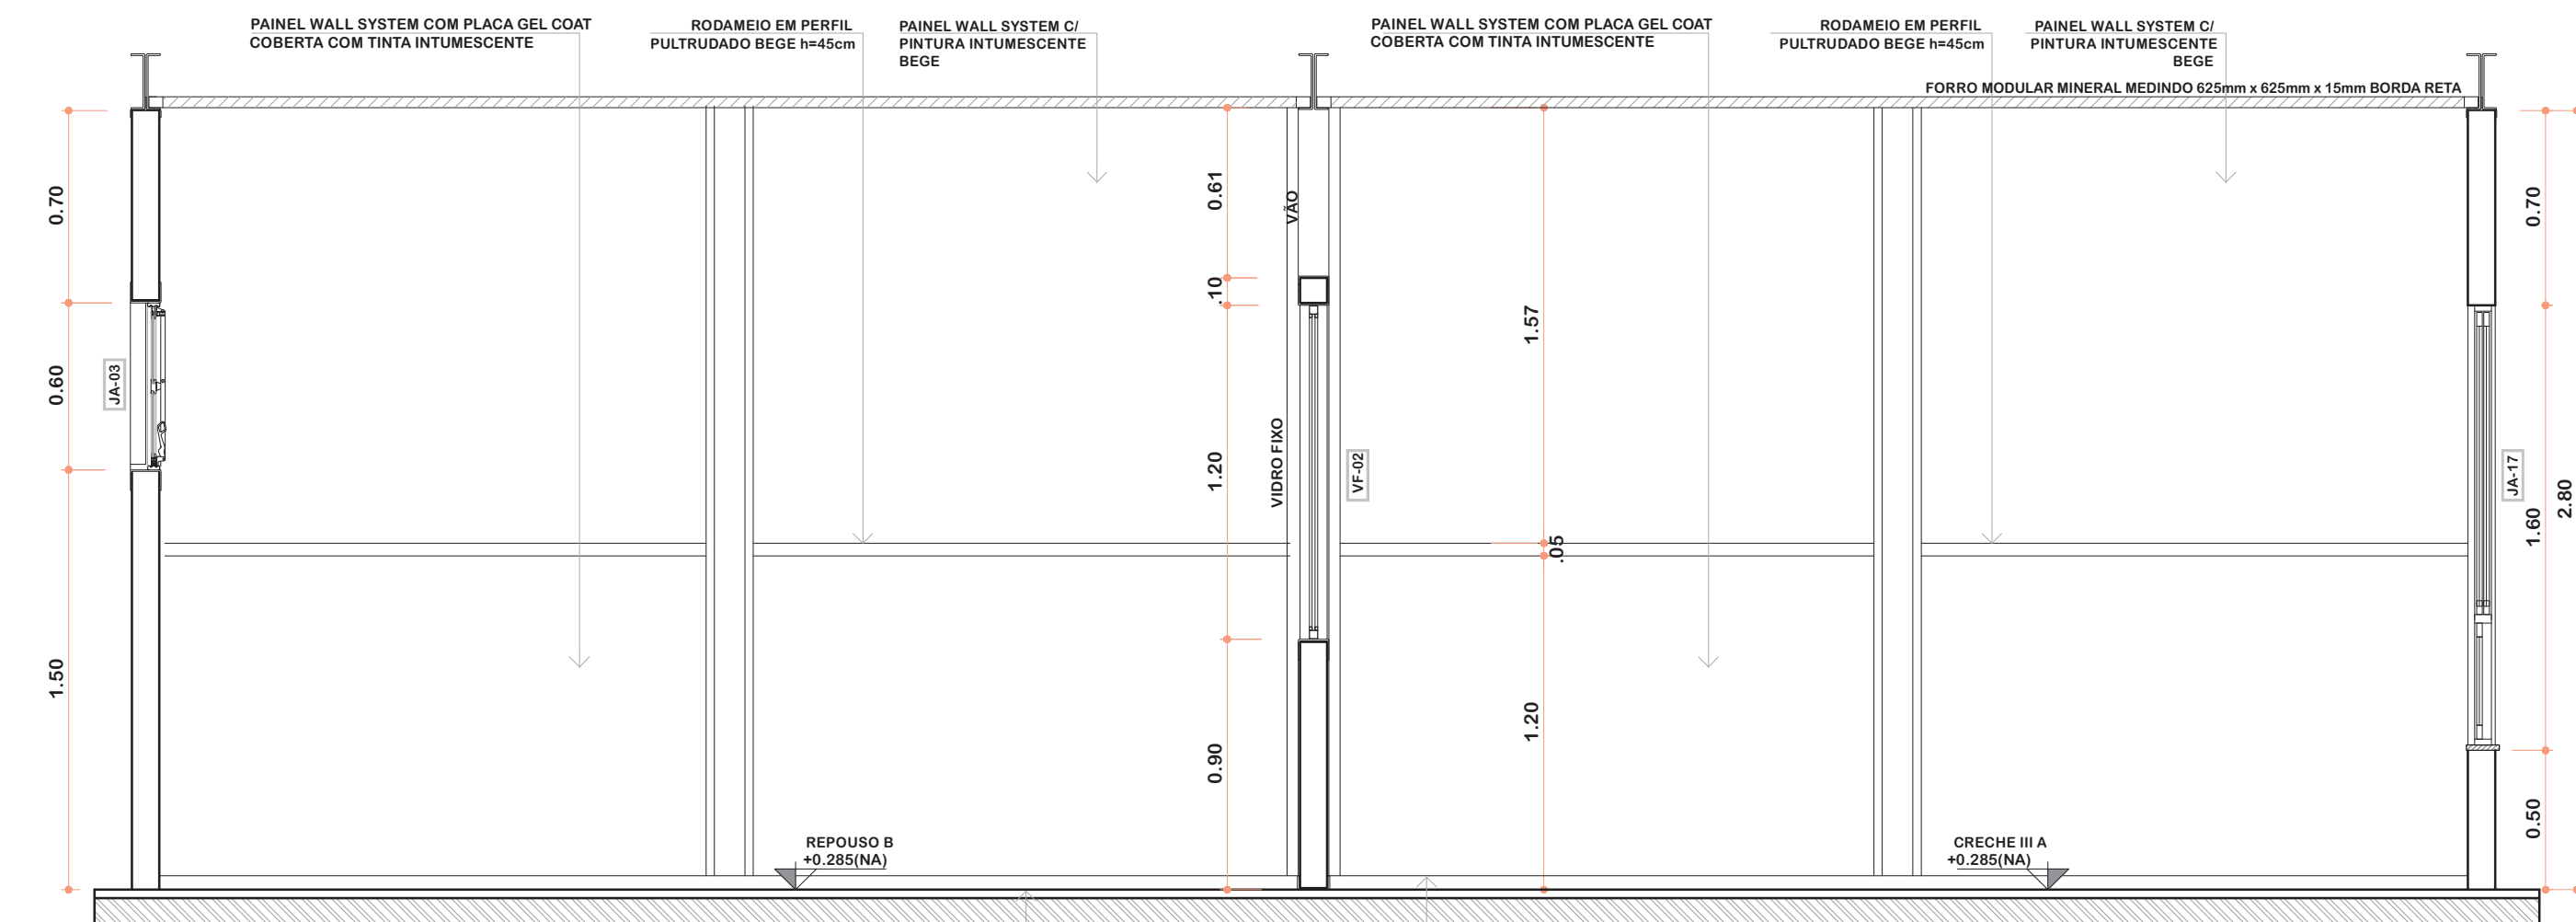


5 VISTA 03 - CRECHE III B
ESCALA 1/25

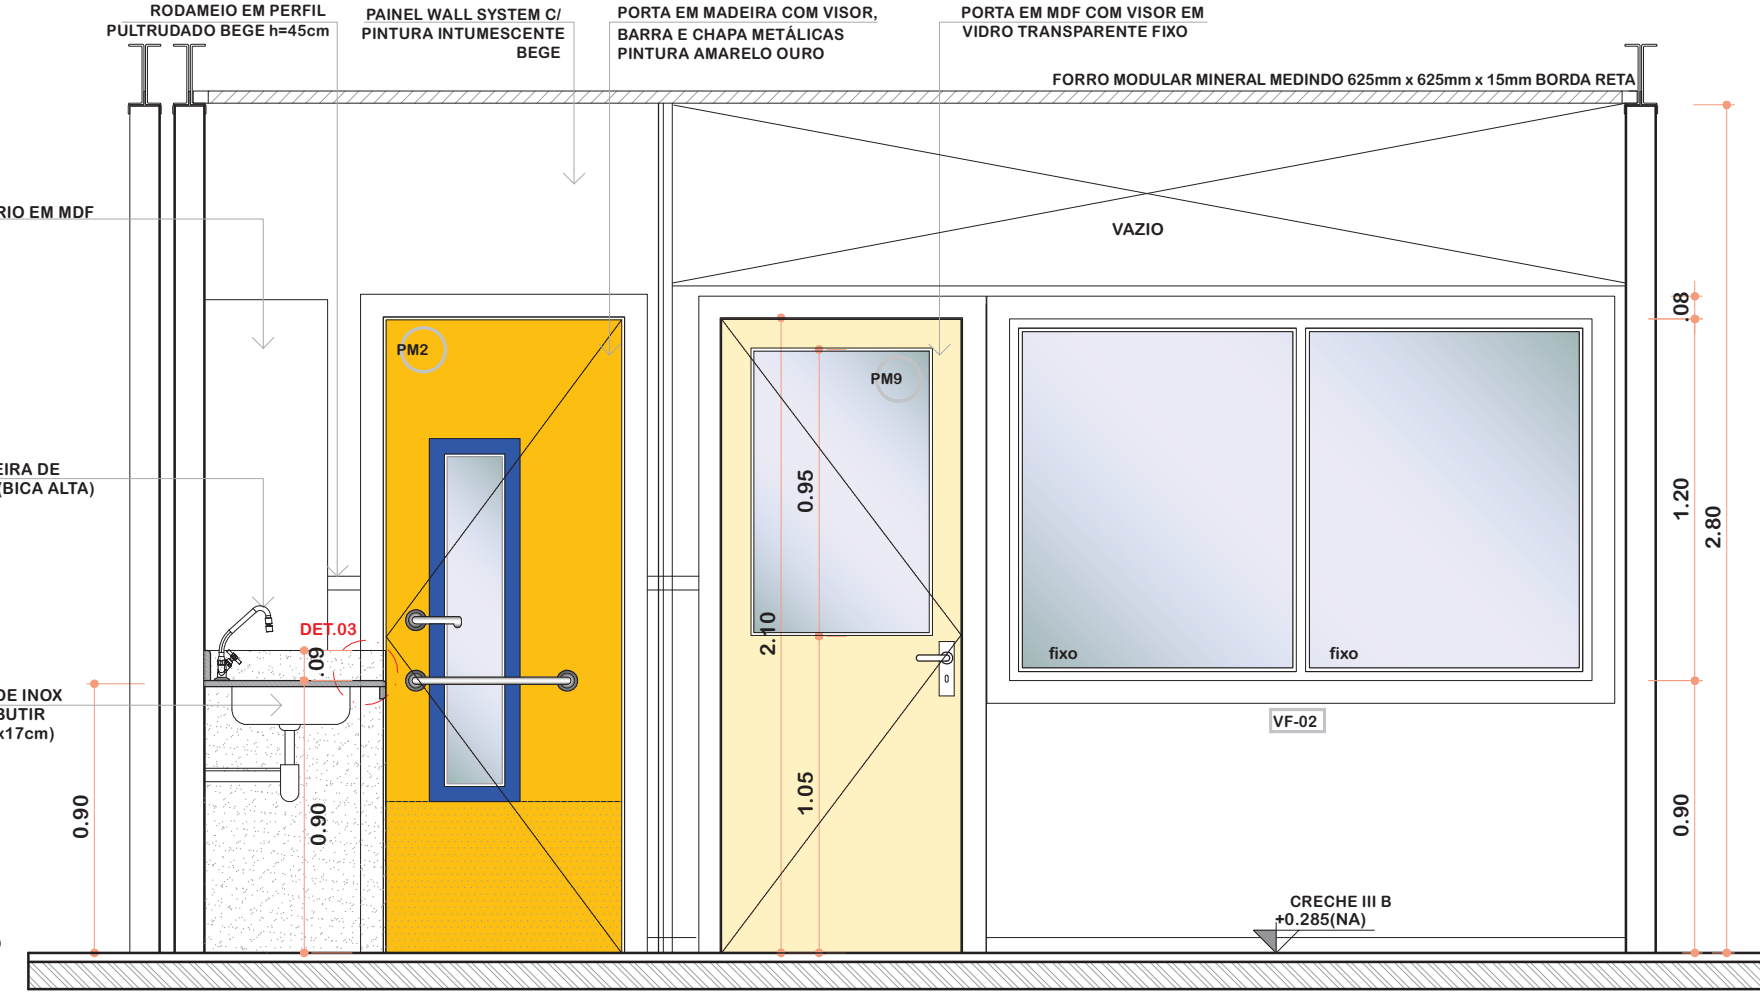


3 VISTA 01 - CRECHE III B
ESCALA 1/25

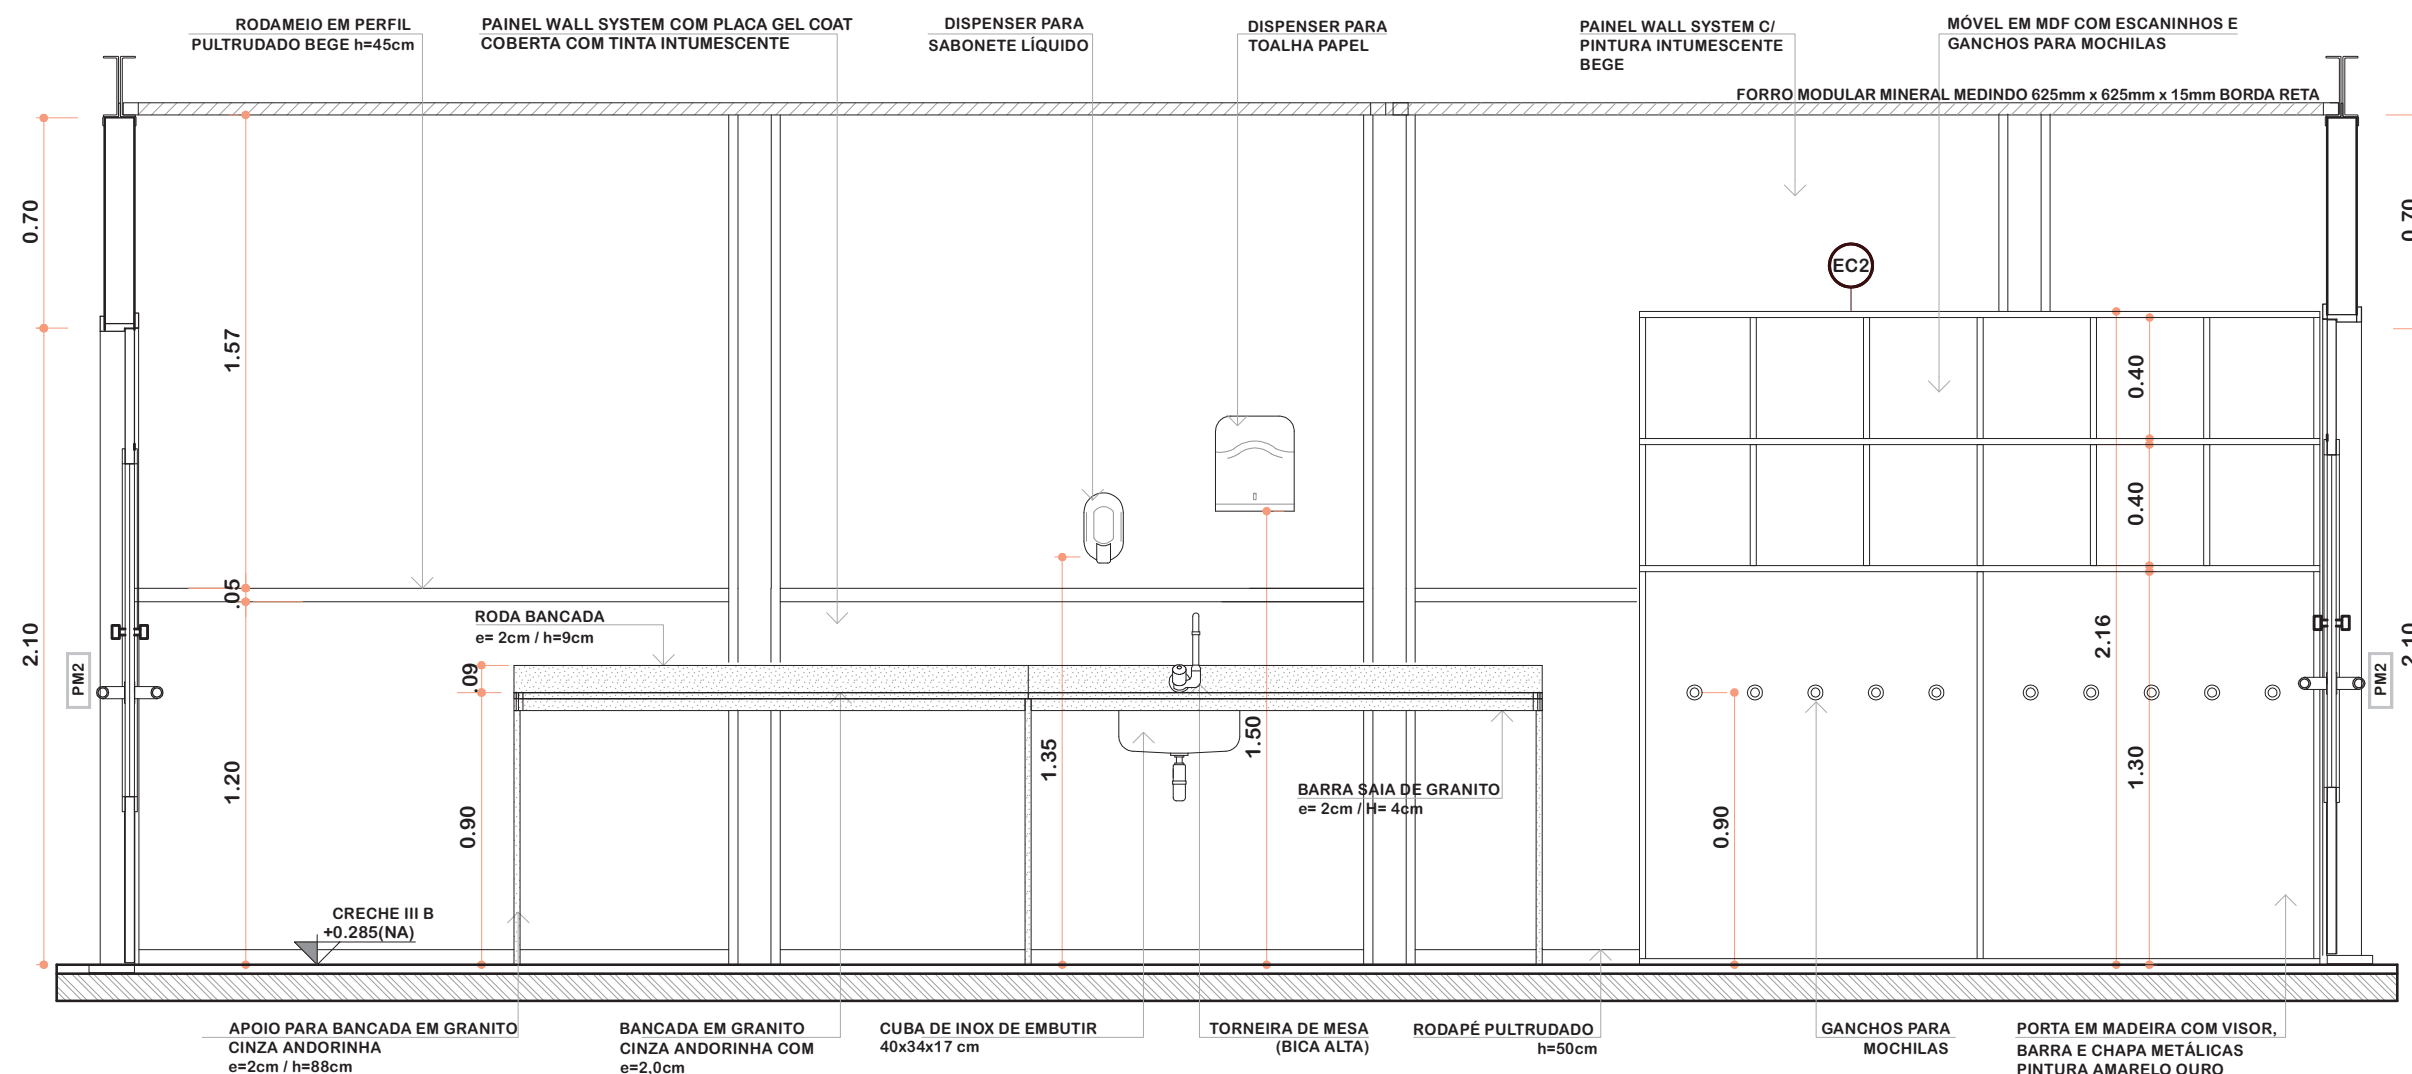


4 VISTA 02 - CRECHE III B
ESCALA 1/25

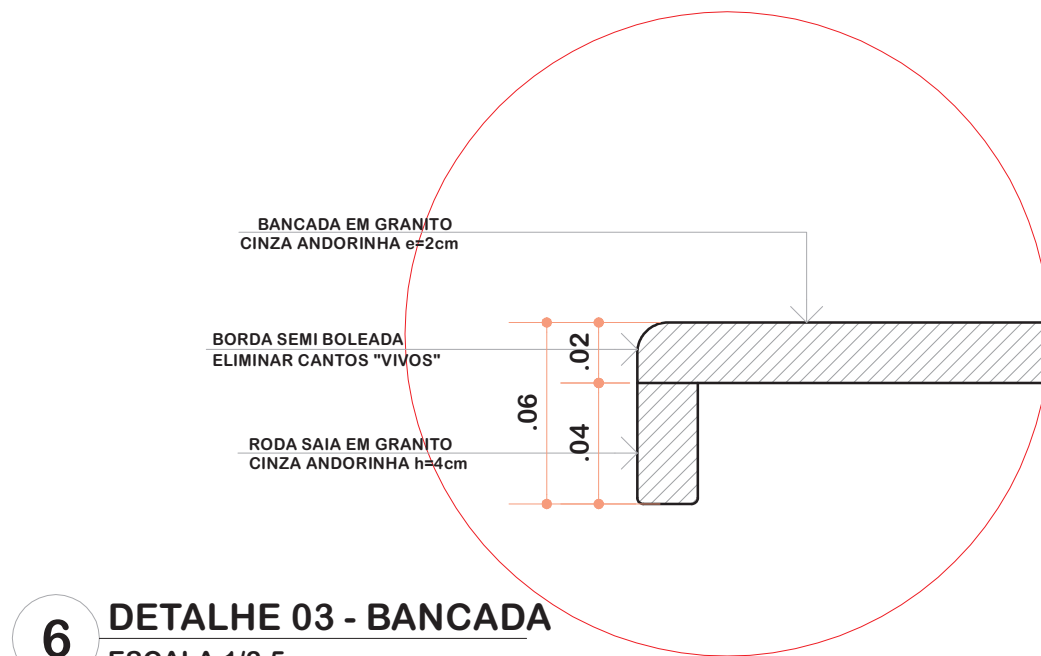

6 DETALHE 03 - BANCADA
ESCALA 1/2.5

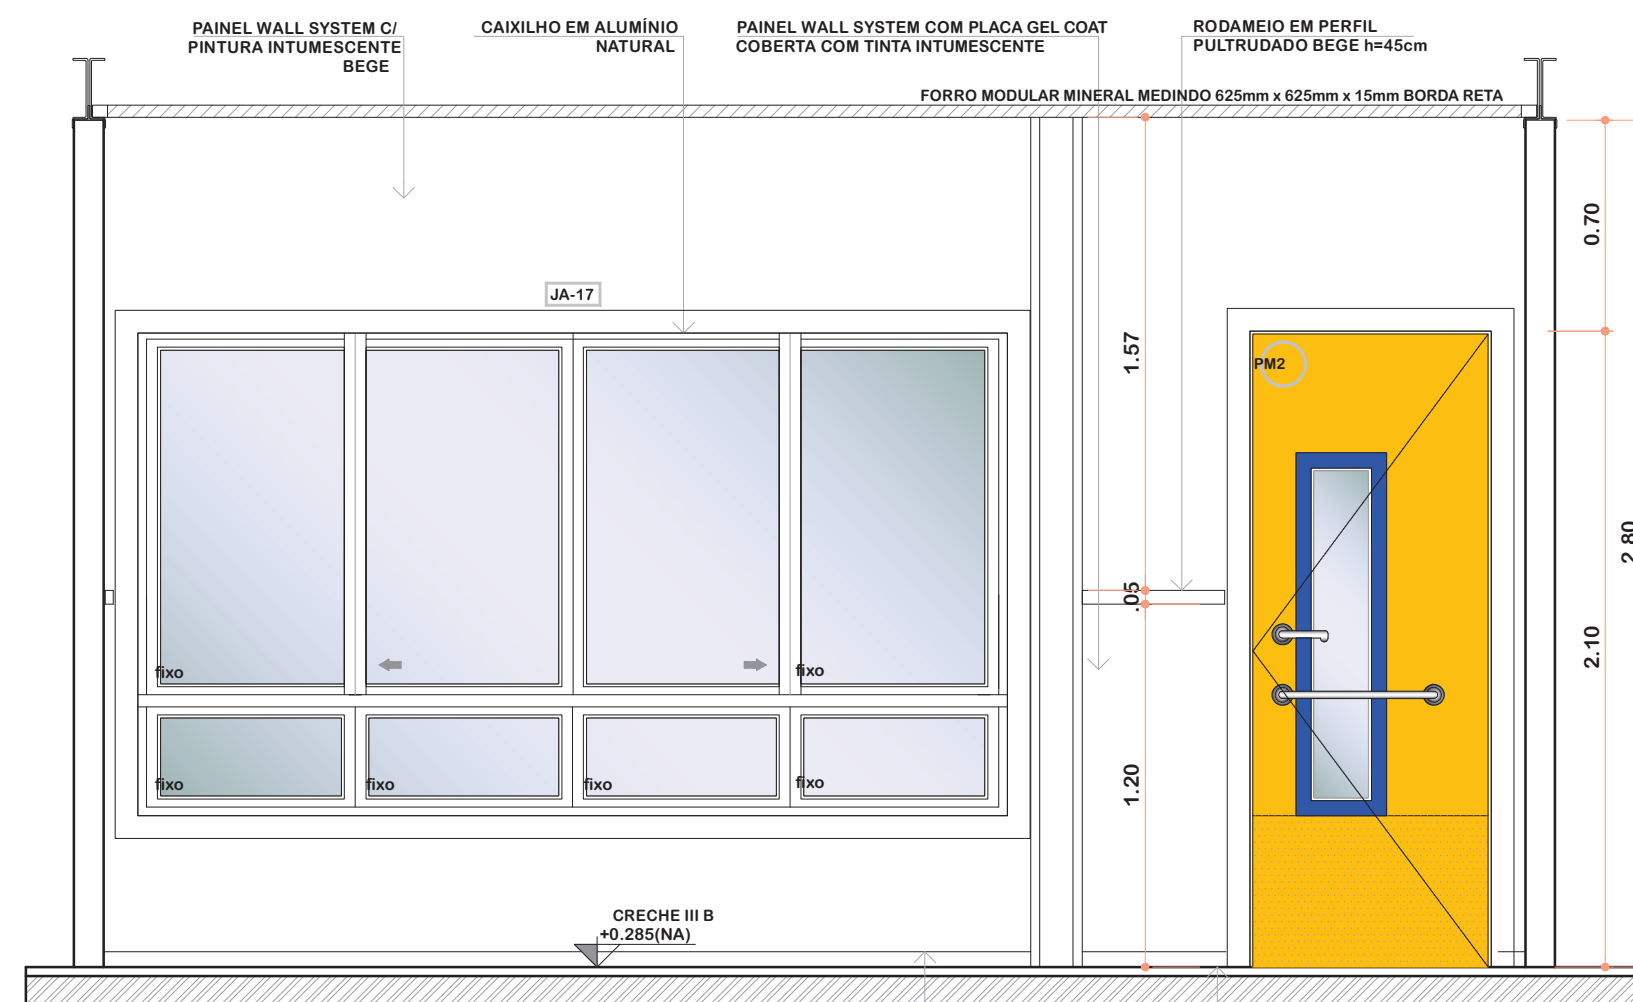

6 VISTA 04 - CRECHE III B
ESCALA 1/25

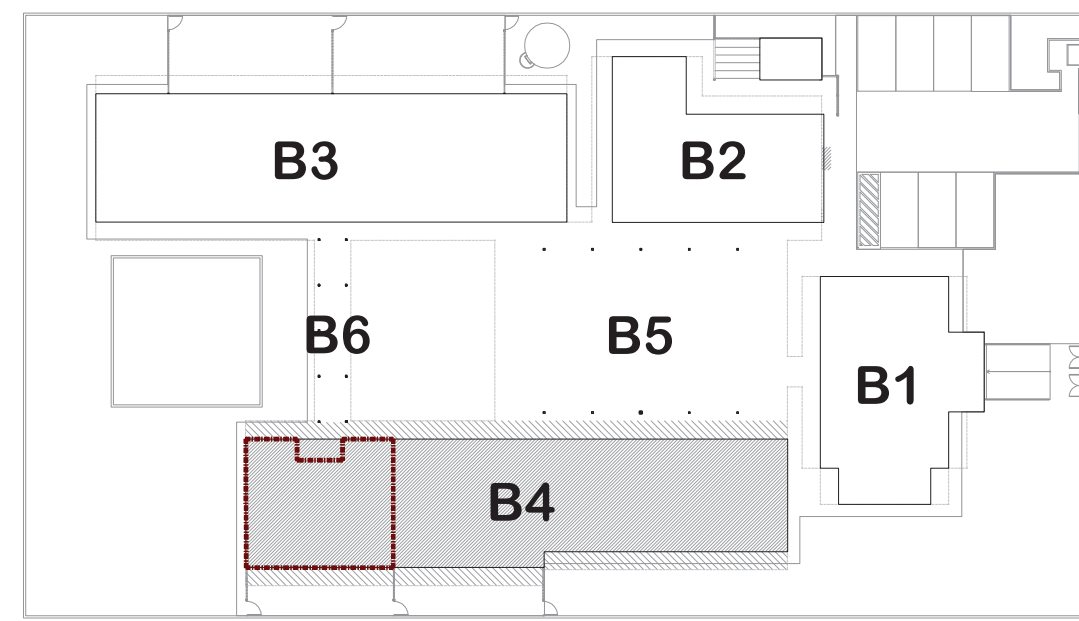

1 CROQUI DE REFERÊNCIA
ESCALA 1/500

BANCADAS	
	GRANITO CINZA ANDORINHA - esp. 2 cm - 3,40X0,60m / H=0,9 m - CRECHE III
PT - PRATELEIRA EM MADEIRA COM REVESTIMENTO MELAMÍNICO COR BRANCO	
	PRATELEIRA DE MADEIRA - espessura 18 mm - 2,55 ml/P=0,40 m - CRECHE III
SOLEIRAS	
SOL-02 GRANITO CINZA ANDORINHA (x36) - espessura 2 cm -0,80x0,11m - PA1, PA2, PM1, PM2, PM5	
LEGENDA	
ESPECIFICAÇÕES	
PISO	
1 - CIMENTADO DESEMPENADO 2 - CERÂMICA 40x40 cm, PEI-4, COR BRANCO ANTIDERRAPANTE 3 - BLOCO INTERTRAVADO DE CONCRETO 4 - GRAMADO 5 - AREIA	
6 - PISO VINÍLICO EM MANTA COM AUTONIVELANTE	
PAREDE - Painel Wall System e=97mm	
1- PLACA GEL COAT BEGE COLADA, COM PINTURA INTUMESCENTE BEGE. 2- PLACA GEL COAT BEGE COLADA, COM PINTURA INTUMESCENTE DO PISO AO TETO. 3- PINTURA POLIURETÂNICA AZUL H=40cm APLICADA A PARTIR DO PISO NA FACE EXTERNA DO PAINEL 4- PINTURA INTUMESCENTE BEGE	
TETO - PLACA FIBRA MINERAL e=15mm	
1- FORRO MODULAR MINERAL MEDINDO 625mm x 625mm x 15mm BORDA RETA 2- FORRO INCLINADO MODULAR MINERAL MEDINDO 625mm x 625mm x 15mm BORDA RETA 3- FORRO DE GESSO ACARTONADO PLACA VERDE RU	
NOTAS	
- DIMENSÕES EM METROS, MEDIDAS E COTAS EM METROS; - VERIFICAR POSIÇÃO EXATA DOS PILARES NO PROJETO ESTRUTURAL; - VERIFICAR DETALHES CONSTRUTIVOS PERTINENTES NAS PRANCHAS DE DETALHAMENTO; - ALTERAÇÕES NESTE PROJETO SOMENTE COM AUTORIZAÇÃO DO RESPONSÁVEL TÉCNICO PELO AS BUILT E DO FNDE.	
REFERÊNCIAS:	
- PLANILHA DE QUANTITATIVOS; - ESPECIFICAÇÕES TÉCNICAS DO PROJETO DE ARQUITETURA - MEMORIAL DESCRITIVO.	



PROJETO DE TRANSPOSIÇÃO - AS BUILT

PROPRIETÁRIO: PREFEITURA MUNICIPAL DE BOM JESUS	
ENDEREÇO: PRAÇA AMÉRICA	
MUNICÍPIO – UF: BOM JESUS – RS	
PROPRIETÁRIO	
TATIANA GONÇALVES	
RESP. TÉCNICO AS BUILT	CAU A90413–9
PAULA B.F. VASQUES	
AUTOR DO PROJETO	CAU A67756–6

DLFO	CREA
	RA

OBSERVAÇÕES:	
--------------	--

PROGRAMA PROINFÂNCIA - PROJETO TIPO B		
PROJETO DE ARQUITETURA		
COORDENAÇÃO		
CGEST - Coordenação Geral de Infraestrutura Educacional		
AMPLIAÇÃO BLOCO PEDAGÓGICO II - AS BUILT		
CRECHE III		
ARQ		
PRANCHA		24/33
FORMATO		A1 (840X594)
REVISÃO		ESCALA
R.06		INDICADA
ARQUIVO		DATA EMISSÃO
94-T&M-B-ARQ-AMP-BLCA-23a24_R06		ABRIL/ 2025