


- NOTAS
- DIMENSÕES EM METROS;
  - COTAS DE NÍVEL EM METROS;
  - VERIFICAR POSIÇÃO EXATA DOS PILARES NO PROJETO ESTRUTURAL;
  - VERIFICAR DETALHES CONSTRUTIVOS PERTINENTES NAS PRANCHAS DE DETALHAMENTO;
  - ALTERAÇÕES NESTE PROJETO SOMENTE COM AUTORIZAÇÃO EXPRESSA DO RESPONSÁVEL TÉCNICO DO AS BUILT E DO FNDE.
- REFERÊNCIAS:
- MEMORIAL DESCRITIVO DO PROJETO;
  - ESPECIFICAÇÕES TÉCNICAS DO PROJETO DE ARQUITETURA;
  - PLANILHA DE QUANTITATIVOS;



1 CROQUI DE REFERÊNCIA  
ESCALA 1/500

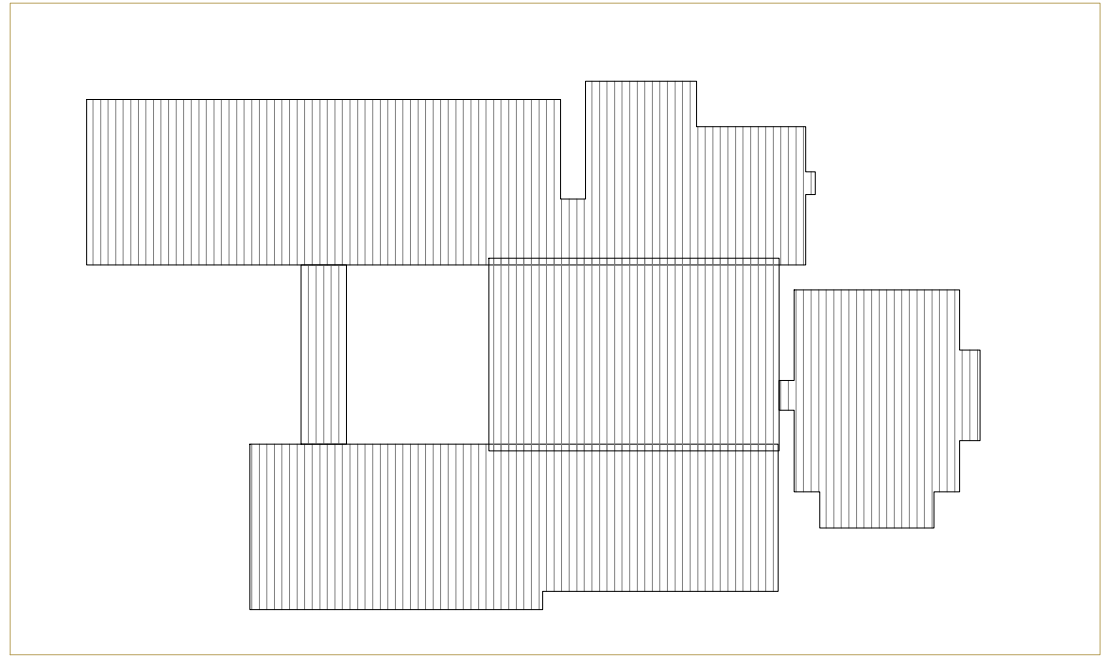

PROJETO DE TRANPOSIÇÃO - AS BUILT





 









 









 







 




 












PROPRIETÁRIO : PREFEITURA MUNICIPAL BOM JESUS  
ENDEREÇO: PRAÇA AMÉRICA  
MUNICÍPIO – UF: BOM JESUS – RS

PROPRIETÁRIO  
TATIANA GONÇALVES  
RESP. TÉCNICO AS BUILT CAU A90413-9  
PAULA B.F. VASQUES  
AUTOR DO PROJETO CAU A67756-6

DLFO  
CREA  
RA

OBSERVAÇÕES:

2 PLANTA DE LAYOUT - MOBILIÁRIO  
ESCALA 1/100

COORDENAÇÃO  
CGEST - Coordenação  
Geral de Infraestrutura  
Educacional

PLANTA BAIXA - LAYOUT MOBILIÁRIO\_AS BUILT

ARQ

REVISÃO  
R.06  
ARQUIVO  
94-T&M-B-ARQ-LYT-GERO-02A03\_R06

ESCALA  
1/100  
DATA EMISSÃO  
ABRIL / 2025

PRANCHAS  
02/33