




2 PLANTA BAIXA
ESCALA 1/50

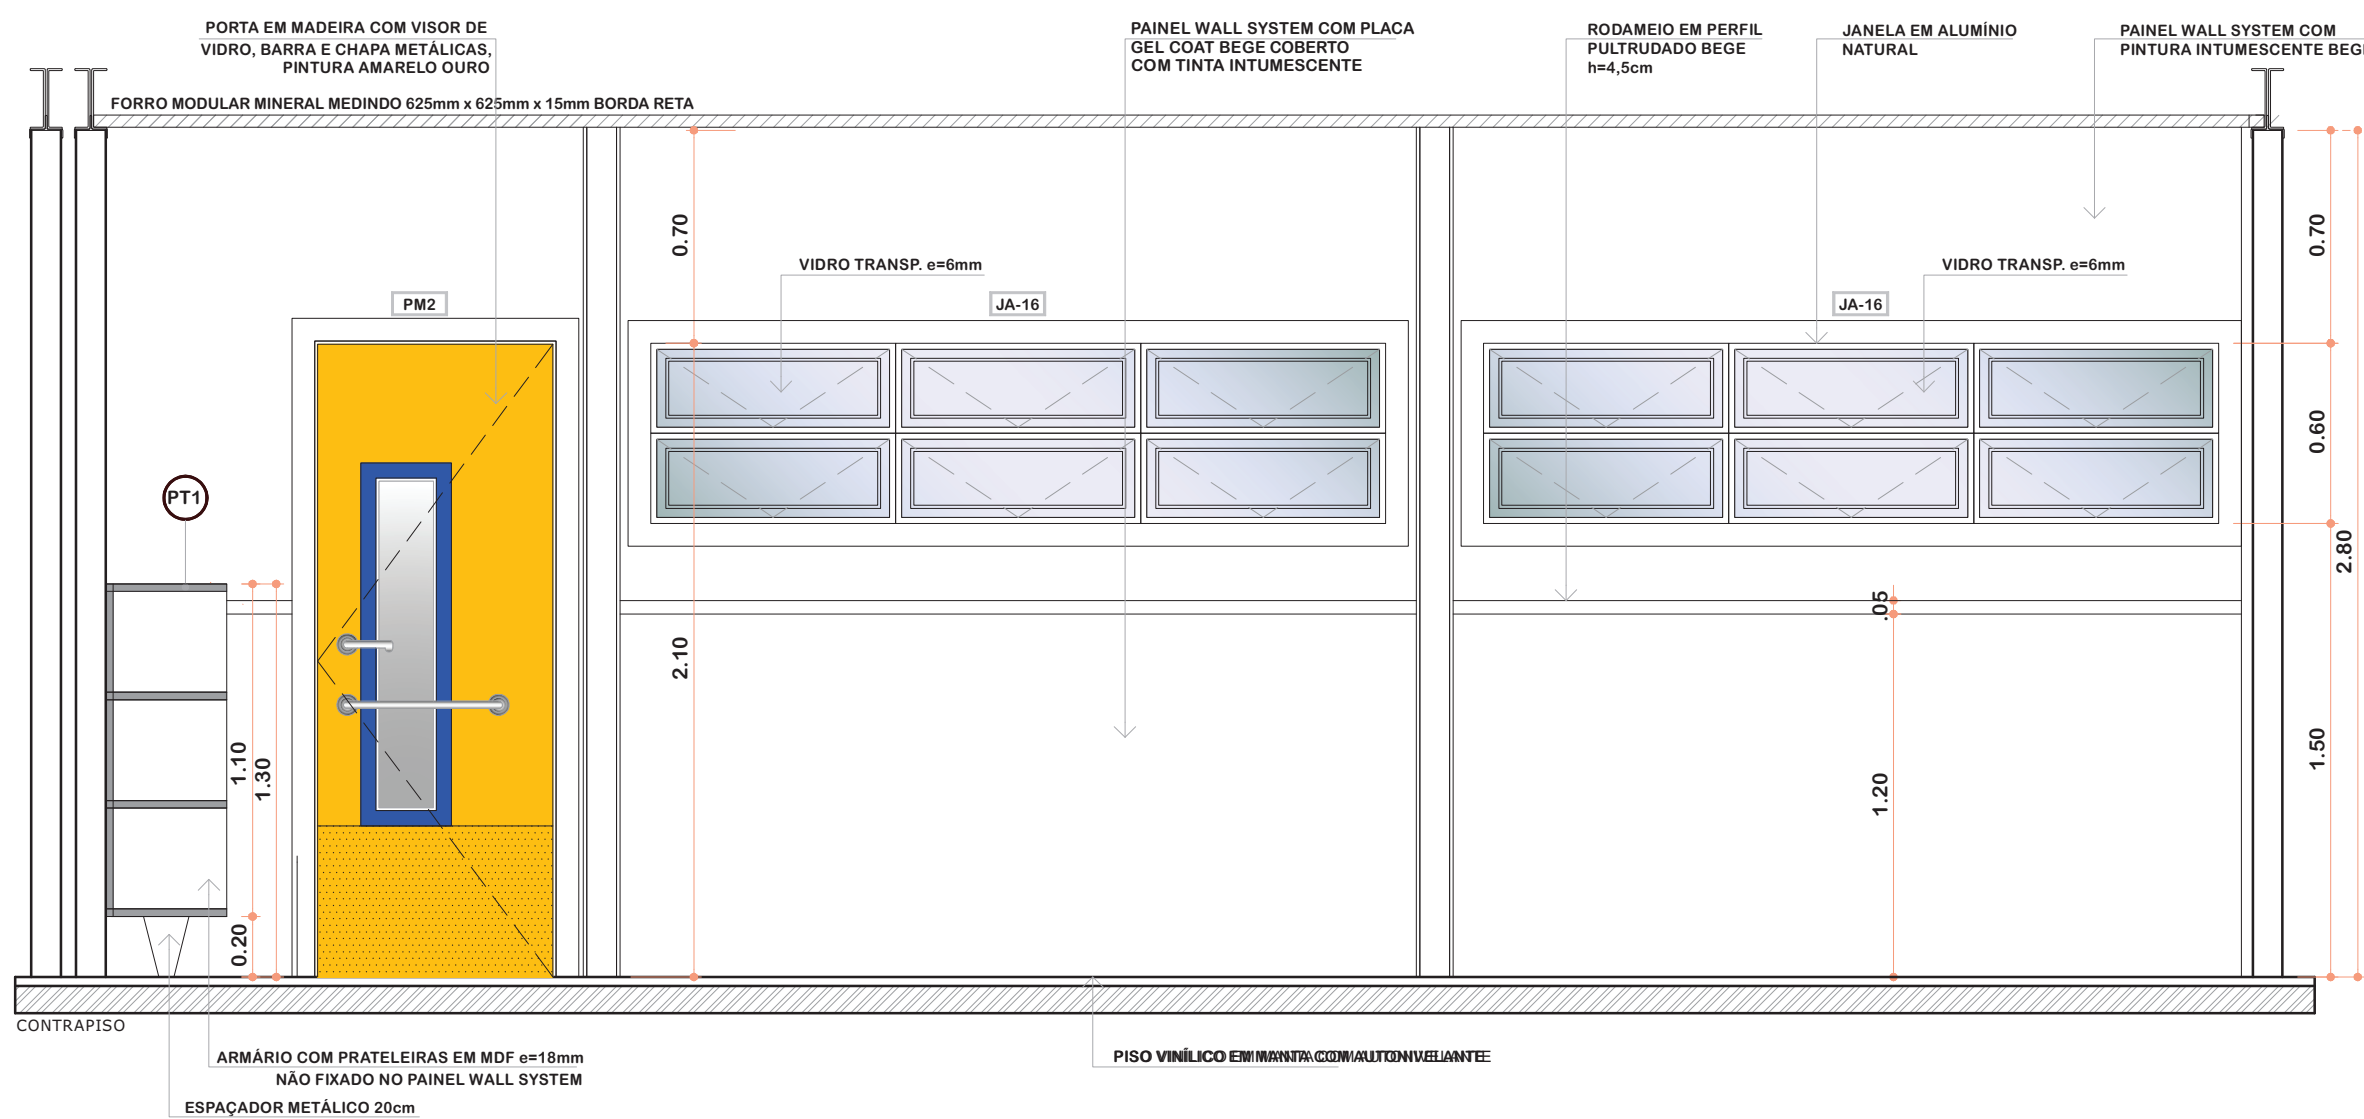


3 VISTA 01 - SALA MULTIUSO
ESCALA 1/25

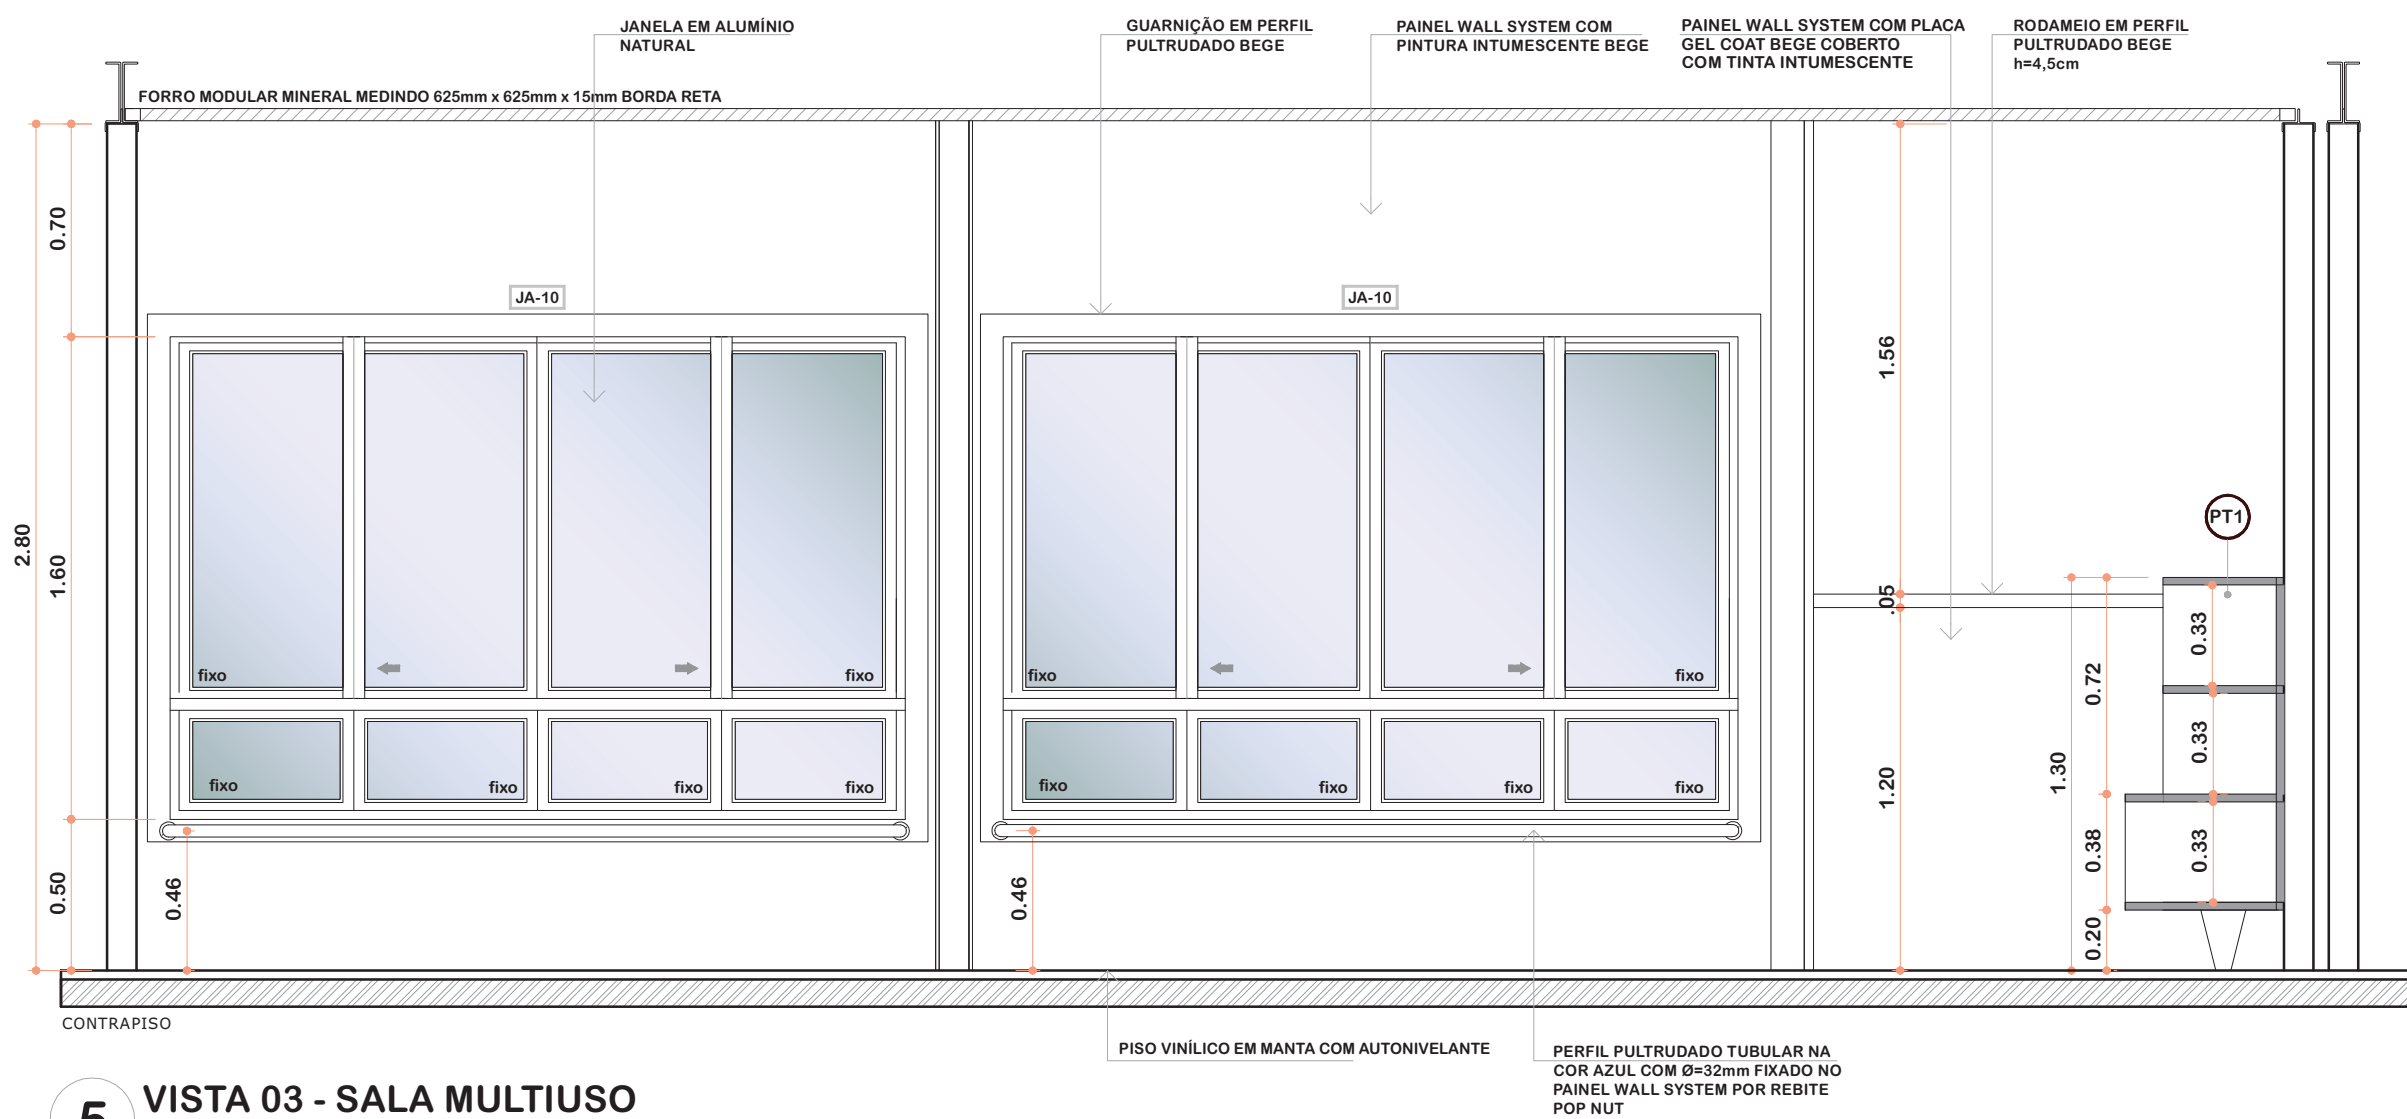


5 VISTA 03 - SALA MULTIUSO
ESCALA 1/25

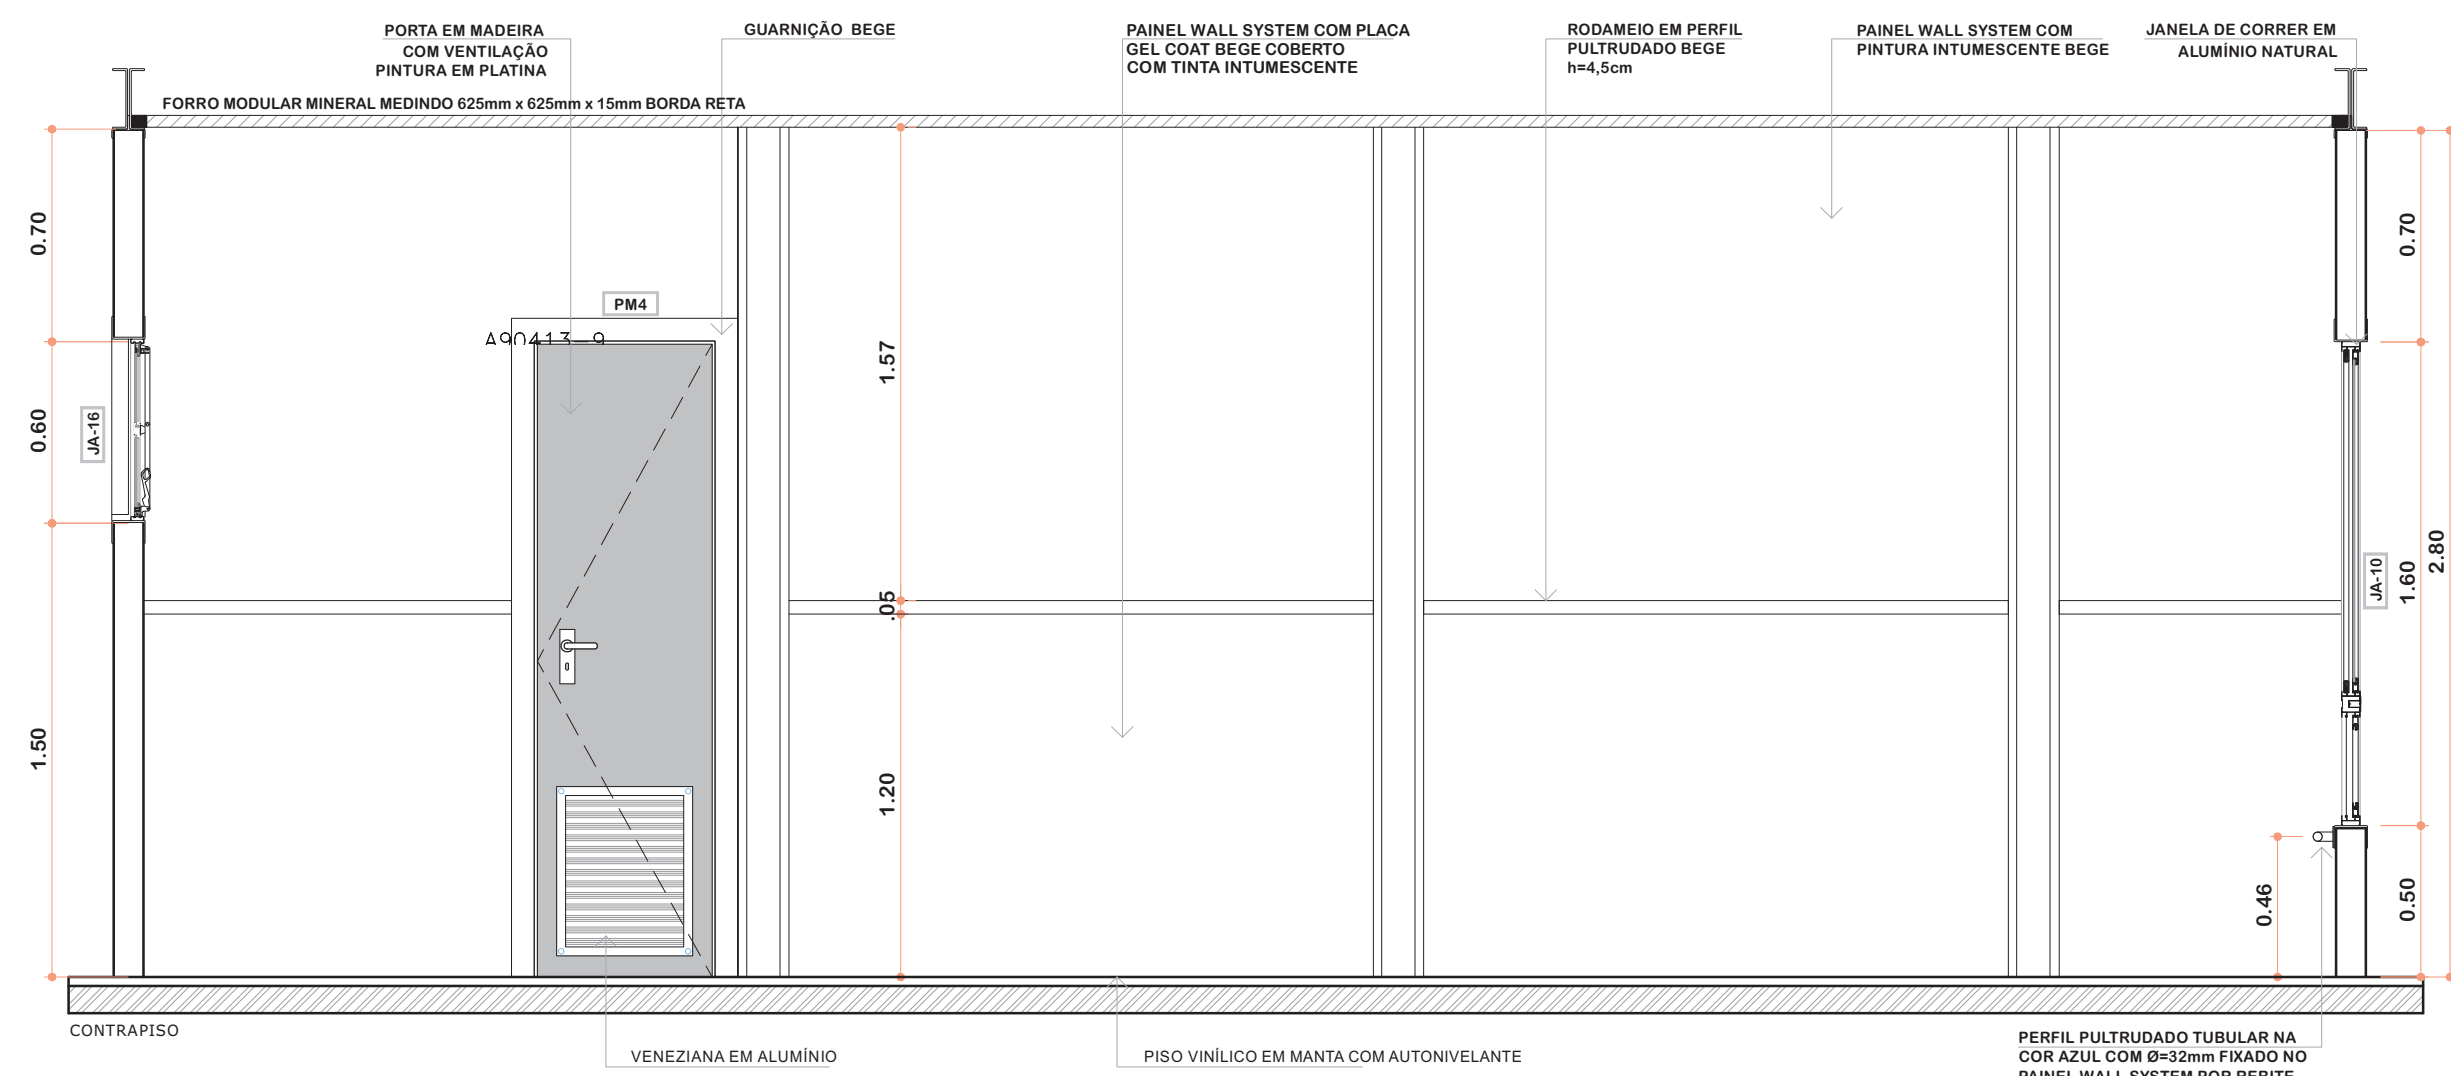

4 VISTA 02 - SALA MULTIUSO
ESCALA 1/25

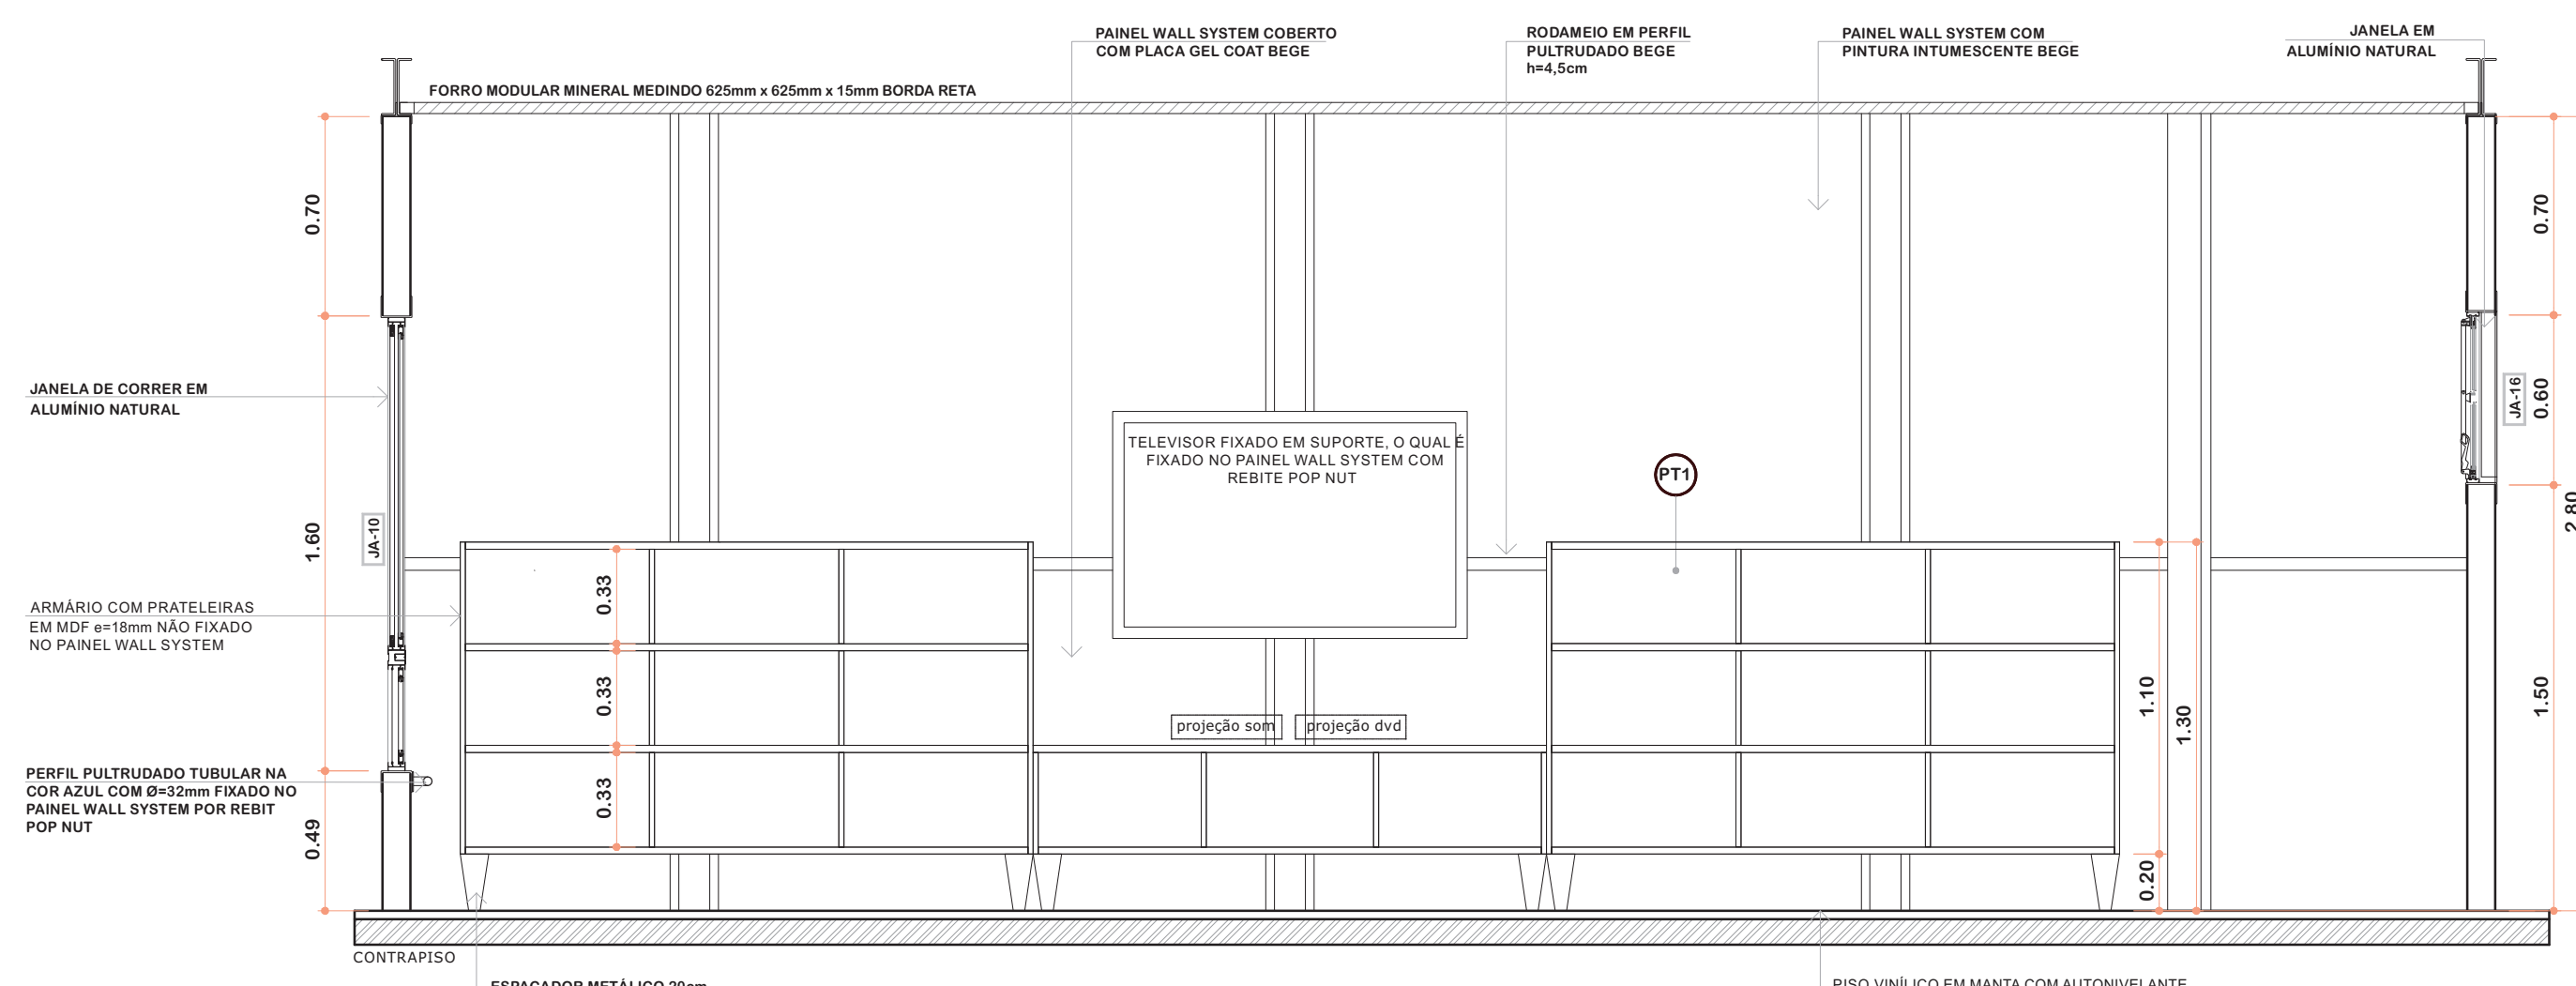

6 VISTA 04 - SALA MULTIUSO
ESCALA 1/25

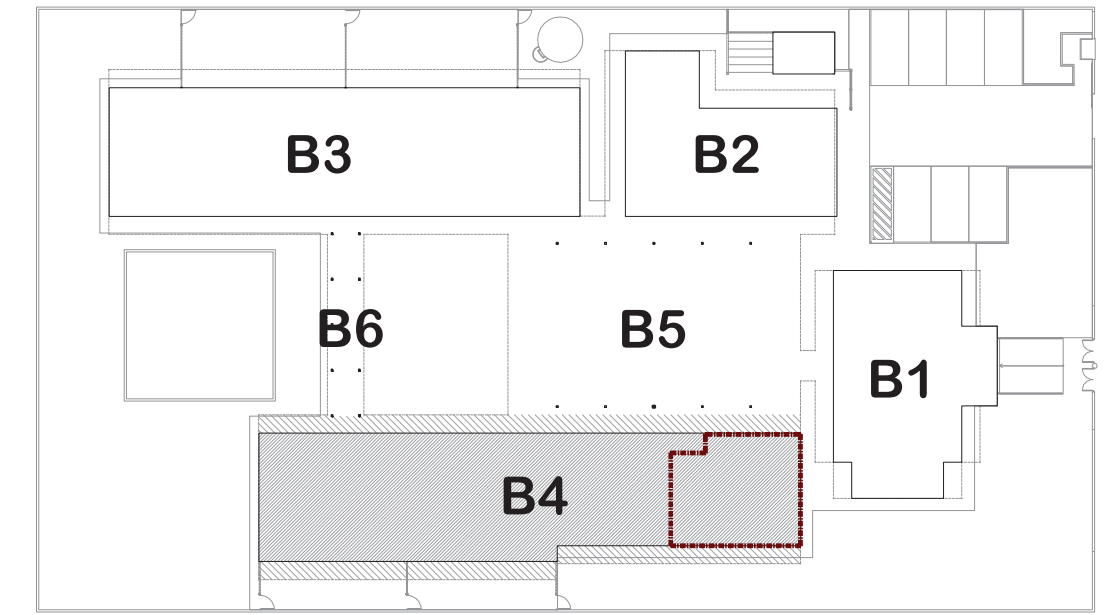

1 CROQUI DE REFERÊNCIA
ESCALA 1/500

PERFIL TUBULAR PULTRUDADO - PP	
PP	PERFIL TUBULAR PULTRUDADO - esp. 3cm - cor azul - 2,40x 0,45 - MULTIUSO
PT - PRATELEIRA DE MADEIRA COM REVESTIMENTO MELAMÍNICO COR BRANCO	
PT	PRATELEIRA DE MADEIRA - espessura 18 mm - 5,85m/ P=0,4 e 0,5 m - MULTIUSO
PERFIL TUBULAR PULTRUDADO - PP	
PP	PERFIL TUBULAR PULTRUDADO - esp. 3cm - cor azul - 2,40x 0,45 - MULTIUSO
LEGENDA	
ESPECIFICAÇÕES	
PISO	
1 - CIMENTADO DESEMPENADO 2 - CERRÂNCIA 40x60 cm, PEI-4, COR BRANCO ANTIDERRAPANTE 3 - BLOCO INTERTRAVADO DE CONCRETO 4 - GRAMADO 5 - ÁREA 6 - PISO VINÍLICO EM MANTA COM AUTONIVELANTE	
PAREDE - Painel Wall System e=97mm	
1 - PLACA GEL COAT BEGE COLADA, COM PINTURA INTUMESCENTE BEGE. 2 - PLACA GEL COAT BEGE COLADA, COM PINTURA INTUMESCENTE DO PISO AO TETO. 3 - PINTURA POLIURETÂNICA AZUL, H=40cm APLICADA A PARTIR DO PISO NA FACE EXTERNA DO PAINEL. 4 - PINTURA INTUMESCENTE BEGE	
TETO - PLACA FIBRA MINERAL e=15mm	
1 - FORRO MODULAR MINERAL MEDINDO 625mm x 625mm x 15mm BORDA RETA 2 - FORRO INCLINADO MODULAR MINERAL MEDINDO 625mm x 625mm x 15mm BORDA RETA 3 - FORRO DE GESSO ACARTONADO PLACA VERDE RU	
NOTAS	
- DIMENSÕES EM METROS, MEDIDAS E COTAS EM METROS; - VERIFICAR POSIÇÃO EXATA DOS PILARES NO PROJETO ESTRUTURAL; - VERIFICAR DETALHES CONSTRUTIVOS PERTINENTES NAS PRANCHAS DE DETALHAMENTO; - ALTERAÇÕES NESTE PROJETO SOMENTE COM AUTORIZAÇÃO DO RESPONSÁVEL TÉCNICO PELO AS BUILT E DO FNDE.	
REFERÊNCIAS:	
- PLANILHA DE QUANTITATIVOS; - ESPECIFICAÇÕES TÉCNICAS DO PROJETO DE ARQUITETURA - MEMORIAL DESCRITIVO.	



PROJETO DE TRANSPOSIÇÃO - AS BUILT

PROPRIETÁRIO: PREFEITURA MUNICIPAL DE BOM JESUS	
ENDEREÇO: PRAÇA AMÉRICA	
MUNICÍPIO - UF: BOM JESUS - RS	
PROPRIETÁRIO	
TATIANA GONÇALVES	CAU A90413-9
RESP. TÉCNICO AS BUILT	
PAULA B.F. VASQUES	CAU A67756-6
AUTOR DO PROJETO	

DLO	CREA
	RA

OBSERVAÇÕES:

PROGRAMA PROINFÂNCIA - PROJETO TIPO B			
PROJETO DE ARQUITETURA			
COORDENAÇÃO		AMPLIAÇÃO BLOCO MULTIUSO - AS BUILT	
CGEST - Coordenação Geral de Infraestrutura Educacional		SALA MULTIUSO	
FORMATO		ARQ	
A1 (950X594)		28/33	
REVISÃO		ESCALA	
R-06		INDICADA	
ARQUIVO		PRANCHA	
94-T&M-B-ARQ-AMP-BLCS-25a28_R06		ABRIL / 2025	