



2 PLANTA BAIXA
ESCALA 1/75

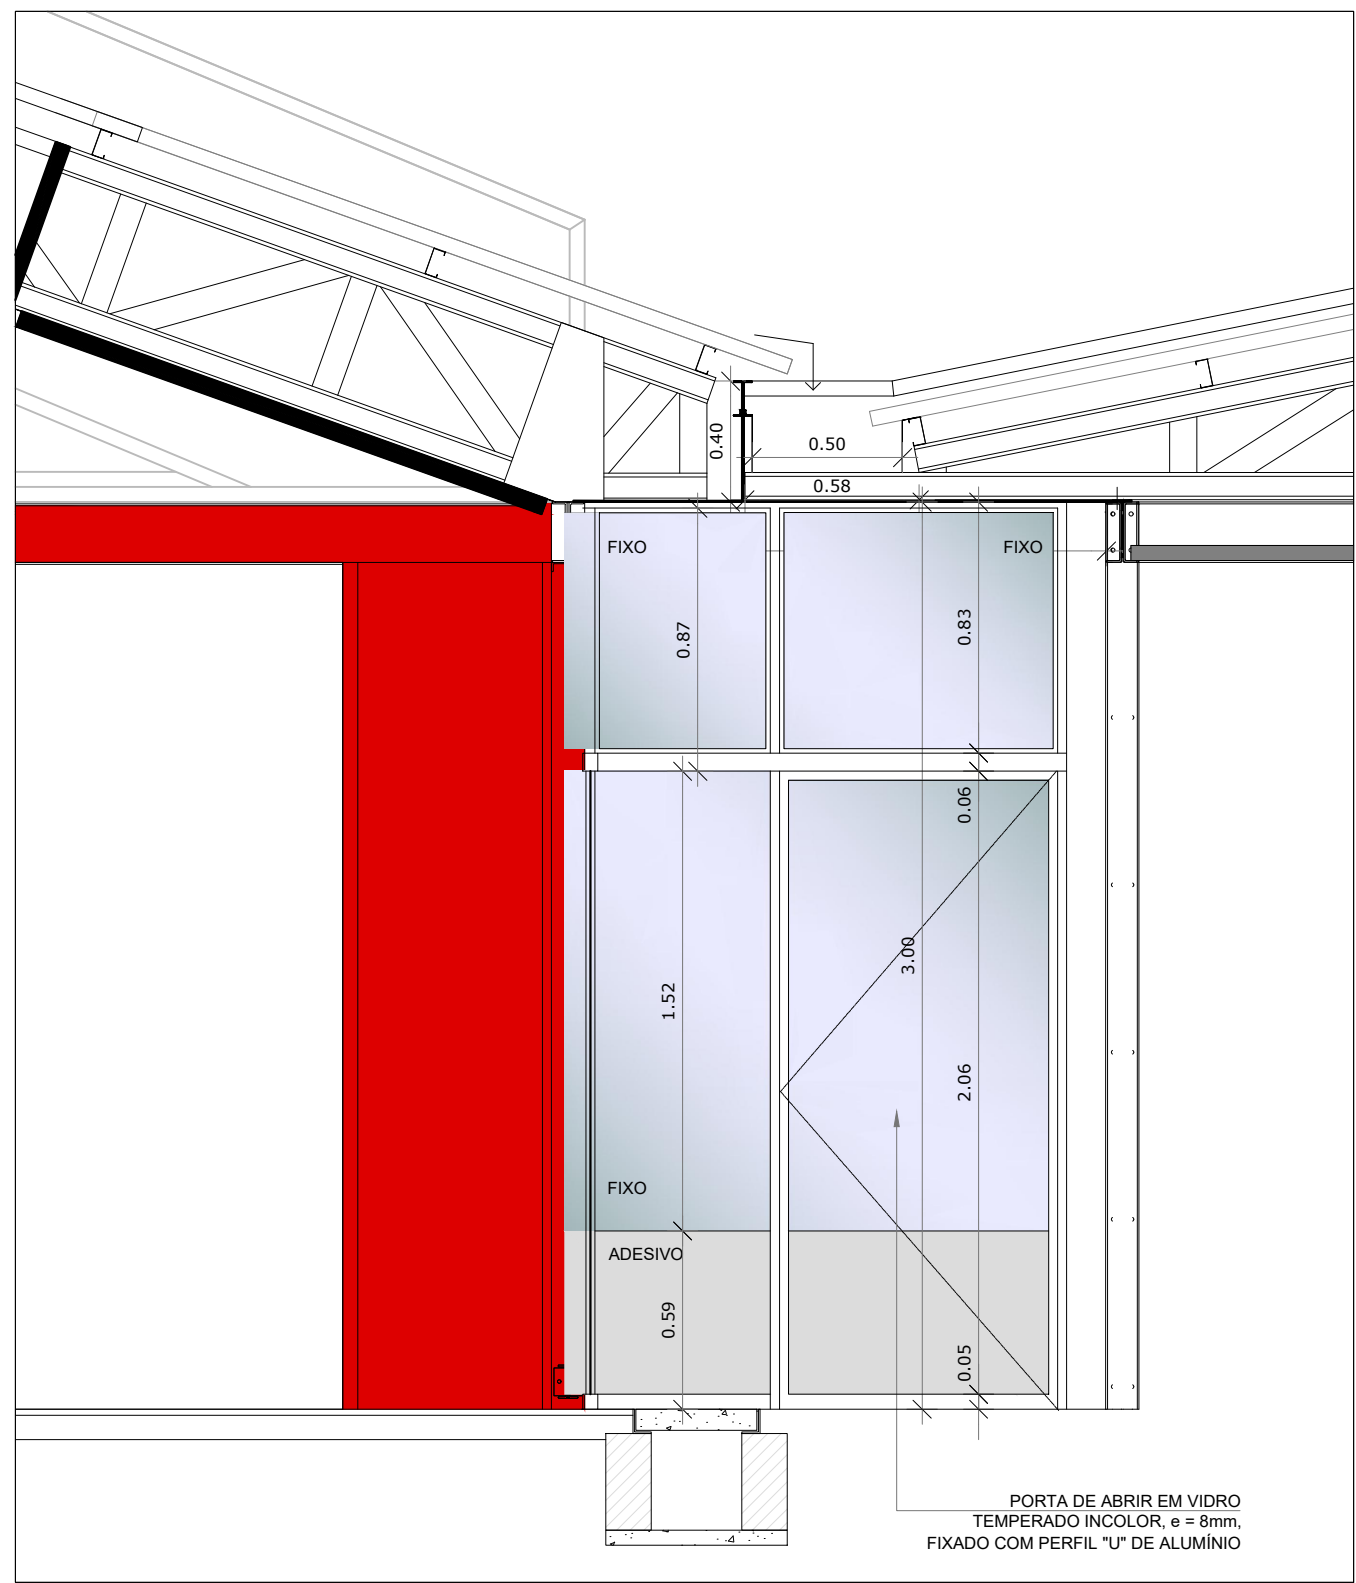


3 ELEVÇÃO 03
ESCALA 1/25

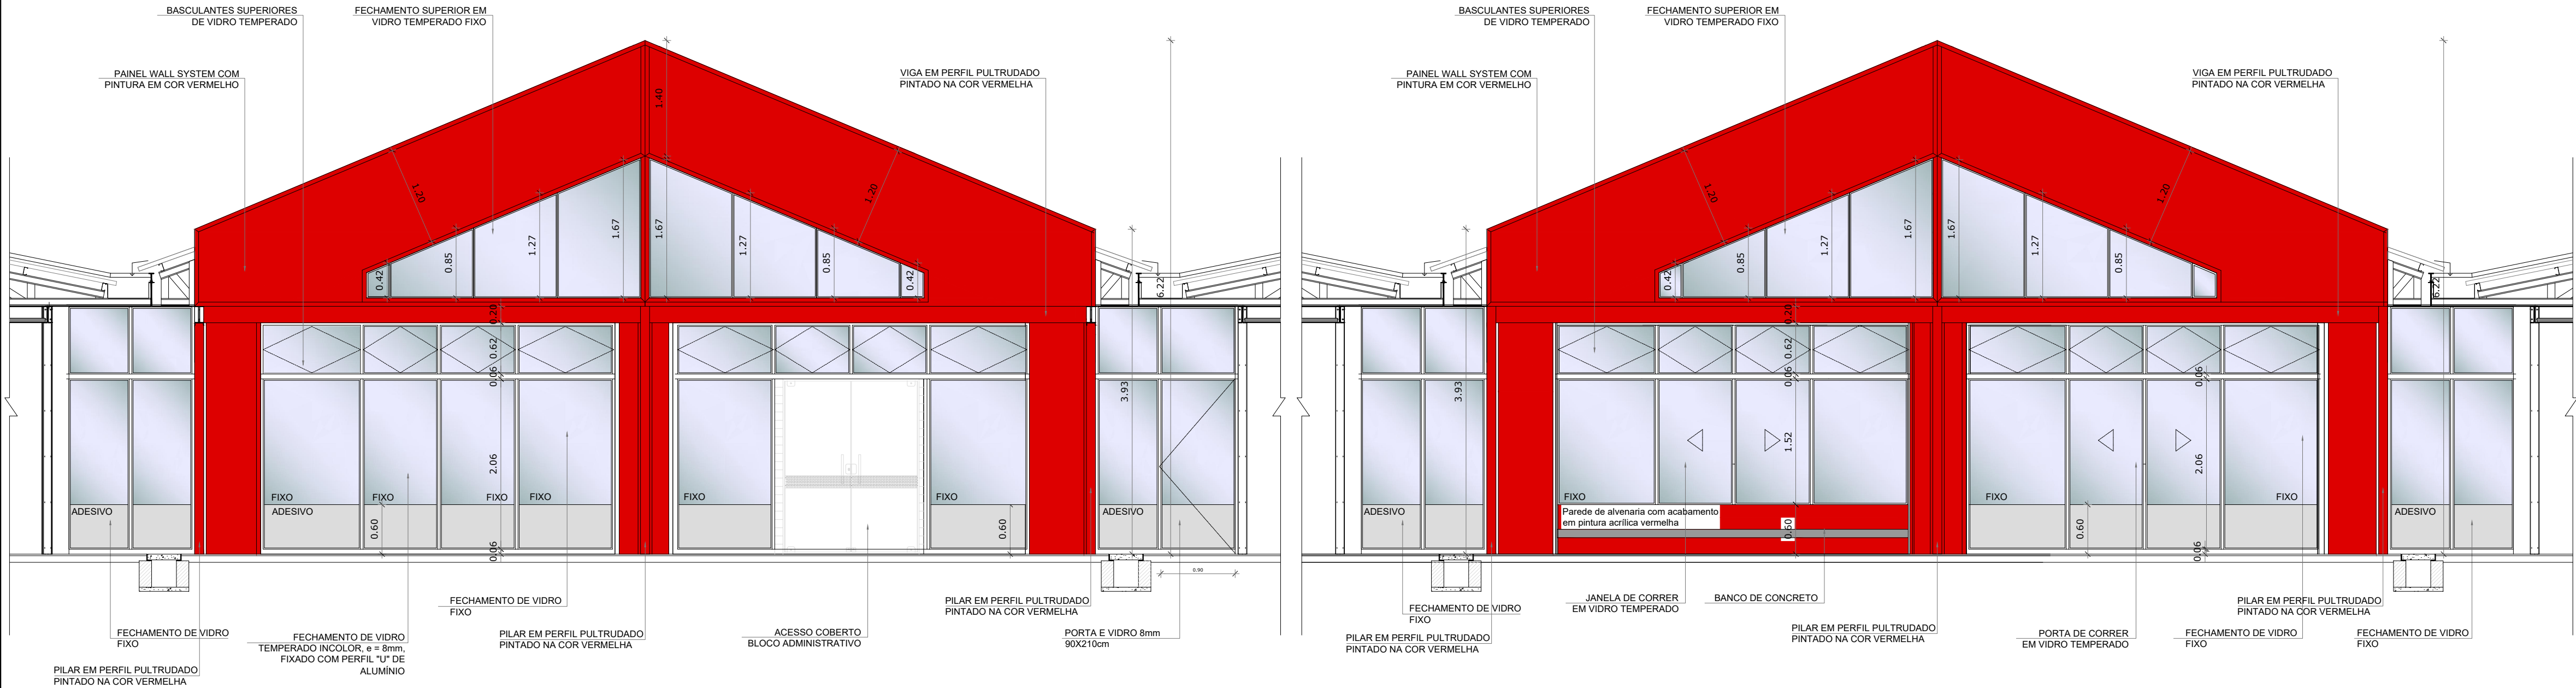

4 ELEVÇÃO 01 FRENTE
ESCALA 1/50

5 ELEVÇÃO 02 FUNDOS
ESCALA 1/50

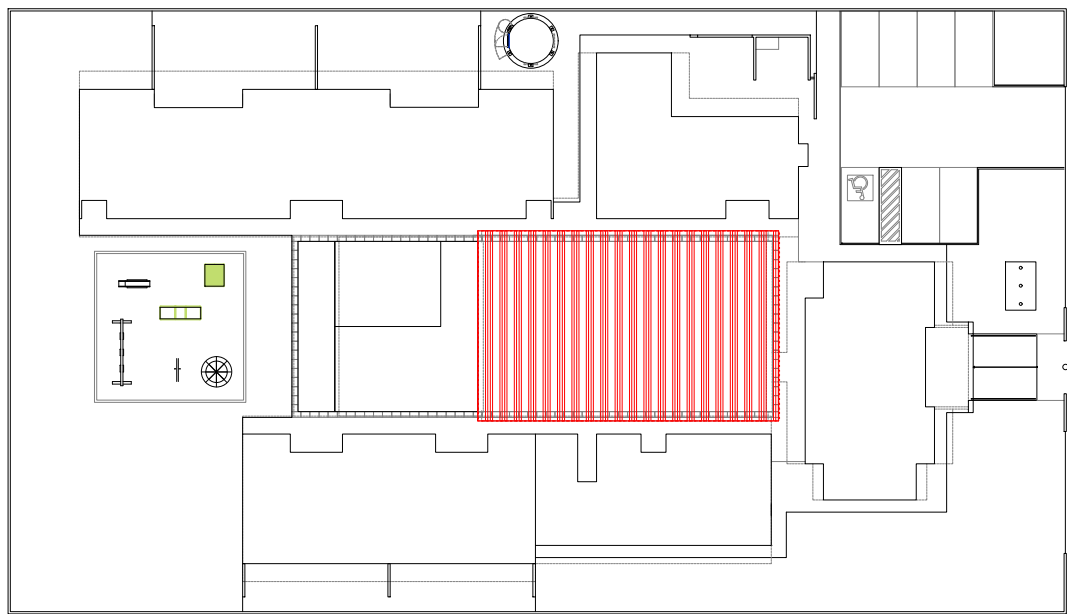

1 CROQUI DE REFERÊNCIA
ESCALA 1/500

LEGENDA
ESPECIFICAÇÕES

- PISO
- 1 - CIMENTADO DESEMPENADO
 - 2 - CERÂMICA 60x60 cm, PEI 4, COR BRANCO ANTIDERRAPANTE
 - 3 - BLOCO INTERTRAVADO DE CONCRETO
 - 4 - GRAMADO
 - 5 - AREIA
 - 6 - PISO VINÍLICO EM MANTA APLICADO COM AUTONIVELANTE

△ PAREDE - Painei Wall System e= 97mm

- 1 - PLACA DE COAT BEGE COLADA NA PARTE INTERIOR DO PAINEL COM PINTURA INTUMESCENTE BEGE
- 2 - PLACA DE COAT BEGE COLADA COM ACABAMENTO EM PINTURA INTUMESCENTE DO PISO AO TETO
- 3 - PINTURA POLIURETÂNICA AZUL, H=40cm APLICADA A PARTIR DO PISO NA FACE EXTERNA DO PAINEL
- 4 - PINTURA INTUMESCENTE BEGE

○ TETO - PLACA FIBRA MINERAL e=1,5cm e FORRO DE GESSO ACARTONADO (RU)

- 1 - FORRO MODULAR MINERAL MEDINDO 62,5X62,5X1,5cm BORDA RETA
- 2 - FORRO INCLINADO MODULAR MINERAL MEDINDO 62,5X62,5X1,5cm BORDA RETA
- 3 - FORRO EM GESSO ACARTONADO COM PINTURA INTUMESCENTE

NOTAS

- DIMENSÕES MEDIDAS E COTAS EM METROS
- VERIFICAR POSIÇÃO EXATA DOS PILARES NO PROJETO ESTRUTURAL
- VERIFICAR DETALHES CONSTRUTIVOS PERTINENTES NO PROJETO DE DETALHAMENTO
- ALTERAÇÕES NO PROJETO SOMENTE COM AUTORIZAÇÃO EXPRESSA DO RESPONSÁVEL TÉCNICO DO AS BUILT E DO FNDE.

REFERÊNCIA:

- PLANILHA DE QUANTITATIVOS
- ESPECIFICAÇÕES TÉCNICAS DO PROJETO DE ARQUITETURA
- MEMORIAL DESCRITIVO



PROJETO DE TRANSPOSIÇÃO - AS BUILT

PROPRIETÁRIO: : PREFEITURA MUNICIPAL DE BOM JESUS

ENDEREÇO: PRAÇA AMÉRICA

MUNICÍPIO – UF: BOM JESUS – RS

PROPRIETÁRIO

TATIANA GONÇALVES
RESP. TÉCNICO AS BUILT CAU A 90413-9

PAULA B.F. VASQUES
AUTOR DO PROJETO CAU A67756-6

DLFO

CREA

RA

OBSERVAÇÕES:

PROGRAMA PROINFÂNCIA - PROJETO TIPO B
PROJETO DE ARQUITETURA AS BUILT

COORDENAÇÃO
CGEST - Coordenação
Geral de Infraestrutura
Educatonal

FECHAMENTO REGIÕES FRIAS
PLANTA BAIXA E ELEVÇÕES

ARQ

REVISÃO
R 06
FORMATO
A1

ESCALA
INDICADA
DATA EMISSÃO
94-T&M-B-ARQ-PCD-RFR0-08_R06
MAIO/2025

PRANCHA
29/33