




2 PLANTA BAIXA SANITÁRIO CRECHE I
ESCALA 1/25

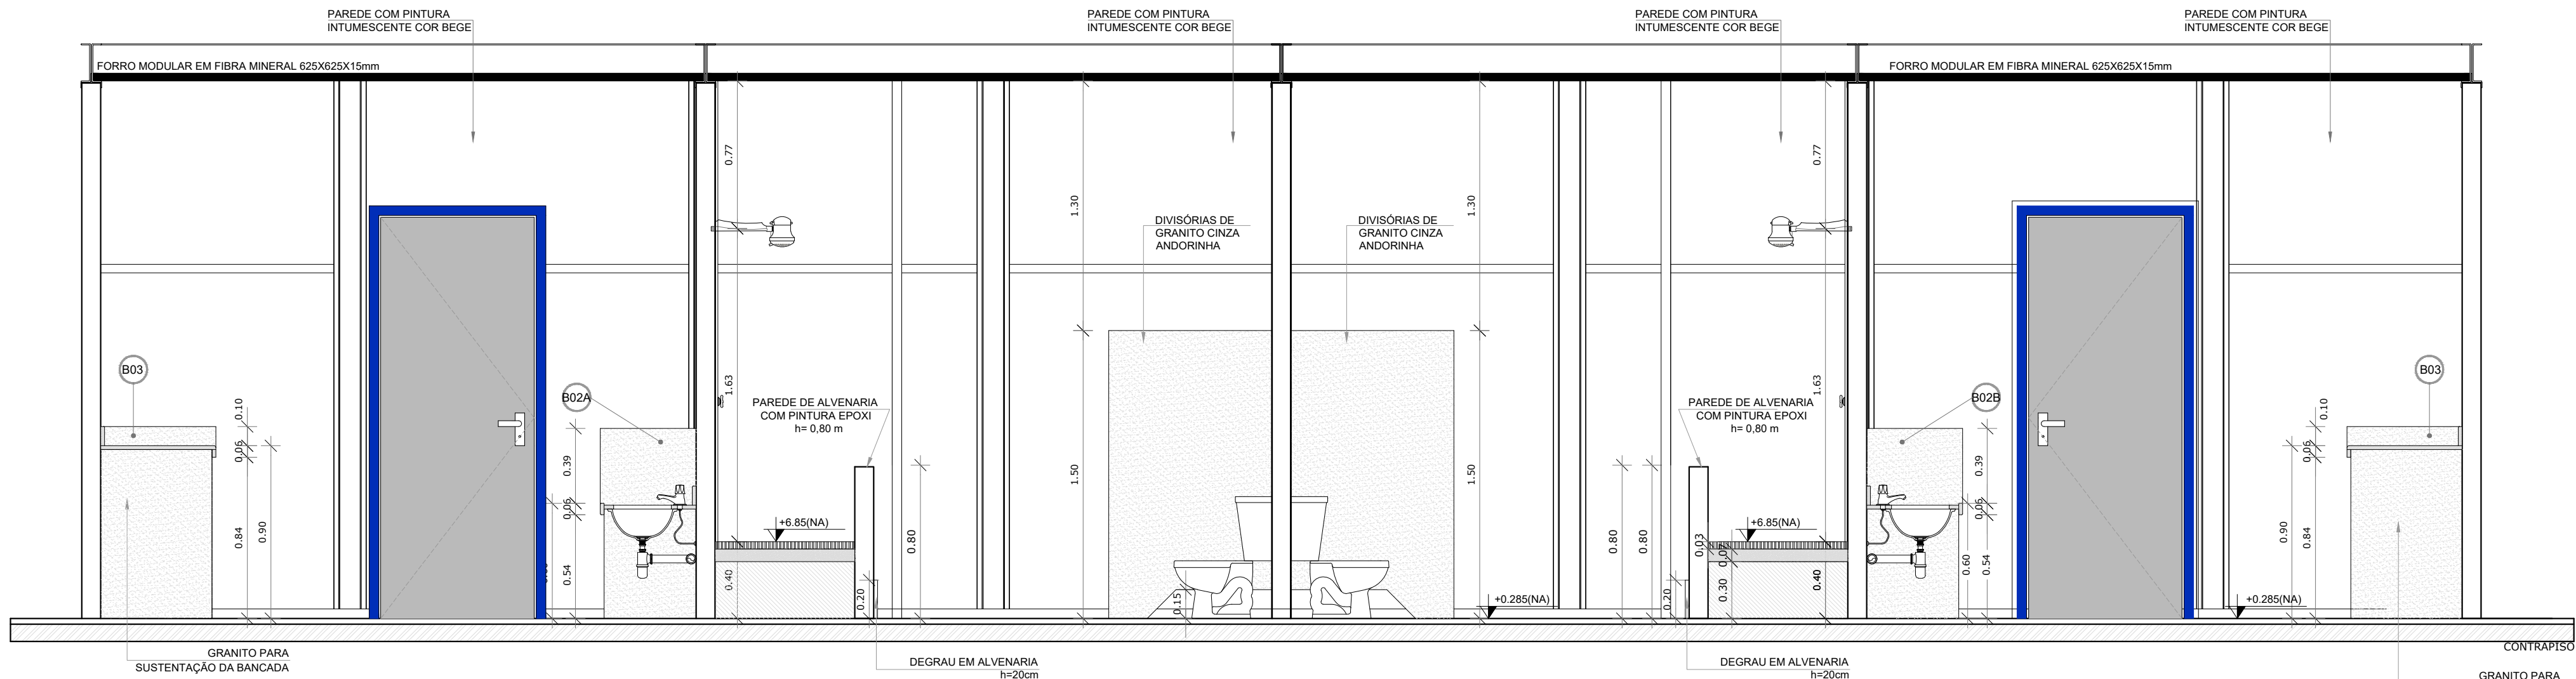


3 VISTA 01 - FRALDÁRIO A e B
ESCALA 1/25

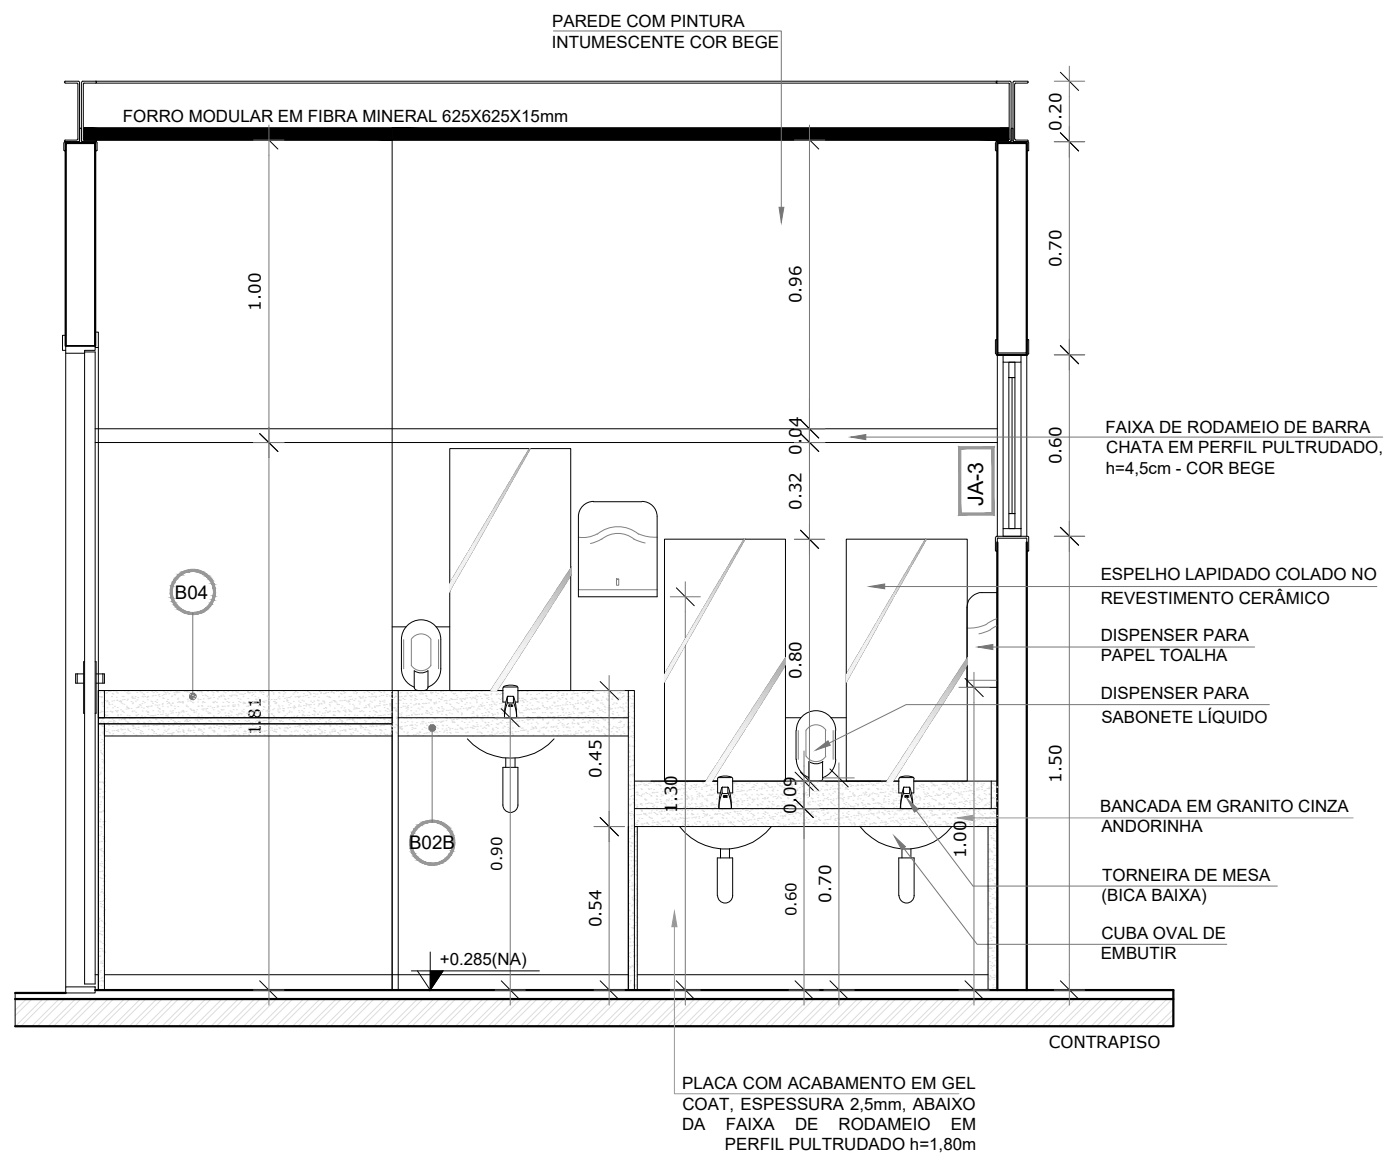


4 VISTA 02 - SANITÁRIO A
ESCALA 1/25

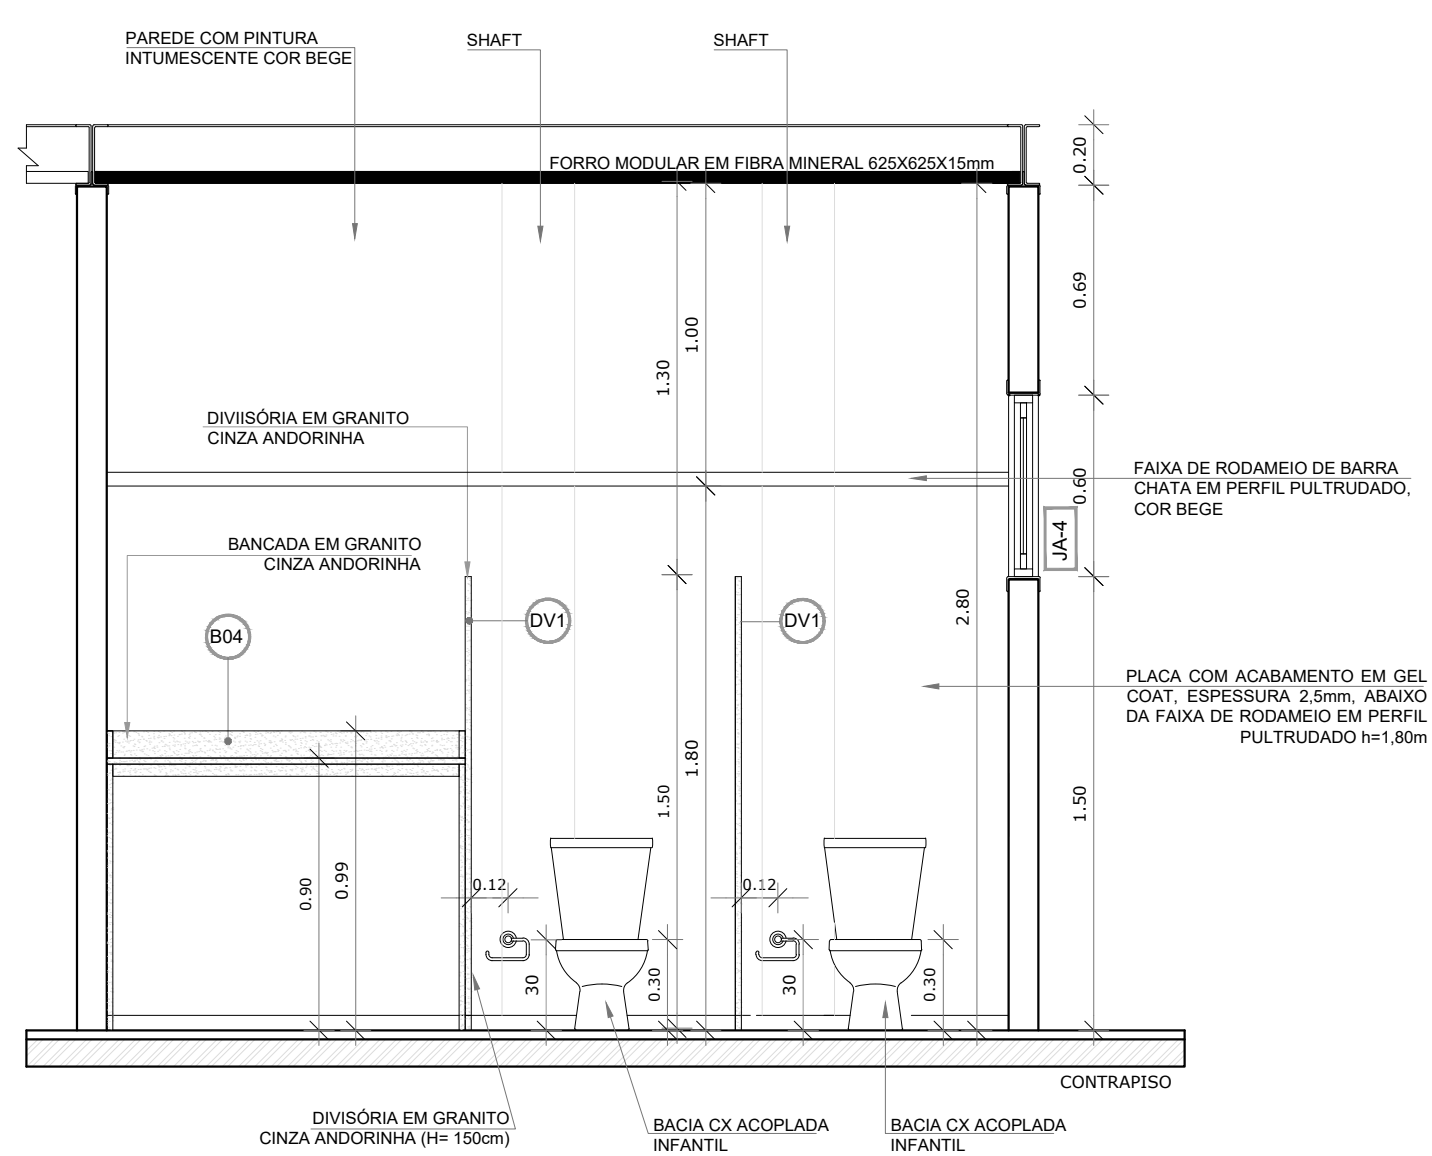

5 VISTA 03 - SANITÁRIO A
ESCALA 1/25

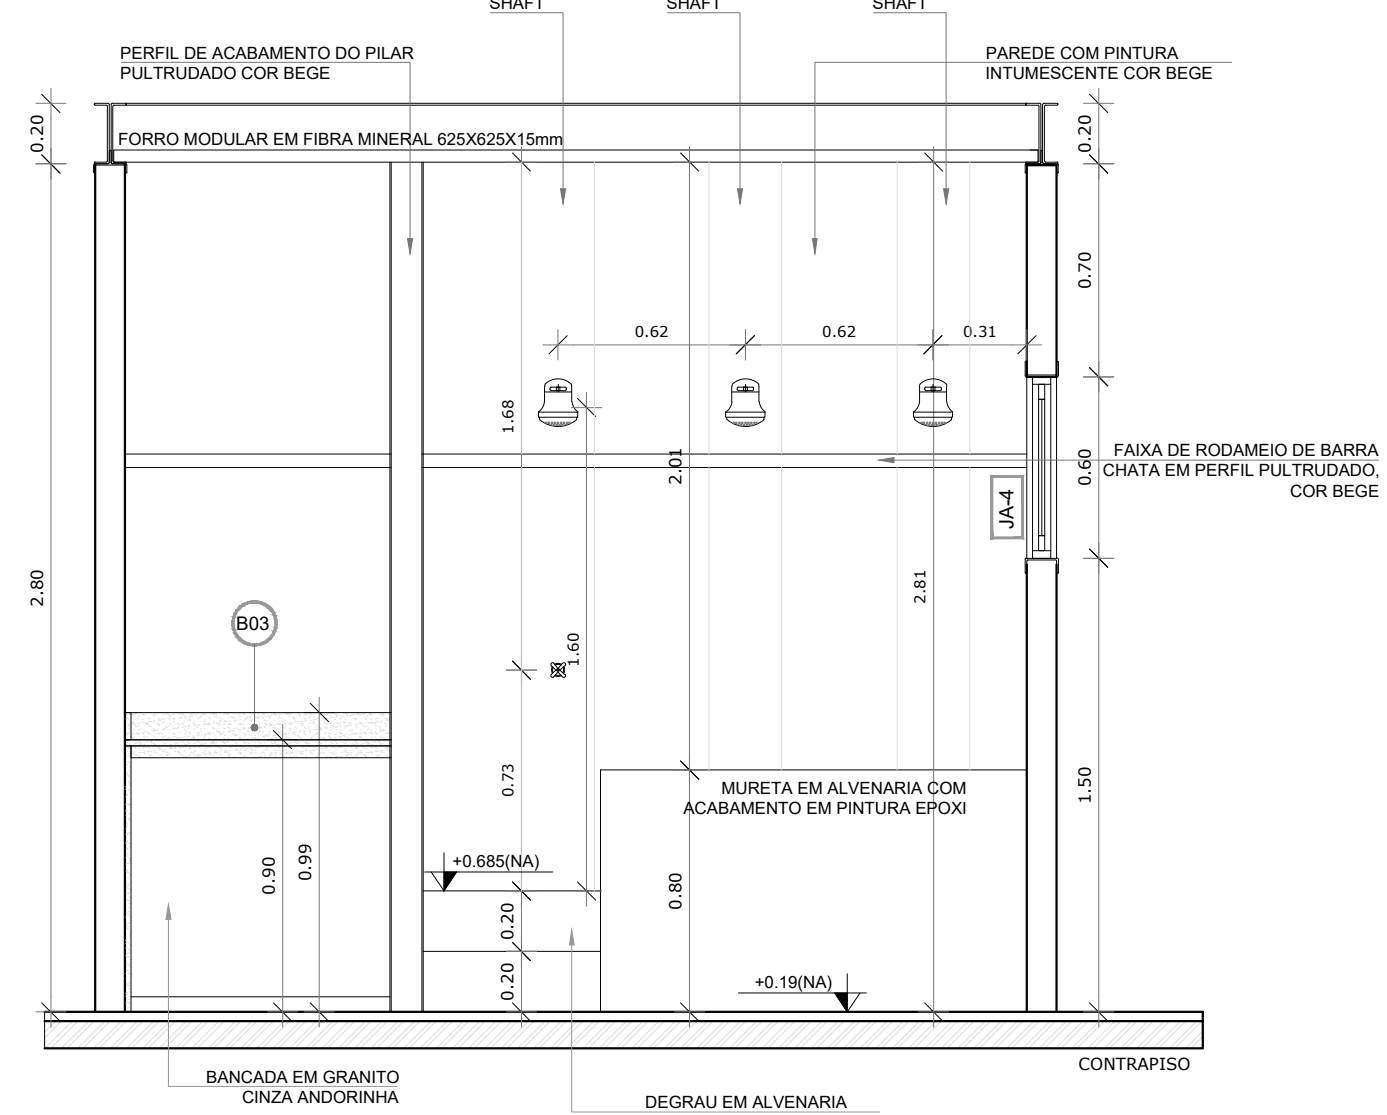

6 VISTA 04 - SANITÁRIO B
ESCALA 1/25

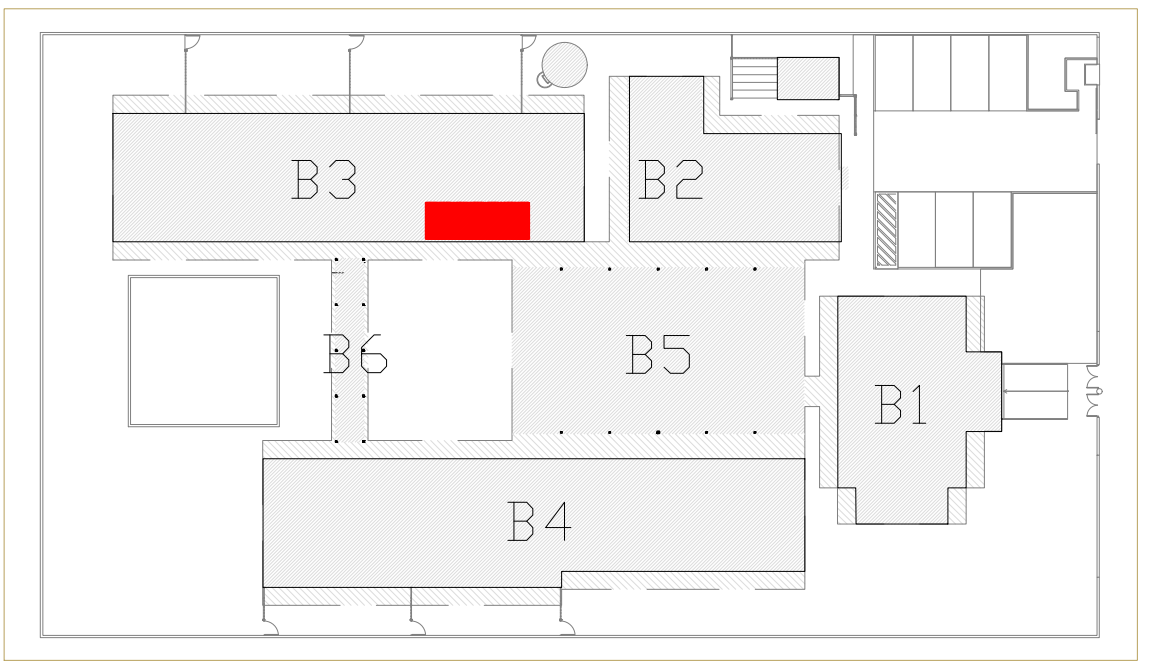

1 CROQUI DE REFERÊNCIA
ESCALA 1/500

LEGENDA ESPECIFICAÇÕES

- PISO
- 1 - CIMENTADO DESEMPENADO
 - 2 - CERÂMICA 40x40 cm, PEI-4, COR BRANCO ANTIDERRAPANTE
 - 3 - BLOCO INTERTRAVADO DE CONCRETO
 - 4 - GRAMADO
 - 5 - AREIA
 - 6 - PISO VINÍLICO EM MANTA APLICADO COM AUTONIVELANTE

△ PAREDE - Panel Wall System $e = 97mm$

- 1 - PLACA GEL COAT BEGE COLADA NA PARTE INFERIOR DO PAINEL COM PINTURA INTUMESCENTE BEGE
- 2 - PLACA GEL COAT BEGE COLADA, COM PINTURA INTUMESCENTE DO PISO AO TETO
- 3 - PINTURA POLIURETÂNICA AZUL, H=40cm APLICADA A PARTIR DO PISO NA FACE EXTERNA DO PAINEL
- 4 - PINTURA INTUMESCENTE BEGE

○ TETO - PLACA FIBRA MINERAL $e = 1,5cm$ e FORRO DE GESSO ACARTONADO (RU)

- 1 - FORRO MODULAR MINERAL MEDINDO 62,5X62,5X1,5cm BORDA RETA
- 2 - FORRO INCLINADO MODULAR MINERAL MEDINDO 62,5X62,5X1,5cm BORDA RETA
- 3 - FORRO EM GESSO ACARTONADO COM PINTURA INTUMESCENTE

BANCADAS

- GRANITO CINZA ANDORINHA - esp. 2 cm - 2,95x0,70m / H=0,9 m - SANITÁRIO CRECHE II
- GRANITO CINZA ANDORINHA - esp. 2 cm - 2,95x0,70m / H=0,9 m - SANITÁRIO CRECHE II
- GRANITO CINZA ANDORINHA - esp. 2 cm - 1,185x0,65m / H=0,9 m - SANITÁRIO CRECHE II
- GRANITO CINZA ANDORINHA - esp. 2 cm - 2,95x0,65m / H=0,9 m - SANITÁRIO CRECHE II

SOLEIRAS

SOL-02 GRANITO CINZA ANDORINHA (x36) - espessura 1,5cm - 0,80x0,11m - PA1, PA2, PM1, PM2, PM5

NOTAS

- DIMENSÕES EM METROS, MEDIDAS E COTAS EM METROS;
- VERIFICAR POSIÇÃO EXATA DOS PILARES NO PROJETO ESTRUTURAL;
- VERIFICAR DETALHES CONSTRUTIVOS PERTINENTES NAS PRANCHAS DE DETALHAMENTO;
- ALTERAÇÕES NESTE PROJETO SOMENTE COM AUTORIZAÇÃO EXPRESSA DA RESPONSÁVEL PELO PROJETO AS BUILT E DO FNDE

REFERÊNCIAS:

- PLANILHA DE QUANTITATIVOS;
- ESPECIFICAÇÕES TÉCNICAS DO PROJETO DE ARQUITETURA;
- MEMORIAL DESCRITIVO.



PROJETO DE TRANSPOSIÇÃO - AS BUILT

PROPRIETÁRIO: PREFEITURA MUNICIPAL DE BOM JESUS

ENDEREÇO: PRAÇA AMÉRICA

MUNICÍPIO - UF: BOM JESUS - RS

PROPRIETÁRIO

TATIANA GONÇALVES
RESP. TÉCNICO AS BUILT CAU A 90413-9

PAULA B.F. VASQUES
AUTOR DO PROJETO CAU A67756-6

DLFO

CREA

RA

OBSERVAÇÕES:

PROGRAMA PROINFÂNCIA - PROJETO TIPO B PROJETO DE ARQUITETURA - AS BUILT

COORDENAÇÃO

OGEST - Coordenação
Geral de Infraestrutura
Educativa

AMPLIAÇÃO BLOCO PEDAGÓGICO I
FRALDÁRIO CRECHE I E DETALHES

ARQ

FORMATO

A1 (840x594)

REVISÃO

R.06

ESCALA

INDICADA

DATA EMISSÃO

MAIO/2025

PRANCHA

21/33