

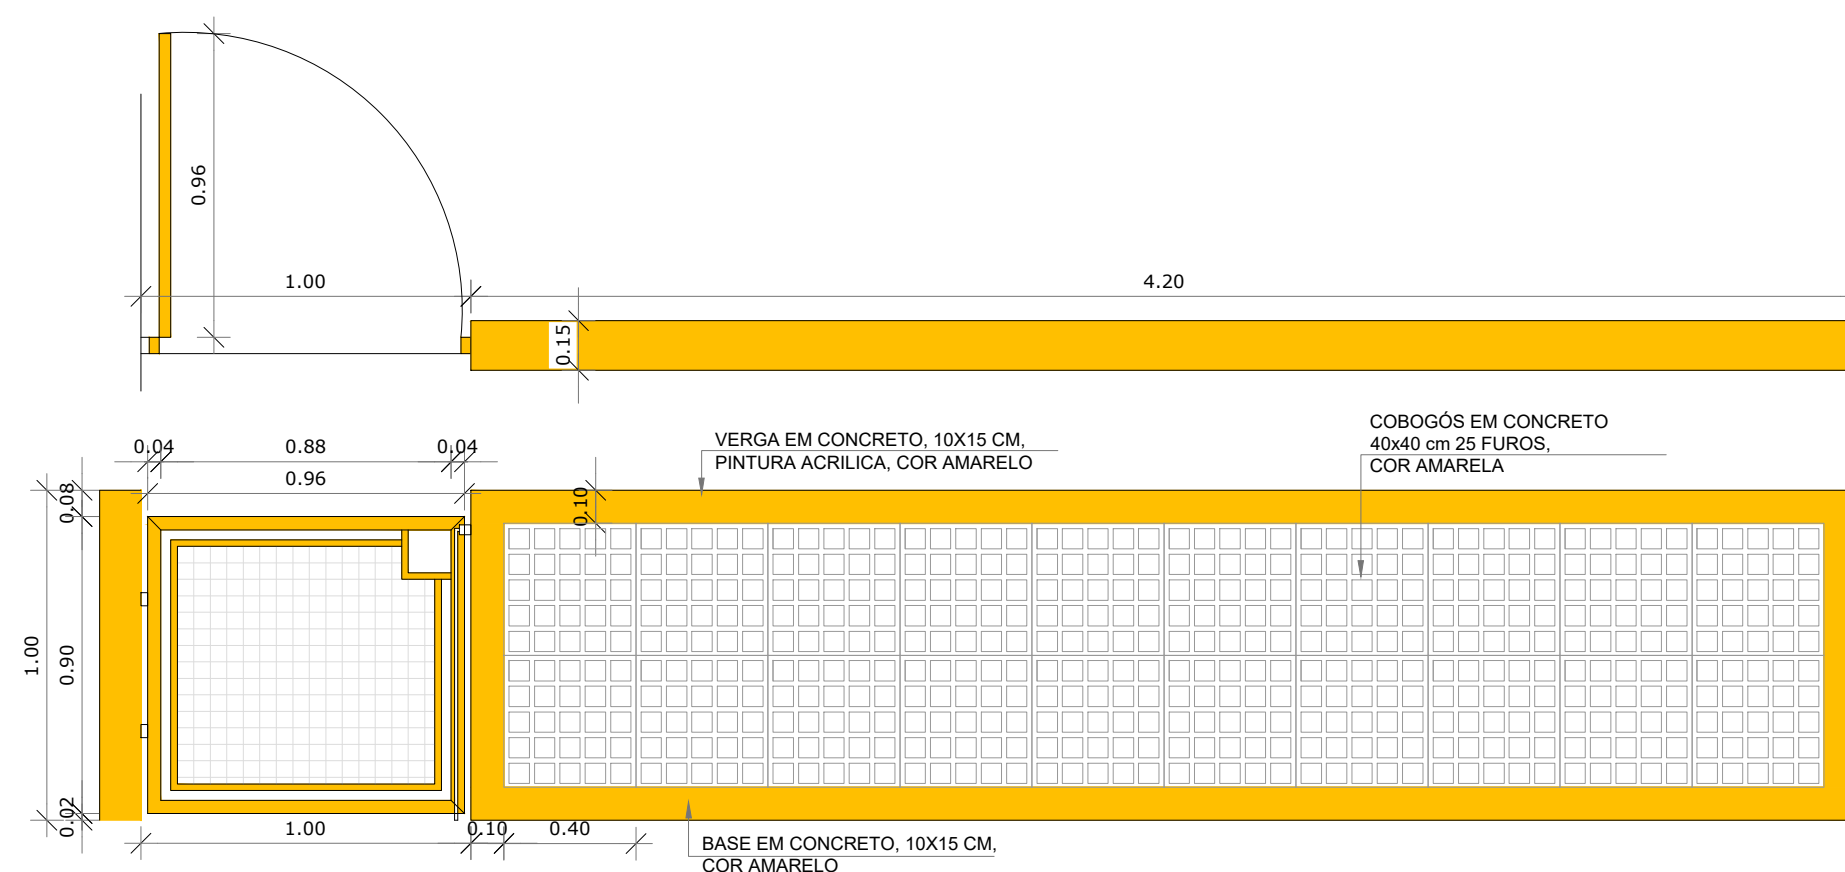


2 FACHADA 1 - PRINCIPAL
ESCALA 1/100

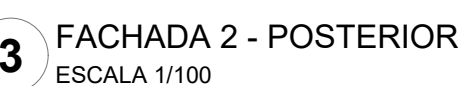

5 EVC2-DETALHE 05
ESCALA 1/50

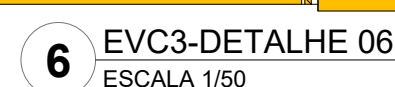

FNDE Fundo Nacional de Desenvolvimento da Educação

Ministério da Educação

GOVERNO FEDERAL

BRASIL

PAÍS RICO É PAÍS SEM POBREZA

MUNICÍPIO - UF: BOM JESUS - RS

DLFO	C
	R

COORDENAÇÃO		FACHADAS - AS BUILT		ARQ
CGEST - Coordenação Geral de Infraestrutura Educatonal		01 E 02		
FORMATO	REVISÃO	ESCALA	PRANCHA	
	R.06	1/75		
A1 (840x594)	ARQUIVO	DATA EMISSÃO	06/33	
	96-TAM-3-ARQ-FCH-GER0-0608_R06	20/05		

ARQ

06/33