




2 VISTA 01 - COZINHA
ESCALA 1/25

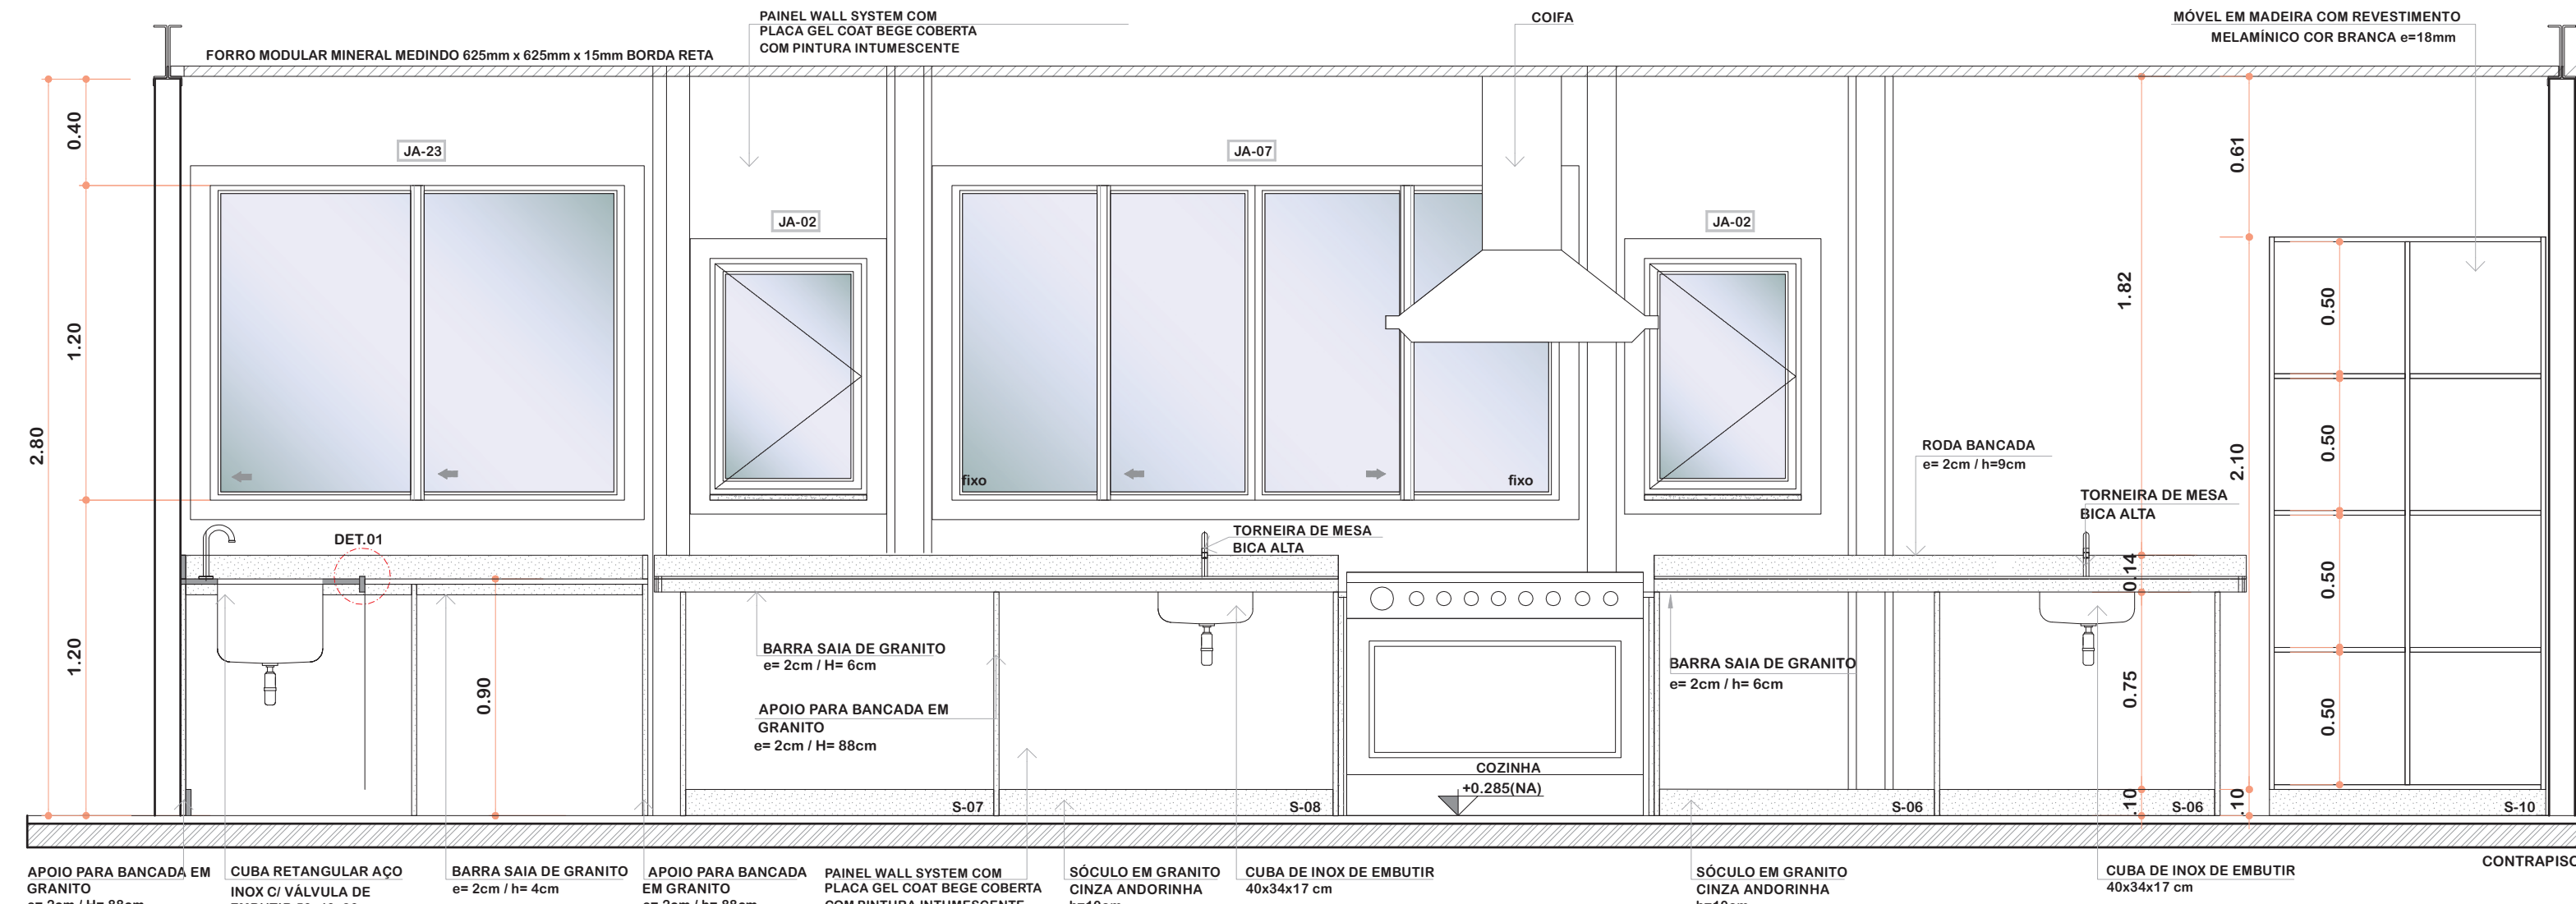


3 VISTA 02 - COZINHA
ESCALA 1/25

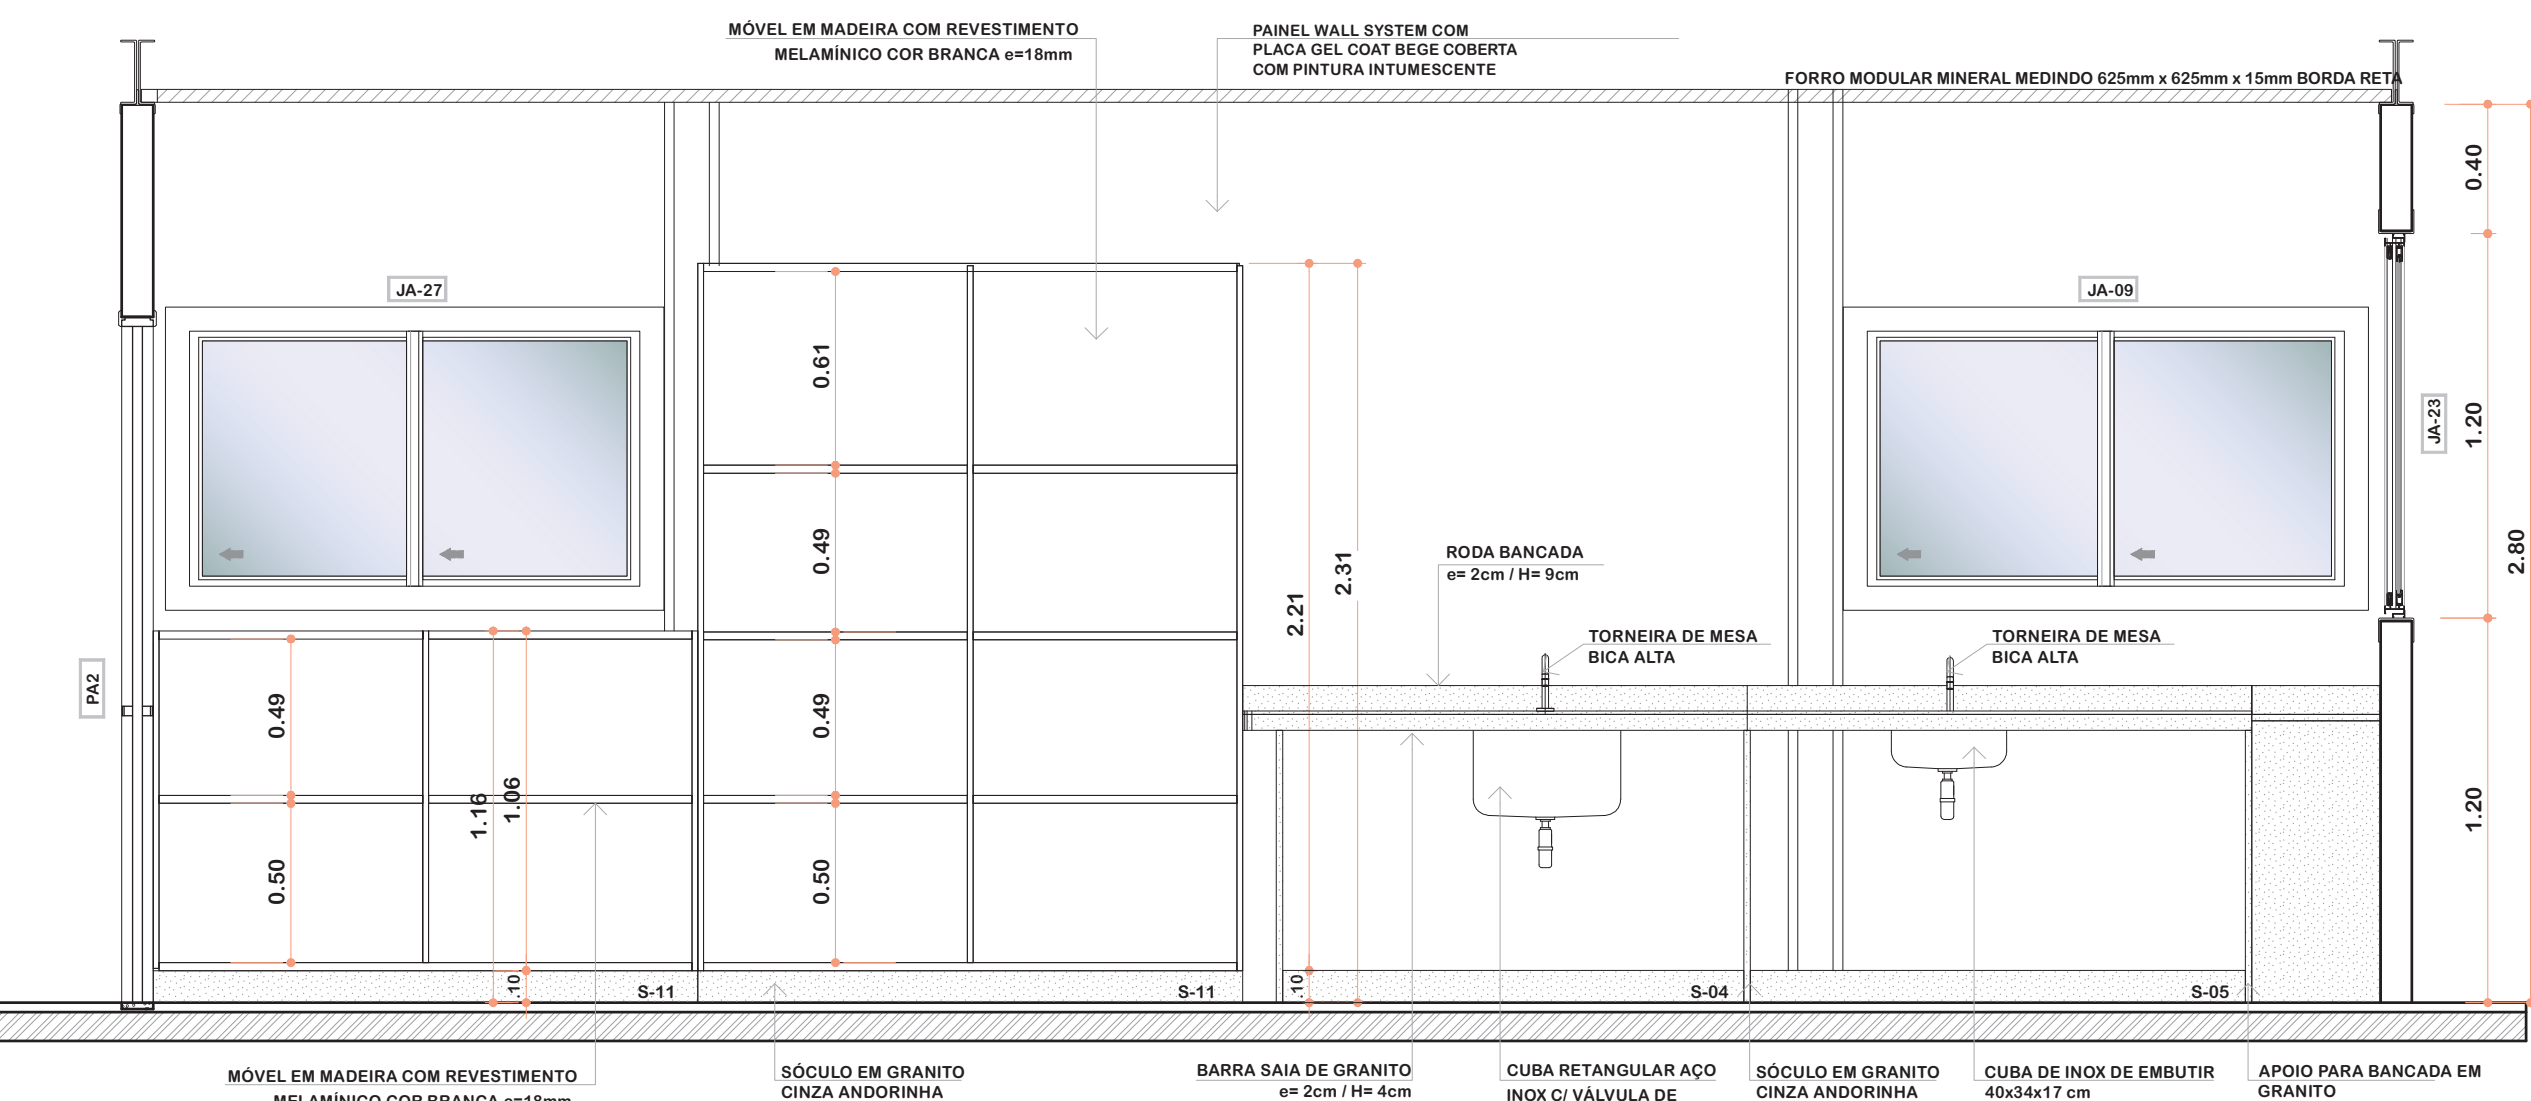

4 VISTA 03- COZINHA
ESCALA 1/25

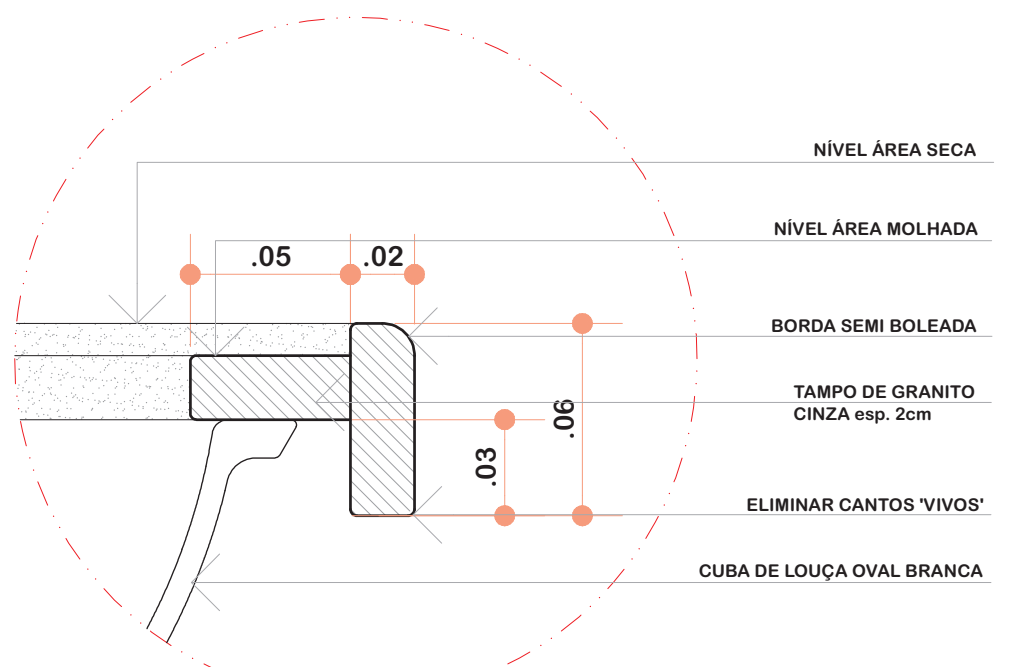

5 DETALHE 01 - BANCADA
ESCALA 1/2.5

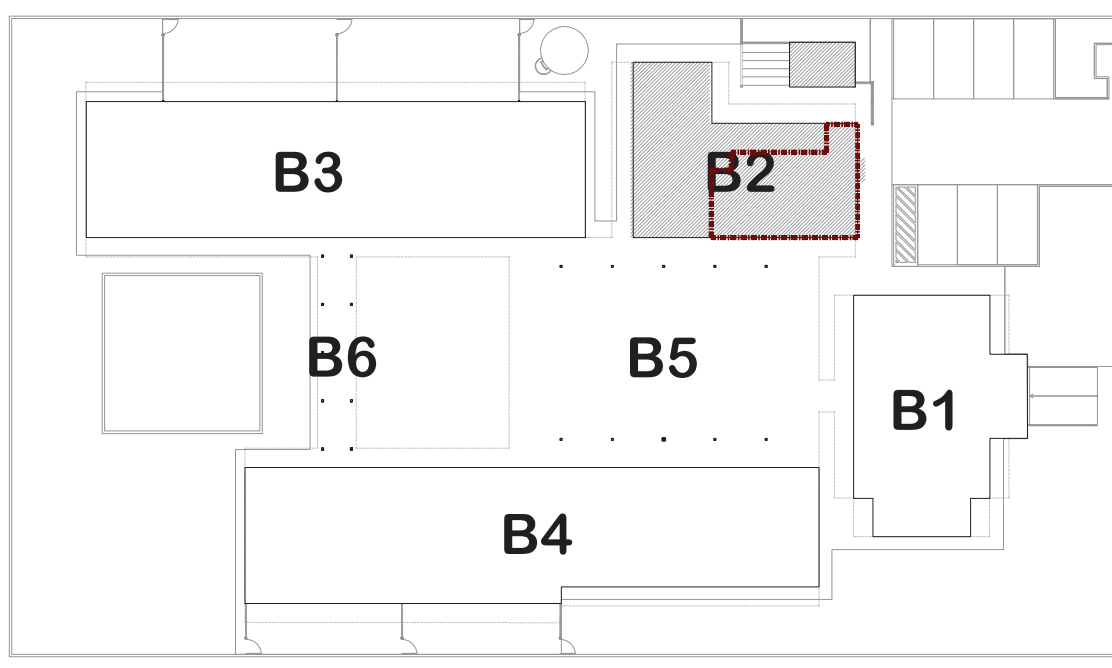

1 CROQUI DE REFERÊNCIA
ESCALA 1/500

SÓCULOS	
S-01	GRANITO CINZA ANDORINHA (x2) - e=2cm - 1,145m x 0,10m - Abaixo da bancada B14
S-02	GRANITO CINZA ANDORINHA (x1) - e=2cm - 1,395m x 0,10m - Abaixo da bancada B14
S-03	GRANITO CINZA ANDORINHA (x1) - e=2cm - 1,195m x 0,10m - Abaixo da bancada B14
S-04	GRANITO CINZA ANDORINHA (x1) - e=2cm - 1,44m x 0,10m - Abaixo da bancada B16
S-05	GRANITO CINZA ANDORINHA (x1) - e=2cm - 1,54m x 0,10m - Abaixo da bancada B16
S-06	GRANITO CINZA ANDORINHA (x2) - e=2cm - 1,94m x 0,10m - Abaixo da bancada B17
S-07	GRANITO CINZA ANDORINHA (x1) - e=2cm - 1,165m x 0,10m - Abaixo da bancada B18
S-08	GRANITO CINZA ANDORINHA (x1) - e=2cm - 1,265m x 0,10m - Abaixo da bancada B18
S-09	GRANITO CINZA ANDORINHA (x2) - e=2cm - 1,705m x 0,10m - Abaixo da bancada B19
S-10	GRANITO CINZA ANDORINHA (x1) - e=2cm - 1,01m x 0,10m - Abaixo do armário PT3
S-11	GRANITO CINZA ANDORINHA (x2) - e=2cm - 1,66m x 0,10m - Abaixo dos armários PT4 e PT10
LEGENDA	
ESPECIFICAÇÕES	
PISO	
1- CIMENTADO DESEMPENADO	6- PISO VINÍLICO EM MANTA COM AUTONIVELANTE
2- CERÂMICA 40x40 cm, PEI-4, COR BRANCO ANTIDERRAPANTE	
3- BLOCO INTERTRAVADO DE CONCRETO	
4- GRAMADO	
5- AREIA	
PAREDE - Pannel Wall System e= 97mm	
1- PLACA GEL COAT BEGE COLADA, COM PINTURA INTUMESCENTE BEGE.	
2- PLACA GEL COAT BEGE COLADA, COM PINTURA INTUMESCENTE DO PISO AO TETO.	
3- PINTURA POLIURETÂNICA AZUL H=40cm APLICADA A PARTIR DO PISO NA FACE EXTERNA DO PAINEL.	
4- PINTURA INTUMESCENTE BEGE	
TETO - PLACA FIBRA MINERAL e=15mm	
1- FORRO MODULAR MINERAL MEDINDO 625mm x 625mm x 15mm BORDA RETA	
2- FORRO INCLINADO MODULAR MINERAL MEDINDO 625mm x 625mm x 15mm BORDA RETA	
3- FORRO DE GESSO ACARTONADO PLACA VERDE RU	
NOTAS	
- DIMENSÕES EM METROS, MEDIDAS E COTAS EM METROS;	
- VERIFICAR POSIÇÃO EXATA DOS PILARES NO PROJETO ESTRUTURAL;	
- VERIFICAR DETALHES CONSTRUTIVOS PERTINENTES NAS PRANCHAS DE DETALHAMENTO;	
- ALTERAÇÕES NESTE PROJETO SOMENTE COM AUTORIZAÇÃO DO RESPONSÁVEL TÉCNICO PELO AS BUILT E DO FNDE.	
REFERÊNCIAS:	
- PLANILHA DE QUANTITATIVOS;	
- ESPECIFICAÇÕES TÉCNICAS DO PROJETO DE ARQUITETURA;	
- MEMORIAL DESCRITIVO.	

FNDE <i>Fundo Nacional de Desenvolvimento da Educação</i>		Ministério da Educação	GOVERNO FEDERAL BRASIL PAÍS RICO E PAÍS SEM POBREZA
PROJETO DE TRANSPOSIÇÃO - AS BUILT			
PROPRIETÁRIO: PREFEITURA MUNICIPAL DE BOM JESUS			
ENDEREÇO: PRAÇA AMÉRICA			
MUNICÍPIO – UF: BOM JESUS – RS			
PROPRIETÁRIO			
TATIANA GONÇALVES		CAU A90413–9	
RESP. TÉCNICO AS BUILT		CAU A90413–9	
PAULA B.F. VASQUES		CAU A67756–6	
AUTOR DO PROJETO		CAU A67756–6	
DLFO	CREA		
		RA	
OBSERVAÇÕES:			
PROGRAMA PROINFÂNCIA - PROJETO TIPO B			
PROJETO DE ARQUITETURA			
COORDENAÇÃO		AMPLIAÇÃO BLOCO DE SERVIÇOS - AS BUILT	
CGEST - Coordenação Geral de Infraestrutura Educacional		AMPLIAÇÃO COZINHA, LACTÁRIO E BUFFET	
FORMATO		REVISÃO	ESCALA
A1 (840X594)		R.06	INDICADA
		ARQUIVO	PRANCHA
		94-T&M-B-ARQ-AMP-BLC2-13a18_R06	15/33
		DATA EMISSÃO	
		ABRIL/2025	