




2 PLANTA BAIXA
ESCALA 1/25

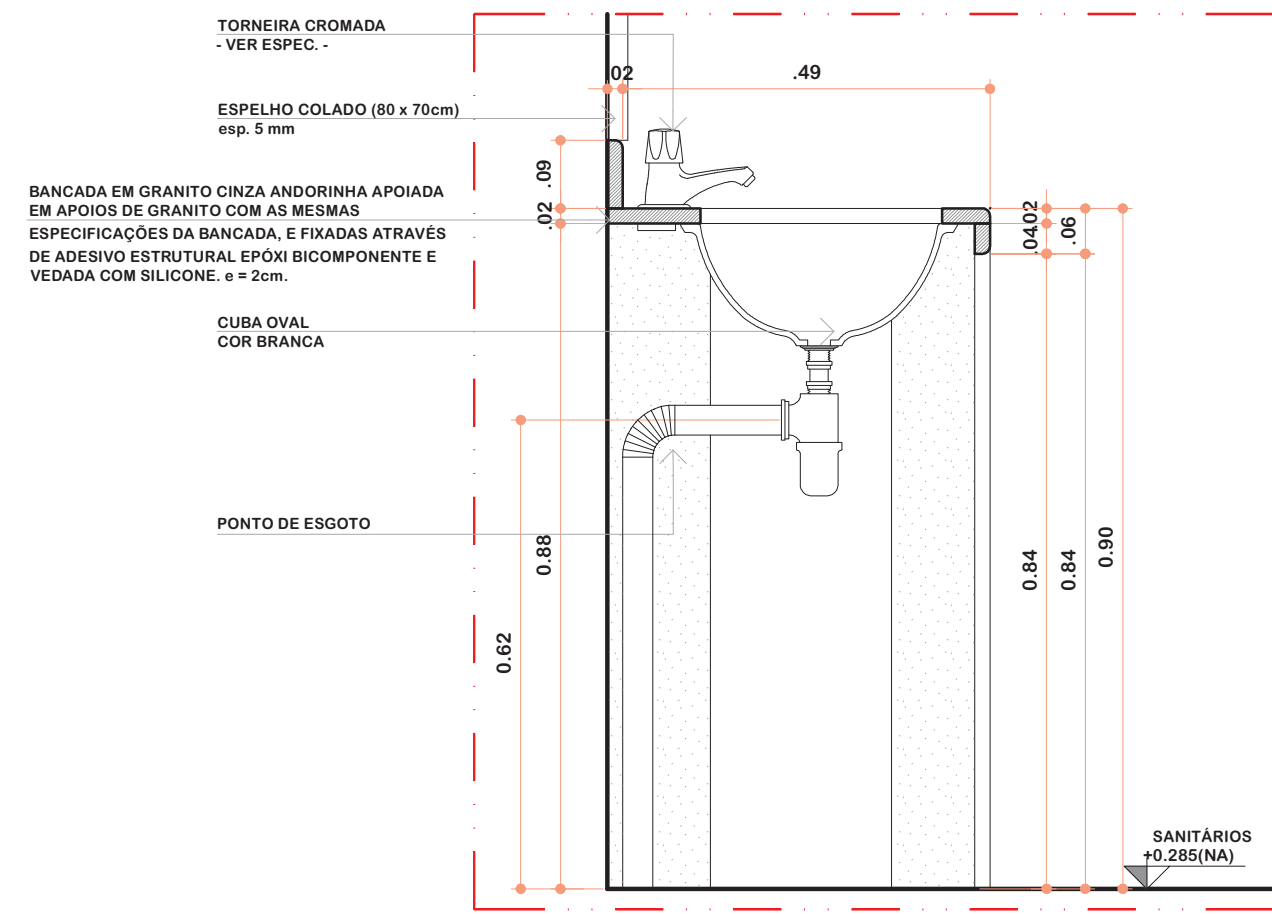


8 DETALHE LAVATÓRIOS - SANITÁRIOS
ESCALA 1/10

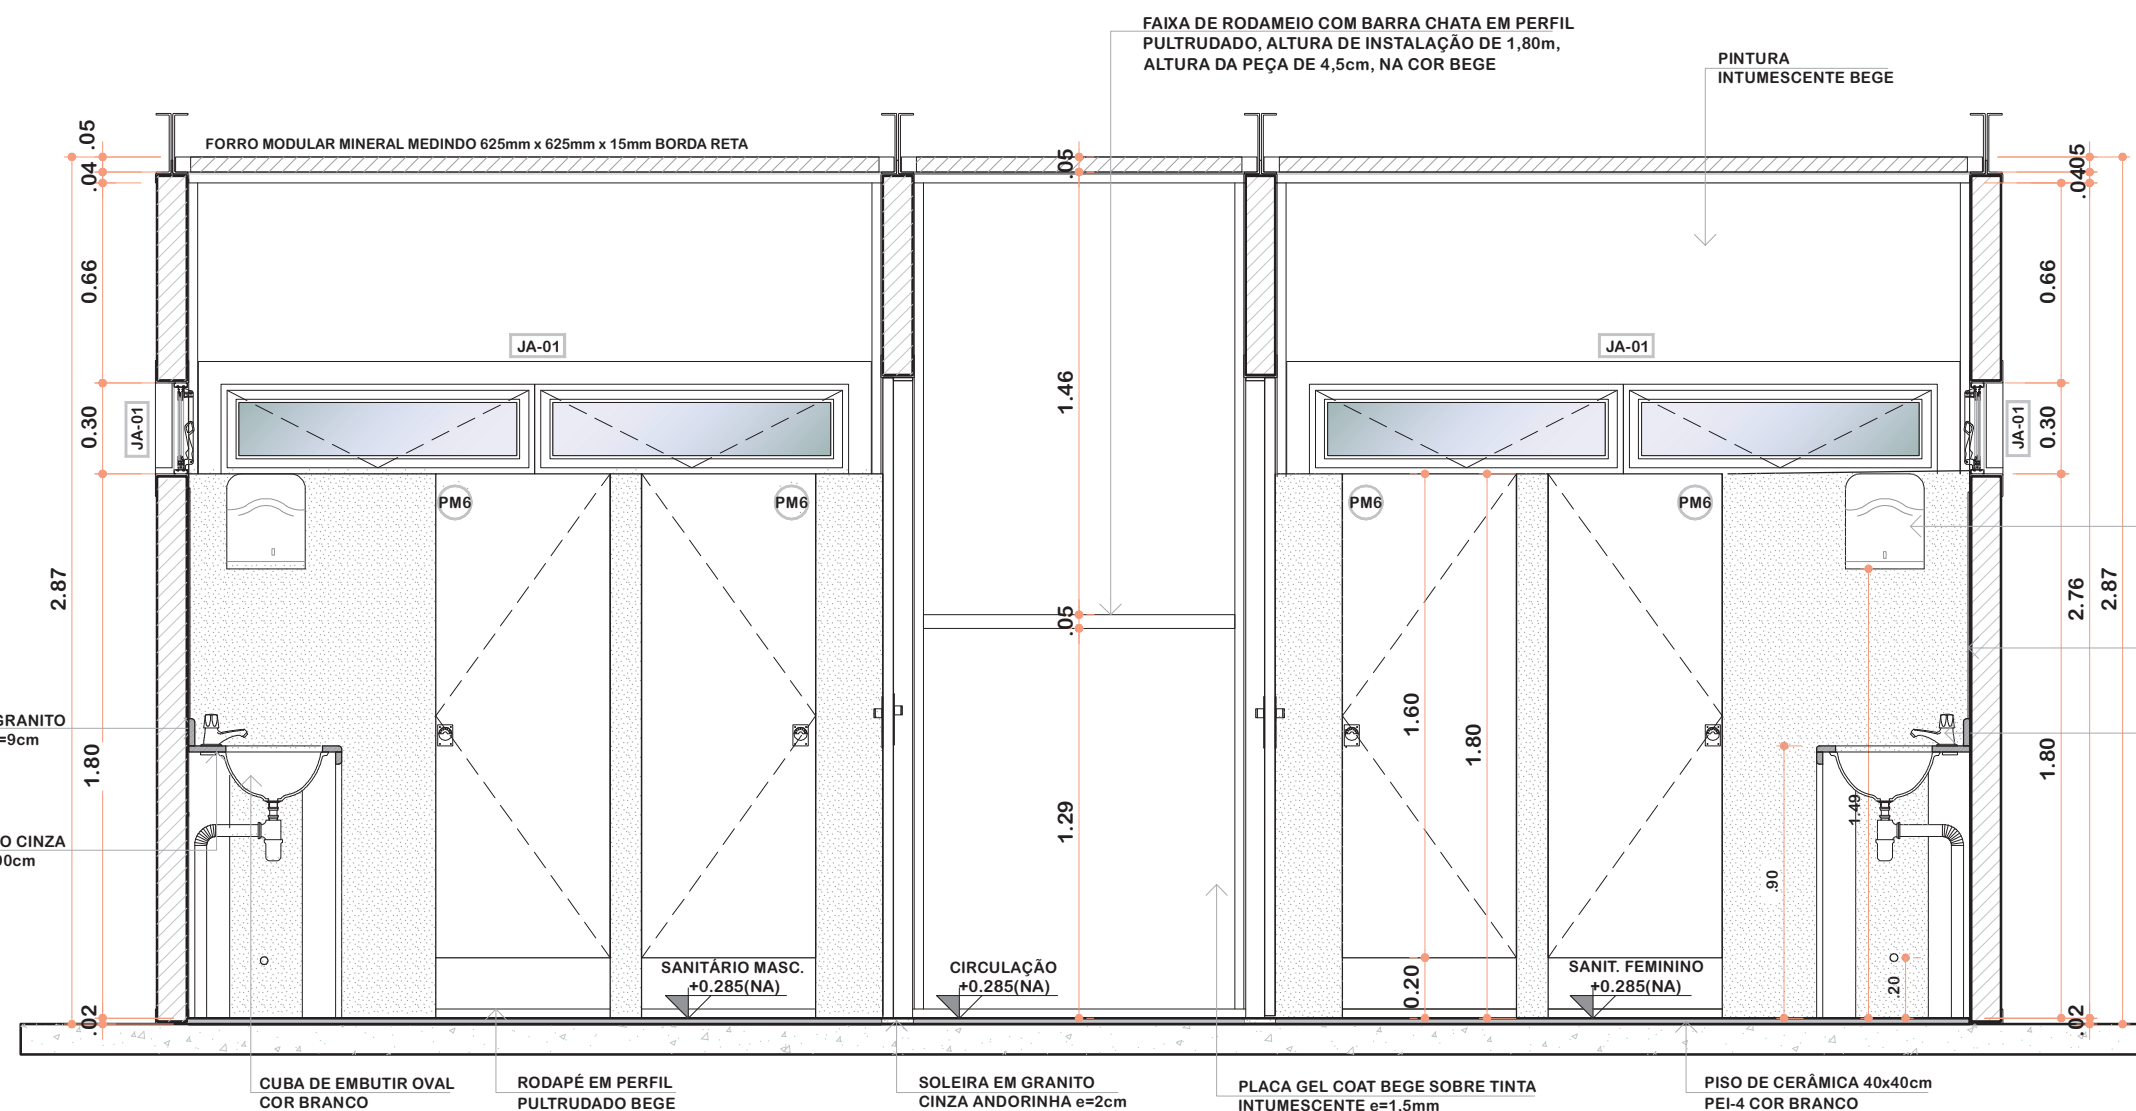


3 VISTA 1 SANITÁRIOS
ESCALA 1/25

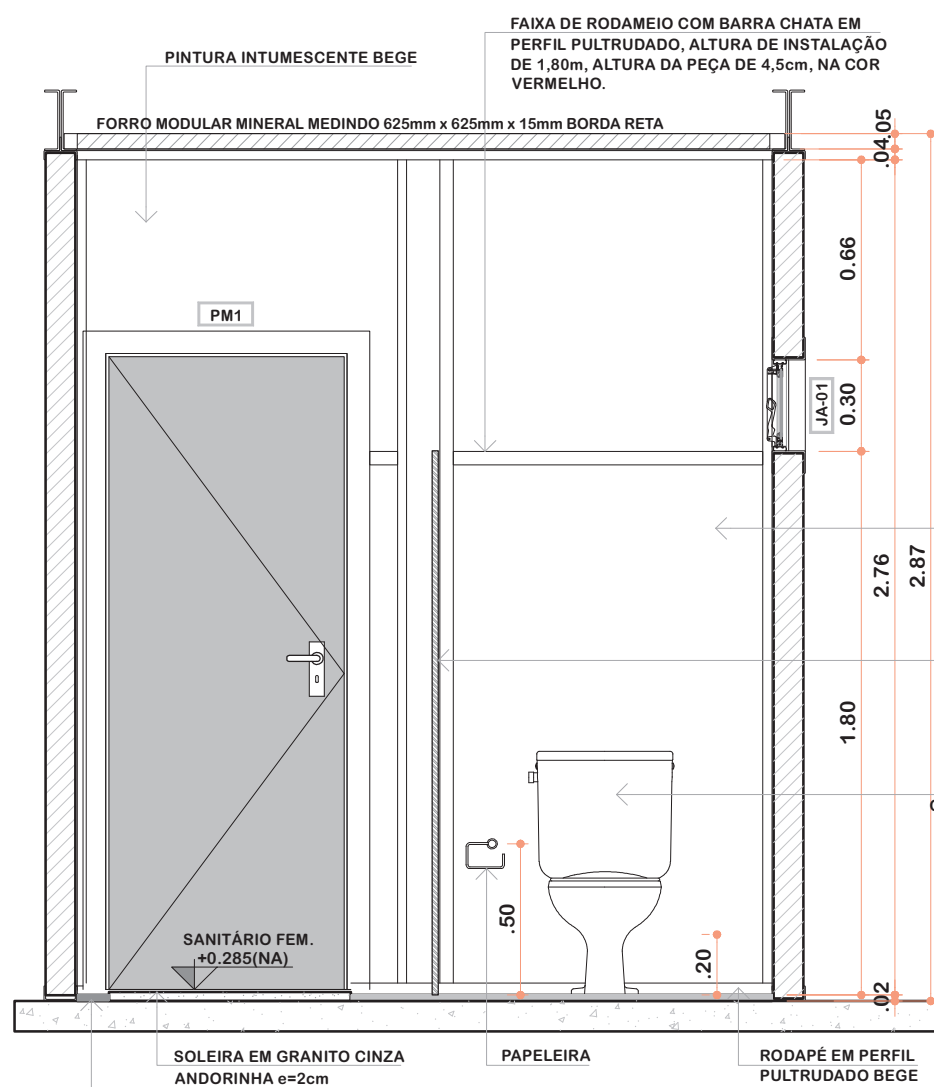


4 VISTA 2 SANITÁRIOS
ESCALA 1/25

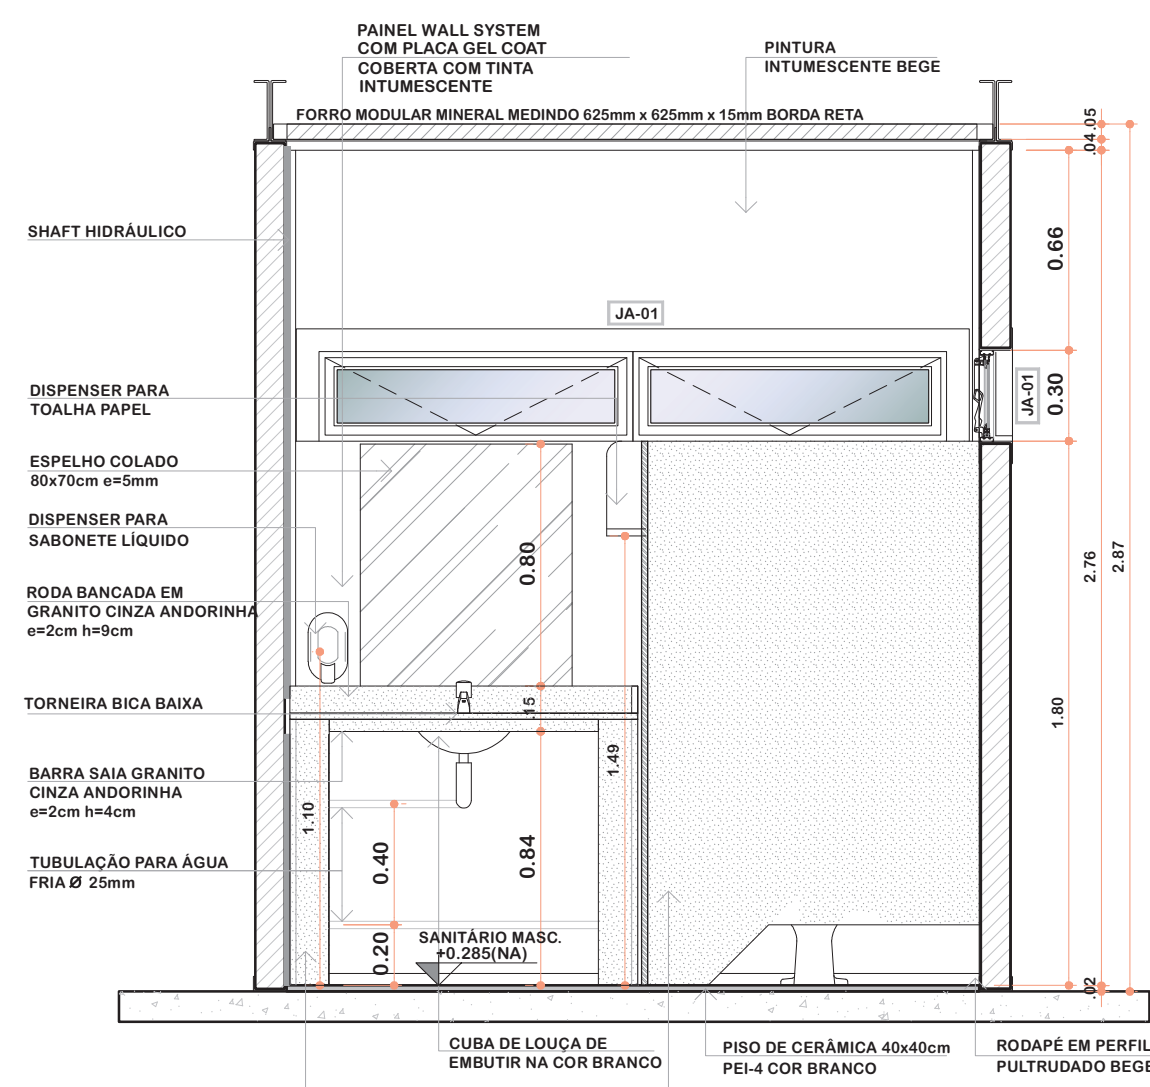

5 VISTA 3 SANITÁRIOS
ESCALA 1/25

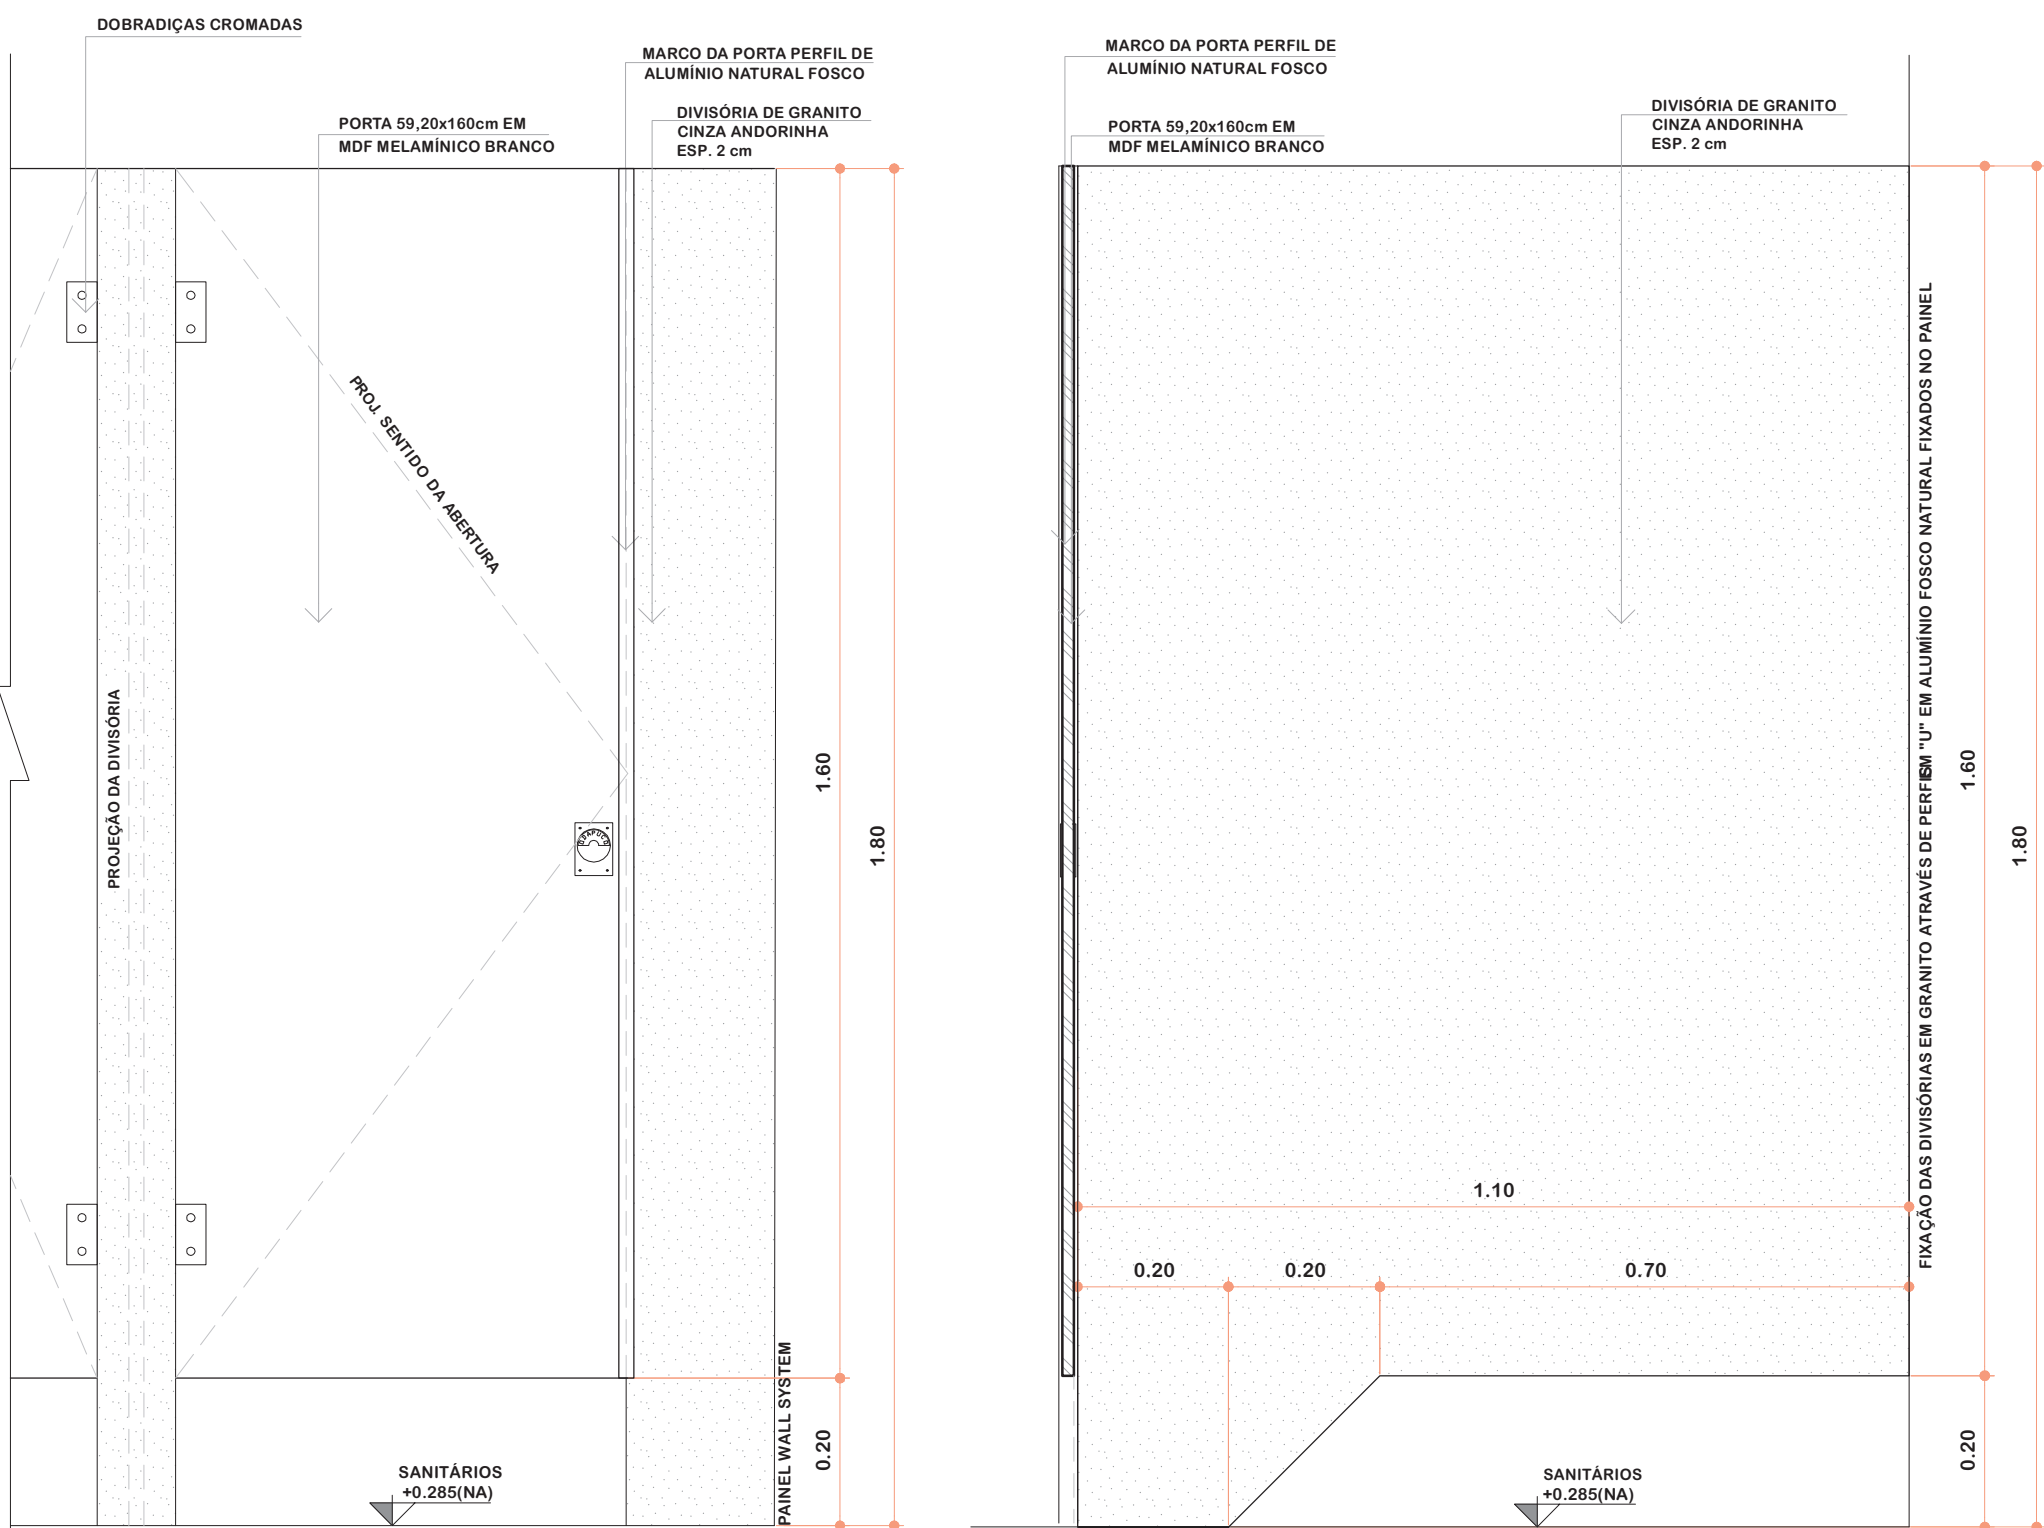

6 DETALHE DIVISÓRIAS - SANITÁRIOS
ESCALA 1/10

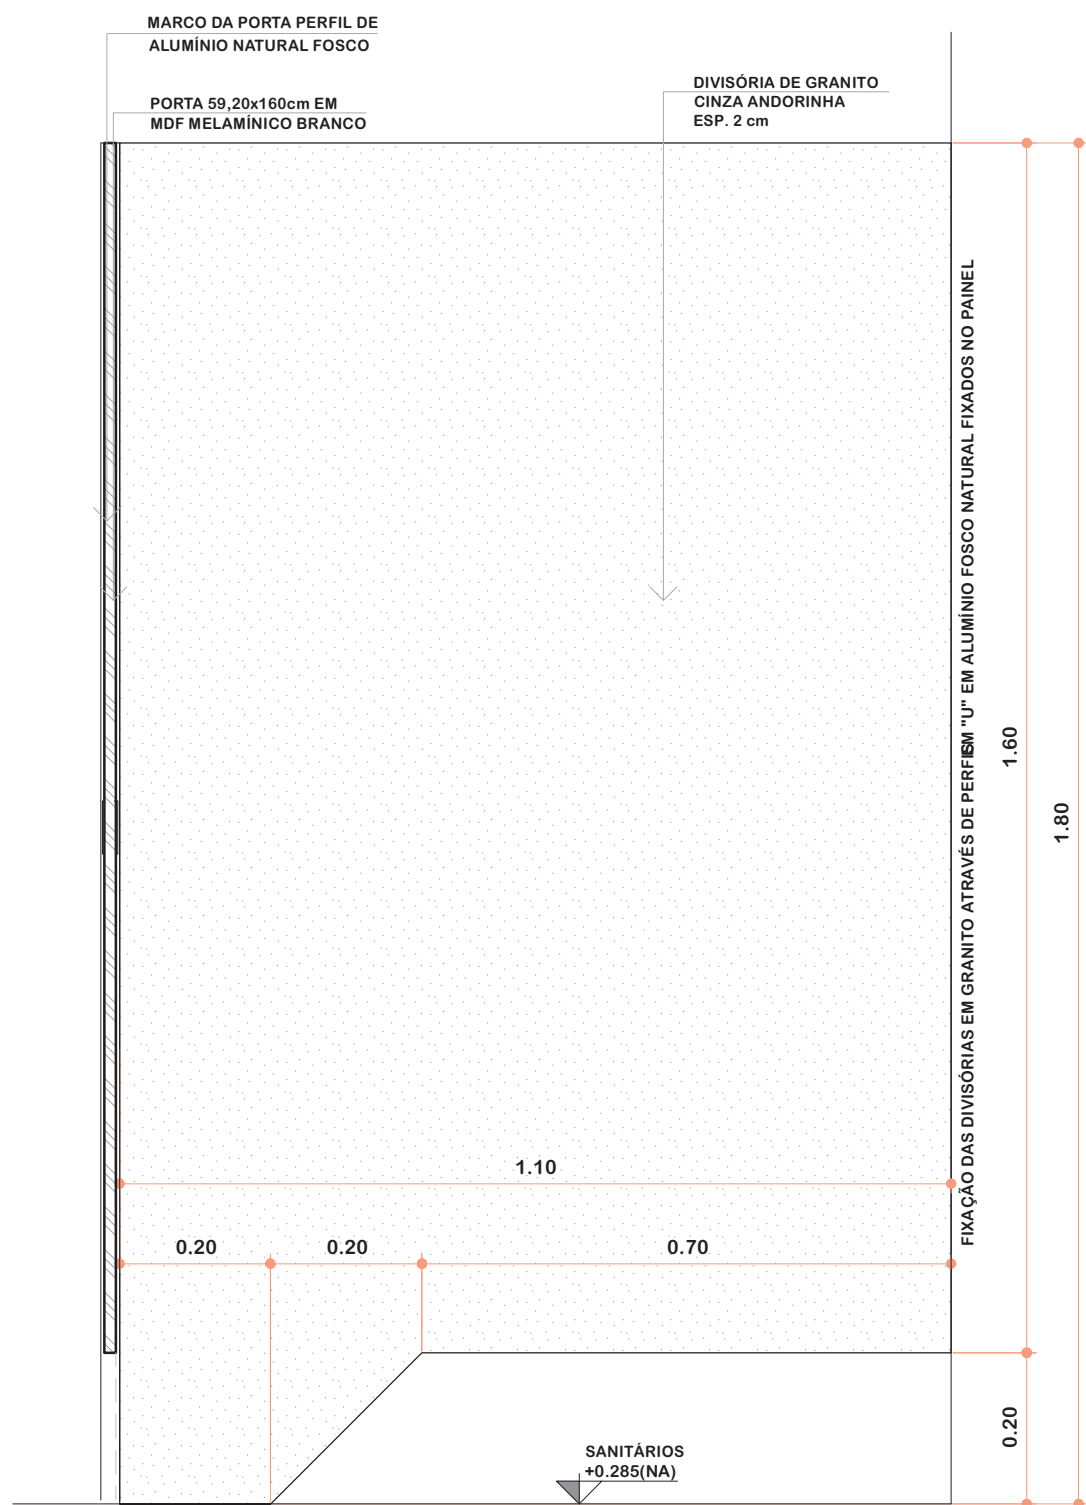

7 DETALHE DIVISÓRIAS - SANITÁRIOS
ESCALA 1/10



1 CROQUI DE REFERÊNCIA
ESCALA 1/500

BANCADAS

GRANITO CINZA ANDORINHA - esp. 2 cm - 1,15x0,50m/ H=0,9 m - SANITÁRIO FEMININO
GRANITO CINZA ANDORINHA - esp. 2 cm - 1,15x0,50m/ H=0,9 m - SANITÁRIO MASCULINO

SOLEIRAS

GRANITO CINZA ANDORINHA (x36) - espessura 2 cm - 0,80x0,11m - PA1, PA2, PM1, PM2, PM5

DIVISÓRIAS - DV

GRANITO CINZA ANDORINHA (x2) - e=2cm e H=1,80m SANIT. MASC./ SANIT. FEM.
GRANITO CINZA ANDORINHA (x2) - e= 2cm e H=1,80m SANIT. MASC./ SANIT. FEM.
GRANITO CINZA ANDORINHA (x2) - e= 2cm e H=1,80m SANIT. MASC./ SANIT. FEM.
GRANITO CINZA ANDORINHA (x2) - e=2cm e H=1,80m SANIT. MASC./ SANIT. FEM.

LEGENDA

ESPECIFICAÇÕES

PISO

1- CIMENTADO DESEMPENADO 6- PISO VINÍLICO EM MANTA COM AUTONIVELANTE
2- CERÂMICA 40x40 cm, PEI-4, COR BRANCO ANTIDERRAPANTE
3- BLOCO INTERTRAVADO DE CONCRETO
4- GRAMADO
5- AREIA

PAREDE - Painel Wall System e=97mm

1- PLACA GEL COAT BEGE COLADA, COM PINTURA INTUMESCENTE BEGE
2- PLACA GEL COAT BEGE COLADA, COM PINTURA INTUMESCENTE DO PISO AO TETO.
3- PINTURA POLIURETÂNICA AZUL H=40cm APLICADA A PARTIR DO PISO NA FACE EXTERNA DO PAINEL
4- PINTURA INTUMESCENTE BEGE

TETO - PLACA FIBRA MINERAL e=15mm

1- FORRO MODULAR MINERAL MEDINDO 625mm x 625mm x 15mm BORDA RETA
2- FORRO INCLINADO MODULAR MINERAL MEDINDO 625mm x 625mm x 15mm BORDA RETA
3- FORRO DE GESSO ACARTONADO PLACA VERDE RU

NOTAS

- DIMENSÕES EM METROS, MEDIDAS E COTAS EM METROS;
- VERIFICAR POSIÇÃO EXATA DOS PILARES NO PROJETO ESTRUTURAL;
- VERIFICAR DETALHES CONSTRUTIVOS PERTINENTES NAS PRANCHAS DE DETALHAMENTO;
- ALTERAÇÕES NESTE PROJETO SOMENTE COM AUTORIZAÇÃO DO RESPONSÁVEL TÉCNICO PELO AS BUILT E DO FNDE.

REFERÊNCIAS:

- PLANILHA DE QUANTITATIVOS;
- ESPECIFICAÇÕES TÉCNICAS DO PROJETO DE ARQUITETURA;
- MEMORIAL DESCRITIVO.

FNDE Fundo Nacional de Desenvolvimento da Educação
Ministério da Educação
GOVERNO FEDERAL
BRASIL
PAÍS RICO E PAÍS SEM POBREZA

PROJETO DE TRANSPOSIÇÃO - AS BUILT

PROPRIETÁRIO: PREFEITURA MUNICIPAL DE BOM JESUS

ENDEREÇO: PRAÇA AMÉRICA

MUNICÍPIO – UF: BOM JESUS – RS

PROPRIETÁRIO

TATIANA GONÇALVES

RESP. TÉCNICO AS BUILT

CAU A90413–9

PAULA B.F. VASQUES

AUTOR DO PROJETO

CAU A67756–6

DLFO

CREA

RA

OBSERVAÇÕES:

PROGRAMA PROINFÂNCIA - PROJETO TIPO B PROJETO DE ARQUITETURA

COORDENAÇÃO	AMPLIAÇÃO BLOCO ADMINISTRATIVO - AS BUILT AMPLIAÇÃO SANITÁRIOS		ARQ
CGEST - Coordenação Geral de Infraestrutura Educacional	REVISÃO R.06	ESCALA INDICADA	
FORMATO A1	ARQUIVO 94-T&M-B-ARQ-AMP-BLC1-10a12_R06	DATA EMISSÃO ABRIL/2025	PRANCHA 12/33