




2 PLANTA BAIXA - FRALDÁRIOS CRECHE I  
ESCALA 1/25

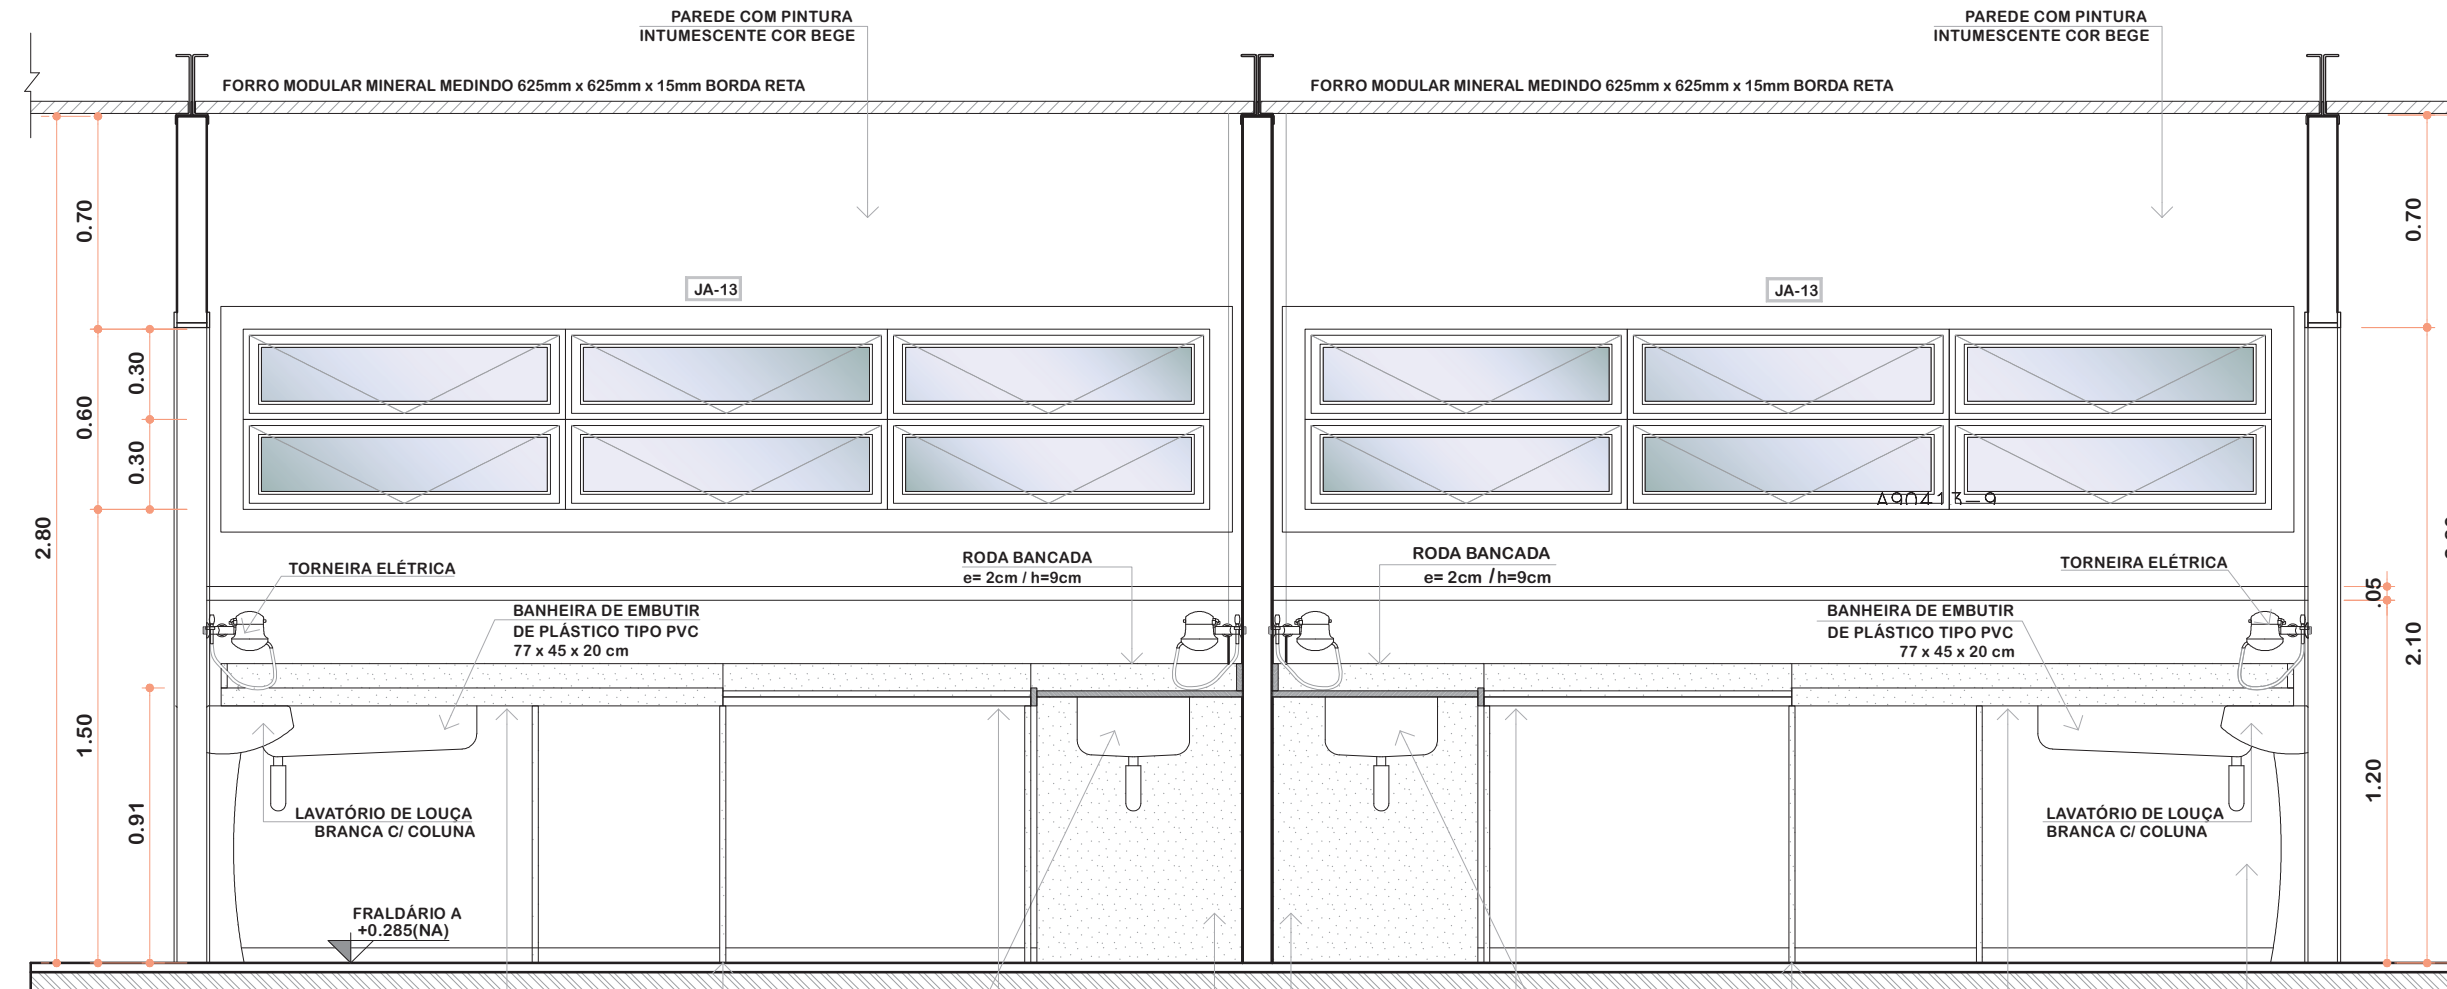


3 VISTA 01 - FRALDÁRIOS CRECHE I  
ESCALA 1/25

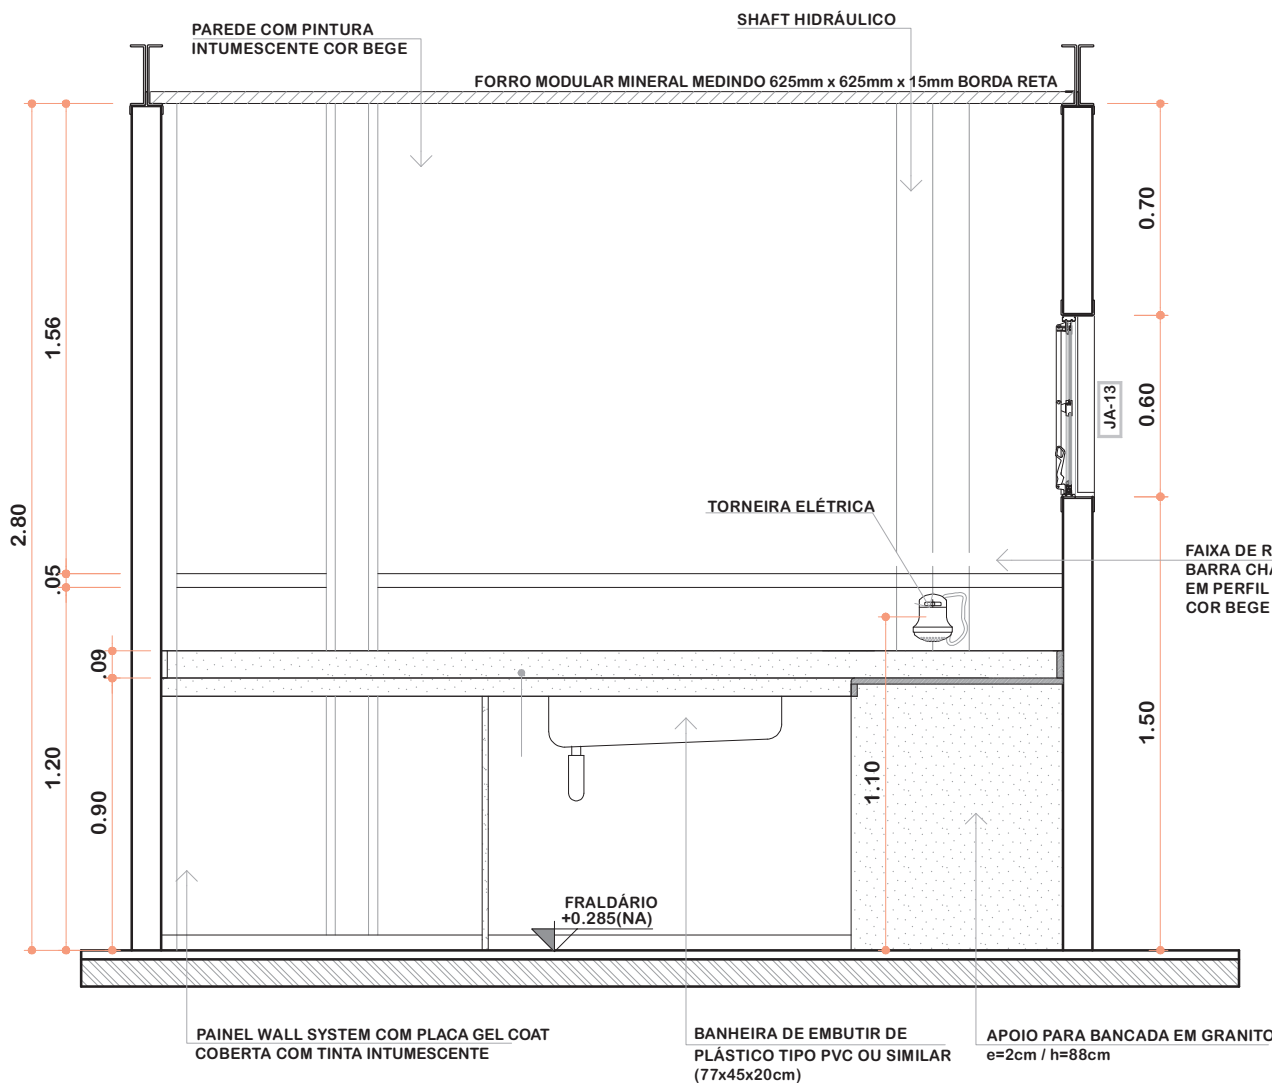

4 VISTA 02 - FRALDÁRIOS CRECHE I  
ESCALA 1/25

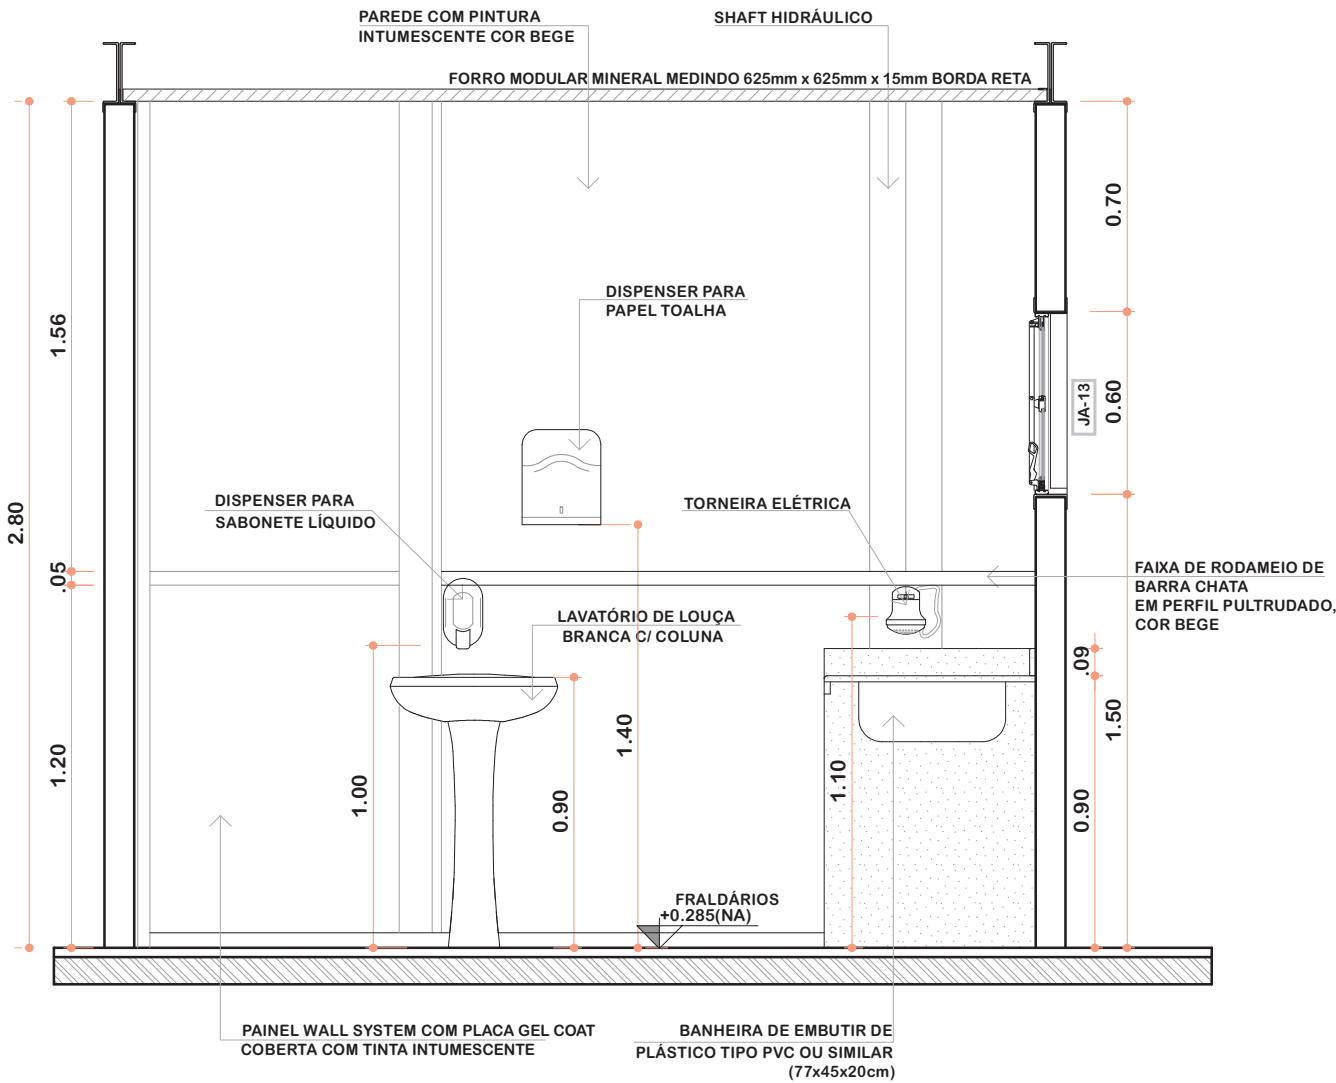

5 VISTA 03 - FRALDÁRIOS CRECHE I  
ESCALA 1/25

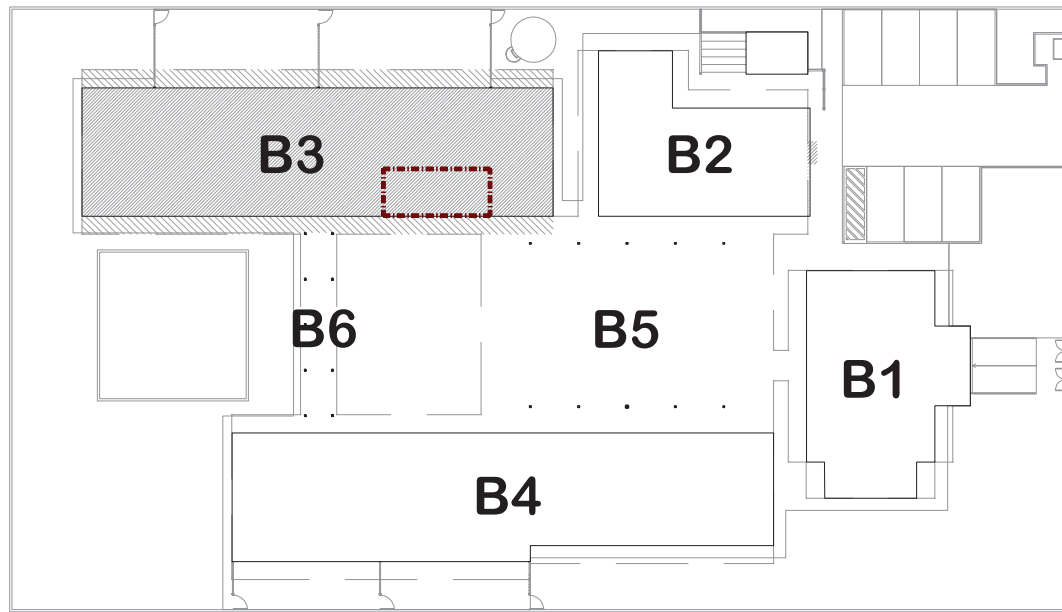

1 CROQUI DE REFERÊNCIA  
ESCALA 1/500

BANCADAS	
	GRANITO CINZA ANDORINHA - esp. 2 cm - 2,95x0,70m/ H=0,9 m - SANITÁRIO CRECHE II
	GRANITO CINZA ANDORINHA - esp. 2 cm - 2,95x0,65m/ H=0,9 m - SANITÁRIO CRECHE II
LEGENDA	
ESPECIFICAÇÕES	
	PISO
1 - CIMENTADO DESEMPENADO	6 - PISO VINÍLICO EM MANTA COM AUTONIVELANTE
2 - CERÂMICA 40x40 cm, PEI-4, COR BRANCO ANTIDERRAPANTE	
3 - BLOCO INTERTRAVADO DE CONCRETO	
4 - GRAMADO	
5 - AREIA	
	PAREDE - Painel Wall System e=97mm
1 - PLACA GEL COAT BEGE COLADA, COM PINTURA INTUMESCENTE BEGE.	
2 - PLACA GEL COAT BEGE COLADA, COM PINTURA INTUMESCENTE DO PISO AO TETO.	
3 - PINTURA POLIURETÂNICA AZUL H=40cm APLICADA A PARTIR DO PISO NA FACE EXTERNA DO PAINEL.	
4 - PINTURA INTUMESCENTE BEGE	
	TETO - PLACA FIBRA MINERAL e=15mm
1 - FORRO MODULAR MINERAL MEDINDO 625mm x 625mm x 15mm BORDA RETA	
2 - FORRO INCLINADO MODULAR MINERAL MEDINDO 625mm x 625mm x 15mm BORDA RETA	
3 - FORRO DE GESSO ACARTONADO PLACA VERDE RU	
NOTAS	
- DIMENSÕES EM METROS, MEDIDAS E COTAS EM METROS;	
- VERIFICAR POSIÇÃO EXATA DOS PILARES NO PROJETO ESTRUTURAL;	
- VERIFICAR DETALHES CONSTRUTIVOS PERTINENTES NAS PRANCHAS DE DETALHAMENTO;	
- ALTERAÇÕES NESTE PROJETO SOMENTE COM AUTORIZAÇÃO DO RESPONSÁVEL TÉCNICO PELO AS BUILT E DO FNDE.	
REFERÊNCIAS:	
- PLANILHA DE QUANTITATIVOS;	
- ESPECIFICAÇÕES TÉCNICAS DO PROJETO DE ARQUITETURA	
- MEMORIAL DESCRITIVO.	



## PROJETO DE TRANSPOSIÇÃO - AS BUILT

PROPRIETÁRIO: PREFEITURA MUNICIPAL DE BOM JESUS	
ENDEREÇO: PRAÇA AMÉRICA	
MUNICÍPIO – UF: BOM JESUS – RS	
PROPRIETÁRIO	
TATIANA GONÇALVES	
RESP. TÉCNICO AS BUILT	CAU A90413–9
PAULA B.F. VASQUES	
AUTOR DO PROJETO	CAU A67756–6

DLFO	CREA
	RA

OBSERVAÇÕES:

PROGRAMA PROINFÂNCIA - PROJETO TIPO B			
PROJETO DE ARQUITETURA			
COORDENAÇÃO CGEST - Coordenação Geral de Infraestrutura Educação	AMPLIAÇÃO BLOCO PEDAGÓGICO I - AS BUILT FRALDÁRIO CRECHE I E DETALHES		ARQ
FORMATO A1 (840X594)	REVISÃO R.06	ESCALA INDICADA	PRANCHA 22/33
	ARQUIVO 94-T&M-B-AHQ-AMP-BLC3-19a22_R06	DATA EMISSÃO ABRIL/2025	