




2 PLANTA BAIXA
ESCALA 1/50

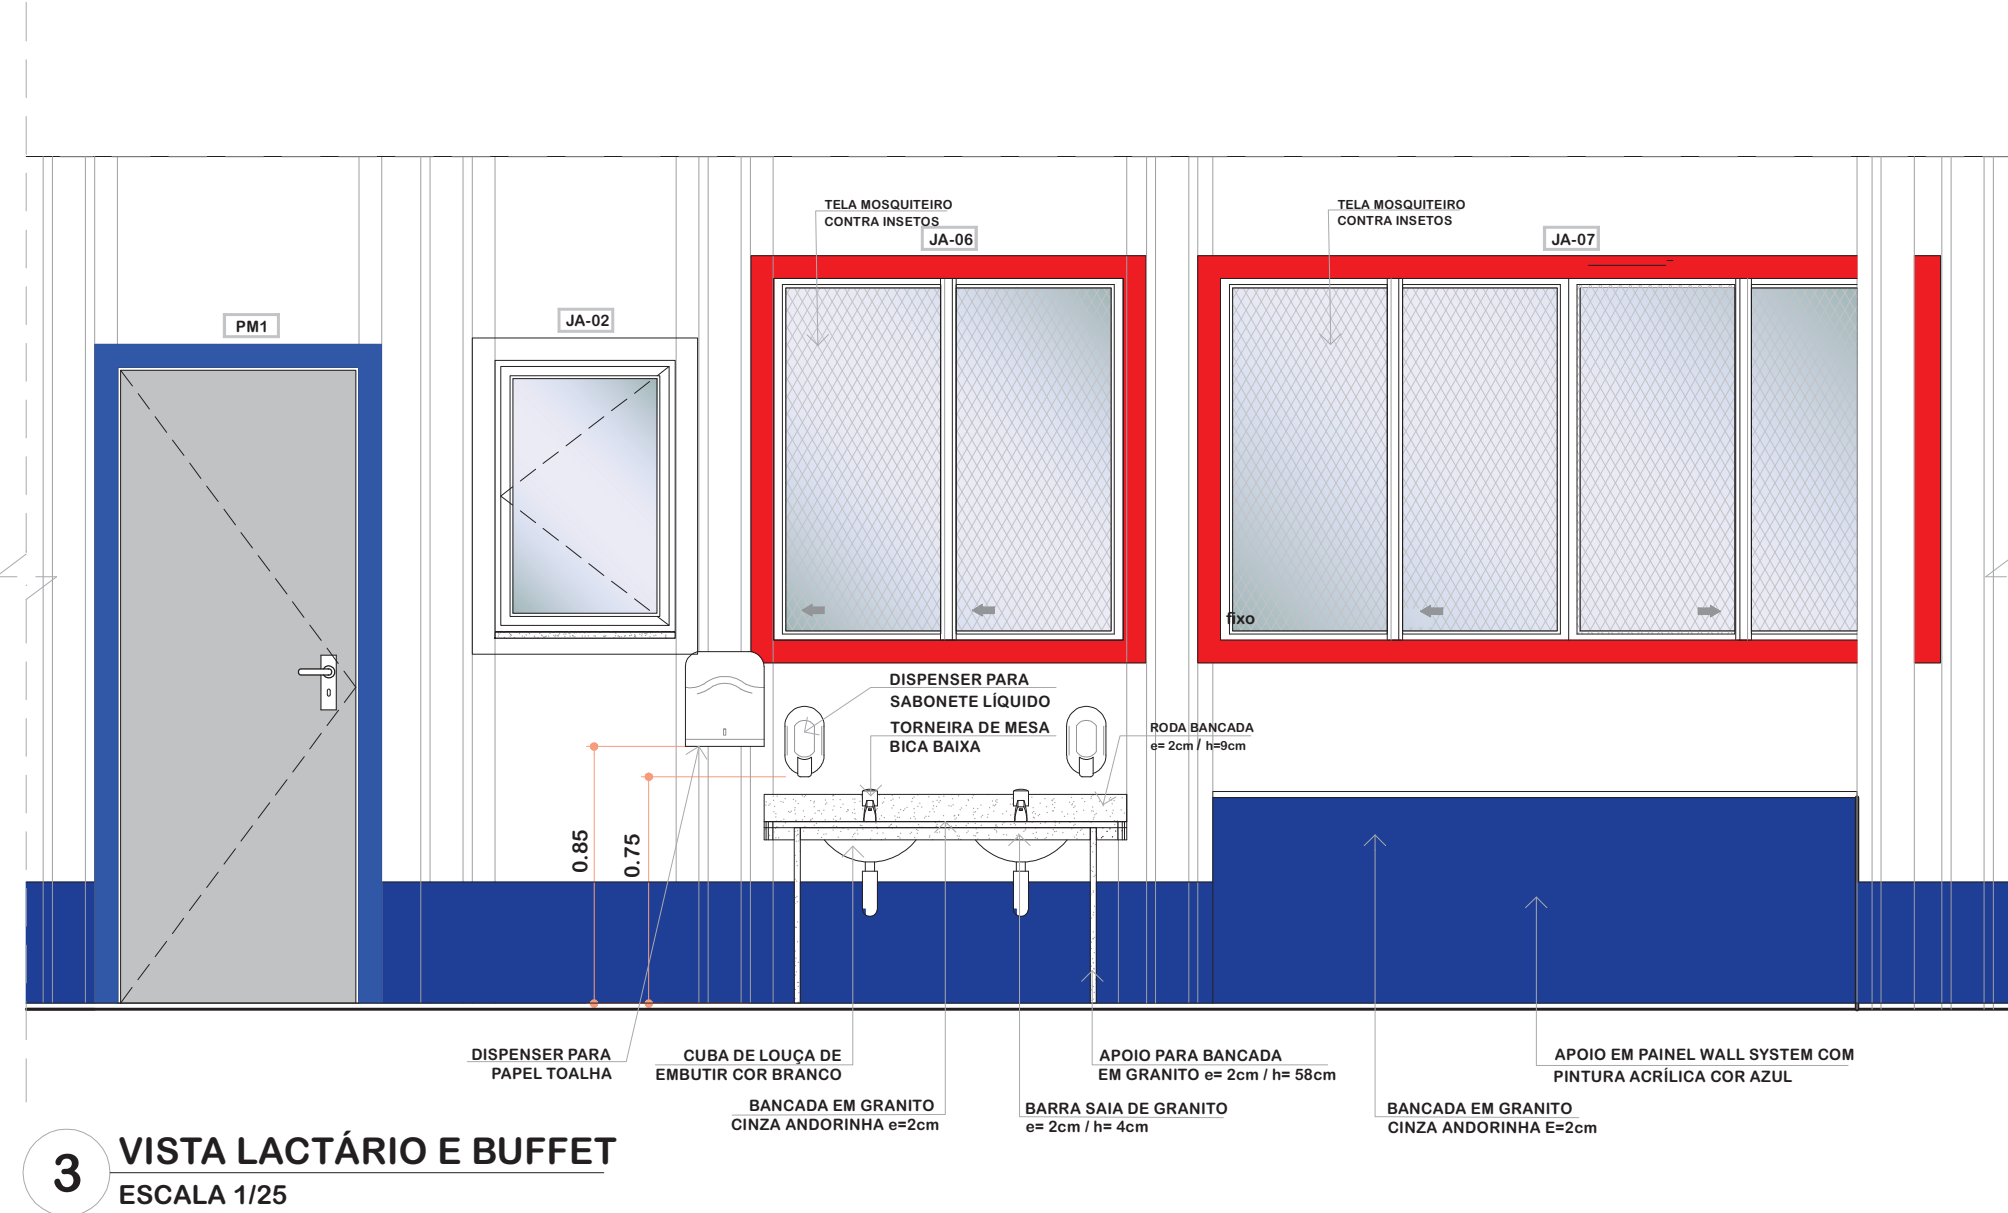


3 VISTA LACTÁRIO E BUFFET
ESCALA 1/25

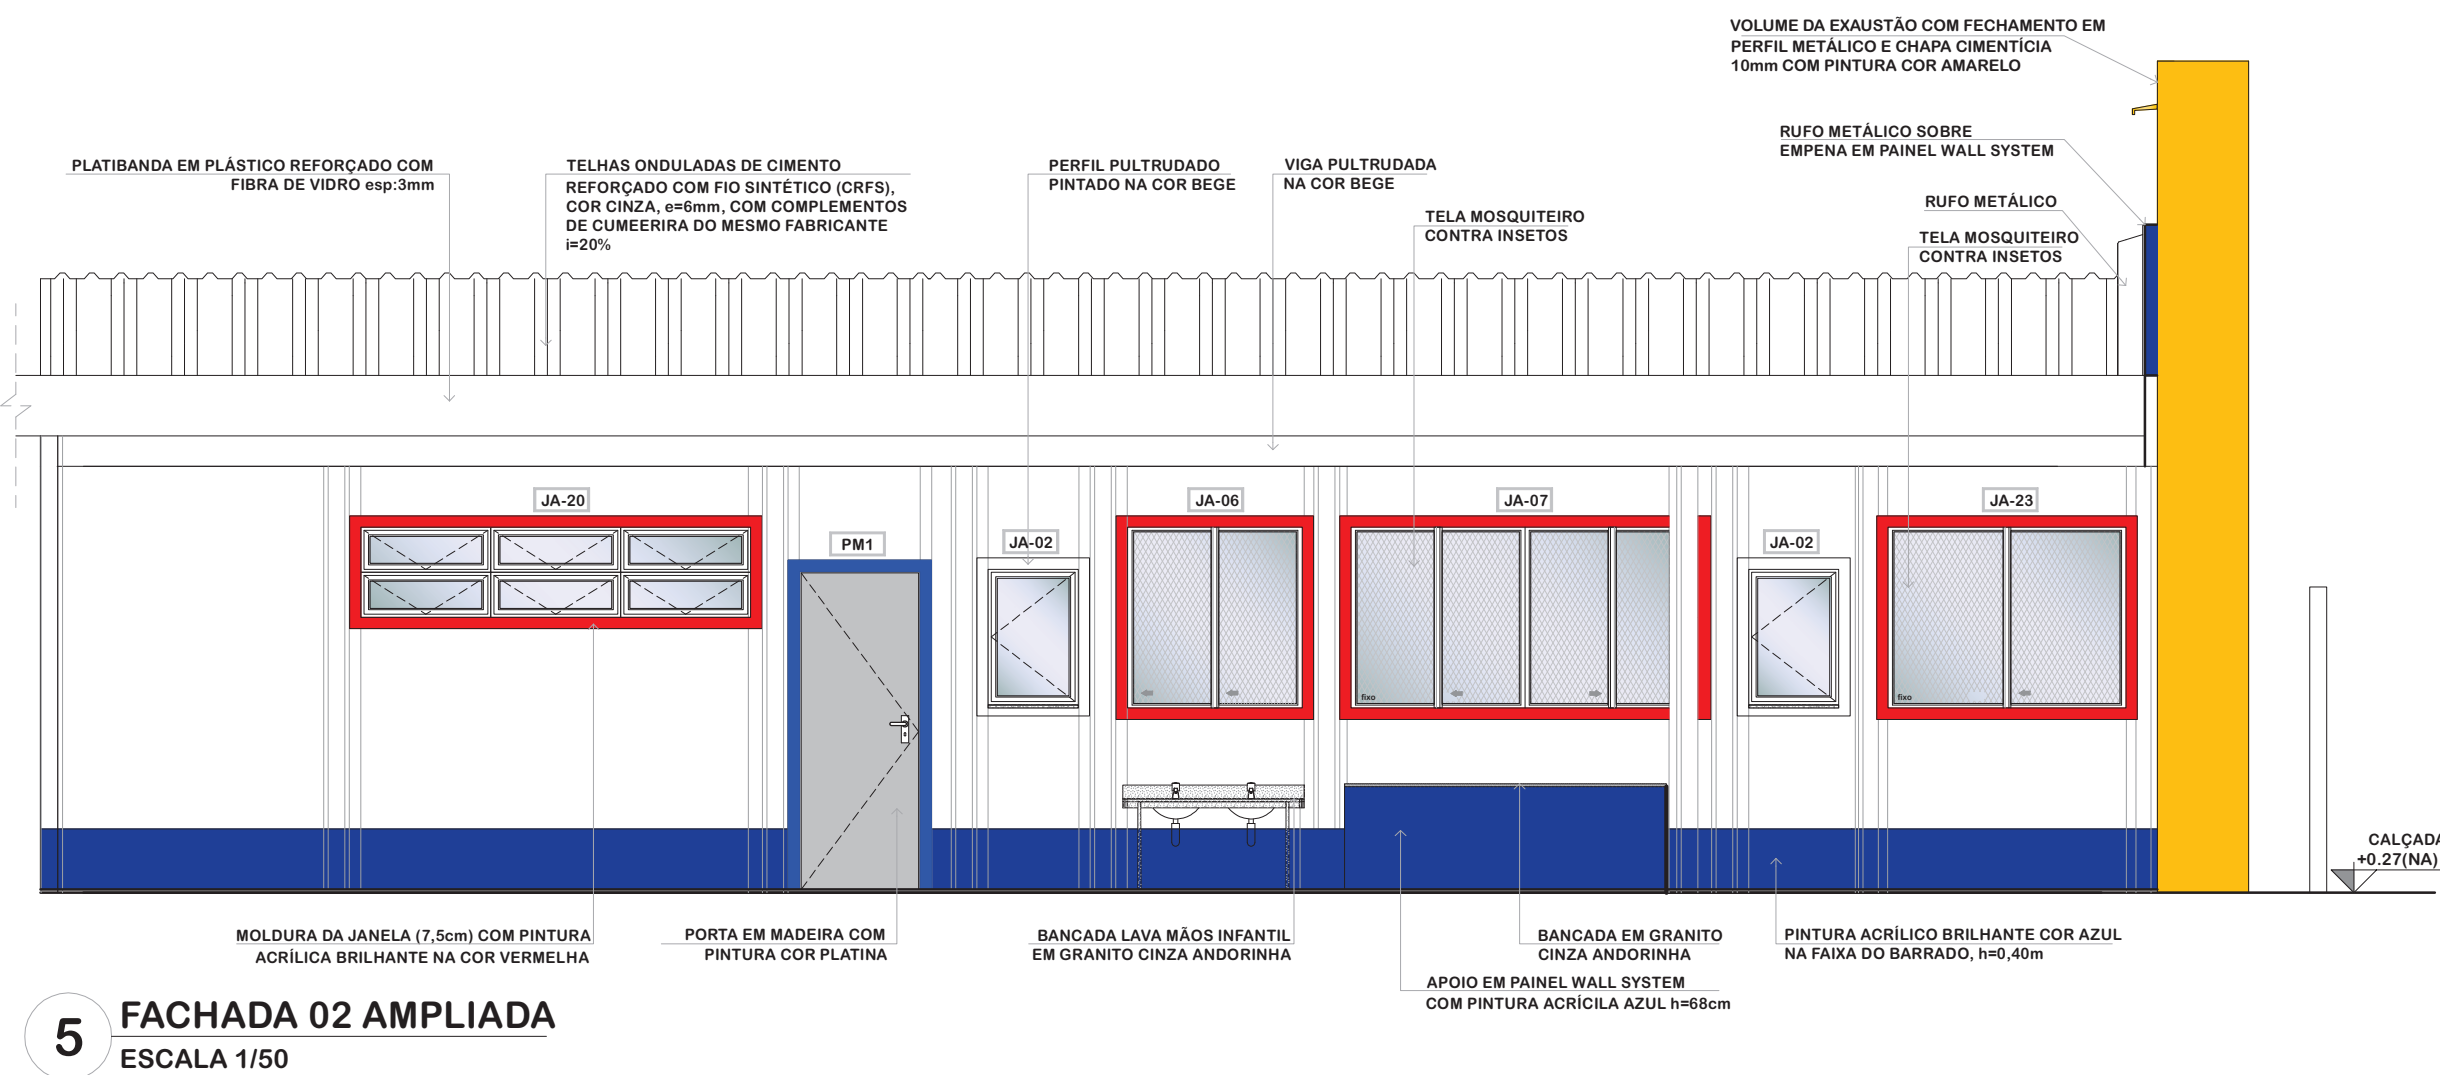

5 FACHADA 02 AMPLIADA
ESCALA 1/50

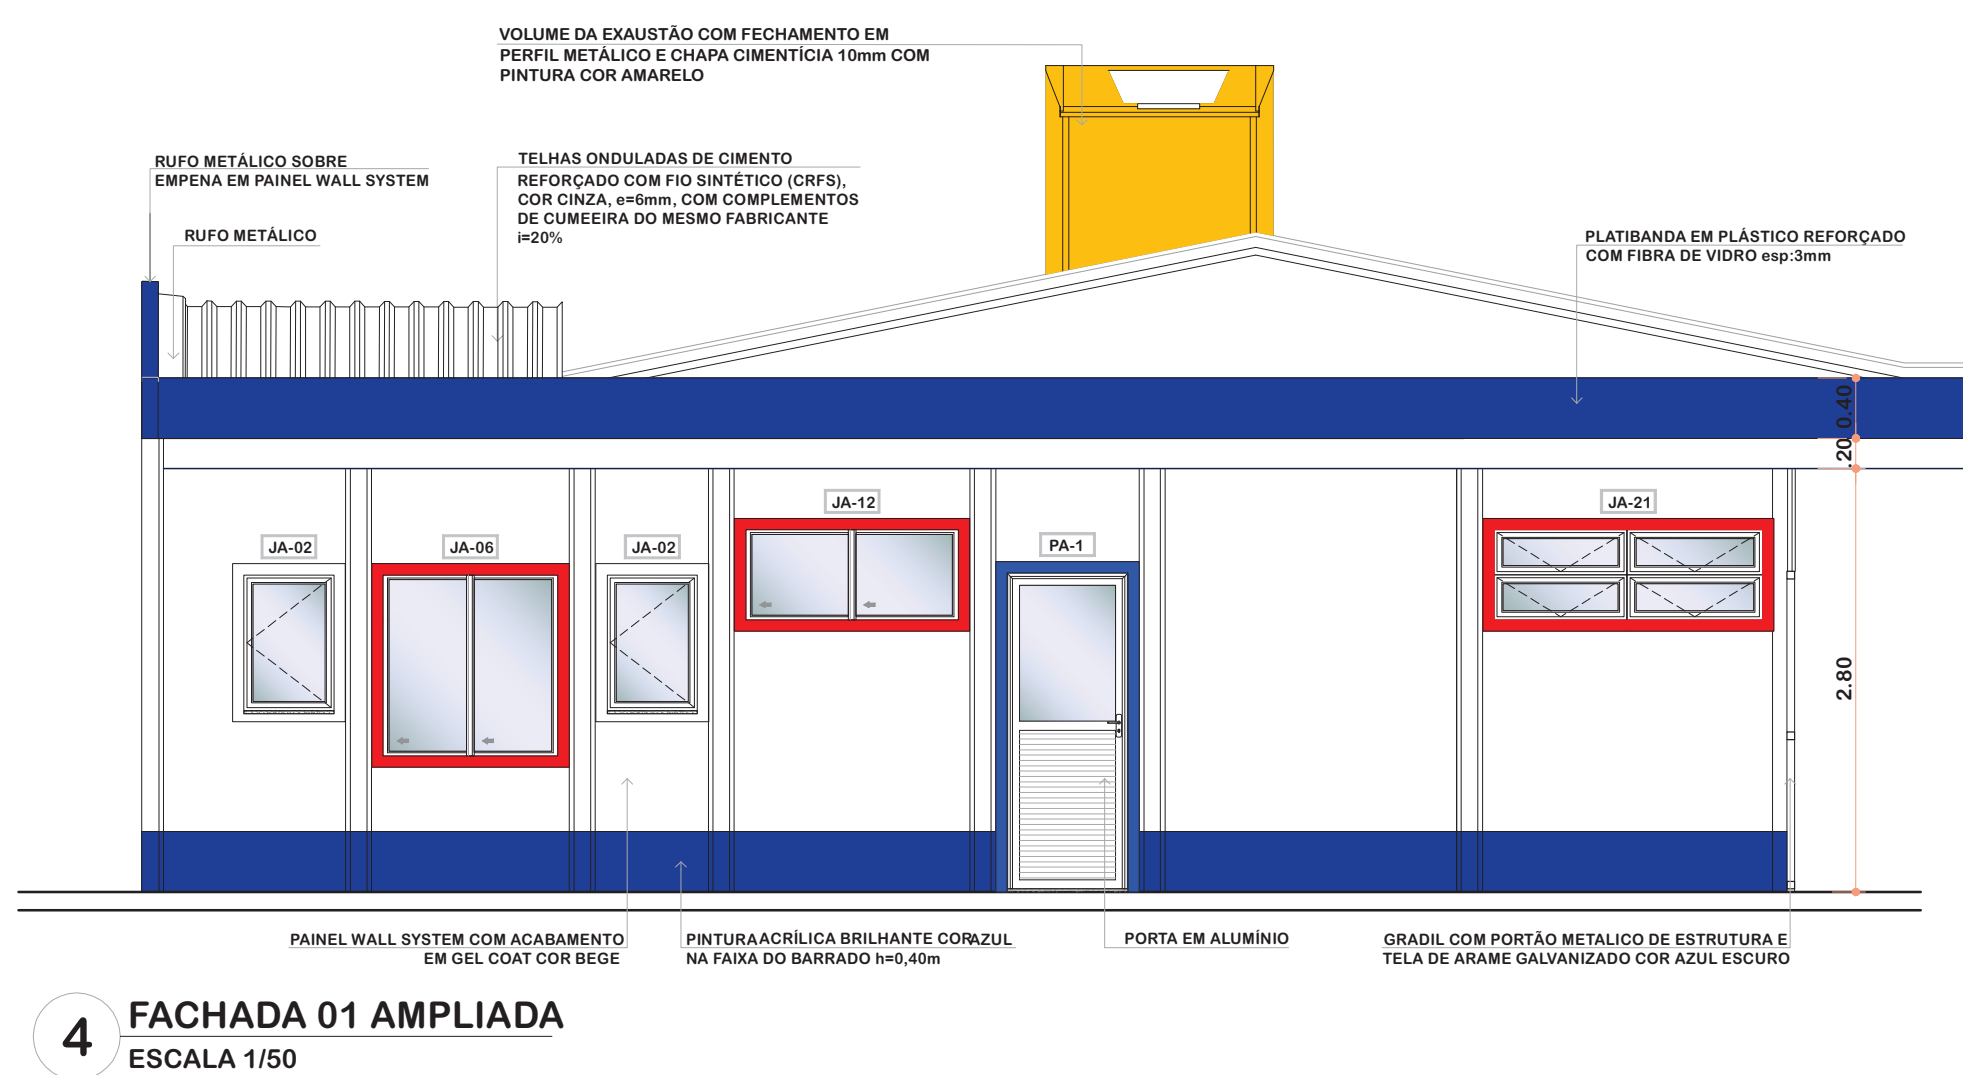

4 FACHADA 01 AMPLIADA
ESCALA 1/50

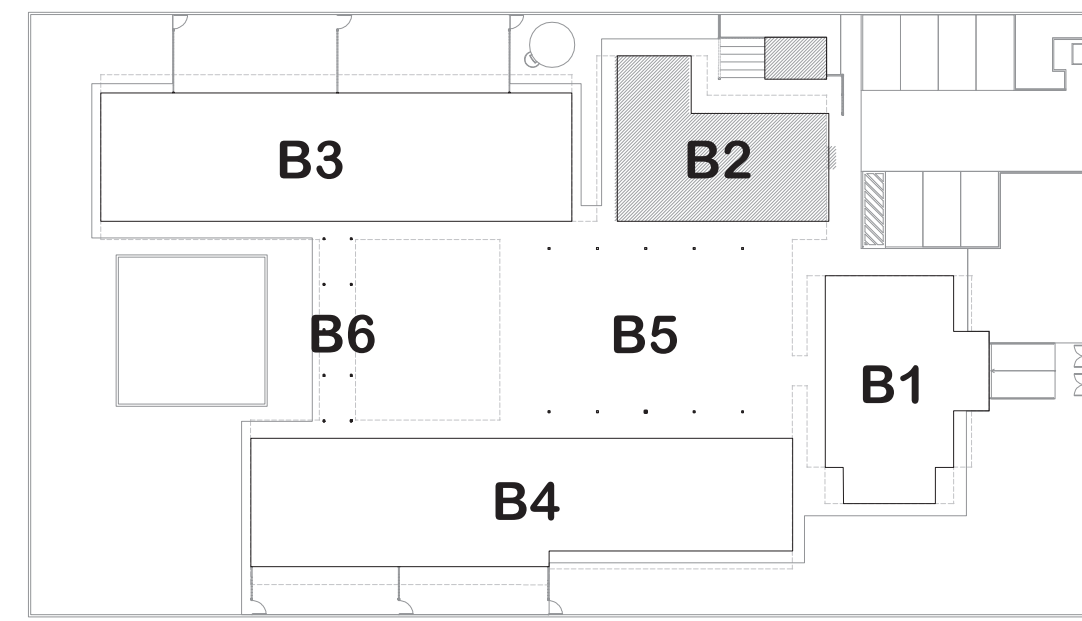

1 CROQUI DE REFERÊNCIA
ESCALA 1/500

BANCADAS			
GRANITO CINZA ANDORINHA - esp. 2 cm - 1,15x0,53mH=0,9 m - VEST. MASC.	GRANITO CINZA ANDORINHA - esp. 2 cm - 2,60x0,60mH=0,9 m - COZINHA	GRANITO CINZA ANDORINHA - esp. 2 cm - 1,15x0,53mH=0,9 m - VEST. FEM.	GRANITO CINZA ANDORINHA - esp. 2 cm - 3,475x0,60mH=0,9 m - LAVANDERIA
GRANITO CINZA ANDORINHA - esp. 2 cm - 1,50x0,60mH=0,9 m - LACTÁRIO	GRANITO CINZA ANDORINHA - esp. 2 cm - 4,80x0,60mH=0,9 m - PÁTIO DESCOBERTO	GRANITO CINZA ANDORINHA - esp. 2 cm - 2,13x0,60mH=0,9 m - BUFFET	GRANITO CINZA ANDORINHA - esp. 2 cm - 1,30x0,53mH=0,6 m - COZ. LAV. LACTÁRIO
GRANITO CINZA ANDORINHA - esp. 2 cm - 5,20x0,60mH=0,9 m - COZINHA	GRANITO CINZA ANDORINHA (x6) - esp. 2 cm - 0,60x0,53mH=0,9 m - COZ. LAV. LACTÁRIO	GRANITO CINZA ANDORINHA - esp. 2 cm - 1,775x0,40mH=0,9 m - COZINHA	GRANITO CINZA ANDORINHA - esp. 2 cm - 0,60x0,10mH=0,85 m - LACTÁRIO
GRANITO CINZA ANDORINHA - esp. 2 cm - 3,15x0,70mH=0,9 m - COZINHA	GRANITO CINZA ANDORINHA - esp. 2 cm - 1,20x0,30mH=0,85 m - COZINHA	GRANITO CINZA ANDORINHA - esp. 2 cm - 2,25x0,60mH=0,9 m - COZINHA	

BANCO EM MADEIRA - VESTIÁRIO MASCULINO - 0,90x0,42m	
so. = SOLEIRA DE GRANITO CINZA ANDORINHA (x36) - espessura 1,5cm - 9,80x0,11m - PA1, PA2, PM1, PM2, PM5	
so. = SOLEIRA DE GRANITO CINZA ANDORINHA (x1) - espessura 1,5 cm - 0,96x0,11m - LAVANDERIA	
so. = SOLEIRA DE GRANITO CINZA ANDORINHA (x1) - espessura 1,5cm - 1,04x0,11m - BUFFET	

LEGENDA	
ESPECIFICAÇÕES	

PISO	
1 - CIMENTADO DESEMPENADO	6 - PISO VINÍLICO EM MANTA COM AUTONIVELANTE
2 - CERÂMICA 40x40 cm, PE-4, COR BRANCO ANTIDERRAPANTE	
3 - BLOCO INTERTRAVADO DE CONCRETO	
4 - GRAMADO	
5 - ÁREA	

△ PAREDE - Painel Wall System e=97mm	
1 - PLACA GEL COAT BEGE COLADA, COM PINTURA INTUMESCENTE BEGE	
2 - PLACA GEL COAT BEGE COLADA, COM PINTURA INTUMESCENTE DO PISO AO TETO	
3 - PINTURA POLIURETÂNICA AZUL H=40cm APLICADA A PARTIR DO PISO NA FACE EXTERNA DO PAINEL	
4 - PINTURA INTUMESCENTE BEGE	

○ TETO - PLACA FIBRA MINERAL e=15mm	
1 - FORRO MODULAR MINERAL MEDINDO 625mm x 625mm x 15mm BORDA RETA	
2 - FORRO INCLINADO MODULAR MINERAL MEDINDO 625mm x 625mm x 15mm BORDA RETA	
3 - FORRO DE GESSO ACARTONADO PLACA VERDE RU	

NOTAS
- DIMENSÕES EM METROS, MEDIDAS E COTAS EM METROS;
- VERIFICAR POSIÇÃO EXATA DOS PILARES NO PROJETO ESTRUTURAL;
- VERIFICAR DETALHES CONSTRUTIVOS PERTINENTES NAS PRANCHAS DE DETALHAMENTO;
- ALTERAÇÕES NESTE PROJETO SOMENTE COM AUTORIZAÇÃO DO RESPONSÁVEL TÉCNICO PELO AS BUILT E DO FNDE.

REFERÊNCIAS:
- PLANILHA DE QUANTITATIVOS;
- ESPECIFICAÇÕES TÉCNICAS DO PROJETO DE ARQUITETURA;
- MEMORIAL DESCRITIVO.

FNDE <small>Fundo Nacional de Desenvolvimento da Educação</small>	<small>Ministério da Educação</small>	<small>GOVERNO FEDERAL</small> BRASIL <small>PAÍS RICO E PAÍS SEM POBREZA</small>
--	---------------------------------------	--

PROJETO DE TRANSPOSIÇÃO - AS BUILT

PROPRIETÁRIO: PREFEITURA MUNICIPAL DE BOM JESUS
ENDEREÇO: PRAÇA AMÉRICA
MUNICÍPIO – UF: BOM JESUS – RS
PROPRIETÁRIO
TATIANA GONÇALVES RESP. TÉCNICO AS BUILT CAU A90413–9
PAULA B.F. VASQUES AUTOR DO PROJETO CAU A67756–6

DLFO	CREA
	RA
OBSERVAÇÕES:	

PROGRAMA PROINFÂNCIA - PROJETO TIPO B			
PROJETO DE ARQUITETURA			
COORDENAÇÃO CGEST - Coordenação Geral de Infraestrutura Educacional	AMPLIAÇÃO BLOCO DE SERVIÇOS - AS BUILT AMPLIAÇÃO PLANTA BAIXA E FACHADAS	ARQ	
FORMATO A1 (840X594)	REVISÃO R.06 ARQUIVO 94-T&M-B-ARQ-AMP-BLC2-13a18_R06	ESCALA INDICADA DATA EMISSÃO ABRIL/2025	PRANCHA 13/33