


1 FACHADA 01
ESCALA 1/50

2 FACHADA 02
ESCALA 1/50


3 FACHADA 03
ESCALA 1/50

4 FACHADA 04
ESCALA 1/50


5 CORTE AA'
ESCALA 1/50

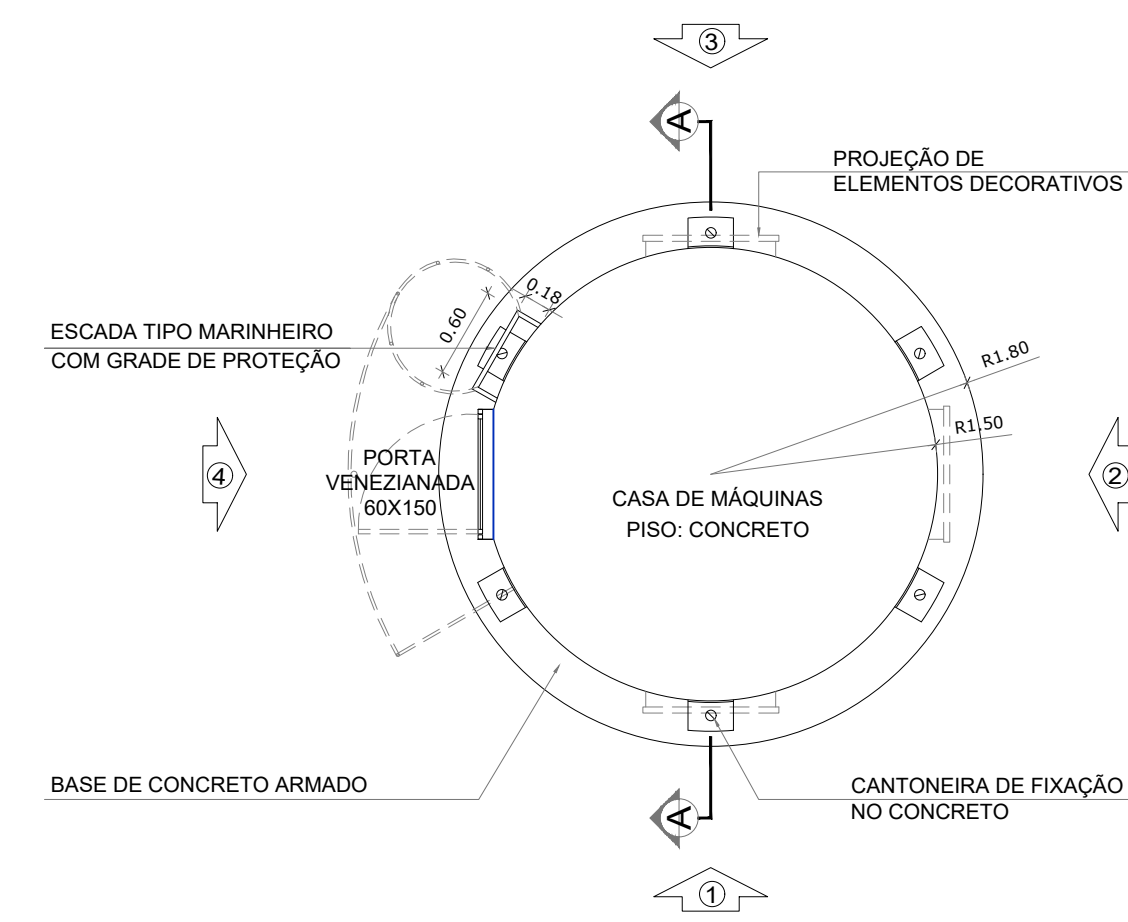

6 PLANTA NÍVEL 0.00
ESCALA 1/50

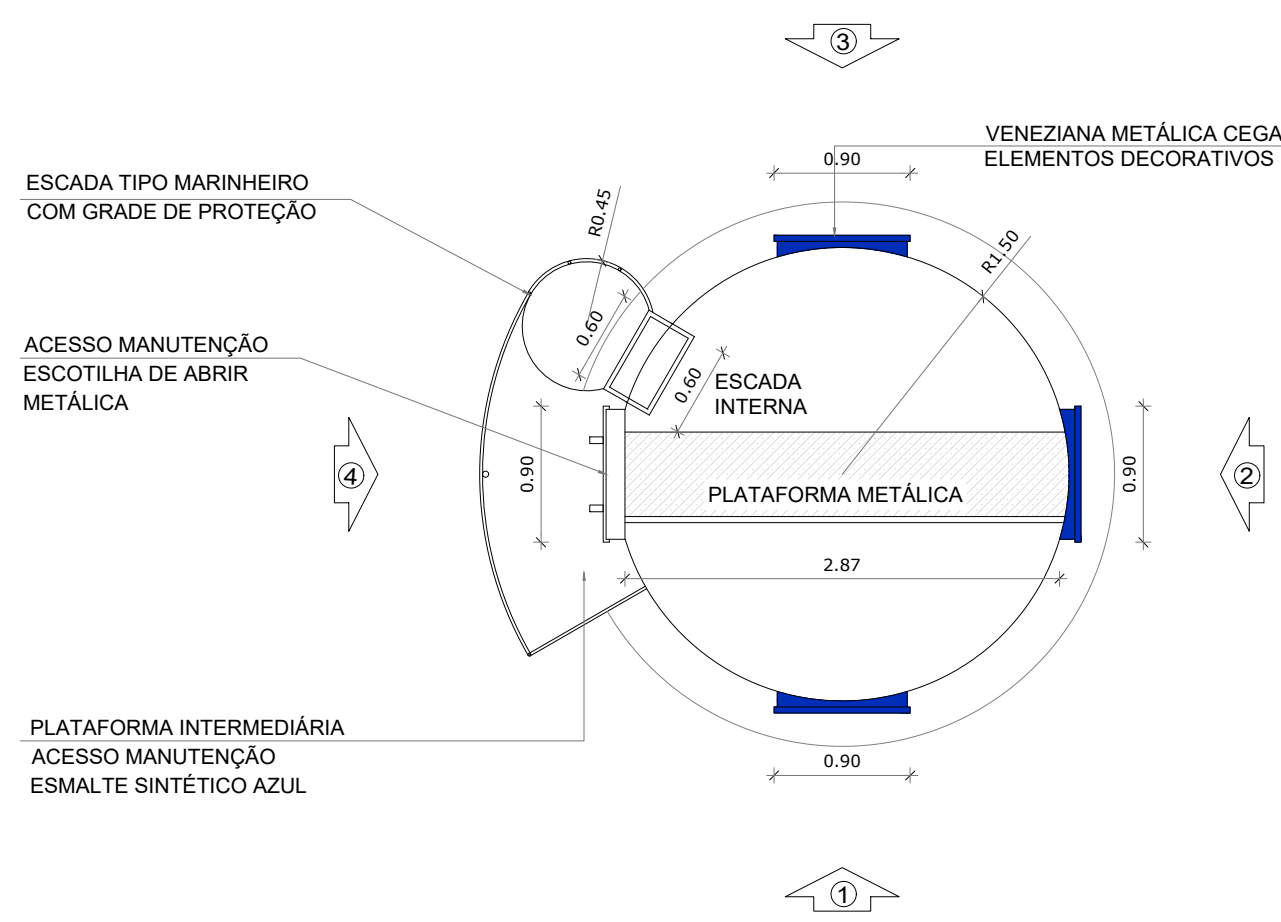


7 FACHADA NÍVEL 5.95
ESCALA 1/50

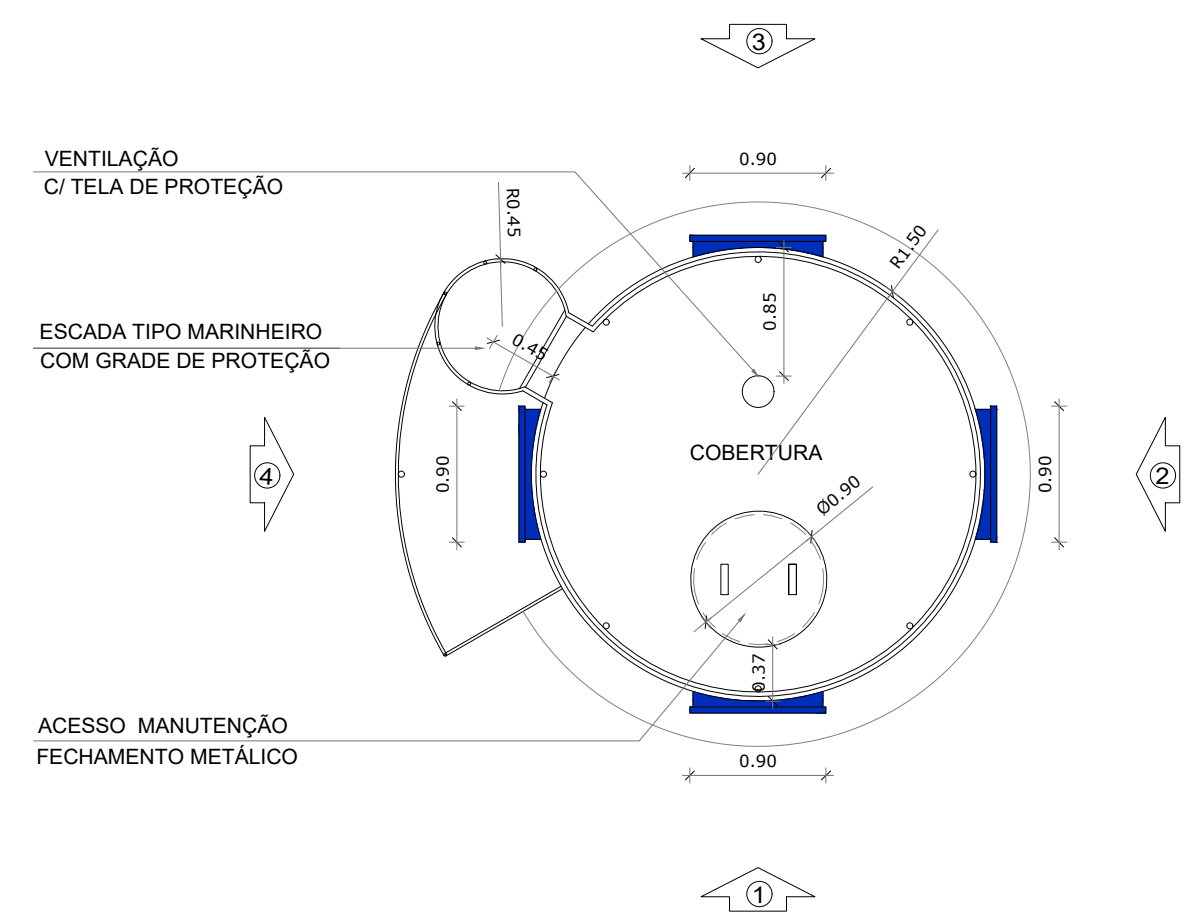

8 PLANTA NÍVEL 11.00
ESCALA 1/50

NOTAS IMPORTANTES

- NECESSÁRIO REALIZAR TESTES DE ESTANQUEIDADE NAS SOLDAS DO RESERVATÓRIO
- PINTURA EXTERNA CONFORME FABRICANTE
- VALIDAR PINTURA INTERNA COM FABRICANTE PARA GARANTIR POTABILIDADE E ESTANQUEIDADE DO TANQUE

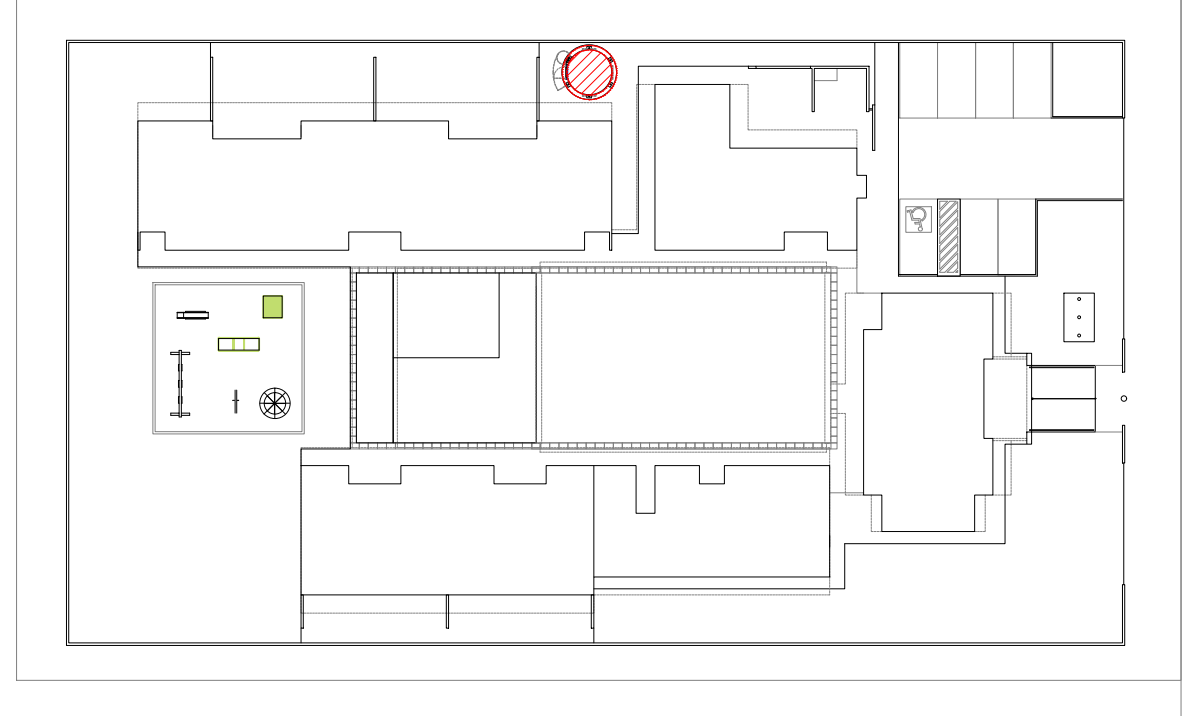

1 CROQUI DE REFERÊNCIA
ESCALA 1/500

NOTAS

- DIMENSÕES EM METROS, MEDIDAS E COTAS EM METROS;
- VERIFICAR POSIÇÃO EXATA DOS PILARES NO PROJETO ESTRUTURAL;
- VERIFICAR DETALHES CONSTRUTIVOS PERTINENTES NAS PRANCHAS DE DETALHAMENTO;
- ALTERAÇÕES NESTE PROJETO SOMENTE COM AUTORIZAÇÃO EXPRESSA DA RESPONSÁVEL PELO PROJETO AS BUILT E DO FNDE

REFERÊNCIAS:

- PLANILHA DE QUANTITATIVOS;
- ESPECIFICAÇÕES TÉCNICAS DO PROJETO DE ARQUITETURA;
- MEMORIAL DESCRITIVO.



PROJETO DE TRANSPOSIÇÃO - AS BUILT

PROPRIETÁRIO: : PREFEITURA MUNICIPAL DE BOM JESUS
ENDEREÇO: PRAÇA AMÉRICA
MUNICÍPIO - UF: BOM JESUS - RS

PROPRIETÁRIO
TATIANA GONÇALVES
RESP. TÉCNICO AS BUILT CAU A90413-9
PAULA B.F. VASQUES
AUTOR DO PROJETO CAU A67756-6

DLFO	CREA
	RA

OBSERVAÇÕES:

**PROGRAMA PROINFÂNCIA - PROJETO TIPO B
PROJETO DE ARQUITETURA -AS BUILT**

CGEST - Coordenação Geral de Infraestrutura Educacional	DETALHAMENTO CASTELO D'ÁGUA	ARQ
REVISÃO R.06	ESCALA INDICADA	PRANCHA
ARQUIVO 94-TSM-B-ARQ-PLA-RES0-32_R06	DATA EMISSÃO ABRIL/2025	31/33
FORMATO A1 - EXTENSO 1220X594		