




2 CORTE AA' ESCALA 1/75

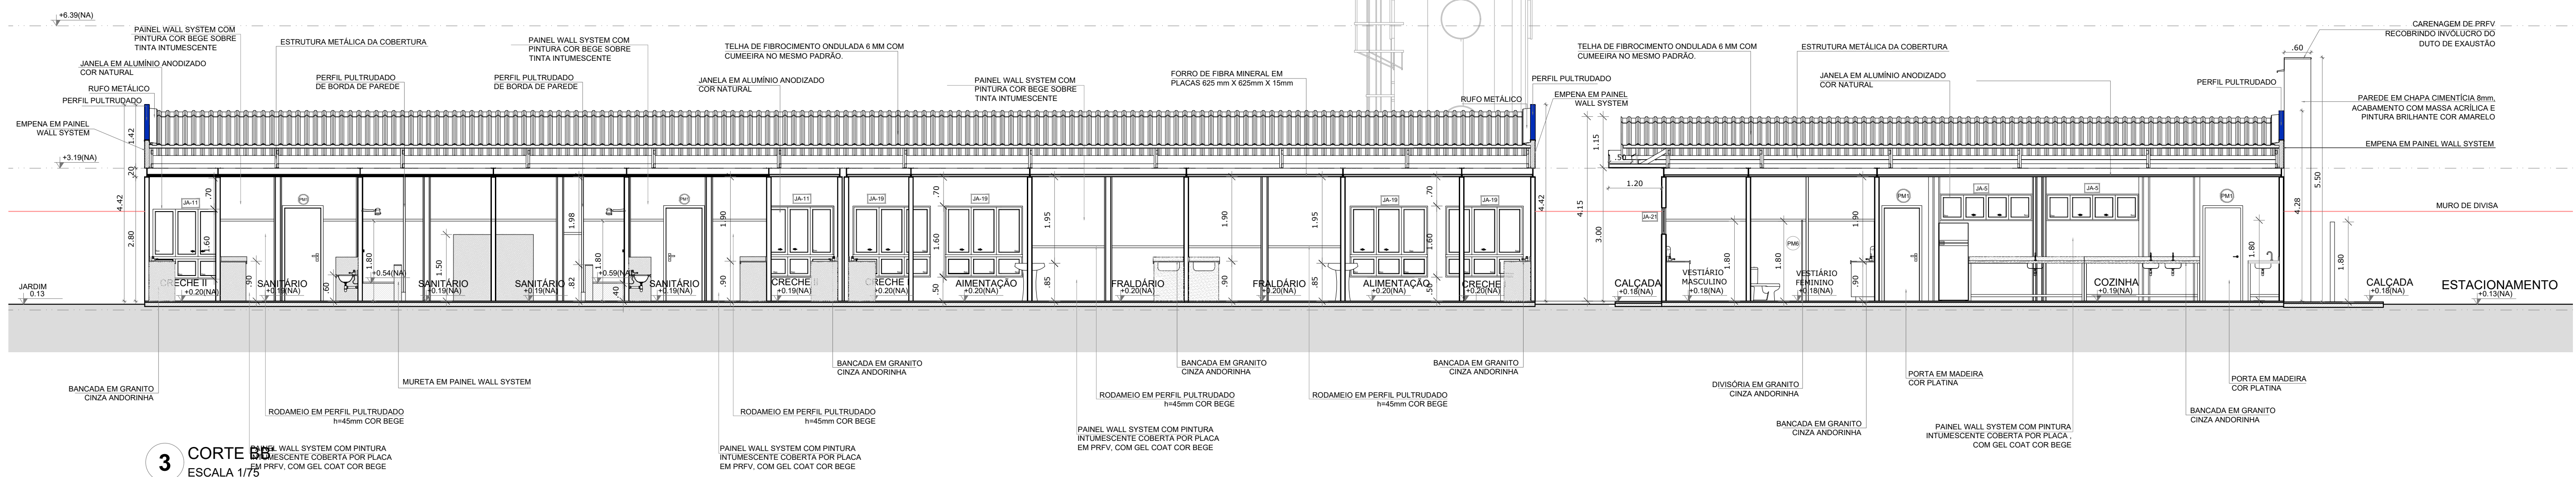


3 CORTE BB' ESCALA 1/75

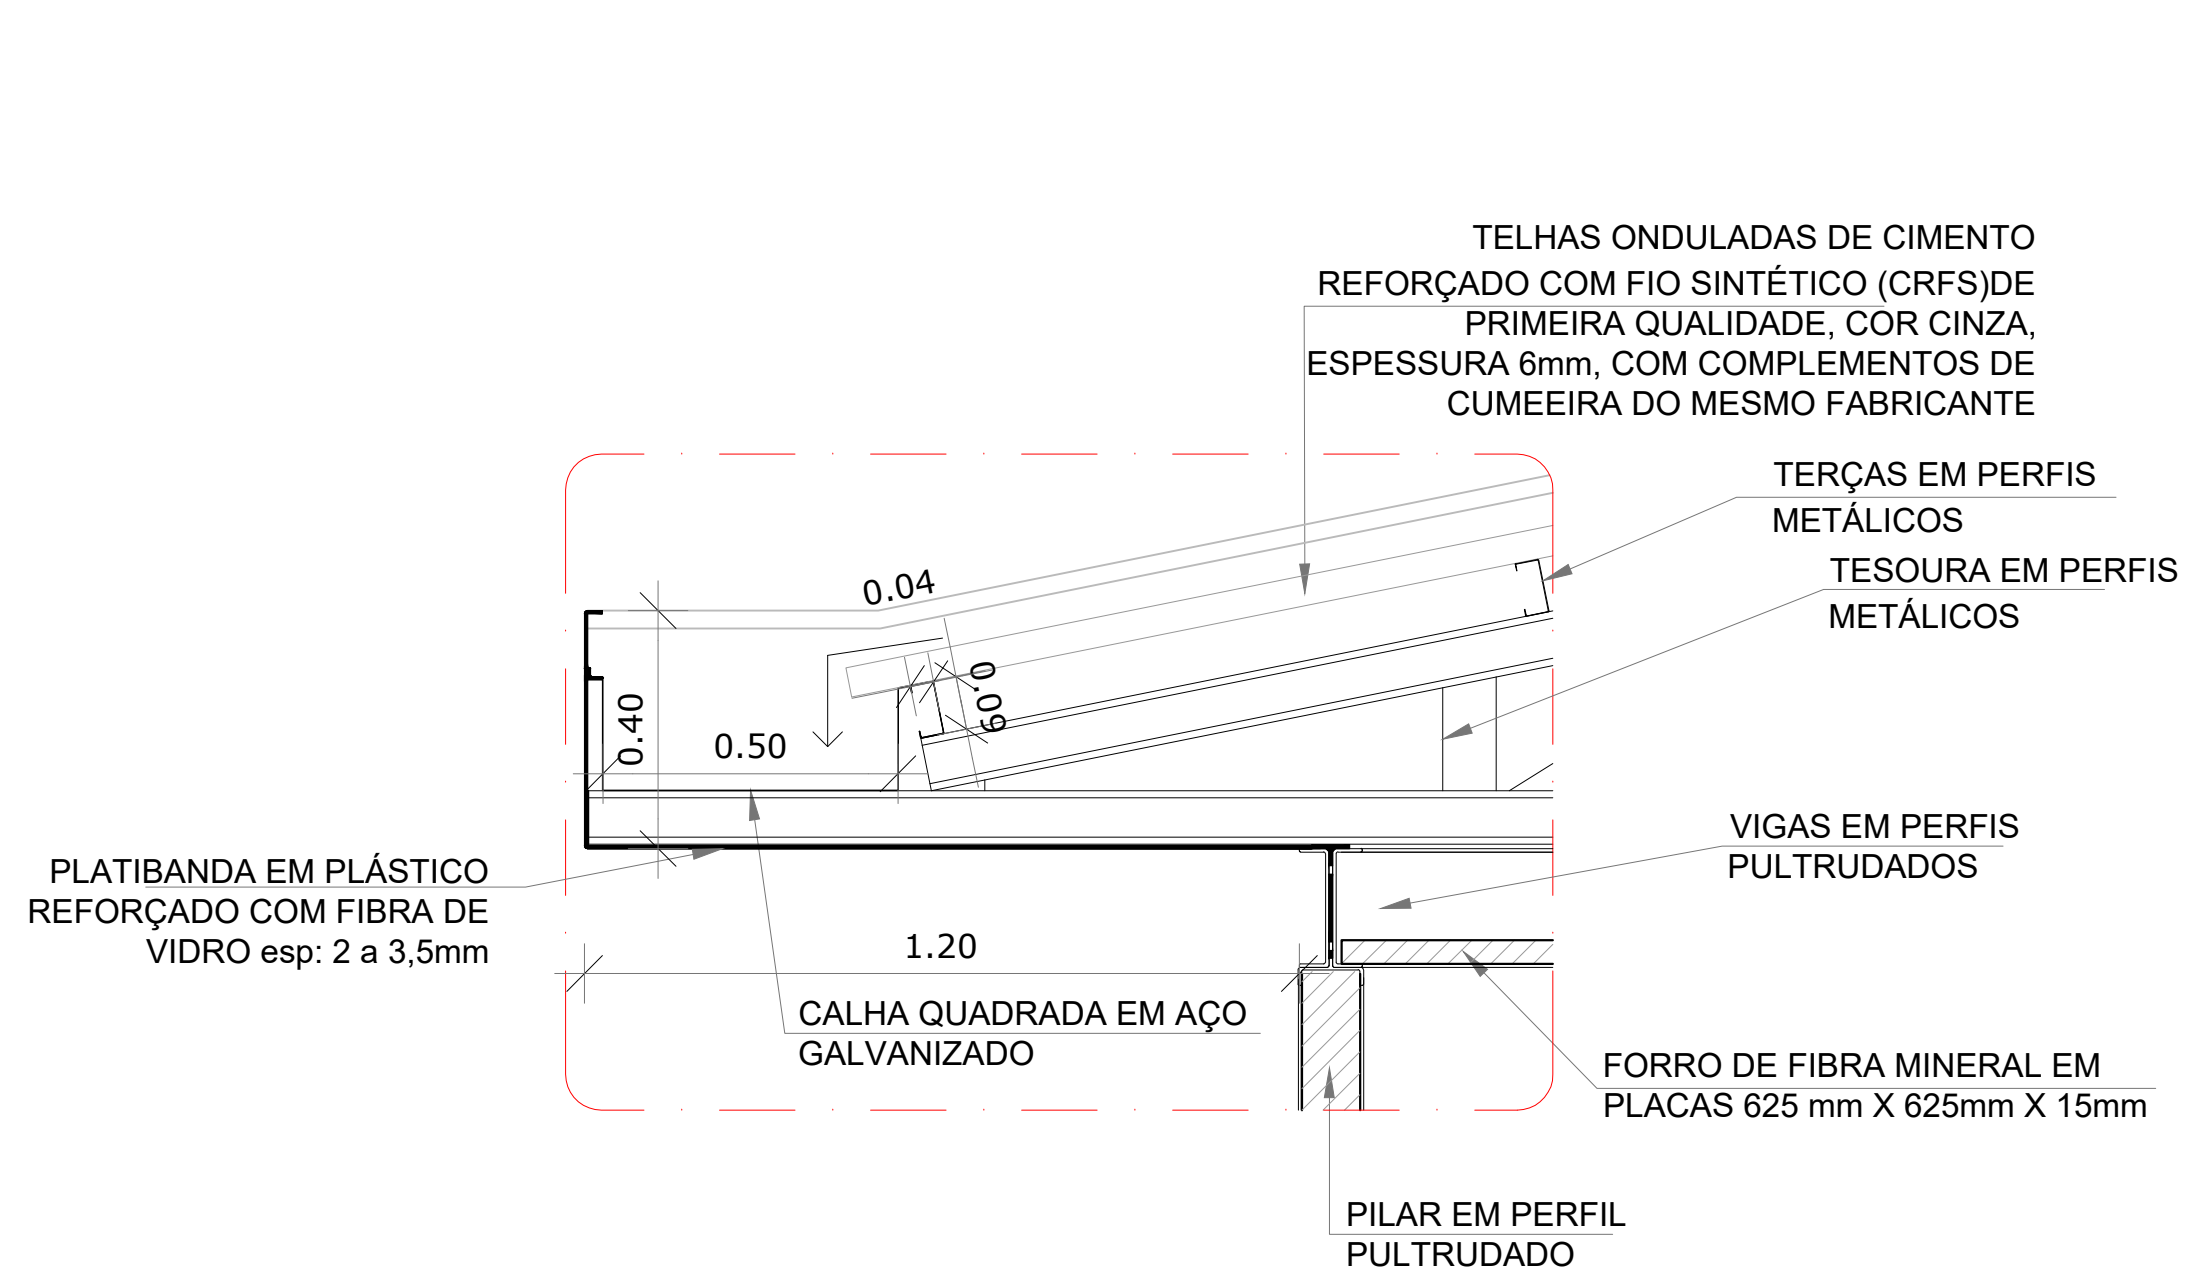

4 DETALHE 1 - BEIRAL E CALHA ESCALA 1/20

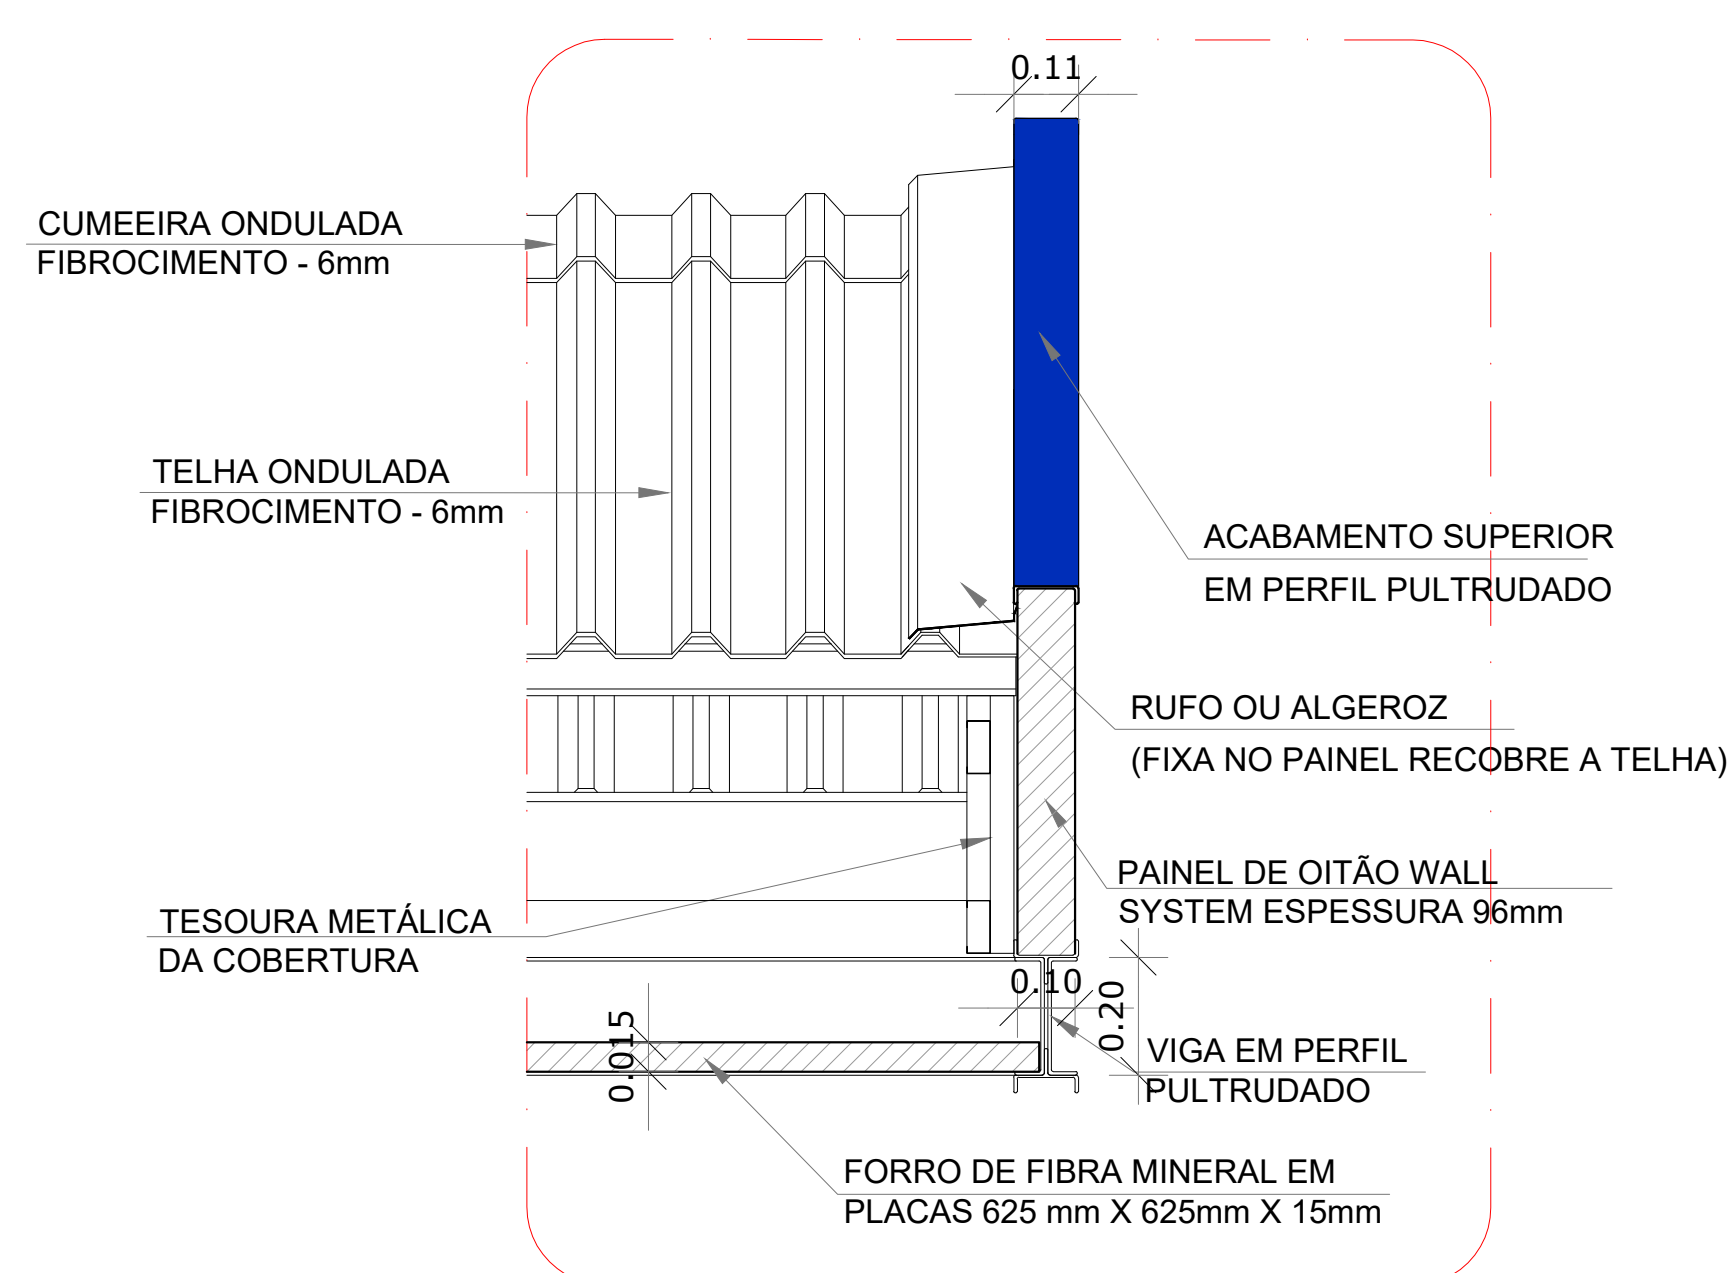

5 DETALHE 2 - RUFO ESCALA 1/20

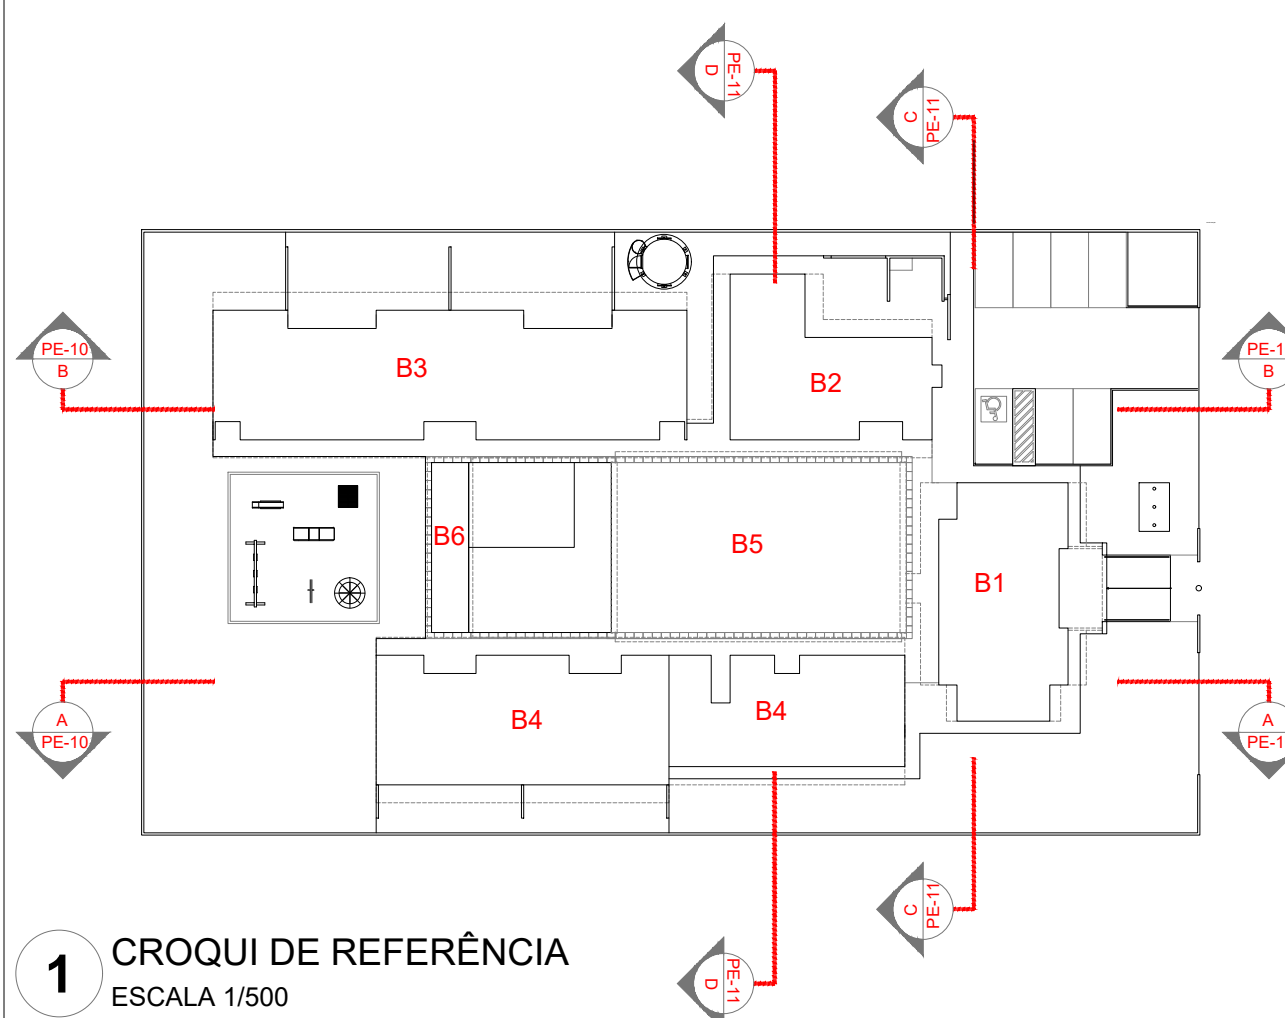

1 CROQUI DE REFERÊNCIA ESCALA 1/500

PROJETO DE TRANSPOSIÇÃO - AS BUILT			
PROPRIETÁRIO : PREFEITURA MUNICIPAL DE BOM JESUS			
ENDEREÇO: PRAÇA AMERICA			
MUNICIPIO -- UF: BOM JESUS -- RS			
PROPRIETARIO			
TATIANA GONÇALVES			
RESP. TECNICO AS BUILT		CAU A90413-9	
PAULA R.F. VASQUES			
AUTOR DO PROJETO		CAU A67756-6	
DLFO		CREA	
		RA	
OBSERVAÇÕES:			
PROGRAMA PROINFÂNCIA - PROJETO TIPO B			
PROJETO DE ARQUITETURA AS BUILT			
COORDENAÇÃO: CGEST - Coordenação Geral de Infraestrutura Educcacional		CORTES LONGITUDINAIS	
		CORTES AA' E BB'	
		REVISÃO	ESCALA
		R 00	1/75
FORMATO	ARQUIVO	DATA EMISSÃO	PRIMEIRA
	B-LTAM-B-ARD-CRT-GERO-0002_900	ABRIL / 20	
			04/33