




2 PLANTA BAIXA
ESCALA 1/25

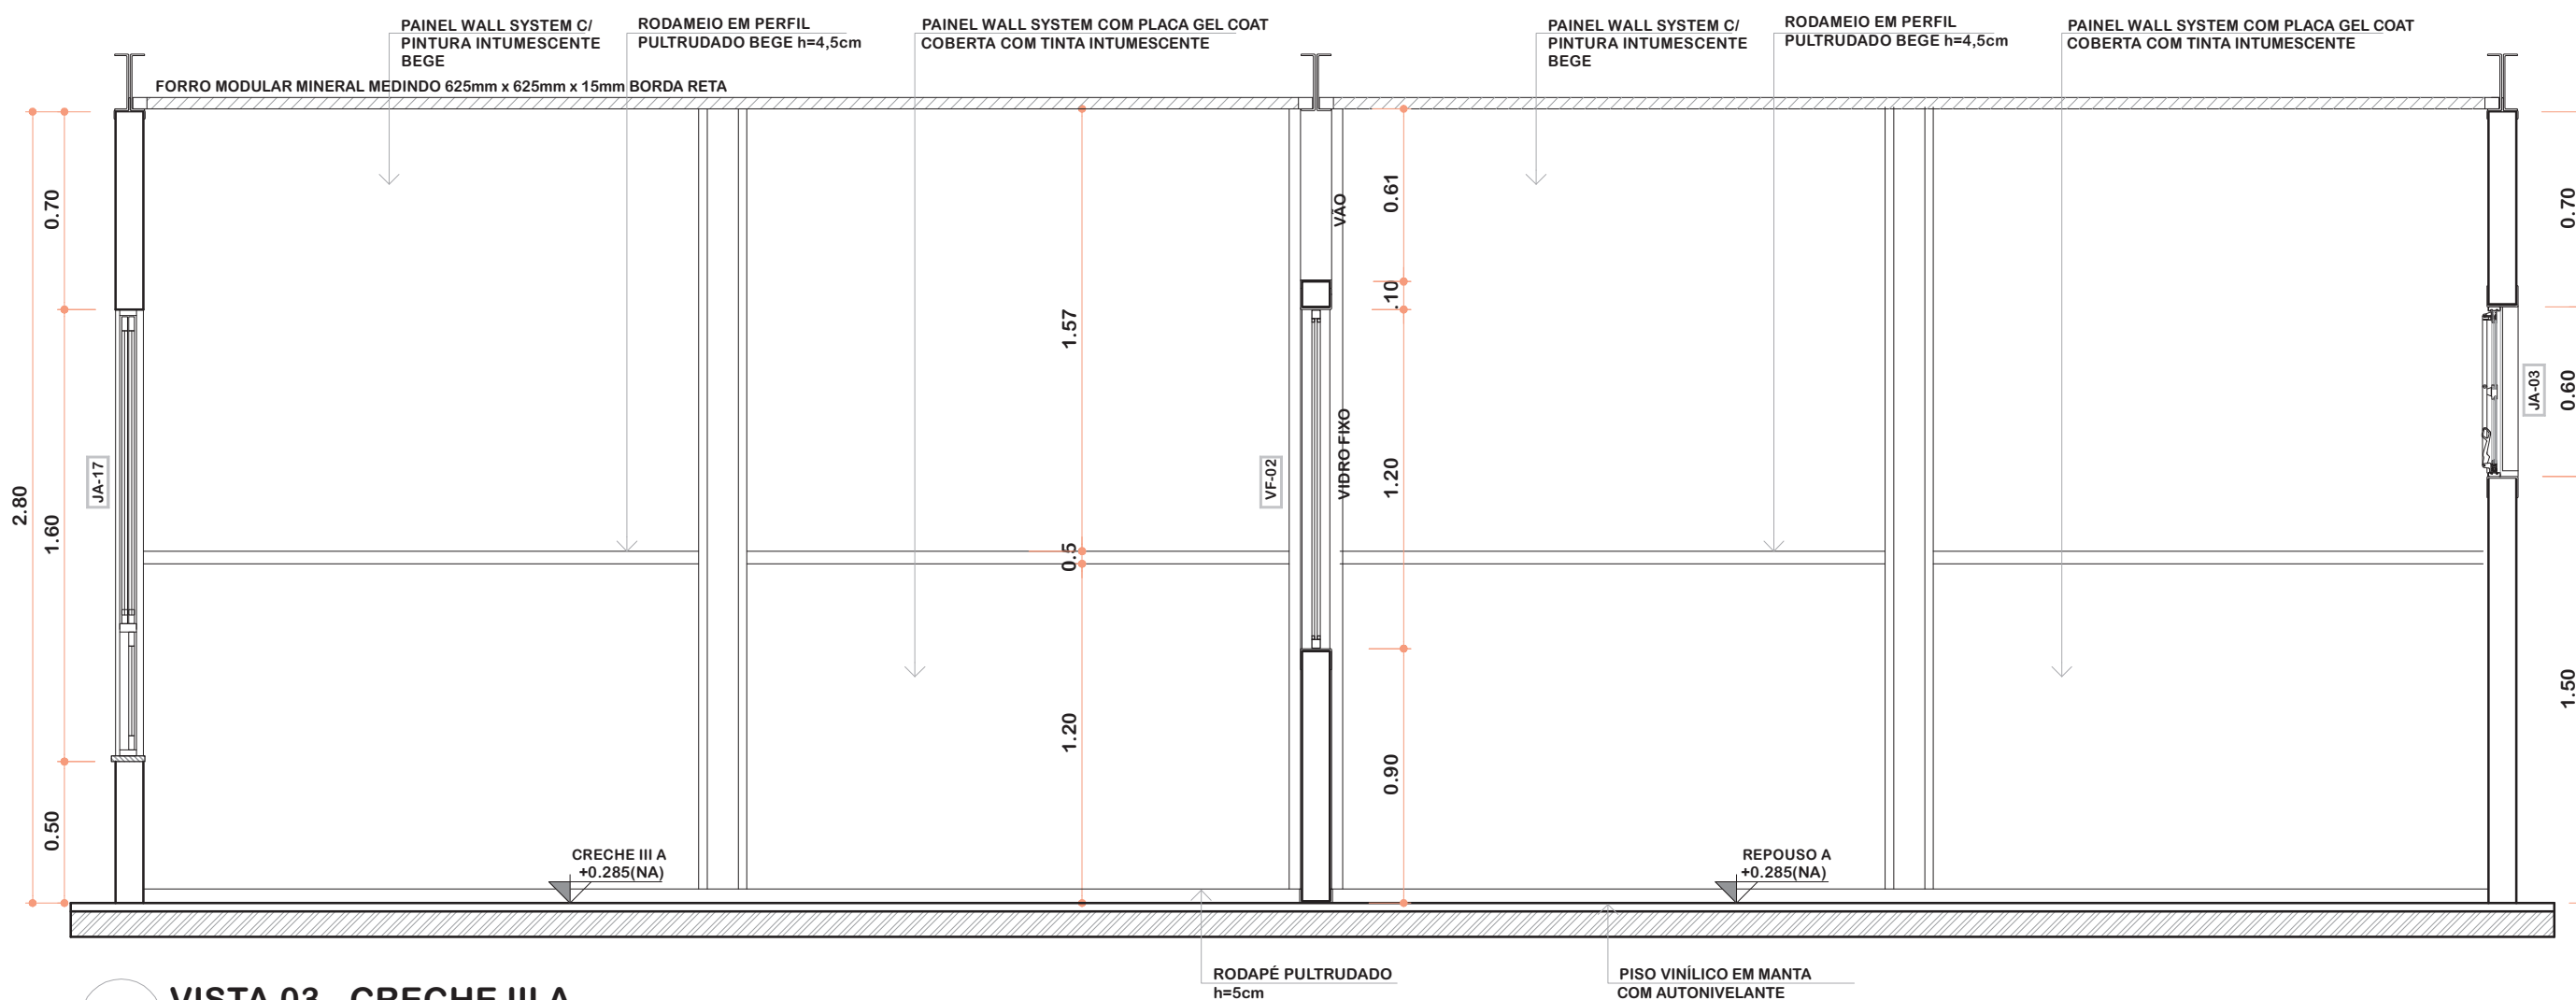


5 VISTA 03 - CRECHE III A
ESCALA 1/25

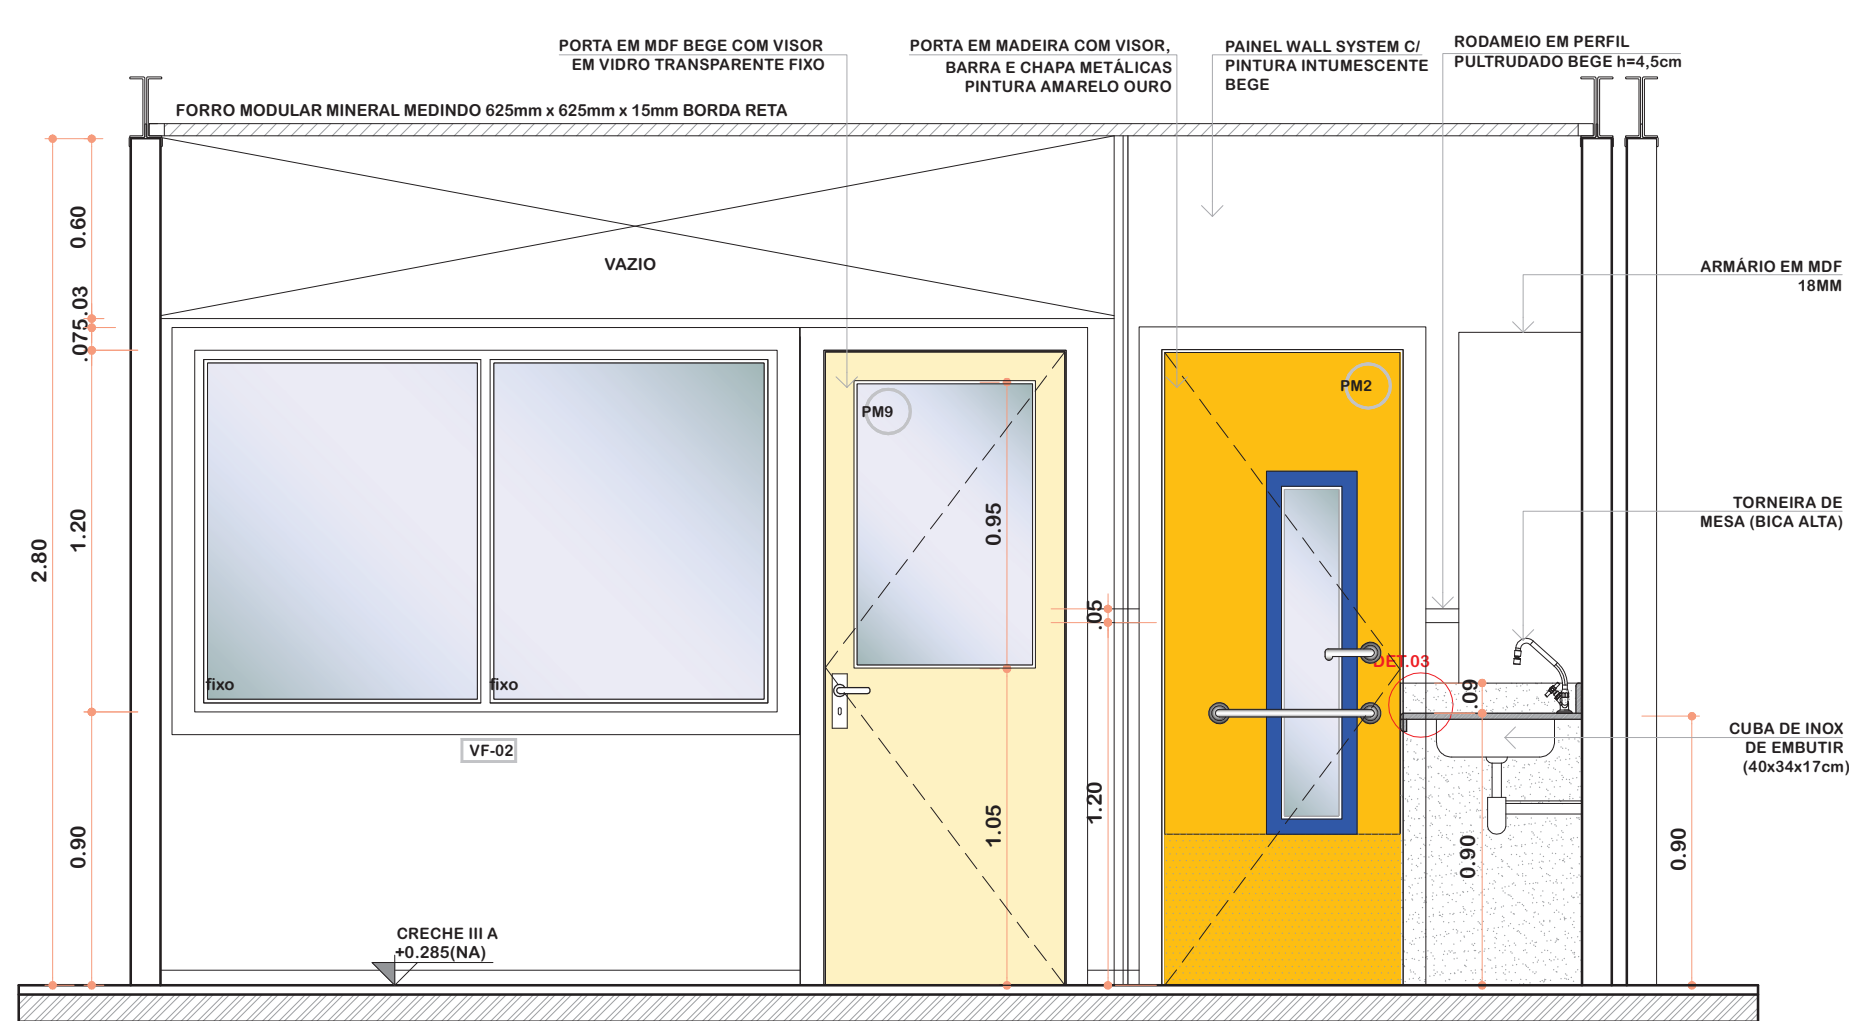


3 VISTA 01 - CRECHE III A
ESCALA 1/25

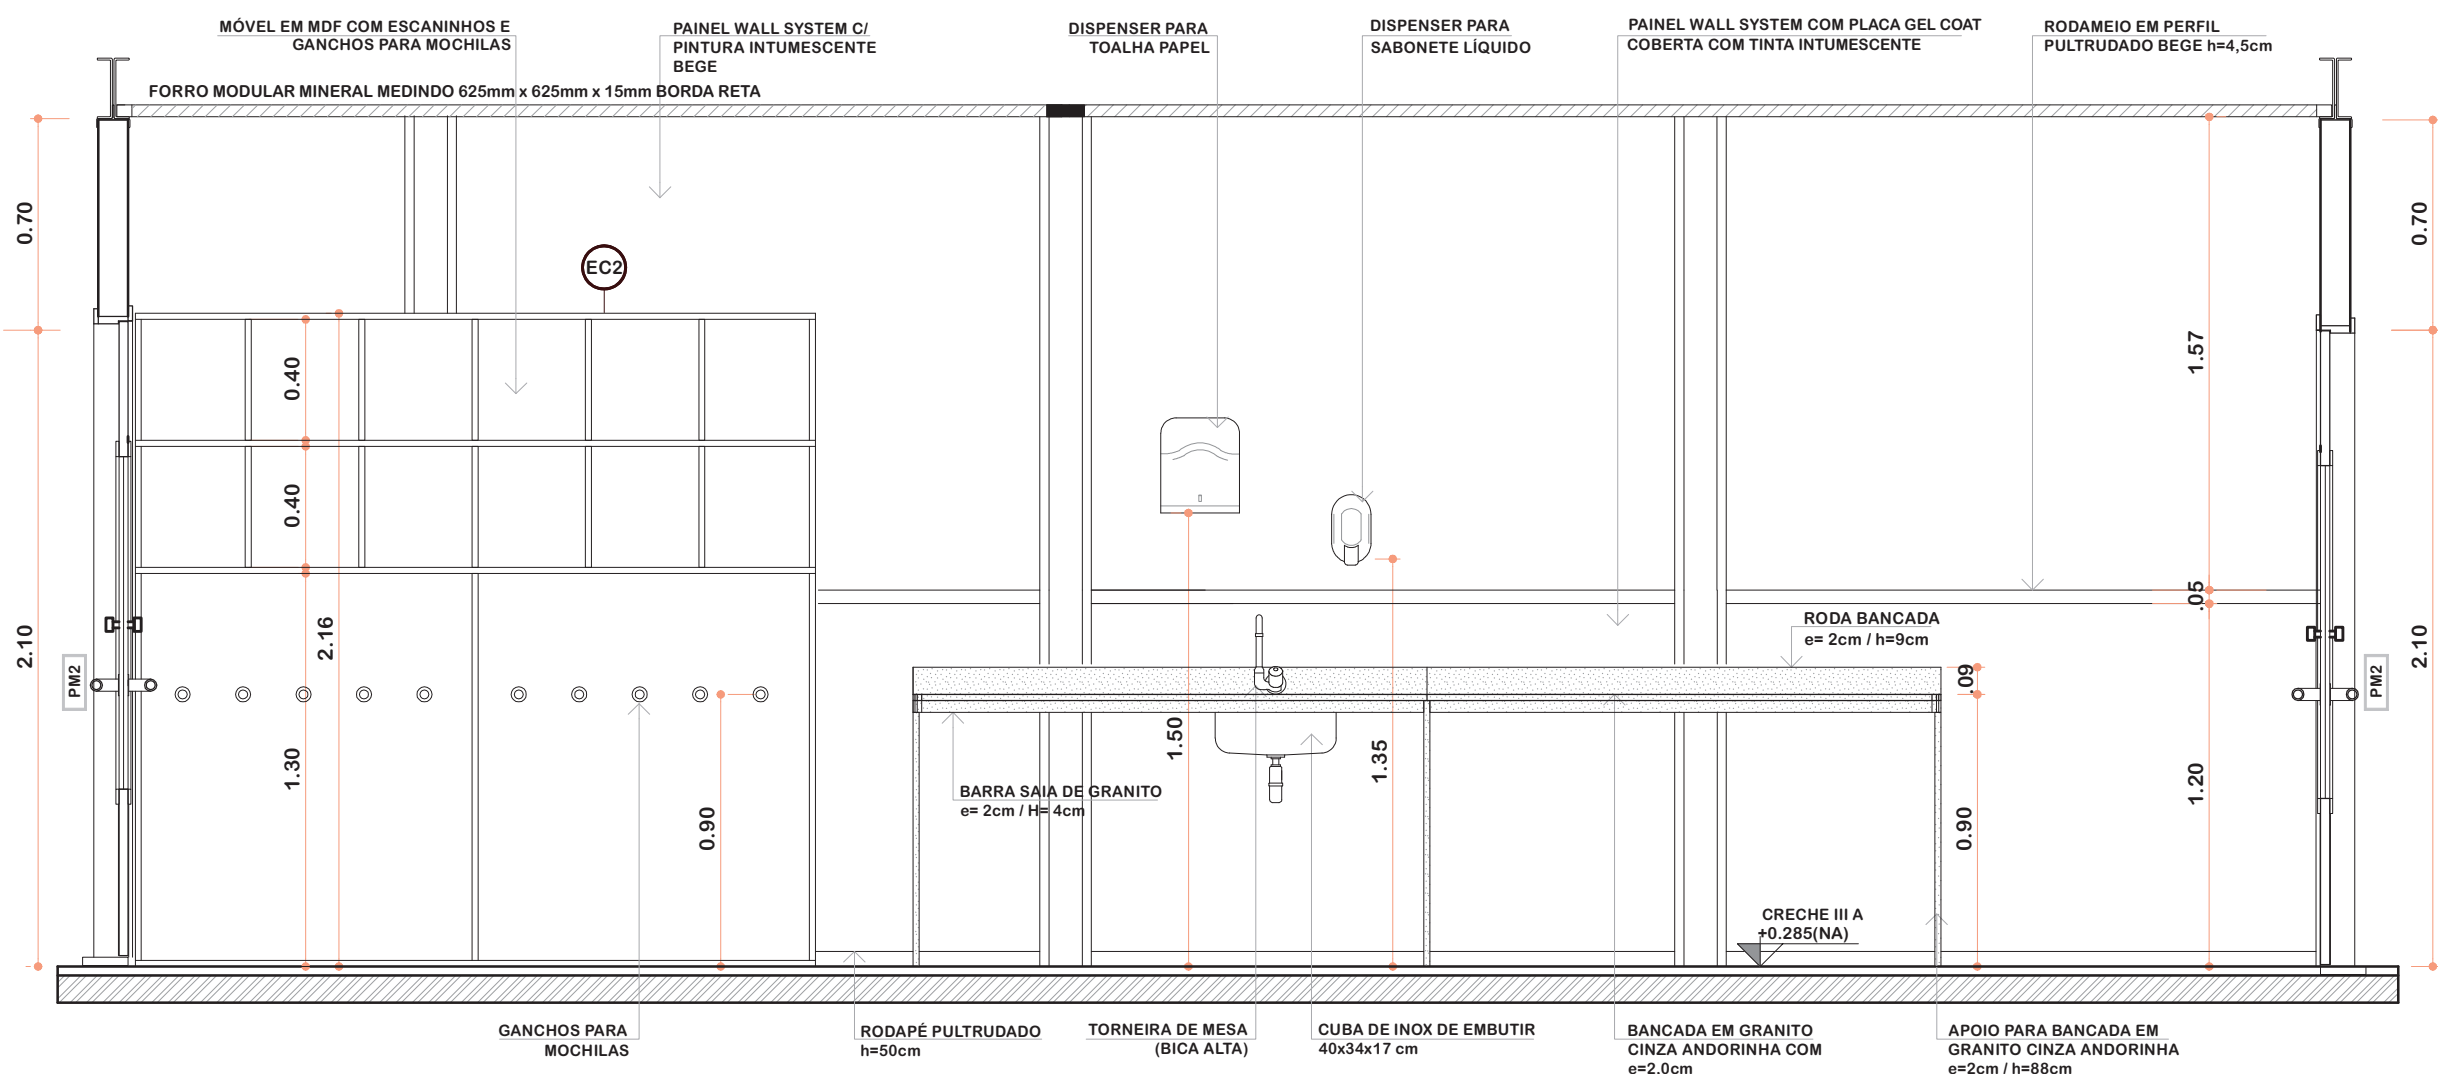


4 VISTA 02 - CRECHE III A
ESCALA 1/25

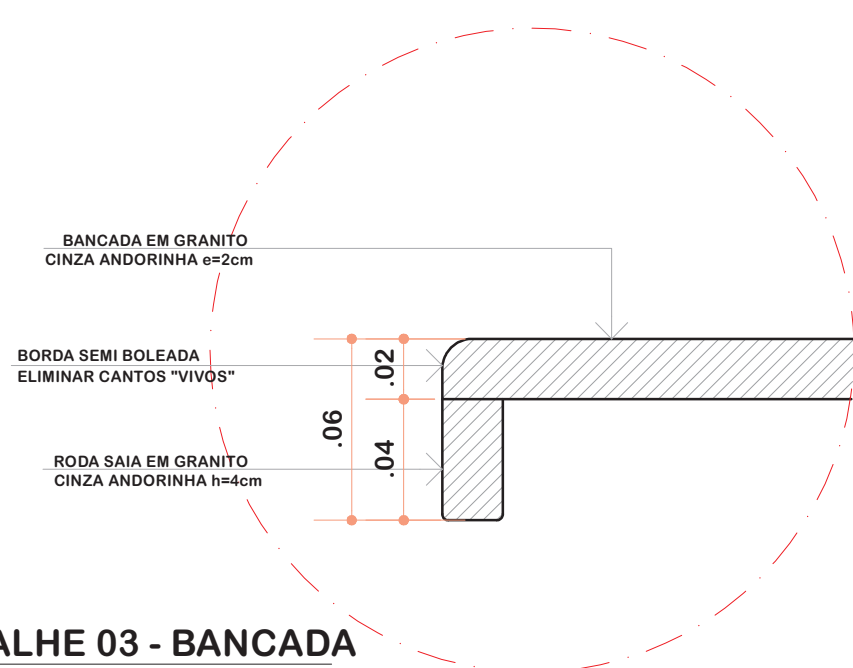

7 DETALHE 03 - BANCADA
ESCALA 1/2.5

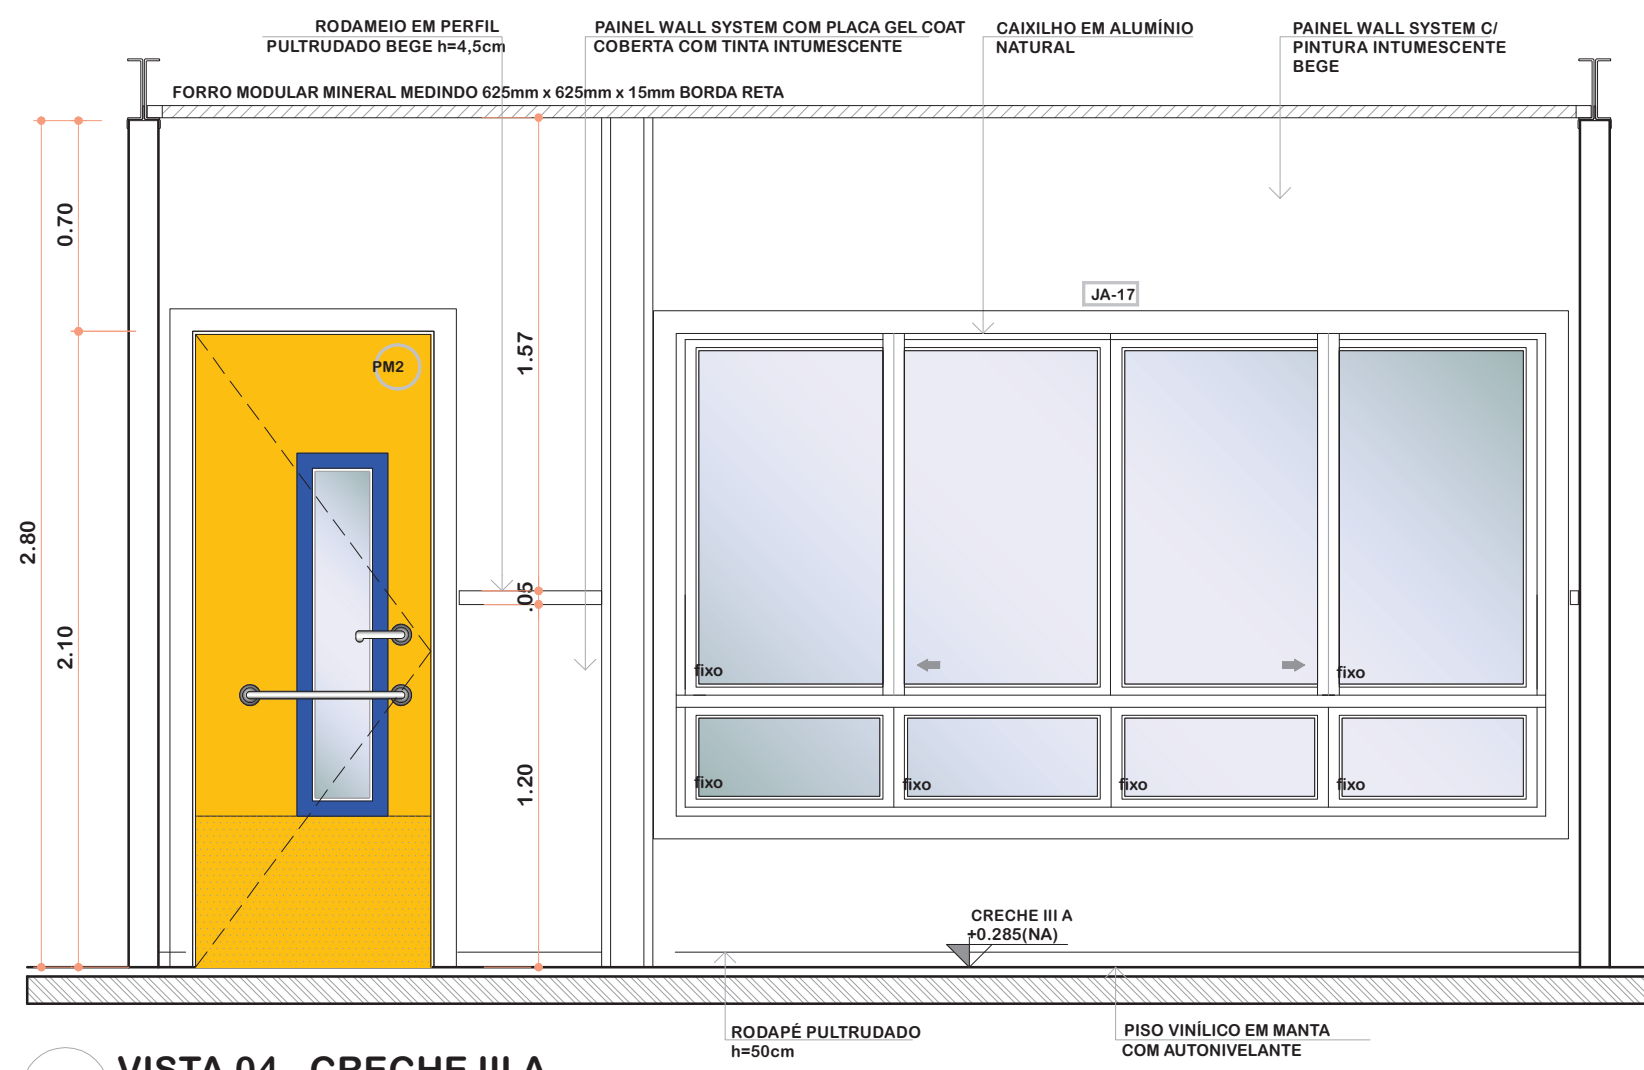

6 VISTA 04 - CRECHE III A
ESCALA 1/25

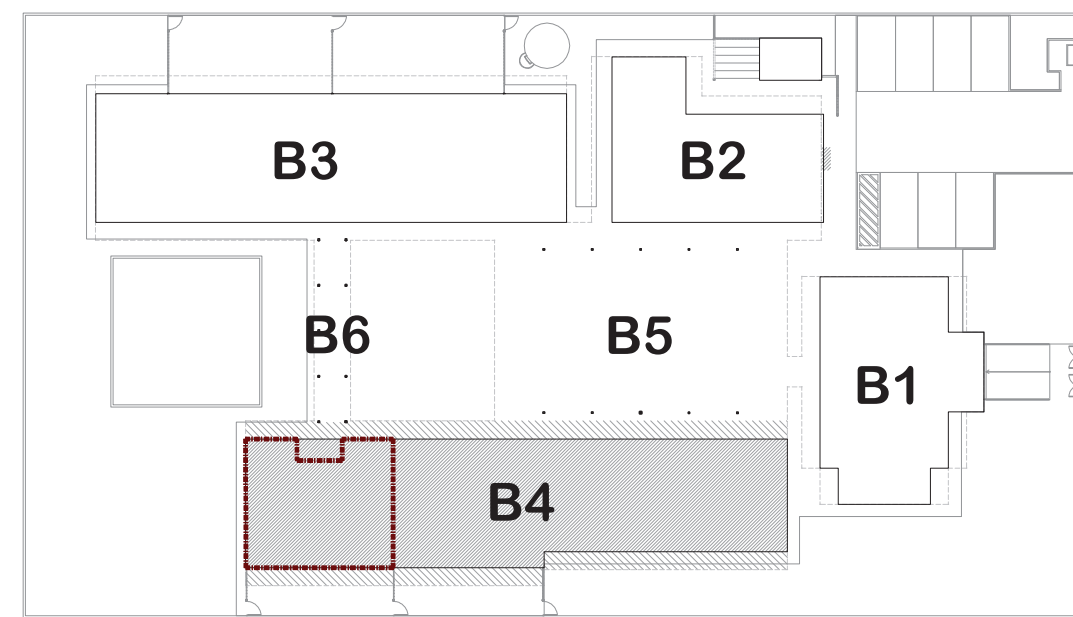

1 CROQUI DE REFERÊNCIA
ESCALA 1/500

BANCADAS

GRANITO CINZA ANDORINHA - esp. 2 cm - 3,40x0,60m/ H=0,9 m - CRECHE III

PT - PRATELEIRA EM MADEIRA COM REVESTIMENTO MELAMÍNICO COR BRANCO

PRATELEIRA DE MADEIRA - espessura 18 mm - 2,55 ml/P=0,40 m - CRECHE III

SOLEIRAS

GRANITO CINZA ANDORINHA (x36) - espessura 2 cm - 0,80x0,11m - PA1, PA2, PM1, PM2, PM5

LEGENDA

ESPECIFICAÇÕES

1 - CIMENTADO DESEMPENADO 6 - PISO VINÍLICO EM MANTA COM AUTONIVELANTE

2 - CERÂMICA 40x40 cm, PEI-4, COR BRANCO ANTIDERRAPANTE

3 - BLOCO INTERTRAVADO DE CONCRETO

4 - GRAMADO

5 - AREIA

PARADE - Painei Wall System e=97mm

1 - PLACA GEL COAT BEGE COLADA, COM PINTURA INTUMESCENTE BEGE.

2 - PLACA GEL COAT BEGE COLADA, COM PINTURA INTUMESCENTE DO

PISO AO TETO.

3 - PINTURA POLIURETÂNICA AZUL H=40cm APLICADA A PARTIR DO PISO NA

FACE EXTERNA DO PAINEL.

4 - PINTURA INTUMESCENTE BEGE

TETO - PLACA FIBRA MINERAL e=15mm

1 - FORRO MODULAR MINERAL MEDINDO 625mm x 625mm x 15mm BORDA RETA

2 - FORRO INCLINADO MODULAR MINERAL MEDINDO 625mm x 625mm x 15mm BORDA RETA

3 - FORRO DE GESSO ACARTONADO PLACA VERDE RU

NOTAS

- DIMENSÕES EM METROS, MEDIDAS E COTAS EM METROS;
- VERIFICAR POSIÇÃO EXATA DOS PILARES NO PROJETO ESTRUTURAL;
- VERIFICAR DETALHES CONSTRUTIVOS PERTINENTES NAS PRANCHAS DE DETALHAMENTO;
- ALTERAÇÕES NESTE PROJETO SOMENTE COM AUTORIZAÇÃO DO RESPONSÁVEL TÉCNICO PELO AS BUILT E DO FNDE.

REFERÊNCIAS:

- PLANILHA DE QUANTITATIVOS;
- ESPECIFICAÇÕES TÉCNICAS DO PROJETO DE ARQUITETURA
- MEMORIAL DESCRITIVO.



PROJETO DE TRANSPOSIÇÃO - AS BUILT

PROPRIETÁRIO: PREFEITURA MUNICIPAL DE BOM JESUS

ENDEREÇO: PRAÇA AMÉRICA

MUNICÍPIO - UF: BOM JESUS - RS

PROPRIETÁRIO

TATIANA GONÇALVES

RESP. TÉCNICO AS BUILT

CAU A90413-9

PAULA B.F. VASQUES

AUTOR DO PROJETO

CAU A67756-6

DLFO

CREA

RA

OBSERVAÇÕES:

PROGRAMA PROINFÂNCIA - PROJETO TIPO B

PROJETO DE ARQUITETURA

COORDENAÇÃO

CGEST - Coordenação

Geral de Infraestrutura

Educacional

AMPLIAÇÃO BLOCO PEDAGOGICO II - AS BUILT

CRECHE III

ARQ

FORMATO

A1 (840X594)

REVISÃO

R.06

ARQUIVO

94-T&M-B-ARG-AMP-BLC4-23a24_R06

ESCALA

INDICADA

DATA EMISSÃO

ABRIL/ 2025

PRANCHA

23/33