




2 DETALHE 1 - BEIRAL E CALHA
ESCALA 1/25

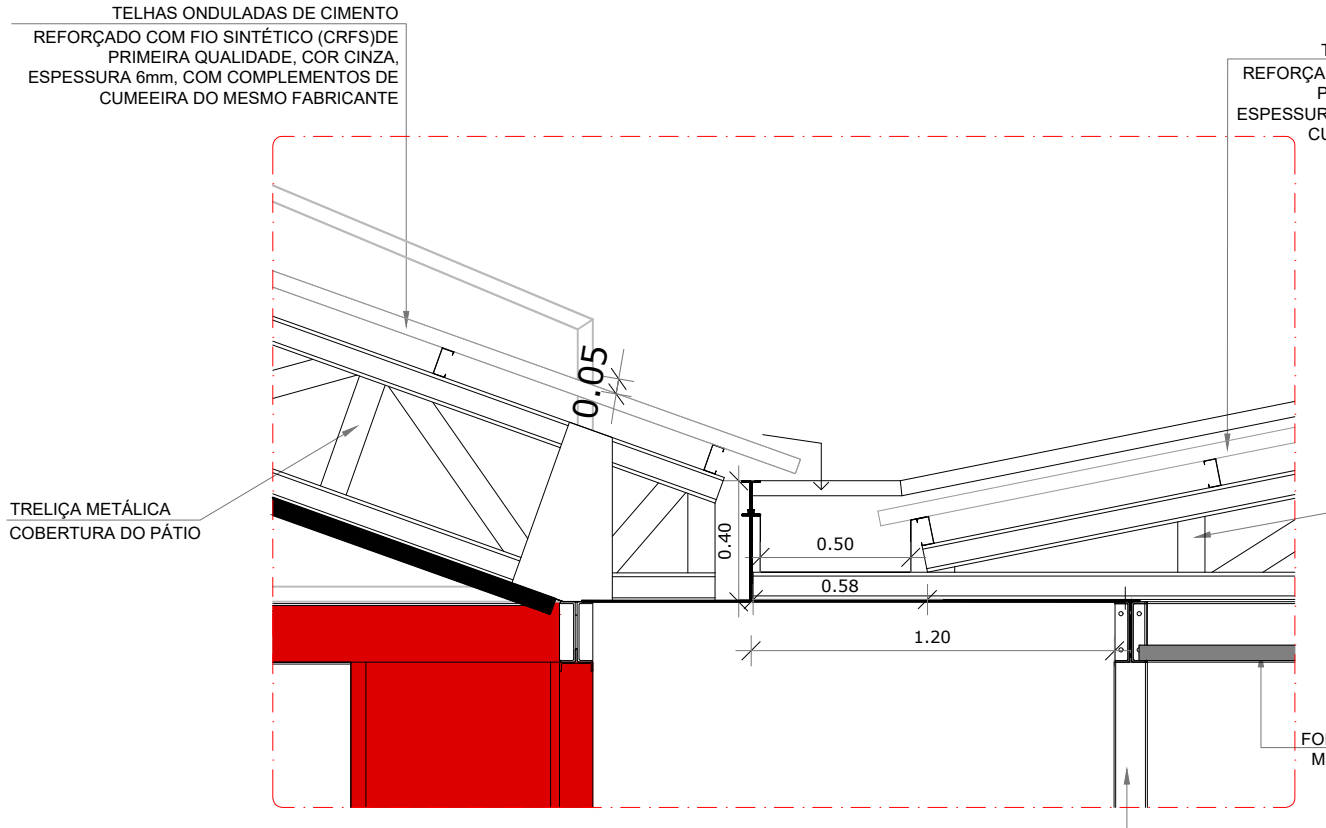



3 DETALHE 2 - BEIRAL E CALHAS
ESCALA 1/25

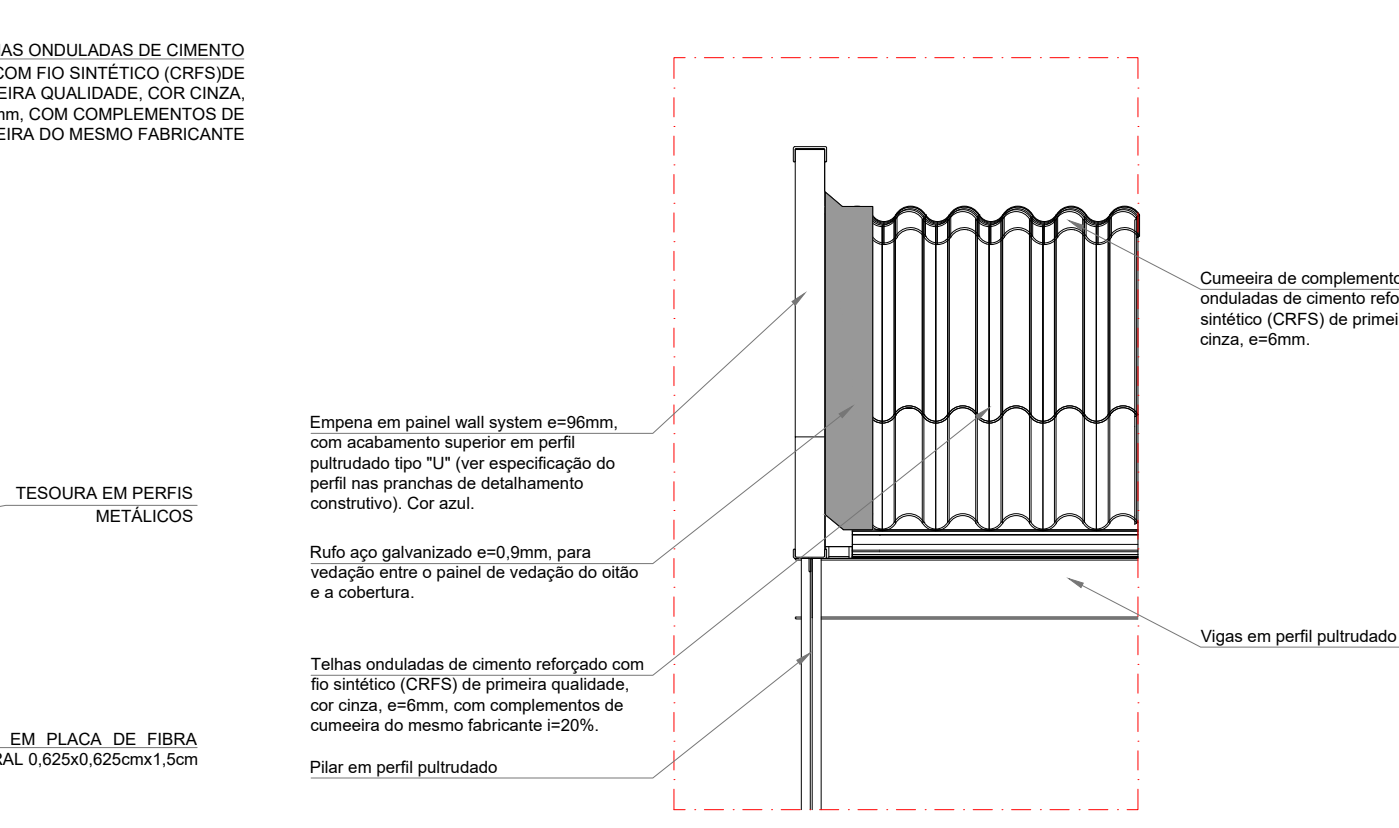


4 DETALHE 3 - RUFO
ESCALA 1/25

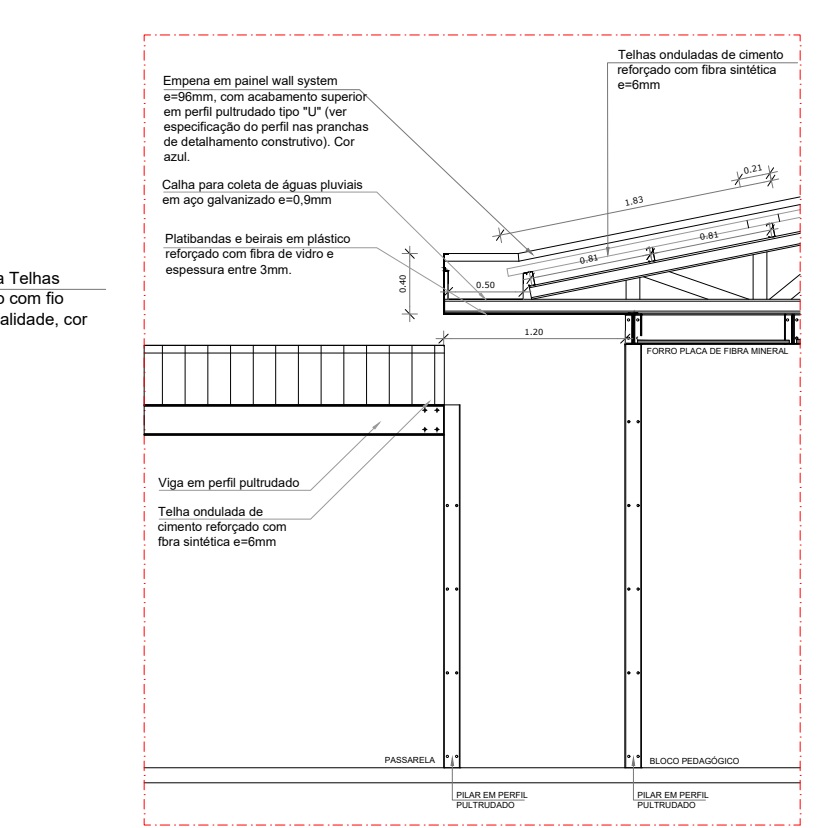

5 DETALHE 4 - PASSARELA ENTRE BLOCOS
ESCALA 1/50

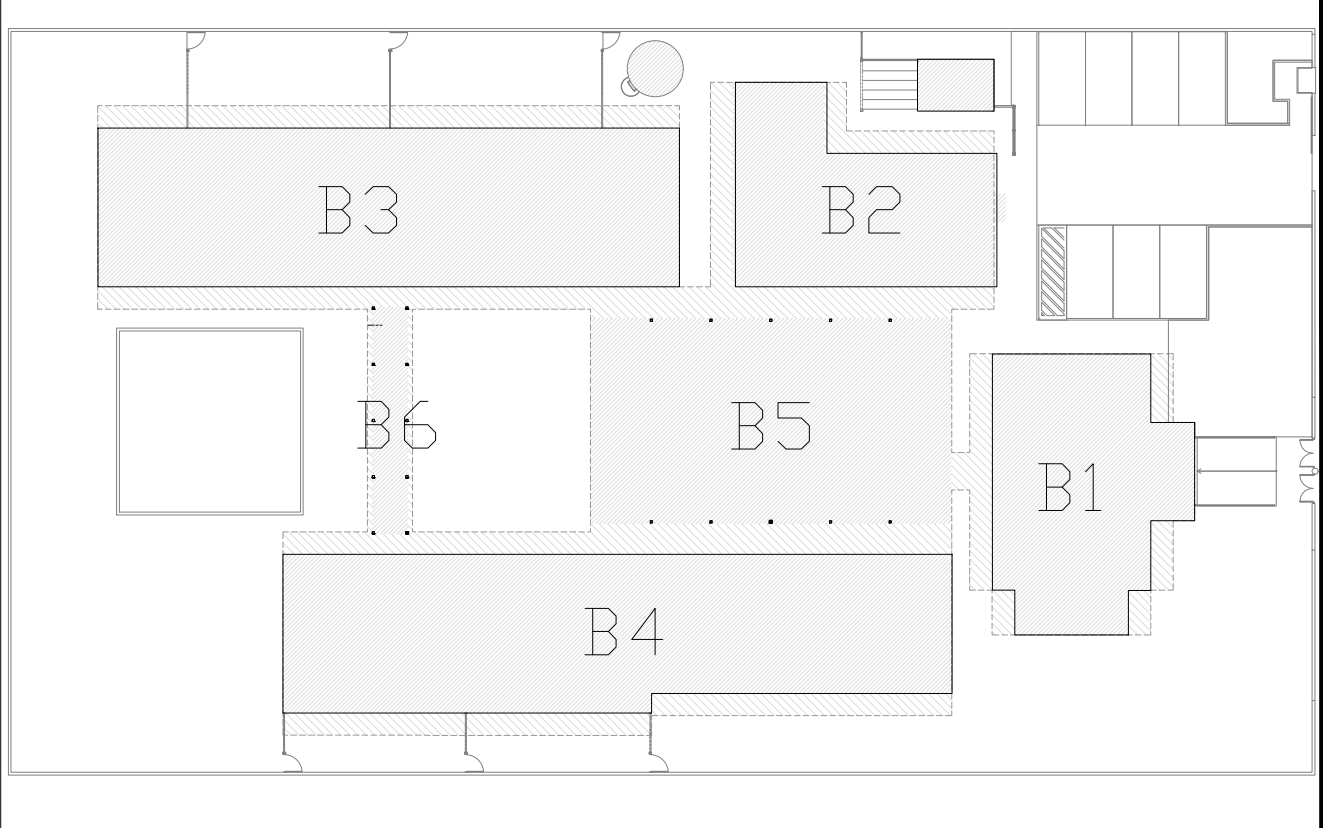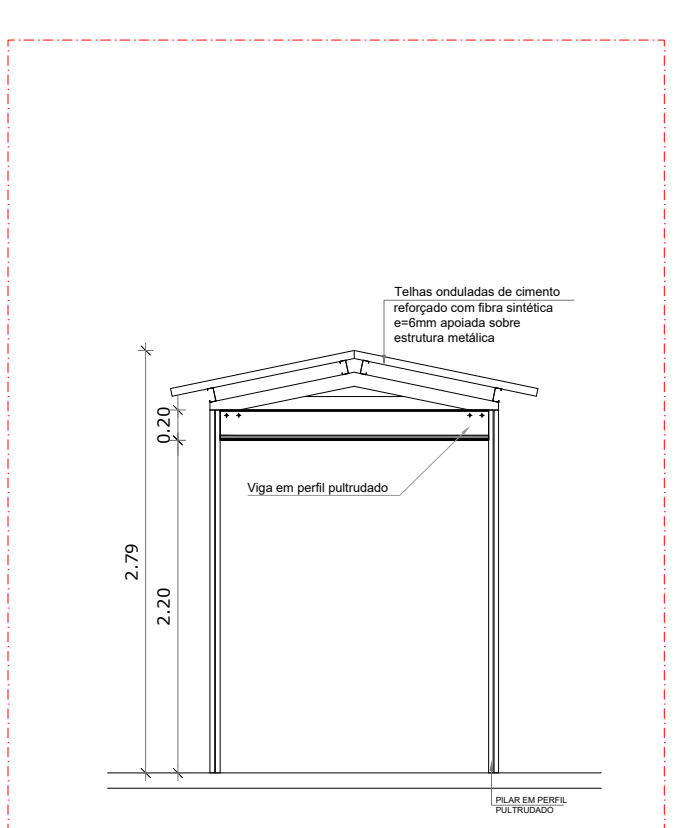

1 CROQUI DE REFERÊNCIA
ESCALA 1/500

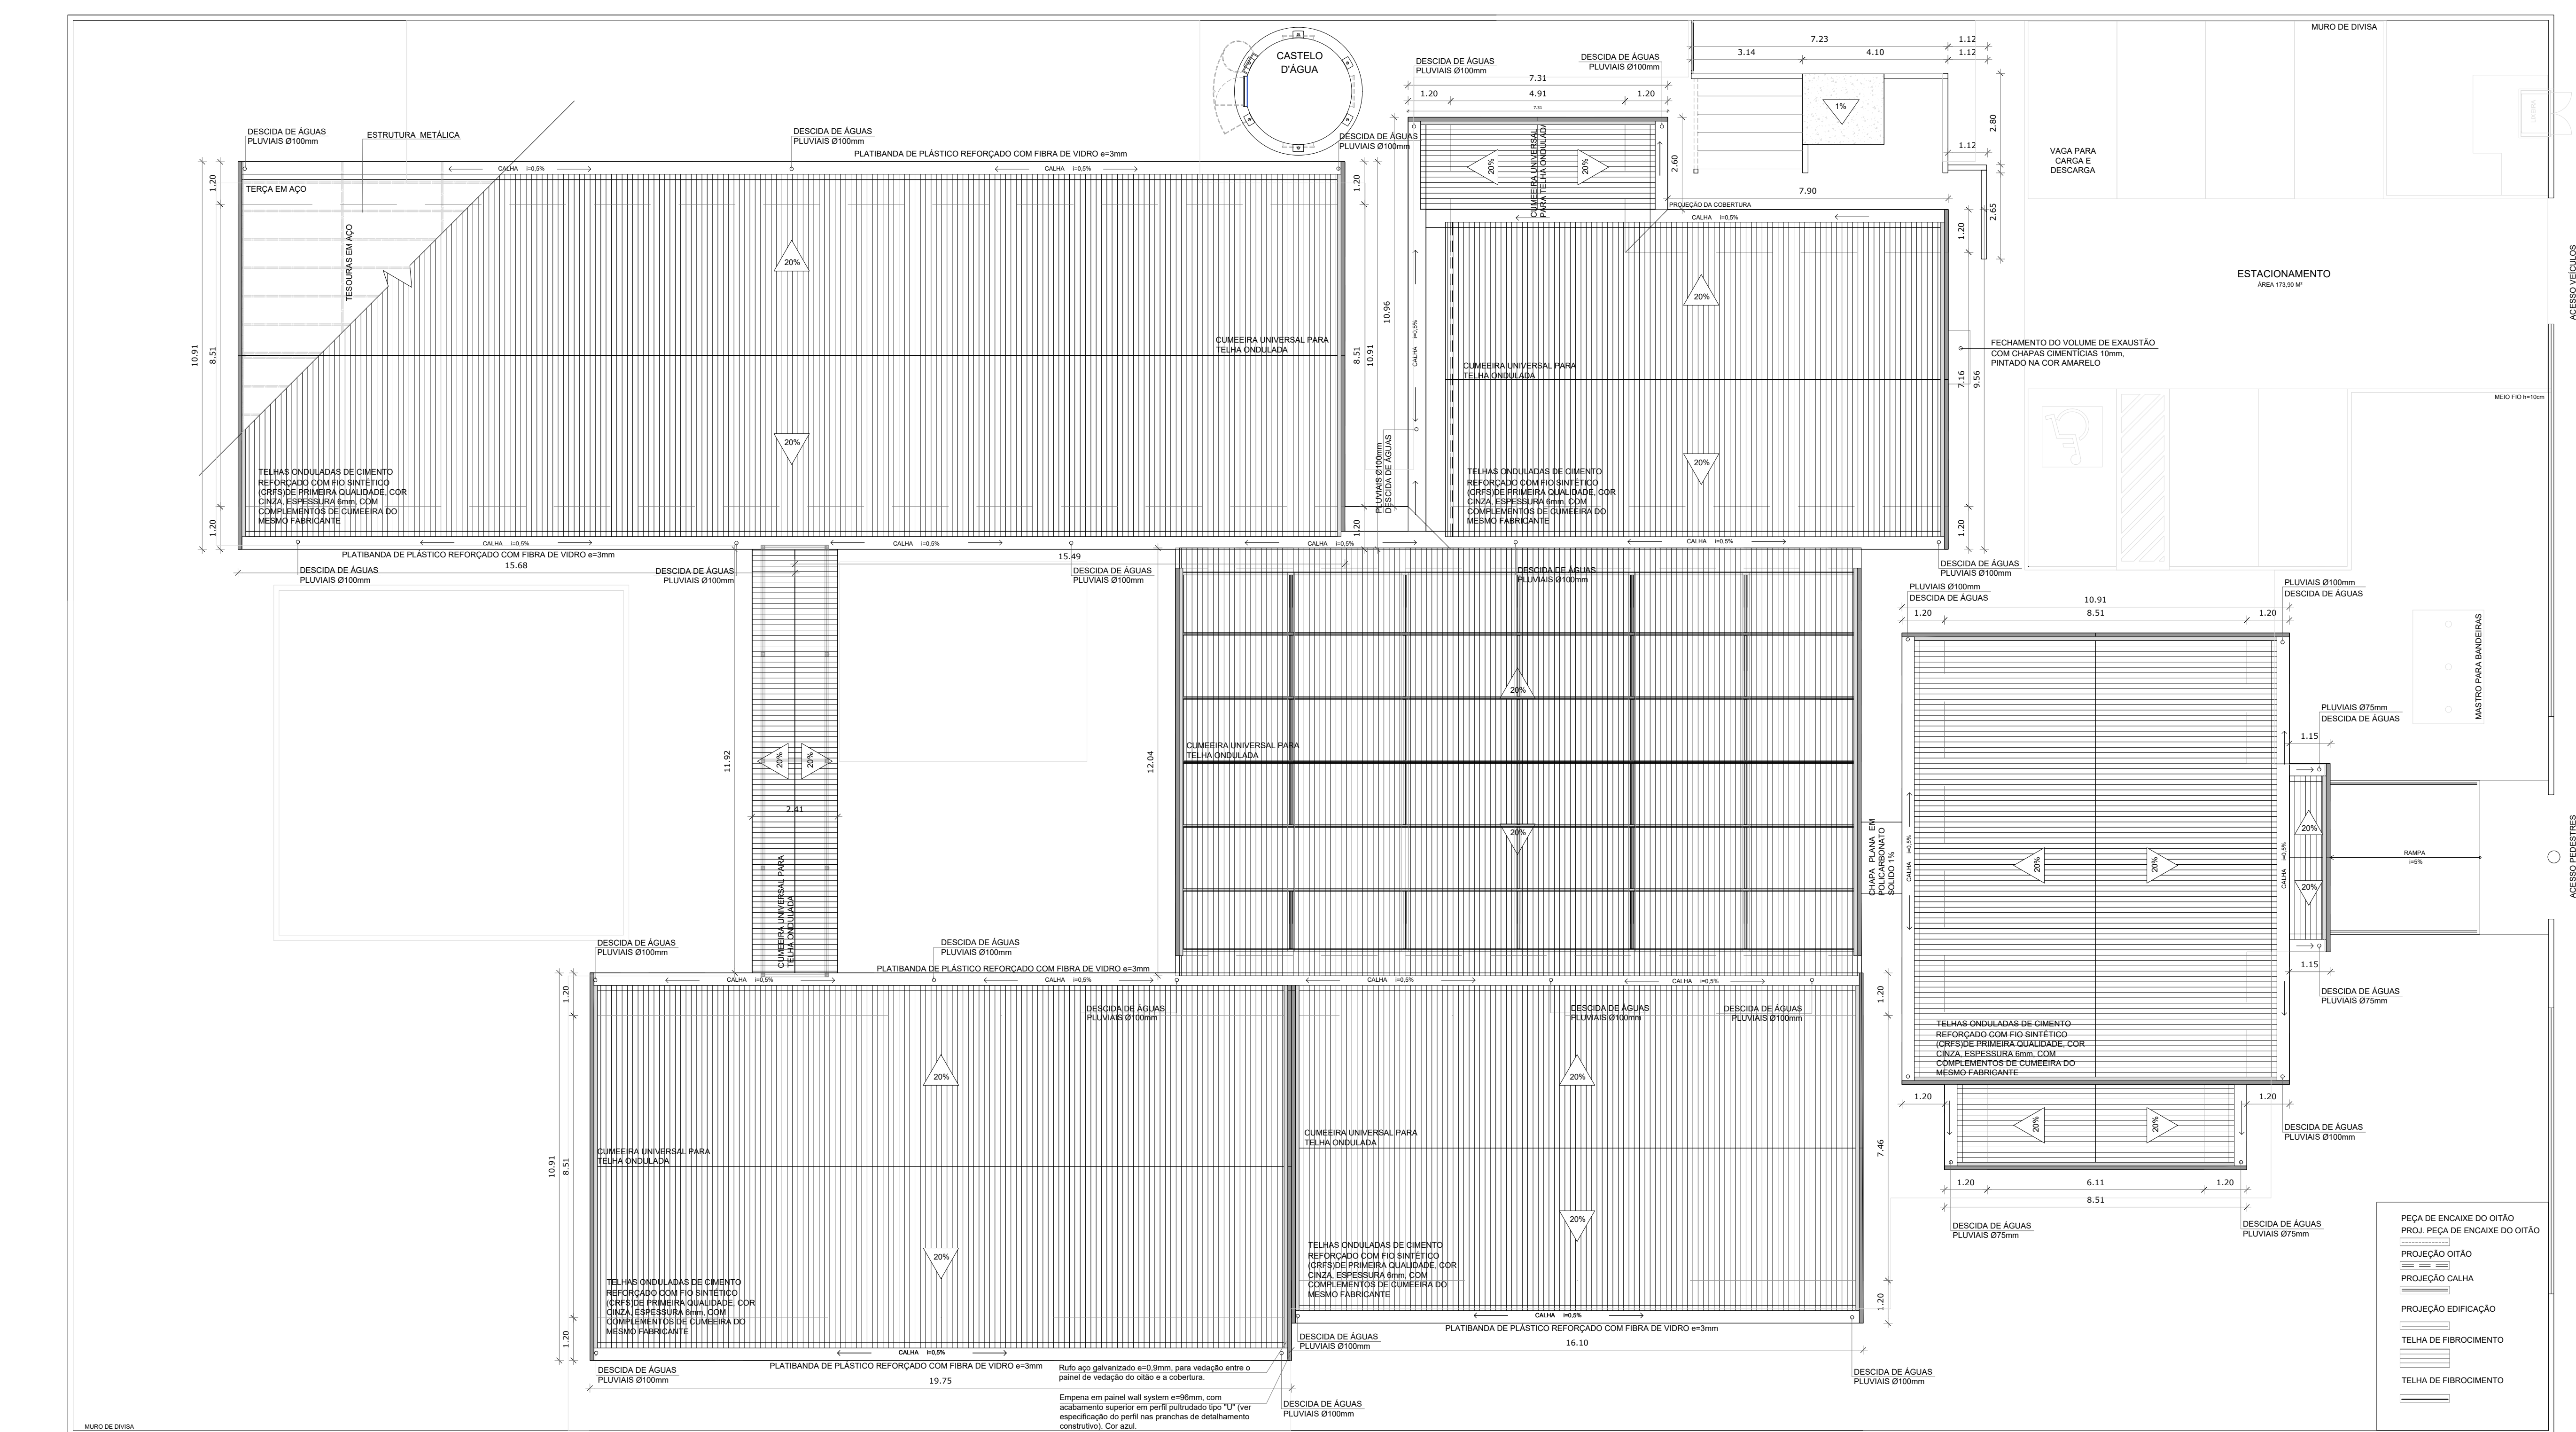

6 PLANTA DE COBERTURA
ESCALA 1/100

NOTAS

- DIMENSÕES MEDIDAS E COTAS EM METROS
- VERIFICAR POSIÇÃO EXATA DOS PILARES NO PROJETO ESTRUTURAL
- VERIFICAR DETALHES CONSTRUTIVOS PERTINENTES NO PROJETO DE DETALHAMENTO
- VERIFICAR ESTRUTURA DO TELhado DO PÁTIO E DA PASSARELA NO PROJETO DE ESTRUTURA METÁLICA, PREVALECENDO, EM CASO DE DIVERGÊNCIA, A INFORMAÇÃO CONTIDA NO PROJETO DE ESTRUTURA METÁLICA;
- VERIFICAR POSIÇÃO EXATA DAS DESCIDAS DE ÁGUA NO PROJETO HIDRÁULICO/DRENAGEM;
- ALTERAÇÕES NESTE PROJETO SOMENTE COM AUTORIZAÇÃO EXPRESSA DO RESPONSÁVEL TÉCNICO DO AS BUILT E DO FNDE

REFERÊNCIA:

- PLANILHA DE QUANTITATIVOS
- ESPECIFICAÇÕES TÉCNICAS DO PROJETO DE ARQUITETURA
- MEMORIAL DESCRITIVO



PROJETO DE TRANSPOSIÇÃO - AS BUILT

PROPRIETÁRIO: PREFEITURA MUNICIPAL DE BOM JESUS
ENDEREÇO: PRAÇA AMÉRICA
MUNICÍPIO - UF: BOM JESUS - RS

PROPRIETÁRIO
TATIANA GONÇALVES
RESP. TÉCNICO AS BUILT
PAULA B.F. VASQUES
AUTOR DO PROJETO

DLFO
CREA
RA

OBSERVAÇÕES:

PROGRAMA PROINFÂNCIA - PROJETO TIPO B
PROJETO DE ARQUITETURA AS BUILT

COORDENAÇÃO COEST - Coordenação Geral de Infraestrutura Educcional	PLANTA DE COBERTURA PLANTA E DETALHES	ARQ
REVISÃO R.06	ESCALA INDICADA	PRANCHA 09/33
FORMATO A1 EXT (70X1054)	ARQUIVO 9-11-2018-ARQ-COB-GERU-09_R06	DATA EMISSÃO MAIO/2025