




2 FACHADA 3 LATERAL DIREITA (CRECHE III - PRÉ-ESCOLA - MÚLTUISO-ADMINISTRATIVO)
ESCALA 1/100

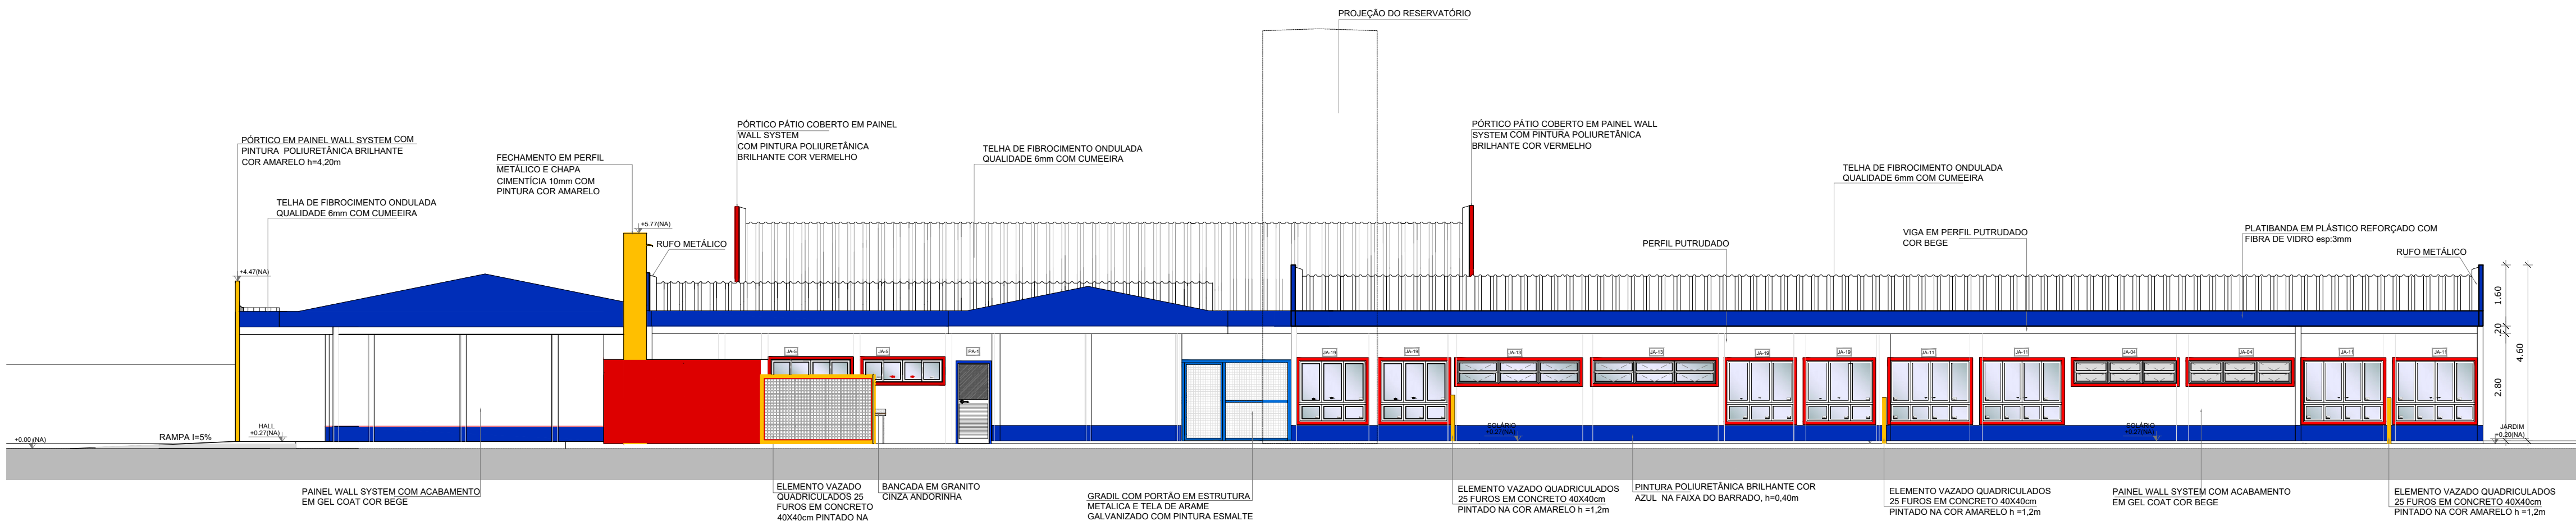


3 FACHADA 4 LATERAL ESQUERDA (ADMINISTRATIVO-SERVIÇO - CRECHE I - CRECHE II)
ESCALA 1/100

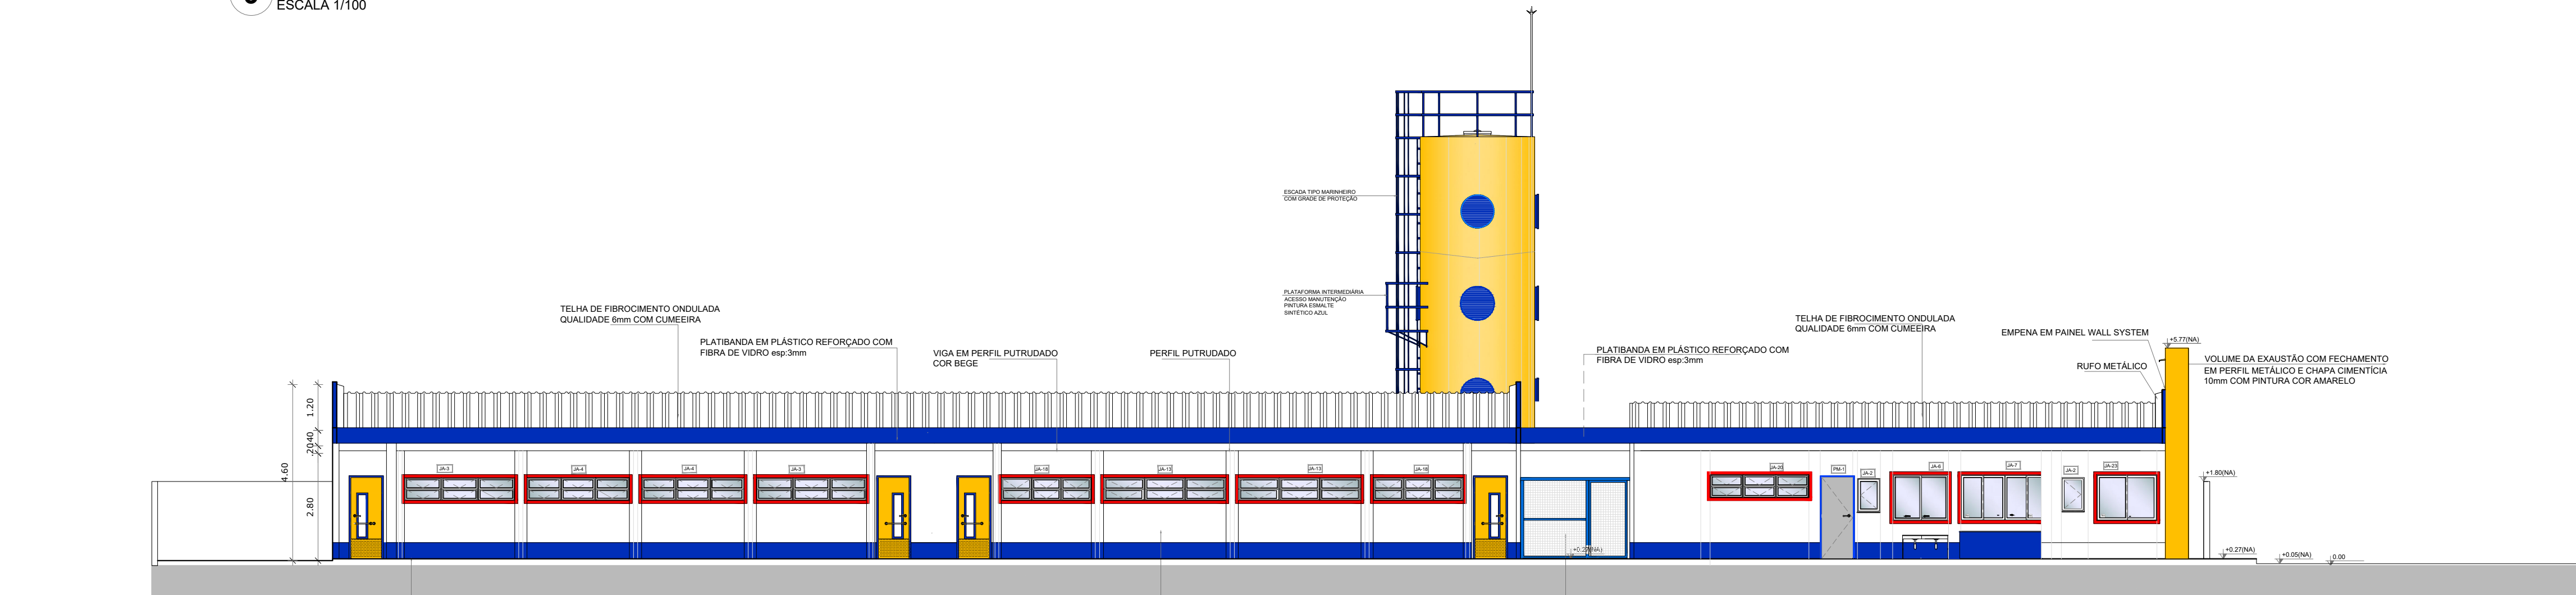

4 FACHADA 5 - INTERNA DIREITA (CRECHE I - CRECHE II - SERVIÇO)
ESCALA 1/100

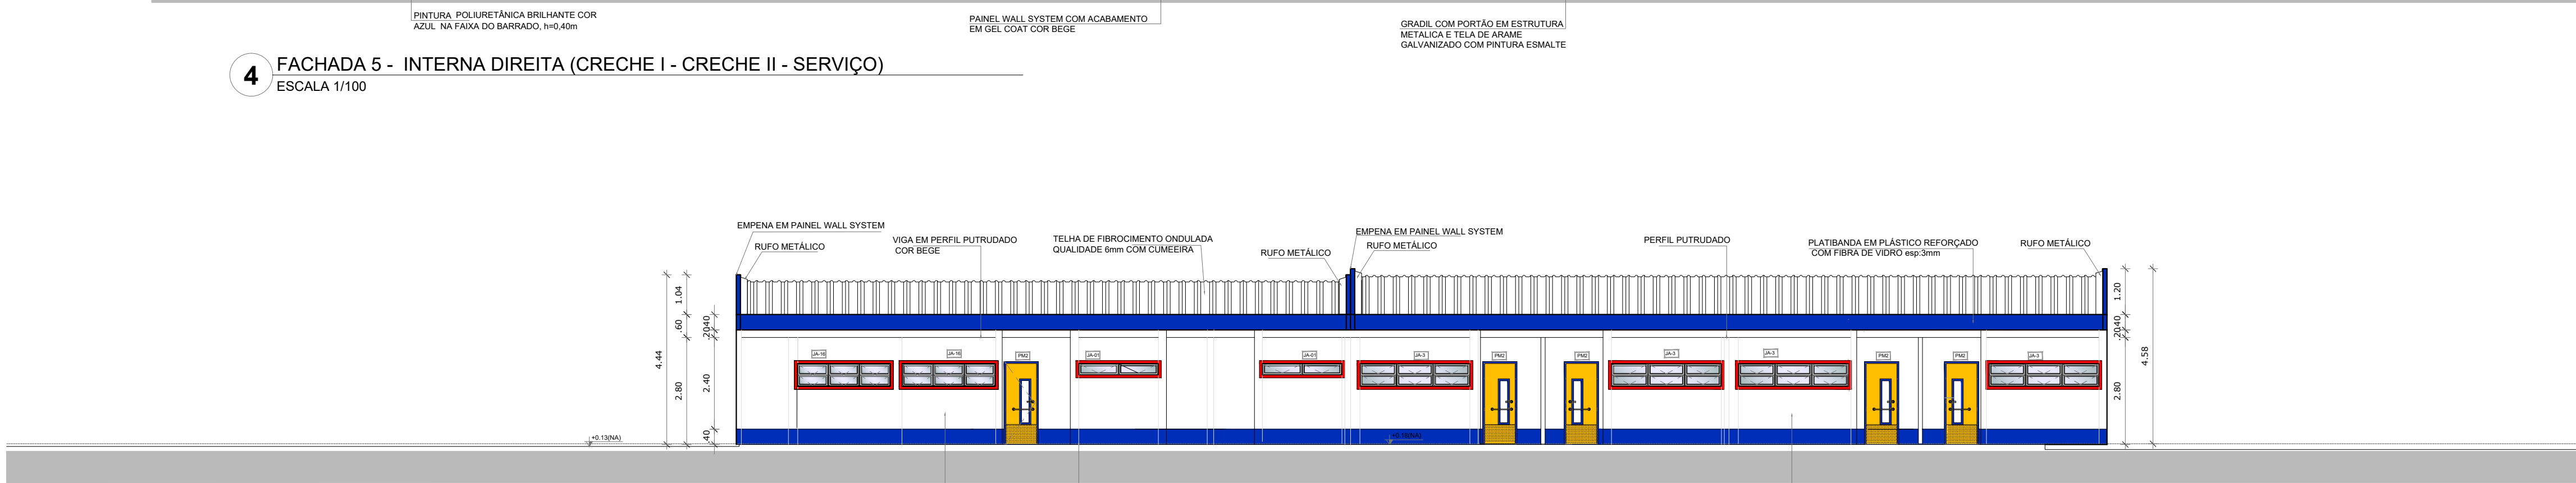

5 FACHADA 6 - INTERNA ESQUERDA (CRECHE III - MULTIUSO)
ESCALA 1/100

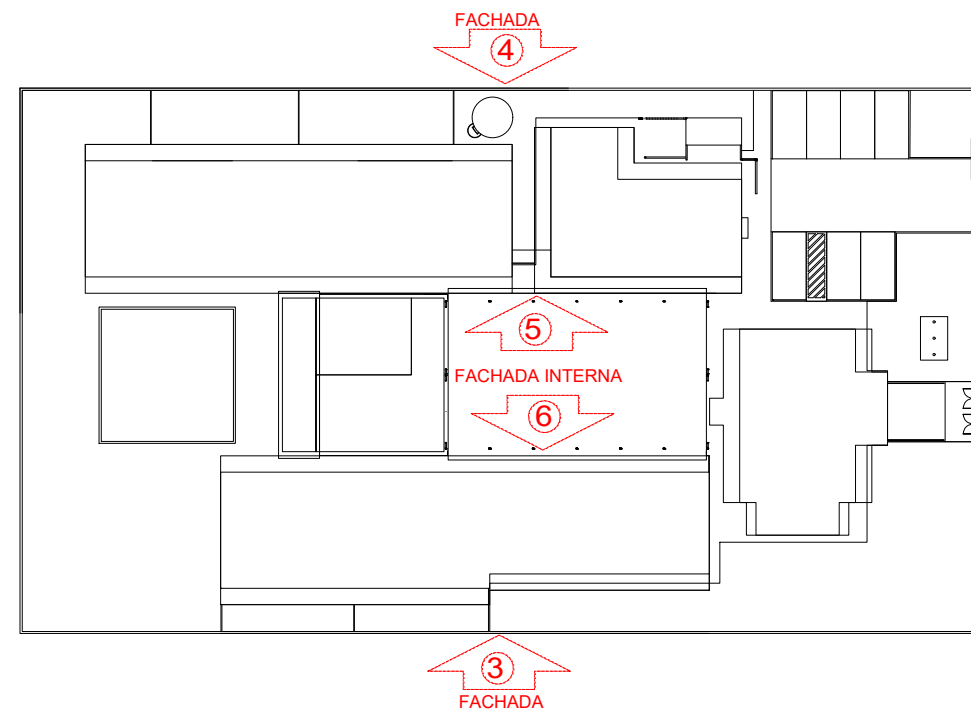

1 CROQUI DE REFERÊNCIA
ESCALA 1/500

NOTAS

- DIMENSÕES MEDIDAS E COTAS EM METROS
- VERIFICAR POSIÇÃO EXATA DOS PILARES NO PROJETO ESTRUTURAL
- VERIFICAR DETALHES CONSTRUTIVOS PERTINENTES NO PROJETO DE DETALHAMENTO
- ALTERAÇÕES NESTE PROJETO SOMENTE COM AUTORIZAÇÃO EXPRESSA DO RESPONSÁVEL TÉCNICO AS BUILT DO FNDE

REFERÊNCIA:

- PLANILHA DE QUANTITATIVOS
- ESPECIFICAÇÕES TÉCNICAS DO PROJETO DE ARQUITETURA
- MEMORIAL DESCRITIVO



PROJETO DE TRANSPOSIÇÃO - AS BUILT

PROPRIETÁRIO: : PREFEITURA MUNICIPAL DE BOM JESUS

ENDEREÇO: PRAÇA AMÉRICA

MUNICÍPIO – UF: BOM JESUS – RS

PROPRIETÁRIO

TATIANA GONÇALVES
RESP. TÉCNICO AS BUILT CAU RS A90413-9

PAULA B. F. VASQUES
AUTOR DO PROJETO CAU A67756-6

DLFO

CREA

RA

OBSERVAÇÕES:

PROGRAMA PROINFÂNCIA - PROJETO TIPO B

PROJETO DE ARQUITETURA - AS BUILT

COORDENAÇÃO CGEST - Coordenação Geral de Infraestrutura Eduacional	FACHADAS 03, 04, 05 E 06		ARQ
	REVISÃO R-06	ESCALA 1/100	
FORMATO A1 (840X394)	ARQUIVO 94-TM-B-ARG-FCH-GERO-06A07_R06	DATA EMISSÃO ABRIL 2025	07/33