



1 CROQUI DE REFERÊNCIA
ESCALA 1/500

BANCADAS	
	GRANITO CINZA ANDORINHA - esp. 2 cm - 2,08x0,40m/ H=0,9 m - SECRETARIA
BANCOS EM RTM	
	BANCO EM MADEIRA - RECEPÇÃO - 2,23 x 0,61m
	BANCO EM MADEIRA - RECEPÇÃO - 1,15 x 0,61m
SOLEIRAS	
SOL-01 GRANITO CINZA ANDORINHA (x2) - espessura 2 cm - 1,60 x 0,11m - PV01	
SOL-02 GRANITO CINZA ANDORINHA (x36) - espessura 2 cm - 0,80 x 0,11m - PA1, PA2, PM1, PM2, PM5	
LEGENDA	
ESPECIFICAÇÕES	
<div><div><div><div></div></div><div>PISO</div></div><div><div>1 - CIMENTADO DESEMPENADO</div><div>2 - CERÂMICA 40x40 cm, PEI-4 - COR BRANCO ANTIDERRAPANTE</div><div>3 - BLOCO INTERTRAVADO DE CONCRETO</div><div>4 - GRAMADO</div><div>5 - ÁREA</div><div>6 - PISO VINÍLICO EM MANTA COM AUTONIVELANTE</div></div></div>	
<div><div><div><div></div></div><div>PAREDE - Painel Wall System e= 97mm</div></div><div><div>1 - PLACA GEL COAT BEGE COLADA, COM PINTURA INTUMESCENTE BEGE.</div><div>2 - PLACA GEL COAT BEGE COLADA, COM PINTURA INTUMESCENTE DO PISO AO TETO.</div><div>3 - PINTURA POLIURETÂNICA AZUL H=40cm APLICADA A PARTIR DO PISO NA FACE EXTERNA DO PAINEL</div><div>4 - PINTURA INTUMESCENTE BEGE</div></div></div>	
<div><div><div><div></div></div><div>TETO - PLACA FIBRA MINERAL e=15mm</div></div><div><div>1 - FORRO MODULAR MINERAL MEDINDO 625mm x 625mm x 15mm BORDA RETA</div><div>2 - FORRO INCLINADO MODULAR MINERAL MEDINDO 625mm x 625mm x 15mm BORDA RETA</div><div>3 - FORRO DE GESSO ACARTONADO PLACA VERDE RU</div></div></div>	
<div><div><div><div></div></div><div>NOTAS</div></div><div><div>- DIMENSÕES EM METROS, MEDIDAS E COTAS EM METROS;</div><div>- VERIFICAR POSIÇÃO EXATA DOS PILARES NO PROJETO ESTRUTURAL;</div><div>- VERIFICAR DETALHES CONSTRUTIVOS PERTINENTES NAS PRANCHAS DE DETALHAMENTO;</div><div>- ALTERAÇÕES NESTE PROJETO SOMENTE COM AUTORIZAÇÃO DO RESPONSÁVEL TÉCNICO PELO AS BUILT E DO FNDE.</div></div></div>	
<div><div><div><div></div></div><div>REFERÊNCIAS:</div></div><div><div>- PLANILHA DE QUANTITATIVOS;</div><div>- ESPECIFICAÇÕES TÉCNICAS DO PROJETO DE ARQUITETURA;</div><div>- MEMORIAL DESCRITIVO.</div></div></div>	




PROJETO DE TRANSPOSIÇÃO - AS BUILT

PROPRIETÁRIO: PREFEITURA MUNICIPAL DE BOM JESUS	
ENDEREÇO: PRAÇA AMÉRICA	
MUNICÍPIO – UF: BOM JESUS – RS	
PROPRIETÁRIO	
TATIANA GONÇALVES	
RESP. TÉCNICO AS BUILT	CAU A90413–9
PAULA B. F. VASQUES	
AUTOR DO PROJETO	CAU A67756–6


DLFO	CREA
	RA

OBSERVAÇÕES:


PROGRAMA PROINFÂNCIA - PROJETO TIPO B			
PROJETO DE ARQUITETURA			
COORDENAÇÃO CGEST - Coordenação Geral de Infraestrutura Eduacional	AMPLIAÇÃO BLOCO ADMINISTRATIVO - AS BUILT AMPLIAÇÃO RECEPÇÃO, ALMOXARIFADO E DETALHES		ARQ
	REVISÃO R.06	ESCALA INDICADA	
FORMATO A1	ARQUIVO 94-T&M-B-ARQ-AMP-BLC1-10x12_R06	DATA EMISSÃO ABRIL/2025	PRANCHA 11/33

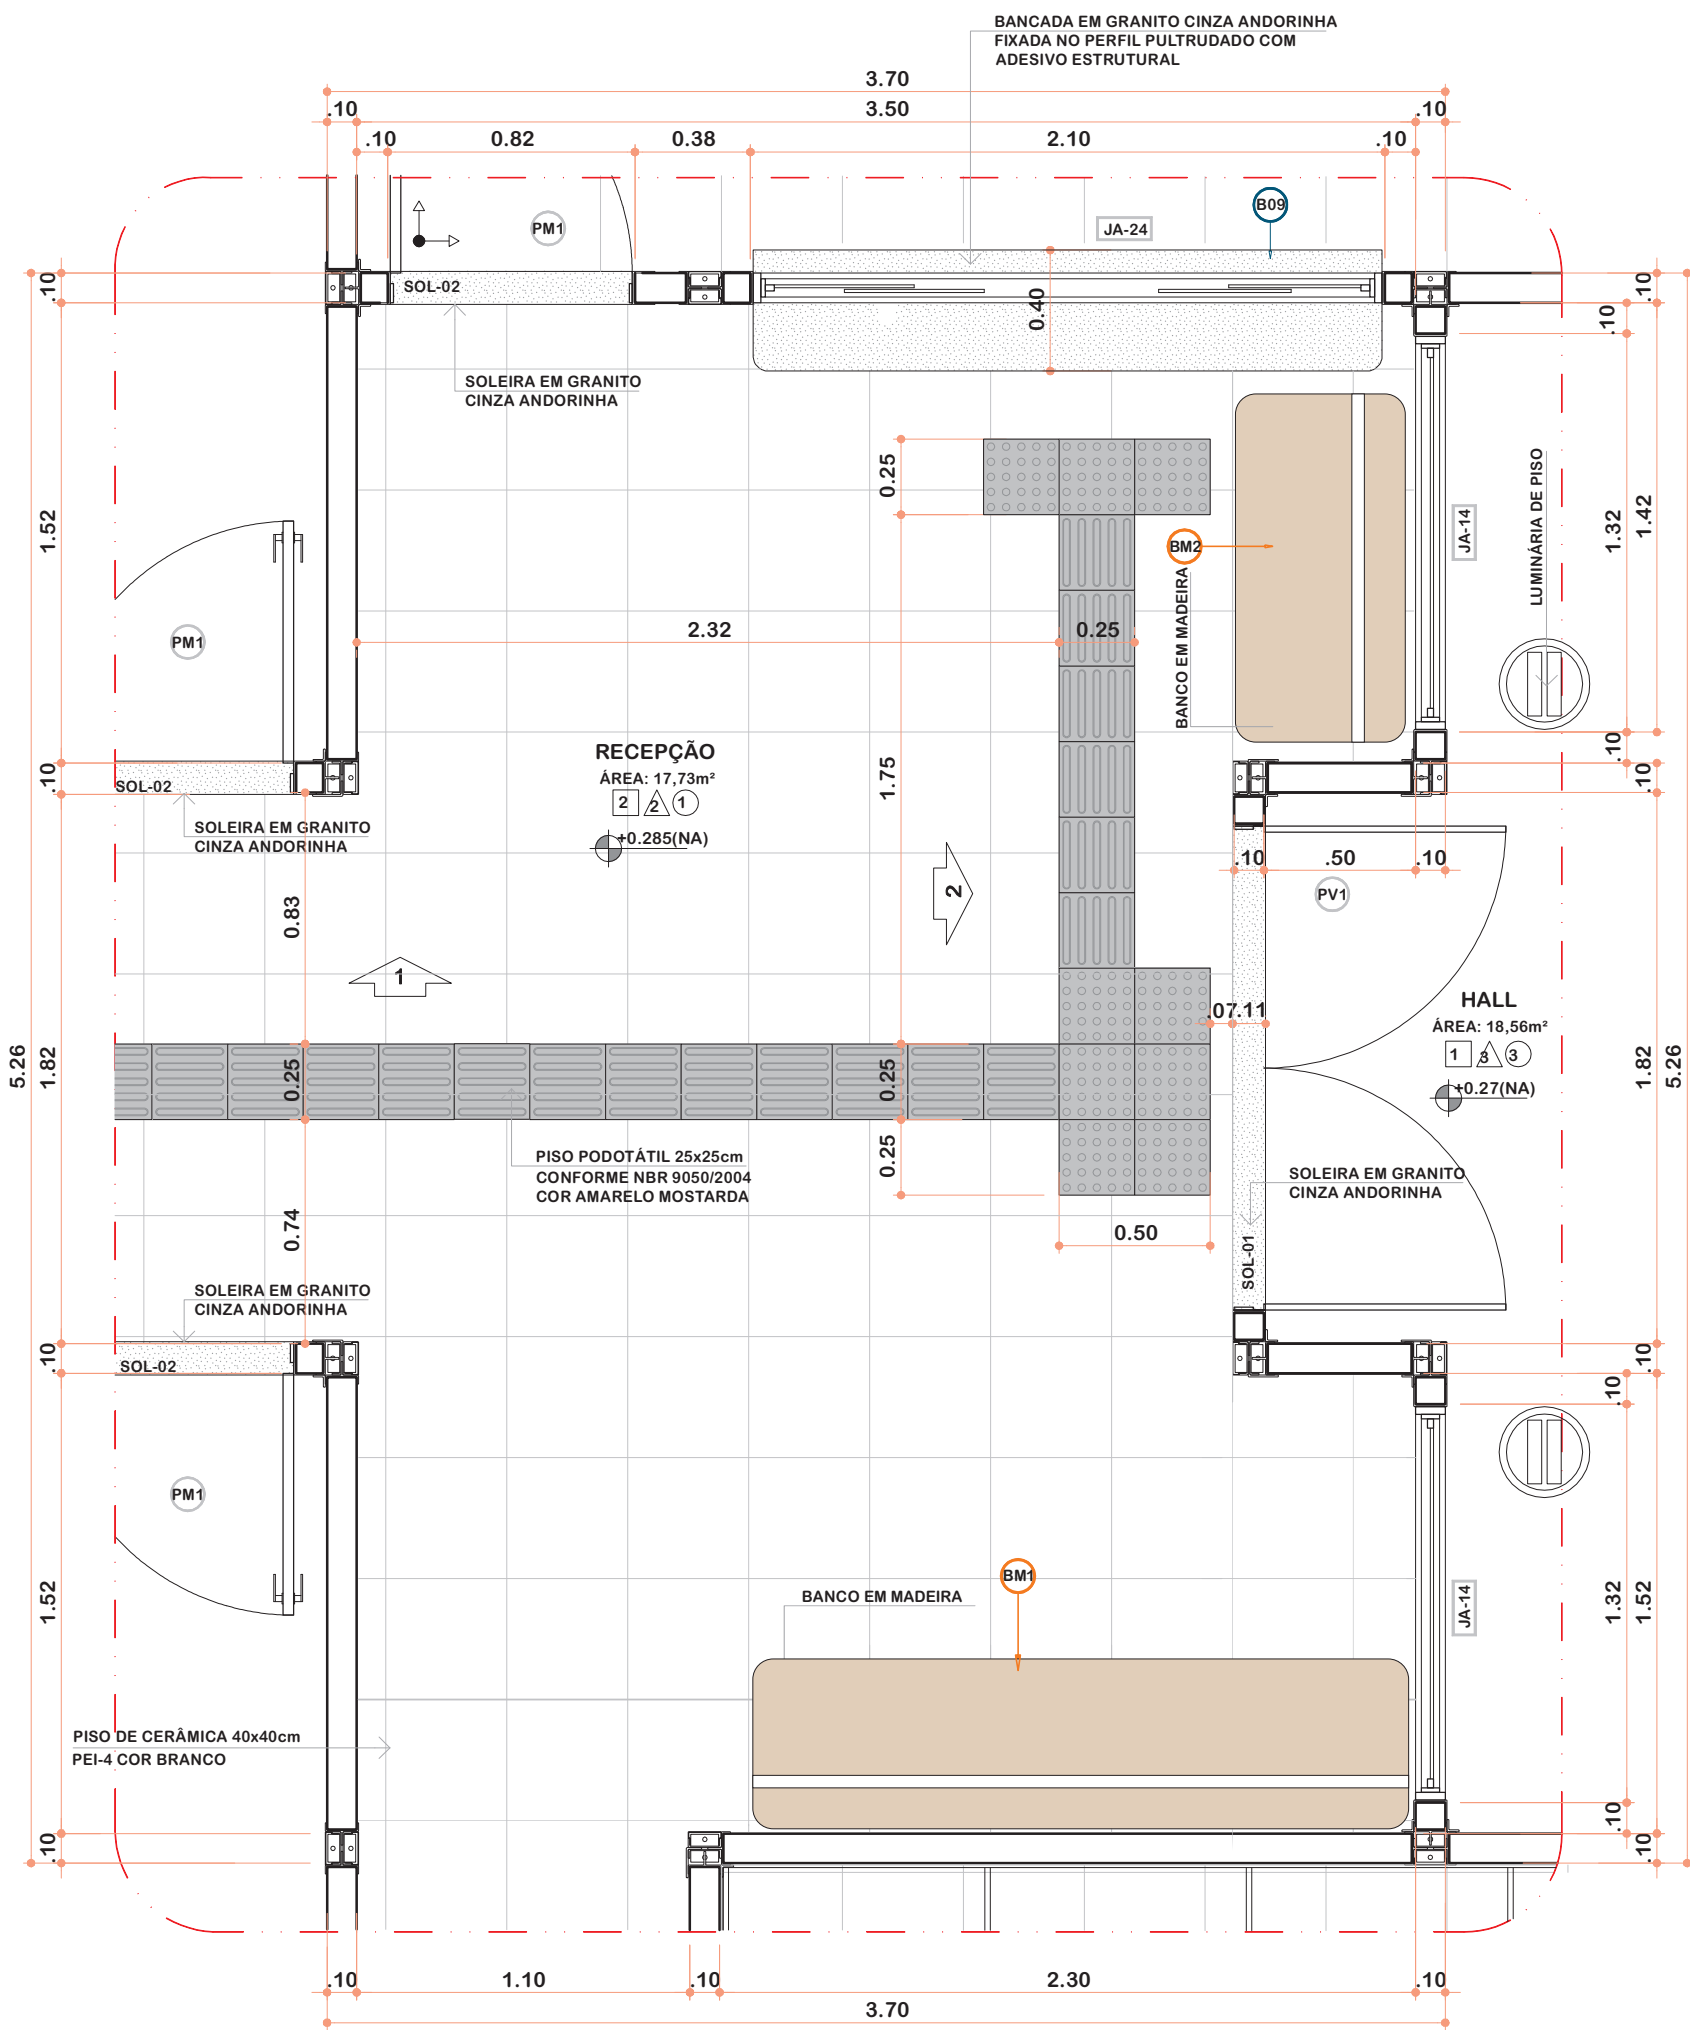

2 AMPLIAÇÃO RECEPÇÃO
ESCALA 1/25

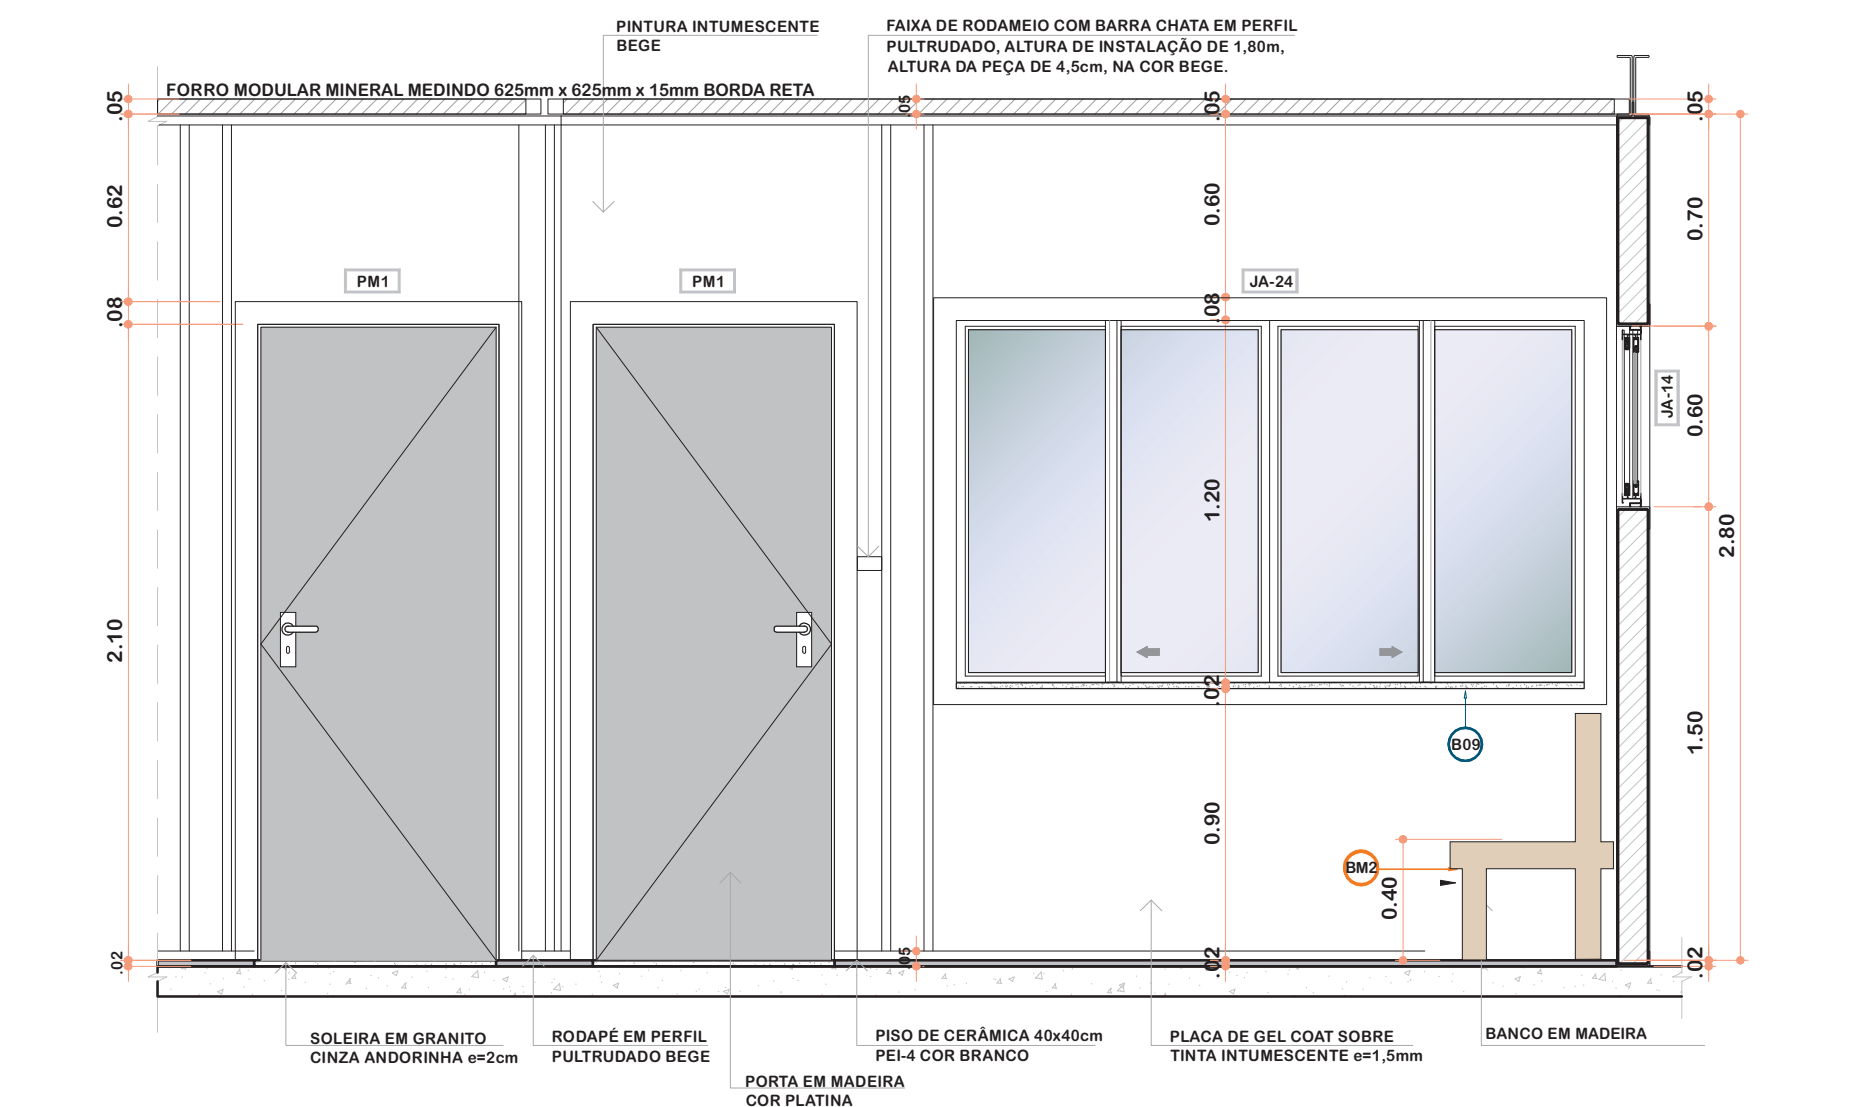

3 VISTA 01 - RECEPÇÃO
ESCALA 1/25

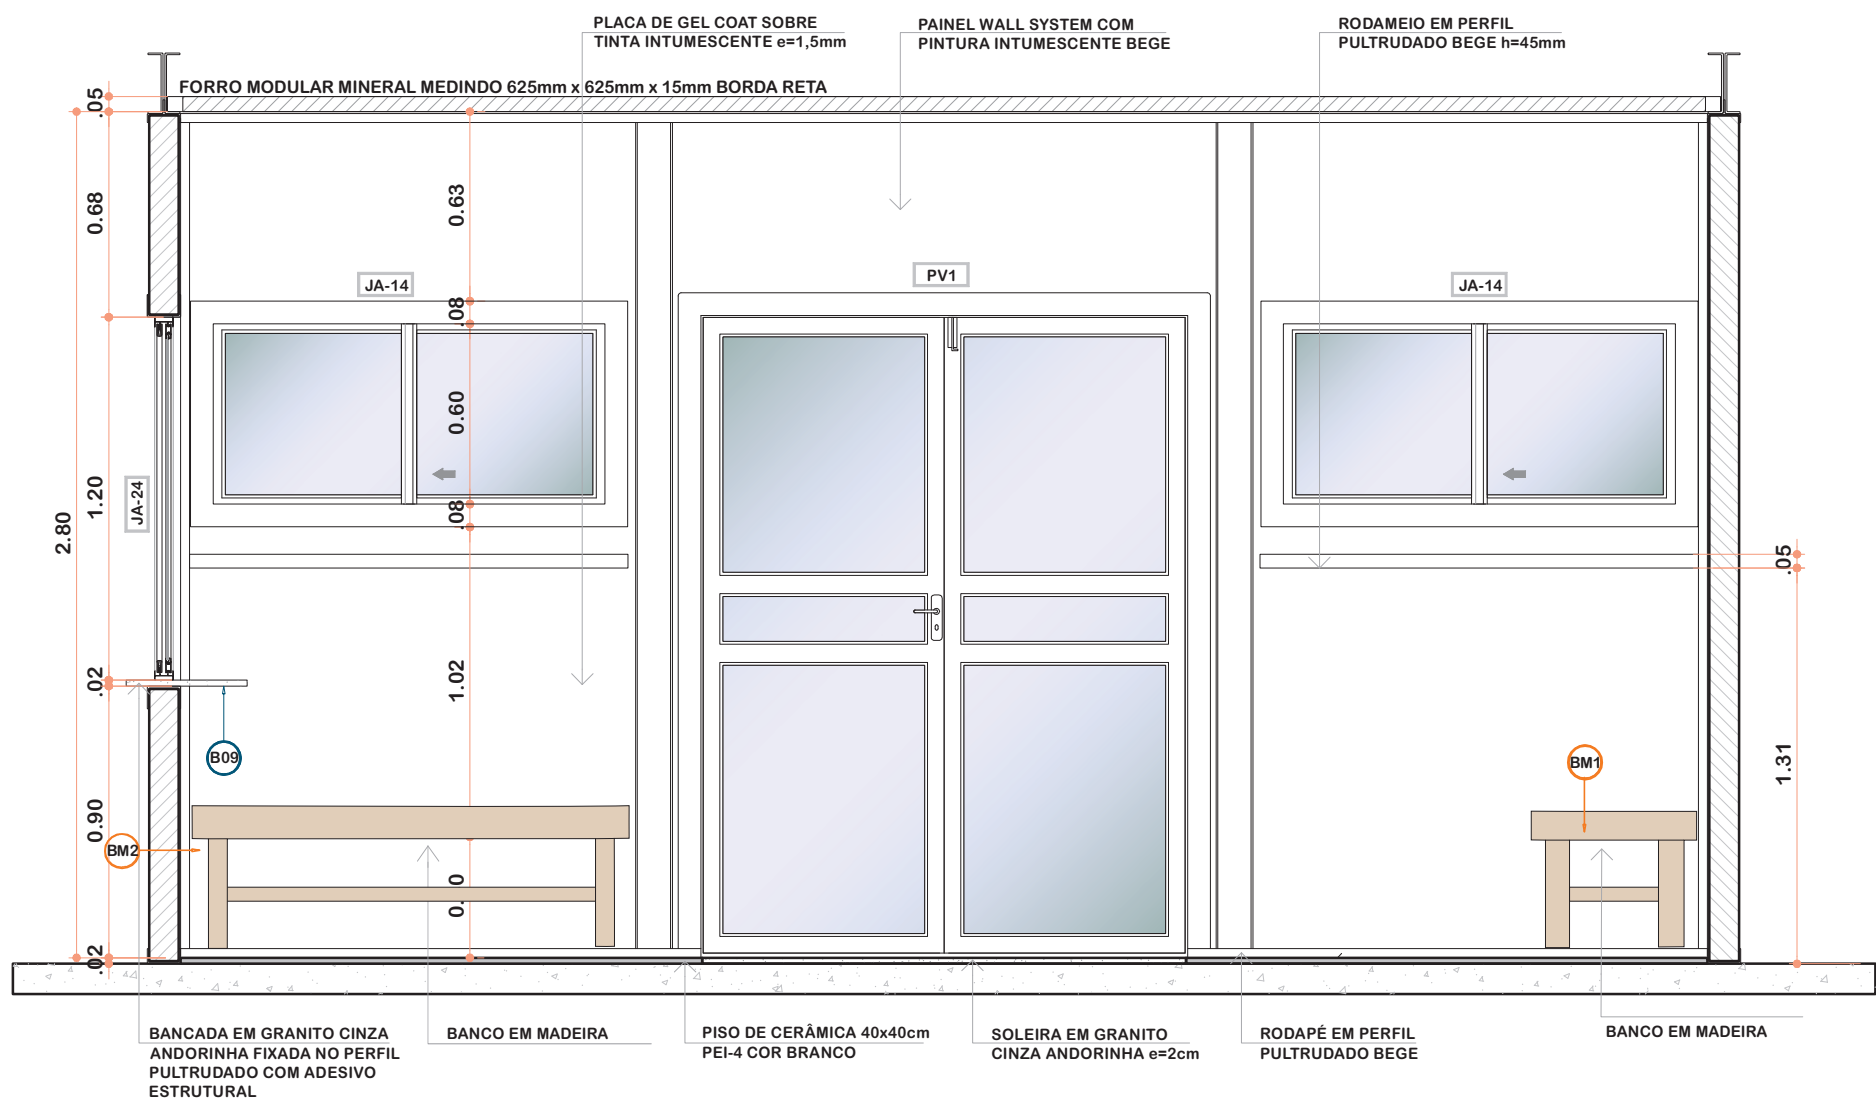

4 VISTA 02- RECEPÇÃO
ESCALA 1/25