




VISTA 1
ESC.: 1/25

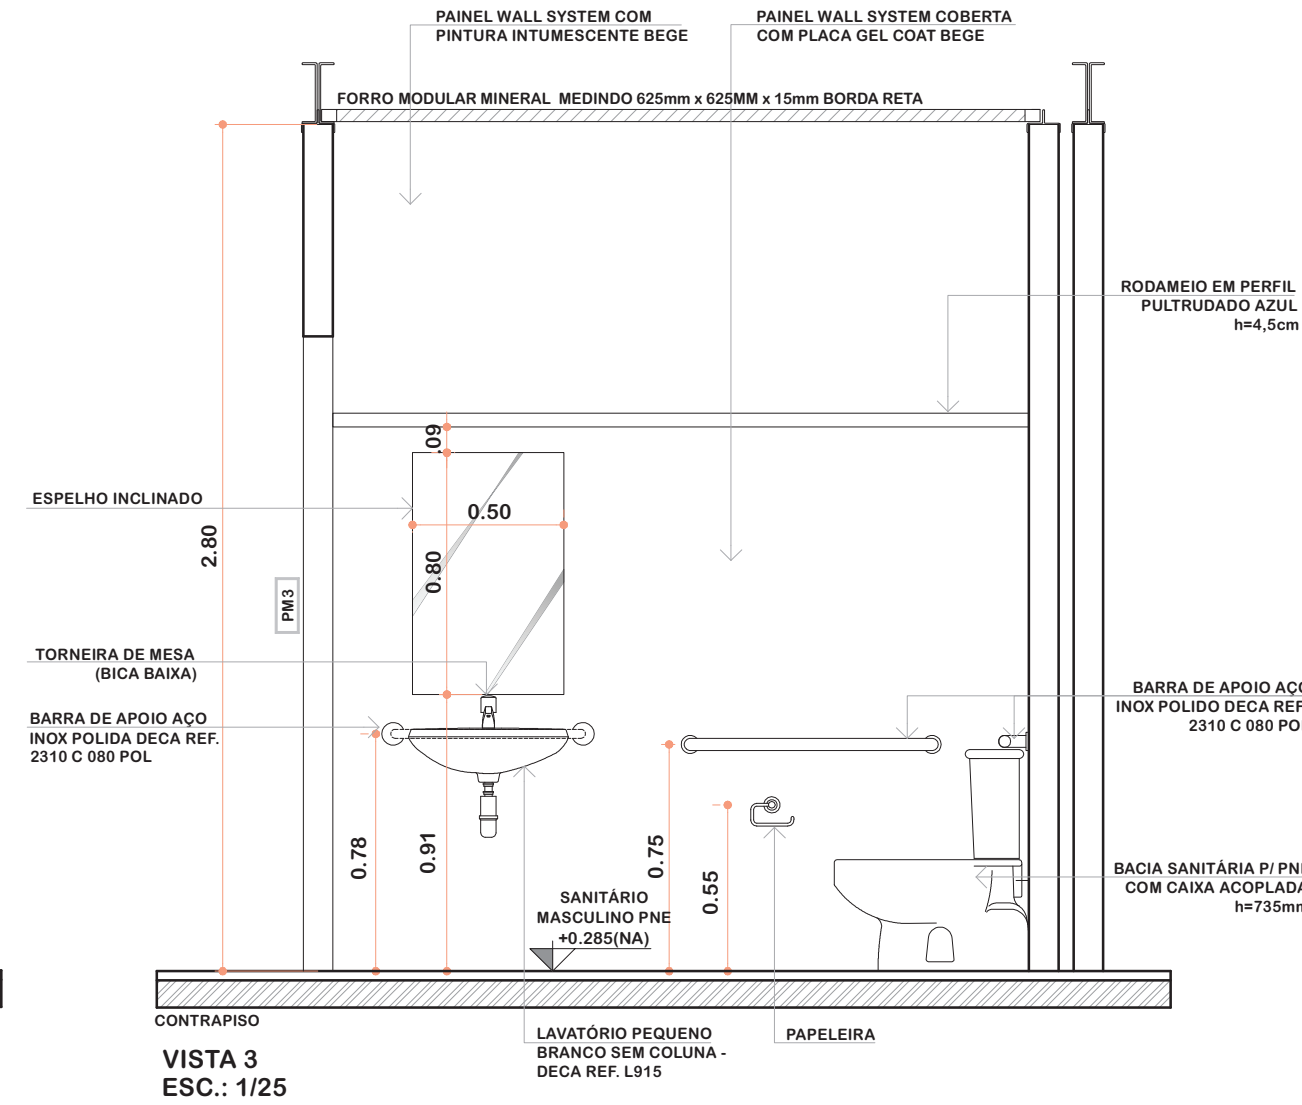


VISTA 3
ESC.: 1/25

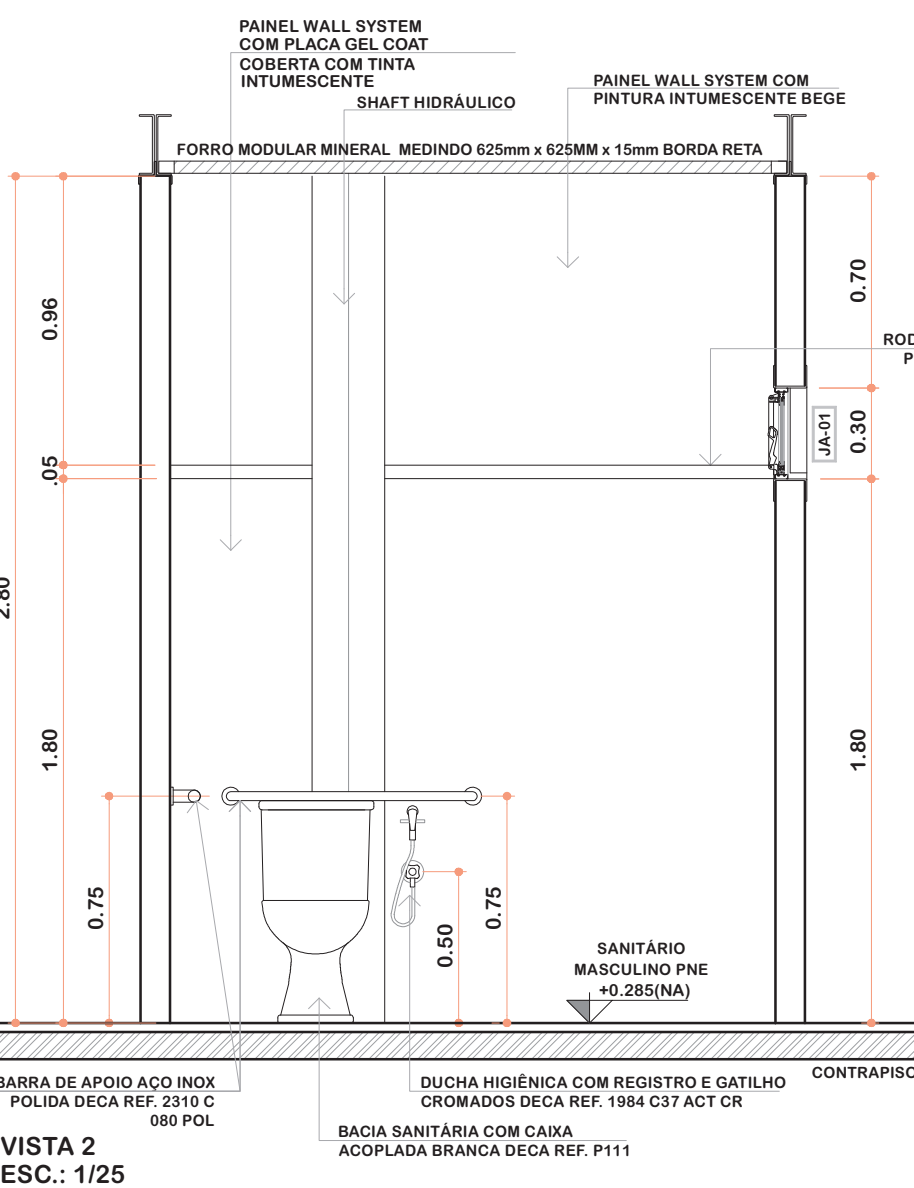


VISTA 2
ESC.: 1/25

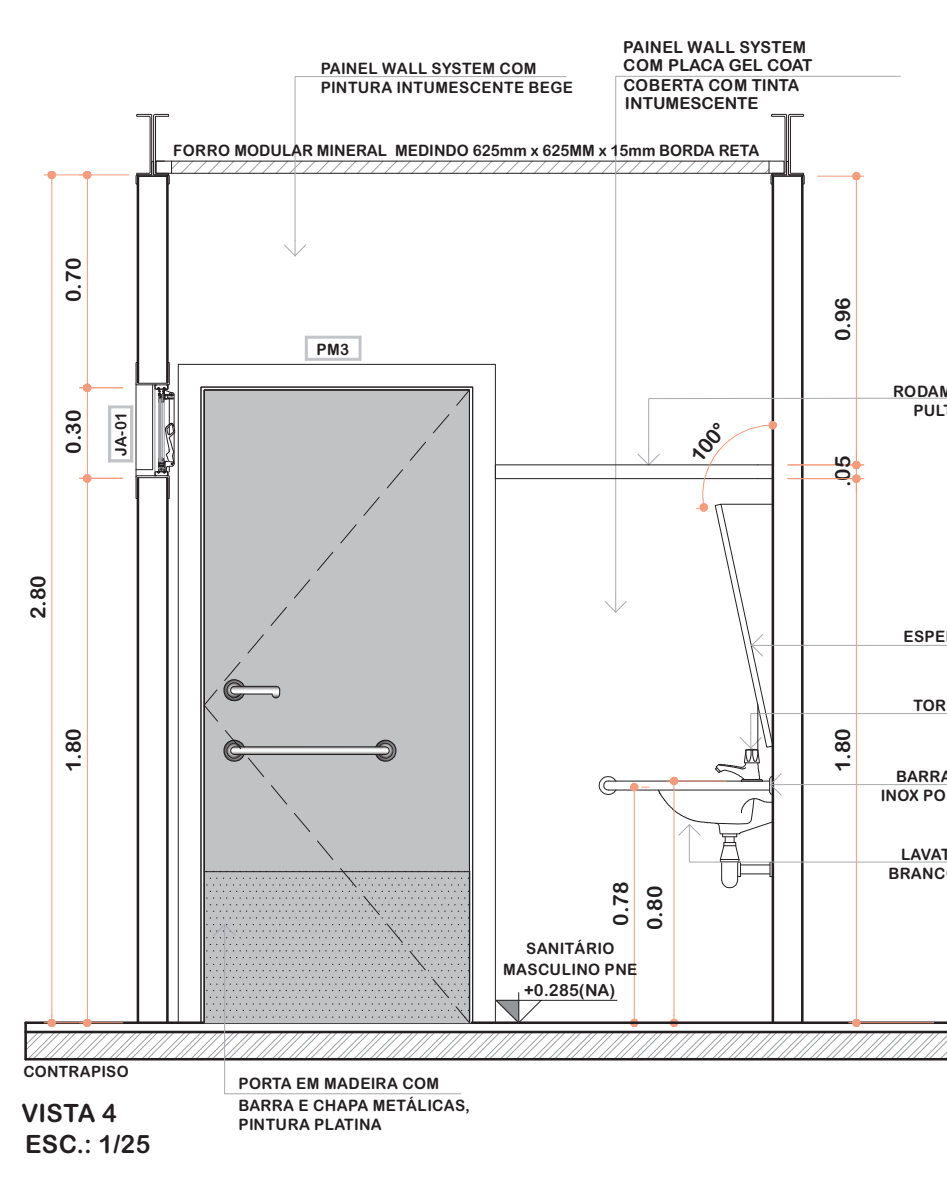


VISTA 4
ESC.: 1/25

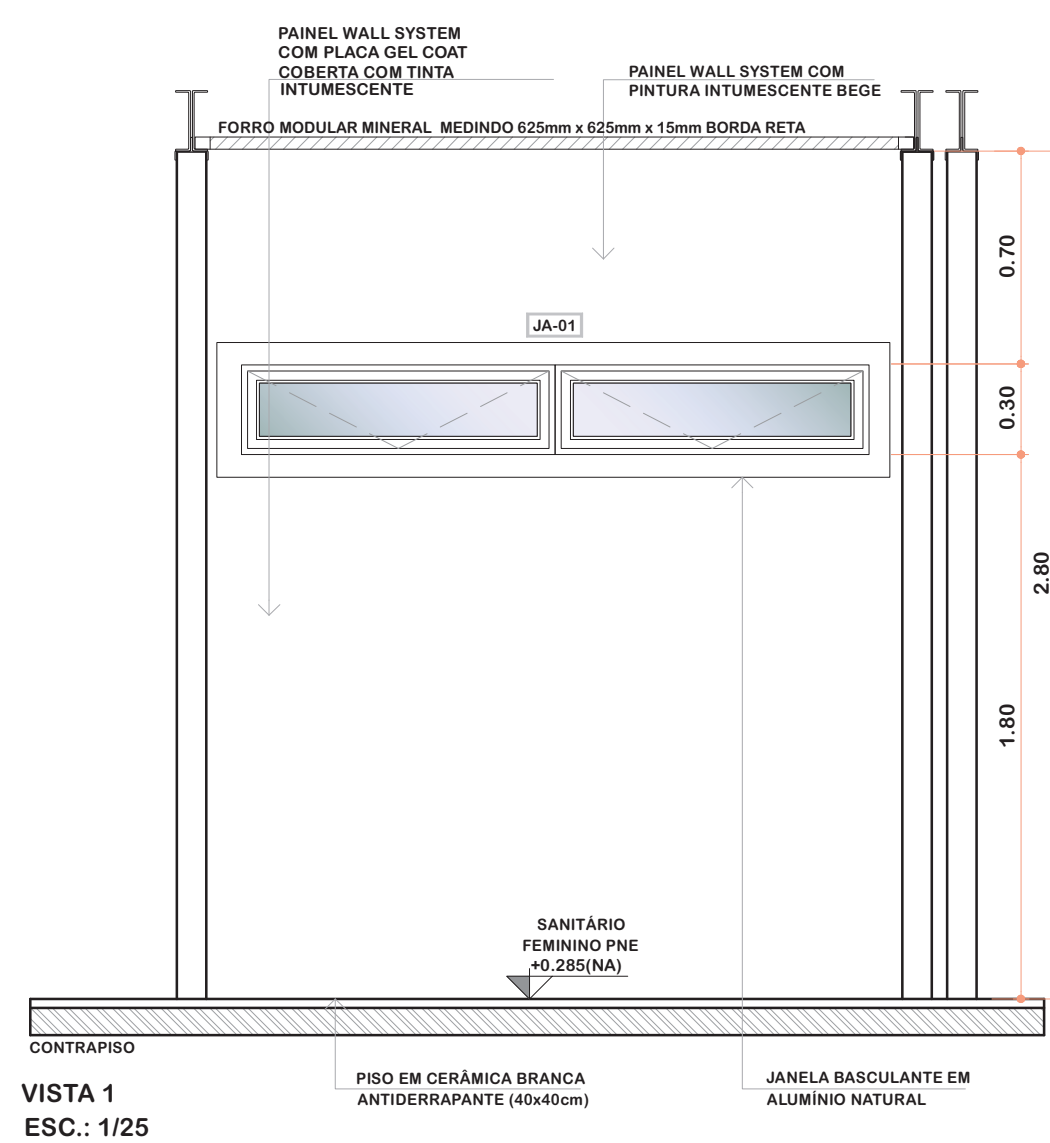


VISTA 1
ESC.: 1/25

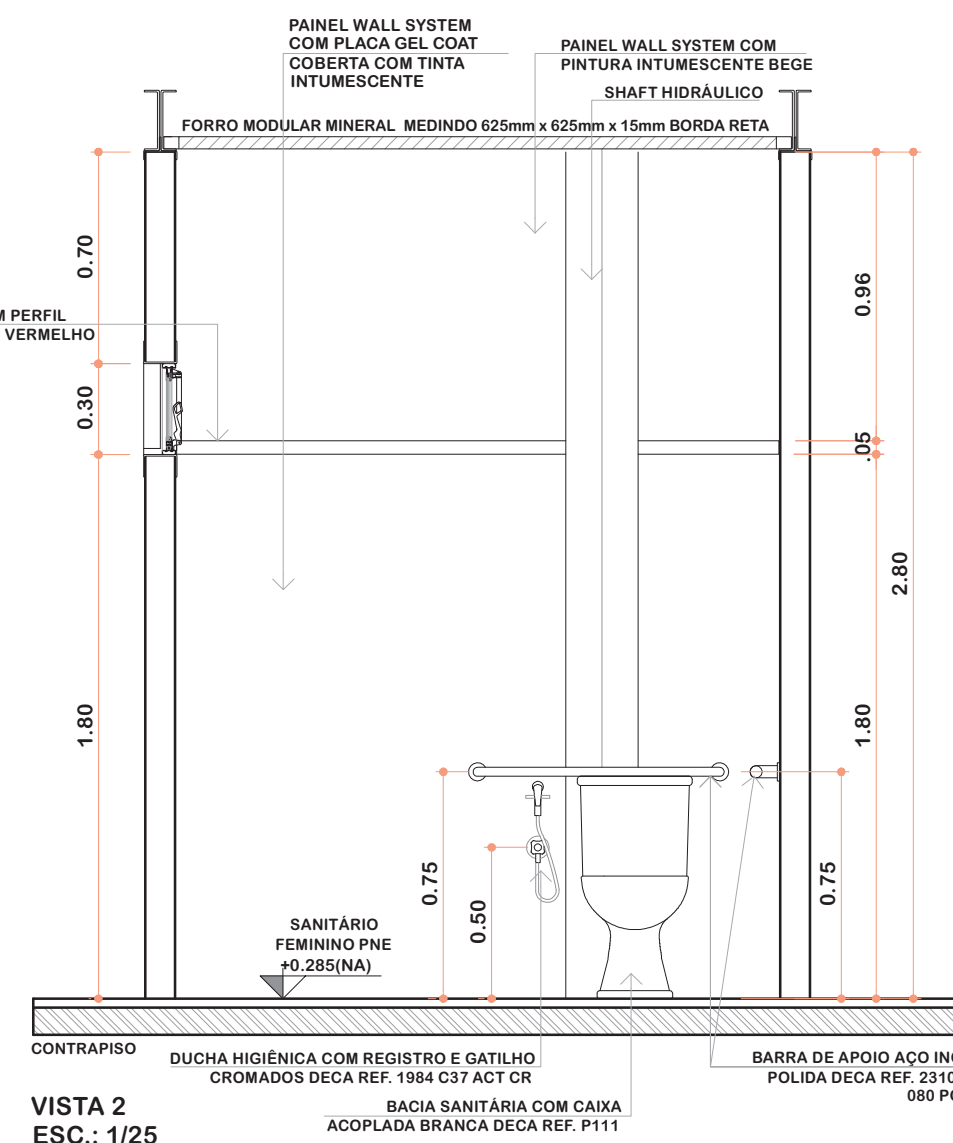


VISTA 2
ESC.: 1/25

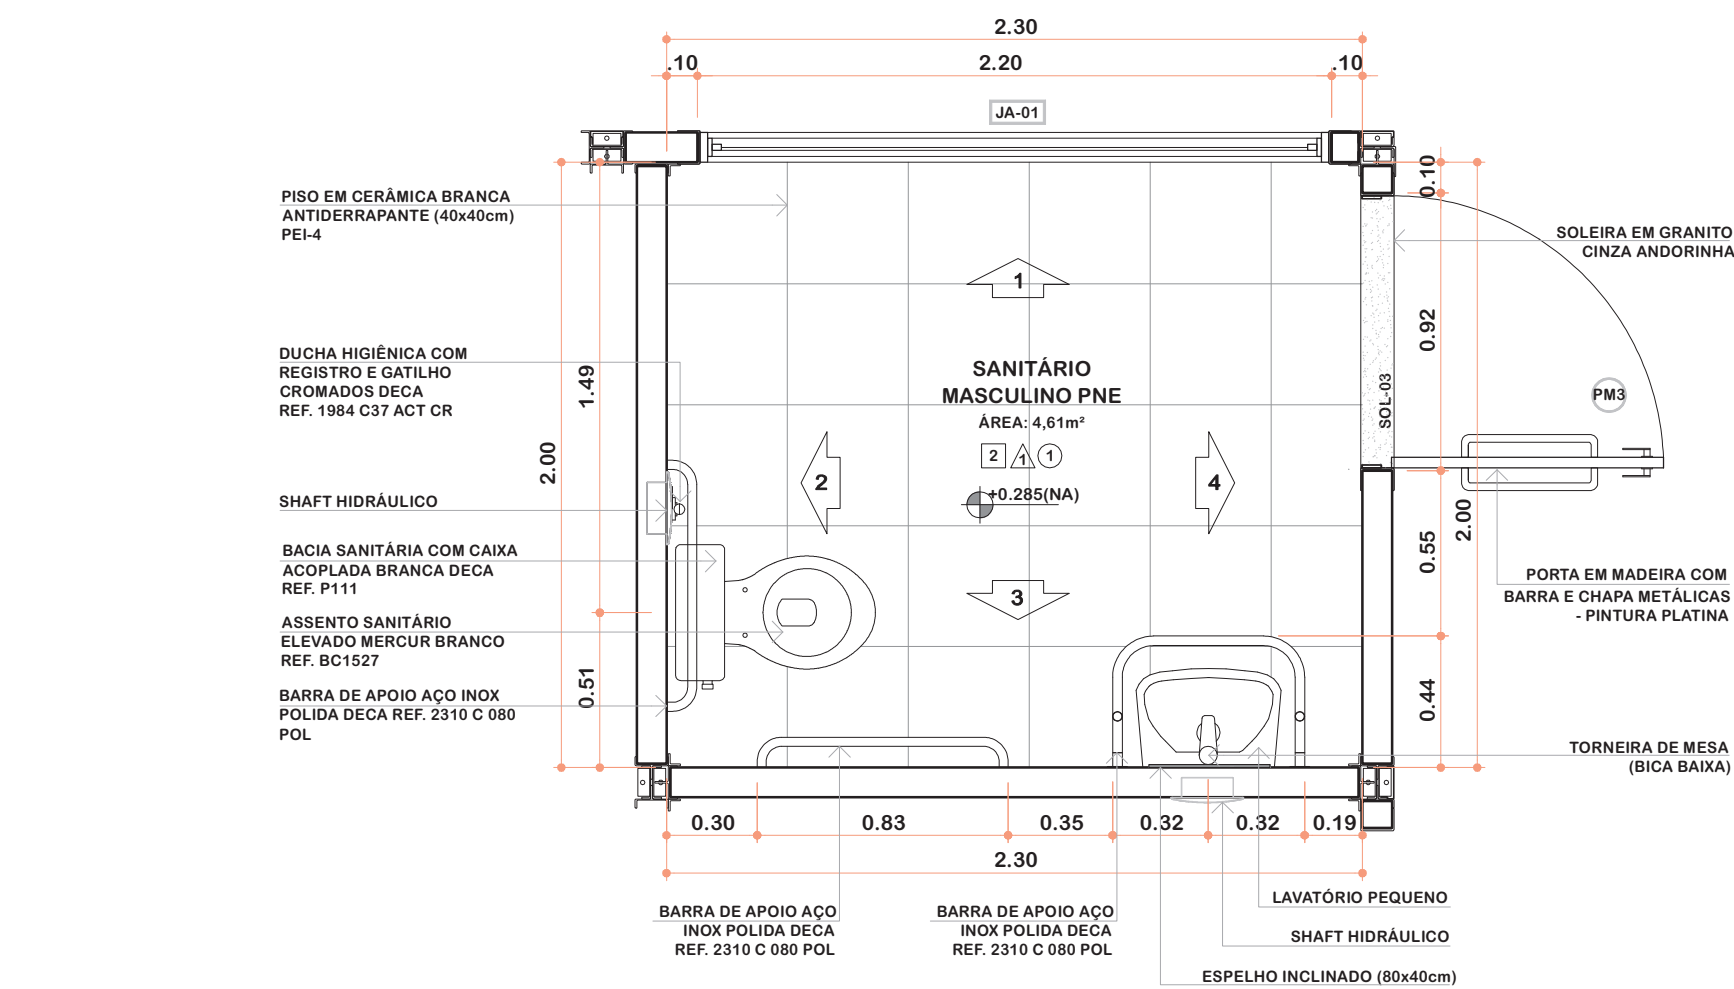


2 AMPLIAÇÃO SANITÁRIO PNE MASCULINO
ESCALA 1/25

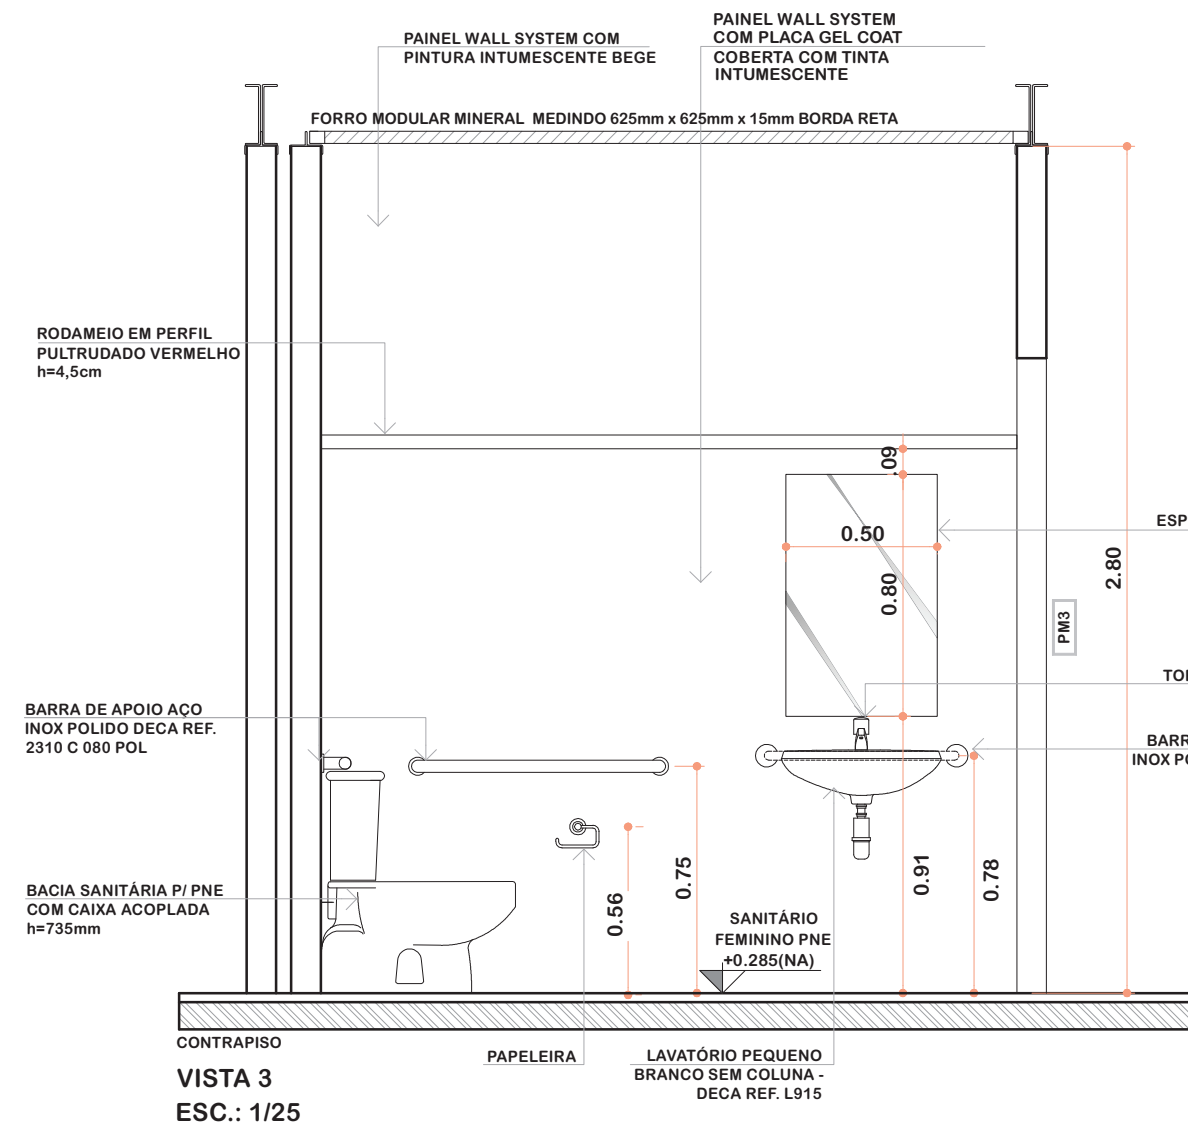

VISTA 3
ESC.: 1/25

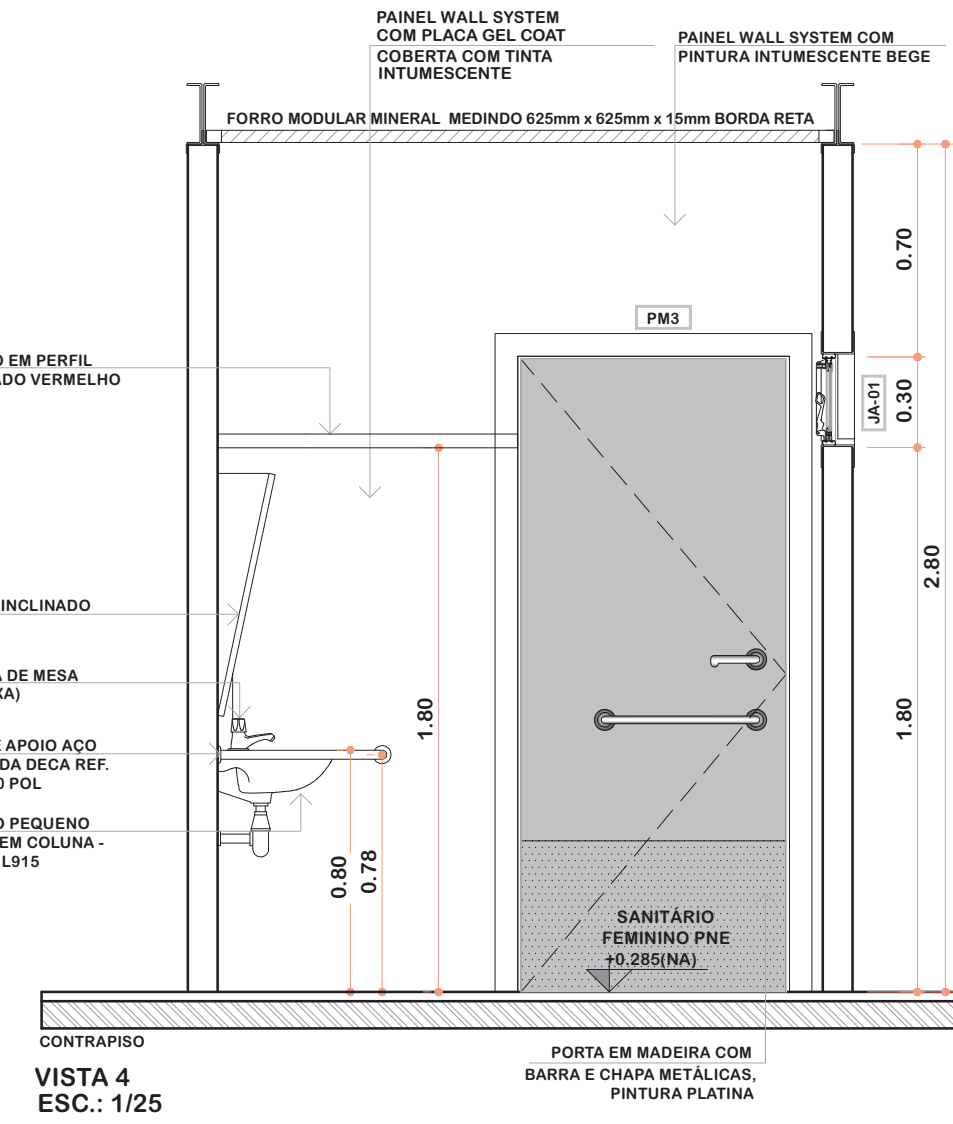

VISTA 4
ESC.: 1/25

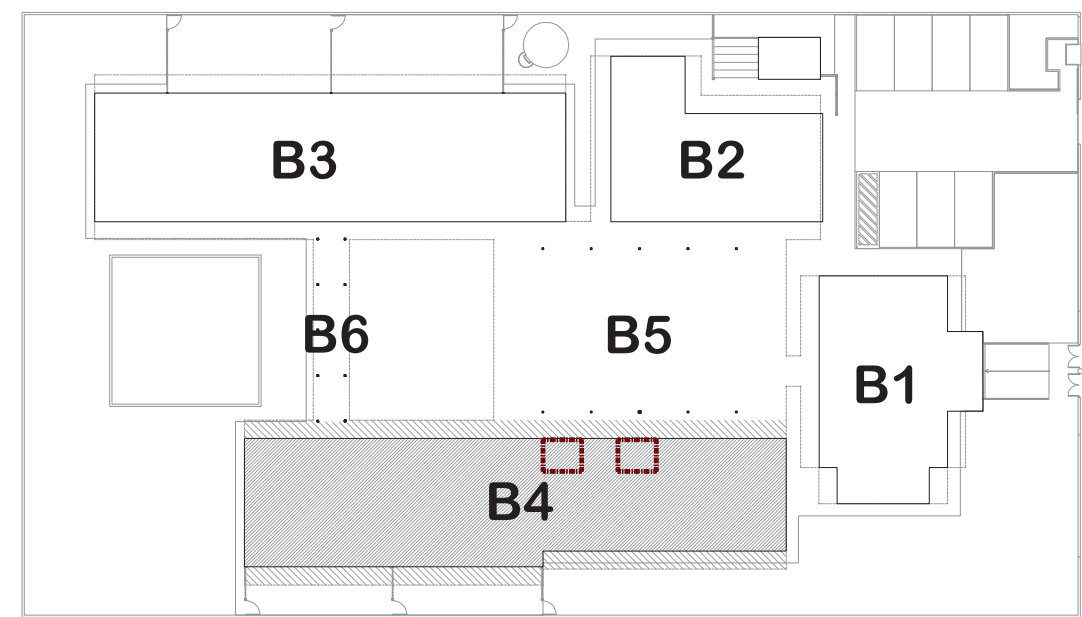

1 CROQUI DE REFERÊNCIA
ESCALA 1/500

SOLEIRAS
80L-03 GRANITO CINZA ANDORINHA (x2) - espessura 2 cm - 0,90x0,11m - PM03

LEGENDA ESPECIFICAÇÕES

- ☐ PISO
- 1 - CIMENTADO DESEMPENADO
2 - CERÂMICA 40x40 cm, PEI-4, COR BRANCO ANTIDERRAPANTE
3 - BLOCO INTERTRAVADO DE CONCRETO
4 - GRAMADO
5 - AREIA
- 6 - PISO VINÍLICO EM MANTA COM AUTONIVELANTE

- ☐ PAREDE - Painel Wall System e=97mm
- 1 - PLACA GEL COAT BEGE COLADA, COM PINTURA INTUMESCENTE BEGE.
2 - PLACA GEL COAT BEGE COLADA, COM PINTURA INTUMESCENTE DO PISO AO TETO.
3 - PINTURA POLIURETÂNICA AZUL H=40cm APLICADA A PARTIR DO PISO NA FACE EXTERNA DO PAINEL.
4 - PINTURA INTUMESCENTE BEGE

- ☐ TETO - PLACA FIBRA MINERAL e=15mm
- 1 - FORRO MODULAR MINERAL MEDINDO 625mm x 625mm x 15mm BORDA RETA
2 - FORRO INCLINADO MODULAR MINERAL MEDINDO 625mm x 625mm x 15mm BORDA RETA
3 - FORRO DE GESSO ACARTONADO PLACA VERDE RU

- NOTAS**
- DIMENSÕES EM METROS, MEDIDAS E COTAS EM METROS;
 - VERIFICAR POSIÇÃO EXATA DOS PILARES NO PROJETO ESTRUTURAL;
 - VERIFICAR DETALHES CONSTRUTIVOS PERTINENTES NAS PRANCHAS DE DETALHAMENTO;
 - ALTERAÇÕES NESTE PROJETO SOMENTE COM AUTORIZAÇÃO DO RESPONSÁVEL TÉCNICO PELO AS BUILT E DO FNDE.

- REFERÊNCIAS:**
- PLANILHA DE QUANTITATIVOS;
 - ESPECIFICAÇÕES TÉCNICAS DO PROJETO DE ARQUITETURA
 - MEMORIAL DESCRITIVO.



PROJETO DE TRANSPOSIÇÃO - AS BUILT

PROPRIETÁRIO: PREFEITURA MUNICIPAL DE BOM JESUS

ENDEREÇO: PRAÇA AMÉRICA

MUNICÍPIO – UF: BOM JESUS – RS

PROPRIETÁRIO
TATIANA GONÇALVES
RESP. TÉCNICO AS BUILT CAU A90413–9

PAULA B.F. VASQUES
AUTOR DO PROJETO CAU A67756–6

DLFO	CREA
	RA
OBSERVAÇÕES:	

PROGRAMA PROINFÂNCIA - PROJETO TIPO B PROJETO DE ARQUITETURA

COORDENAÇÃO CGEST - Coordenação Geral de Infraestrutura Educacional	AMPLIAÇÃO BLOCO MULTIUSO - AS BUILT SANITÁRIOS P.N.E.	ARQ
FORMATO A1 (840x594)	REVISÃO R.06 ARQUIVO 94-T&M-B-ARG-AMP-BLCS-25a28_R06	ESCALA INDICADA DATA EMISSÃO ABRIL / 2025
		PRANCHA 27/33