




1º PASSO

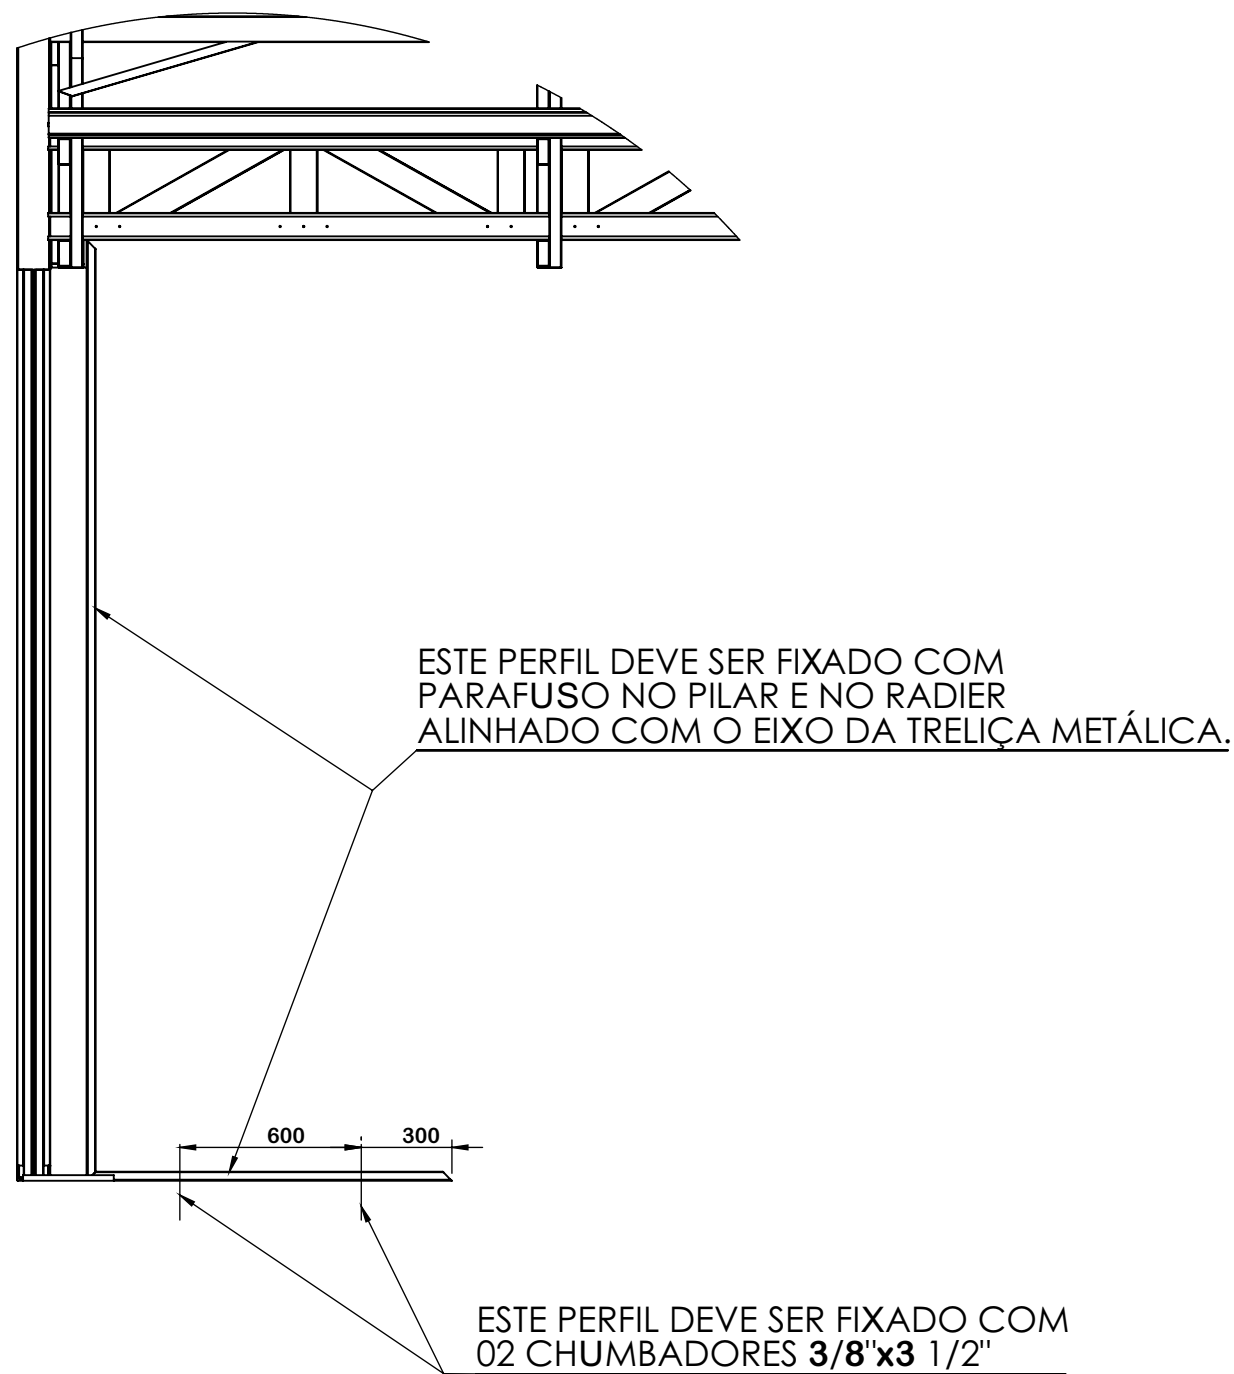


2º PASSO

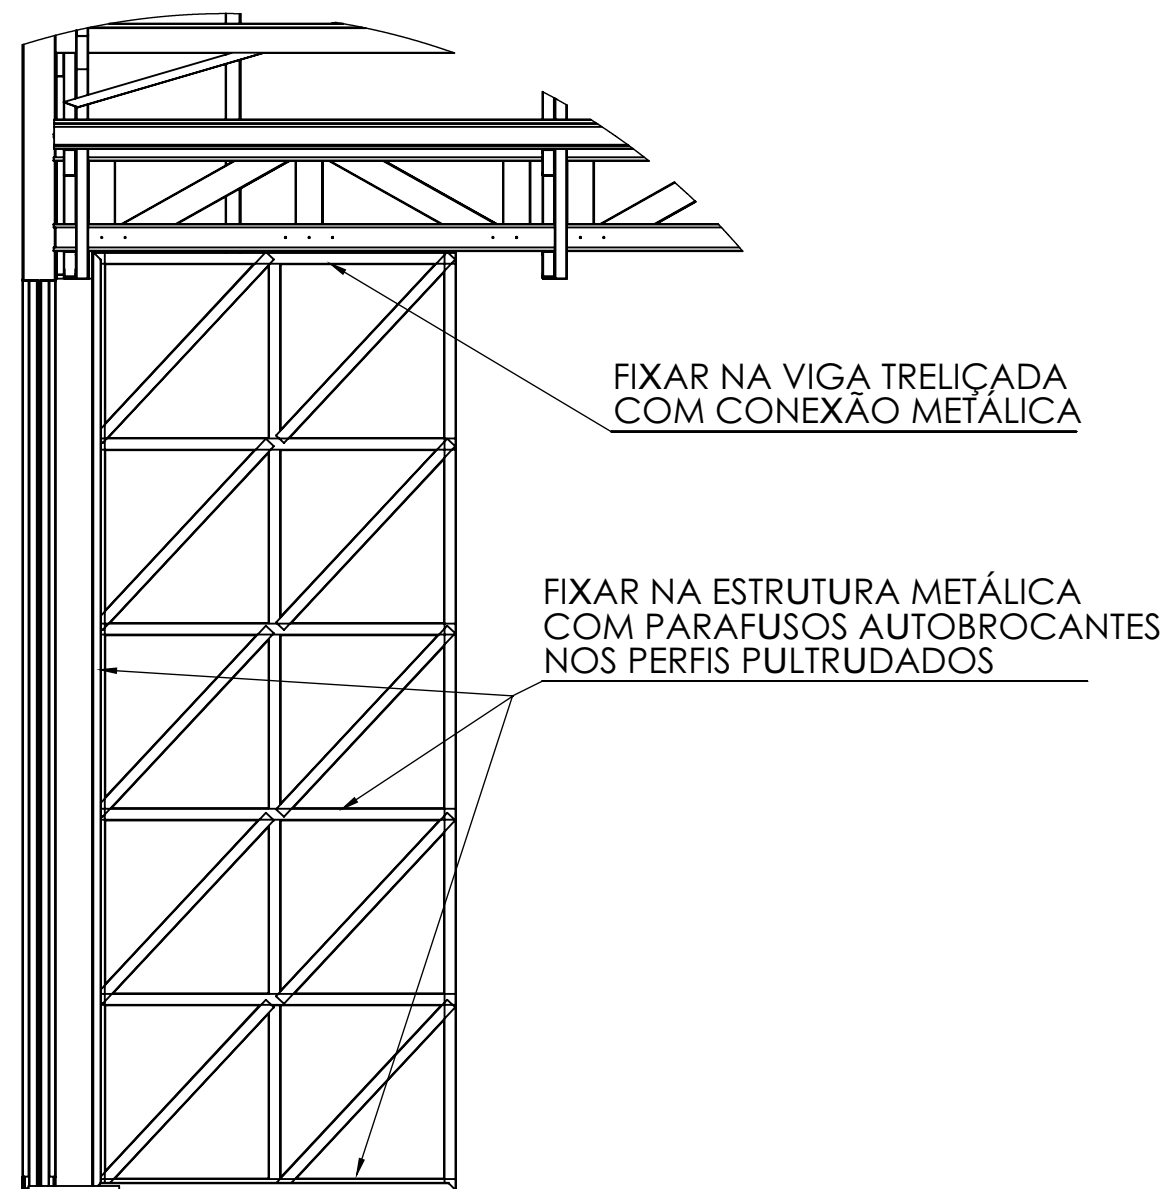


		PRANCHA:
		01
OBRA:	ÁREA:	DATA:
CRECHE TIPO B	1058,14m²	MAIO/2025
CLIENTE:	ESCALA:	REVISÃO:
FUNDO NACIONAL DE DESENVOLVIMENTO DA EDUCAÇÃO	INDICADA	02
DESCRIÇÃO:	AS BUILT	ELABORADO POR:
DESENHO DE FABRICAÇÃO		
MONTAGEM DO REFORÇO DO PÁTIO COBERTO	TATIANA GONÇALVES	PAULA VASQUES

3º PASSO

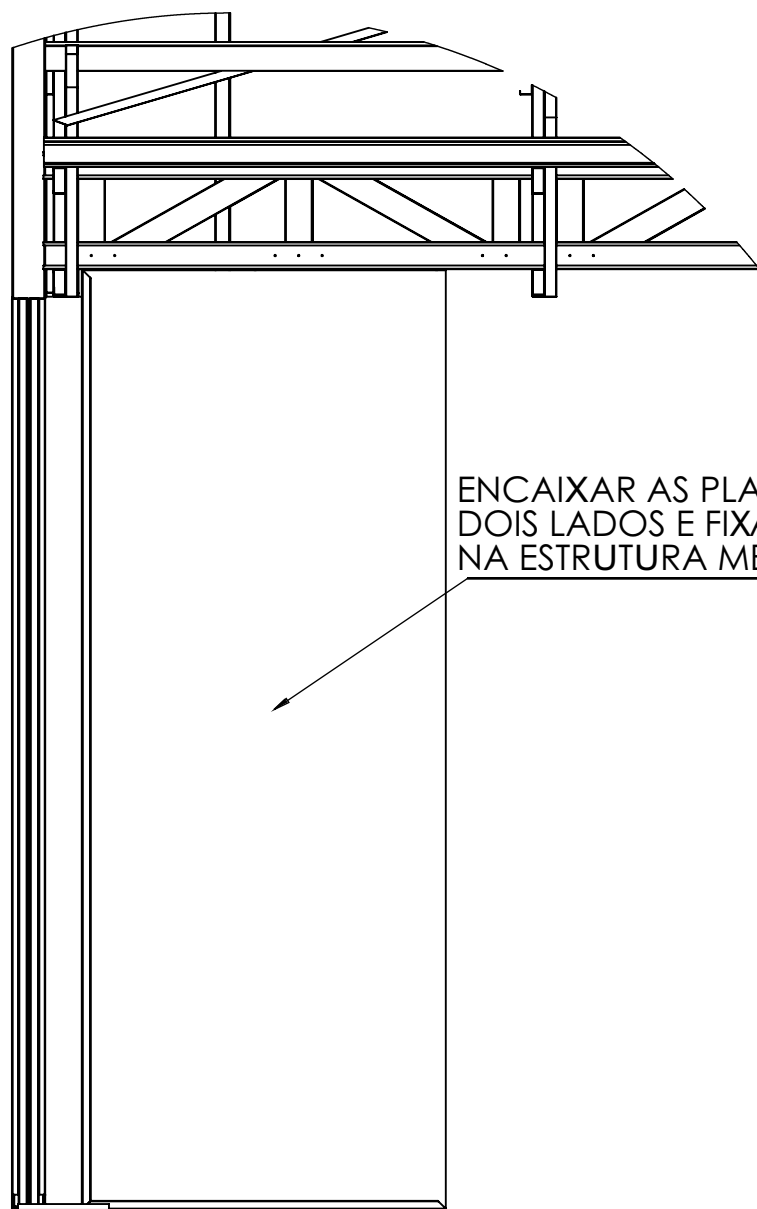

ENCAIXAR AS PLACAS CIMENTÍCIAS NOS
DOIS LADOS E FIXAR COM PARAFUSO AUTOBROCANTE
NA ESTRUTURA METÁLICA

4º PASSO

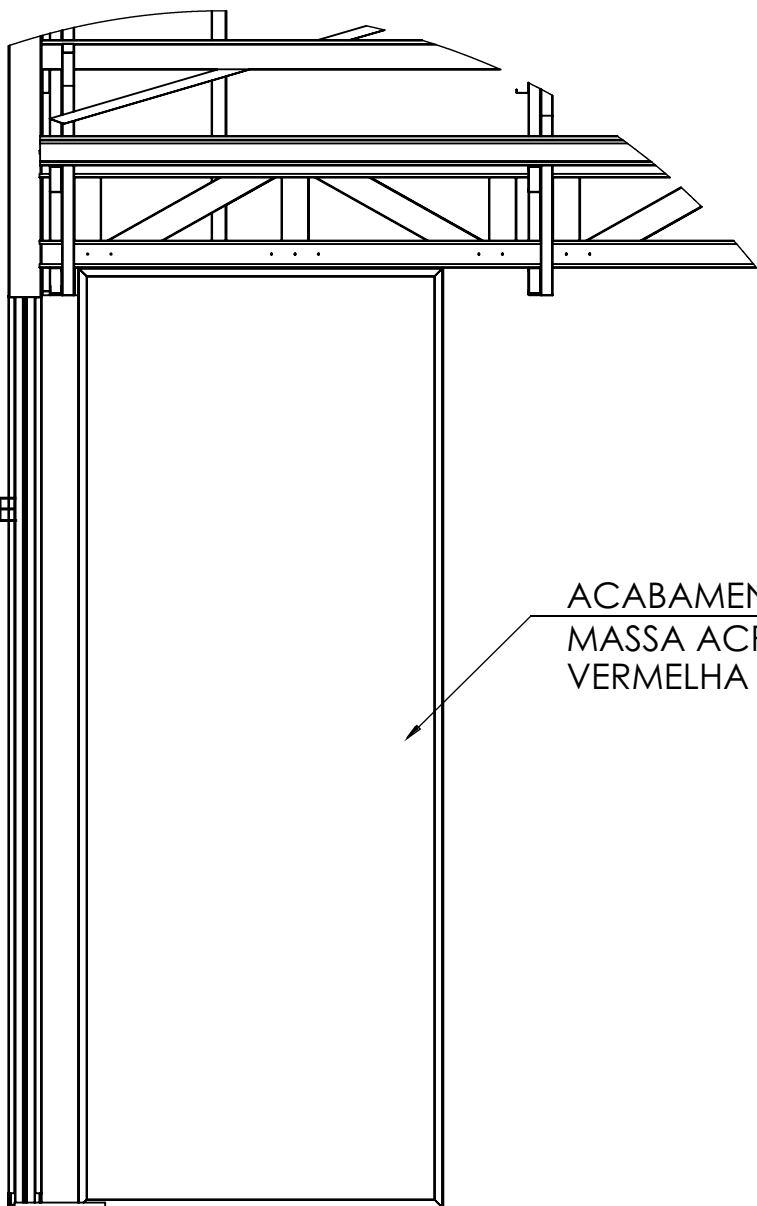

ACABAMENTO NA CHAPA COM
MASSA ACRÍLICA E PINTURA COR
VERMELHA

 <div>GESTÃO & ASSESSORIA EM ARQUITETURA</div>		PRANCHA: <div>02</div>
OBRA: CRECHE TIPO B	ÁREA: 1058,14m²	DATA: MAIO/2025
CLIENTE: FUNDO NACIONAL DE DESENVOLVIMENTO DA EDUCAÇÃO	ESCALA: INDICADA	REVISÃO: 02
DESCRIÇÃO: DESENHO DE FABRICAÇÃO MONTAGEM DO REFORÇO DO PÁTIO COBERTO	AS BUILT TATIANA GONÇALVES	ELABORADO POR: PAULA VASQUES