



NOTAS:
1 - MEDIDAS EM MILÍMETROS
2 - FIXAÇÃO DE PAINEIS COM PARAFUSO CAB.
FLANGEADA PONTA BROCA AUTOATARRAXANTE
4,8X19MM


 GESTÃO & ASSESSORIA EM ARQUITETURA		PRANCHA:
		01
OBRA: CRECHE TIPO B	ÁREA: 1058,14m²	DATA: MAIO/2025
CLIENTE: FUNDO NACIONAL DE DESENVOLVIMENTO DA EDUCAÇÃO	ESCALA: INDICADA	REVISÃO: 02
DESCRIÇÃO: DETALHES CONSTRUTIVOS - PV1	AS BUILT	ELABORADO POR:
	TATIANA GONÇALVES	RENAN HESSEL DA CUNHA

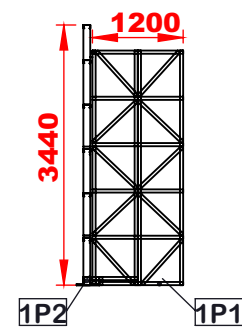


SEÇÃO J-J
ESCALA 1 : 100

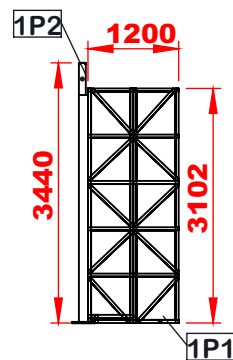





SEÇÃO H-H
ESCALA 1 : 100

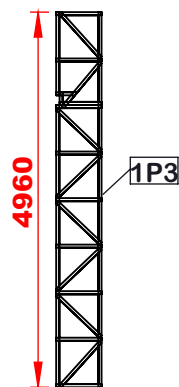


SEÇÃO I-I
ESCALA 1 : 100

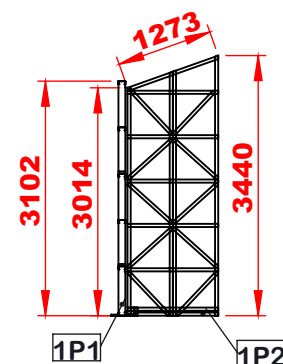


SEÇÃO L-L
ESCALA 1 : 100

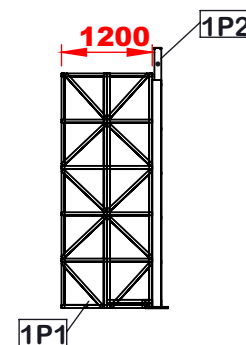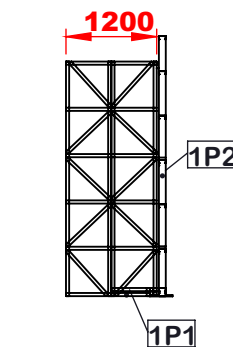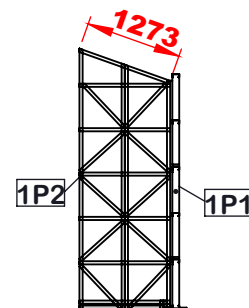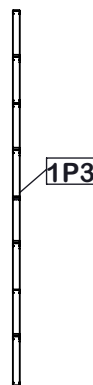


PLANTA BAIXA - PV1
ESCALA 1:150

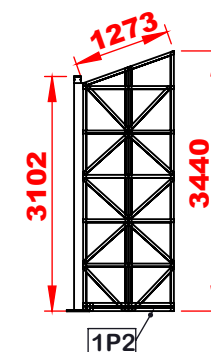

SEÇÃO K-K
ESCALA 1 : 100

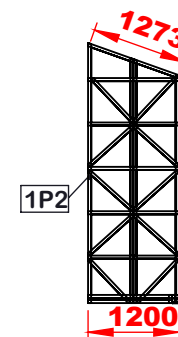

NOTAS:
1 - MEDIDAS EM MILÍMETROS
2 - FIXAÇÃO DE PAINEIS COM PARAFUSO CAB.
FLANGEADA PONTA BROCA AUTOTARRAXANTE
4,8X19MM

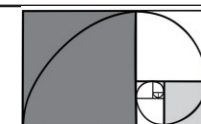

GESTÃO & ASSESSORIA EM ARQUITETURA

t&M

OBRA:
CRECHE TIPO B

CLIENTE:
FUNDO NACIONAL DE DESENVOLVIMENTO DA EDUCAÇÃO

DESCRIÇÃO:
ELEVAÇÕES - PV1

ÁREA:
1058,14m²

ESCALA:
INDICADA

AS BUILT
TATIANA GONÇALVES

PRANCHA:

02

DATA:
MAIO/2025

REVISÃO:
02

ELABORADO POR:
RENAN HESSEL DA CUNHA