




JA-01 BASCULANTE - 06 unidades

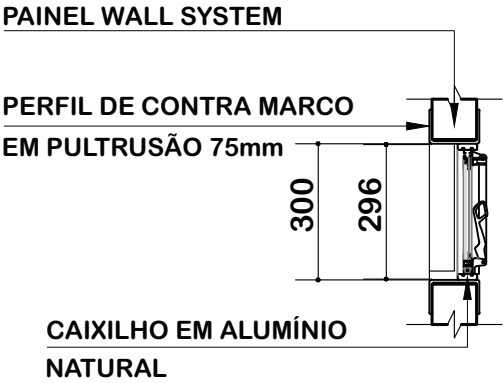


SEÇÃO VERTICAL

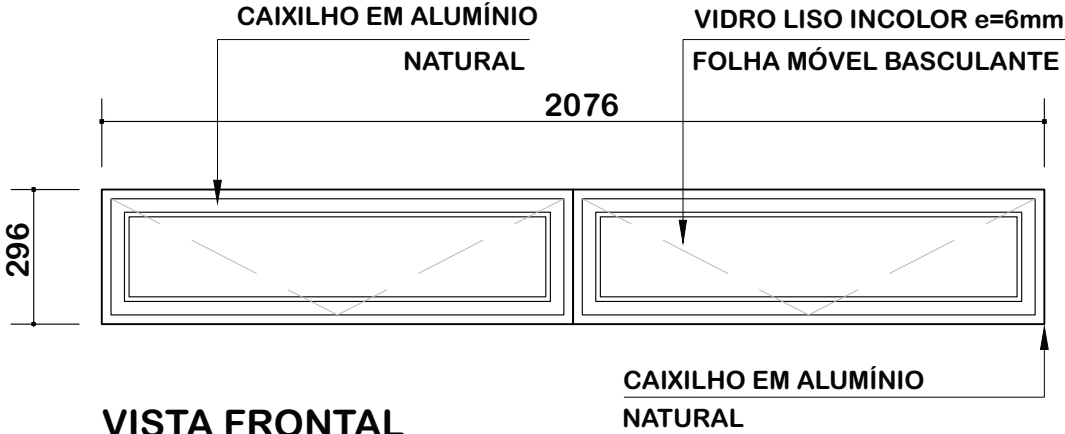

VISTA FRONTAL



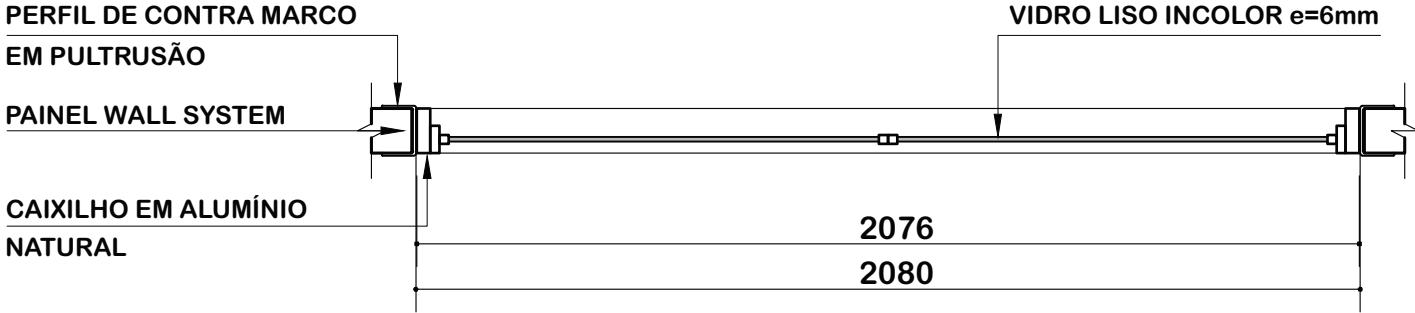


SEÇÃO HORIZONTAL

 GESTÃO & ASSESSORIA EM ARQUITETURA		PRANCHA: 01
OBRA: CRECHE TIPO B	ÁREA: 1058,14m ²	DATA: MAIO/2025
CLIENTE: FUNDO NACIONAL DE DESENVOLVIMENTO DA EDUCAÇÃO	ESCALA: S/E	REVISÃO: 04
DESCRIÇÃO: DETALHAMENTO DE JANELAS EM ALUMÍNIO CÓD. DA JANELA JA-01 (2076 X 296mm)	AS BUILT TATIANA GONÇALVES	ELABORADO POR: RAFAEL ROUSSENQ


JA-02 ABRIR - 06 unidades

Obs.: abertura para direita

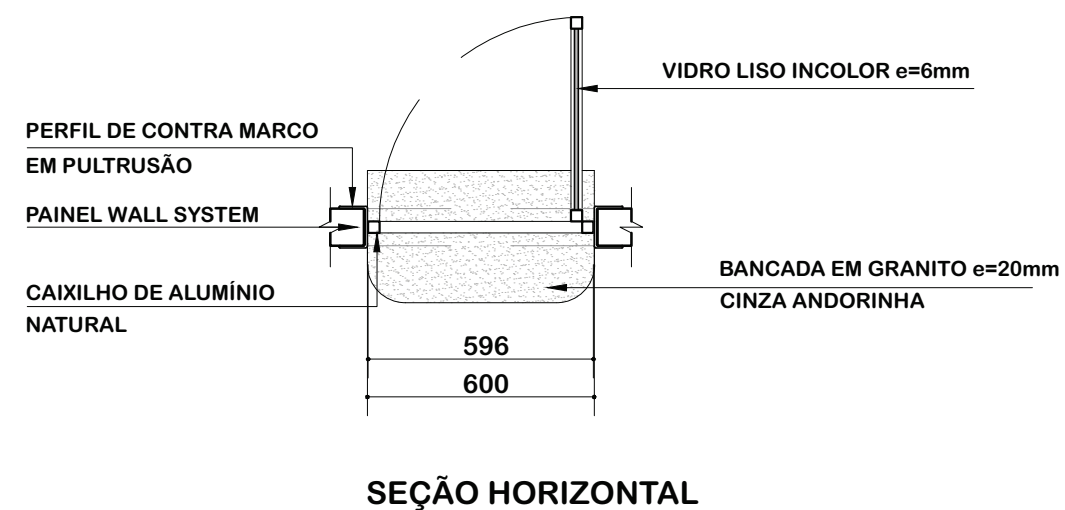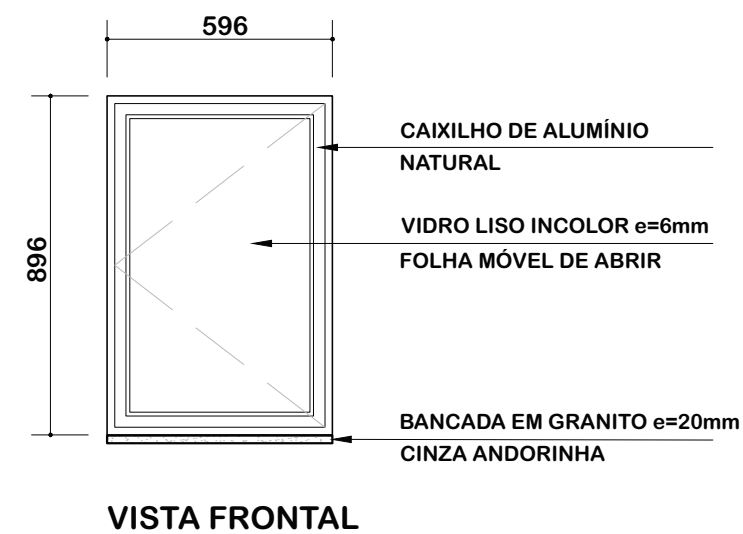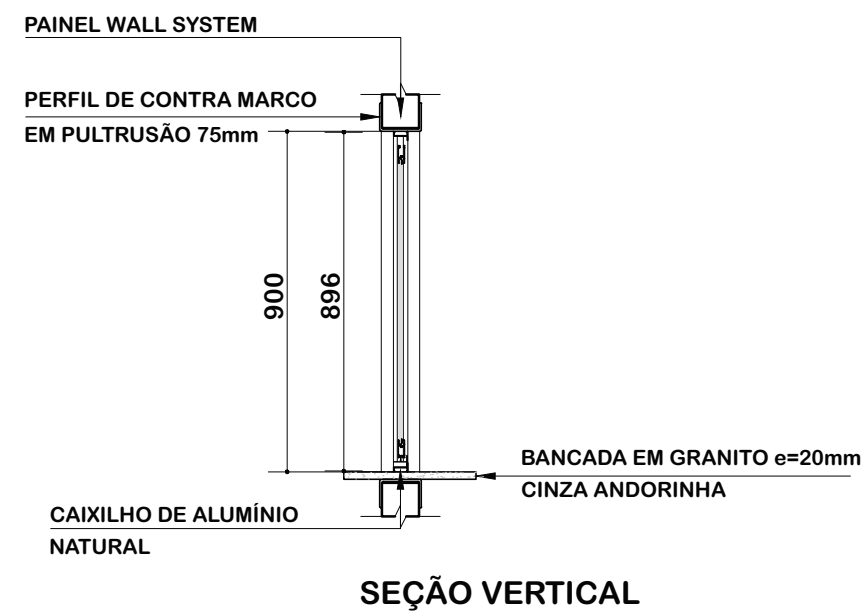


		PRANCHA: 02
OBRA: CRECHE TIPO B	ÁREA: 1058,14m ²	DATA: MAIO/2025
CLIENTE: FUNDO NACIONAL DE DESENVOLVIMENTO DA EDUCAÇÃO	ESCALA: S/E	REVISÃO: 04
DESCRIÇÃO: DETALHAMENTO DE JANELAS EM ALUMÍNIO CÓD. DA JANELA JA-02 (596 X 896mm)	AS BUILT TATIANA GONÇALVES	ELABORADO POR: RAFAEL ROUSSENQ


JA-03 BASCULANTE - 06 unidades

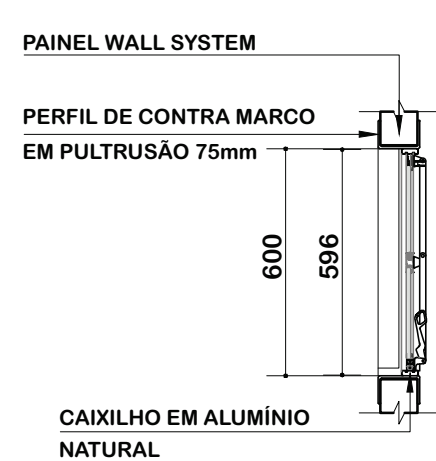

SEÇÃO VERTICAL

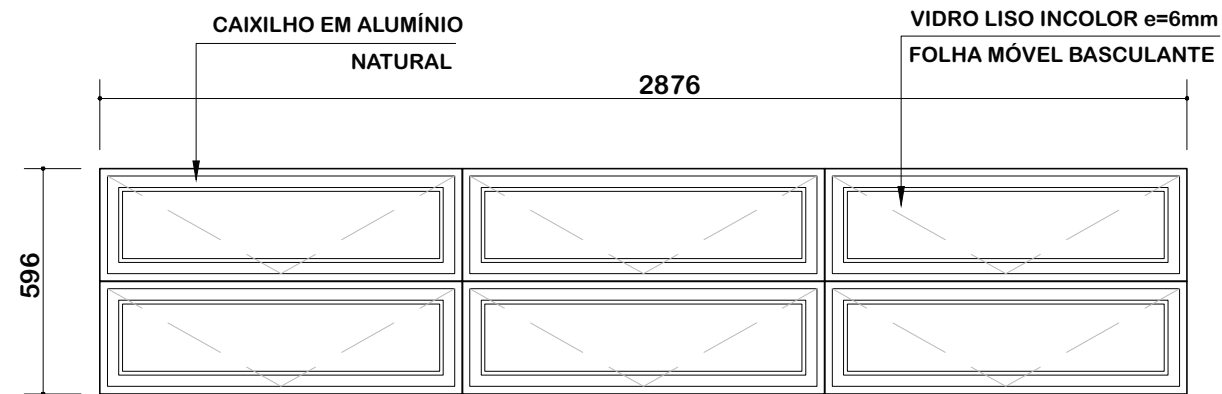


VISTA FRONTAL

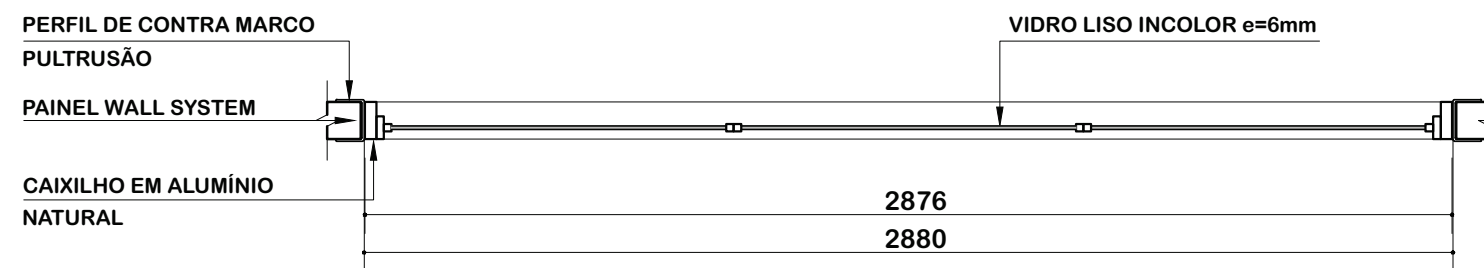


SEÇÃO HORIZONTAL

		PRANCHA: 03
OBRA: CRECHE TIPO B	ÁREA: 1058,14m ²	DATA: MAIO/2025
CLIENTE: FUNDO NACIONAL DE DESENVOLVIMENTO DA EDUCAÇÃO	ESCALA: S/E	REVISÃO: 04
DESCRIÇÃO: DETALHAMENTO DE JANELAS EM ALUMÍNIO CÓD. DA JANELA JA-03 (2876 X 596mm)	AS BUILT TATIANA GONÇALVES	ELABORADO POR: RAFAEL ROUSSENQ


JA-04 BASCULANTE - 04 unidades

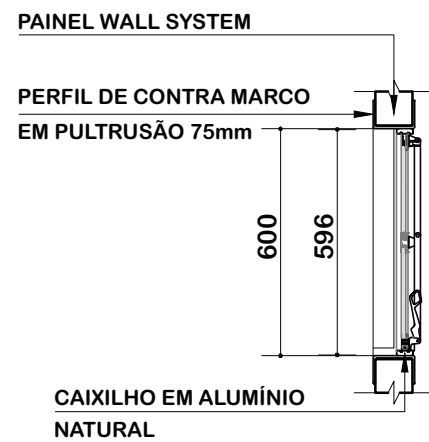

SEÇÃO VERTICAL

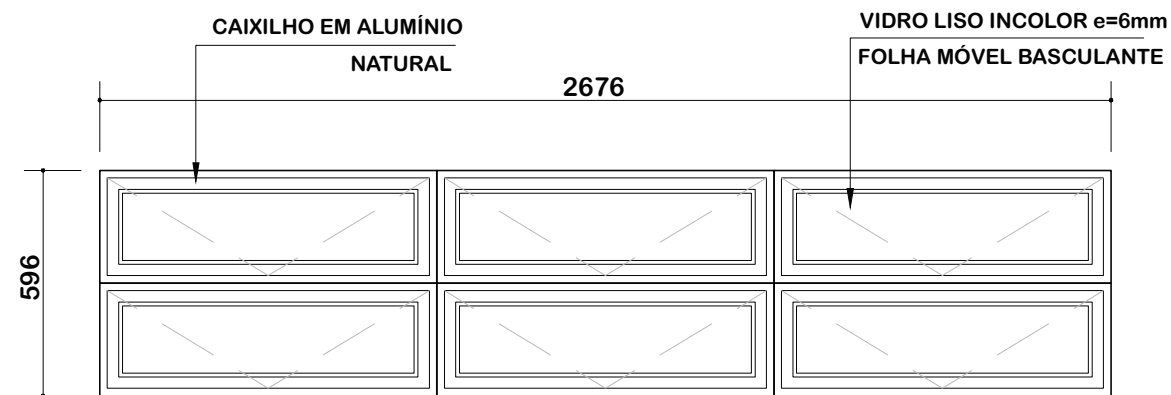


VISTA FRONTAL

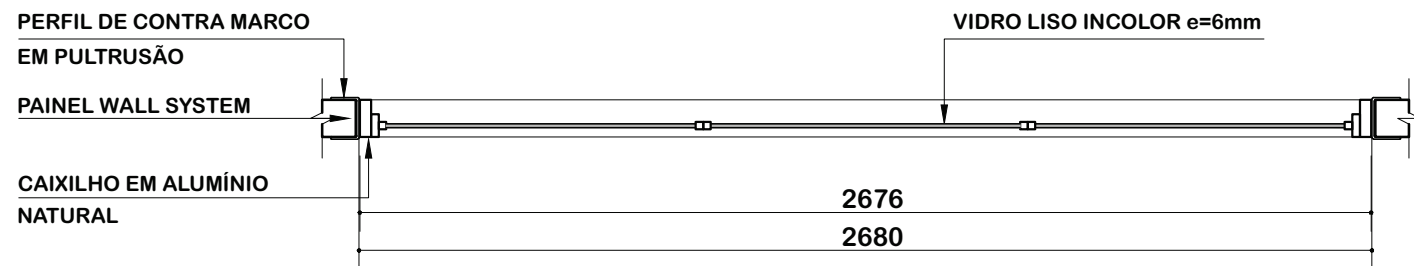


SEÇÃO HORIZONTAL

 GESTÃO & ASSESSORIA EM ARQUITETURA		PRANCHA: 04
OBRA: CRECHE TIPO B	ÁREA: 1058,14m ²	DATA: MAIO/2025
CLIENTE: FUNDO NACIONAL DE DESENVOLVIMENTO DA EDUCAÇÃO	ESCALA: S/E	REVISÃO: 04
DESCRIÇÃO: DETALHAMENTO DE JANELAS EM ALUMÍNIO CÓD. DA JANELA JA-04 (2676 X 596mm)	AS BUILT TATIANA GONÇALVES	ELABORADO POR: RAFAEL ROUSSENQ


JA-05 CORRER- 06 unidades

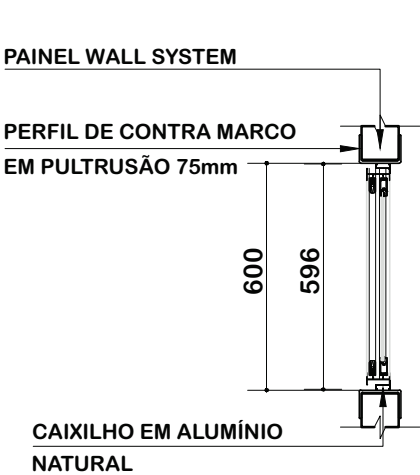

SEÇÃO VERTICAL

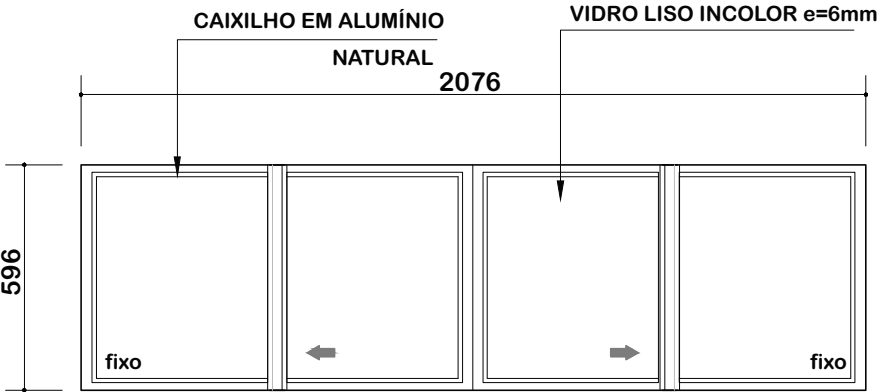


VISTA FRONTAL

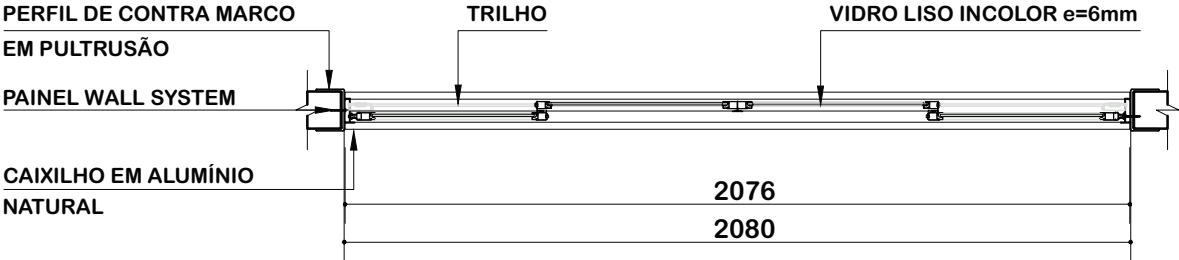


SEÇÃO HORIZONTAL

 GESTÃO & ASSESSORIA EM ARQUITETURA		PRANCHA: 05
OBRA: CRECHE TIPO B	ÁREA: 1058,14m ²	DATA: MAIO/2025
CLIENTE: FUNDO NACIONAL DE DESENVOLVIMENTO DA EDUCAÇÃO	ESCALA: S/E	REVISÃO: 04
DESCRIÇÃO: DETALHAMENTO DE JANELAS EM ALUMÍNIO CÓD. DA JANELA JA-05 (2076 X 596mm)	AS BUILT TATIANA GONÇALVES	ELABORADO POR: RAFAEL ROUSSENQ


JA-06 CORRER - 02 unidades

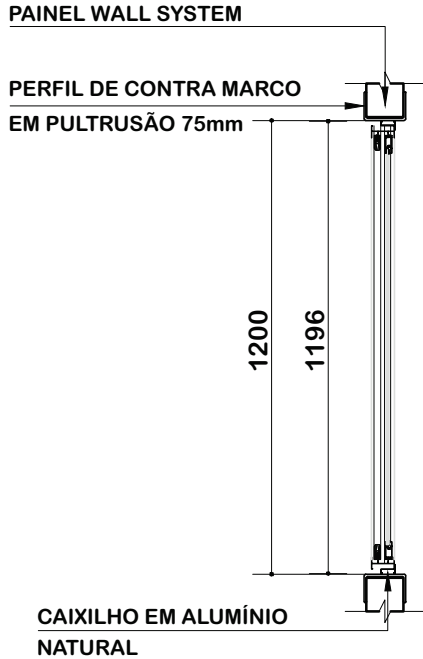

SEÇÃO VERTICAL

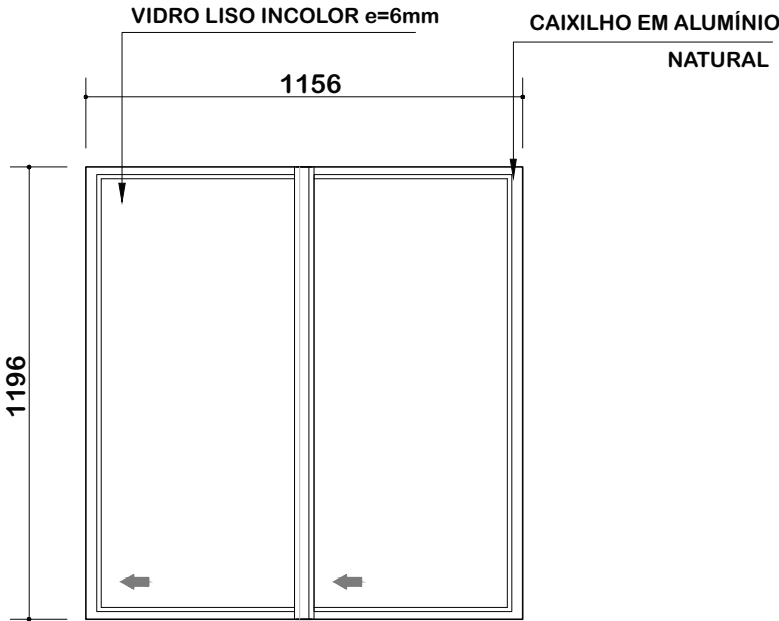


VISTA FRONTAL

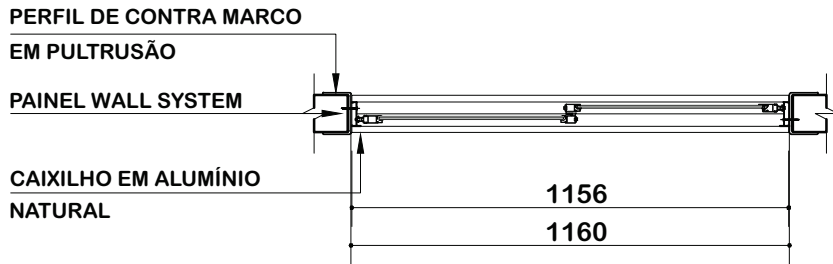


SEÇÃO HORIZONTAL

 GESTÃO & ASSESSORIA EM ARQUITETURA		PRANCHA: 06
OBRA: CRECHE TIPO B	ÁREA: 1058,14m ²	DATA: MAIO/2025
CLIENTE: FUNDO NACIONAL DE DESENVOLVIMENTO DA EDUCAÇÃO	ESCALA: S/E	REVISÃO: 04
DESCRIÇÃO: DETALHAMENTO DE JANELAS EM ALUMÍNIO CÓD. DA JANELA JA-06 (1156 X 1196mm)	AS BUILT TATIANA GONÇALVES	ELABORADO POR: RAFAEL ROUSSENQ


JA-07 CORRER- 01 unidade

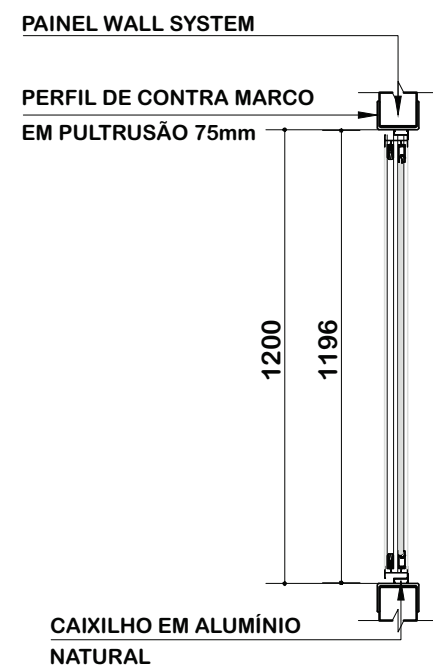

SEÇÃO VERTICAL

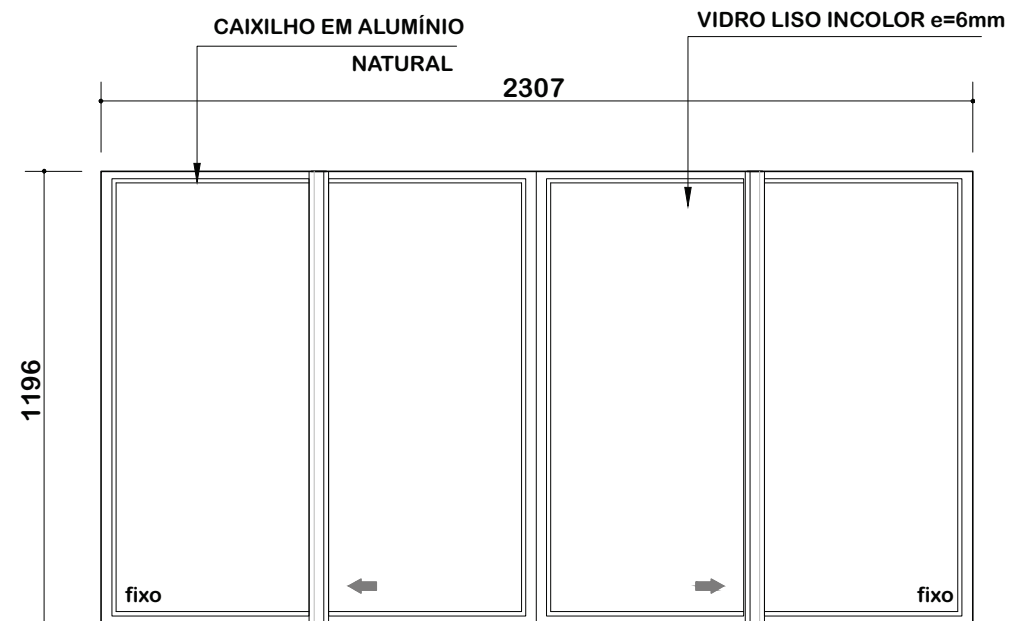


VISTA FRONTAL

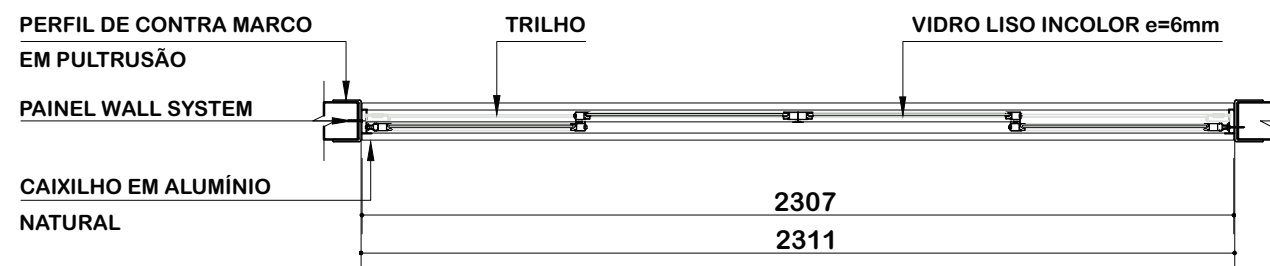


SEÇÃO HORIZONTAL

 GESTÃO & ASSESSORIA EM ARQUITETURA		PRANCHA: 07
OBRA: CRECHE TIPO B	ÁREA: 1058,14m ²	DATA: MAIO/2025
CLIENTE: FUNDO NACIONAL DE DESENVOLVIMENTO DA EDUCAÇÃO	ESCALA: S/E	REVISÃO: 04
DESCRIÇÃO: DETALHAMENTO DE JANELAS EM ALUMÍNIO CÓD. DA JANELA JA-07 (2307X 1196mm)	AS BUILT TATIANA GONÇALVES	ELABORADO POR: RAFAEL ROUSSENQ


JA-08 CORRER- 05 unidades

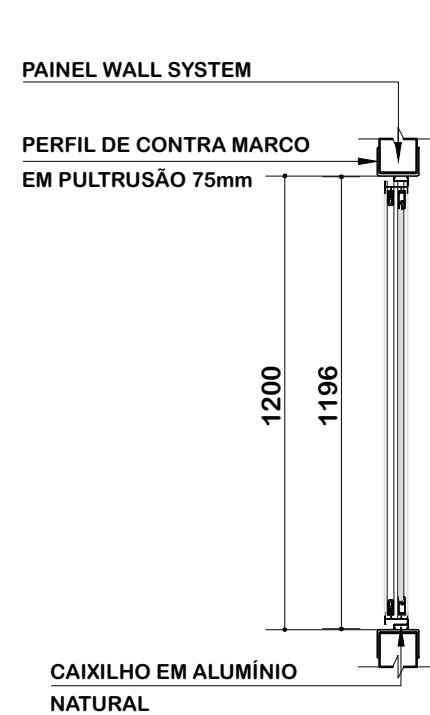

SEÇÃO VERTICAL

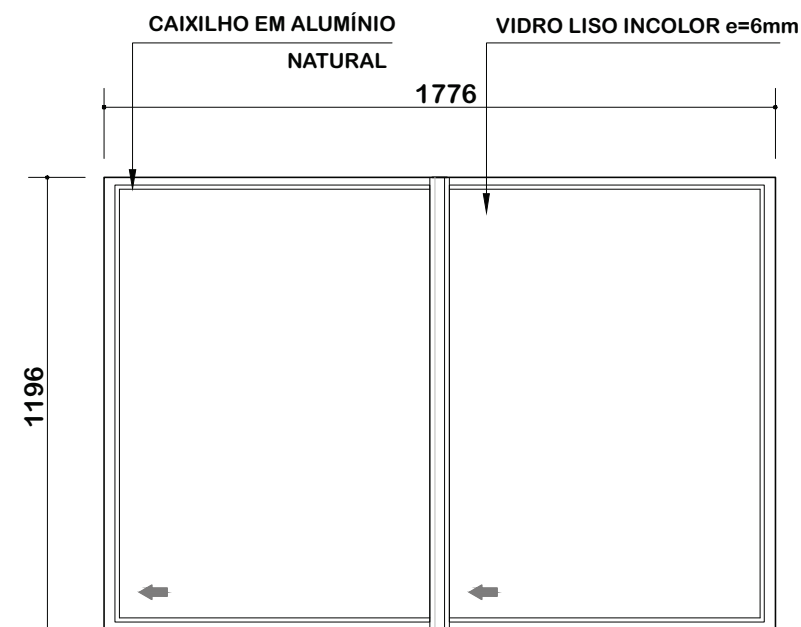




VISTA FRONTAL

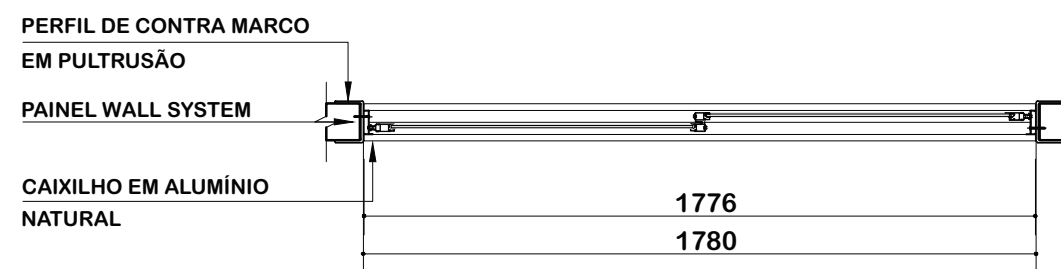

SEÇÃO HORIZONTAL


 GESTÃO & ASSESSORIA EM ARQUITETURA		PRANCHA: 08
OBRA: CRECHE TIPO B	ÁREA: 1058,14m ²	DATA: MAIO/2025
CLIENTE: FUNDO NACIONAL DE DESENVOLVIMENTO DA EDUCAÇÃO	ESCALA: S/E	REVISÃO: 04
DESCRIÇÃO: DETALHAMENTO DE JANELAS EM ALUMÍNIO CÓD. DA JANELA JA-08 (1776X 1196mm)	AS BUILT TATIANA GONÇALVES	ELABORADO POR: RAFAEL ROUSSENQ

JA-09 CORRER - 01 unidade

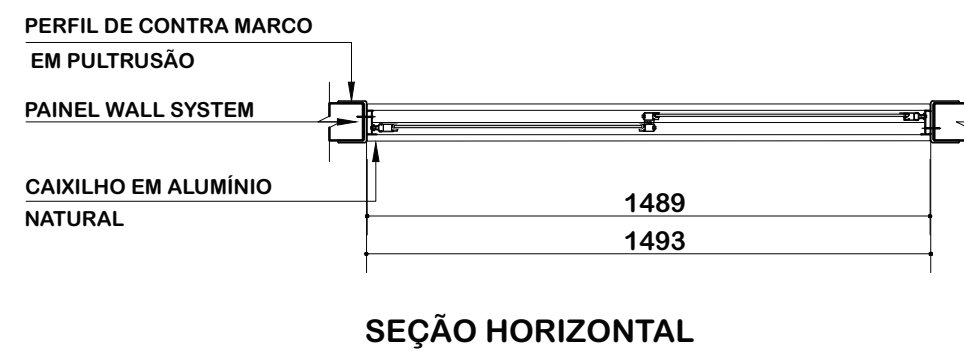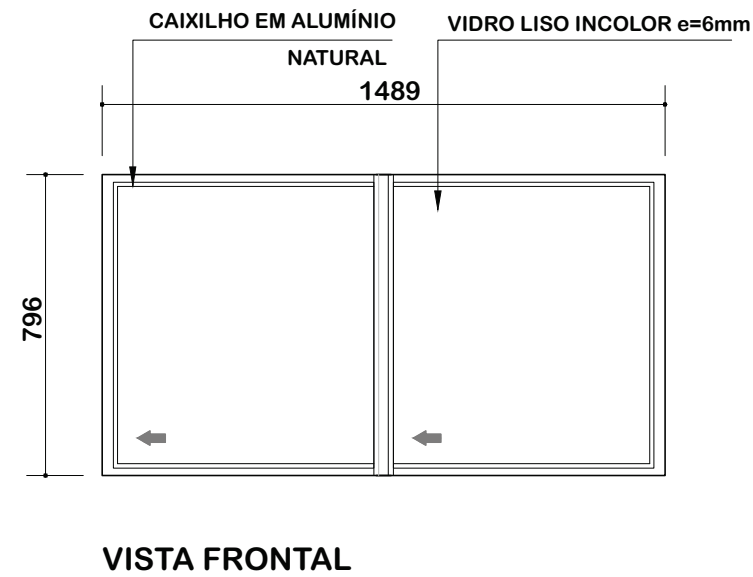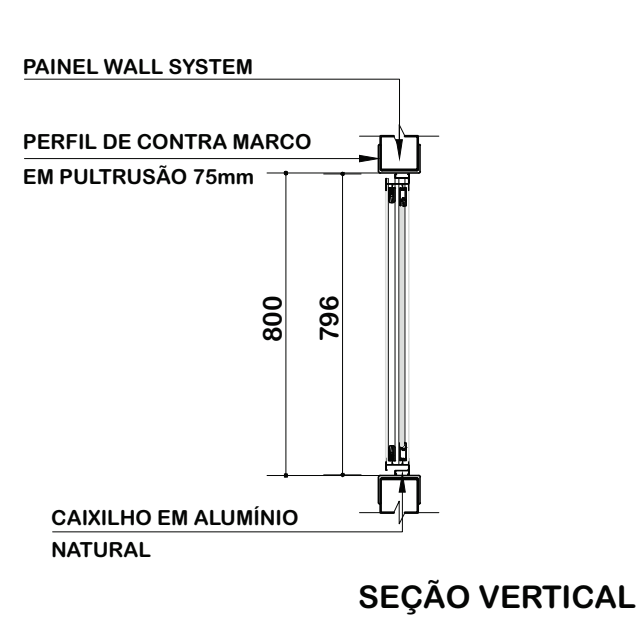


		PRANCHA: 09
OBRA: CRECHE TIPO B	ÁREA: 1058,14m ²	DATA: MAIO/2025
CLIENTE: FUNDO NACIONAL DE DESENVOLVIMENTO DA EDUCAÇÃO	ESCALA: S/E	REVISÃO: 04
DESCRIÇÃO: DETALHAMENTO DE JANELAS EM ALUMÍNIO CÓD. DA JANELA JA-09 (1489X796mm)	AS BUILT TATIANA GONÇALVES	ELABORADO POR: RAFAEL ROUSSENQ

JA-10 CORRER- 02 unidades

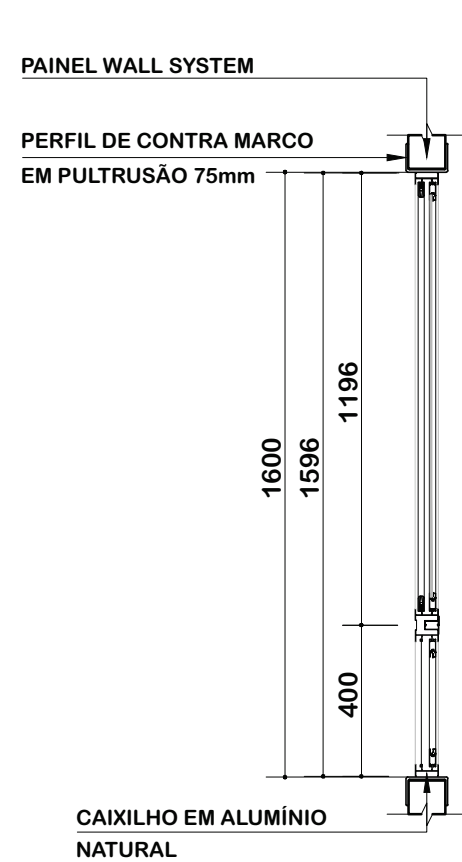

SEÇÃO VERTICAL

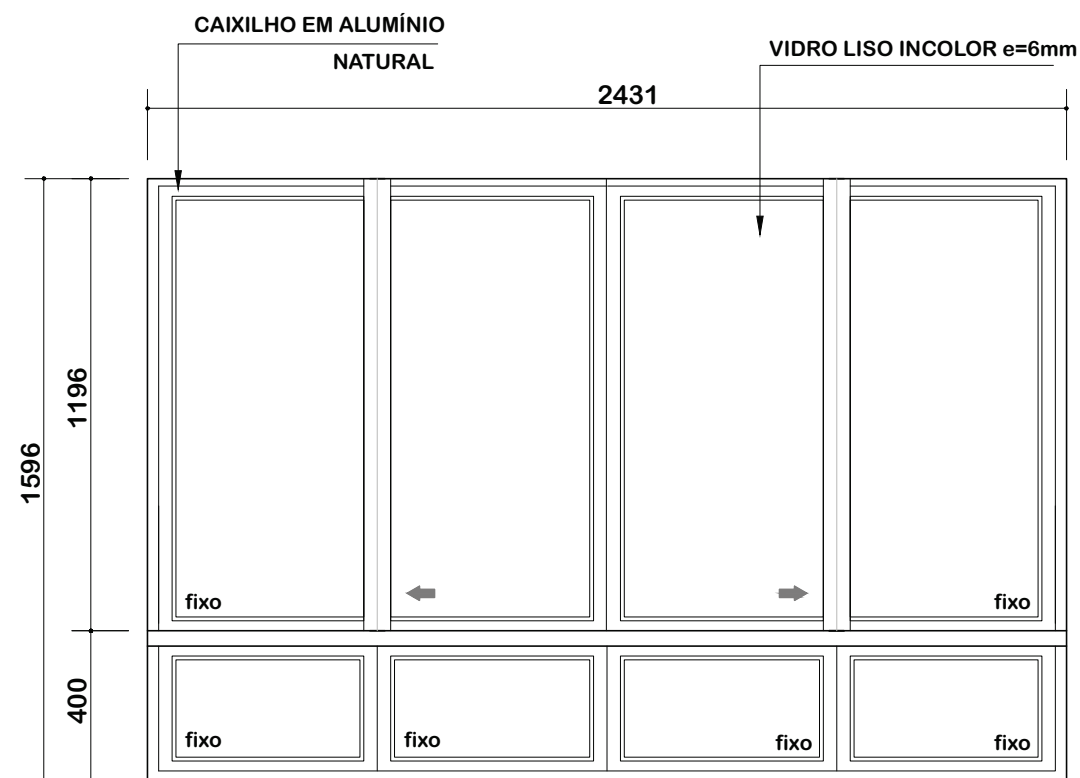


VISTA FRONTAL




SEÇÃO HORIZONTAL

 GESTÃO & ASSESSORIA EM ARQUITETURA		PRANCHA: 10
OBRA: CRECHE TIPO B	ÁREA: 1058,14m ²	DATA: MAIO/2025
CLIENTE: FUNDO NACIONAL DE DESENVOLVIMENTO DA EDUCAÇÃO	ESCALA: S/E	REVISÃO: 04
DESCRIÇÃO: DETALHAMENTO DE JANELAS EM ALUMÍNIO CÓD. DA JANELA JA-10 (2431X1596mm)	AS BUILT TATIANA GONÇALVES	ELABORADO POR: RAFAEL ROUSSENQ


JA-11 CORRER- 04 unidades

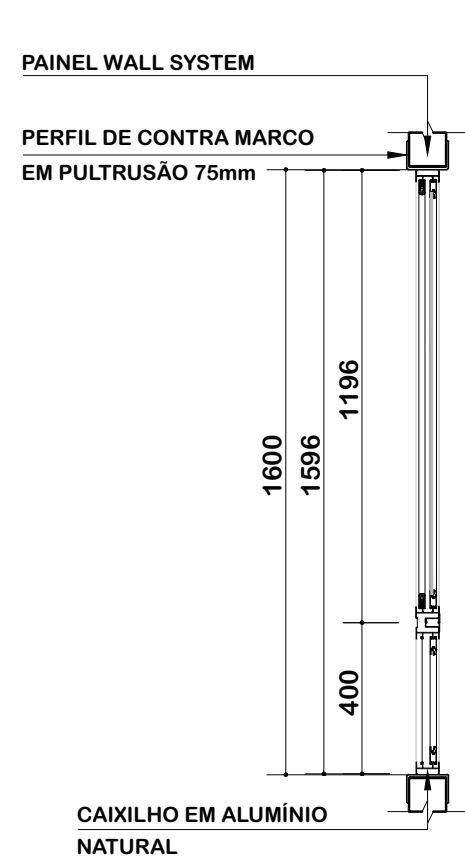

SEÇÃO VERTICAL

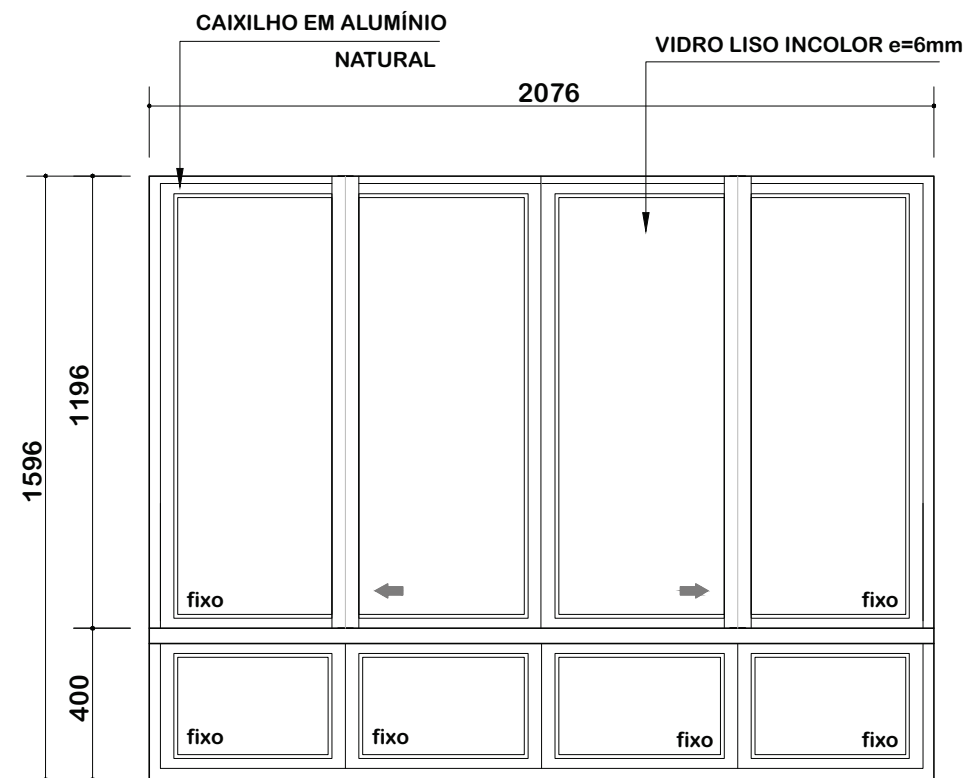




VISTA FRONTAL

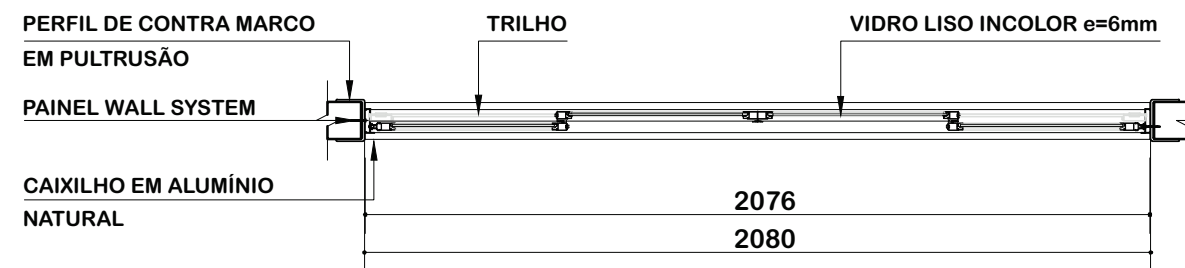

SEÇÃO HORIZONTAL


 GESTÃO & ASSESSORIA EM ARQUITETURA		PRANCHA: 11
OBRA: CRECHE TIPO B	ÁREA: 1058,14m ²	DATA: MAIO/2025
CLIENTE: FUNDO NACIONAL DE DESENVOLVIMENTO DA EDUCAÇÃO	ESCALA: S/E	REVISÃO: 04
DESCRIÇÃO: DETALHAMENTO DE JANELAS EM ALUMÍNIO CÓD. DA JANELA JA-11 (2076X1596mm)	AS BUILT TATIANA GONÇALVES	ELABORADO POR: RAFAEL ROUSSENQ

JA-12 CORRER- 01 unidade

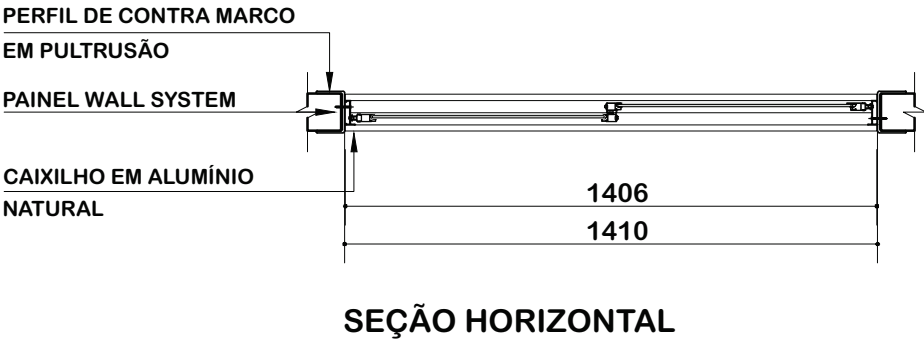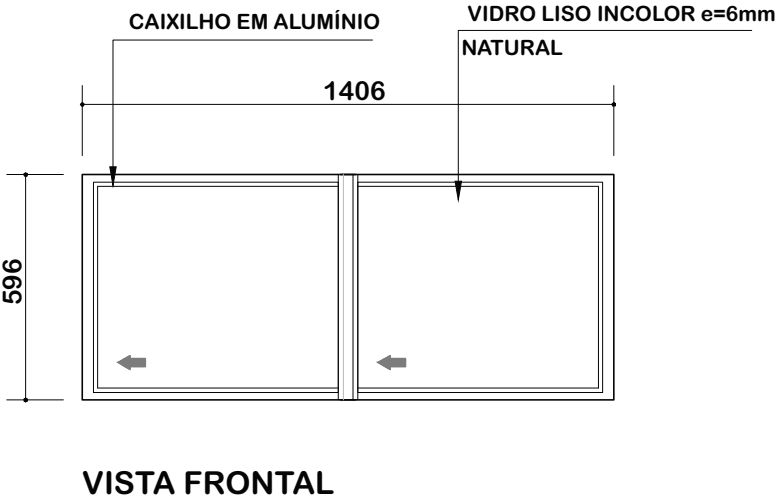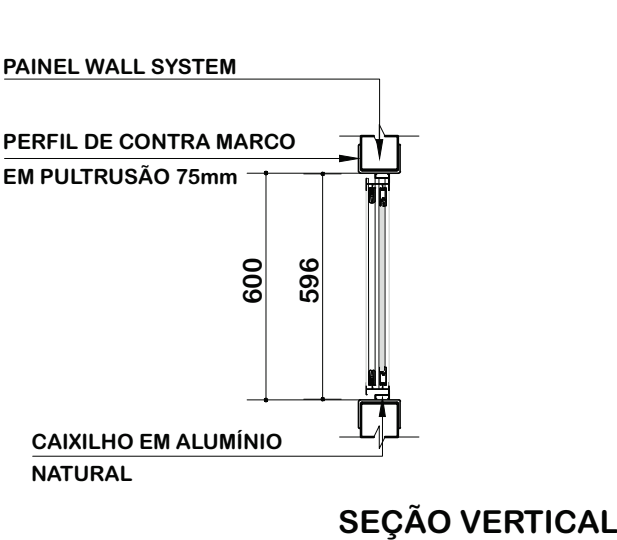


<div><div><div></div><div></div></div><div><div>t&M</div><div>GESTÃO & ASSESSORIA EM ARQUITETURA</div></div></div>		PRANCHA: <div>12</div>
OBRA: CRECHE TIPO B	ÁREA: 1058,14m ²	DATA: MAIO/2025
CLIENTE: FUNDO NACIONAL DE DESENVOLVIMENTO DA EDUCAÇÃO	ESCALA: S/E	REVISÃO: 04
DESCRIÇÃO: DETALHAMENTO DE JANELAS EM ALUMÍNIO CÓD. DA JANELA JA-12 (1406X596mm)	AS BUILT TATIANA GONÇALVES	ELABORADO POR: RAFAEL ROUSSENQ


JA-13 BASCULANTE- 04 unidades

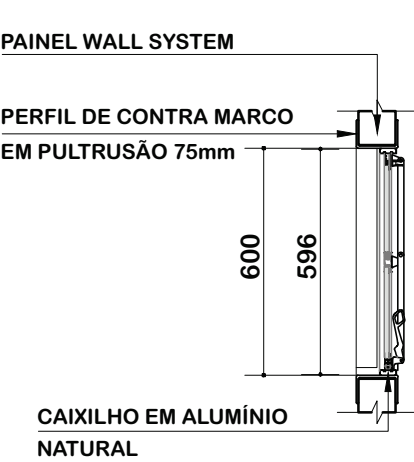


SEÇÃO VERTICAL

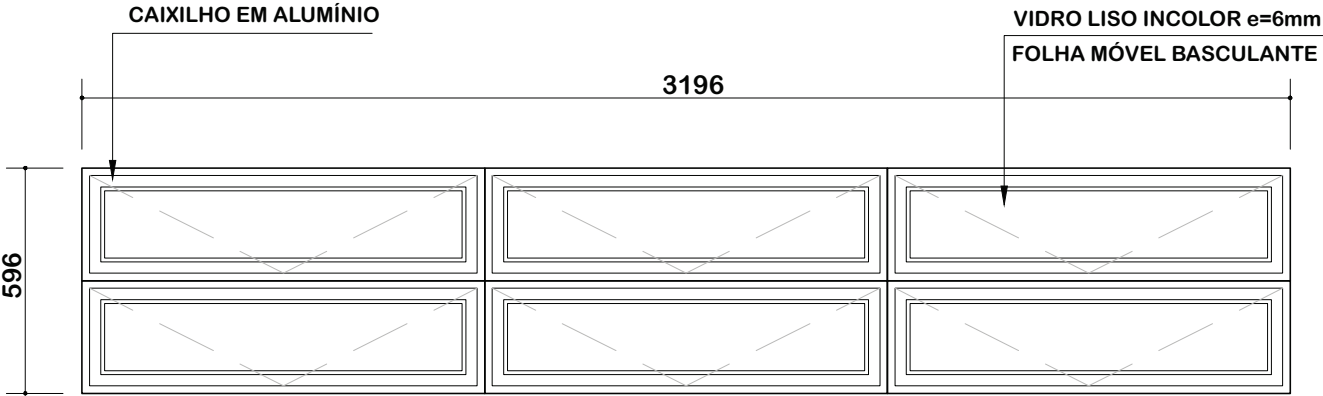




VISTA FRONTAL

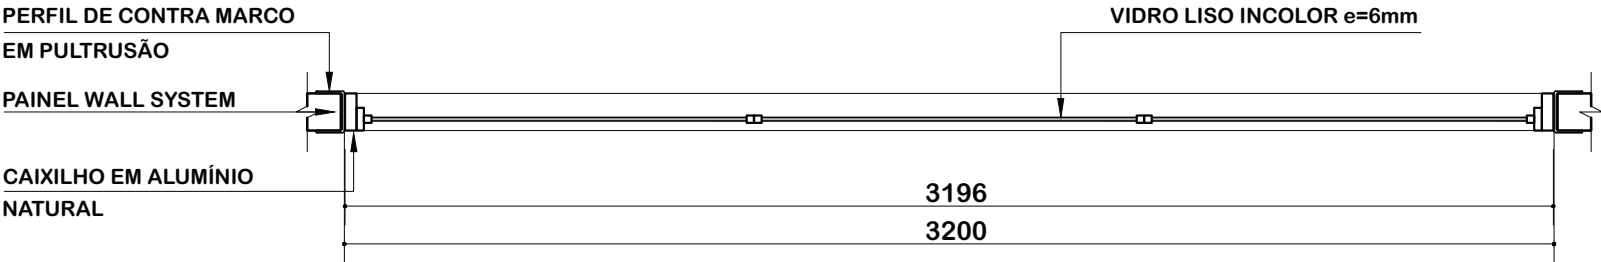

SEÇÃO HORIZONTAL


 GESTÃO & ASSESSORIA EM ARQUITETURA		PRANCHA: 13
OBRA: CRECHE TIPO B	ÁREA: 1058,14m ²	DATA: MAIO/2025
CLIENTE: FUNDO NACIONAL DE DESENVOLVIMENTO DA EDUCAÇÃO	ESCALA: S/E	REVISÃO: 04
DESCRIÇÃO: DETALHAMENTO DE JANELAS EM ALUMÍNIO CÓD. DA JANELA JA-13 (3196X596mm)	AS BUILT TATIANA GONÇALVES	ELABORADO POR: RAFAEL ROUSSENQ

JA-14 CORRER- 02 unidades

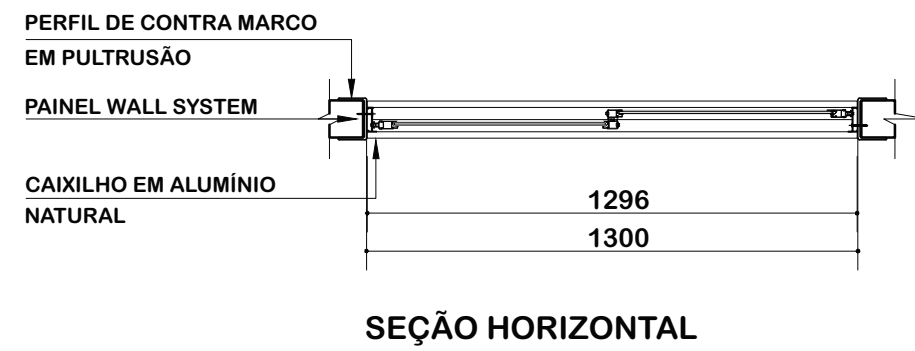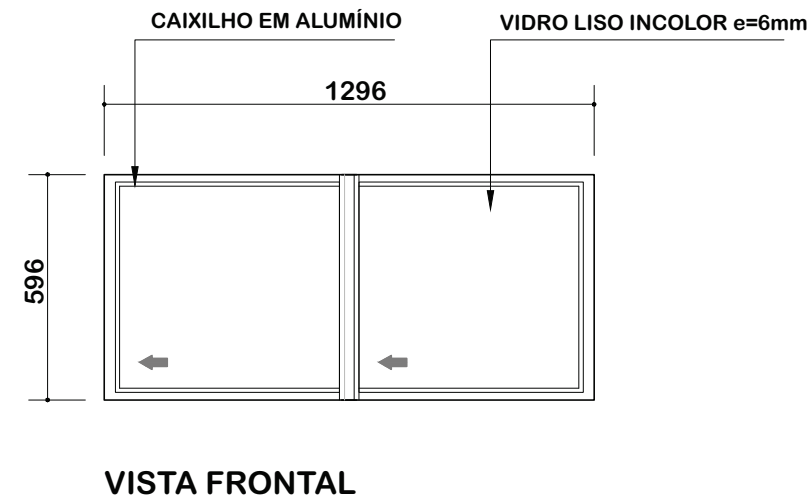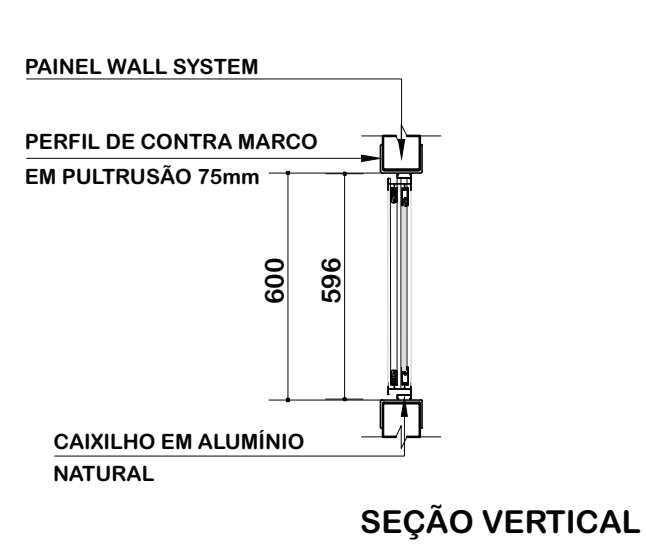


		PRANCHA: 14
OBRA: CRECHE TIPO B	ÁREA: 1058,14m ²	DATA: MAIO/2025
CLIENTE: FUNDO NACIONAL DE DESENVOLVIMENTO DA EDUCAÇÃO	ESCALA: S/E	REVISÃO: 04
DESCRIÇÃO: DETALHAMENTO DE JANELAS EM ALUMÍNIO CÓD. DA JANELA JA-14 (1296X596mm)	AS BUILT TATIANA GONÇALVES	ELABORADO POR: RAFAEL ROUSSENQ


JA-15 CORRER- 02 unidades

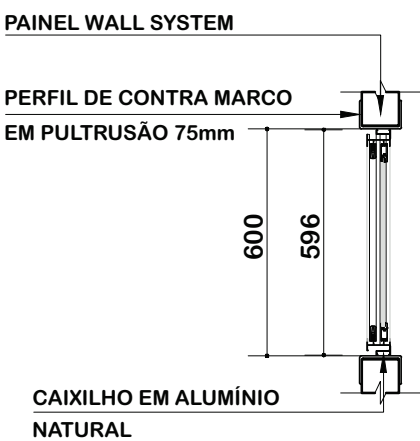


SEÇÃO VERTICAL

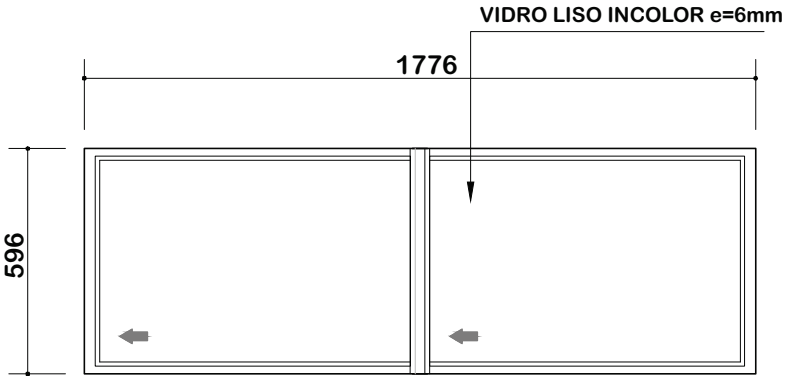


VISTA FRONTAL

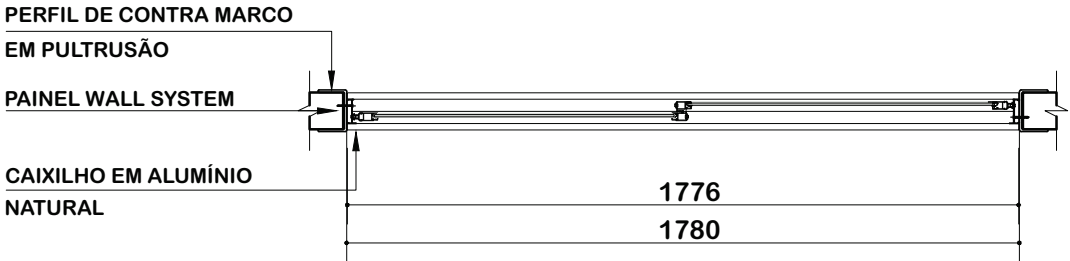


SEÇÃO HORIZONTAL

 GESTÃO & ASSESSORIA EM ARQUITETURA		PRANCHA: 15
OBRA: CRECHE TIPO B	ÁREA: 1058,14m ²	DATA: MAIO/2025
CLIENTE: FUNDO NACIONAL DE DESENVOLVIMENTO DA EDUCAÇÃO	ESCALA: S/E	REVISÃO: 04
DESCRIÇÃO: DETALHAMENTO DE JANELAS EM ALUMÍNIO CÓD. DA JANELA JA-15 (1776X596mm)	AS BUILT TATIANA GONÇALVES	ELABORADO POR: RAFAEL ROUSSENQ


JA-16 BASCULANTE - 02 unidades

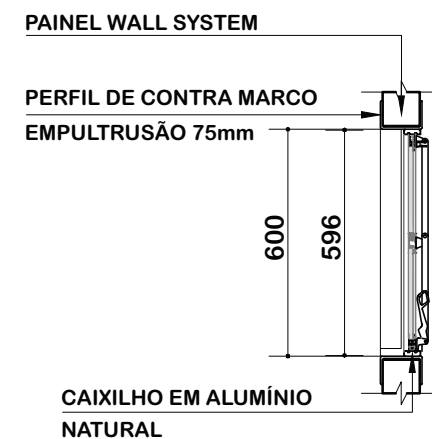

SEÇÃO VERTICAL

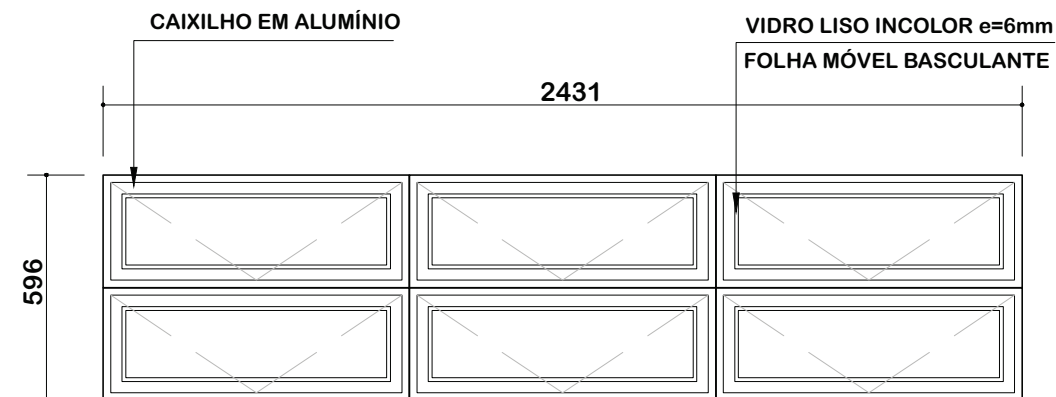


VISTA FRONTAL

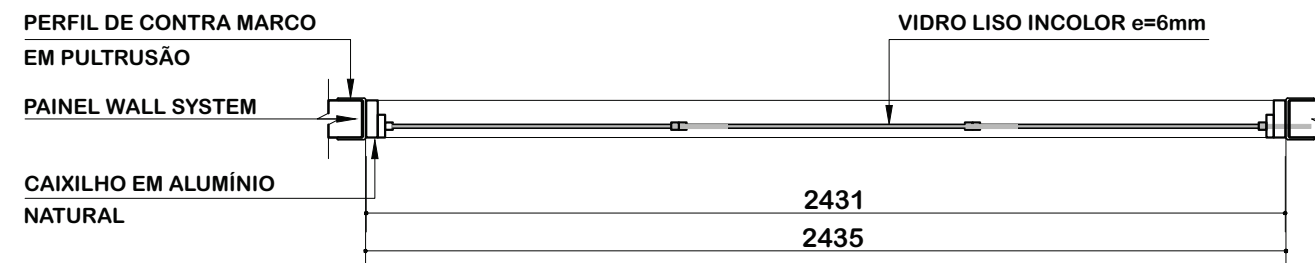


SEÇÃO HORIZONTAL

 GESTÃO & ASSESSORIA EM ARQUITETURA		PRANCHA: 16
OBRA: CRECHE TIPO B	ÁREA: 1058,14m ²	DATA: MAIO/2025
CLIENTE: FUNDO NACIONAL DE DESENVOLVIMENTO DA EDUCAÇÃO	ESCALA: S/E	REVISÃO: 04
DESCRIÇÃO: DETALHAMENTO DE JANELAS EM ALUMÍNIO CÓD. DA JANELA JA-16 (2431X596mm)	AS BUILT TATIANA GONÇALVES	ELABORADO POR: RAFAEL ROUSSENQ


JA-17 CORRER- 04 unidades

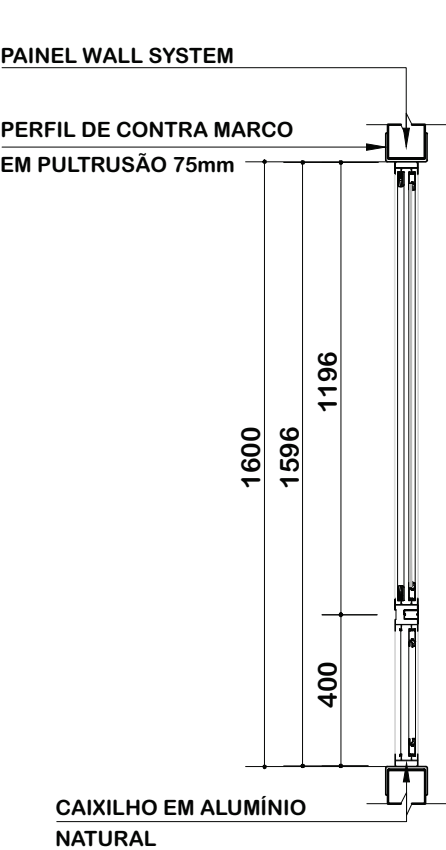


SEÇÃO VERTICAL

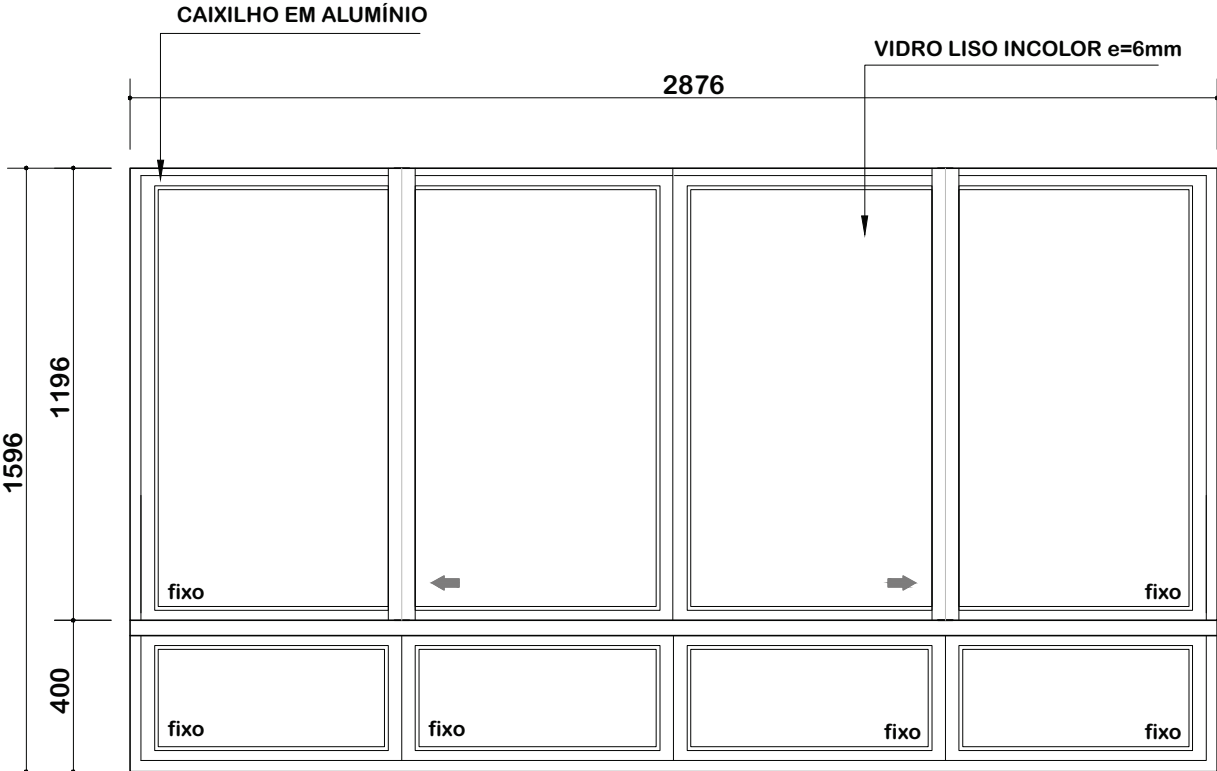


VISTA FRONTAL

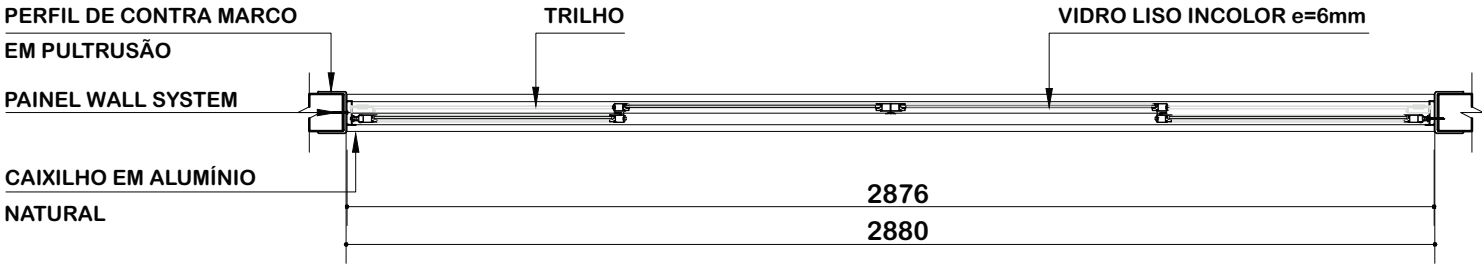


SEÇÃO HORIZONTAL

 GESTÃO & ASSESSORIA EM ARQUITETURA		PRANCHA: 17
OBRA: CRECHE TIPO B	ÁREA: 1058,14m ²	DATA: MAIO/2025
CLIENTE: FUNDO NACIONAL DE DESENVOLVIMENTO DA EDUCAÇÃO	ESCALA: S/E	REVISÃO: 04
DESCRIÇÃO: DETALHAMENTO DE JANELAS EM ALUMÍNIO CÓD. DA JANELA JA-17 (2876X1596mm)	AS BUILT TATIANA GONÇALVES	ELABORADO POR: RAFAEL ROUSSENQ


JA-18 BASCULANTE - 02 unidades

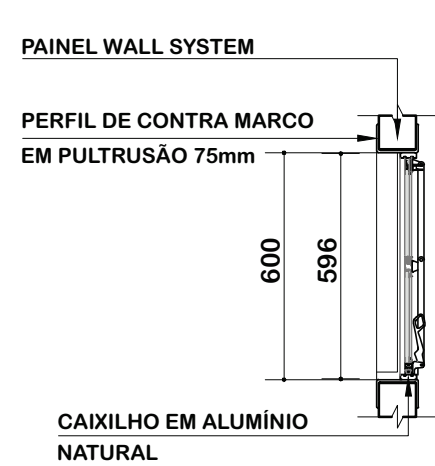

SEÇÃO VERTICAL

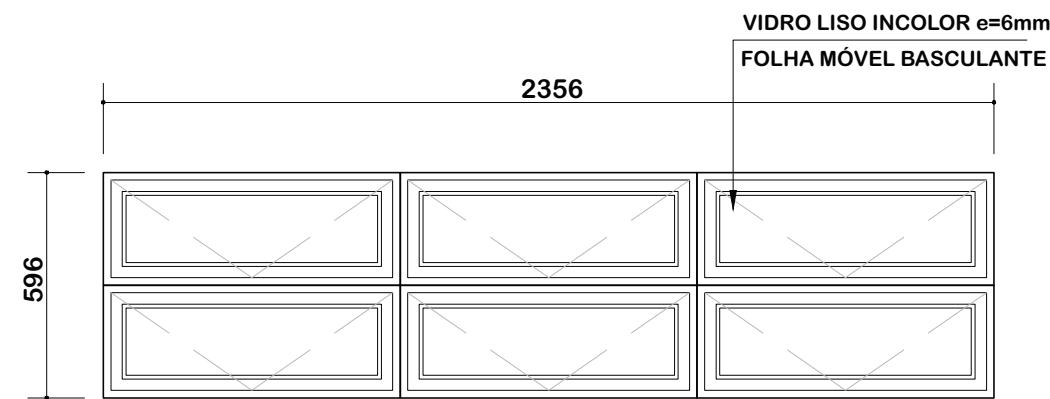

VISTA FRONTAL

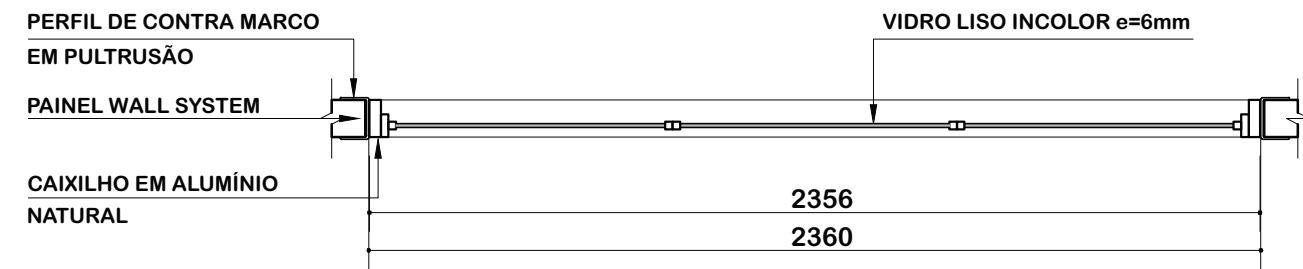


SEÇÃO HORIZONTAL

 GESTÃO & ASSESSORIA EM ARQUITETURA		PRANCHA: 18
OBRA: CRECHE TIPO B	ÁREA: 1058,14m ²	DATA: MAIO/2025
CLIENTE: FUNDO NACIONAL DE DESENVOLVIMENTO DA EDUCAÇÃO	ESCALA: S/E	REVISÃO: 04
DESCRIÇÃO: DETALHAMENTO DE JANELAS EM ALUMÍNIO CÓD. DA JANELA JA-18 (2356X596mm)	AS BUILT TATIANA GONÇALVES	ELABORADO POR: RAFAEL ROUSSENQ


JA-19 CORRER- 04 unidades




SEÇÃO VERTICAL

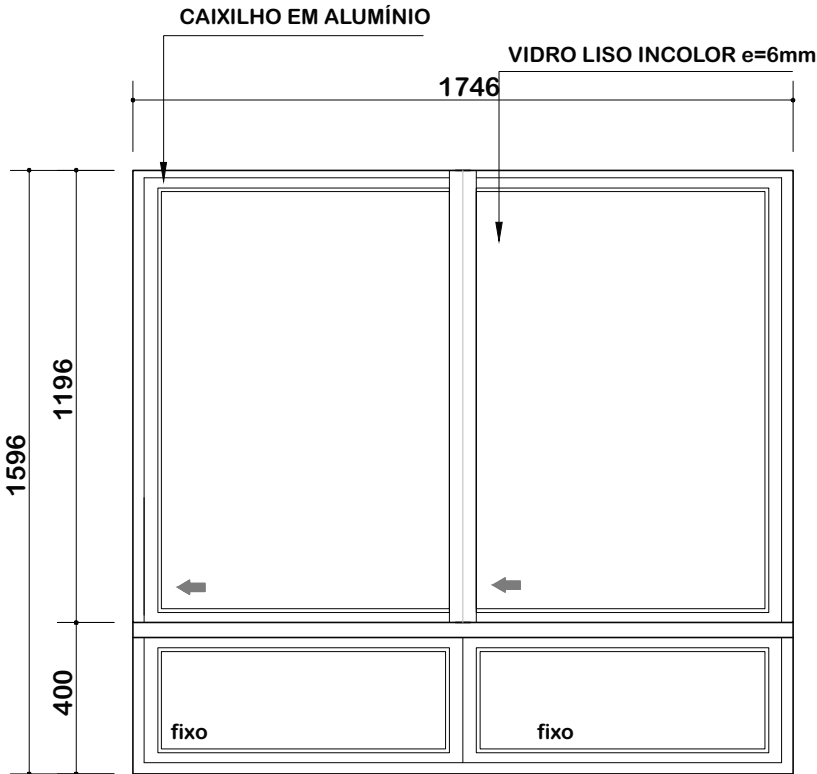


VISTA FRONTAL

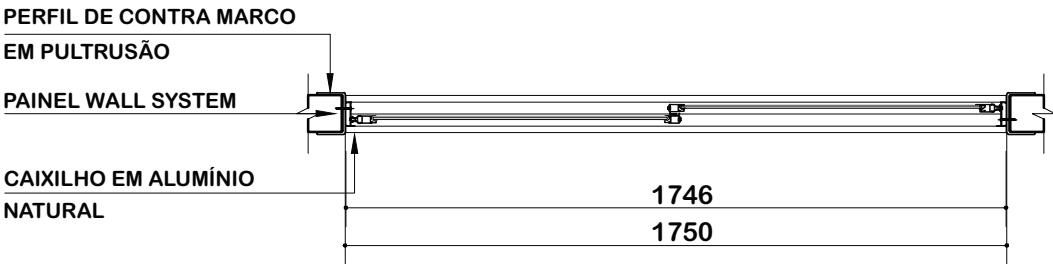


SEÇÃO HORIZONTAL

 GESTÃO & ASSESSORIA EM ARQUITETURA		PRANCHA: 19
OBRA: CRECHE TIPO B	ÁREA: 1058,14m ²	DATA: MAIO/2025
CLIENTE: FUNDO NACIONAL DE DESENVOLVIMENTO DA EDUCAÇÃO	ESCALA: S/E	REVISÃO: 04
DESCRIÇÃO: DETALHAMENTO DE JANELAS EM ALUMÍNIO CÓD. DA JANELA JA-19 (1746X1596mm)	AS BUILT TATIANA GONÇALVES	ELABORADO POR: RAFAEL ROUSSENQ


JA-20 BASCULANTE - 01 unidade

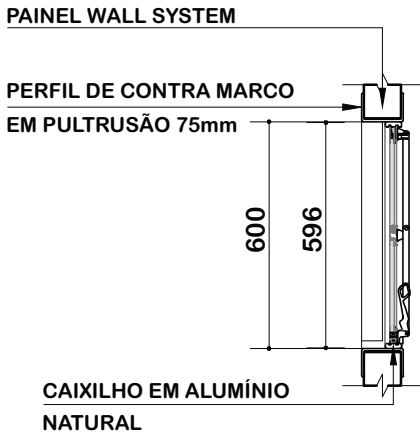

SEÇÃO VERTICAL

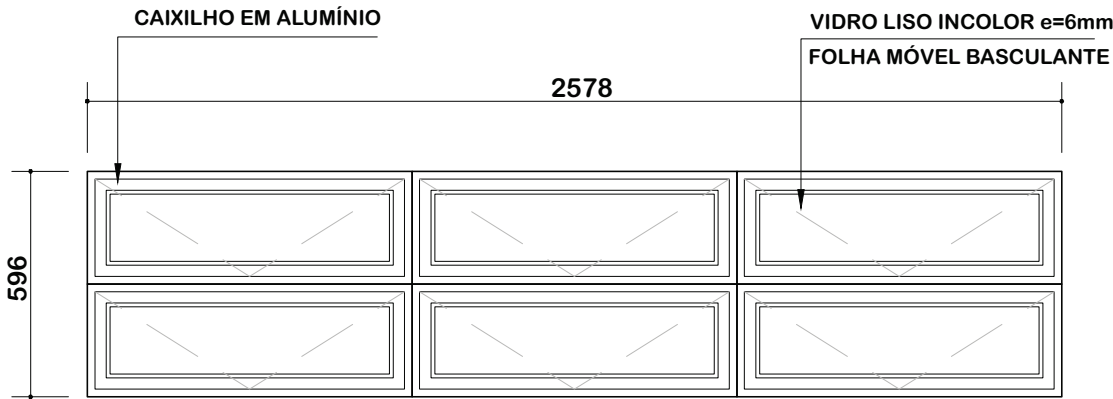


VISTA FRONTAL

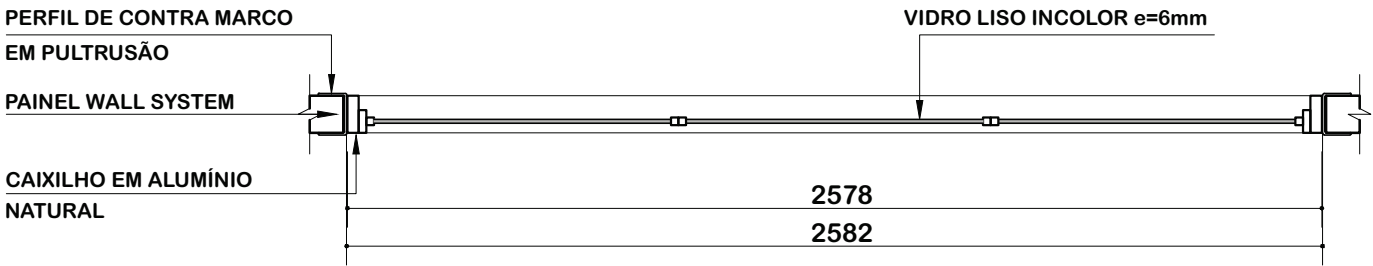


SEÇÃO HORIZONTAL

 GESTÃO & ASSESSORIA EM ARQUITETURA		PRANCHA: 20
OBRA: CRECHE TIPO B	ÁREA: 1058,14m ²	DATA: MAIO/2025
CLIENTE: FUNDO NACIONAL DE DESENVOLVIMENTO DA EDUCAÇÃO	ESCALA: S/E	REVISÃO: 04
DESCRIÇÃO: DETALHAMENTO DE JANELAS EM ALUMÍNIO CÓD. DA JANELA JA-20 (2578X596mm)	AS BUILT TATIANA GONÇALVES	ELABORADO POR: RAFAEL ROUSSENQ


JA-21 BASCULANTE - 01 unidade

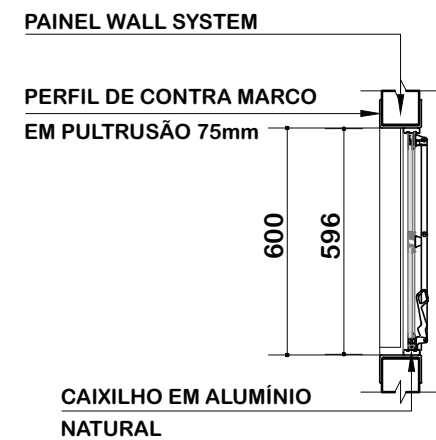

SEÇÃO VERTICAL

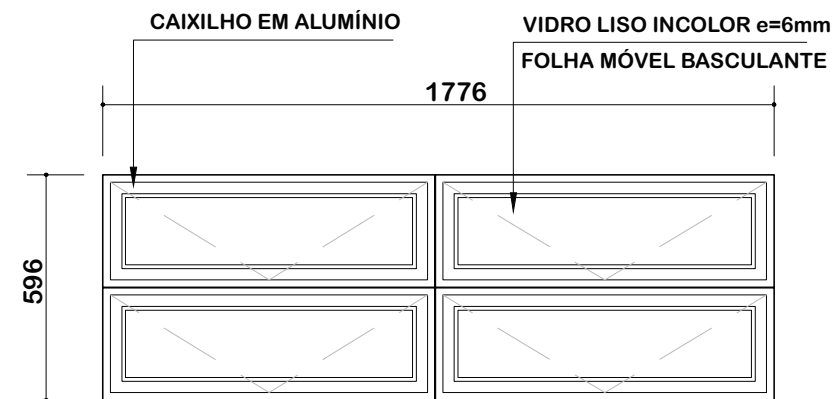




VISTA FRONTAL

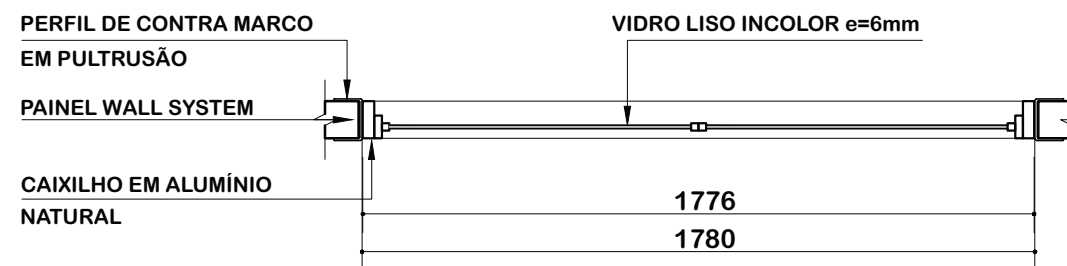


SEÇÃO HORIZONTAL

 GESTÃO & ASSESSORIA EM ARQUITETURA		PRANCHA: 21
OBRA: CRECHE TIPO B	ÁREA: 1058,14m ²	DATA: MAIO/2025
CLIENTE: FUNDO NACIONAL DE DESENVOLVIMENTO DA EDUCAÇÃO	ESCALA: S/E	REVISÃO: 04
DESCRIÇÃO: DETALHAMENTO DE JANELAS EM ALUMÍNIO CÓD. DA JANELA JA-21 (1776X596mm)	AS BUILT TATIANA GONÇALVES	ELABORADO POR: RAFAEL ROUSSENQ


JA-23 CORRER- 01 unidade

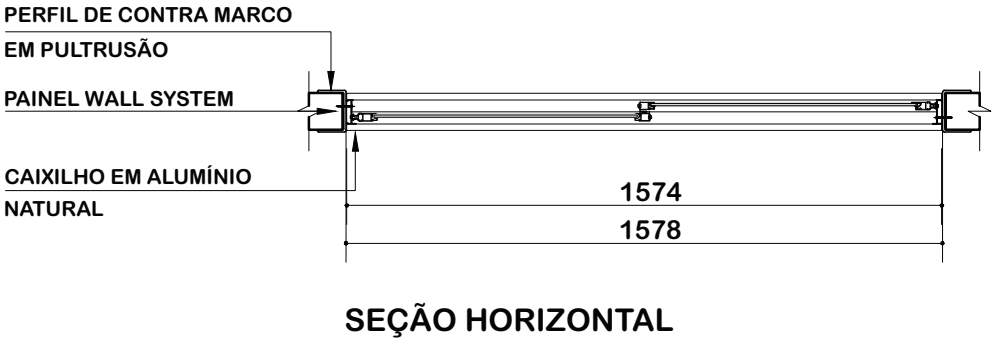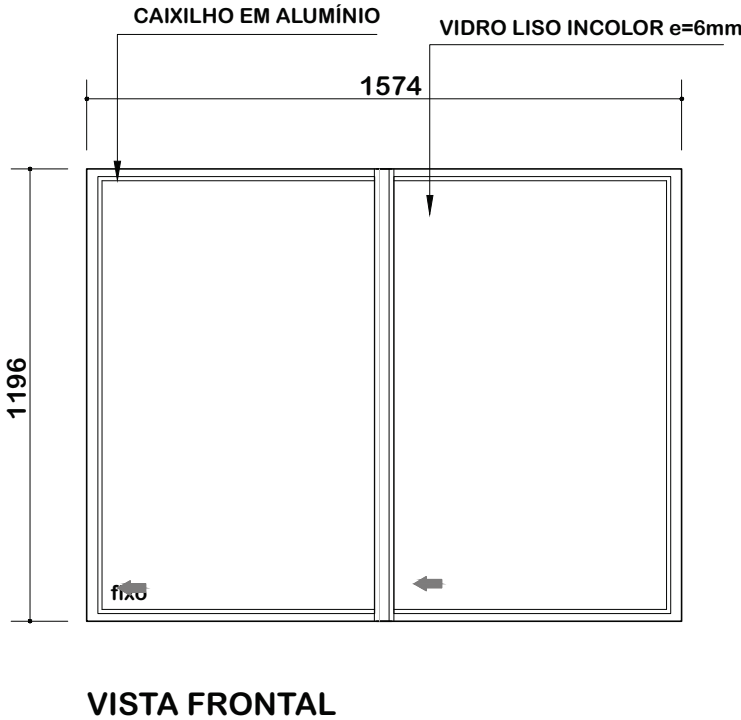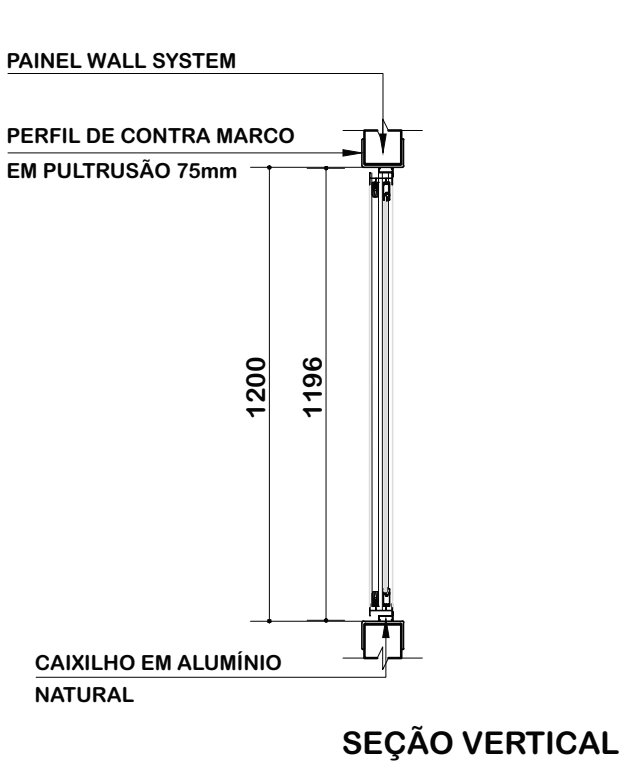


		PRANCHA: 22
OBRA: CRECHE TIPO B	ÁREA: 1058,14m ²	DATA: MAIO/2025
CLIENTE: FUNDO NACIONAL DE DESENVOLVIMENTO DA EDUCAÇÃO	ESCALA: S/E	REVISÃO: 04
DESCRIÇÃO: DETALHAMENTO DE JANELAS EM ALUMÍNIO CÓD. DA JANELA JA-23 (1574X1196mm)	AS BUILT TATIANA GONÇALVES	ELABORADO POR: RAFAEL ROUSSENQ

JA-24 CORRER- 01 unidade


Obs.: CIRCULAÇÃO BLOCO B2

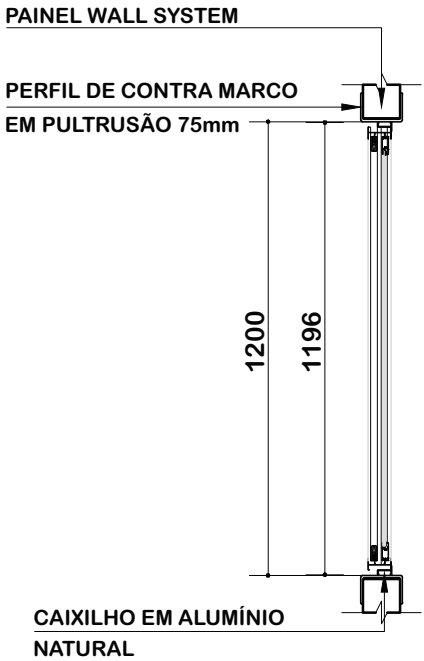

SEÇÃO VERTICAL

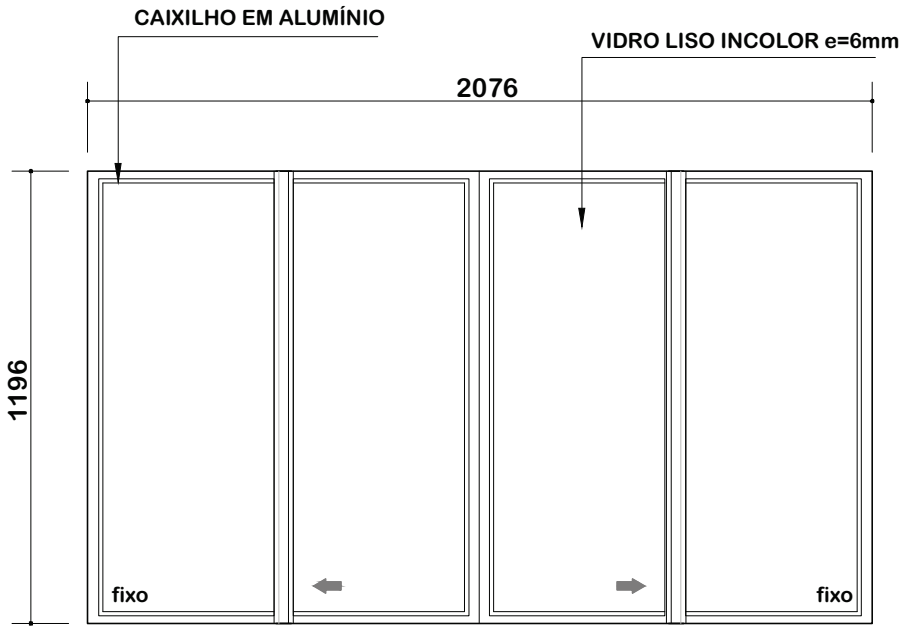

VISTA FRONTAL



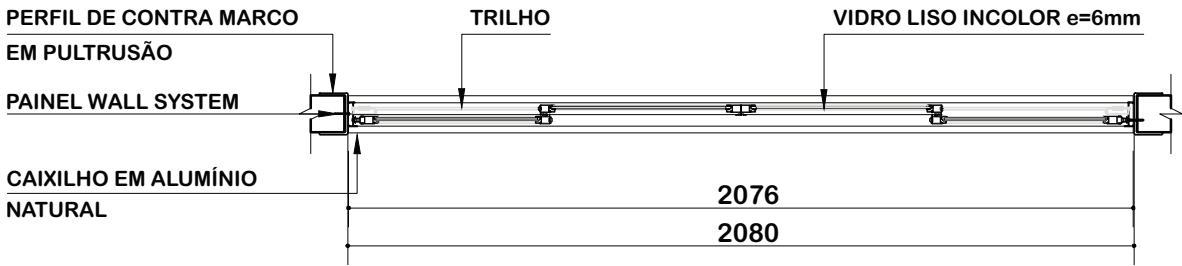


SEÇÃO HORIZONTAL

 GESTÃO & ASSESSORIA EM ARQUITETURA		PRANCHA: 23
OBRA: CRECHE TIPO B	ÁREA: 1058,14m ²	DATA: MAIO/2025
CLIENTE: FUNDO NACIONAL DE DESENVOLVIMENTO DA EDUCAÇÃO	ESCALA: S/E	REVISÃO: 04
DESCRIÇÃO: DETALHAMENTO DE JANELAS EM ALUMÍNIO CÓD. DA JANELA JA-24 (2076X1196mm) - SEM BANCADA	AS BUILT TATIANA GONÇALVES	ELABORADO POR: RAFAEL ROUSSENQ


JA-24 CORRER- 01 unidade

Obs.: Secretaria Bloco B1

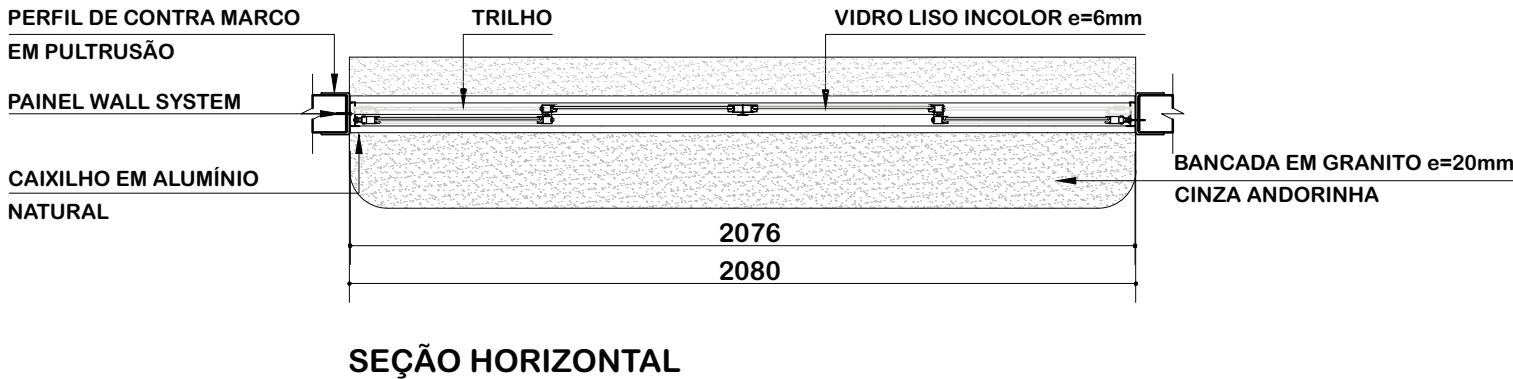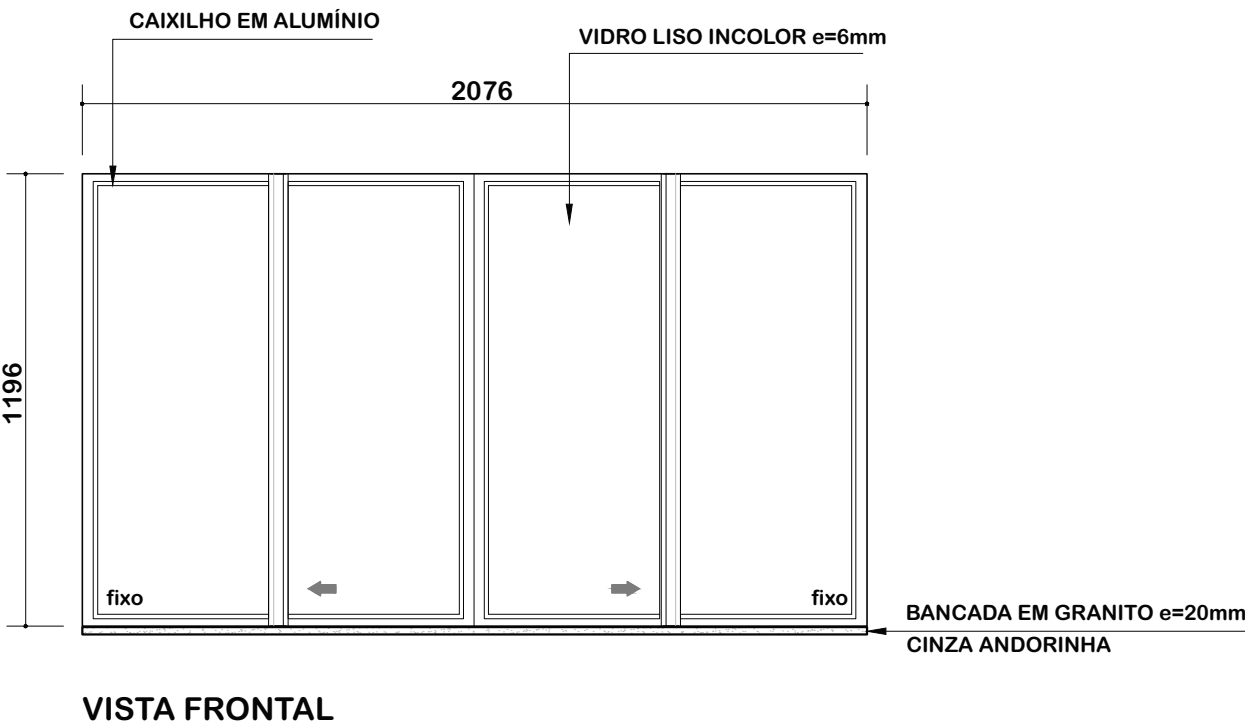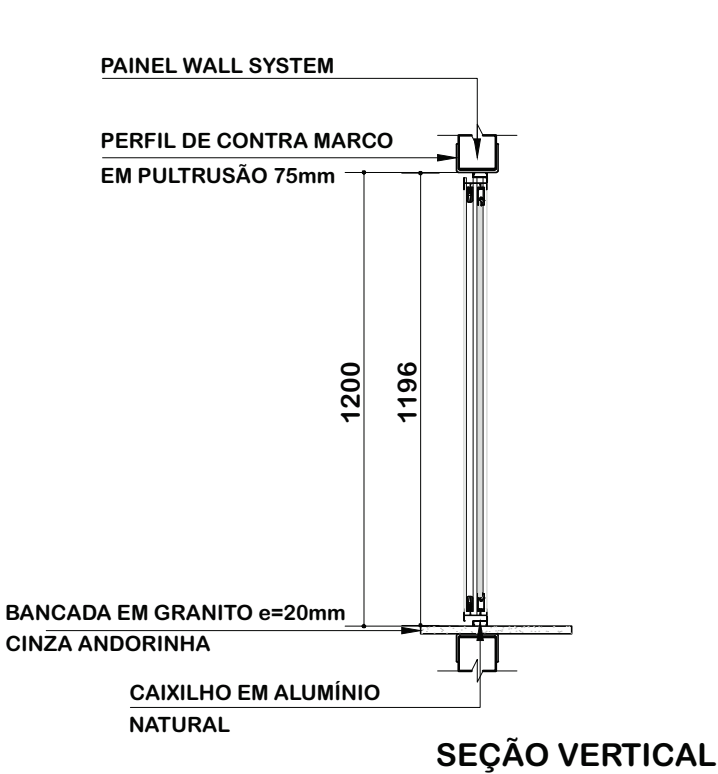

 GESTÃO & ASSESSORIA EM ARQUITETURA		PRANCHA: 24
OBRA: CRECHE TIPO B	ÁREA: 1058,14m ²	DATA: MAIO/2025
CLIENTE: FUNDO NACIONAL DE DESENVOLVIMENTO DA EDUCAÇÃO	ESCALA: S/E	REVISÃO: 04
DESCRIÇÃO: DETALHAMENTO DE JANELAS EM ALUMÍNIO CÓD. DA JANELA JA-24 (2076X1196mm) - COM BANCADA	AS BUILT TATIANA GONÇALVES	ELABORADO POR: RAFAEL ROUSSENQ


JA-25 CORRER- 01 unidade

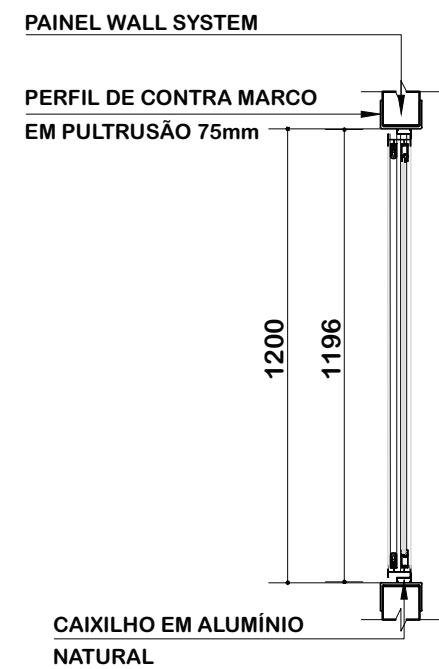


SEÇÃO VERTICAL






VISTA FRONTAL

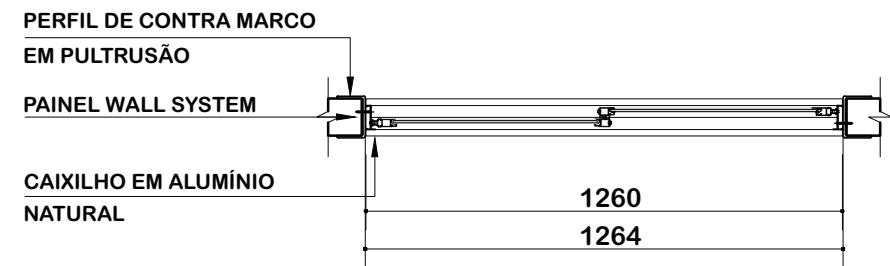


SEÇÃO HORIZONTAL




 GESTÃO & ASSESSORIA EM ARQUITETURA		PRANCHA: 25
OBRA: CRECHE TIPO B	ÁREA: 1058,14m ²	DATA: MAIO/2025
CLIENTE: FUNDO NACIONAL DE DESENVOLVIMENTO DA EDUCAÇÃO	ESCALA: S/E	REVISÃO: 04
DESCRIÇÃO: DETALHAMENTO DE JANELAS EM ALUMÍNIO CÓD. DA JANELA JA-25 (1260X1196mm)	AS BUILT TATIANA GONÇALVES	ELABORADO POR: RAFAEL ROUSSENQ


JA-26 CORRER- 01 unidade

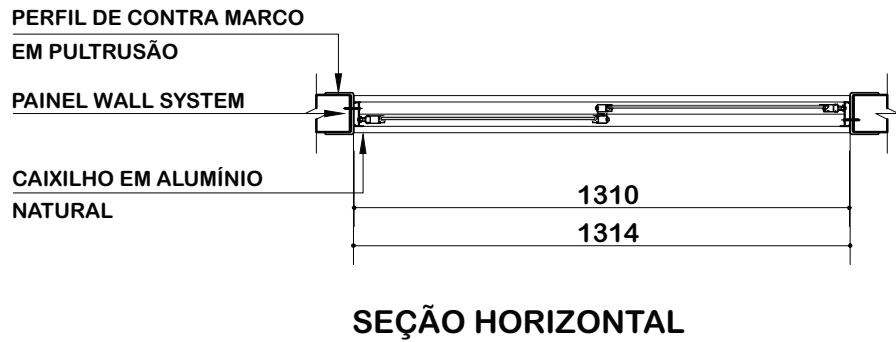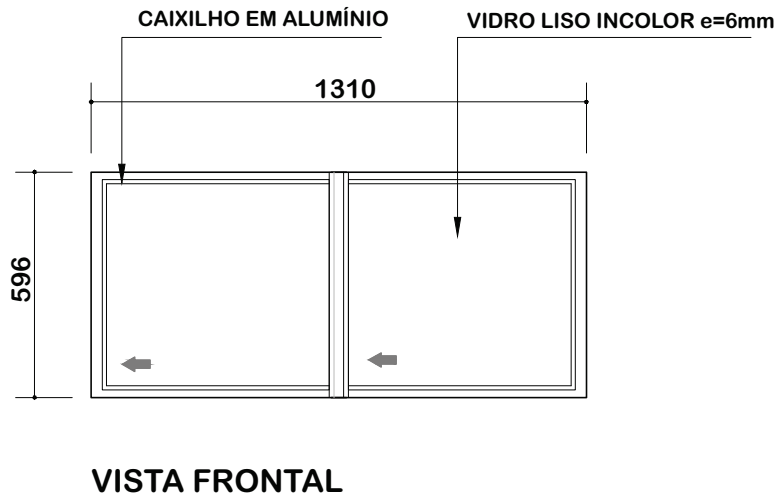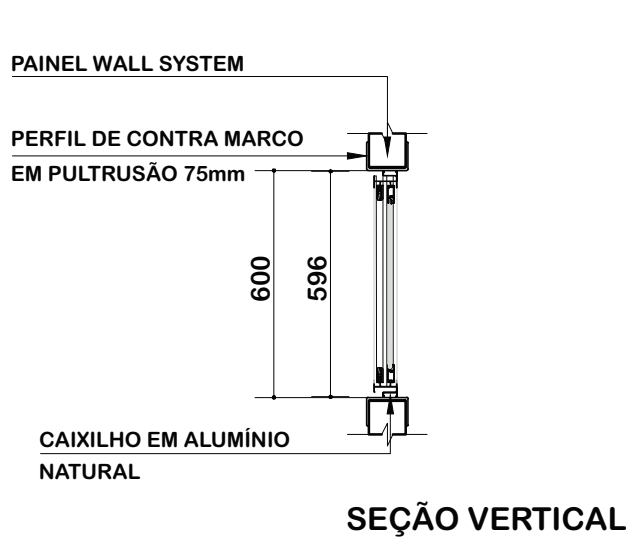
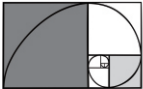
<div><div><div>t&M</div><div>GESTÃO & ASSESSORIA EM ARQUITETURA</div></div></div>		PRANCHA: <div>26</div>
OBRA: CRECHE TIPO B	ÁREA: 1058,14m ²	DATA: MAIO/2025
CLIENTE: FUNDO NACIONAL DE DESENVOLVIMENTO DA EDUCAÇÃO	ESCALA: S/E	REVISÃO: 04
DESCRIÇÃO: DETALHAMENTO DE JANELAS EM ALUMÍNIO CÓD. DA JANELA JA-26 (1310X596mm)	AS BUILT TATIANA GONÇALVES	ELABORADO POR: RAFAEL ROUSSENQ

JA-27 CORRER- 01 unidade

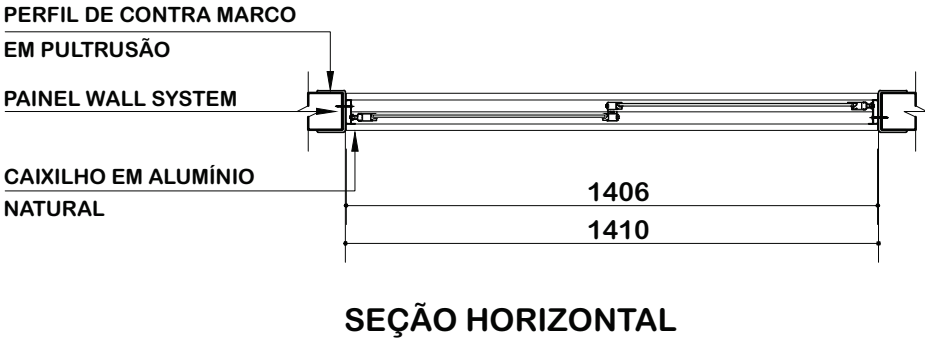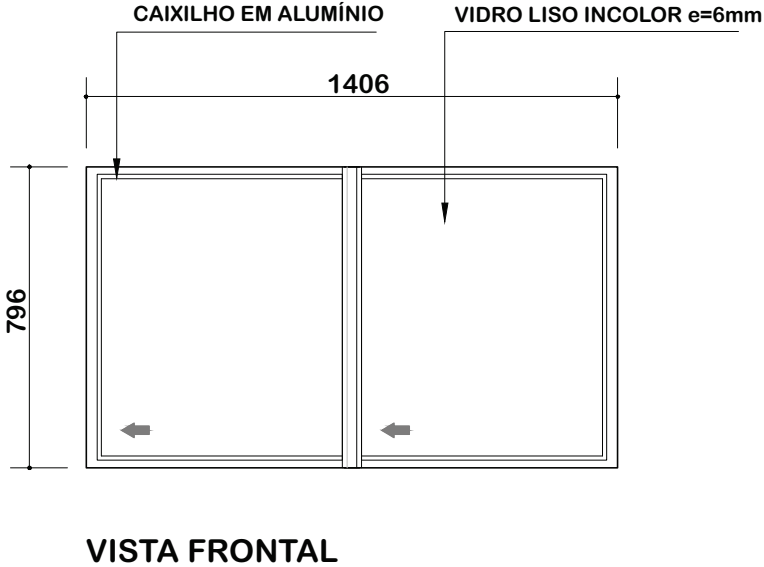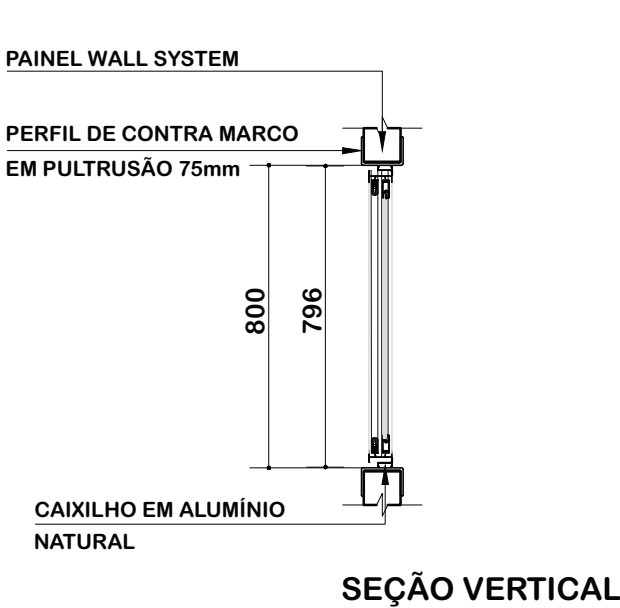
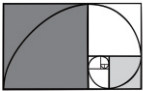
<div><div></div><div><div>t&M</div><div>GESTÃO & ASSESSORIA EM ARQUITETURA</div></div></div>		PRANCHA: <div>27</div>
OBRA: CRECHE TIPO B	ÁREA: 1058,14m ²	DATA: MAIO/2025
CLIENTE: FUNDO NACIONAL DE DESENVOLVIMENTO DA EDUCAÇÃO	ESCALA: S/E	REVISÃO: 04
DESCRIÇÃO: DETALHAMENTO DE JANELAS EM ALUMÍNIO CÓD. DA JANELA JA-27 (1406X796mm)	AS BUILT TATIANA GONÇALVES	ELABORADO POR: RAFAEL ROUSSENQ