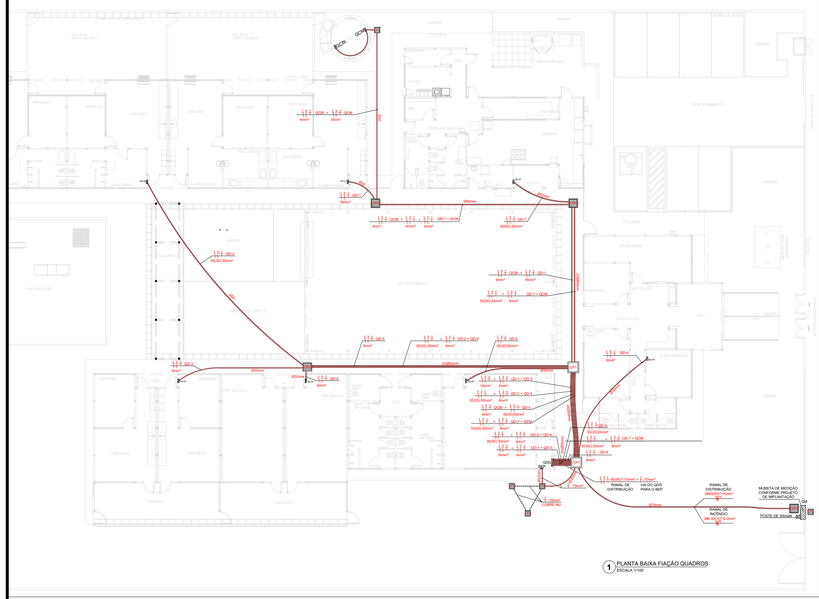

1 PLANTA BAIXA FIAÇÃO QUADROS
ESCALA 1:100

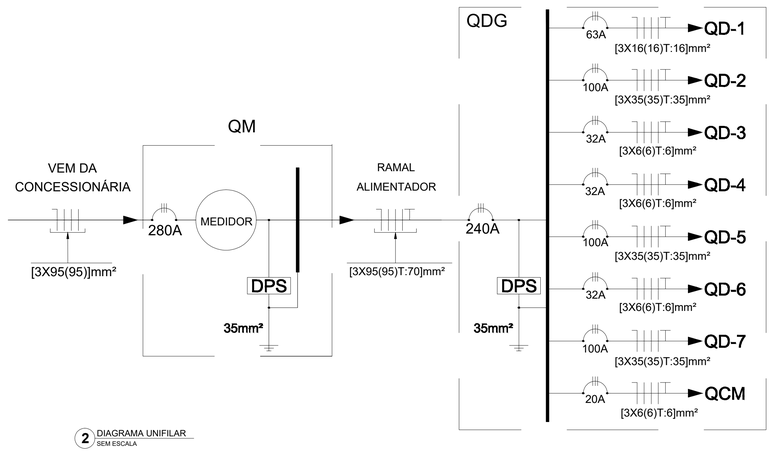

2 DIAGRAMA UNIFILAR
SEM ESCALA

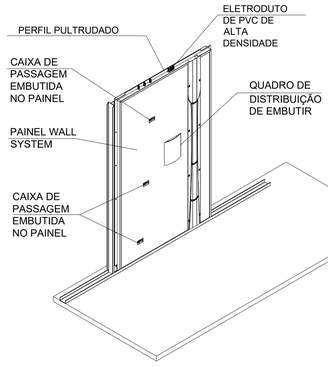

PAINEL ACABADO

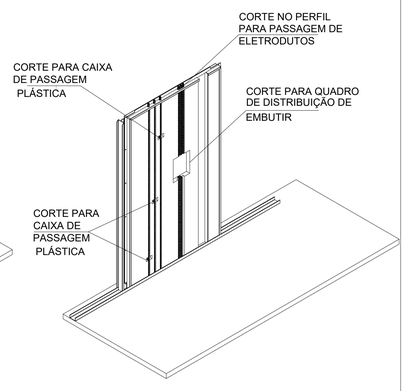

VISTA INTERNA DO PAINEL

3 DETALHE 08 - INSTALAÇÕES ELÉTRICAS - CAIXAS DE PASSAGEM
SEM ESCALA

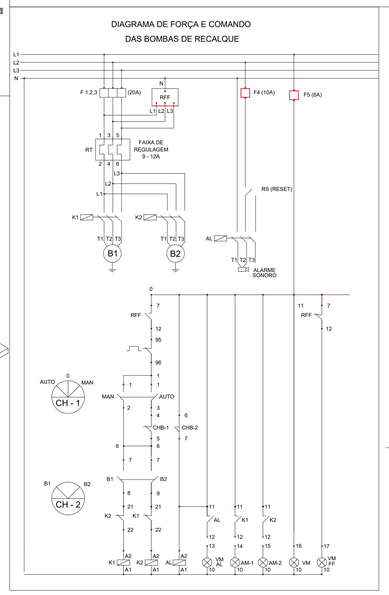

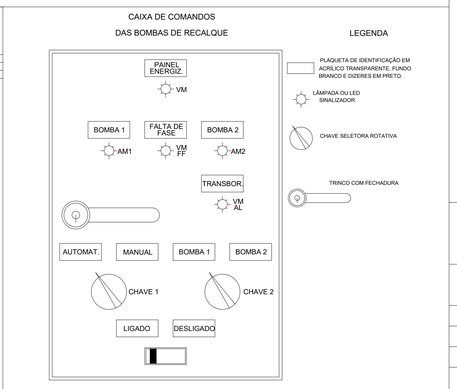

4 DET. 10 - INST. QUADRO DE COMANDO DAS BOMBAS DE RECALQUE
SEM ESCALA

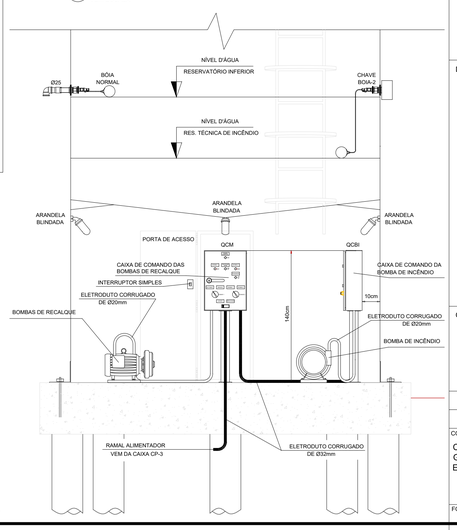

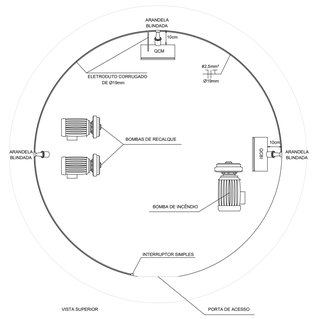

5 DETALHE DA CASA DE BOMBAS
SEM ESCALA

INFORMAÇÕES GERAIS

EDIFICAÇÃO PARA FINS EDUCACIONAIS COM 1.058 m² DE ÁREA CONSTRUÍDA TENDO UMA POTÊNCIA DEMANDADA DE 234959W, ALIMENTADA POR UMA ENTRADA DE ENERGIA TRIFÁSICA DE 380/220V E DISTRIBUÍDA ATRAVÉS DE UM QUADRO DE DISTRIBUIÇÃO GERAL (QDG) PARA OUTROS SETE(7) QUADROS DE DISTRIBUIÇÃO (QD's)E MAIS UM (1) QUADRO PARA FORÇA E COMANDO DA BOMBA DE RECALQUE (QCM); PROVIDA DE UM SISTEMA DE EMERGÊNCIA - PPCI - À EXTINTORES E MANGOTINHOS.

LEGENDA

- PLAQUETA DE IDENTIFICAÇÃO EM ACRÍLICO TRANSPARENTE, FUNDO BRANCO E DIZERES EM PRETO.
- LÂMPADA OU LED SINALIZADOR
- CHAVE SELETORA ROTATIVA
- TRINCO COM FECHADURA

FNDE Fundo Nacional de Desenvolvimento da Educação — Ministério da Educação — GOVERNO FEDERAL BRASIL PAÍS RICO É PAÍS SEM POBREZA

PROJETO DE TRANSPOSIÇÃO - AS BUILT

PROPRIETÁRIO: :	PREFEITURA MUNICIPAL DE BOM JESUS
ENDEREÇO:	PRAÇA AMÉRICA
MUNICÍPIO - UF:	BOM JESUS - RS

PROPRIETÁRIO

TATIANA GONÇALVES
RESP. TÉCNICO AS BUILT: CAU RS A 90413-9

ROGÉRIO BENATO
AUTOR DO PROJETO: CREA PR: 119-568/D

DLFO | CREA | RA

OBSERVAÇÕES:

PROGRAMA PROINFÂNCIA - PROJETO TIPO B
INSTALAÇÕES ELÉTRICAS - 380/220V - AS BUILT

COORDENAÇÃO: CGEST - Coordenação Geral de Infraestrutura Educacional

DETALHES DA IMPLANTAÇÃO

ELE

REVISÃO	ESCALA	PRANCHA
R.05	INDICADA	04/04

FORMATO: A1 | ARQUIVO: 94-TAM-B-ELE-GERG-380-220V_R05 | DATA EMISSÃO: MAIO/2025