



<div><div><div>GESTÃO & ACESSORIA EM ARQUITETURA</div></div><div></div></div>		PRANCHA: <div>01</div> <div>Planta de Localização</div>	
OBRA: CRECHE TIPO B		ÁREA: 1058,14m²	DATA: MAIO/20
CLIENTE: FUNDO NACIONAL DE DESENVOLVIMENTO DA EDUCAÇÃO		ESCALA: S/E	REVISÃO: 05
DESCRIÇÃO: DESENHO DE FABRICAÇÃO MÓVEIS EM MDF		AS BUILT TATIANA GONÇALVES	ELABORADO POR: PAULA VASQUES
PT01 - 5.85X0.50m			

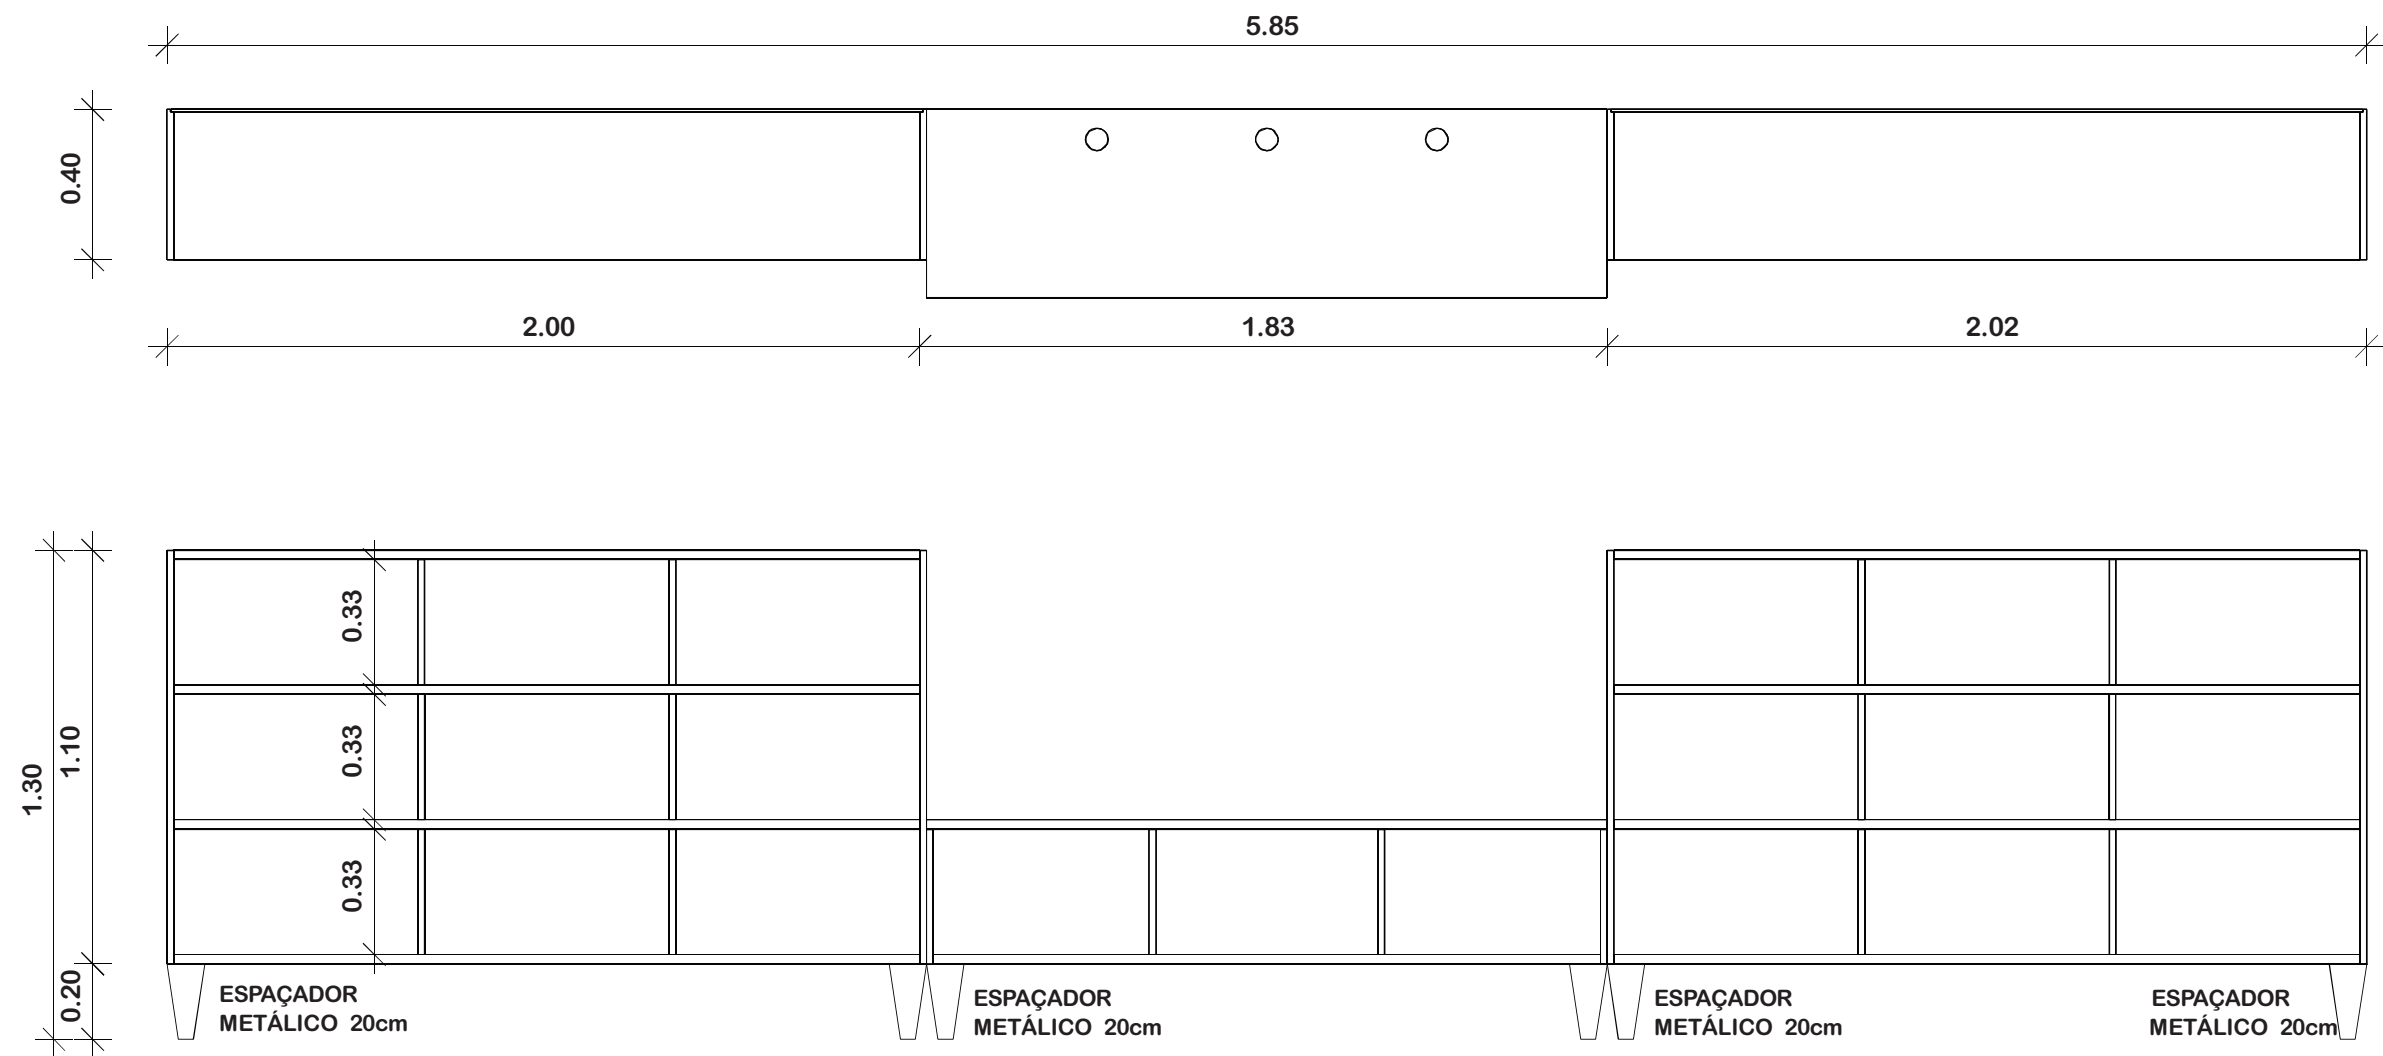


Prateleira PT01 - 03 módulos
Elevação frontal
Esc.: 1/20


<div><div><div>GESTÃO & ASSESSORIA EM ARQUITETURA</div></div><div></div></div>		PRANCHA:
OBRA: CRECHE TIPO B		01 Planta de Localização
CLIENTE: FUNDO NACIONAL DE DESENVOLVIMENTO DA EDUCAÇÃO	ÁREA: 1058,14m²	DATA: MAIO/2025
DESCRIÇÃO: DESENHO DE FABRICAÇÃO MÓVEIS EM MDF PT01 - 5.85X0.50m	ESCALA: S/E	REVISÃO: 05
	AS BUILT TATIANA GONÇALVES	ELABORADO POR: PAULA VASQUES

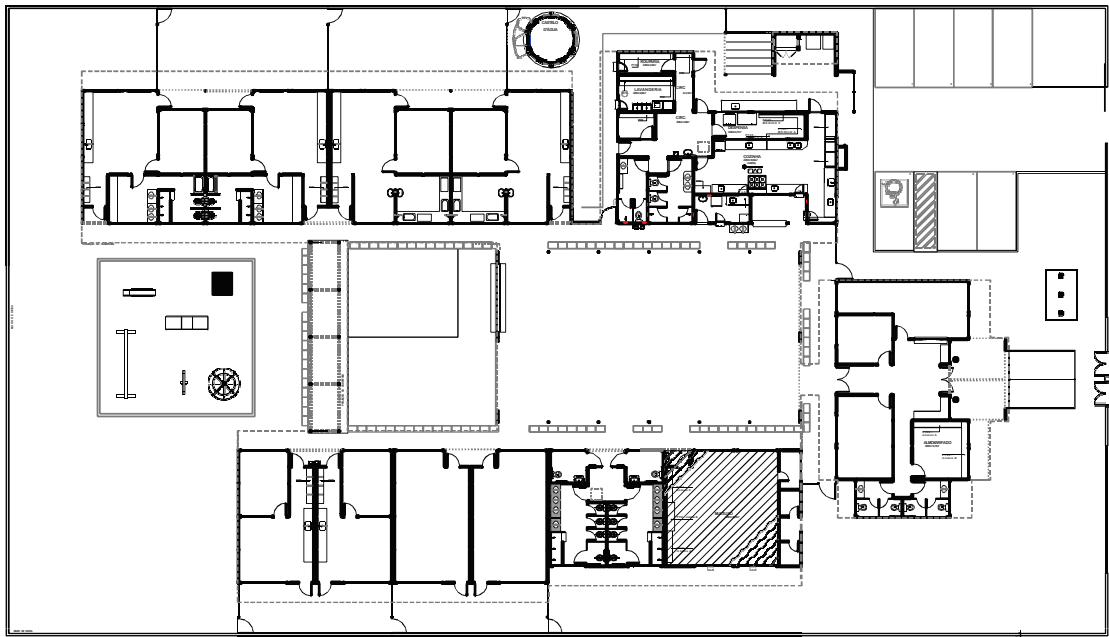


Localização
S/Esc.

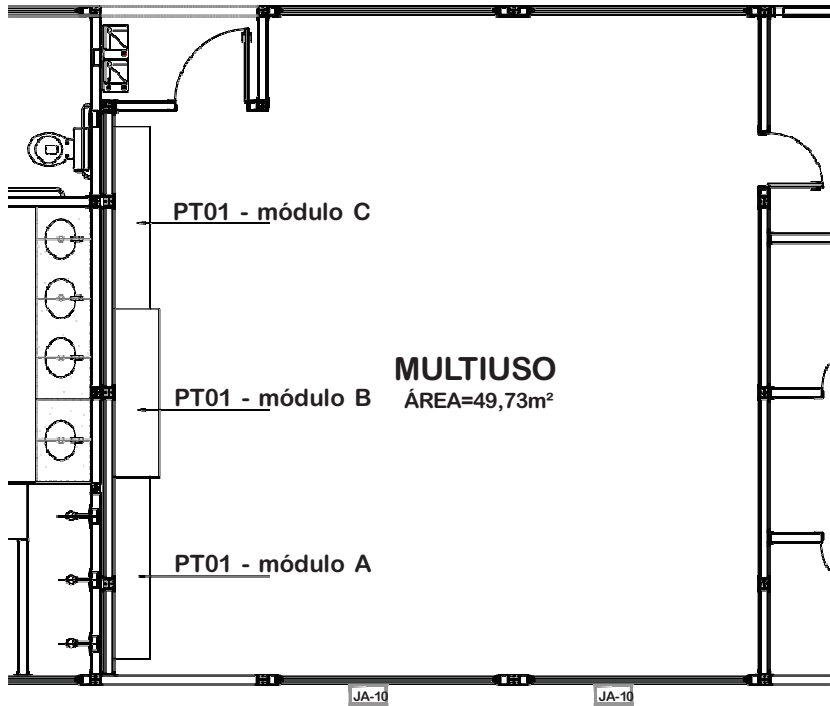


Posicionamento no ambiente
S/Esc.

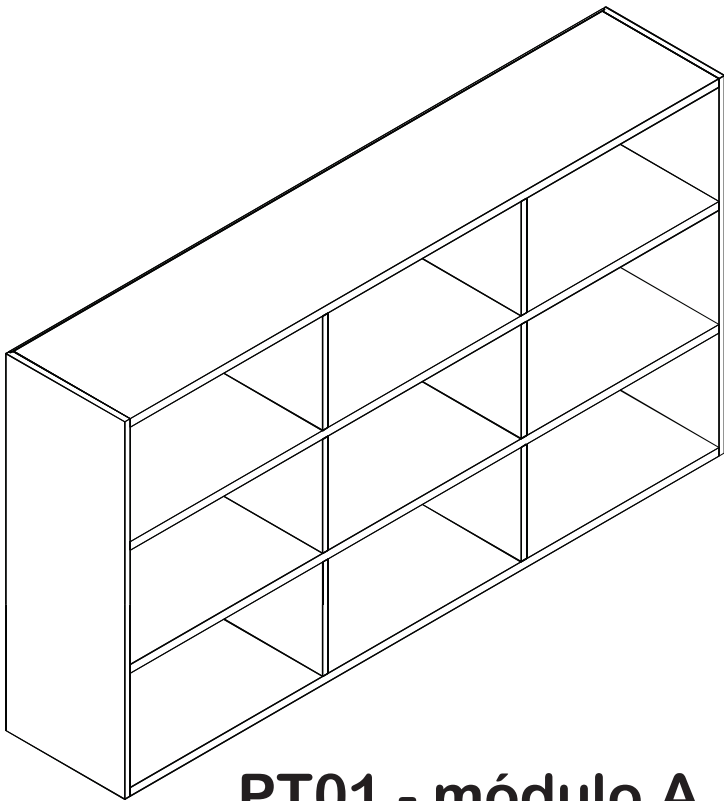

PT01 - módulo A
Perspectiva
S/Esc.

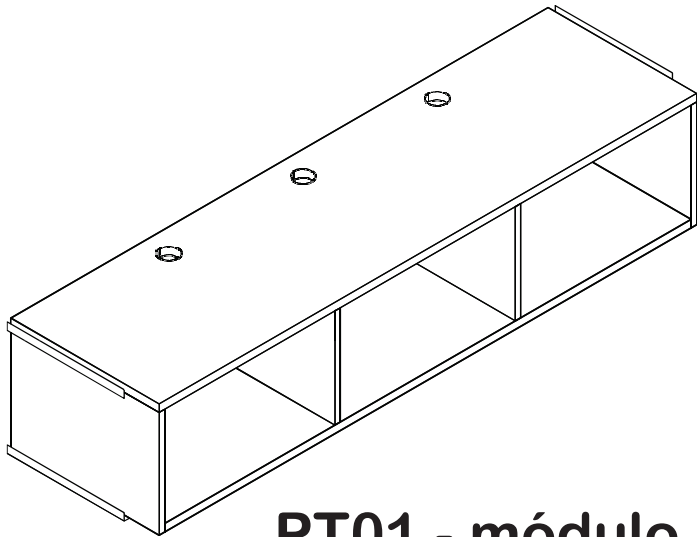


PT01 - módulo B
Perspectiva
S/Esc.

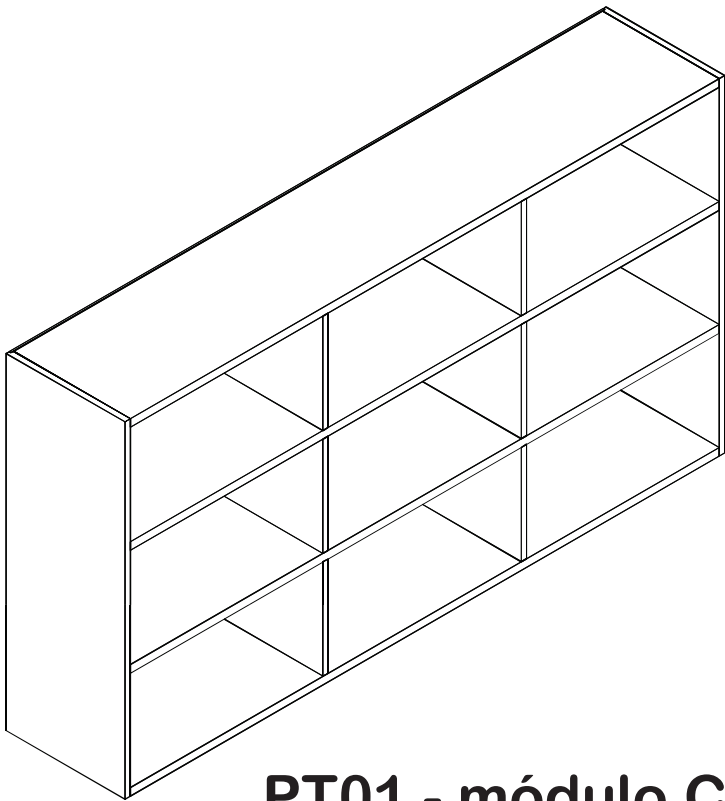


PT01 - módulo C
Perspectiva
S/Esc.


<div><div></div><div>GESTÃO & ASSESSORIA EM ARQUITETURA</div></div>		PRANCHA: <div>02</div>
OBRA: CRECHE TIPO B	ÁREA: 1058,14m²	DATA: MAIO/2025
CLIENTE: FUNDO NACIONAL DE DESENVOLVIMENTO DA EDUCAÇÃO	ESCALA: S/E	REVISÃO: 05
DESCRIÇÃO: DESENHO DE FABRICAÇÃO MÓVEIS EM MDF PT01 - 5.85X0.50m	AS BUILT TATIANA GONÇALVES	ELABORADO POR: PAULA VASQUES

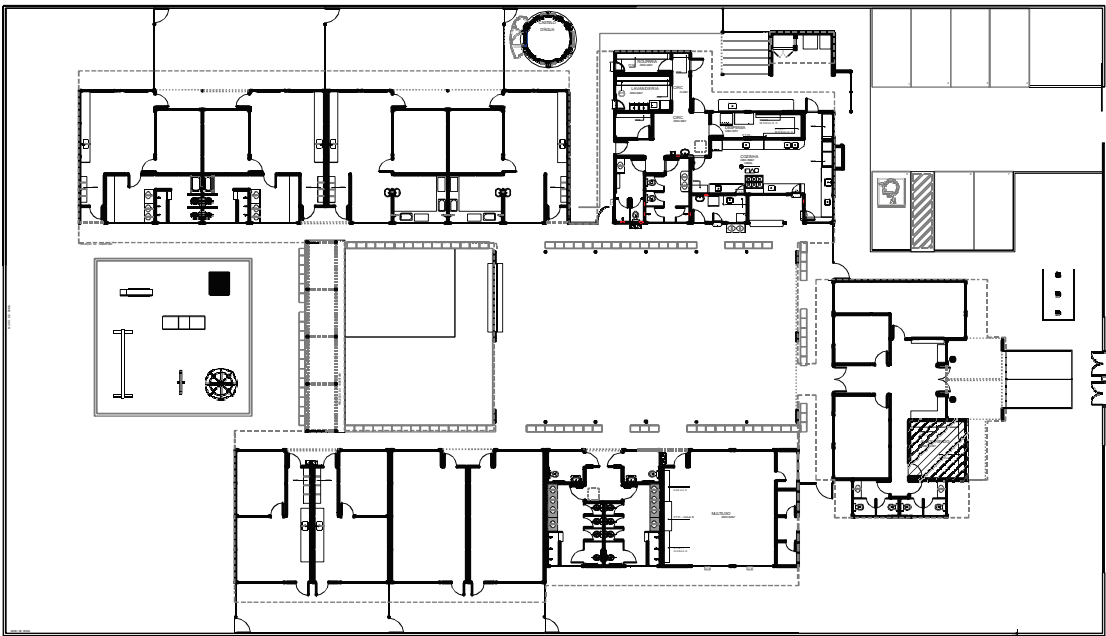


Localização
S/Esc.

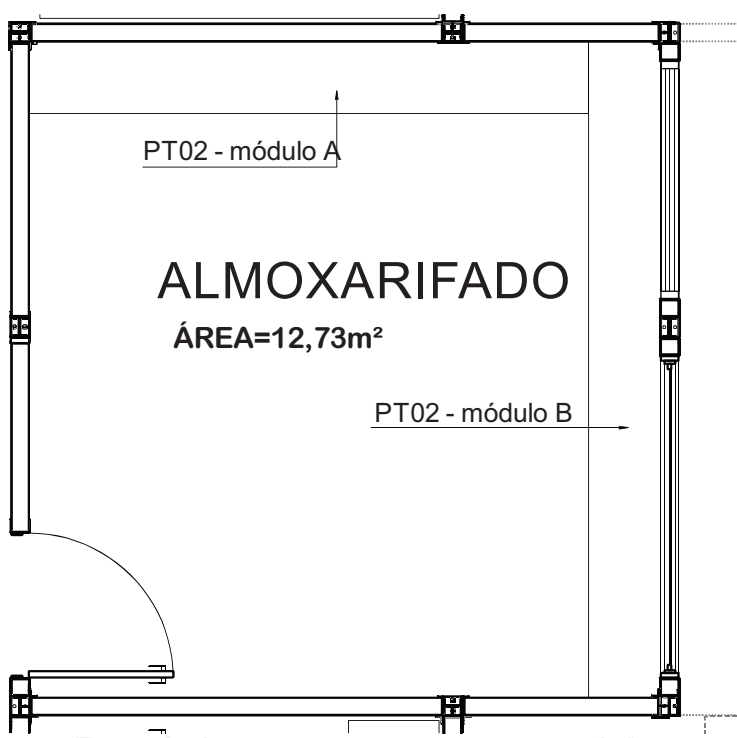

Posicionamento no ambiente
S/Esc.


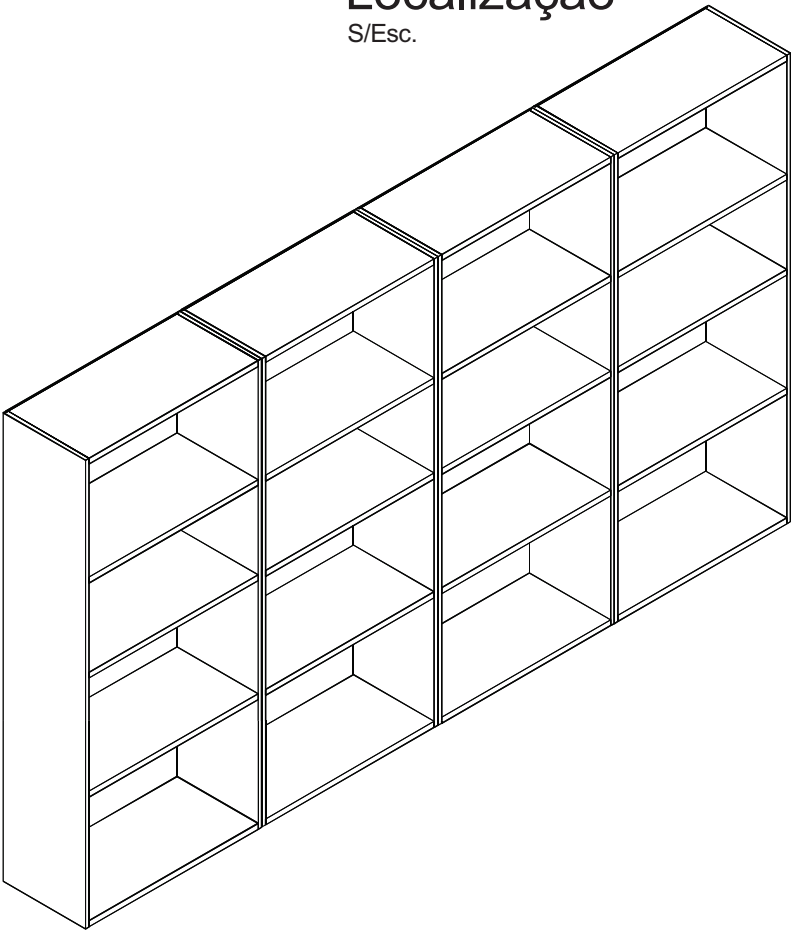


PT02 - módulo A
Perspectiva
S/Esc.

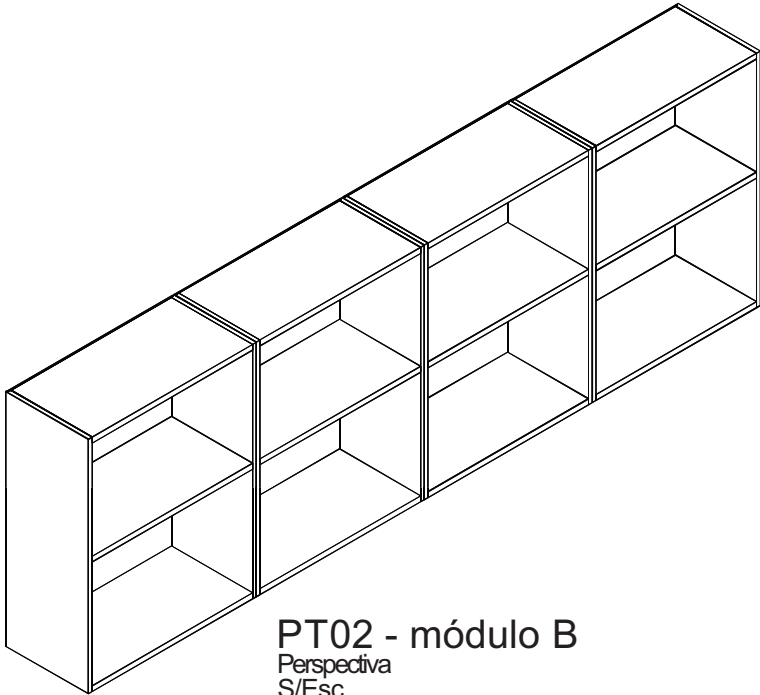


PT02 - módulo B
Perspectiva
S/Esc.

<div><div></div><div><div>t&M</div><div>GESTÃO & ASSESSORIA EM ARQUITETURA</div></div></div>		PRANCHA:
OBRA: CRECHE TIPO B		03
CLIENTE: FUNDO NACIONAL DE DESENVOLVIMENTO DA EDUCAÇÃO	ÁREA: 1058,14m²	DATA: MAIO/2025
DESCRIÇÃO: DESENHO DE FABRICAÇÃO MÓVEIS EM MDF	ESCALA: S/E	REVISÃO: 05
PT02 - 6,34m X 0.40m	AS BUILT	ELABORADO POR:
	TATIANA GONÇALVES	PAULA VASQUES

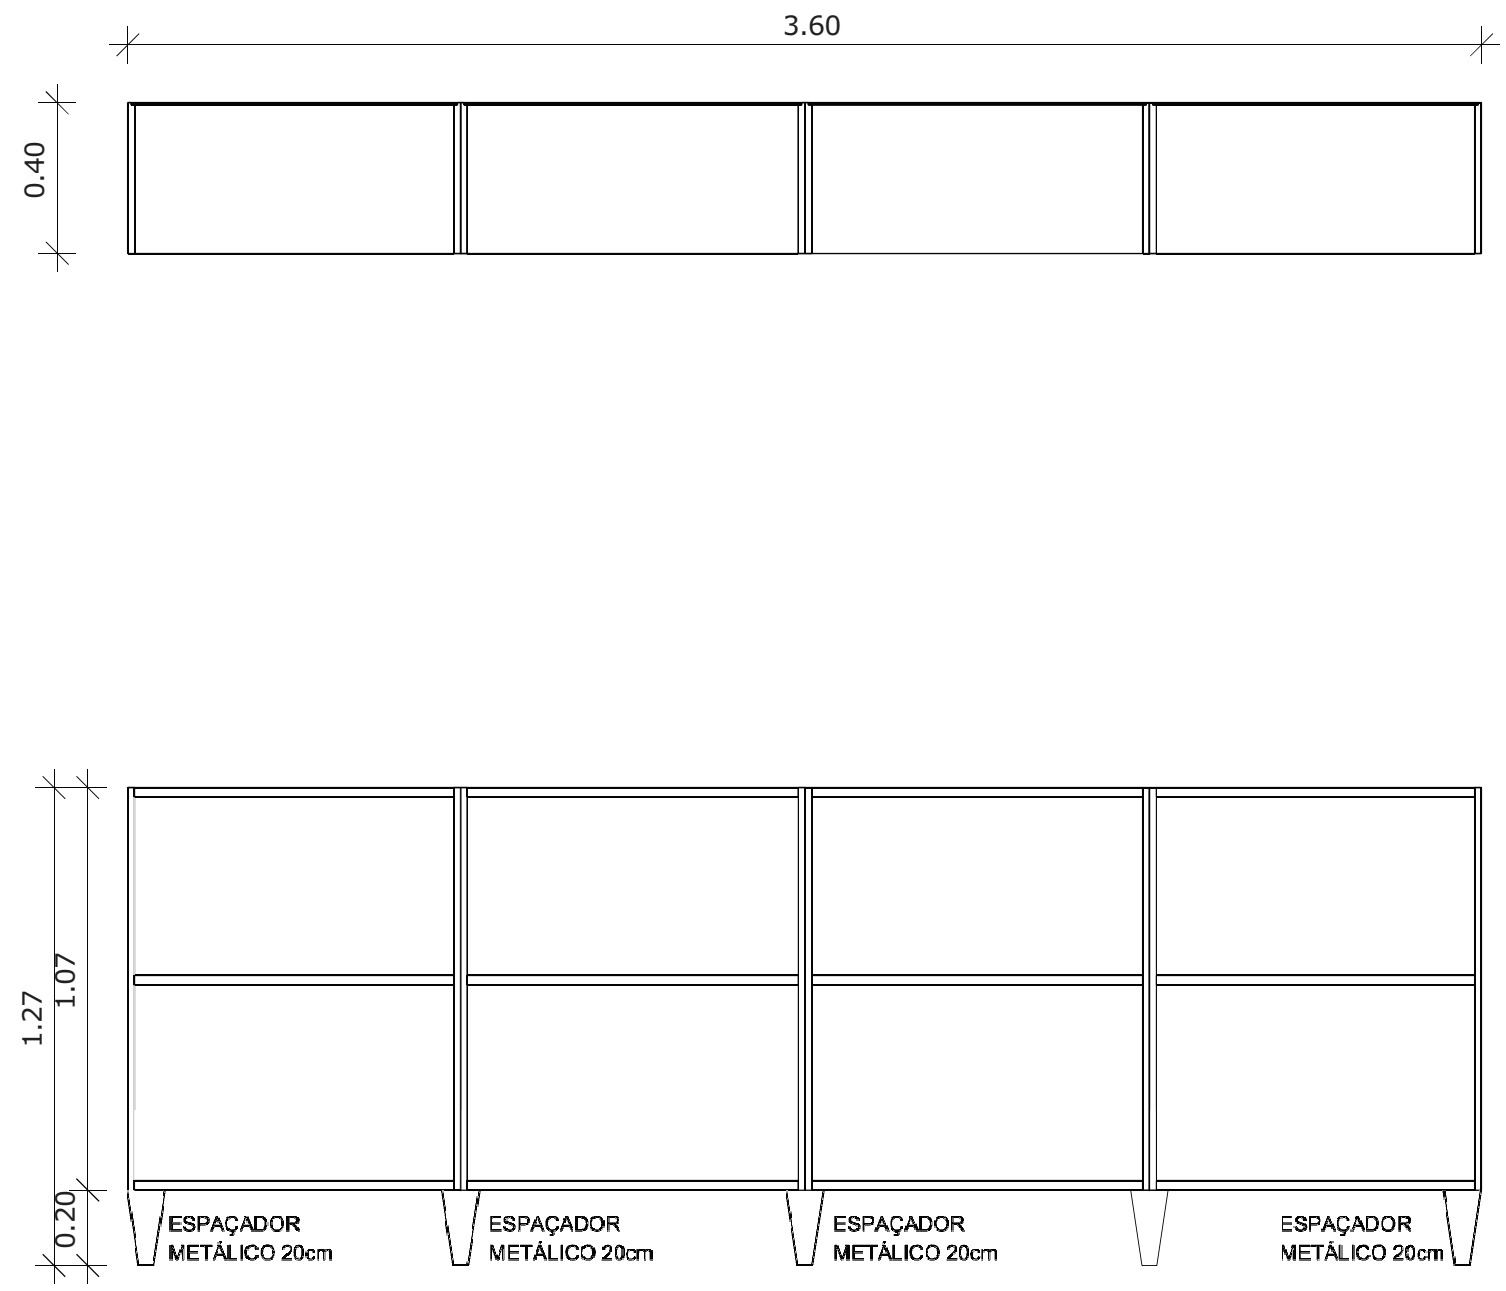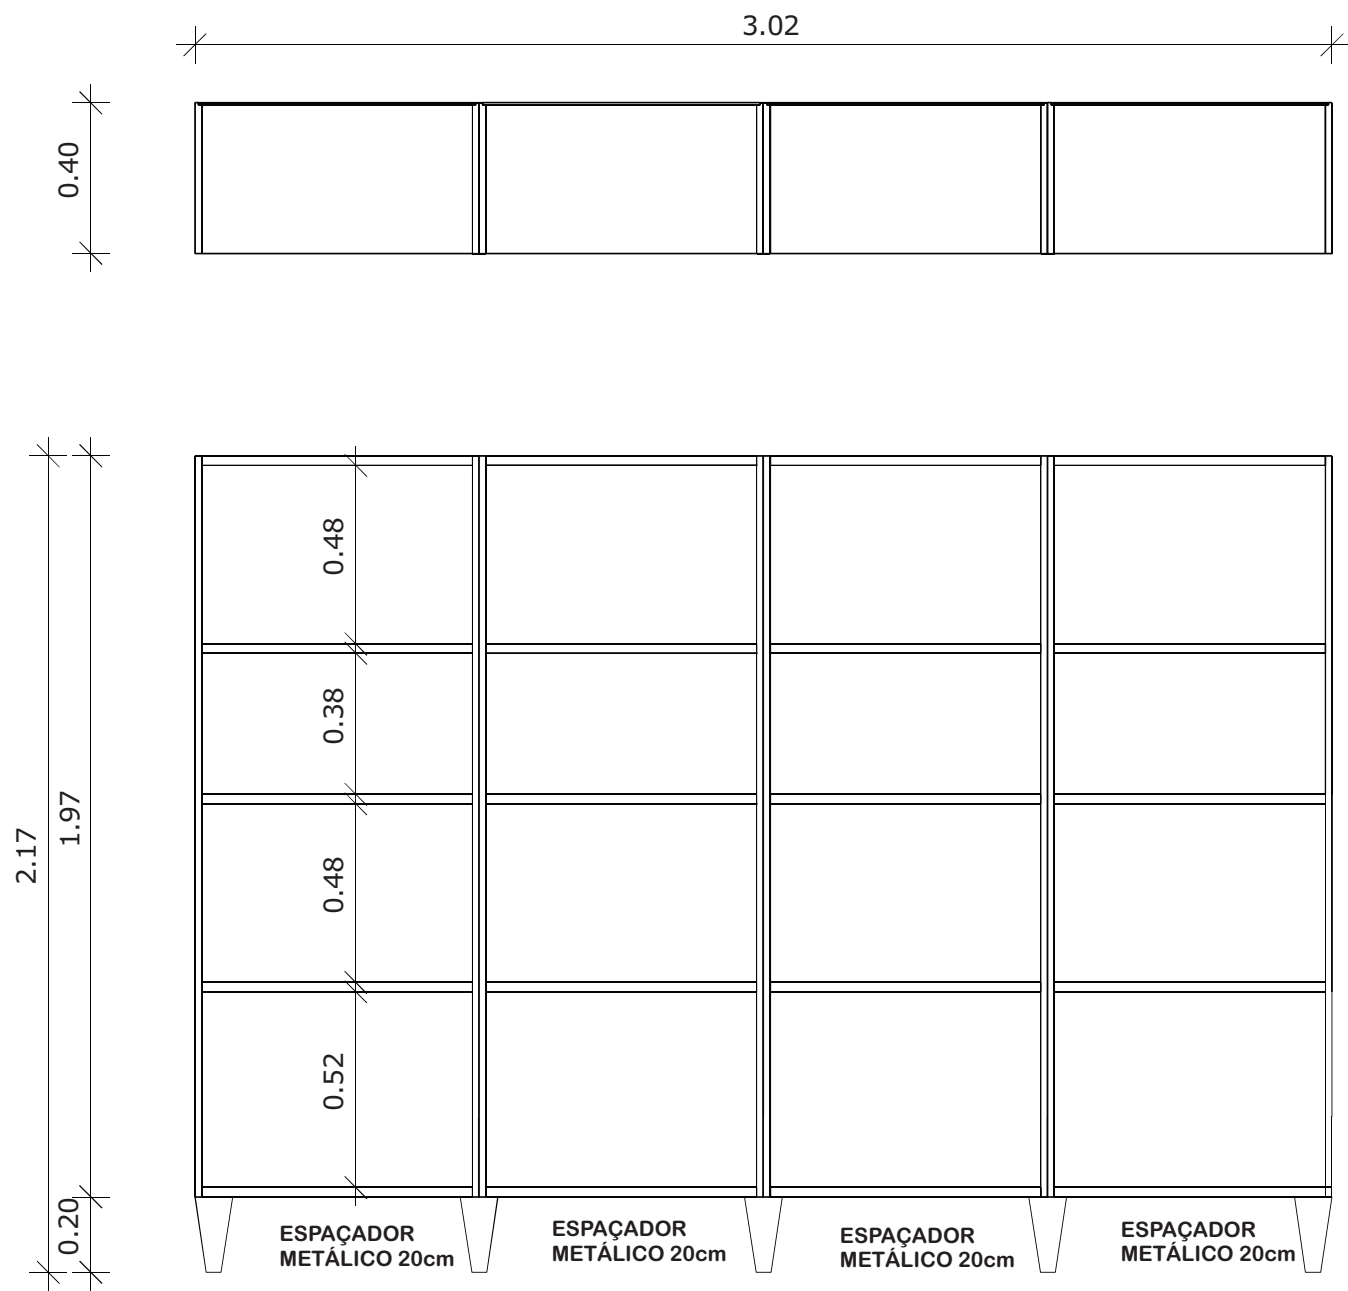


Prateleira PT02 - 02 módulos
Elevação frontal
Esc.: 1/20


<div><div><div><div>t&M</div><div>GESTÃO & ASSESSORIA EM ARQUITETURA</div></div></div></div>		PRANCHA:
OBRA: CRECHE TIPO B		04
CLIENTE: FUNDO NACIONAL DE DESENVOLVIMENTO DA EDUCAÇÃO	ÁREA: 1058,14m²	DATA: MAIO/2025
DESCRIÇÃO: DESENHO DE FABRICAÇÃO MÓVEIS EM MDF	ESCALA: S/E	REVISÃO: 05
	AS BUILT TATIANA GONÇALVES	ELABORADO POR: PAULA VASQUES
PT02-6,34mX0,40m		

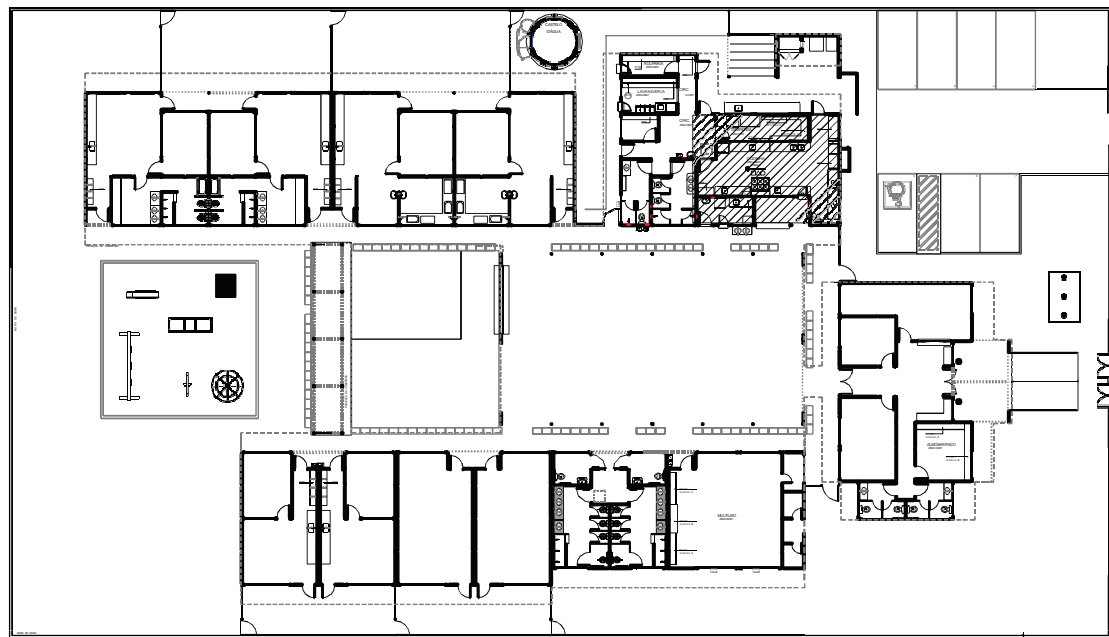


Localização
S/Esc.

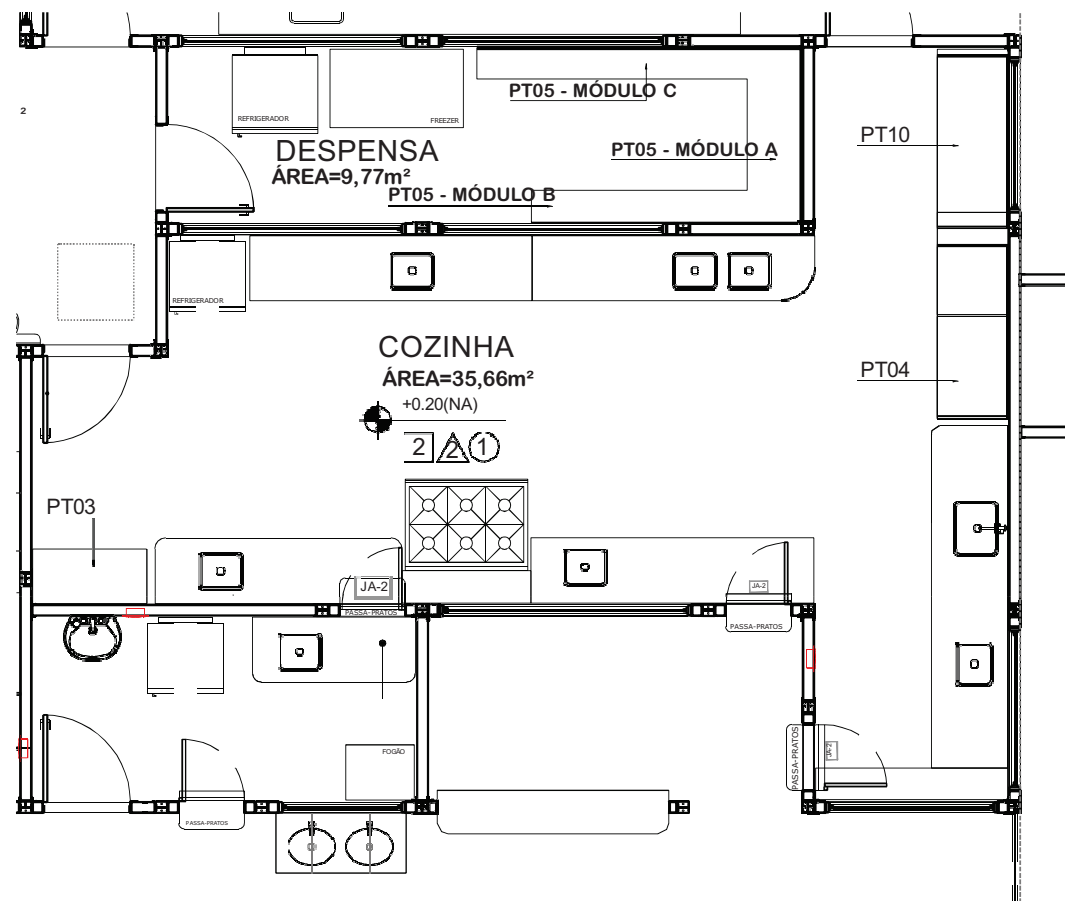

Posicionamento no ambiente
S/Esc.

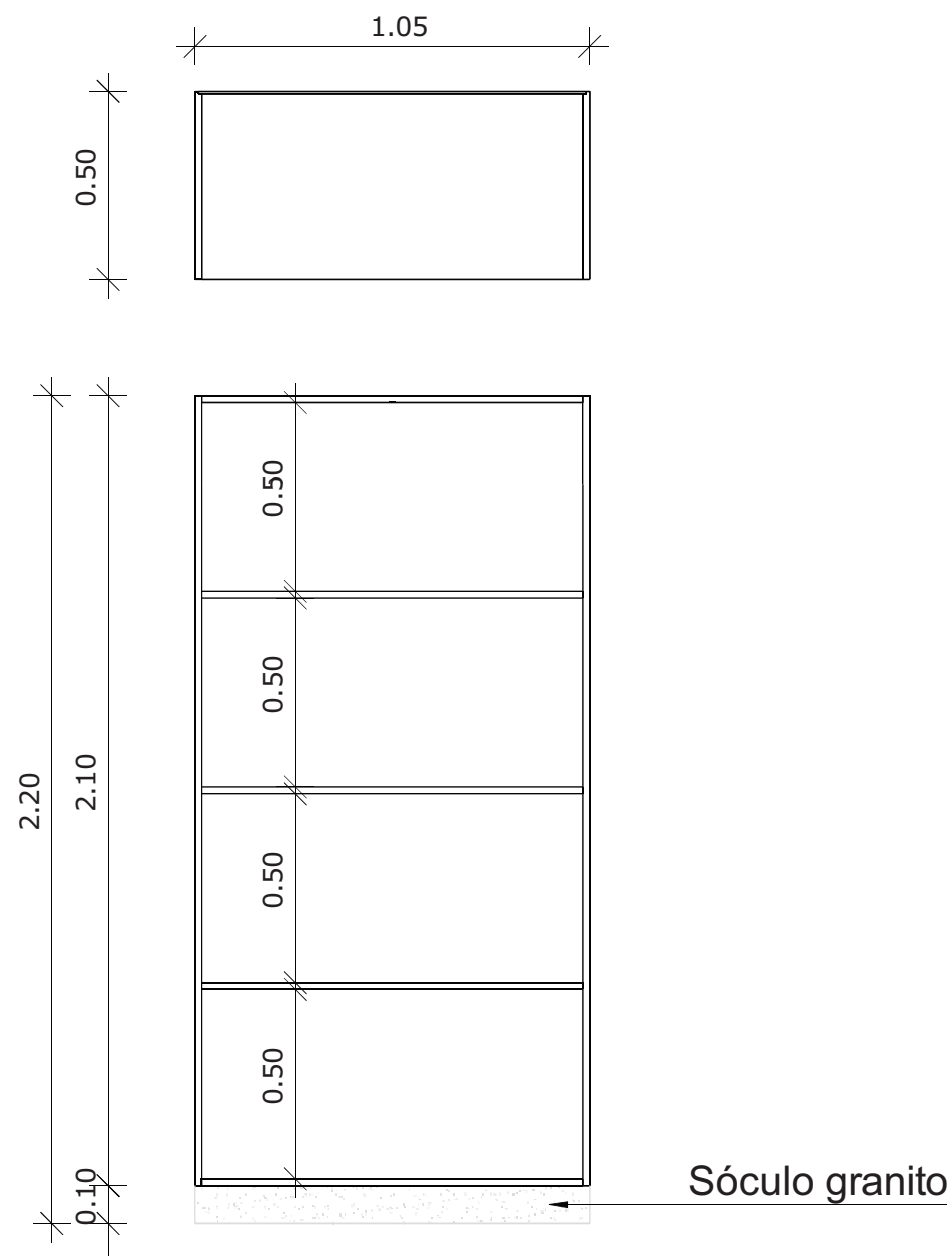


Prateleira PT03 - 01 módulo
Elevação frontal
Esc.: 1/20

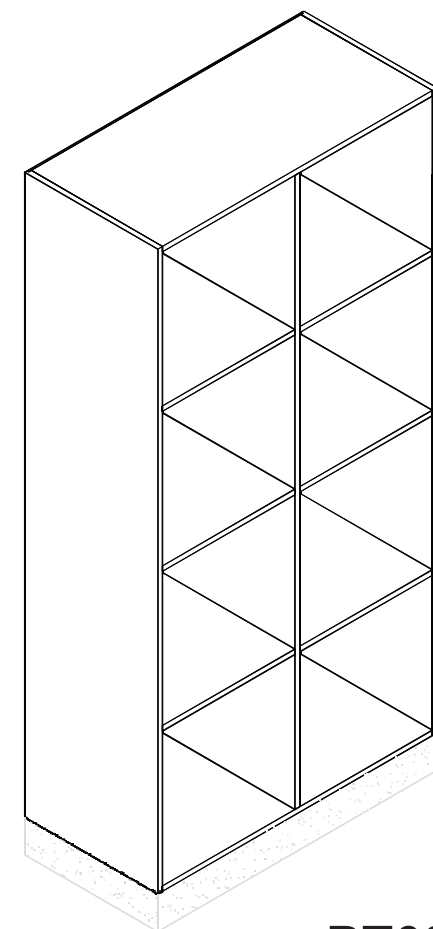


PT03
Perspectiva
S/Esc.




 GESTÃO & ASSESSORIA EM ARQUITETURA		PRANCHA: 05
OBRA: CRECHE TIPO B	ÁREA: 1058,14m²	DATA: MAIO/2025
CLIENTE: FUNDO NACIONAL DE DESENVOLVIMENTO DA EDUCAÇÃO	ESCALA: S/E	REVISÃO: 05
DESCRIÇÃO: DESENHO DE FABRICAÇÃO MÓVEIS EM MDF	AS BUILT TATIANA GONÇALVES	ELABORADO POR: PAULA VASQUES
PT03-1,05mX0,50m		

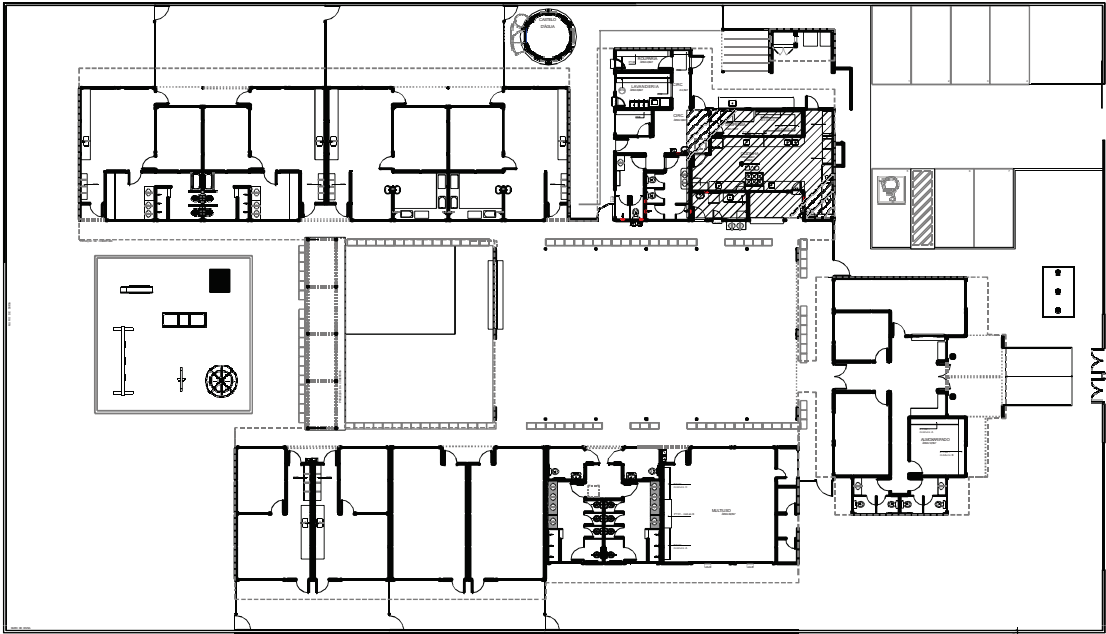


Localização
S/Esc.

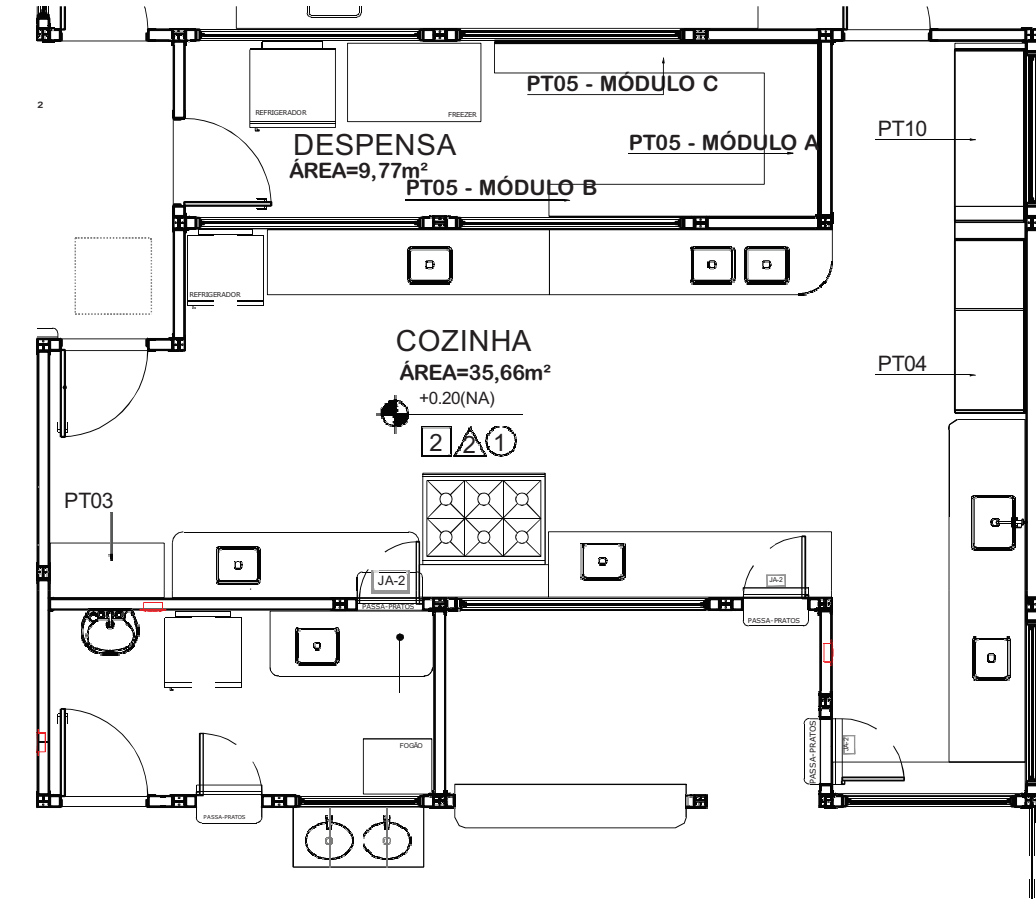

Posicionamento no ambiente
S/Esc.

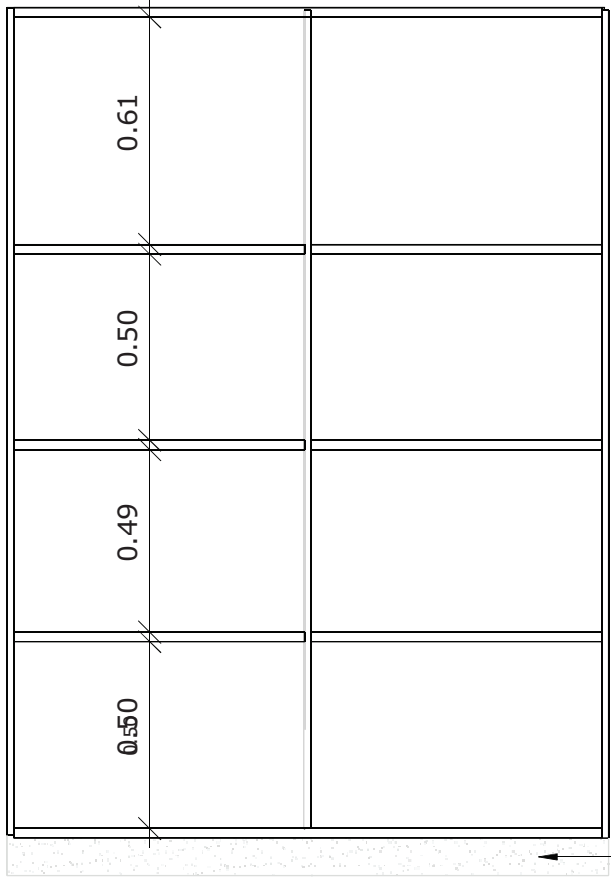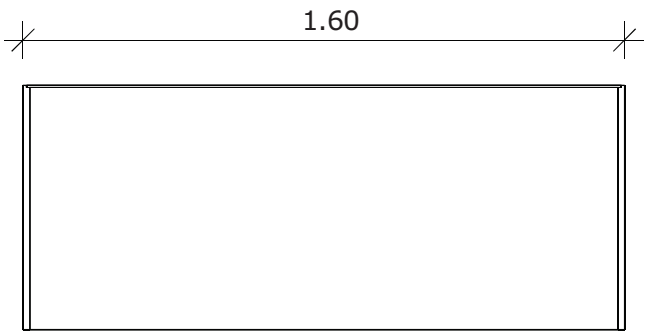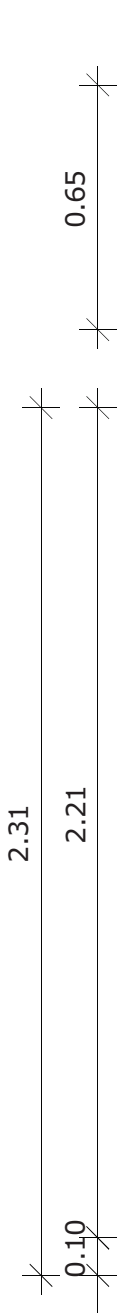

Sóculo granito

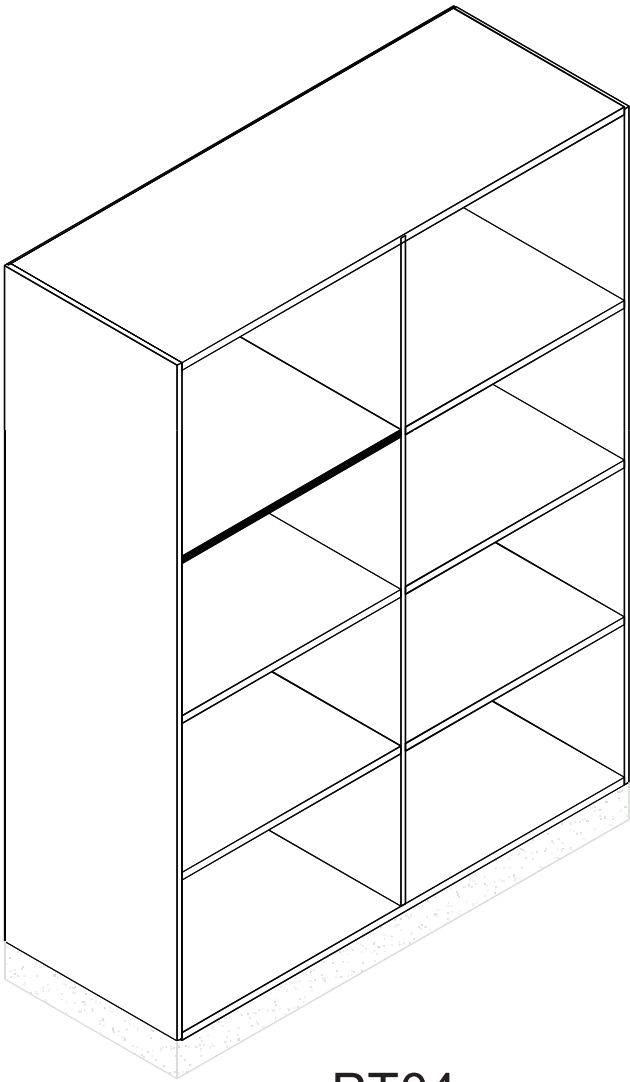


PT04
Perspectiva
S/Esc.


Prateleira PT04 - 01 módulo

Elevação frontal
Esc.: 1/20



 GESTÃO & ASSESSORIA EM ARQUITETURA		PRANCHA: 06
OBRA: CRECHE TIPO B	ÁREA: 1058,14m²	DATA: MAIO/2025
CLIENTE: FUNDO NACIONAL DE DESENVOLVIMENTO DA EDUCAÇÃO	ESCALA: S/E	REVISÃO: 05
DESCRIÇÃO: DESENHO DE FABRICAÇÃO MÓVEIS EM MDF	AS BUILT TATIANA GONÇALVES	ELABORADO POR: PAULA VASQUES
PT04 - 1,70 X 0,65mm		

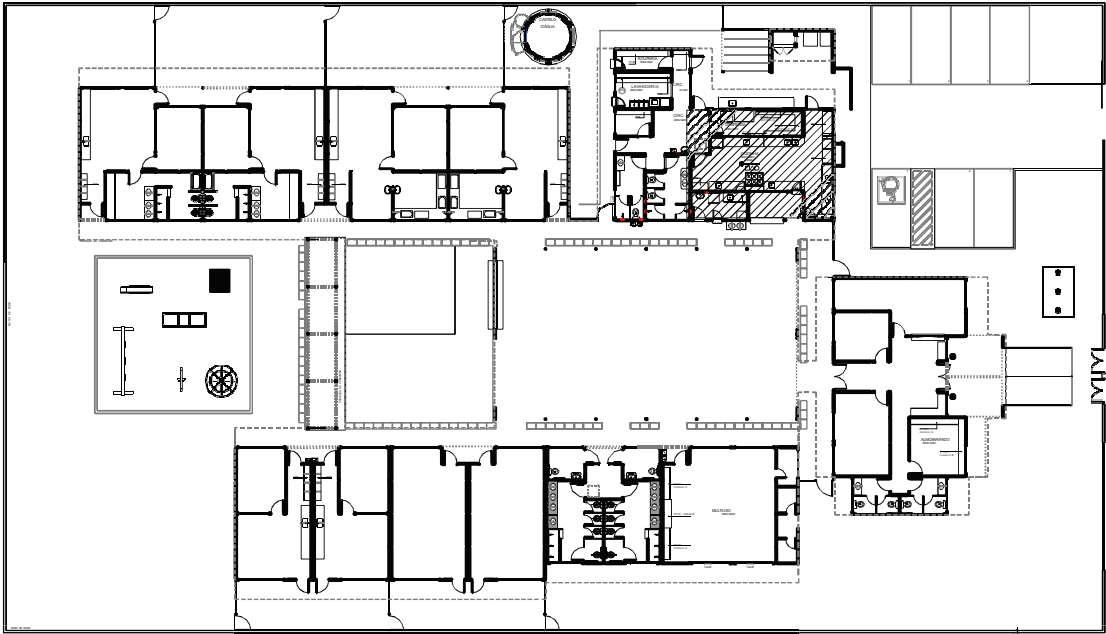

Localização
S/Esc.

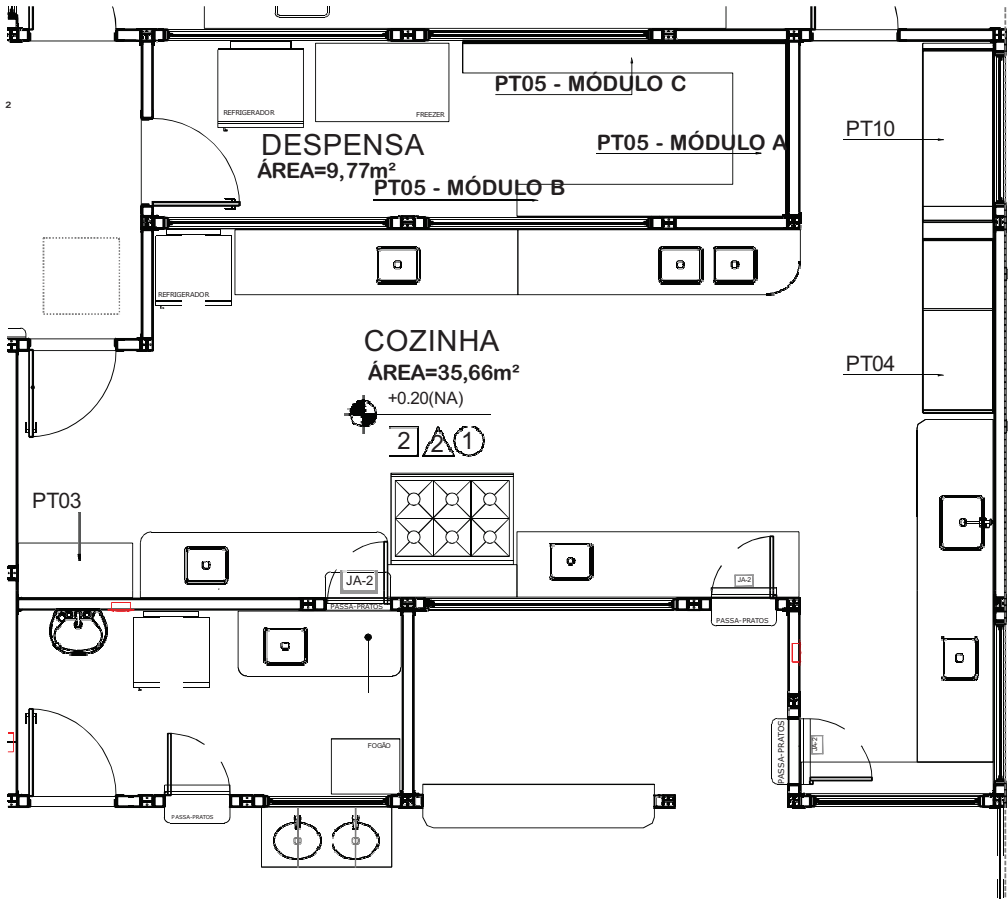


Posicionamento no ambiente
S/Esc.

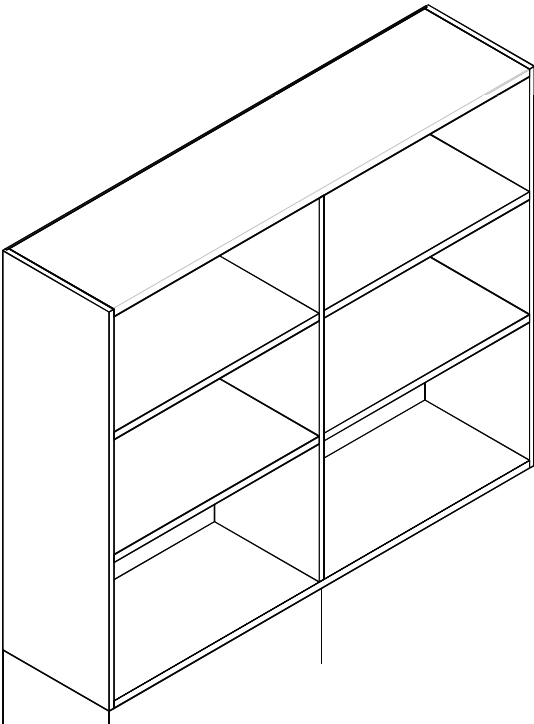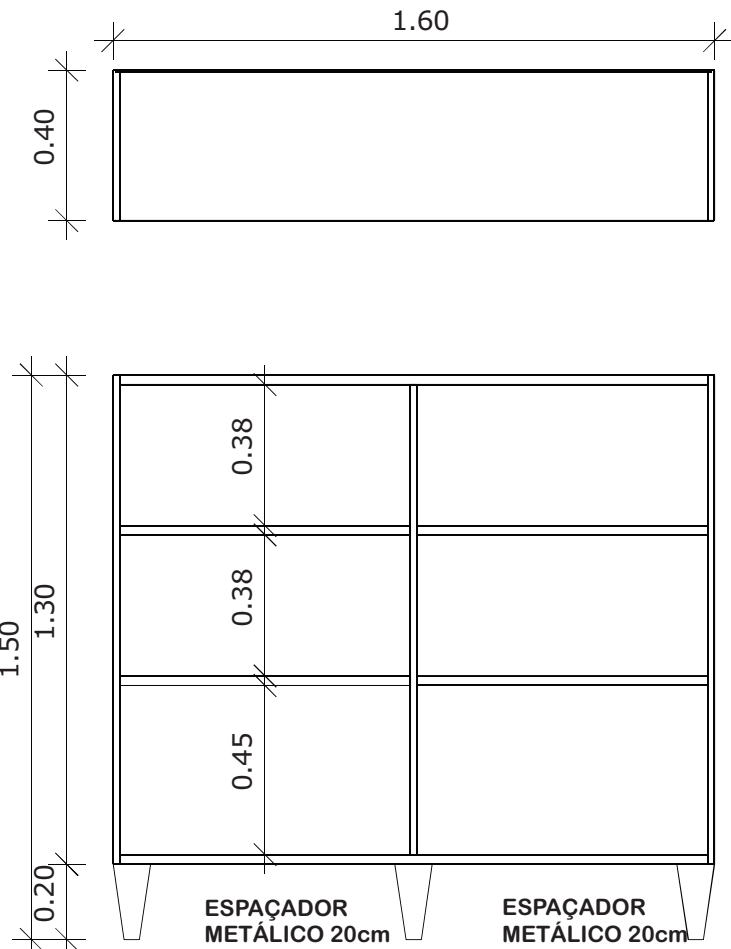


PT05 - módulo A
Perspectiva
S/Esc.


<div><div></div><div>t&M</div><div>GESTÃO & ASSESSORIA EM ARQUITETURA</div></div>		PRANCHA: <div>07</div>
OBRA: CRECHE TIPO B	ÁREA: 1058,14m²	DATA: MAIO/2025
CLIENTE: FUNDO NACIONAL DE DESENVOLVIMENTO DA EDUCAÇÃO	ESCALA: S/E	REVISÃO: 05
DESCRIÇÃO: DESENHO DE FABRICAÇÃO MÓVEIS EM MDF	AS BUILT TATIANA GONÇALVES	ELABORADO POR: PAULA VASQUES
PT05 - 1,60 X 0,40mm		

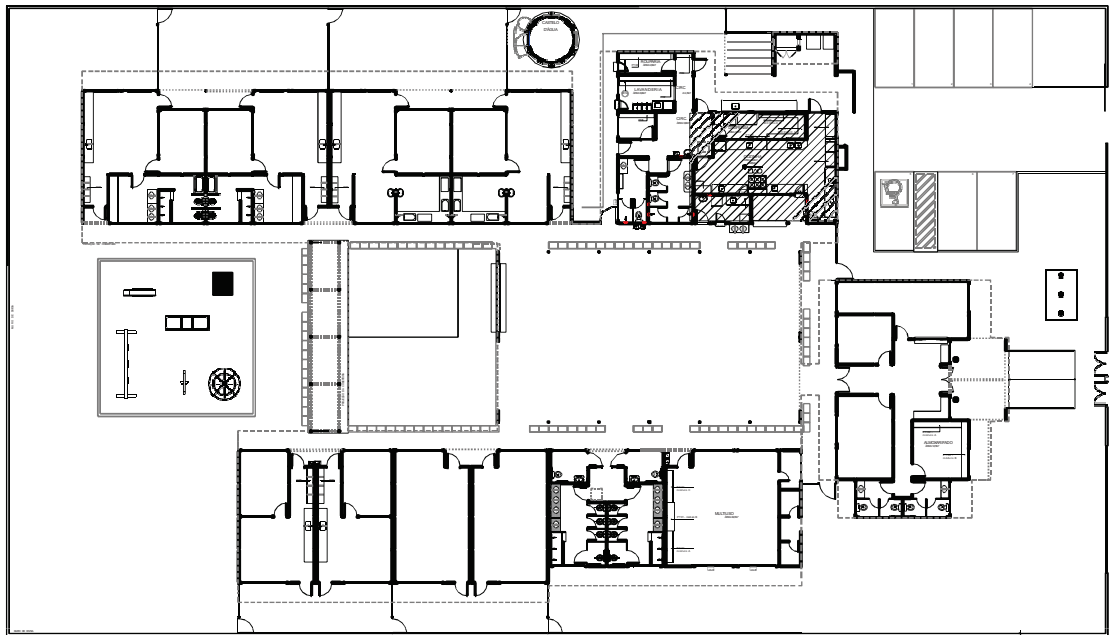


Localização
S/Esc.

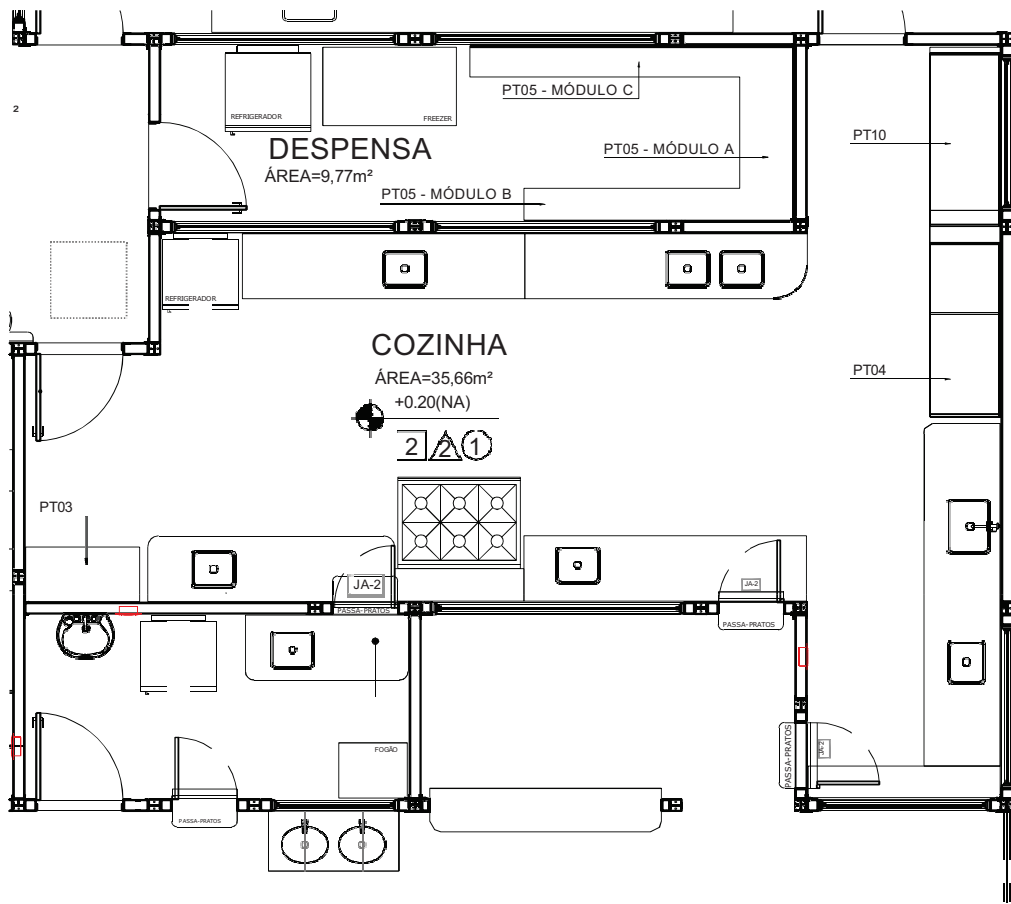

Posicionamento no ambiente
S/Esc.

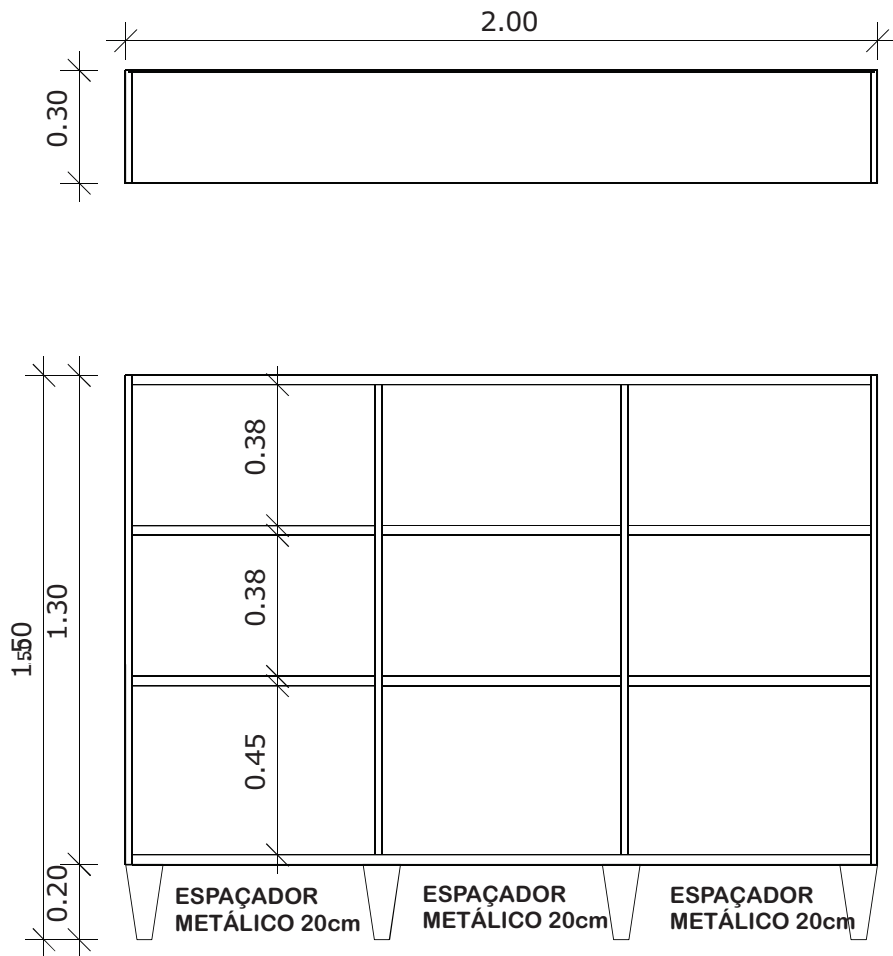


Prateleira PT05 - módulo B
Elevação frontal
Esc.: 1/20

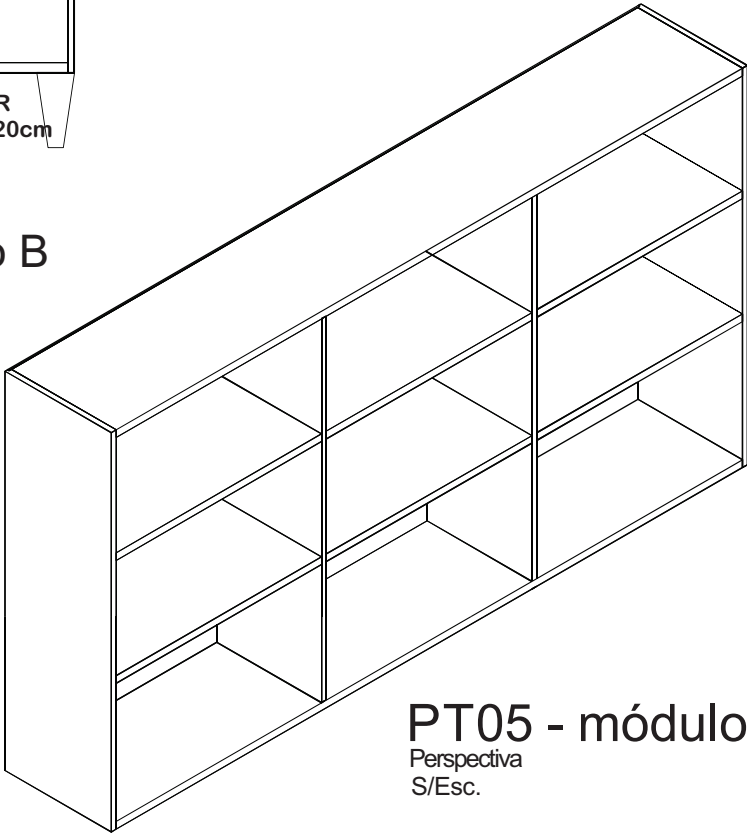


PT05 - módulo B
Perspectiva
S/Esc.


<div><div></div><div><div>t&M</div><div>GESTÃO & ASSESSORIA EM ARQUITETURA</div></div></div>		PRANCHA: <div>08</div>
OBRA: CRECHE TIPO B	ÁREA: 1058,14m²	DATA: MAIO/2025
CLIENTE: FUNDO NACIONAL DE DESENVOLVIMENTO DA EDUCAÇÃO	ESCALA: S/E	REVISÃO: 05
DESCRIÇÃO: DESENHO DE FABRICAÇÃO MÓVEIS EM MDF	AS BUILT TATIANA GONÇALVES	ELABORADO POR: PAULA VASQUES
PT05B - 1,60 X 0,40mm		

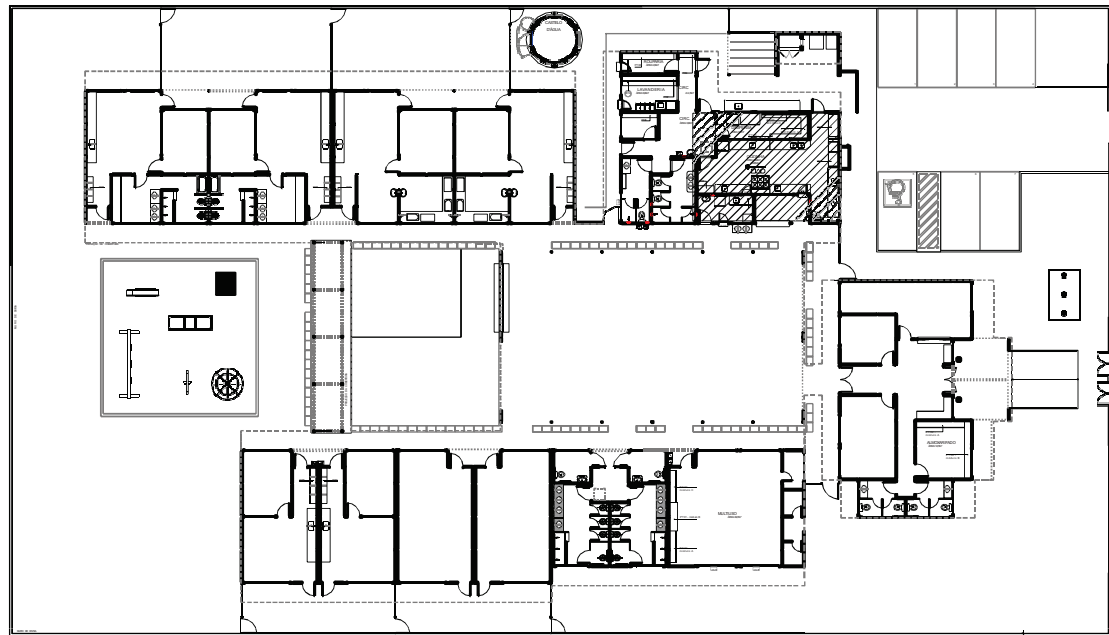


Localização
S/Esc.

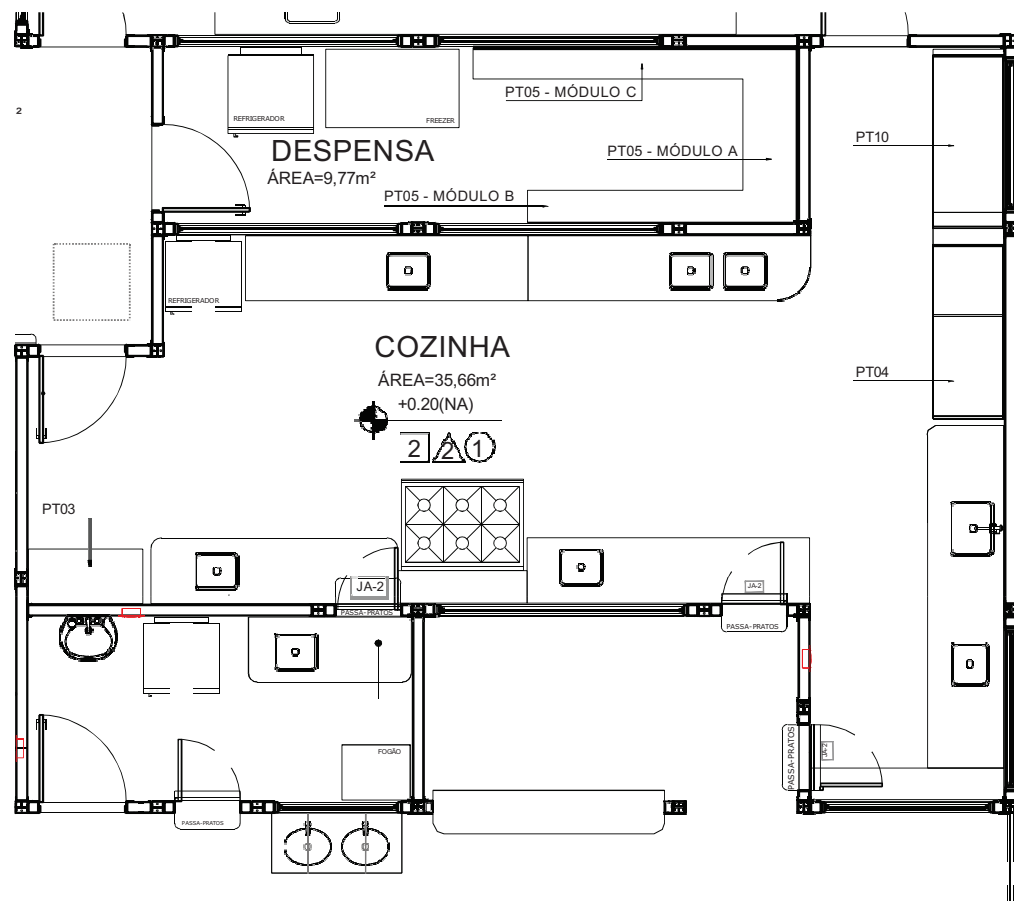

Posicionamento no ambiente
S/Esc.

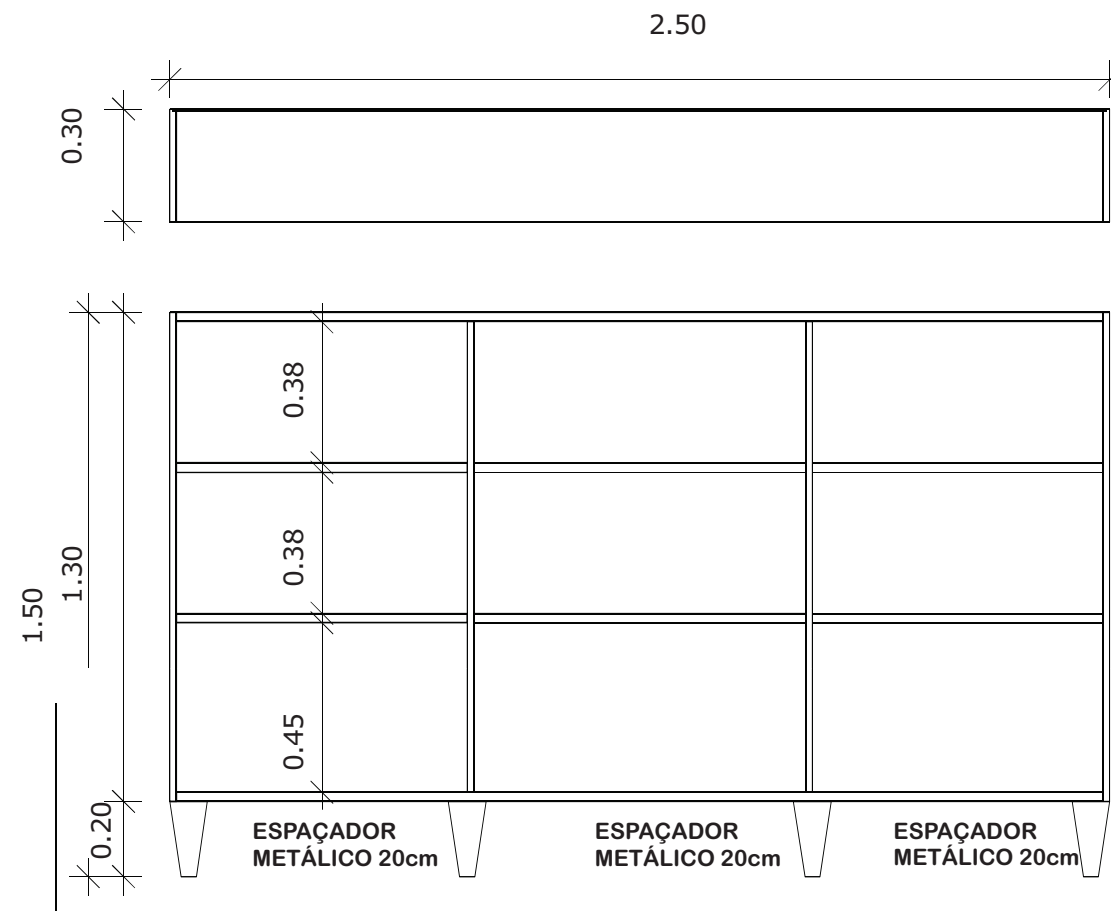


Prateleira PT05 - módulo C
Elevação frontal
Esc.: 1/20

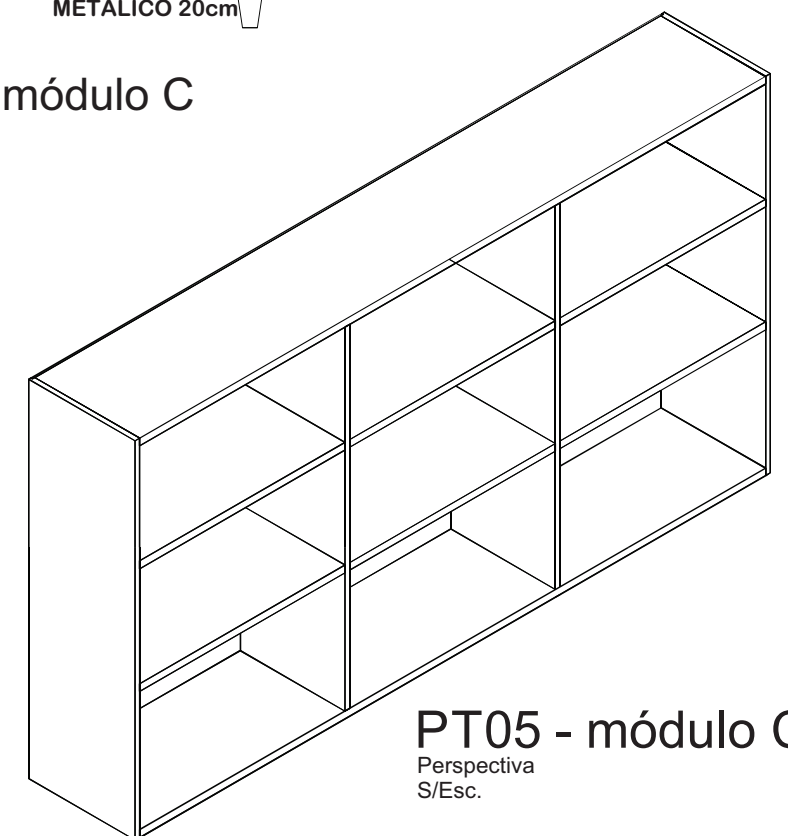


PT05 - módulo C
Perspectiva
S/Esc.


 GESTÃO & ASSESSORIA EM ARQUITETURA		PRANCHA:
		09
OBRA: CRECHE TIPO B	ÁREA: 1058,14m²	DATA: MAIO/2025
CLIENTE: FUNDO NACIONAL DE DESENVOLVIMENTO DA EDUCAÇÃO	ESCALA: S/E	REVISÃO: 05
DESCRIÇÃO: DESENHO DE FABRICAÇÃO MÓVEIS EM MDF	AS BUILT TATIANA GONÇALVES	ELABORADO POR: PAULA VASQUES
PT05C - 1,60 X 0,40mm		

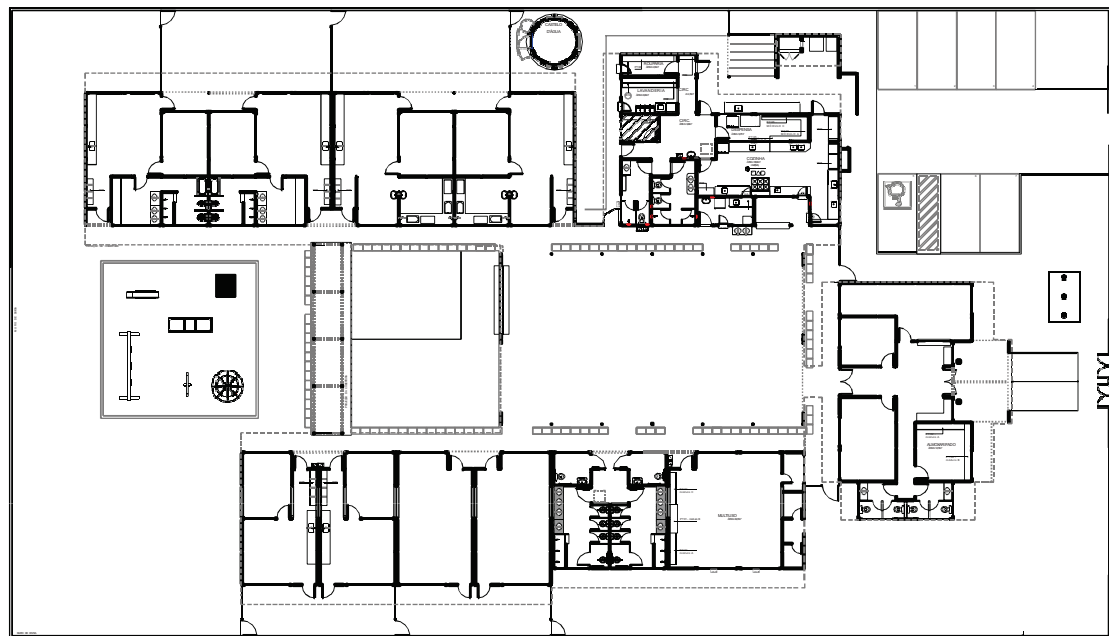


Localização
S/Esc.

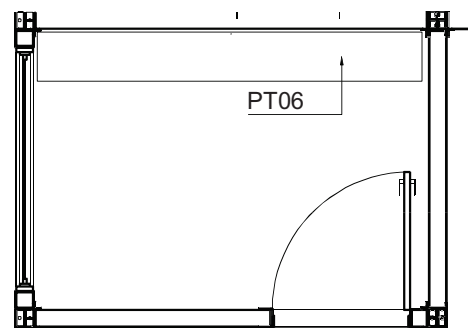

Posicionamento no ambiente
S/Esc.

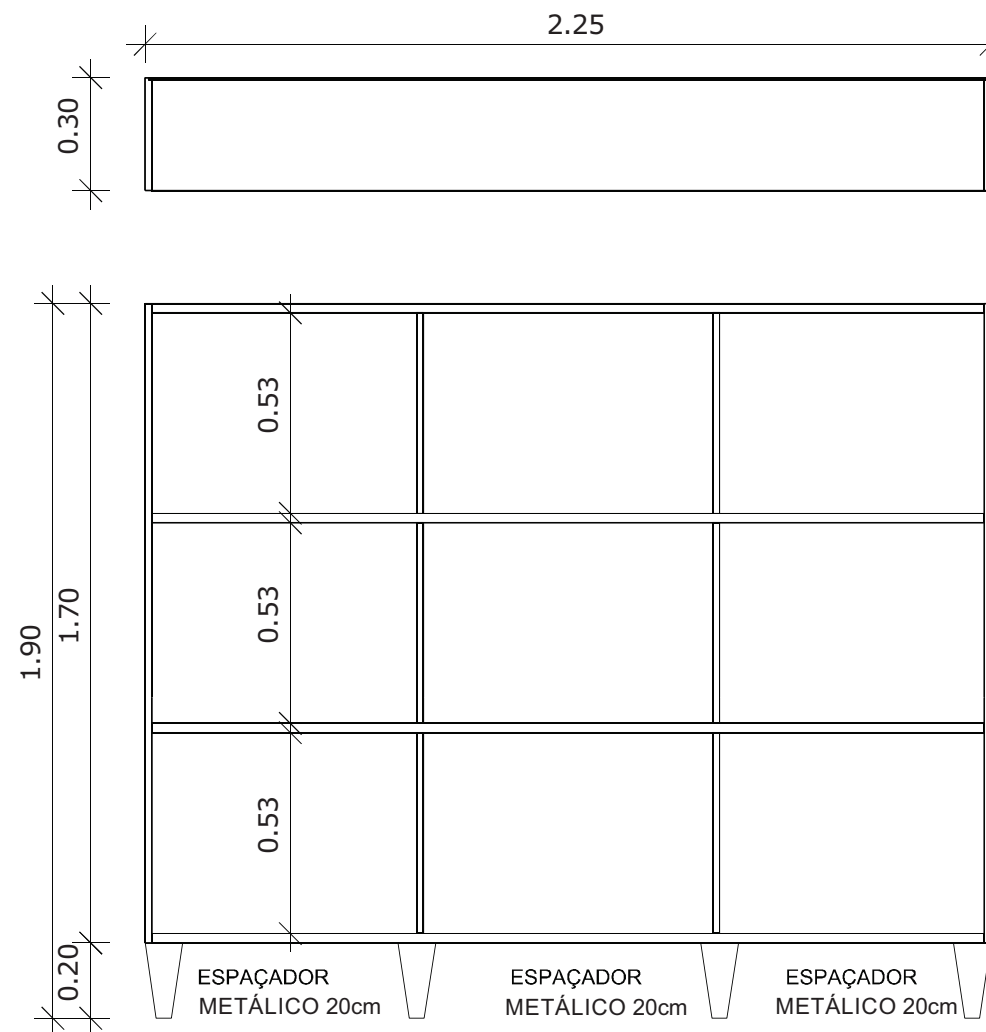


Prateleira PT06 - 01 módulo
Elevação frontal
Esc.: 1/20

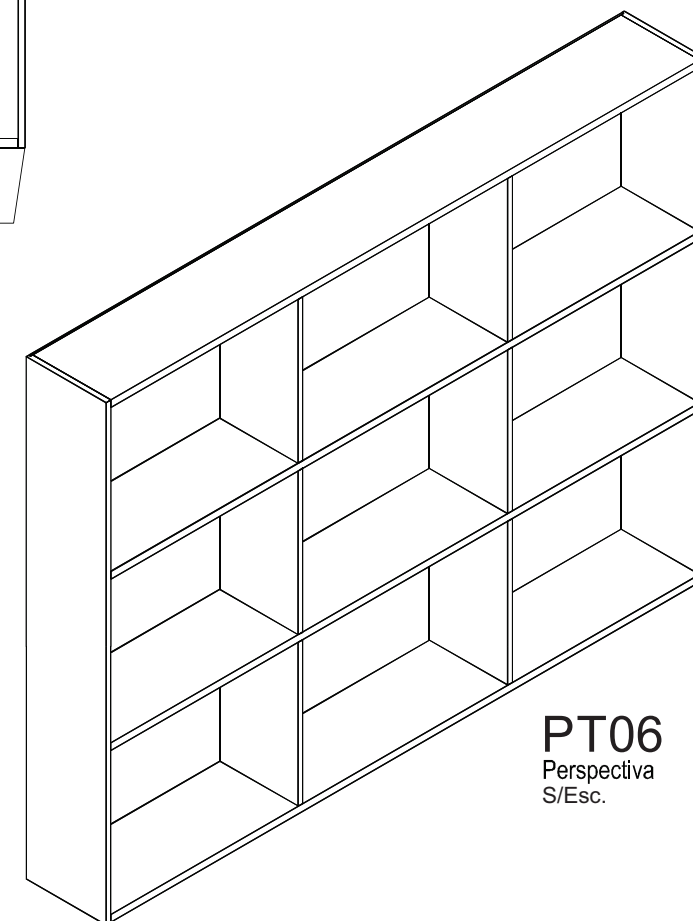


PT06
Perspectiva
S/Esc.


 GESTÃO & ASSESSORIA EM ARQUITETURA		PRANCHA: 10
OBRA: CRECHE TIPO B	ÁREA: 1058,14m²	DATA: MAIO/2025
CLIENTE: FUNDO NACIONAL DE DESENVOLVIMENTO DA EDUCAÇÃO	ESCALA: S/E	REVISÃO: 05
DESCRIÇÃO: DESENHO DE FABRICAÇÃO MÓVEIS EM MDF	AS BUILT TATIANA GONÇALVES	ELABORADO POR: PAULA VASQUES
PT06 - 2,25 X 0,30mm		

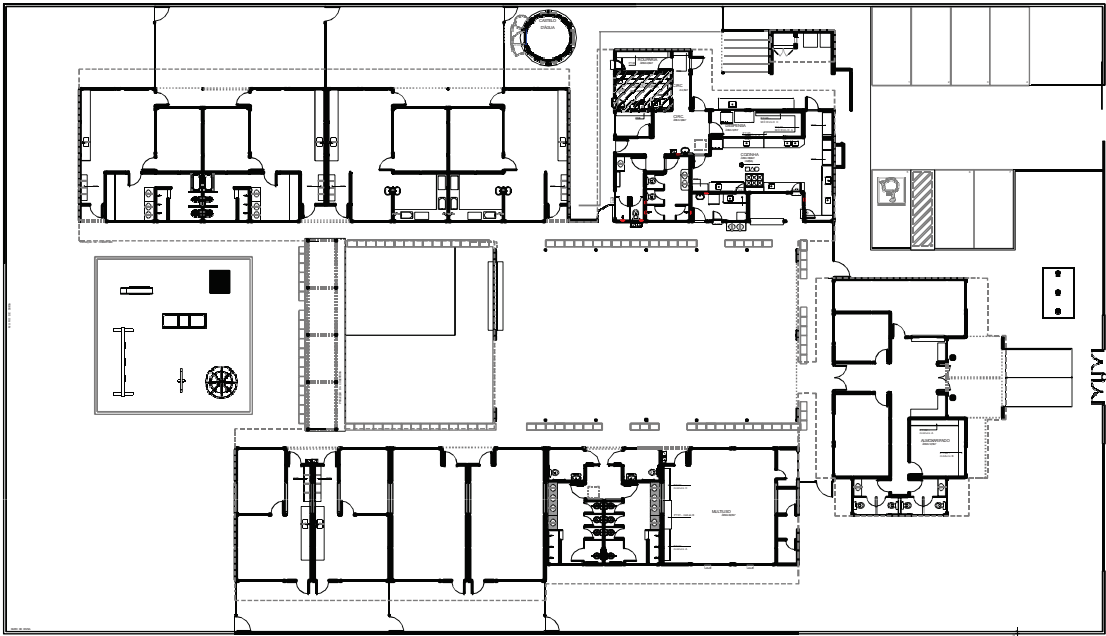

Localização
S/Esc.

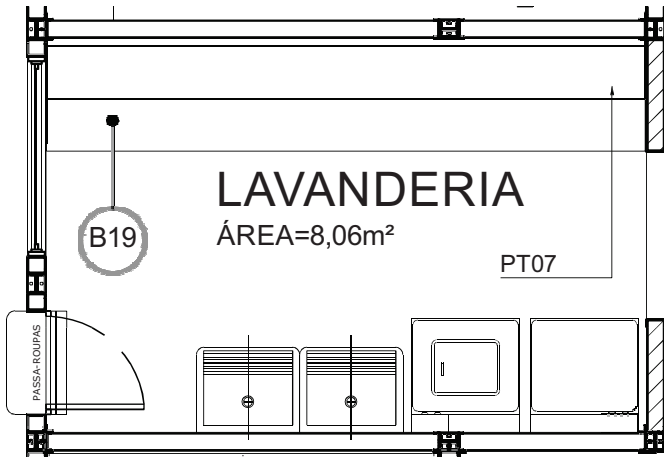


Posicionamento no ambiente
S/Esc.

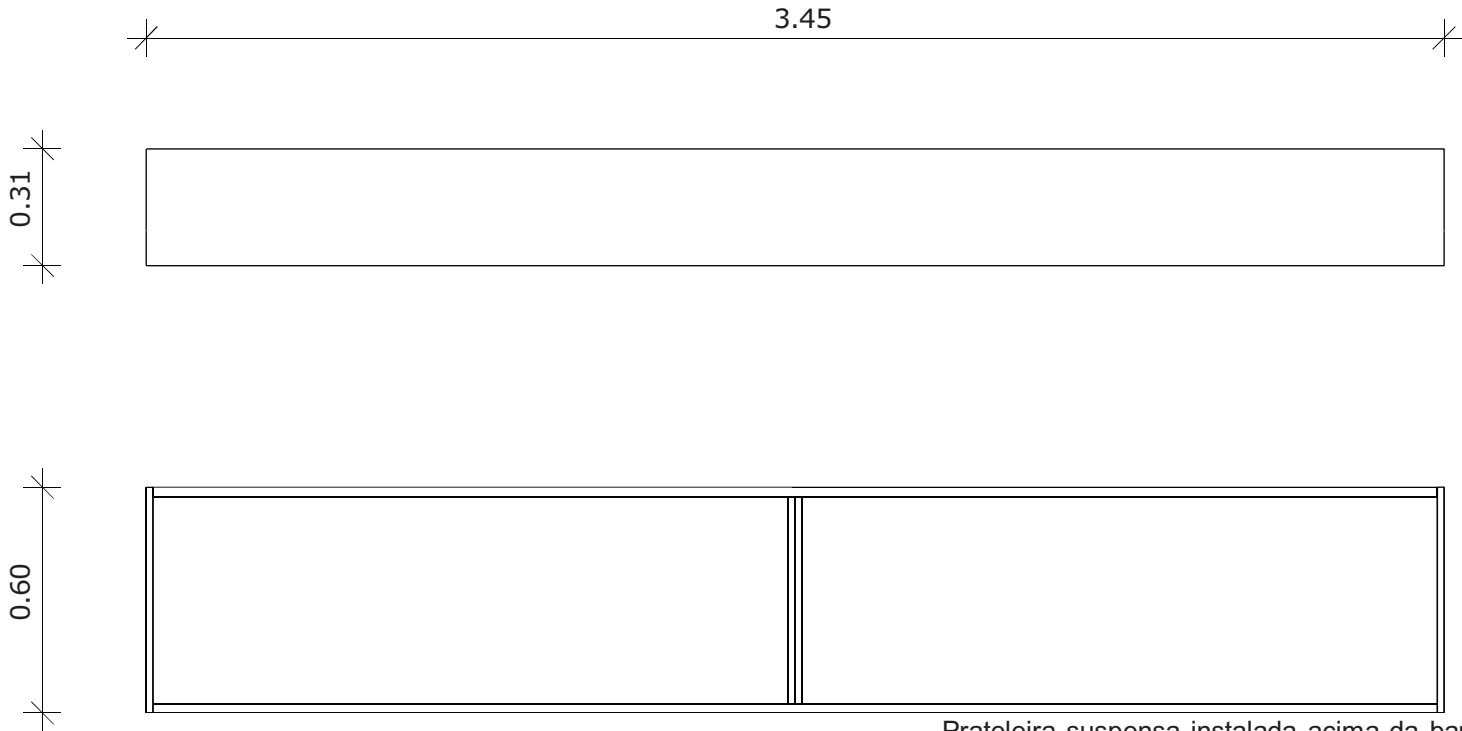


Prateleira suspensa instalada acima da bancada B18, fixada na estrutura dos pilares e painéis; h=1,80m (do piso acabado até a base inferior

Prateleira PT07 - 01 módulo
Elevação frontal
Esc.: 1/20


<div><div></div><div>GESTÃO & ASSESSORIA EM ARQUITETURA</div></div>		PRANCHA: <div>11</div>
OBRA: CRECHE TIPO B	ÁREA: 1058,14m²	DATA: MAIO/2025
CLIENTE: FUNDO NACIONAL DE DESENVOLVIMENTO DA EDUCAÇÃO	ESCALA: S/E	REVISÃO: 05
DESCRIÇÃO: DESENHO DE FABRICAÇÃO MÓVEIS EM MDF	AS BUILT	ELABORADO POR:
	PT07 - 3,45 X 0,31mm TATIANA GONÇALVES	PAULA VASQUES

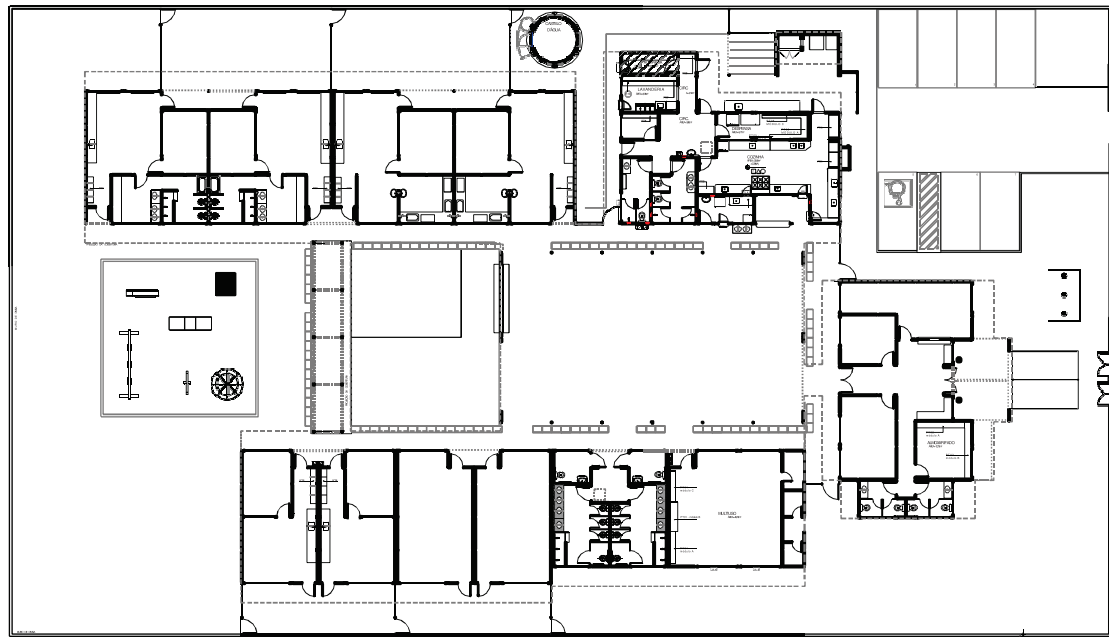

Localização
S/Esc.

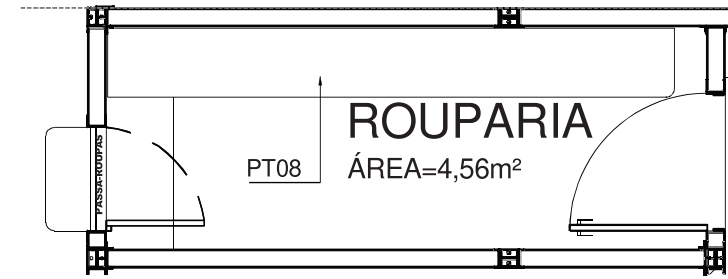


Posicionamento no ambiente
S/Esc.

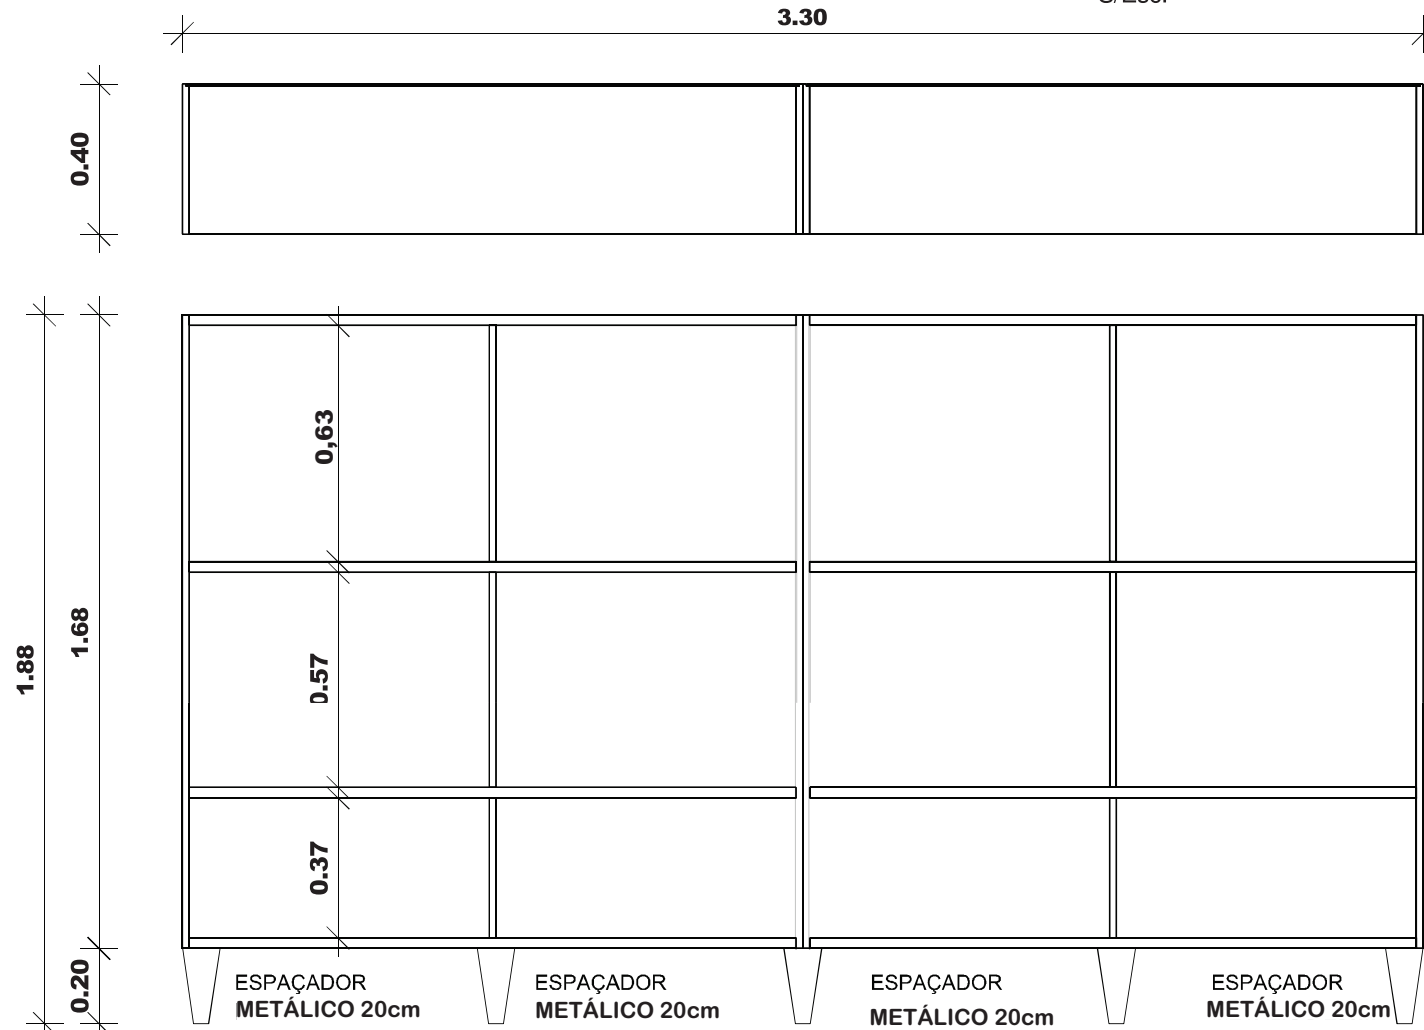


Prateleira PT08 - 01 módulo

Elevação frontal
Esc.: 1/20

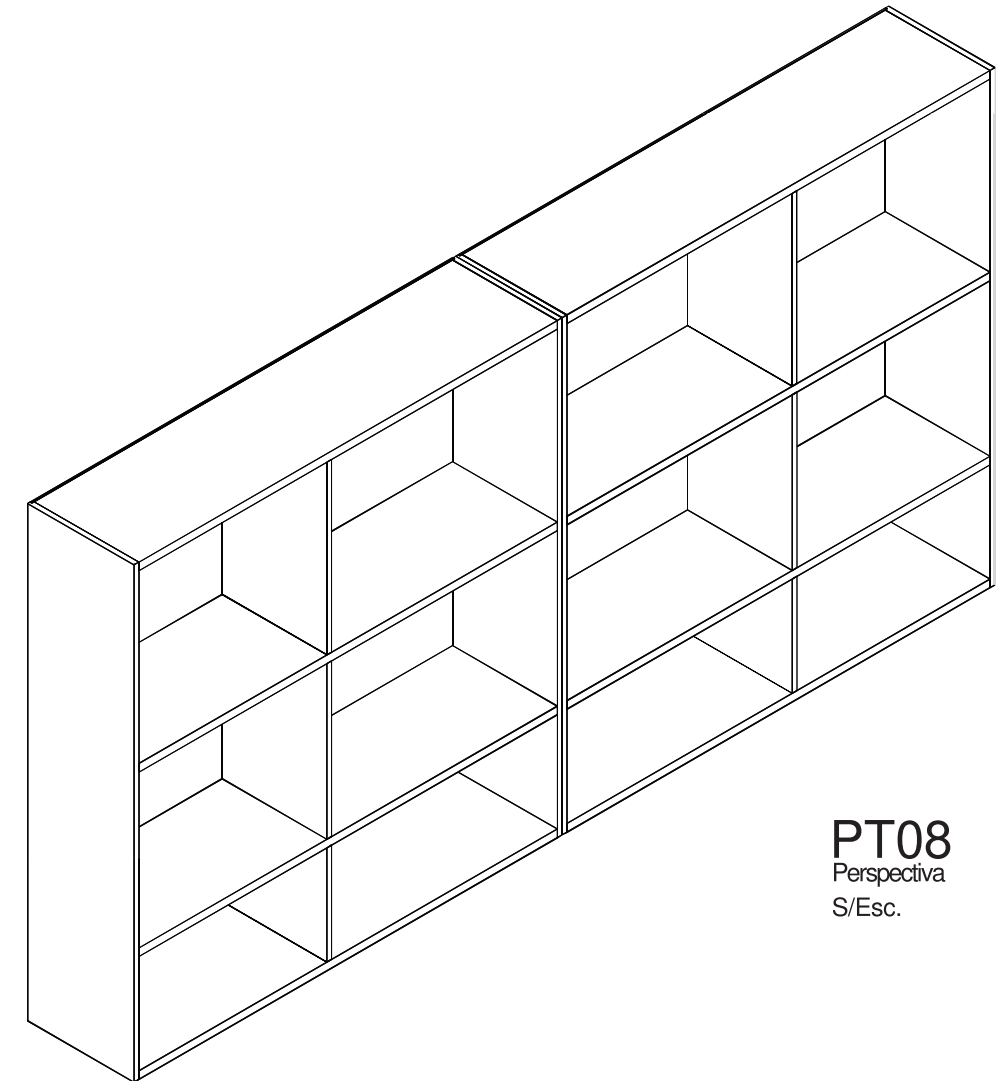


PT08
Perspectiva
S/Esc.


		PRANCHA:
		12
OBRA:	ÁREA:	DATA:
CRECHE TIPO B	1058,14m²	MAIO/2025
CLIENTE:	ESCALA:	REVISÃO:
FUNDO NACIONAL DE DESENVOLVIMENTO DA EDUCAÇÃO	S/E	05
DESCRIÇÃO:	AS BUILT	ELABORADO POR:
DESENHO DE FABRICAÇÃO MÓVEIS EM MDF	TATIANA GONÇALVES	PAULA VASQUES
PT08 - 3,50 X 0,40mm		

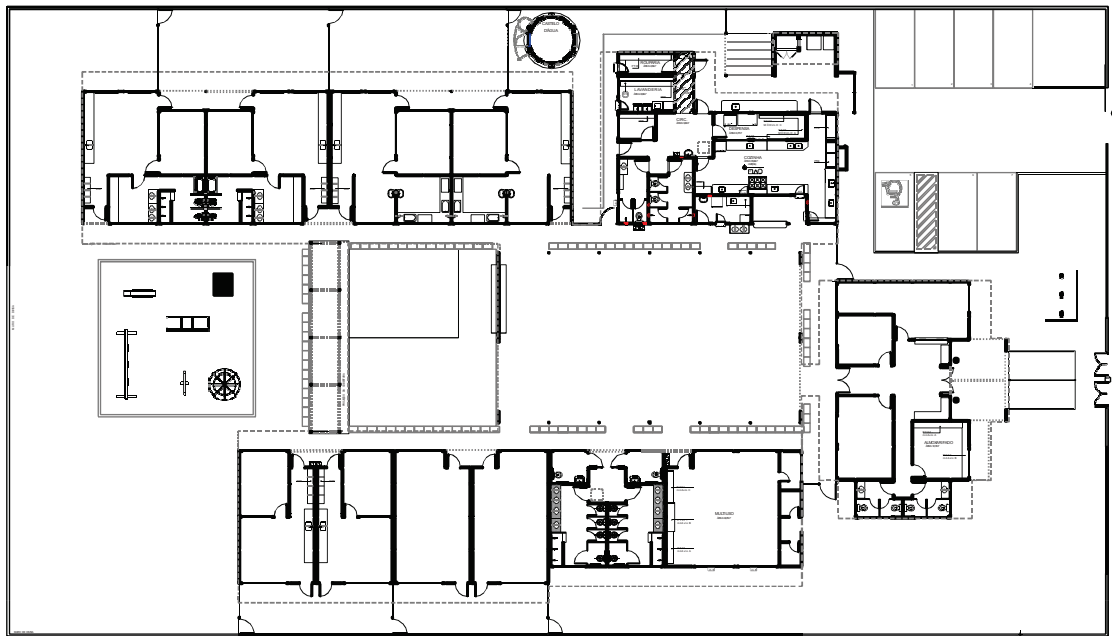


Localização
S/Esc.

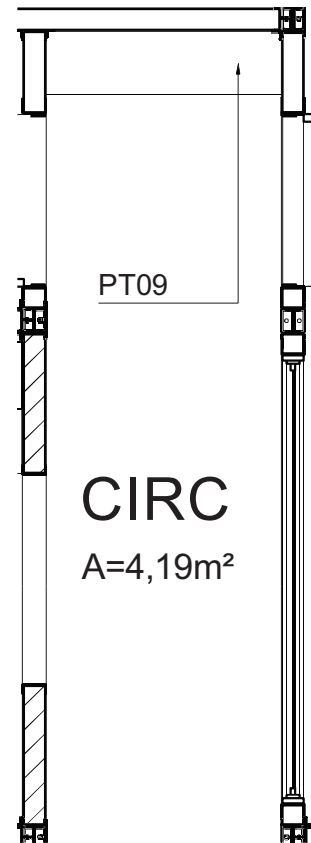

Posicionamento no ambiente
S/Esc.

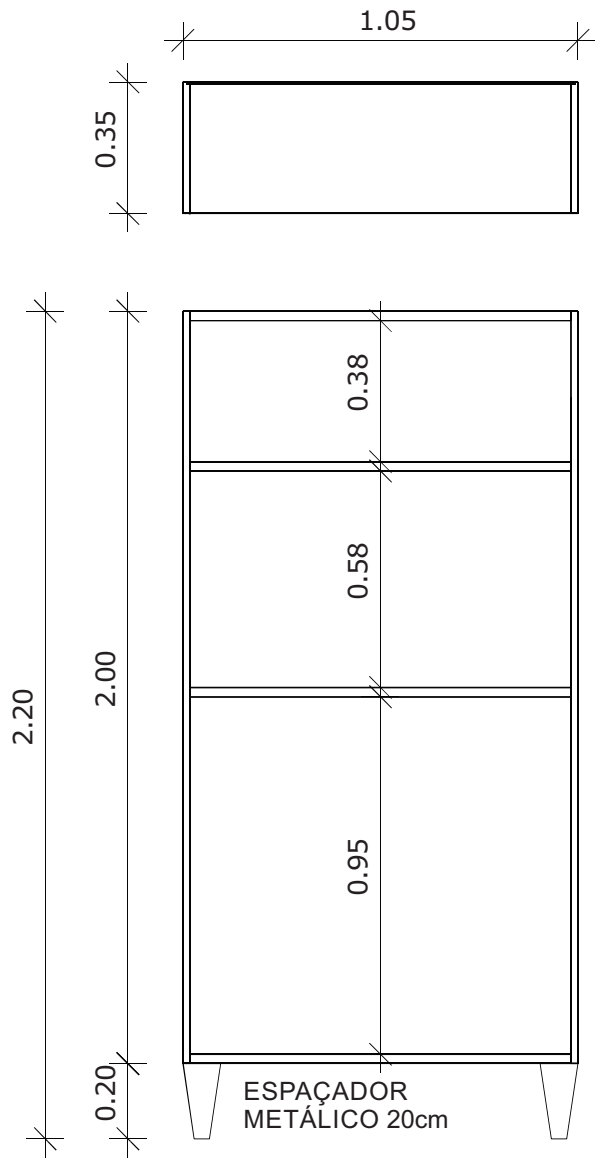


Prateleira PT09 - 01 módulo
Elevação frontal
Esc.: 1/20

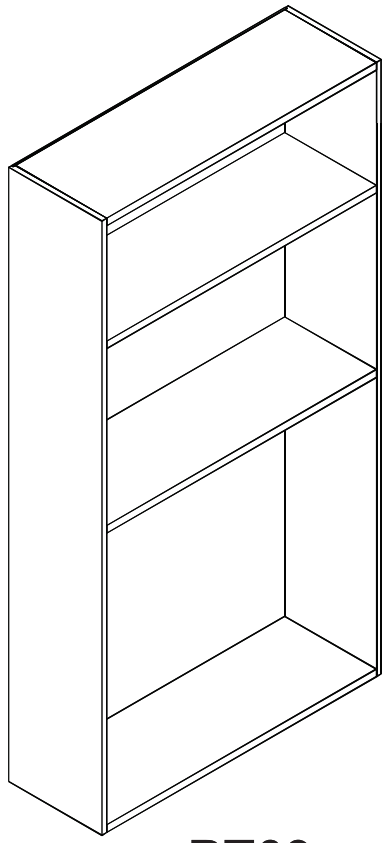


PT09
Perspectiva
S/Esc.


<div><div><div><div>t&M</div><div>GESTÃO & ASSESSORIA EM ARQUITETURA</div></div></div></div>		PRANCHA: <div>13</div>
OBRA: CRECHE TIPO B	ÁREA: 1058,14m²	DATA: MAIO/2025
CLIENTE: FUNDO NACIONAL DE DESENVOLVIMENTO DA EDUCAÇÃO	ESCALA: S/E	REVISÃO: 05
DESCRIÇÃO: DESENHO DE FABRICAÇÃO MÓVEIS EM MDF	AS BUILT TATIANA GONÇALVES	ELABORADO POR: PAULA VASQUES
PT09 - 1,05 X 0,35mm		

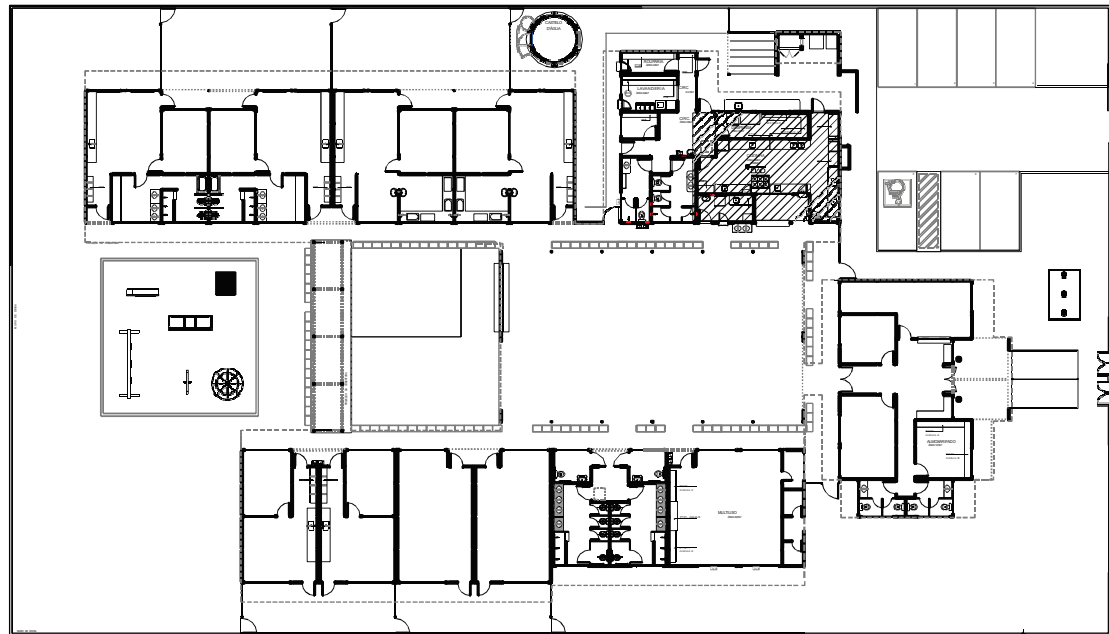

Localização
S/Esc.

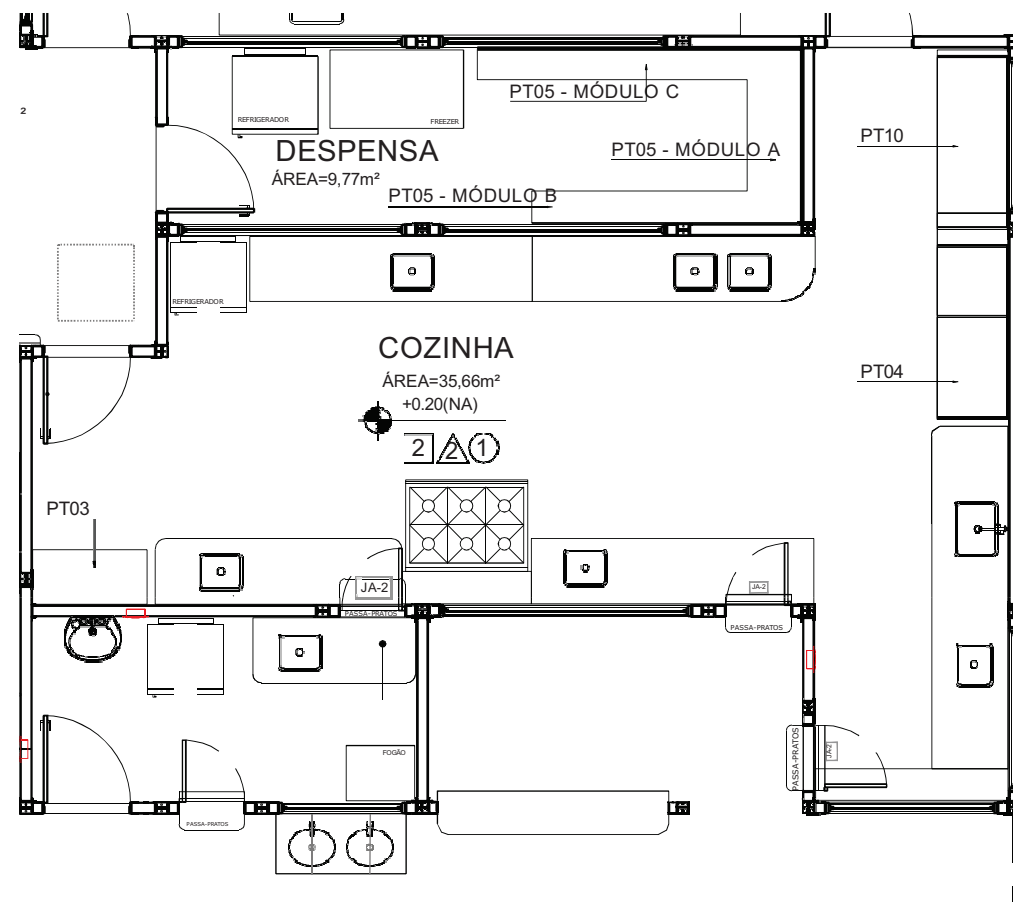


Posicionamento no ambiente
S/Esc.

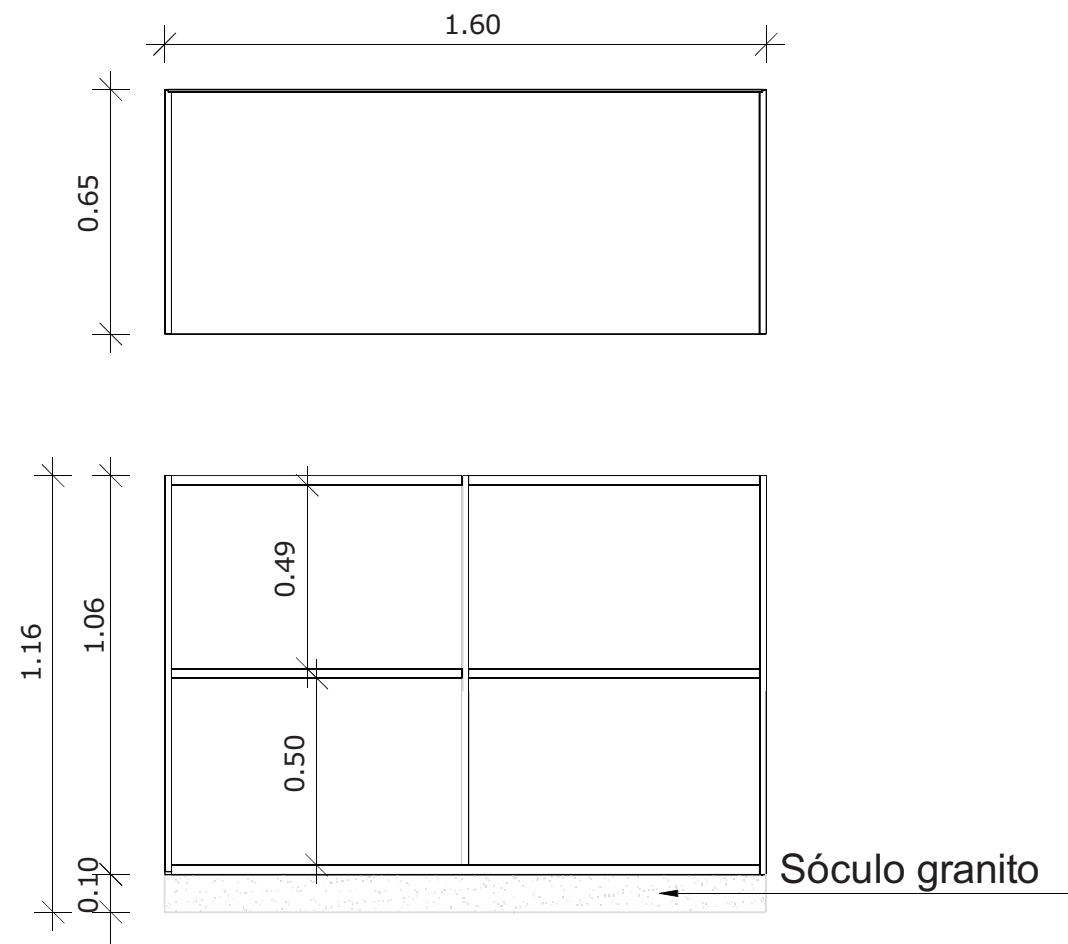


Prateleira PT10 - 01 módulo

Elevação frontal
Esc.: 1/20

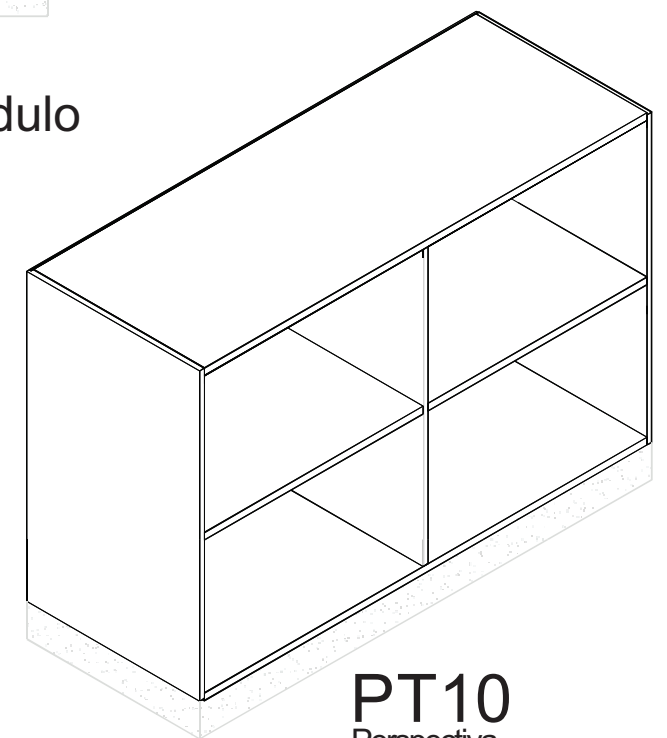


PT10
Perspectiva
S/Esc.

 GESTÃO & ASSESSORIA EM ARQUITETURA		PRANCHA: 14
OBRA: CRECHE TIPO B	ÁREA: 1058,14m²	DATA: MAIO/2025
CLIENTE: FUNDO NACIONAL DE DESENVOLVIMENTO DA EDUCAÇÃO	ESCALA: S/E	REVISÃO: 05
DESCRIÇÃO: DESENHO DE FABRICAÇÃO MÓVEIS EM MDF	AS BUILT TATIANA GONÇALVES	ELABORADO POR: PAULA VASQUES
PT 10 - 1,70 X 0,65mm		

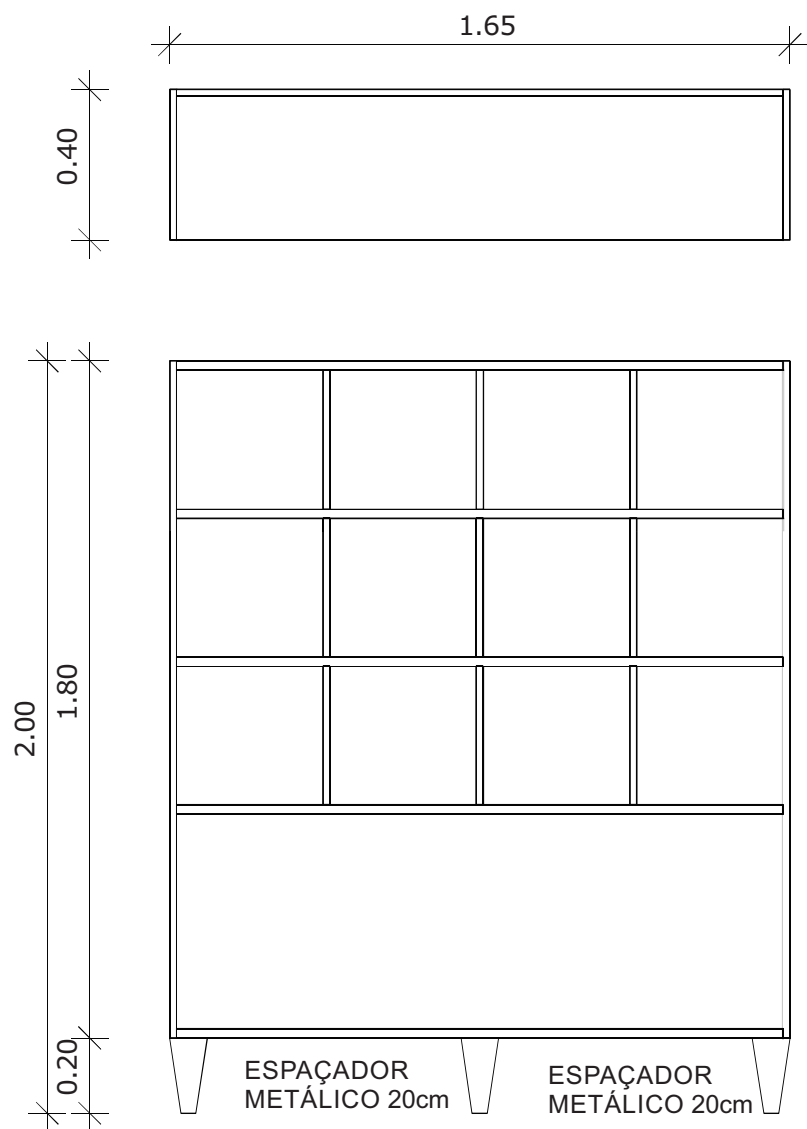


Escaninho EC01 - 01 módulo

Elevação frontal
Esc.: 1/20

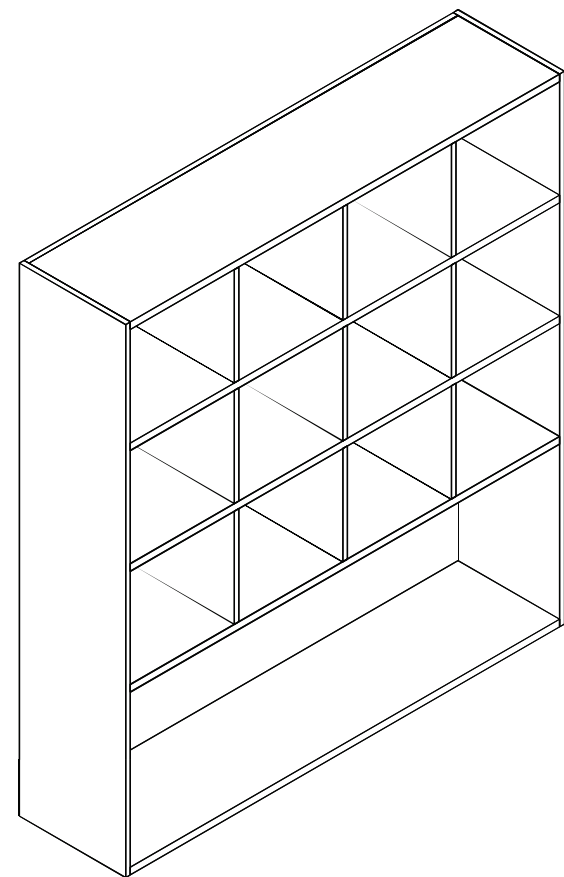


EC01
Perspectiva
S/Esc.

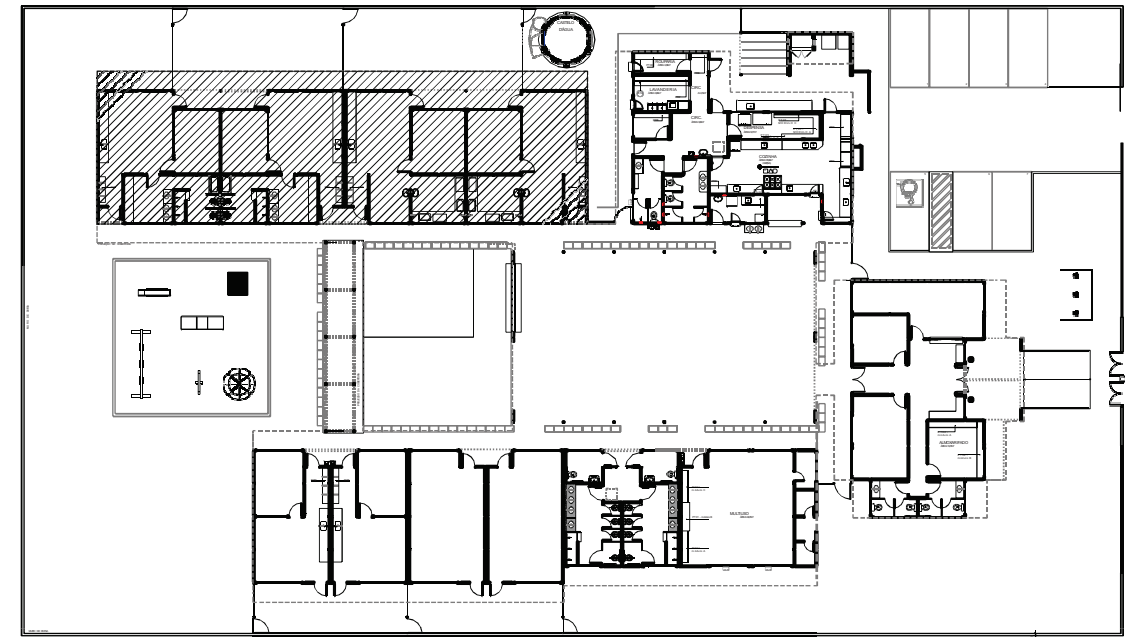

Localização
S/Esc.


		PRANCHA:
		15
OBRA: CRECHE TIPO B	ÁREA: 1058,14m²	DATA: MAIO/2025
CLIENTE: FUNDO NACIONAL DE DESENVOLVIMENTO DA EDUCAÇÃO	ESCALA: S/E	REVISÃO: 05
DESCRIÇÃO: DESENHO DE FABRICAÇÃO MÓVEIS EM MDF CB-EC01 - 2,18 X 0,40mm	AS BUILT	ELABORADO POR:
	TATIANA GONÇALVES	PAULA VASQUES

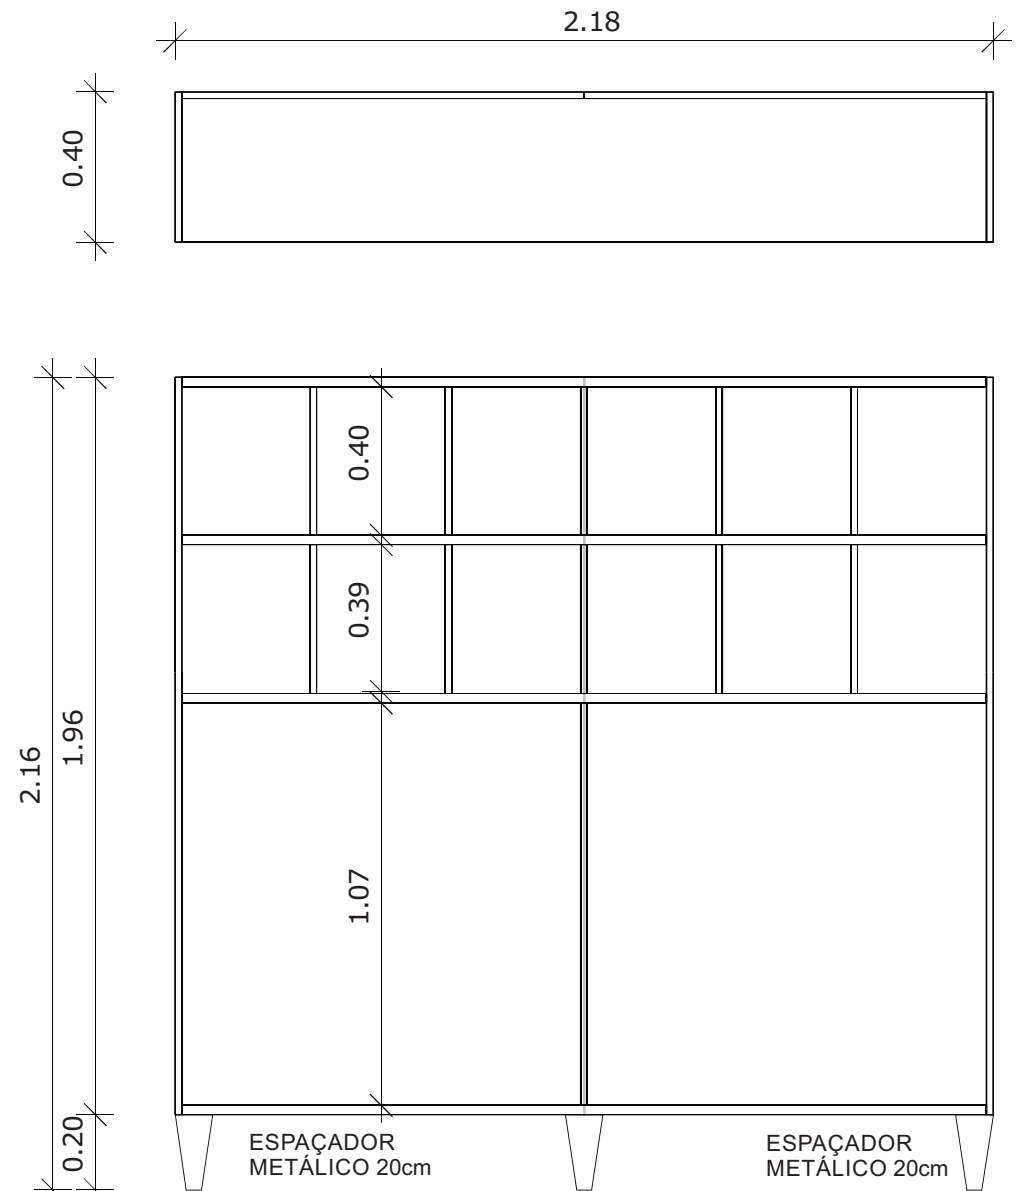

Esplaninho EC02 - 01 módulo

Elevação frontal


Esc.: 1/20

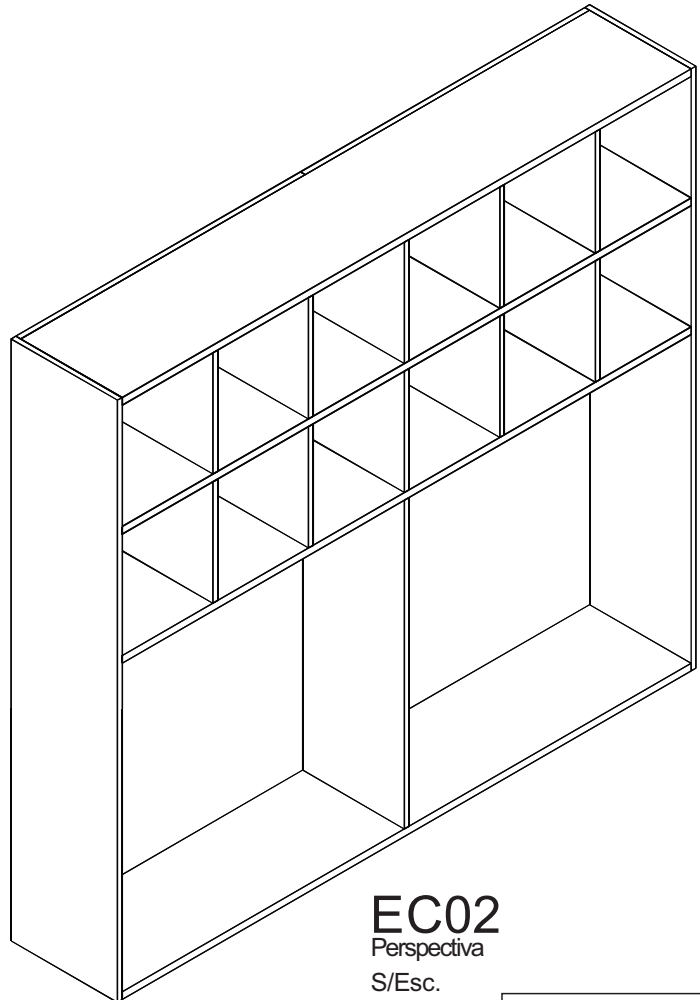

EC02

Perspectiva

S/Esc.

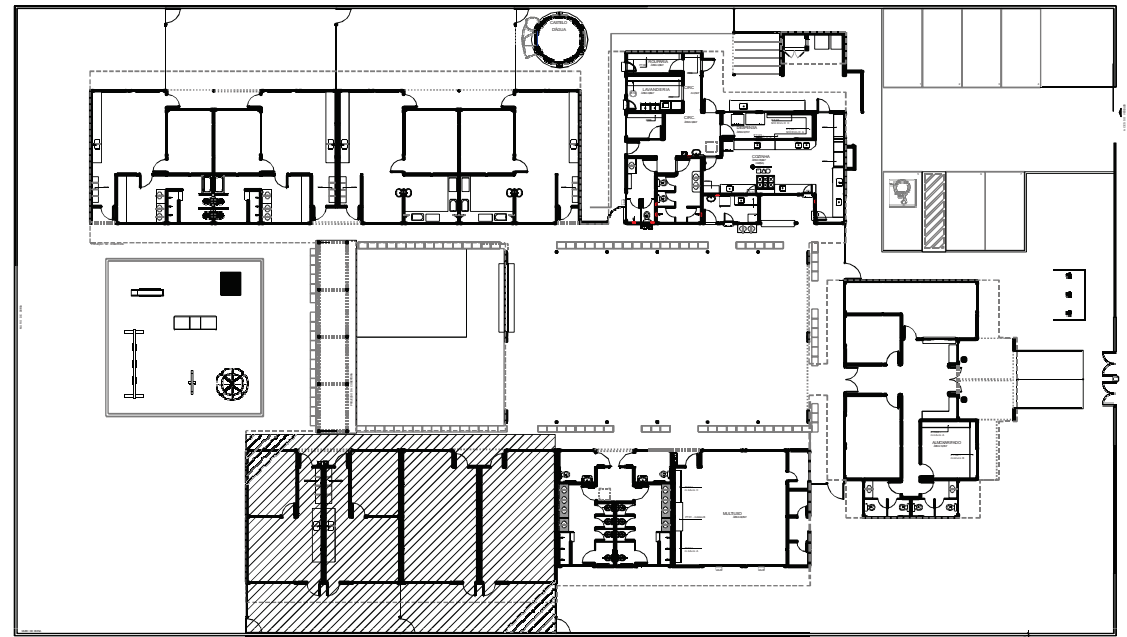

Localização

S/Esc.

		PRANCHA:
		16
OBRA:	ÁREA:	DATA:
CRECHE TIPO B	1058,14m²	MAIO/2025
CLIENTE:	ESCALA:	REVISÃO:
FUNDO NACIONAL DE DESENVOLVIMENTO DA EDUCAÇÃO	S/E	05
DESCRIÇÃO:	AS BUILT	ELABORADO POR:
DESENHO DE FABRICAÇÃO		
MÓVEIS EM MDF	TATIANA GONÇALVES	PAULA VASQUES
EC02 - 1,65 X 0,40mm		