


TIPO	MEDIDA A	QUANT.
BARRA 1	2400mm	02 PEÇAS
BARRA 2	1550mm	06 PEÇAS
BARRA 3	1200mm	02 PEÇAS

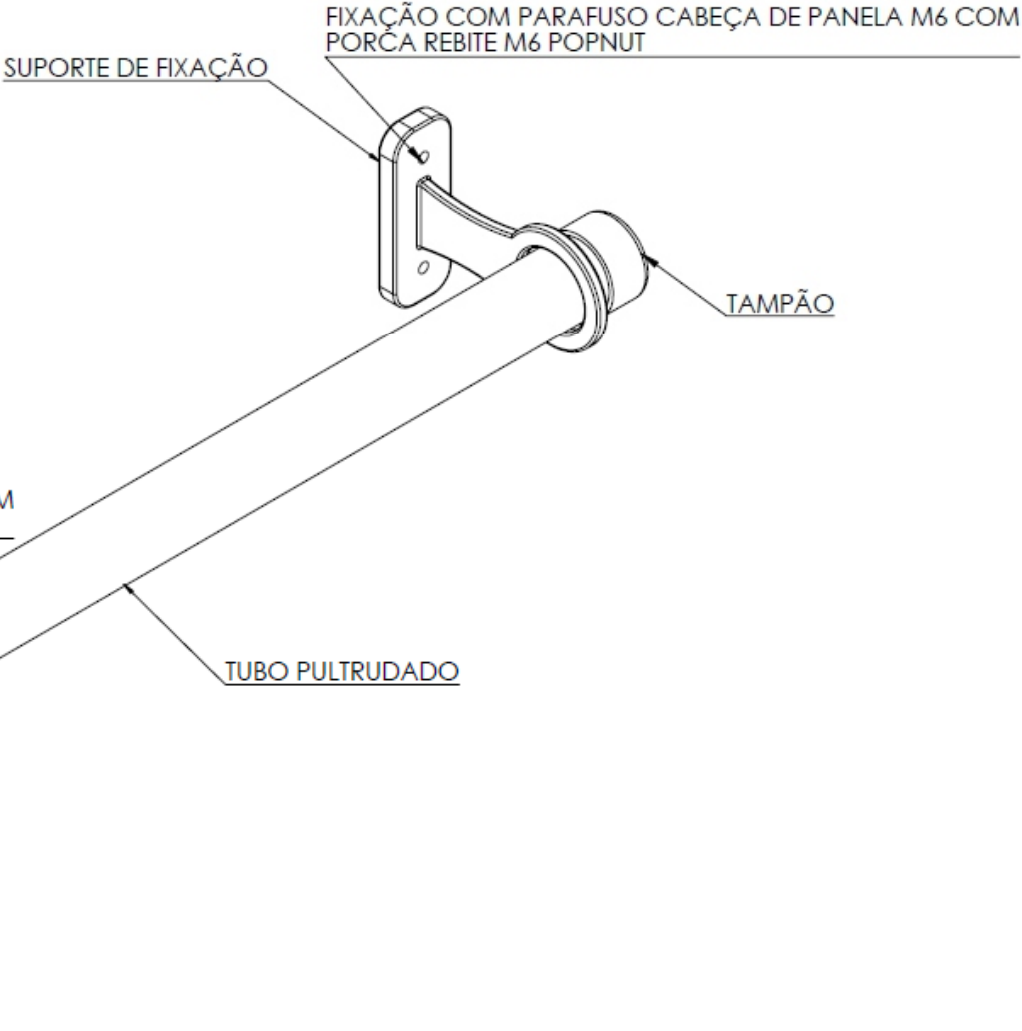

 GESTÃO & ASSESSORIA EM ARQUITETURA		PRANCHA: 01
OBRA: CRECHE TIPO B	ÁREA: 1058,14m ²	DATA: MAIO/2025
CLIENTE: FUNDO NACIONAL DE DESENVOLVIMENTO DA EDUCAÇÃO	ESCALA: INDICADA	REVISÃO: 02
DESCRIÇÃO: DESENHO DE MONTAGEM DETALHE DE FIXAÇÃO DA BARRA DE APOIO	AS BUILT TATIANA GONÇALVES	ELABORADO POR: PAULA VASQUES