
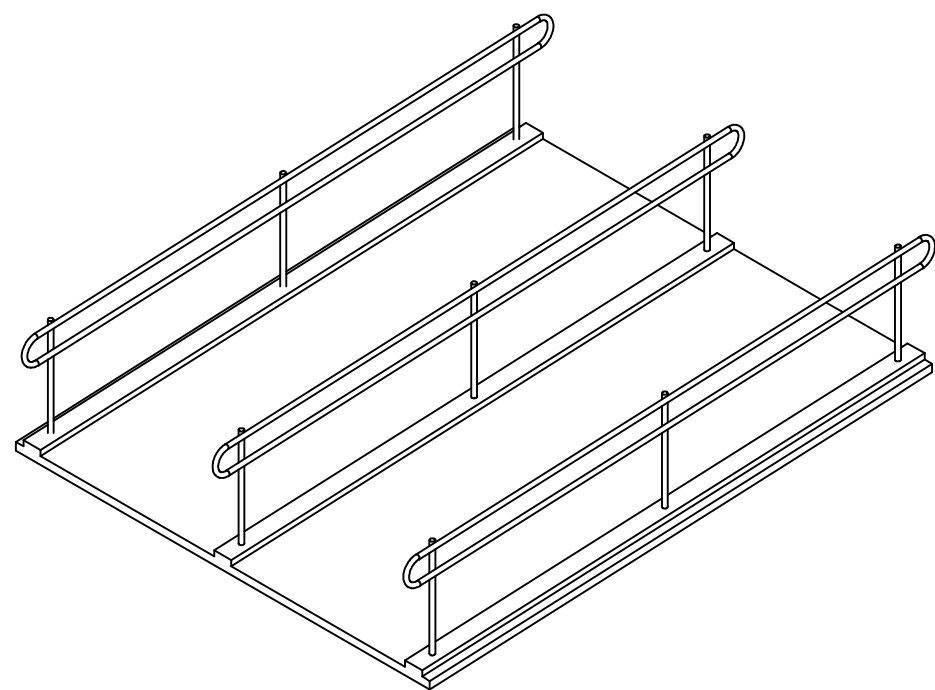


CORRIMÃO TUBO METÁLICO Ø4cm(Ø1 1/2")
PINTURA ESMALTE SINTÉTICO AZUL PANTONE 286-C

 GESTÃO & ASSESSORIA EM ARQUITETURA		PRANCHA: 01
OBRA: CRECHE TIPO B	ÁREA: 1058,14m²	DATA: MAIO/2025
CLIENTE: FUNDO NACIONAL DE DESENVOLVIMENTO DA EDUCAÇÃO	ESCALA: SEM ESCALA	REVISÃO: 02
DESCRIÇÃO: DESENHO DE FABRICAÇÃO CORRIMÃO BLOCO 1	AS BUILT TATIANA GONÇALVES	ELABORADO POR: PAULO ARRUDA

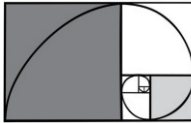

<div><div><div>GESTÃO & ASSESSORIA EM ARQUITETURA</div></div><div></div></div>		PRANCHA: <div>02</div>
OBRA: CRECHE TIPO B	ÁREA: 1058,14m²	DATA: MAIO/2025
CLIENTE: FUNDO NACIONAL DE DESENVOLVIMENTO DA EDUCAÇÃO	ESCALA: SEM ESCALA	REVISÃO: 02
DESCRIÇÃO: DESENHO DE FABRICAÇÃO CORRIMÃO BLOCO 1	AS BUILT TATIANA GONÇALVES	ELABORADO POR: PAULO ARRUDA